


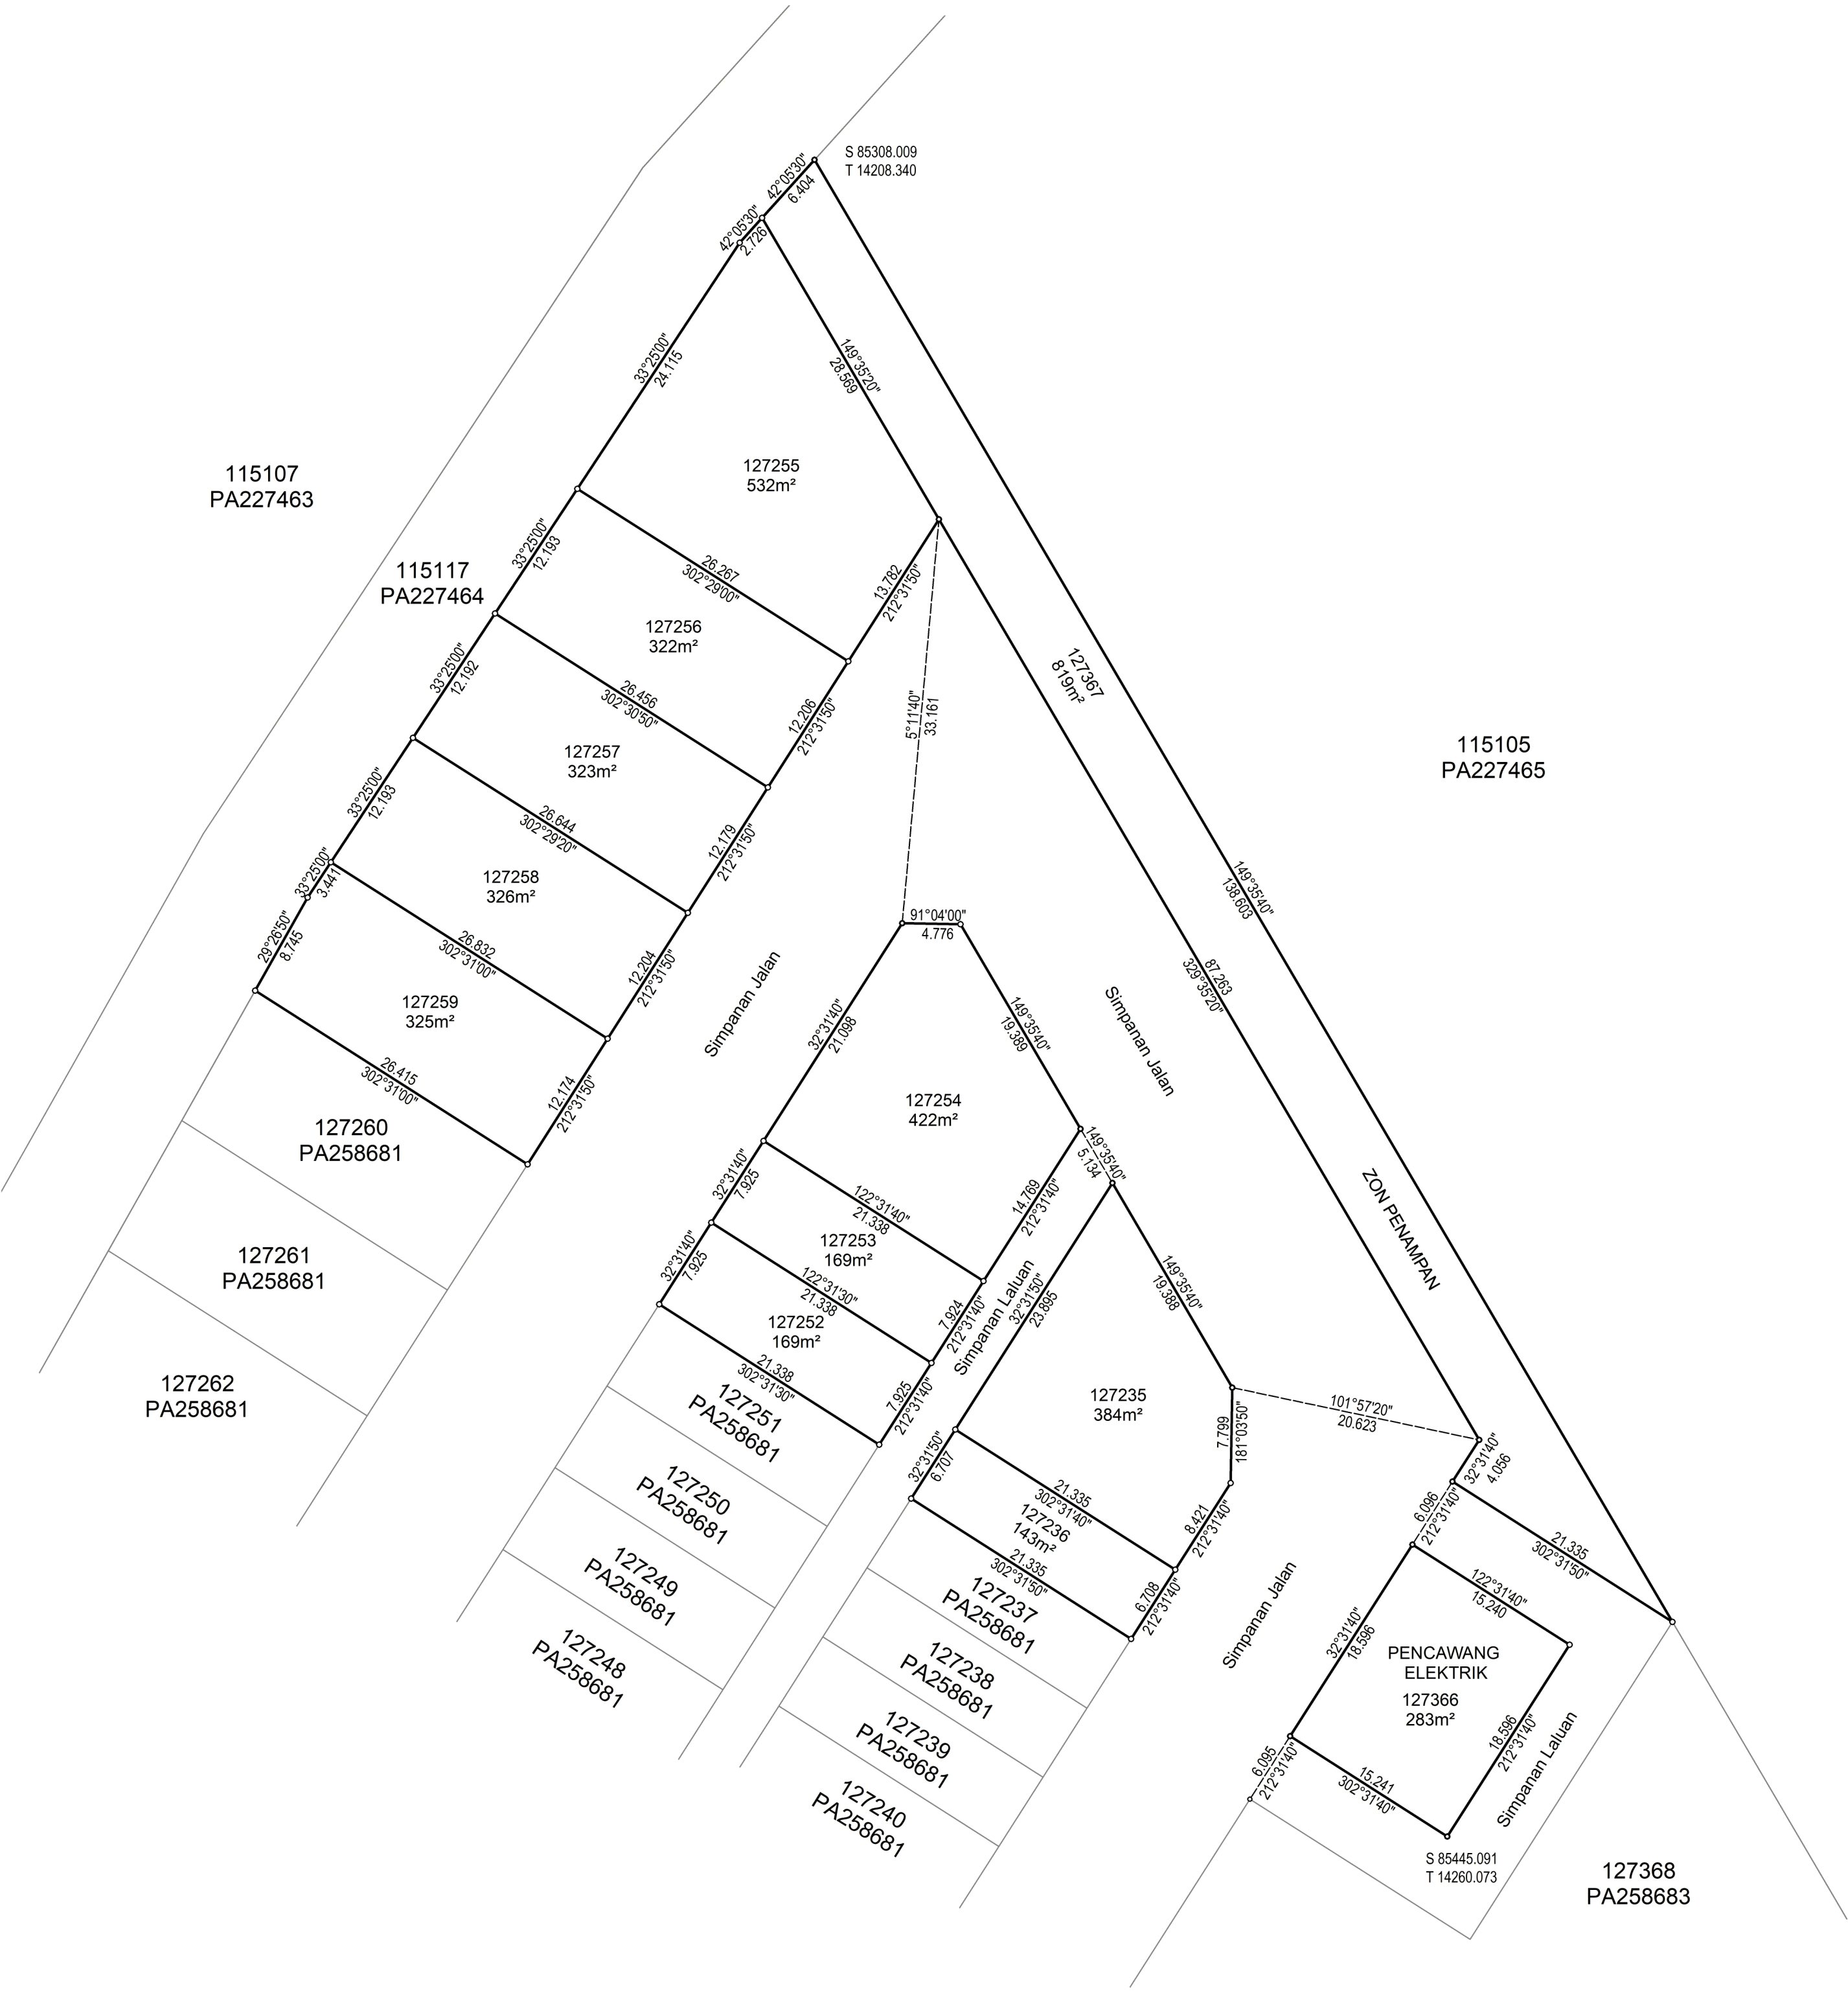

NOTA:
1) BAKI SEBAHAGIAN LOT 115102 (PA227468)
2) LOT-LOT YANG TERBIT SETELAH PECAHAN
DAN PENYERAHAN UNTUK SIMPANAN JALAN

Asas Koordinat GDM2000 Cassini-Soldner

NEGERI SELANGOR
DAERAH SEPANG
BANDAR CYBERJAYA
LOT 127235, 127236, 127252 - 127259,
127366 & 127367

DISEDIAKAN OLEH NORZITA BINTI MOHAMED
SKALA 1 : 400
PETA KADASTER 109C

PA258680



"Saya Datuk Sr Ng See Eng seorang Jurukur Tanah Berlesen di bawah Akta Jurukur Tanah Berlesen 1958 (Akta 458) memperakui bahawa pengukuran dari mana pelan ini telah disediakan, telah dijalankan dan ditanda diatas tanah oleh saya atau dibawah arahan saya sendiri secara langsung di lapangan semata-mata mengikut Peraturan-peraturan Jurukur Tanah Berlesen, dan bahawa pelan ini secara tepat mewakili pengukuran yang telah disempurnakan pada 18 haribulan Januari 2020

Bahawa saya bertanggungjawab sepenuhnya ke atas salah betulnya ukuran ini.

Bertarikh 30 haribulan September 2022.


Jurukur Tanah Yang Dilesen Di Bawah Akta 458"

FAIL UKUR PUBLSEL489_2022
FAIL PEJ. TANAH PDS(T)600-8/3/16(PS)
DILULUSKAN OLEH


SR BERNARD SIA SIEW FANG
PENGARAH UKUR DAN PEMETAAN
SELANGOR
TARIKH : 30.09.2022

