


109A
109C

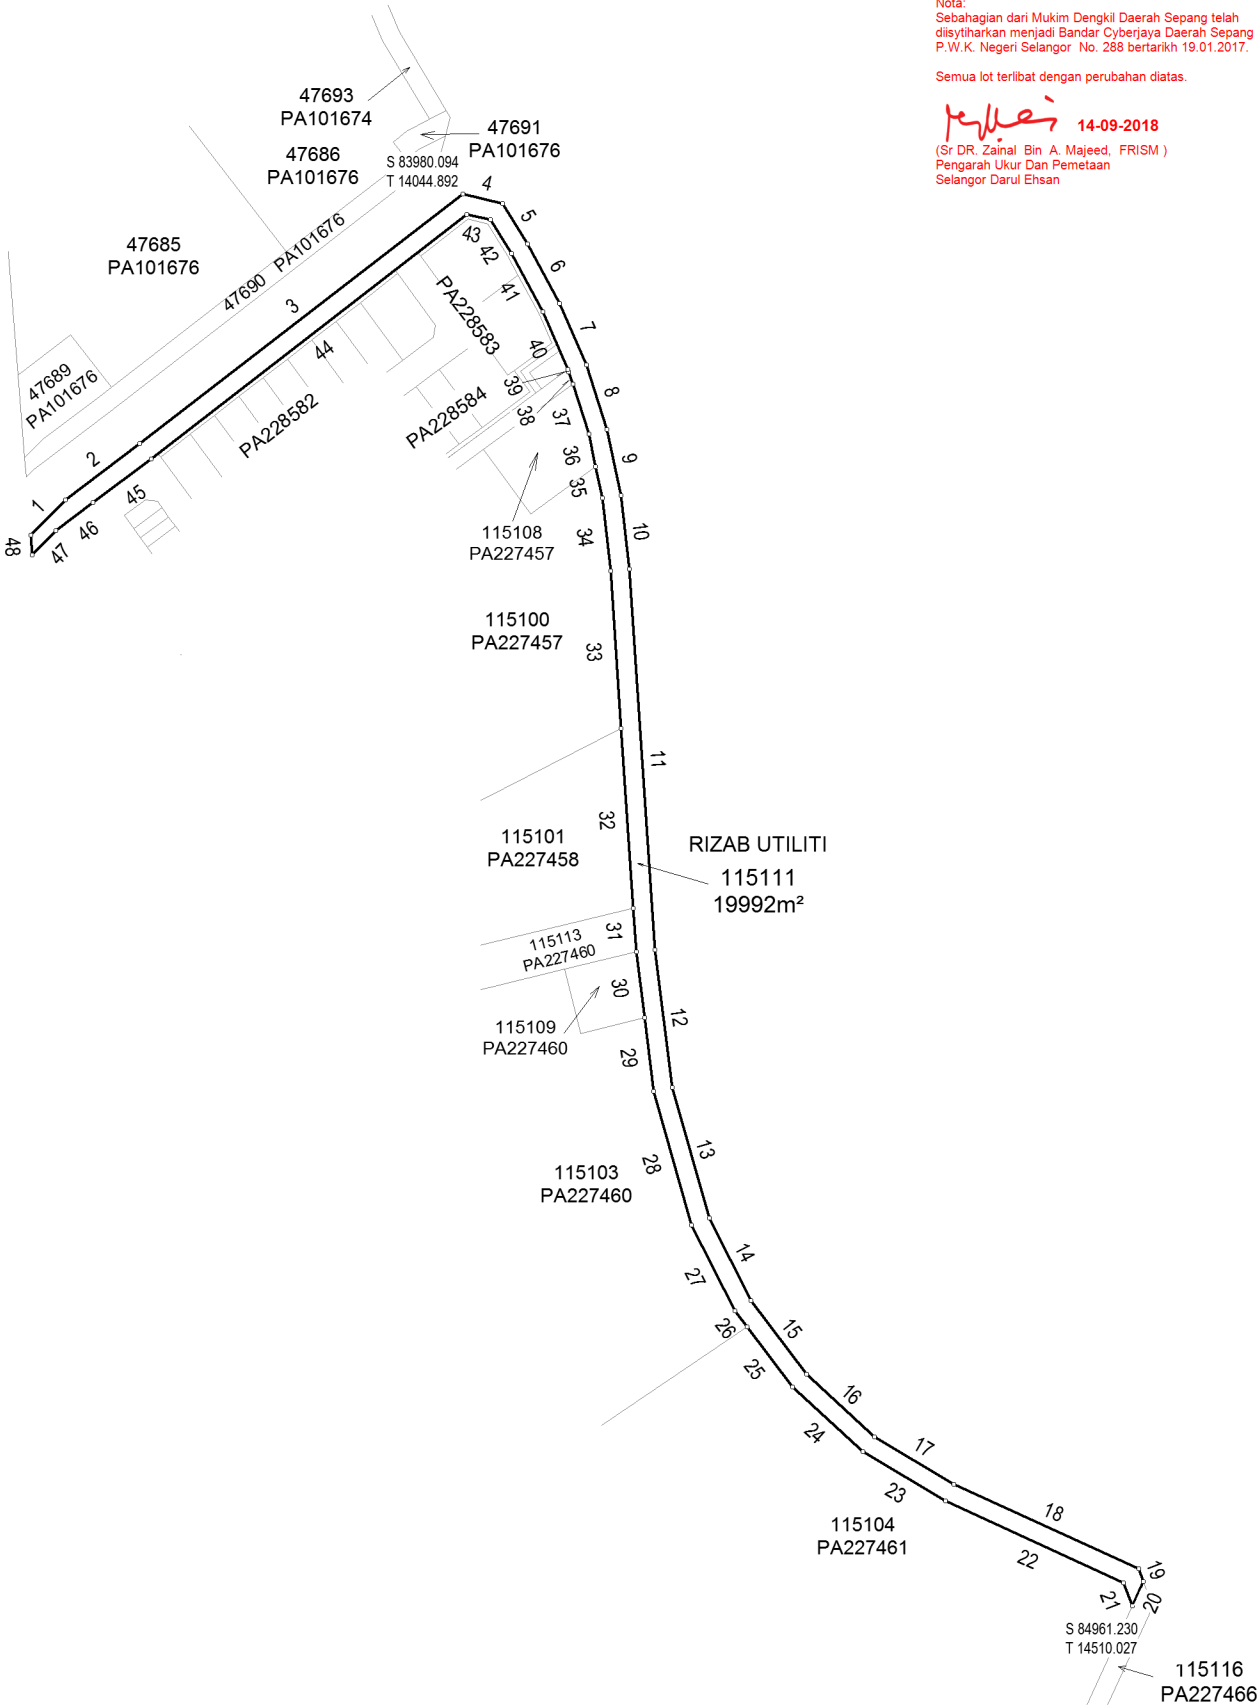

Nota:
Sebahagian dari Mukim Dengkil Daerah Sepang telah
diisytiharkan menjadi Bandar Cyberjaya Daerah Sepang melalui
P.W.K. Negeri Selangor No. 288 bertarikh 19.01.2017.

Semua lot terlibat dengan perubahan diatas.


14-09-2018
(Sr DR. Zainal Bin A. Majeed, FRISM)
Pengarah Ukur Dan Pemetaan
Selangor Darul Ehsan

RUJUKAN	BEARING	JARAK
1	44°12'20"	34.417
2	53°03'50"	64.745
3	52°14'40"	283.783
4	103°47'50"	28.426
5	148°30'50"	33.114
6	151°16'30"	46.786
7	156°48'30"	46.789
8	162°20'20"	46.797
9	167°51'50"	46.792
10	173°33'10"	51.872
11	176°09'40"	265.041
12	172°56'10"	96.120
13	164°05'30"	94.492
14	153°15'50"	64.238
15	142°54'10"	64.279
16	132°32'30"	63.948
17	120°51'20"	64.529
18	114°38'50"	140.983
19	159°38'30"	9.618
20	204°38'50"	18.385
21	339°38'50"	17.231
22	294°38'50"	136.305
23	300°51'20"	66.564
24	312°32'20"	66.459
25	322°54'10"	52.584
26	322°54'00"	14.051
27	333°15'50"	66.648
28	344°05'30"	96.729
29	352°56'10"	51.184
30	352°56'10"	46.309
31	356°09'40"	30.444
32	356°09'40"	125.031
33	356°09'50"	109.636
34	353°33'10"	50.930
35	347°52'00"	22.655
36	347°51'50"	22.863
37	342°20'30"	36.643
38	342°20'20"	8.899
39	337°00'30"	1.600
40	336°48'10"	43.923
41	331°16'30"	45.851
42	328°30'30"	27.454
43	283°02'40"	16.985
44	232°14'20"	277.323
45	233°03'10"	50.757
46	233°03'00"	32.191
47	224°11'50"	23.345
48	355°25'10"	13.421

NOTA :
DAHULUNYA SEBAHAGIAN LOT 16927 (PA 80412),
LOT 144, 149 - 151, DAN 153 - 154 (PA 52232)
Asas Koordinat GDM2000 Cassini-Soldner

NEGERI SELANGOR
DAERAH SEPANG
MUKIM DENGKIL
LOT 115111

DISEDIAKAN OLEH HAFFIZAL HAFFIZ BIN SAMSUDDIN
SKALA 1 : 3500
PETA KADASTER 109A, 109C

PA227456



"Saya NG YIN MENG seorang Juruukur Tanah
Berlesen di bawah Akta Juruukur Tanah Berlesen 1958 (Akta 458) memperakui
bahawa pengukuran dari mana pelan ini telah disediakan, telah dijalankan dan
ditanda diatas tanah oleh saya atau dibawah arahan saya sendiri secara
langsung di lapangan semata-mata mengikut Peraturan-peraturan Juruukur
Tanah Berlesen, dan bahawa pelan ini secara tepat mewakili pengukuran yang
telah disempurnakan pada 28 haribulan November 2013.

Bahawa saya bertanggungjawab sepenuhnya ke atas salah betulnya ukuran ini.
Bertarikh 18 haribulan Mei 2016


Juruukur Tanah Yang Berlesen di Bawah Akta 458"

FAIL UKUR PUBLSEL791_2015
FAIL PEJ. TANAH PTS/01/PB01/29/1012
DILULUSKAN OLEH


SR MOHAMAD KAMAL BIN ADMIN
PENGARAH UKUR DAN PEMETAAN SELANGOR
Tarikh: 19/05/2016

