
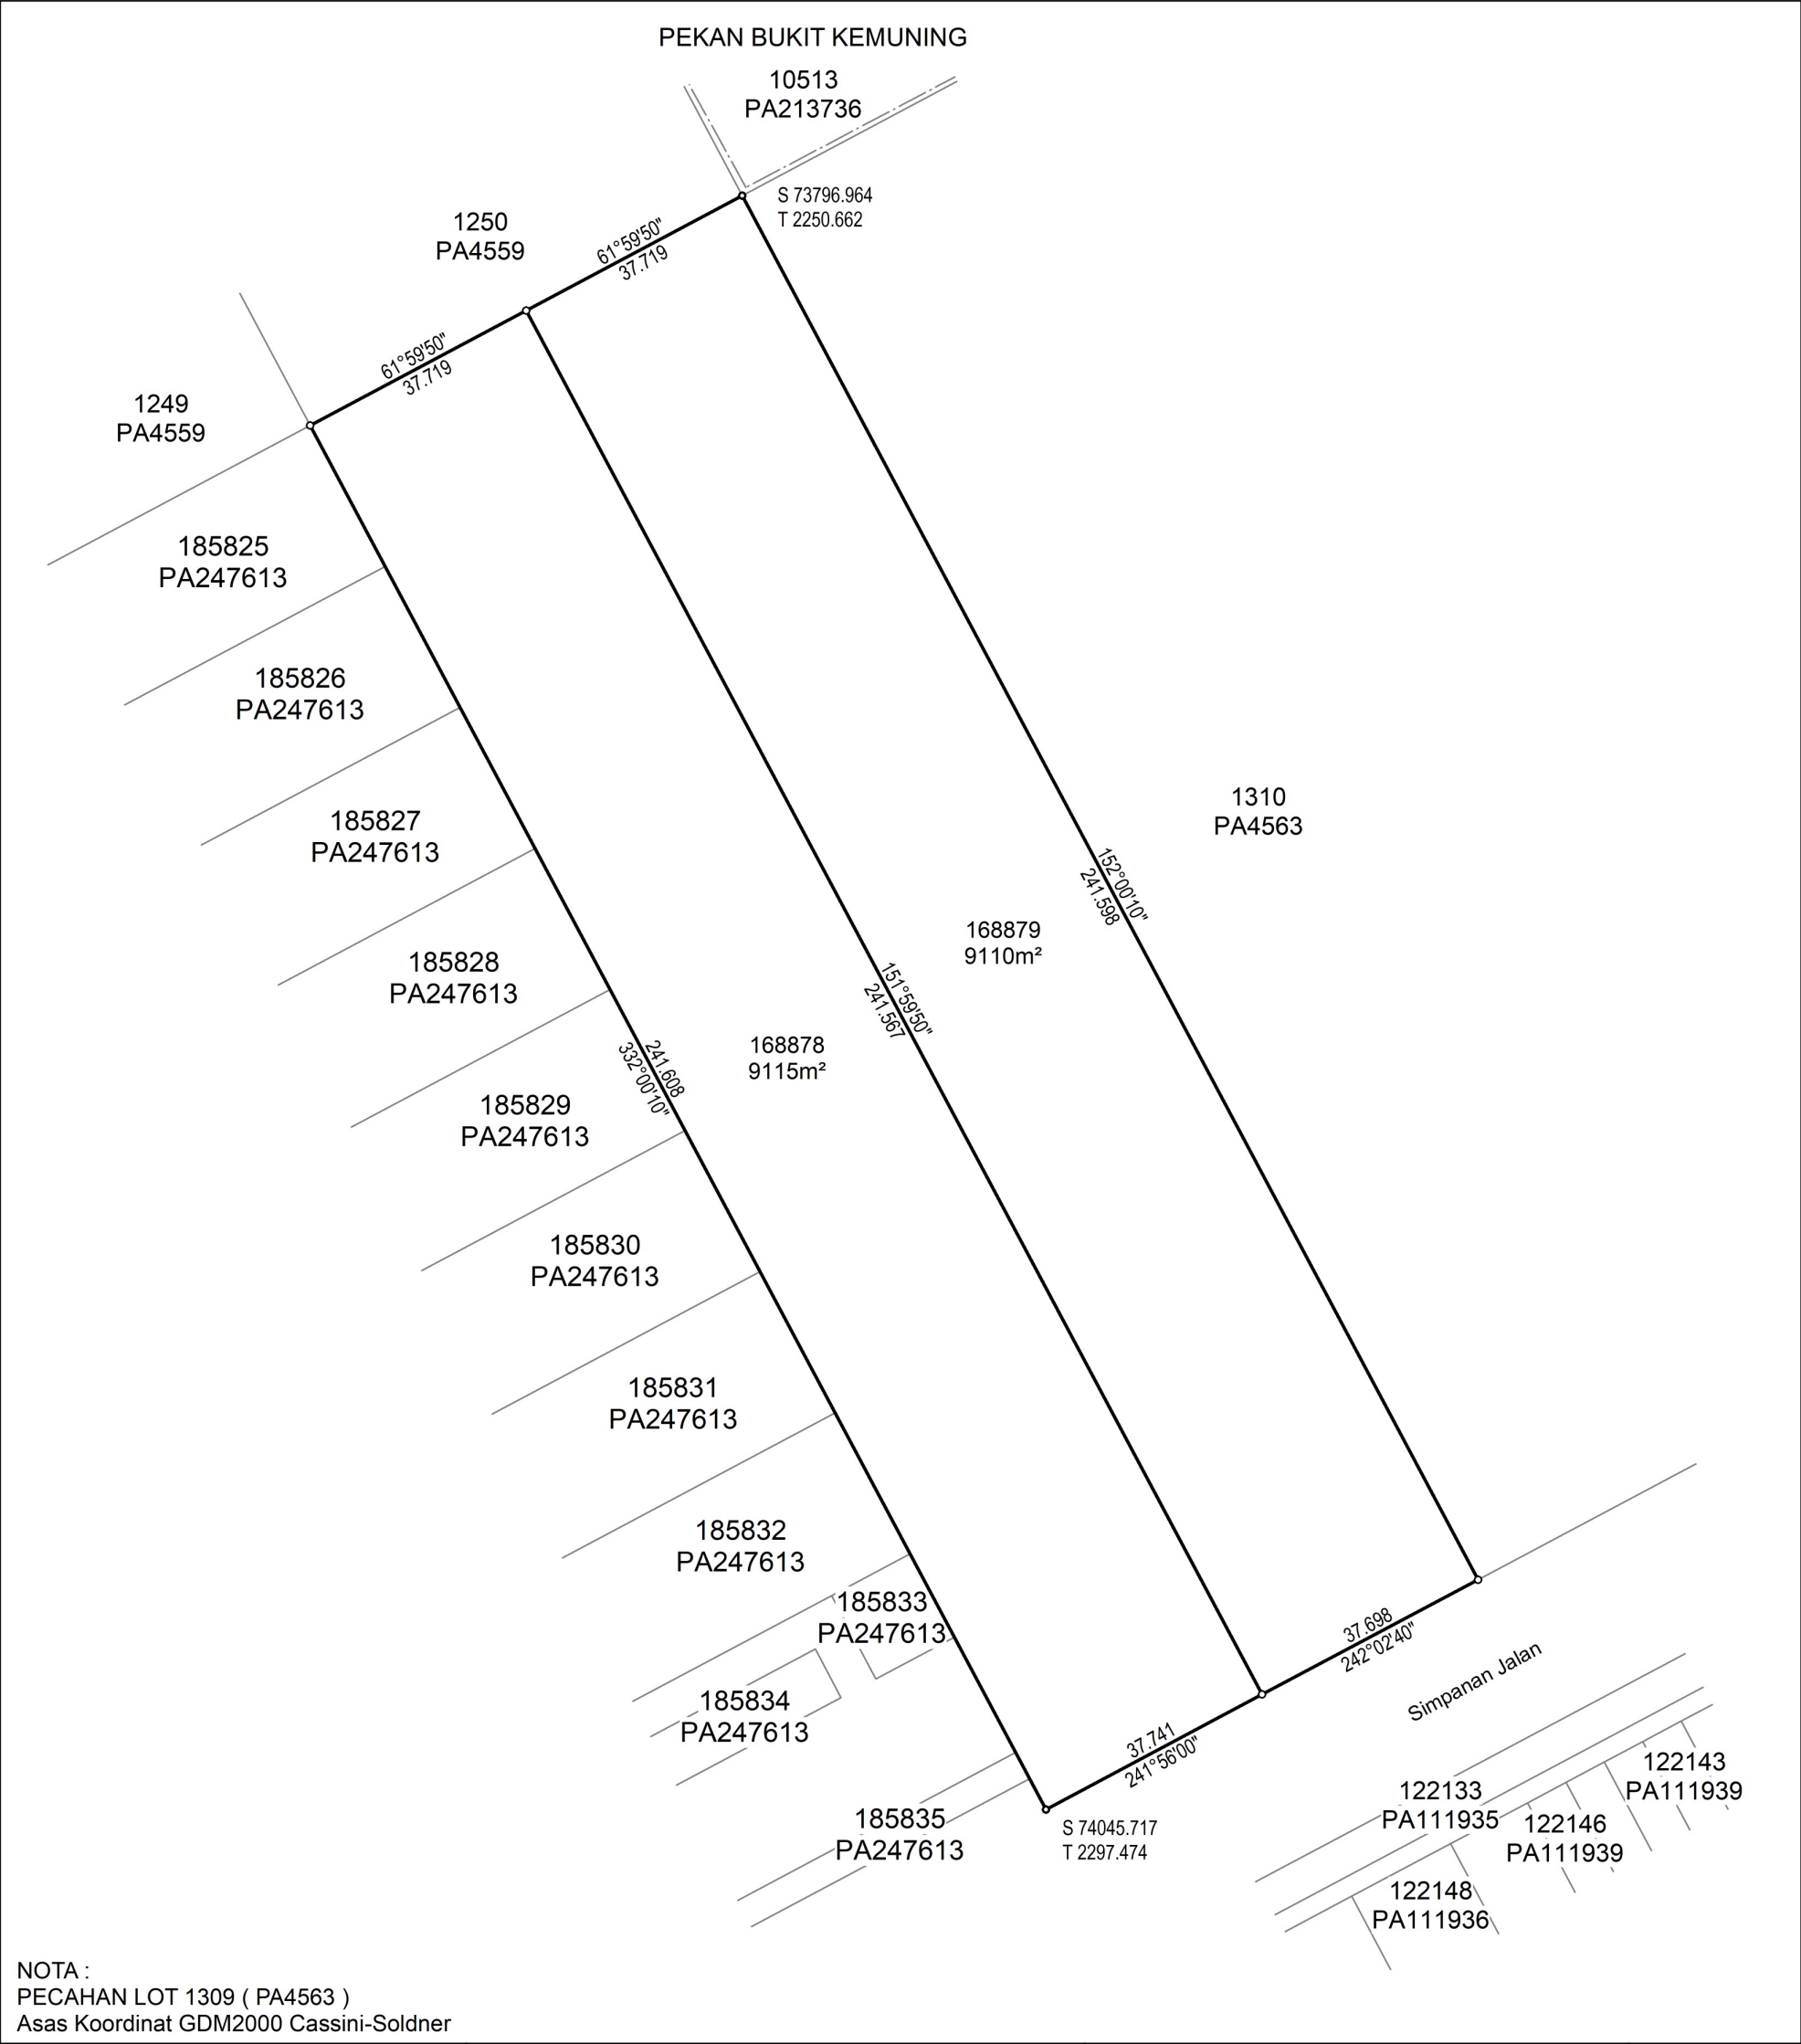


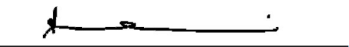

NEGERI SELANGOR DAERAH KLANG MUKIM KLANG LOT 168878 & 168879 DISEDIAKAN OLEH EZAFEL FIRDAUS BIN SHAKIER SKALA 1 : 1000 PETA KADASTER 100A PA247476 	"Saya Samsudin Bin Hassan seorang Juruukur Tanah Berlesen di bawah Akta Juruukur Tanah Berlesen 1958 (Akta 458) memperakui bahawa pengukuran dari mana pelan ini telah disediakan, telah dijalankan dan ditanda diatas tanah oleh saya atau dibawah arahan saya sendiri secara langsung di lapangan semata-mata mengikut Peraturan-peraturan Juruukur Tanah Berlesen, dan bahawa pelan ini secara tepat mewakili pengukuran yang telah disempurnakan pada 09 haribulan Ogos 2012. Bahawa saya bertanggungjawab sepenuhnya ke atas salah betulnya ukuran ini. Bertarikh 09 haribulan Januari 2020  Juruukur Tanah Yang Dilesen Di Bawah Akta 458"	FAIL UKUR PUBLSEL1161_2013 FAIL PEJ. TANAH PDTK/T/PT/800-4/1/5/2011 DILULUSKAN OLEH  SR HAMDAN BIN AB. AZIZ PENGARAH UKUR DAN PEMETAAN SELANGOR TARIKH : 21.01.2020	
--	---	--	---