


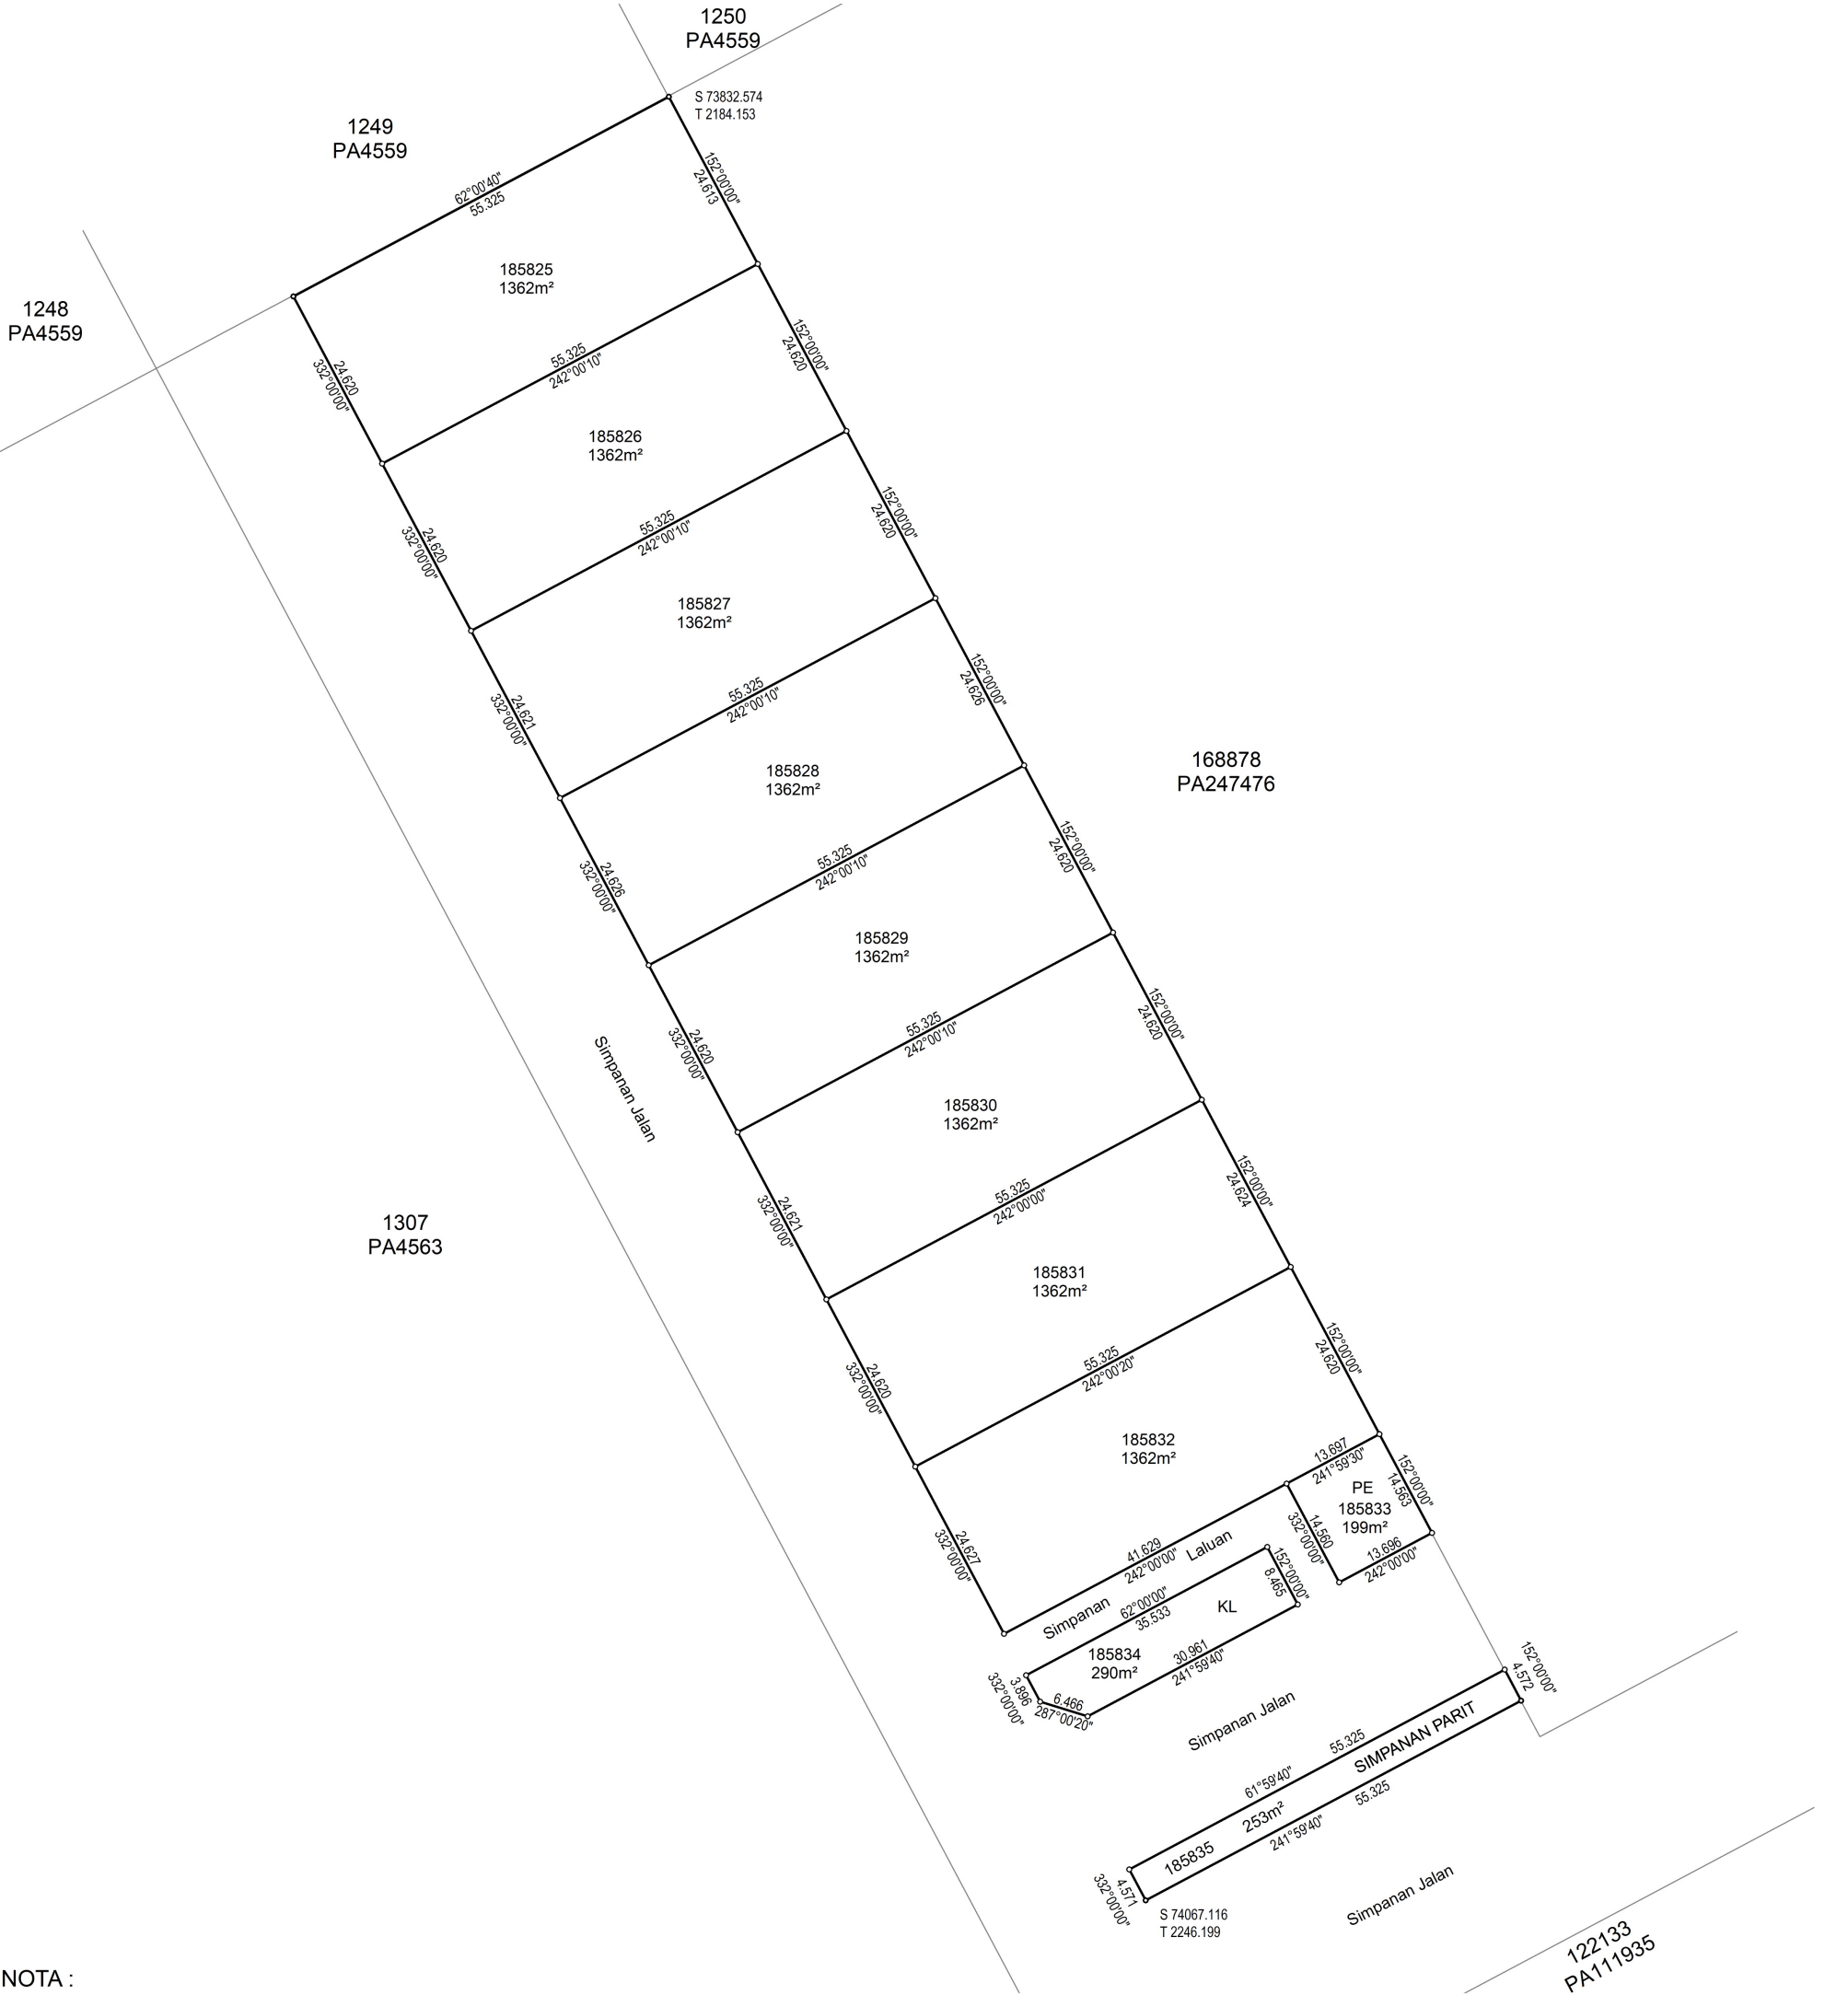

NOTA :
DAHULUNYA LOT 1308 (PA4563)

Asas Koordinat GDM2000 Cassini-Soldner

NEGERI SELANGOR
DAERAH KLANG
MUKIM KLANG
LOT 185825 - 185835

DISEDIAKAN OLEH NORZITA BINTI MOHAMED
SKALA 1 : 600
PETA KADASTER 100A

PA247613



Saya, CHEAH KIM CHOONG seorang Juruukur Tanah yang dilesen di bawah Akta Juruukur Tanah Berlesen 1958 (Akta 458), memperakui bahawa pengukuran darimana pelan ini telah disediakan, telah dijalankan dan ditanda di atas tanah oleh saya atau dibawah arahan saya sendiri secara langsung di lapangan semata-mata mengikut Peraturan-peraturan Juruukur Tanah Berlesen, dan bahawa sebahagian pelan ini secara tepat mewakili pengukuran yang telah disempurnakan pada 01 Mac 2017

Bahawa saya bertanggungjawab sepenuhnya ke atas salah betulnya ukuran ini.
Bertarikh 11 Oktober 2019


Juruukur Tanah Yang Dilesen Di Bawah Akta 458

FAIL UKUR PUBLSEL1098_2019
FAIL PEJ. TANAH PDTK/T/
PT/800/2/2/3/2014
DILULUSKAN OLEH


SR HAMDAN BIN AB. AZIZ
PENGARAH UKUR DAN PEMETAAN SELANGOR
TARIKH : 21.10.2019

