


RUJUKAN	BEARING	JARAK
1	151°54'20"	4.572
2	331°52'40"	4.572
3	151°54'20"	4.572

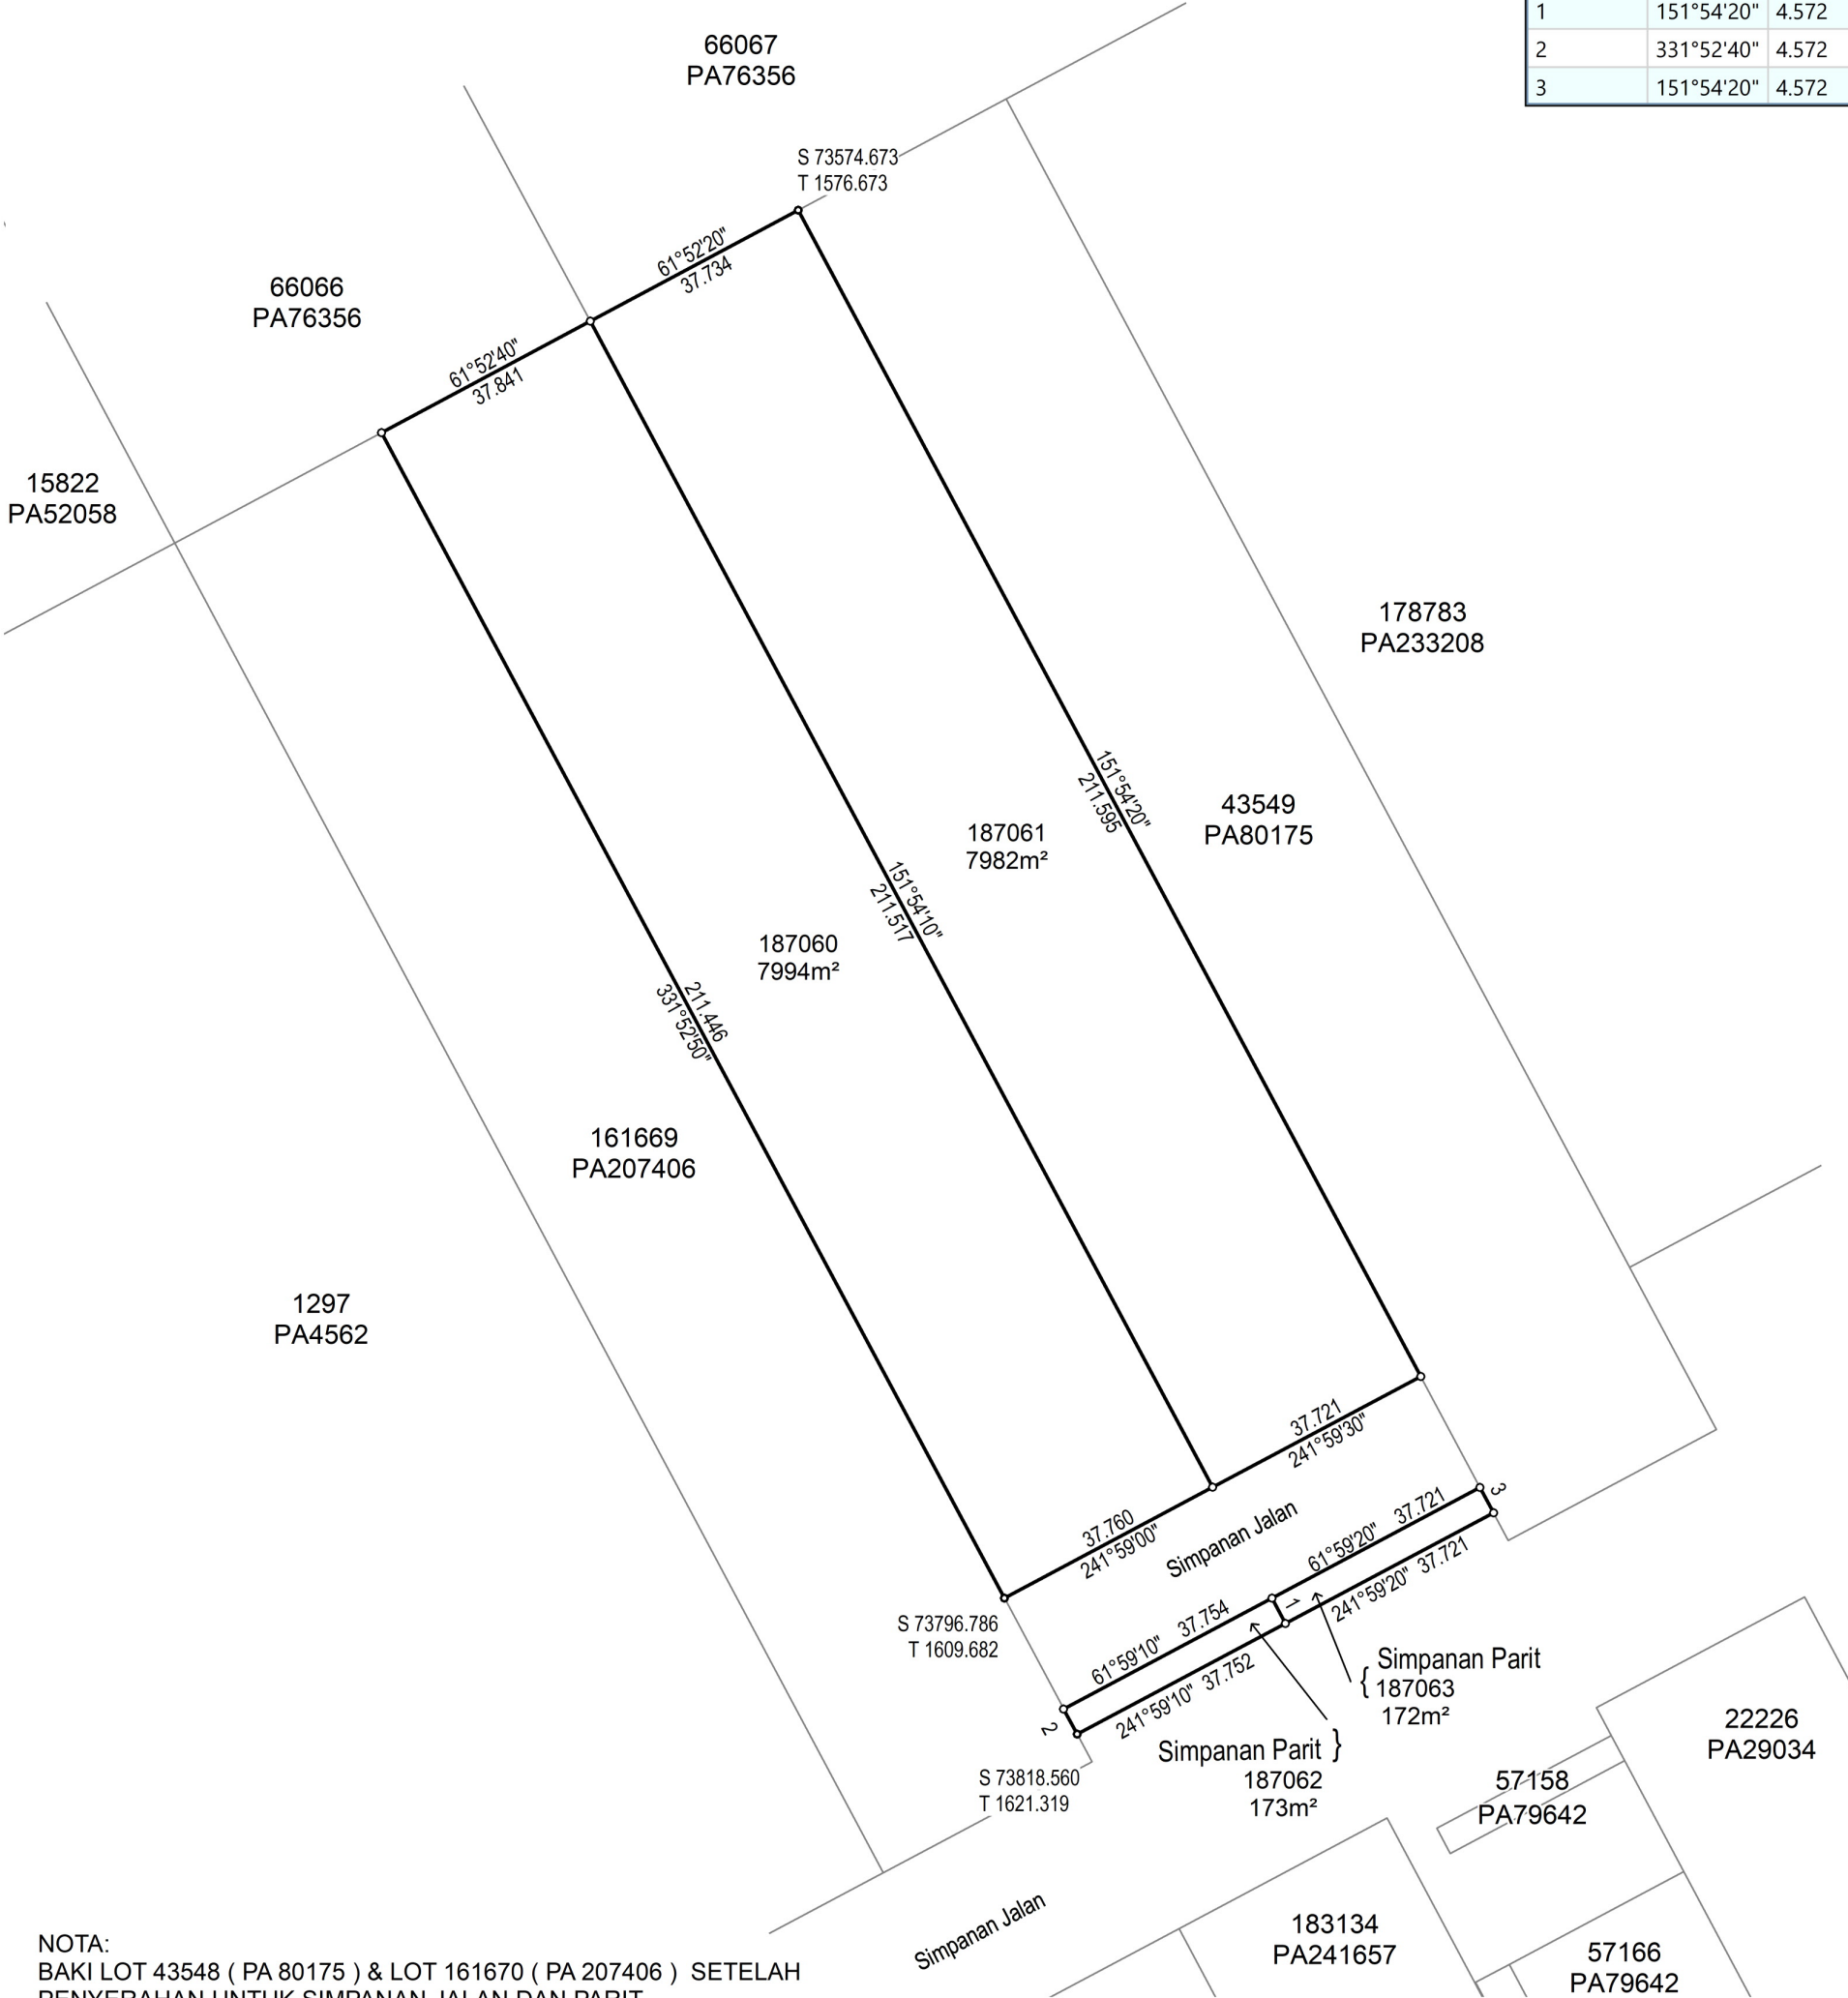

NEGERI SELANGOR
DAERAH KLANG
MUKIM KLANG
LOT 187060 - 187063

DISEDIAKAN OLEH MUHAMAD FADIL BIN AWANG
@ MAT DESA

SKALA 1 : 1100
PETA KADASTER 100A

PA252194



Saya Sr. LEE CHENK HOCK, B.Surv., MRISM., MSSl(Aust), MAALS., seorang Jurukur Tanah yang dilesen di bawah Akta Jurukur Tanah Berlesen 1958 (Akta 458), memperakui bahawa pengukuran darimana pelan ini telah disediakan, telah dijalankan dan ditanda di atas tanah oleh saya atau dibawah arahan saya sendiri secara langsung di lapangan semata-mata mengikut Peraturan-peraturan Jurukur Tanah Berlesen, dan bahawa sebahagian pelan ini secara tepat mewakili pengukuran yang telah disempurnakan pada 6 haribulan Februari 2020.

Bahawa saya bertanggungjawab sepenuhnya ke atas salah betulnya ukuran ini.

Bertarikh 9 haribulan Disember 2020



Jurukur Tanah Yang Dilesen Di Bawah Akta 458

FAIL UKUR PUBLSEL750_2020
FAIL PEJ. TANAH PDTK/T/PT/600-3/7/2019-2
DILULUSKAN OLEH



SR HAMDAN BIN AB. AZIZ
PENGARAH UKUR DAN PEMETAAN SELANGOR
TARIKH : 09.12.2020

