


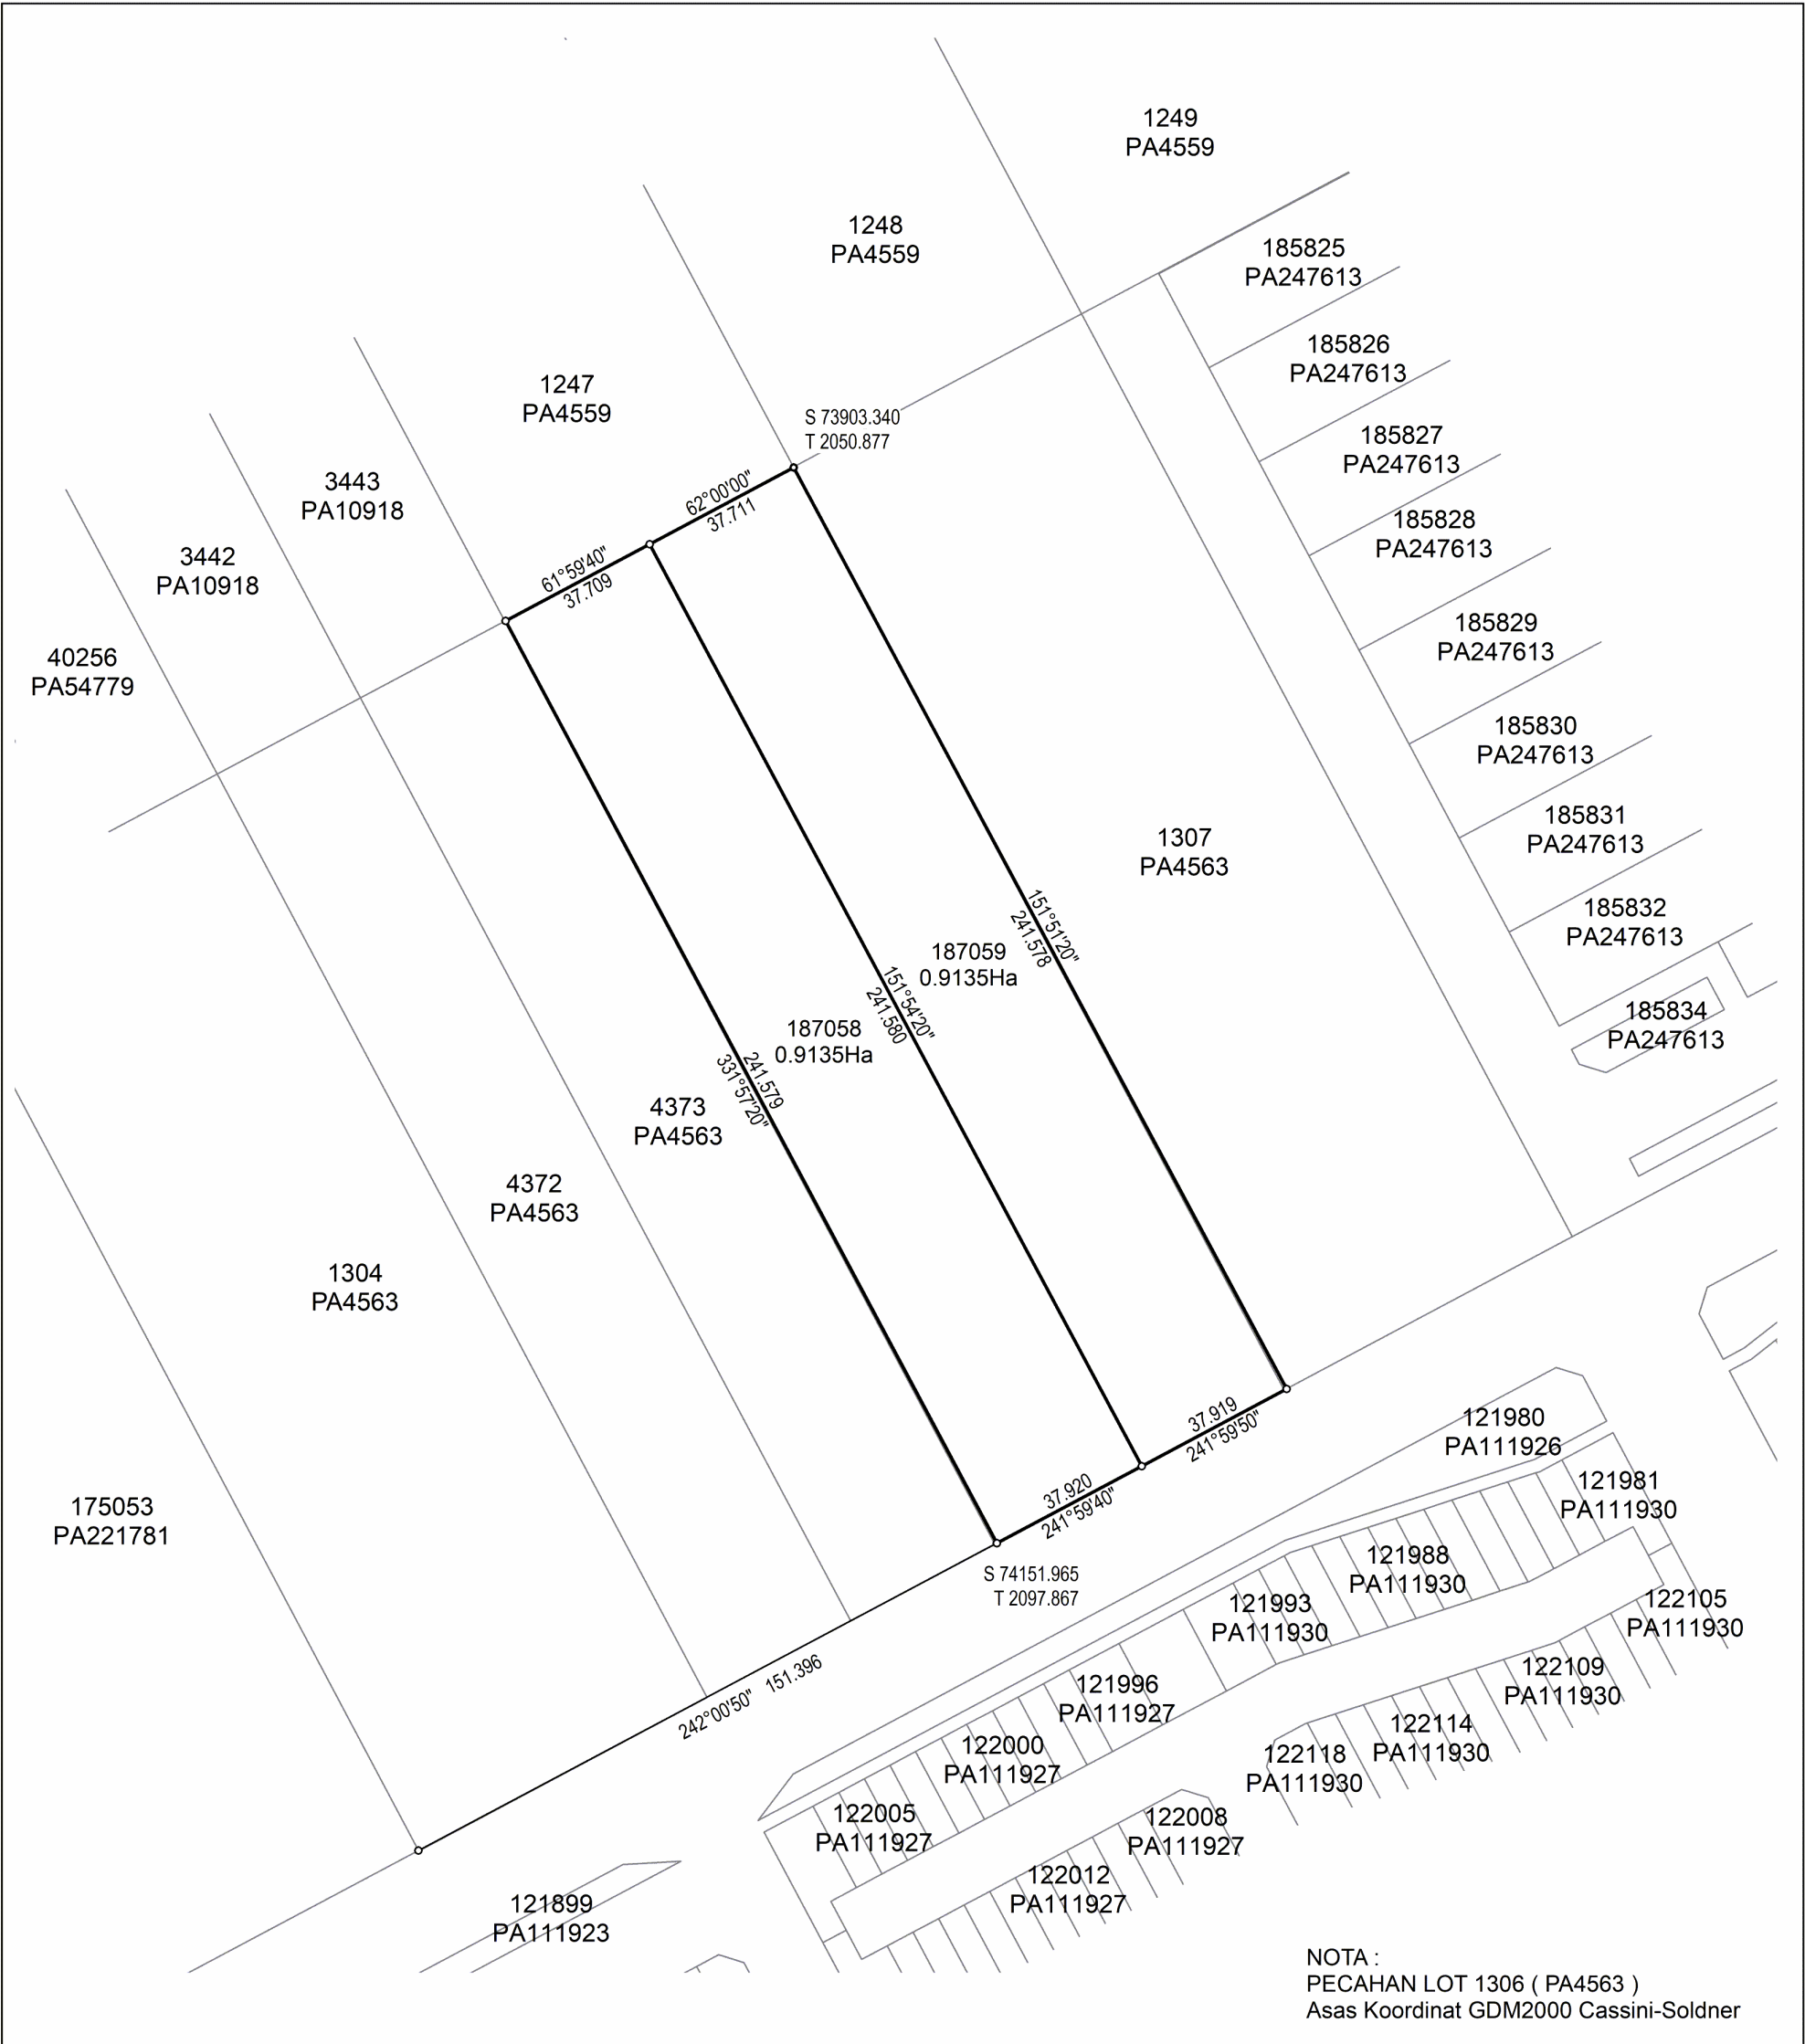

NEGERI SELANGOR DAERAH KLANG MUKIM KLANG LOT 187058 - 187059 DISEDIAKAN OLEH HAZLAMI BIN RAMLI SKALA 1 : 1500 PETA KADASTER 100A PA255803 	"Saya MISRON BIN HJ YASIN seorang Juruukur Tanah Berlesen di bawah Akta Juruukur Tanah Berlesen 1958 (Akta 458) memperakui bahawa pengukuran dari mana pelan ini telah disediakan, telah dijalankan dan ditanda diatas tanah oleh saya atau dibawah arahan saya sendiri secara langsung di lapangan semata-mata mengikut Peraturan-peraturan Juruukur Tanah Berlesen, dan bahawa pelan ini secara tepat mewakili pengukuran yang telah disempurnakan pada 12 haribulan MAC 2020. Bahawa saya bertanggungjawab sepenuhnya ke atas salah betulnya ukuran ini. Bertarikh 26 haribulan OKTOBER 2021.  Juruukur Tanah Yang Dijesen Di Bawah Akta 458"	FAIL UKUR PUBLSEL703_2020 FAIL PEJ. TANAH PDTK/T/PT/600-3/5/2018-5 DILULUSKAN OLEH  SR BERNARD SIA SIEW FANG PENGARAH UKUR DAN PEMETAAN SELANGOR TARIKH : 27.10.2021	
---	--	---	---