


RUJUKAN	BEARING	JARAK
1	152°00'10"	6.096
2	331°59'50"	6.097
3	152°00'20"	4.572
4	331°58'40"	4.572

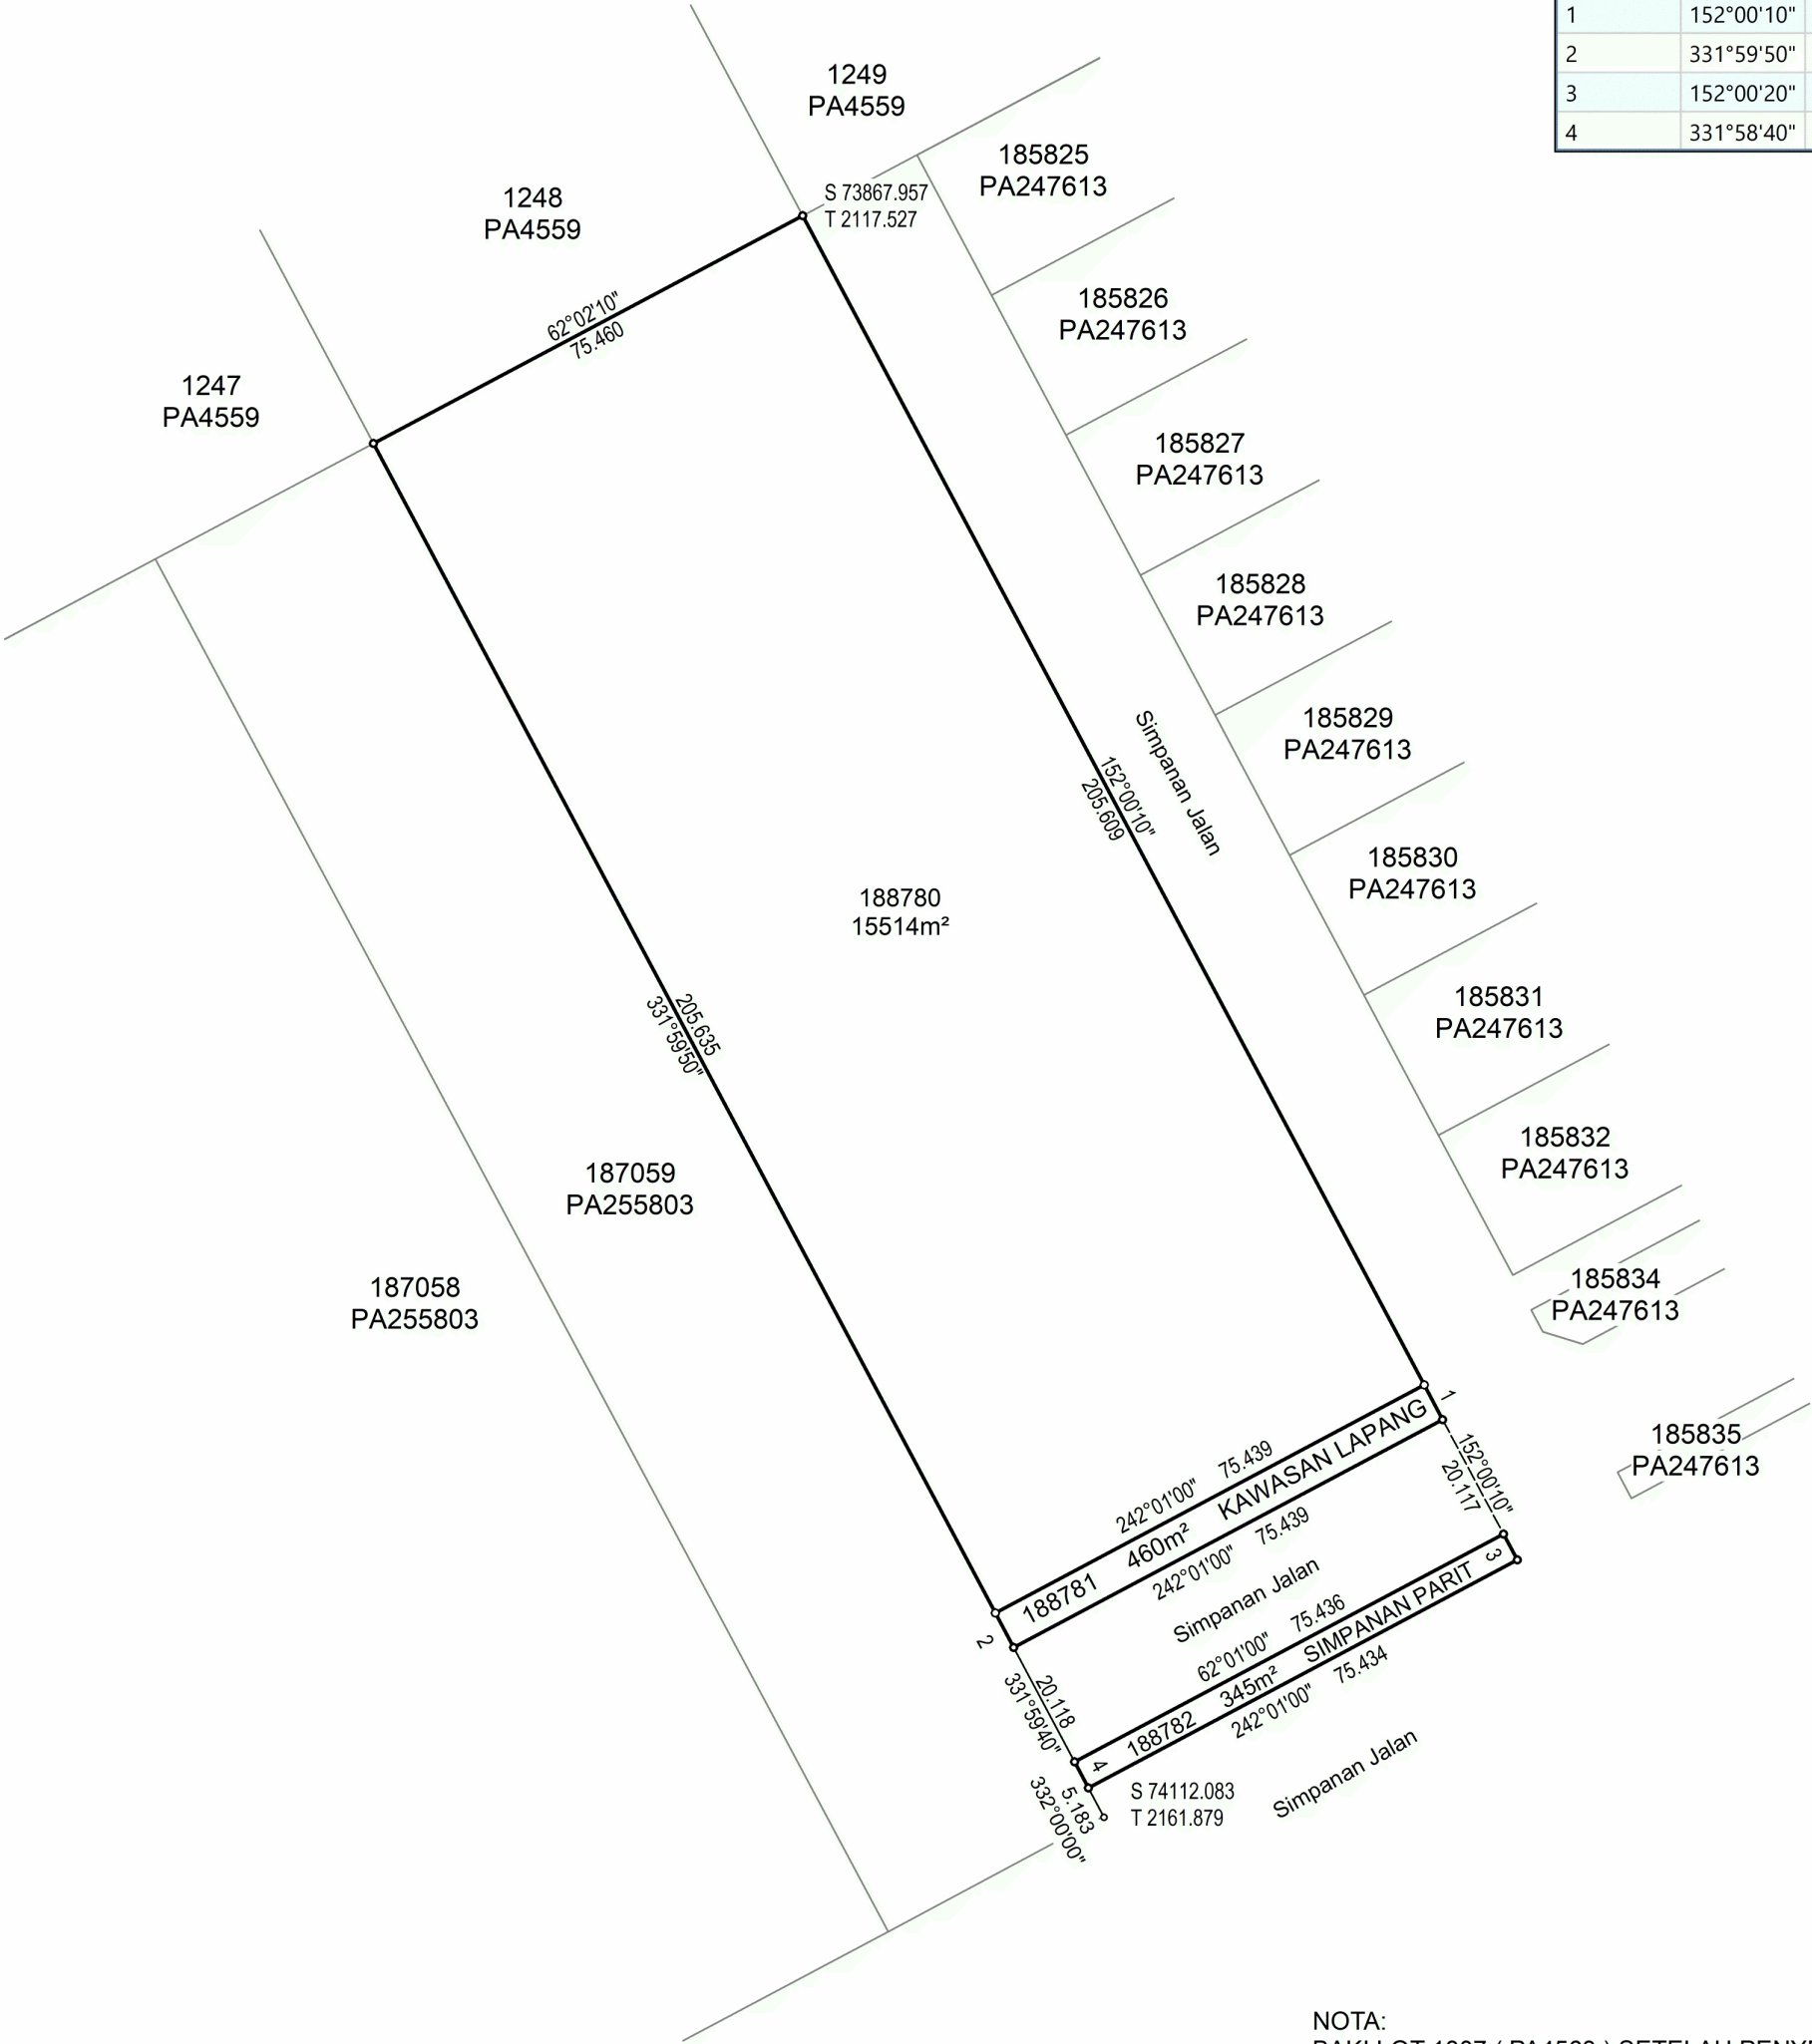

NOTA:
BAKI LOT 1307 (PA4563) SETELAH PENYERAHAN
UNTUK SIMPANAN JALAN
Asas Koordinat GDM2000 Cassini-Soldner

NEGERI SELANGOR
DAERAH KLANG
MUKIM KLANG
LOT 188780 - 188782

DISEDIAKAN OLEH MUHAMMAD ARIF BIN ALIAS
SKALA 1 : 1100
PETA KADASTER 100A

PA256652



"Saya HONG SEE CHING seorang Juruukur Tanah Berlesen di bawah Akta Juruukur Tanah Berlesen 1958 (Akta 458) memperakui bahawa pengukuran dari mana pelan ini telah disediakan, telah dijalankan dan ditanda diatas tanah oleh saya atau dibawah arahan saya sendiri secara langsung di lapangan semata-mata mengikut Peraturan-peraturan Juruukur Tanah Berlesen, dan bahawa pelan ini secara tepat mewakili pengukuran yang telah disempurnakan pada 19 haribulan Jun 2020.

Bahawa saya bertanggungjawab sepenuhnya ke atas salah betulnya ukuran ini.
Bertarikh 14 haribulan Disember 2021


Juruukur Tanah Yang Dilesen Di Bawah Akta 458"

FAIL UKUR PUBLSEL1018_2021
FAIL PEJ. TANAH PDTK/T/PT/600-3/7/2019-5(8)
DILULUSKAN OLEH


SR BERNARD SIA SIEW FANG
PENGARAH UKUR DAN PEMETAAN
SELANGOR
TARIKH : 14.12.2021

