

10 NEGERI SELANGOR
01 DAERAH KLANG
02 MUKIM KLANG
00
LOT 044153 - 044155
PECAHAN LOT 1238 (PA 4559)
SKALA 1: 2000

Fail Ukur PUBL. Sel. 157-89

Fail PT PTK 5/7/88

Syt Piawai 100-A

JK(L) 853 M 200

BK 30202

Ukuran Kelas Dua

Az Ak Dengan Tilikan Matahari

"Saya, Haji Abdullah bin Taha seorang Jurukur Berlesen di bawah Ordinan Jurukur Tanah Berlesen No. 11 Tahun 1958, memperakui bahawa kerja ukur darimana pelan ini telah disediakan telah dijalankan dan ditanda di atas tanah oleh saya atau di bawah arahan dan penyeliaan saya sendiri secara langsung di tempat kerjakuar semata-mata mengikut Peraturan-peraturan Jurukur Tanah Berlesen dan bahawa pelan ini adalah merupakan dengan betulnya kerja ukur yang telah siap pada 6 haribulan Julai 1989...

Bertarikh 11 haribulan Sept. 1989...


Hassan Basri b. Dakun
Berlesen di bawah Ordinan No. 11 Tahun 1958."

Dicarta oleh Hassan Basri b. Dakun
12.5.90

Diperiksa oleh Salbiah bte. Haji Omar
29.5.90

Dituluskan oleh Leong Teng Boon
(Leong Teng Boon)
Pegarah Ukur
Selangor 28-8-1991

PA 10-057251

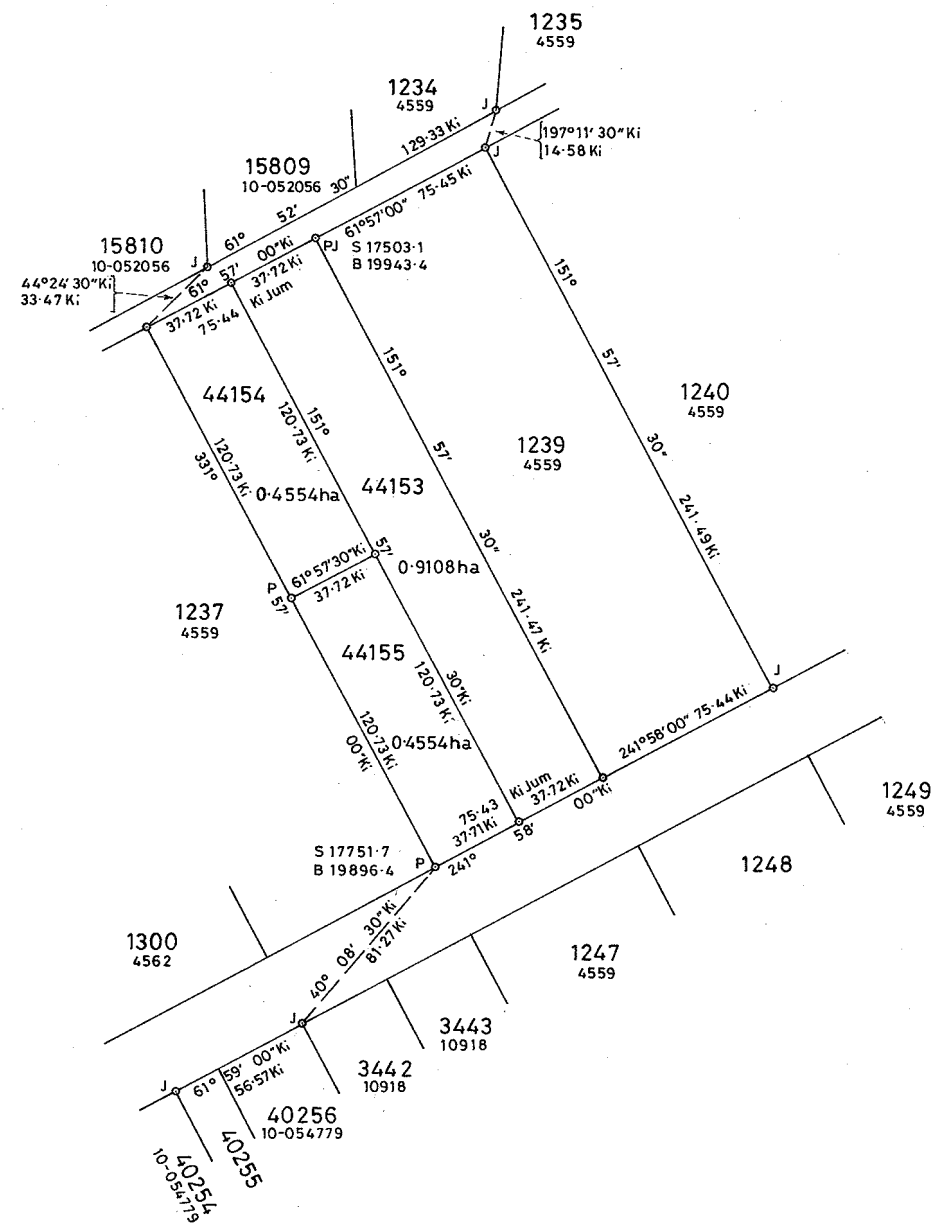

S 17340

S 17540

S 17740

S 17940

B 20300

B 20100

B 19900

B 19700

B 19500