


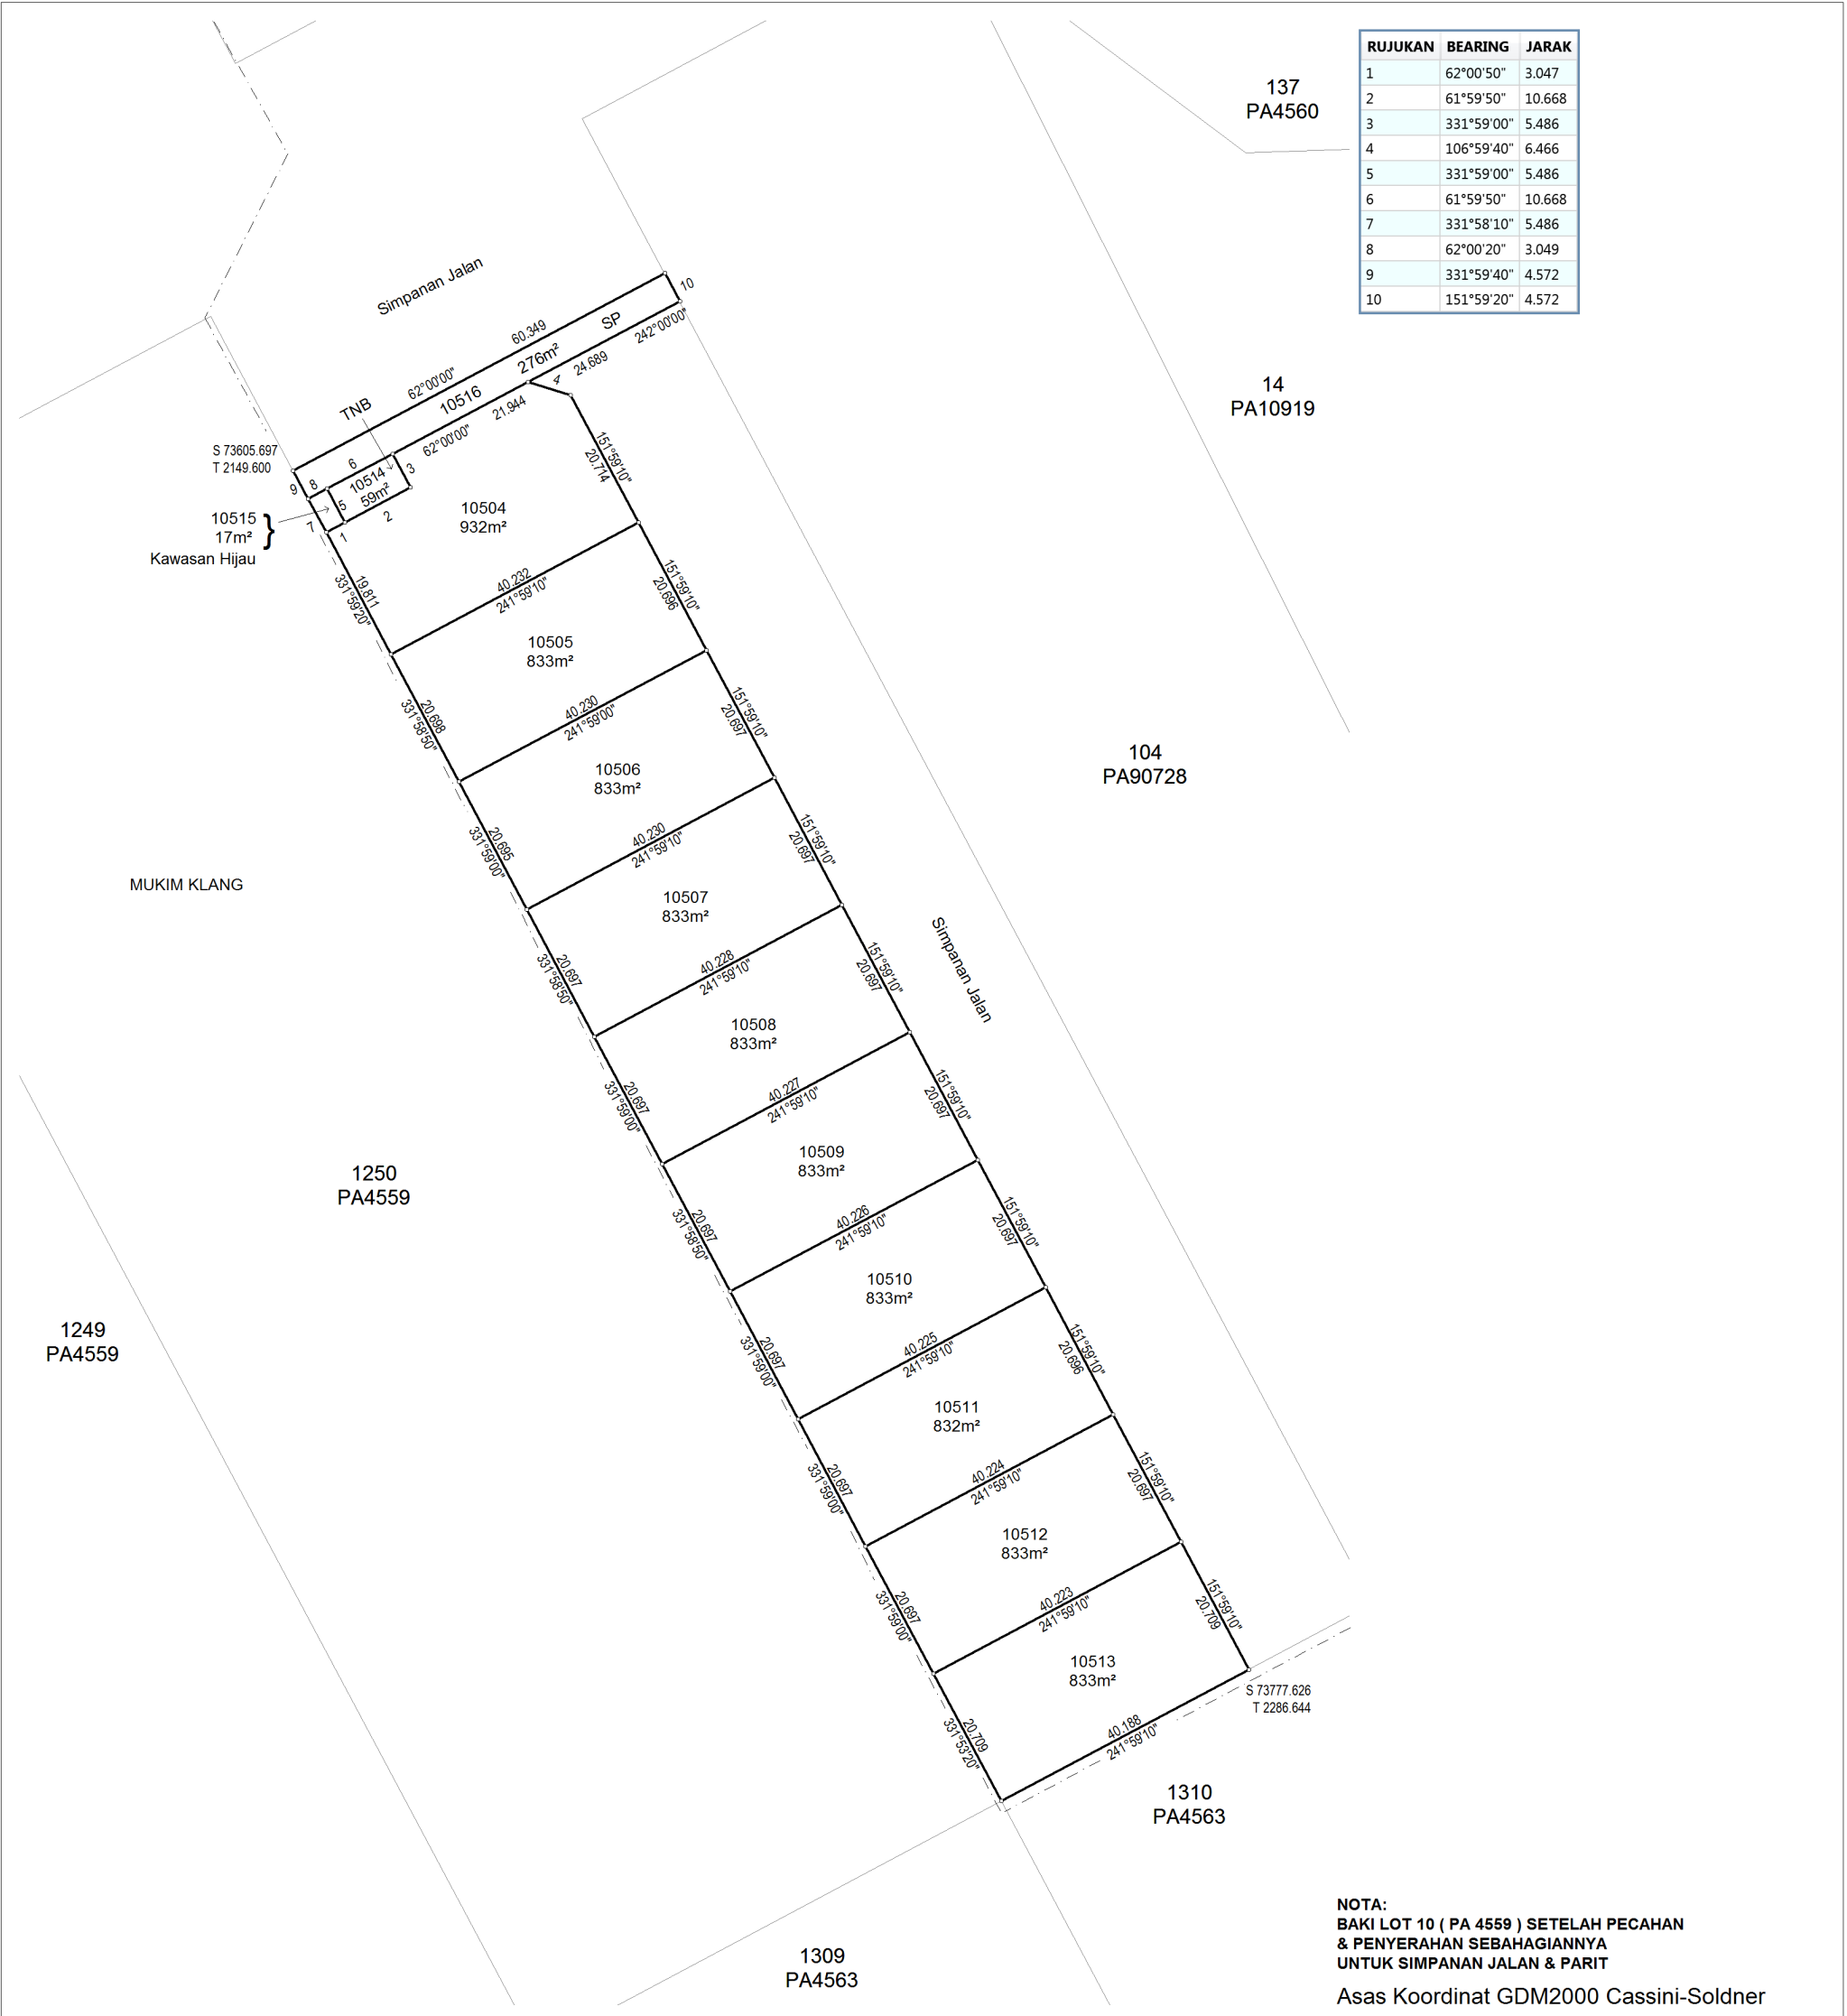

NEGERI SELANGOR DAERAH KLANG PEKAN BUKIT KEMUNING LOT 10504 - 10516 SKALA 1 : 650 PETA KADASTER 100A PA213736	"Saya _____LEONG TENG BOON,PJC_____seorang Jurukur Tanah Berlesen di bawah Akta Jurukur Tanah Berlesen 1958 (Akta 458) memperakui bahawa pengukuran dari mana pelan ini telah disediakan, telah dijalankan dan ditanda diatas tanah oleh saya atau dibawah arahan saya sendiri secara langsung di lapangan semata-mata mengikut Peraturan-peraturan Jurukur Tanah Berlesen, dan bahawa pelan ini secara tepat mewakili pengukuran yang telah disimpulkan pada_25_haribulan____Julai____2013____ Bahawa saya bertanggungjawab sepenuhnya ke atas salah betulnya ukuran ini. Bertarikh ____4____haribulan ____Disember____2013____  Jurukur Tanah Yang Dilesen Di Bawah Akta 458"	FAIL UKUR PUBLSEL2143_2013	
		FAIL PEJ. TANAH PDTK/T/PT/800-4/1/2/2013	
		DILULUSKAN OLEH	
		 AHAMAD BIN ZAKARIA Pengarah Ukur Dan Pemetaan Selangor Tarikh: 24/12/2013	