





PA 256045 ✓
212906 ✓
91856x
261922x
25844 ✓
12793 ✓
146172 ✓
81240 ✓

26851

PA268618 x
264704
267863
211604

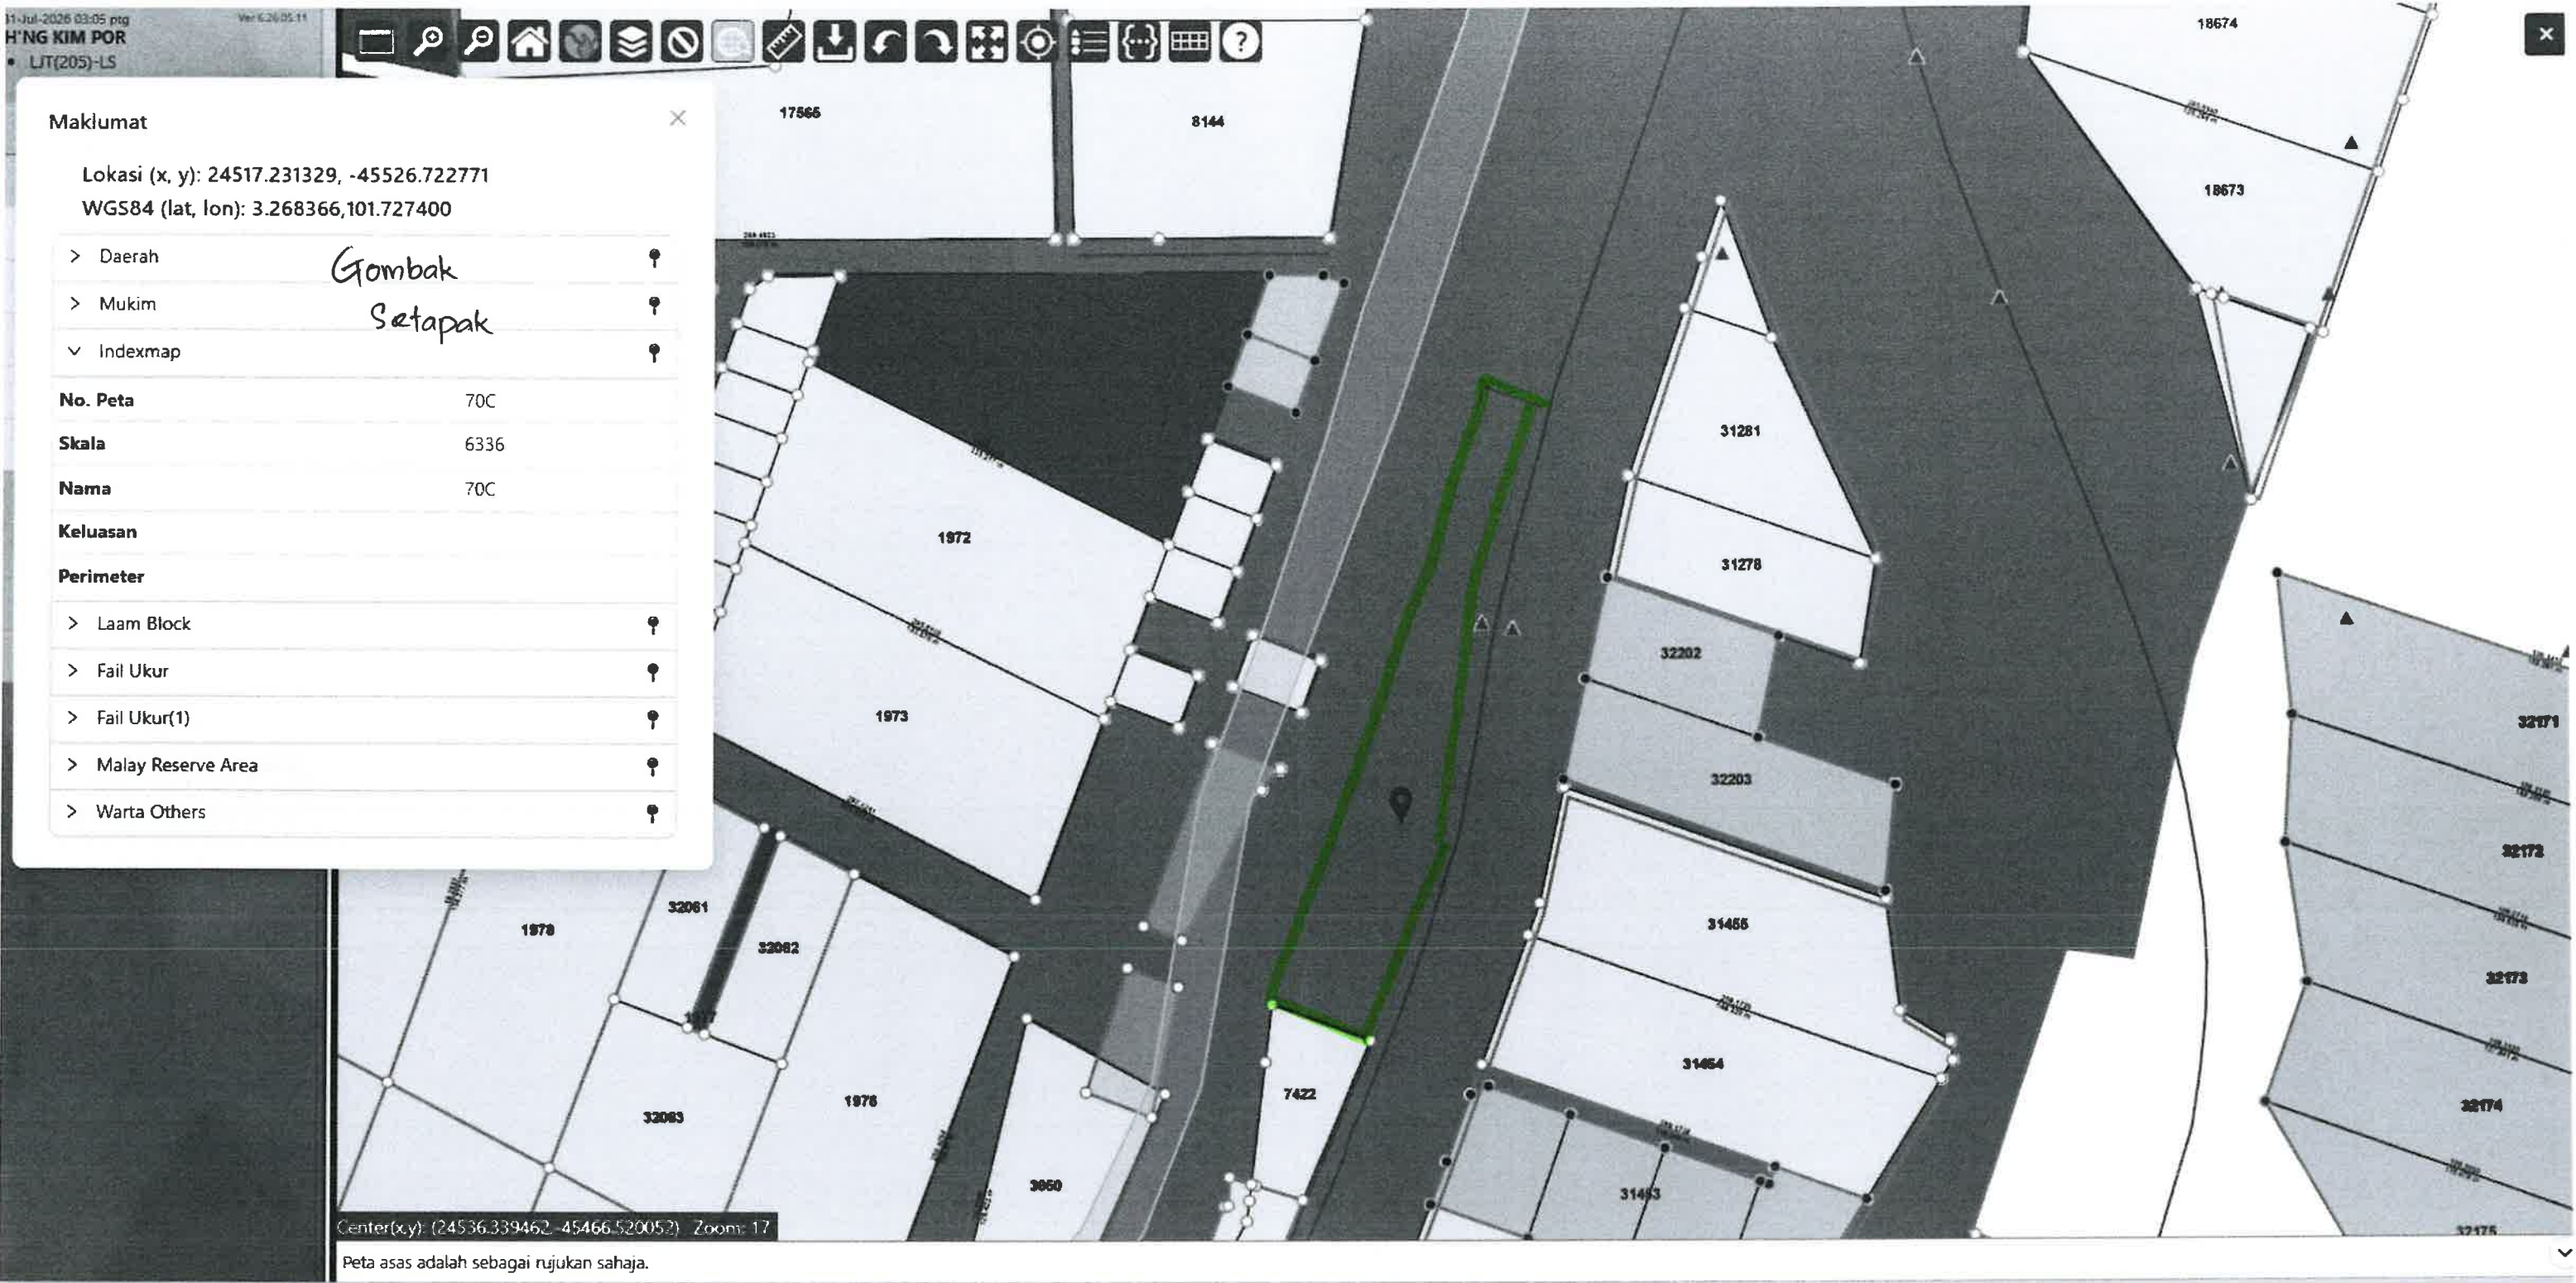

RUJUKAN	BEARING	JARAK
1	108°48'10"	5.501

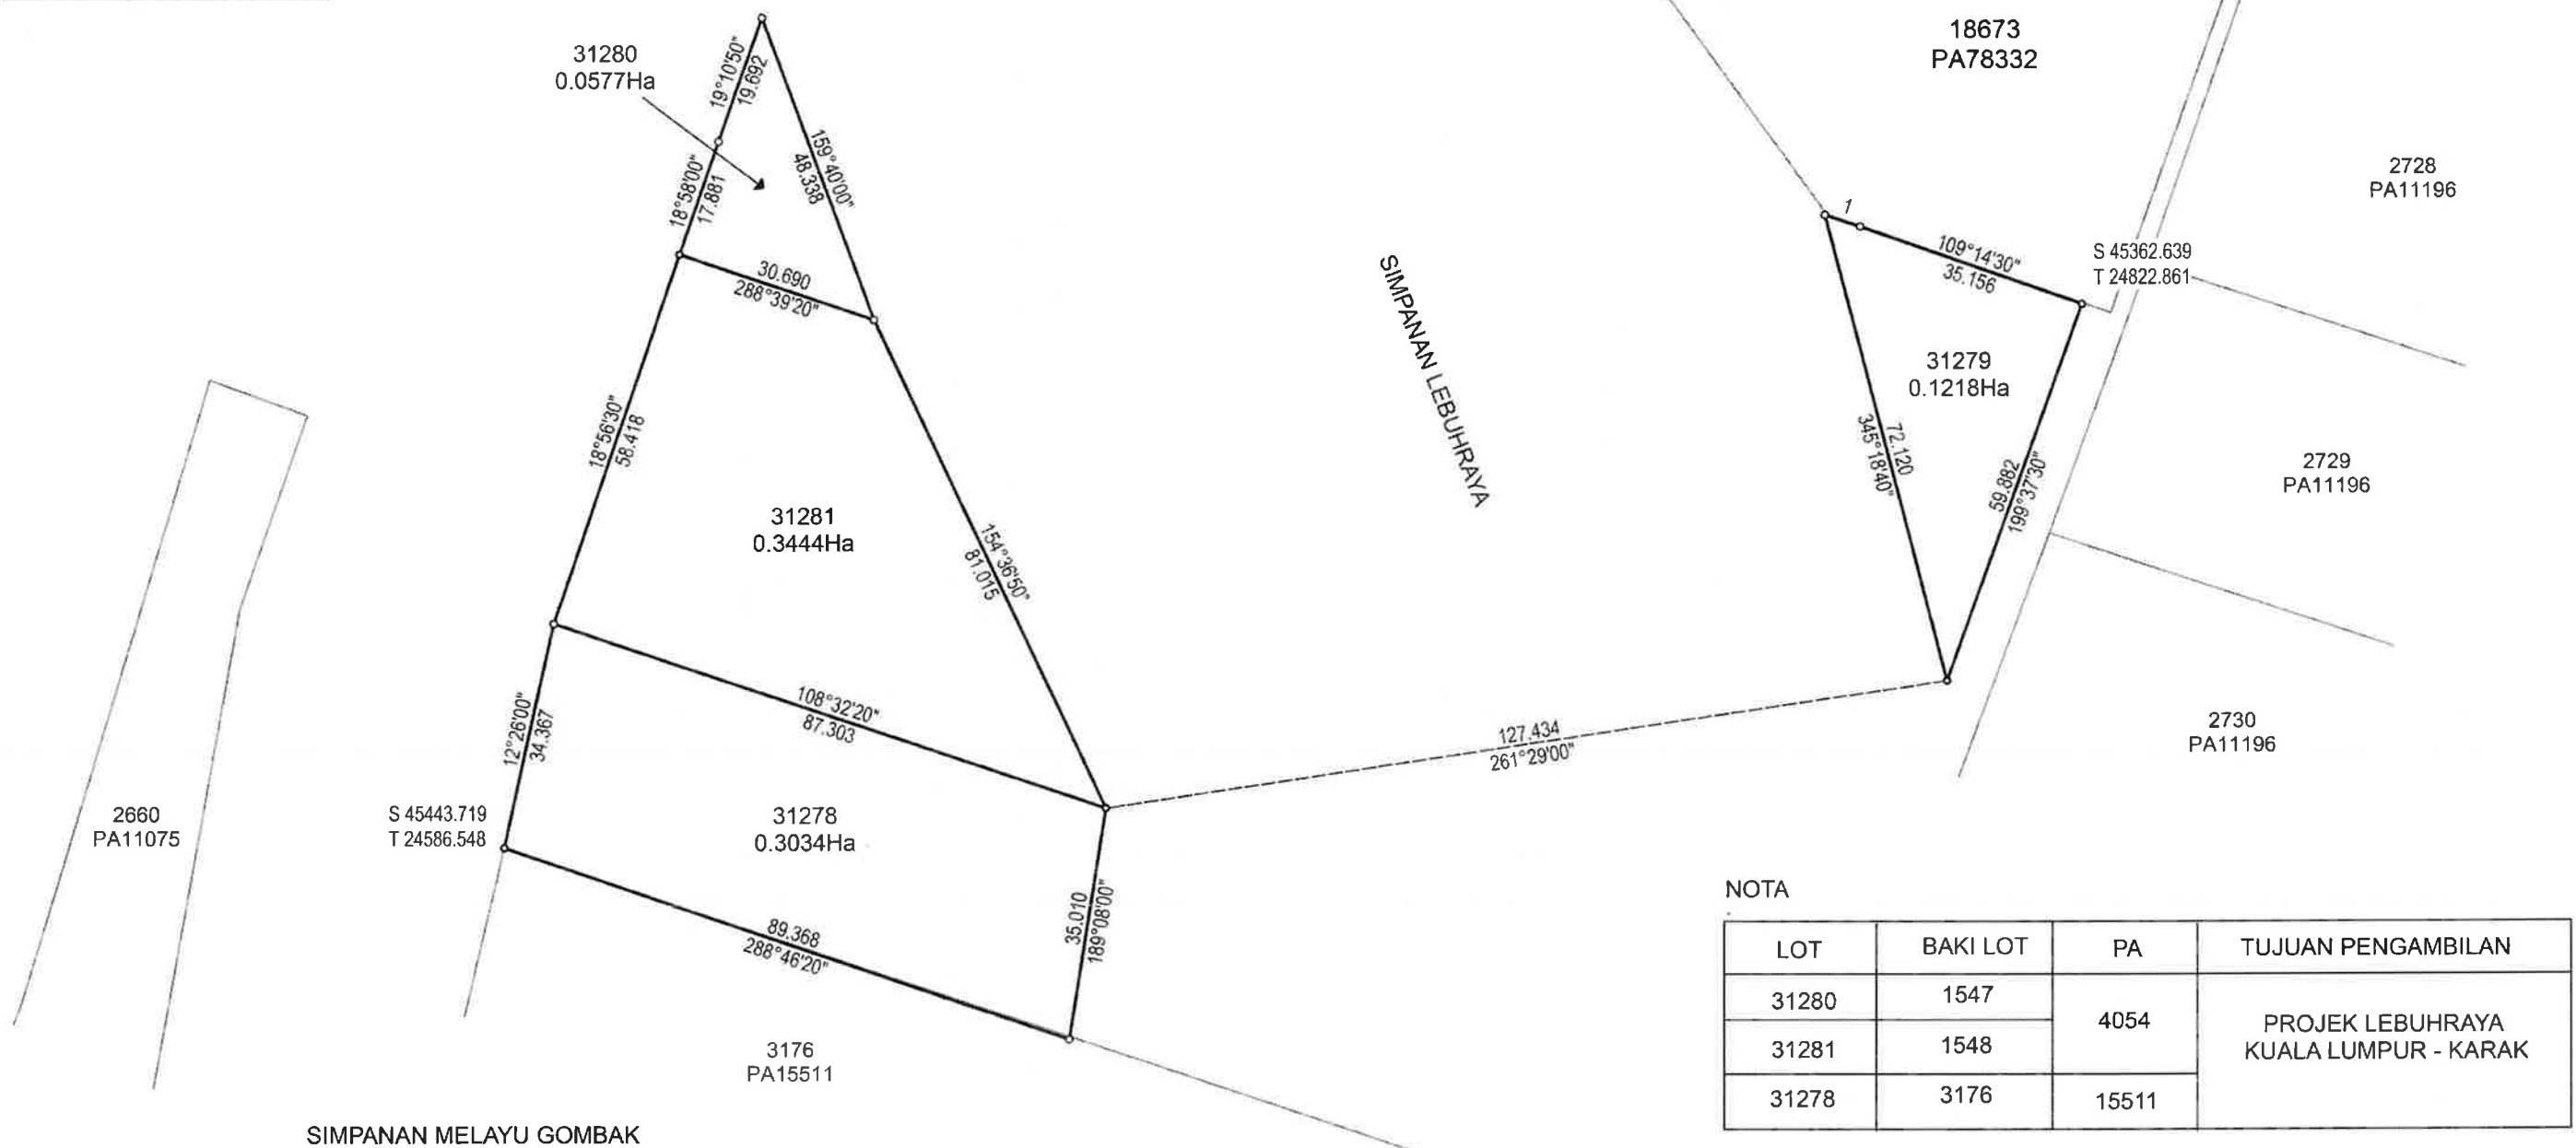

NOTA

LOT	BAKI LOT	PA	TUJUAN PENGAMBILAN
31280	1547	4054	PROJEK LEBUHRAYA KUALA LUMPUR - KARAK
31281	1548		
31278	3176	15511	

Asas Koordinat GDM2000 Cassini-Soldner

NEGERI SELANGOR
DAERAH GOMBAK
MUKIM SETAPAK
LOT 31278 - 31281

DIUKUR OLEH ADNAN BIN MOHD SAID
DISEDIAKAN OLEH HAZLAMI BIN RAMLI

SKALA 1 : 1000
PETA KADASTER 70C

PA256045




FAIL UKUR PUSEL80_2012
FAIL PEJ. TANAH PTG.SEL.3/KKR/07/50 (PU3/1999)
DILULUSKAN OLEH


SR BERNARD SIA SIEW FANG
PENGARAH UKUR DAN PEMETAAN SELANGOR
TARIKH : 10.11.2021



SIMPANAN MELAYU GOMBAK

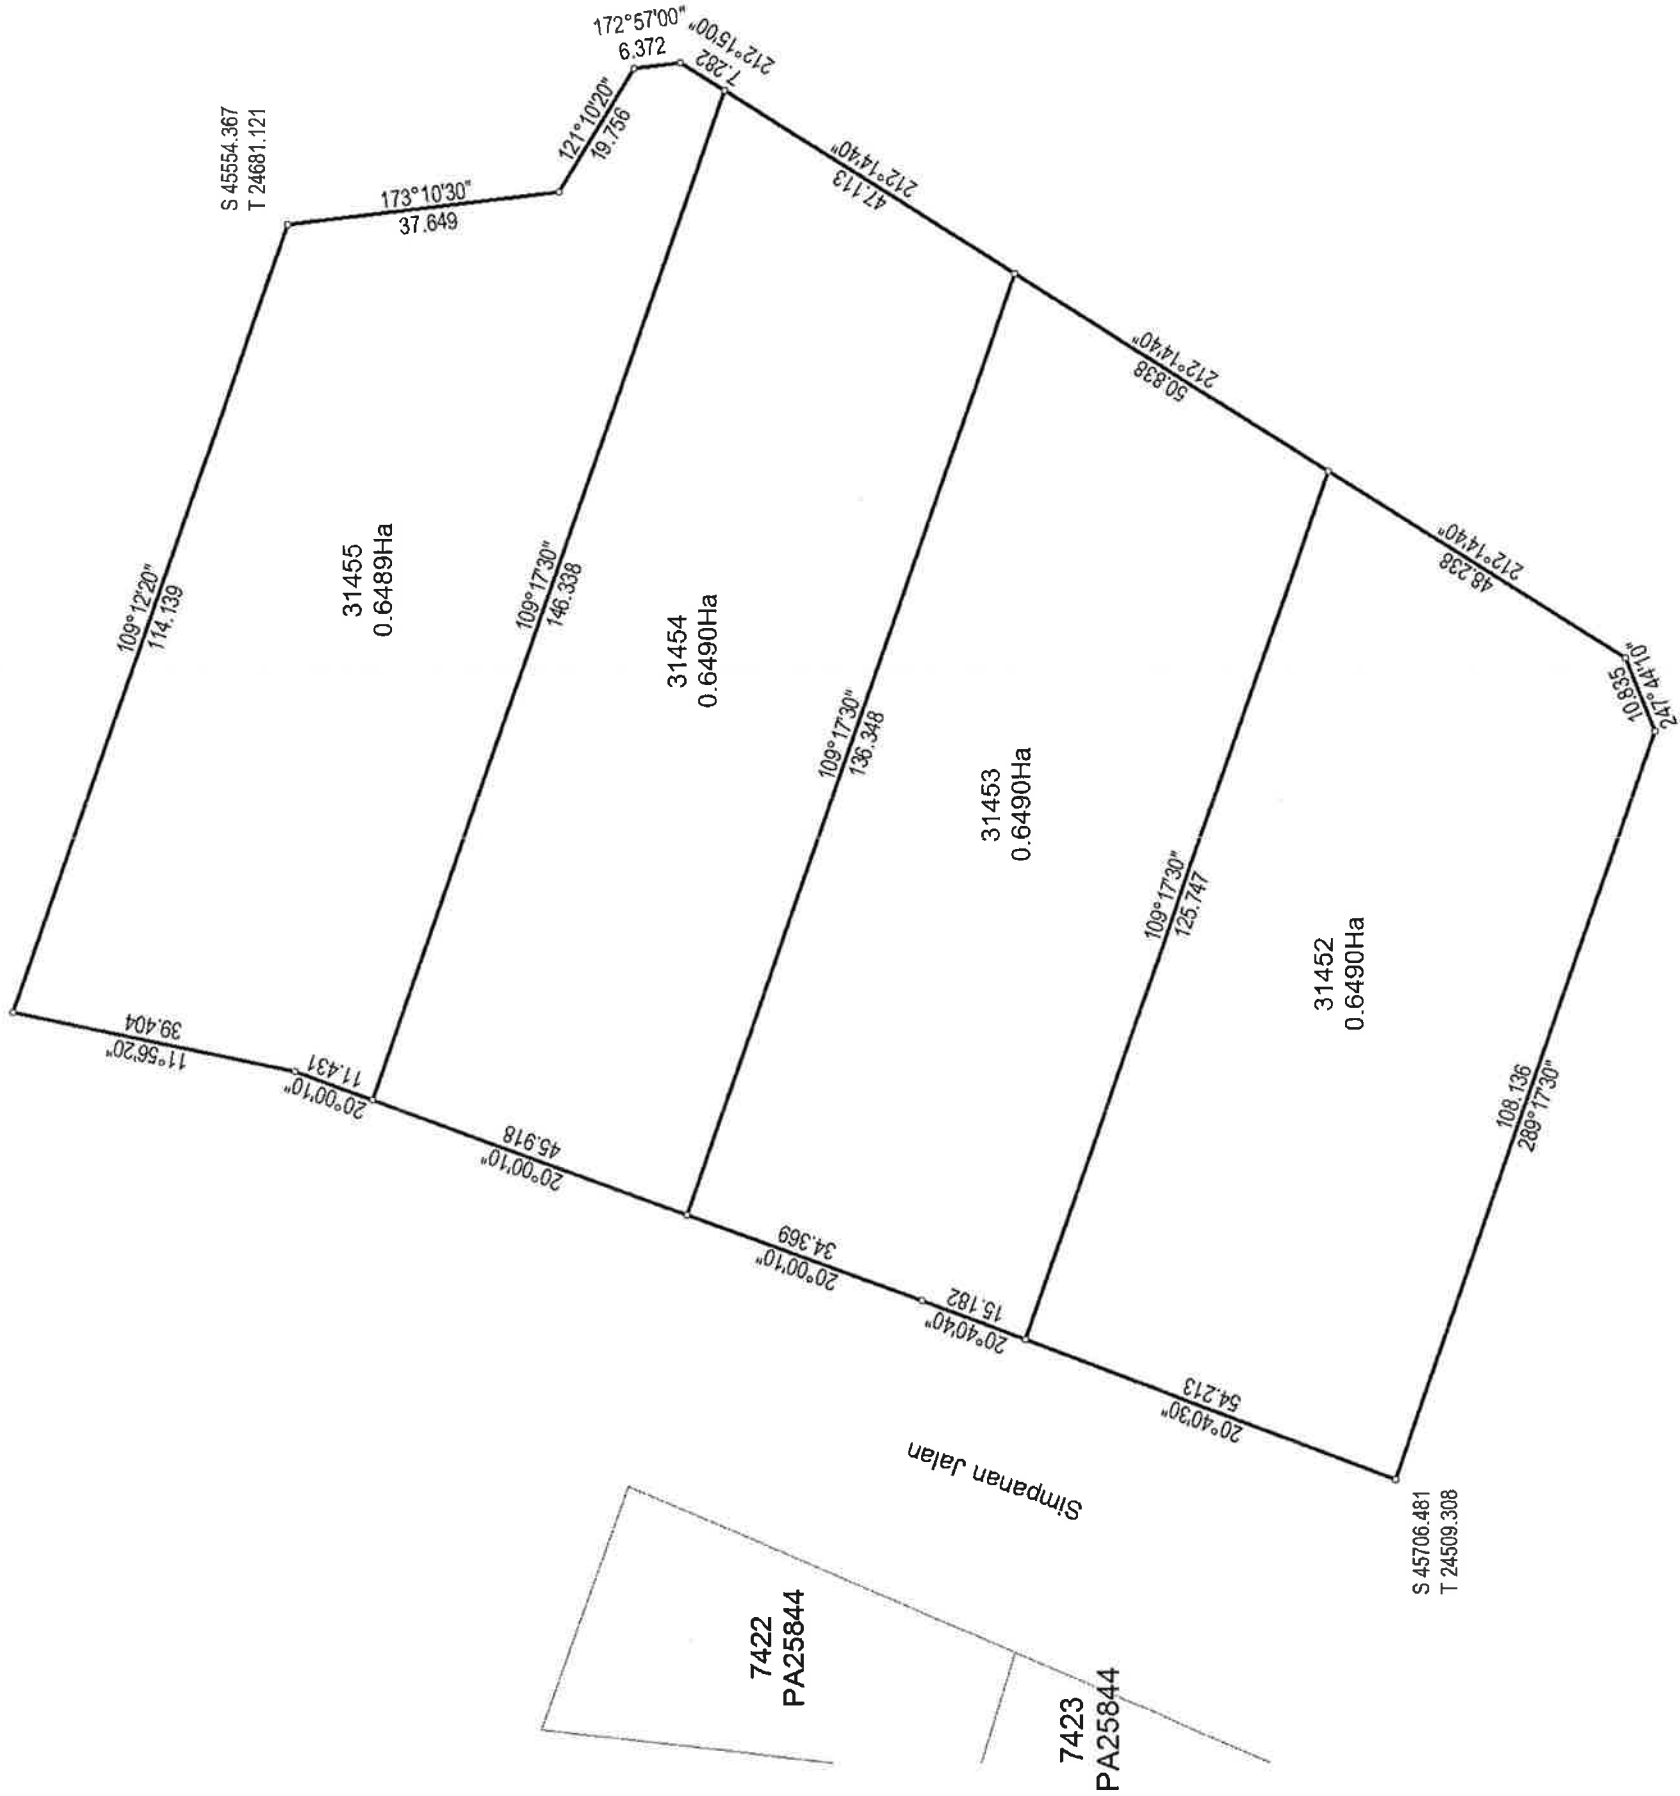

Asas Koordinat GDM2000 Cassini-Soldner

NEGERI SELANGOR
DAERAH GOMBAK
MUKIM SETAPAK
LOT 31452 - 31455
SKALA 1 : 1000
PETA KADASTER 70C
PA212906



Saya, Abdul Falaq Bin Yasin seorang Jurukur Tanah yang dillesen di bawah Akta Jurukur Tanah Berlesen 1958 (Akta 458), memperakui bahawa pengukuran darimana pelan ini telah disediakan, telah dijalankan dan ditanda di atas tanah oleh saya atau dibawah arahan saya sendiri secara langsung di lapangan semata-mata mengikut Peraturan-peraturan Jurukur Tanah Berlesen, dan bahawa sebahagian pelan ini secara tepat mewakili pengukuran yang telah disempurnakan pada 30 haribulan Mac 2013.


Bahawa saya bertanggungjawab sepenuhnya ke atas salah betunya ukuran ini.
Bertanikh 9 haribulan Oktober 2013.


Jurukur Tanah Yang Dillesen Di Bawah Akta 458

FAIL UKUR PUBLSEL1907_2013
FAIL PEJ. TANAH PTG 6/3/9/2003(PM06)
DILULUSKAN OLEH


AHAMAD BIN ZAKARIA
Pengarah Ukur Dan Pemetaan Selangor
Tarikh: 18/10/2013

DIAGRAM
Not to Scale

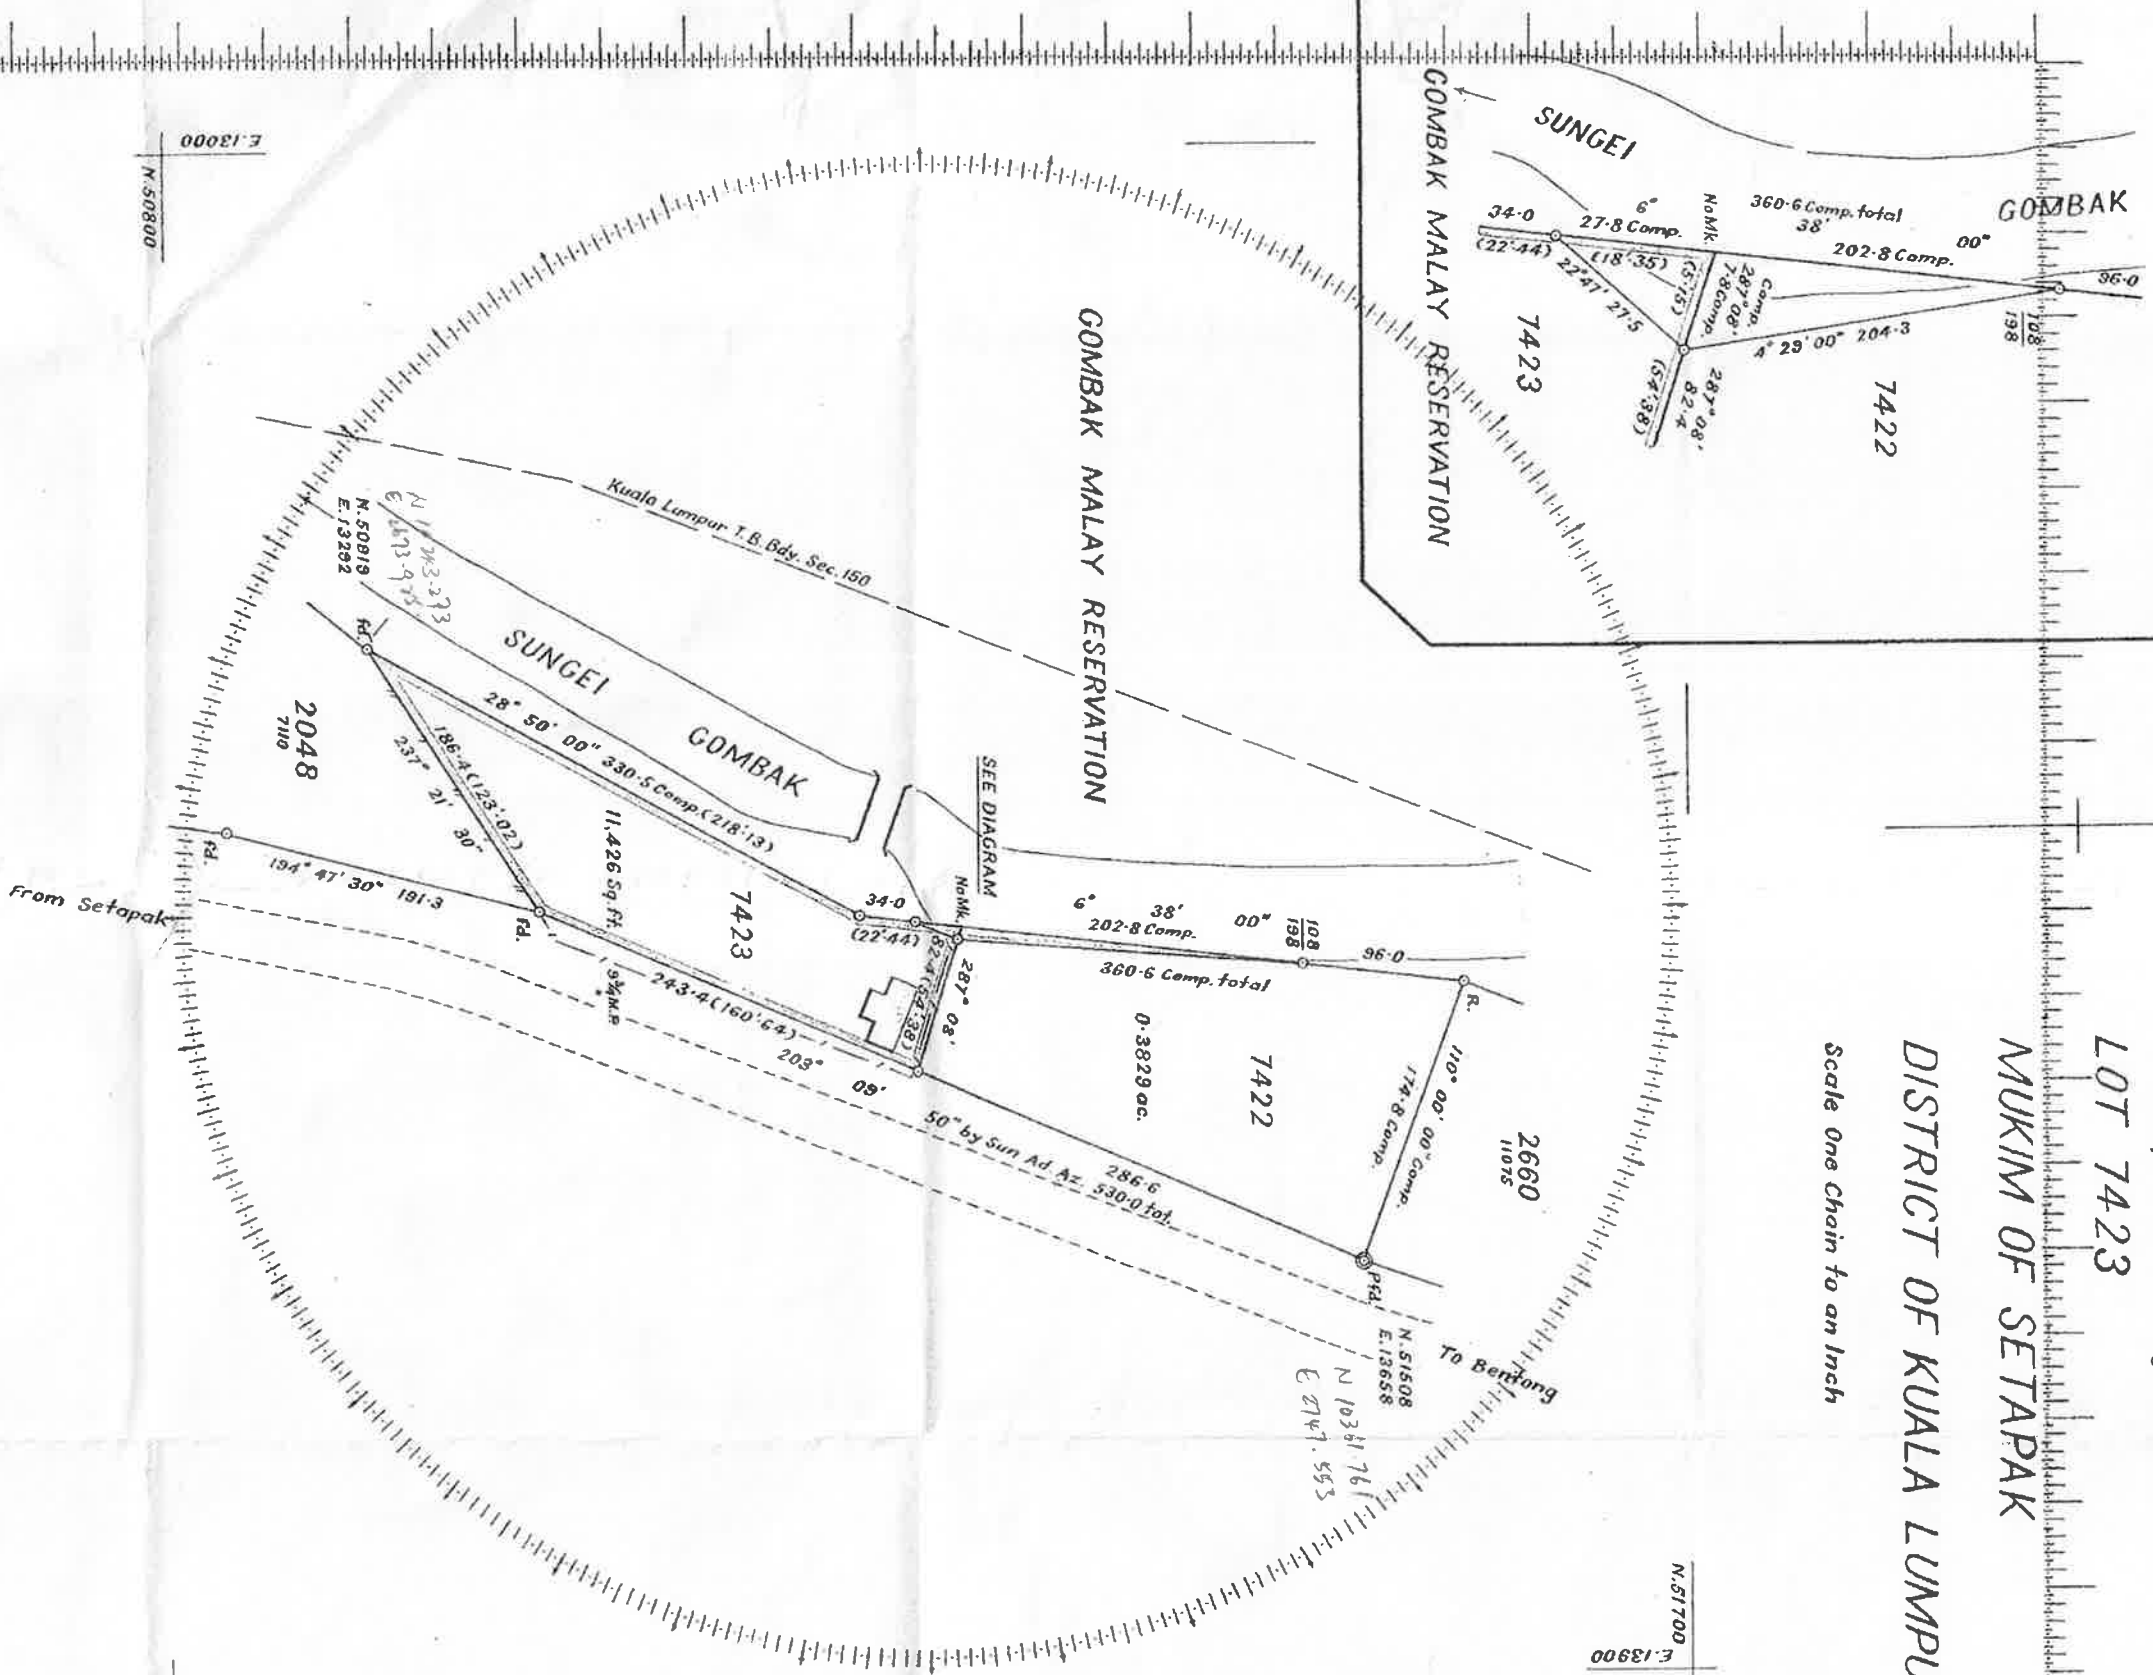

LOT 7422
Being residual portion of lot 3173 (Plan 18188)
after acquisition for Irrigation Headworks Reserve

LOT 7423
MUKIM OF SETAPAK

DISTRICT OF KUALA LUMPUR

Scale One Chain to an Inch

Svy. Ref. R.U. Sel. 9-67
L.O. Ref. D.O. K.L. 8/178/59

Second Class Survey
Surveyed by Mohd. Yunus bin Ismail

Drawn by *McLoughlin*
Examined by *James Francis*
16/12/69

Field Book 11249

Completed on 14.7.67

Approved *Lawson* 26.12.69

Std. Sheet 70-C

Cal. Vol. 445 pp. 147 & 148

C.P. 25844

PLAN

of Portions 3050 to 3052, 3054 to 3056, 3058, 3059, 3062, 3067, 3068 & 3071-3076

MUKIM OF SETAPAK

DISTRICT OF KUALA LUMPUR

Scale Two Chains to an Inch

NOTA:
Sebahagian dari Daerah Kuala Lumpur telah disyorkan menjadi Mukim Setapak Daerah Gombak melalui S.L.P.U.15 bertarikh 4.7.74 dan S.L.P.U.21 bertarikh 30.10.75.
Semua lot terlibat dengan perubahan diatas

Present Portion Nos:	Orig: Par: Nos: now cancelled
3050 & 3087	1501
3051 & 3068	1981
3052	1989
3059 & 3071	2210
3072 & 3058	2209
3054 & 3073	2000
3055 & 3074	2001
3056 & 3075	2002
3062 & 3076	2661

Pengarah Ukur
Selangor

12/12/1984

Second Class Survey

Drawn by
13.5.70

Examined by
1.4.70

Classified by
12.2

Plan approved
19.8.70

I hereby certify that I have examined the boundaries delineated on this plan and that they are correctly located on the ground and marked as shown hereon.

R. Chulan
Settlement Officer.
24-6-80

Survey Paper No: 539 - 10

Field Book 5078 pages 1 - 16

Surveyed by Mohamad Osman

Surveyor


Cal: Book Vol: 116 pp 60 - 65 & 70

Sheet No: G 11. c-70.

Plan No:

12793

12793

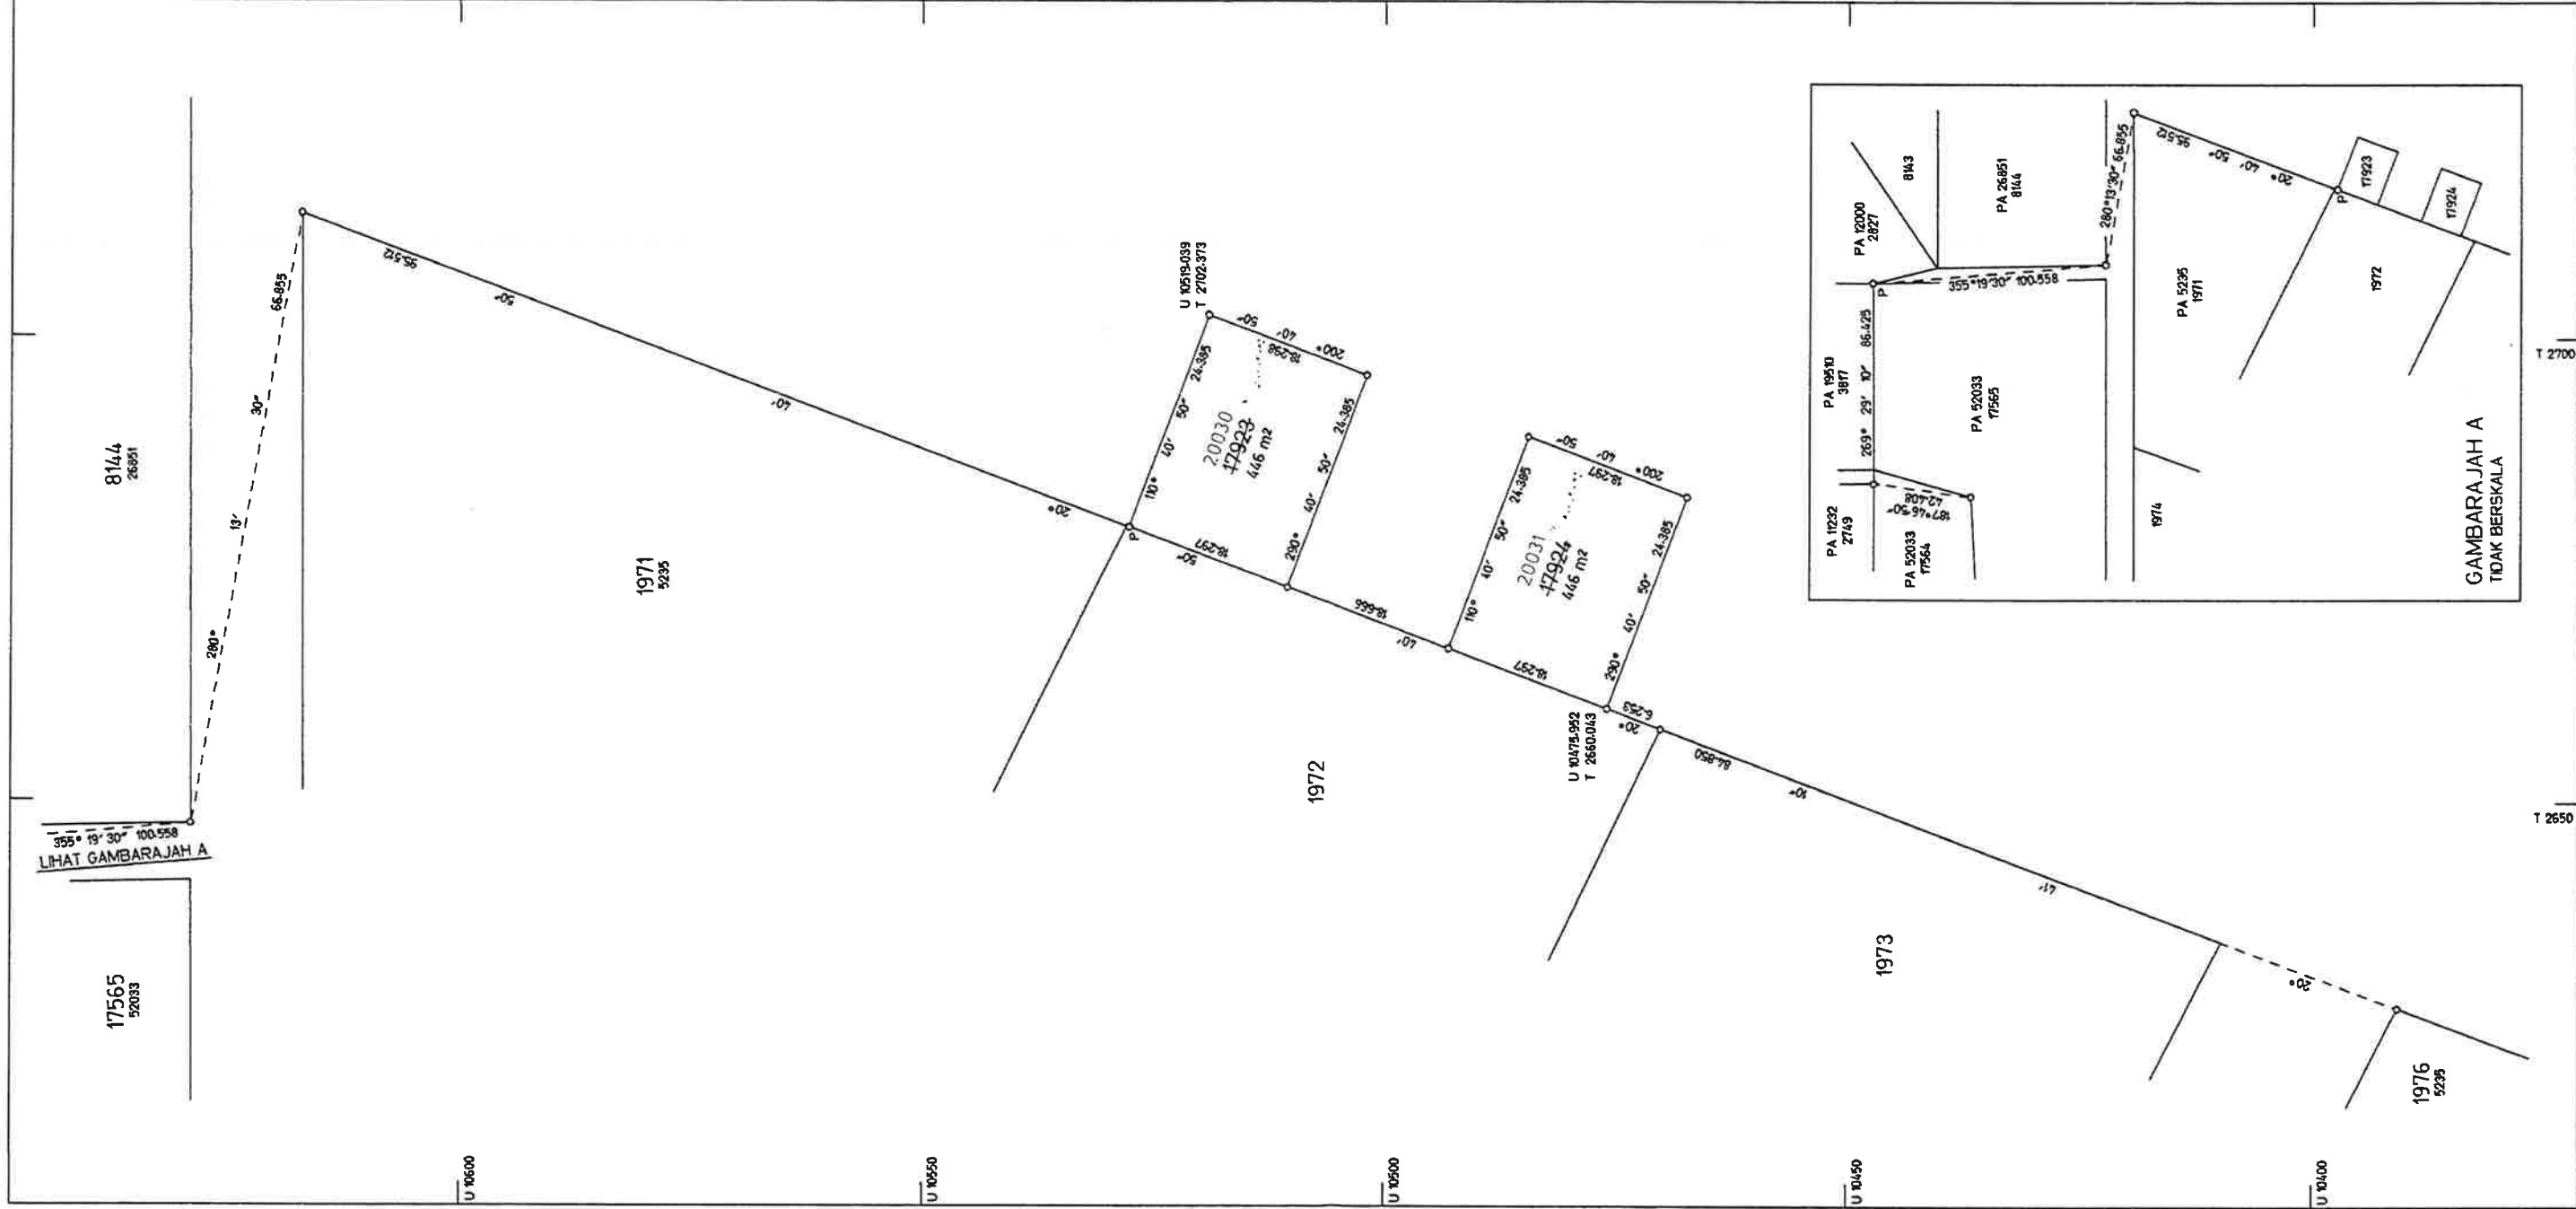

NEGERI SELANGOR
DAERAH GOMBAK
MUKIM SETAPAK
20030 & 20031
~~LOT 17923-DAN 17924~~

SKALA 1 : 500

NOTA --

Lot-lot ini adalah dahulunya Tanah Kerajaan.

Fail Ukur PUBLSEL 1234/2004

Fail Pej Tanah PTO 2/3/136/97

Peta Kadaster 70-C


JK 2472 M 161-162

BK 55620


Saya, LONG CHAN PAI, seorang Jurukur Tanah yang di atas di bawah Akta Jurukur Tanah Berlesen 1938 (Akta 438), memperakui bahawa pengukuran darimana petan ini telah disediakan, telah dijalankan dan ditanda di atas tanah oleh saya atau di bawah arahan saya sendiri secara langsung di lapangan semasa-mata mengikut Peraturan-peraturan Jurukur Tanah Berlesen, dan bahawa petan ini secara tepat mewakili pengukuran yang telah disediakan pada 03 haribulan FEBRUARI tahun 2005.


Bahawa saya bertanggungjawab sepenuhnya ke atas salah belahya ukuran ini.

Bertarikh pada 14 haribulan FEBRUARI tahun 2005.

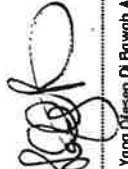
Jurukur Tanah Yang Berlesen Di Bawah Akta 438

Mg Diluluskan oleh

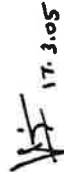
(John Elina Koh PPT)
Pengarah Ukur dan Pemetaan
Selangor

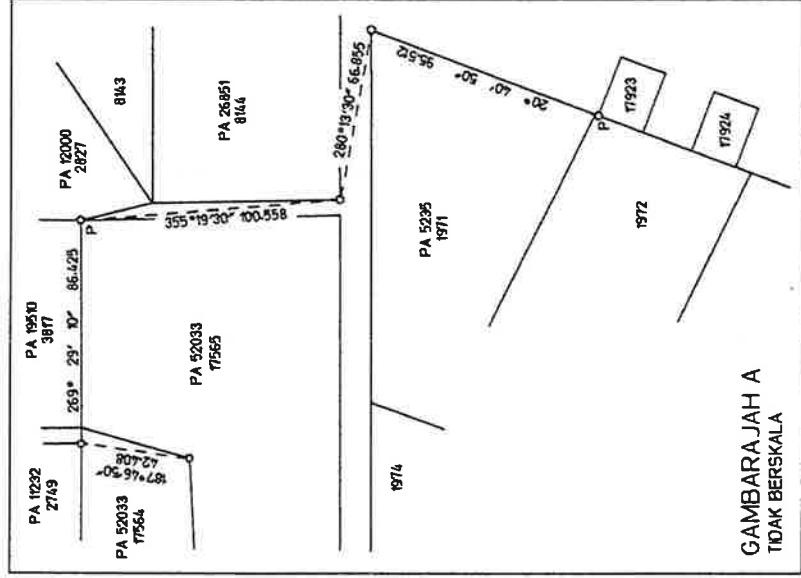

PA 81240

NEGERI SELANGOR

DAERAH GOMBAK

MUKIM SETAPAK

LOT 18055-18057

SKALA 1 : 500

Fail Ukur PUSEL 1157/2008

Fail Pej. Tanah PTG 2/3/202/2004

Lembar Piawai 70-C

JK 3283 M 157-160

Diukur Oleh Zulkafli bin Ismail

Siap Pada 8.3.2008

BK 88394


Serentak Dengan PA 146170, 146171 &
146173

Disedia oleh Robaayah bt Mohamad Jalil
7.6.2010


Diperiksa oleh Mohd Ibrahim bin Rahmad
14.6.2010

Diluluskan oleh 08-Sep-2010
(ZAKARIA BIN SAKI)
Pegawai Ukur dan Penetaan
Selangor

PA 146172

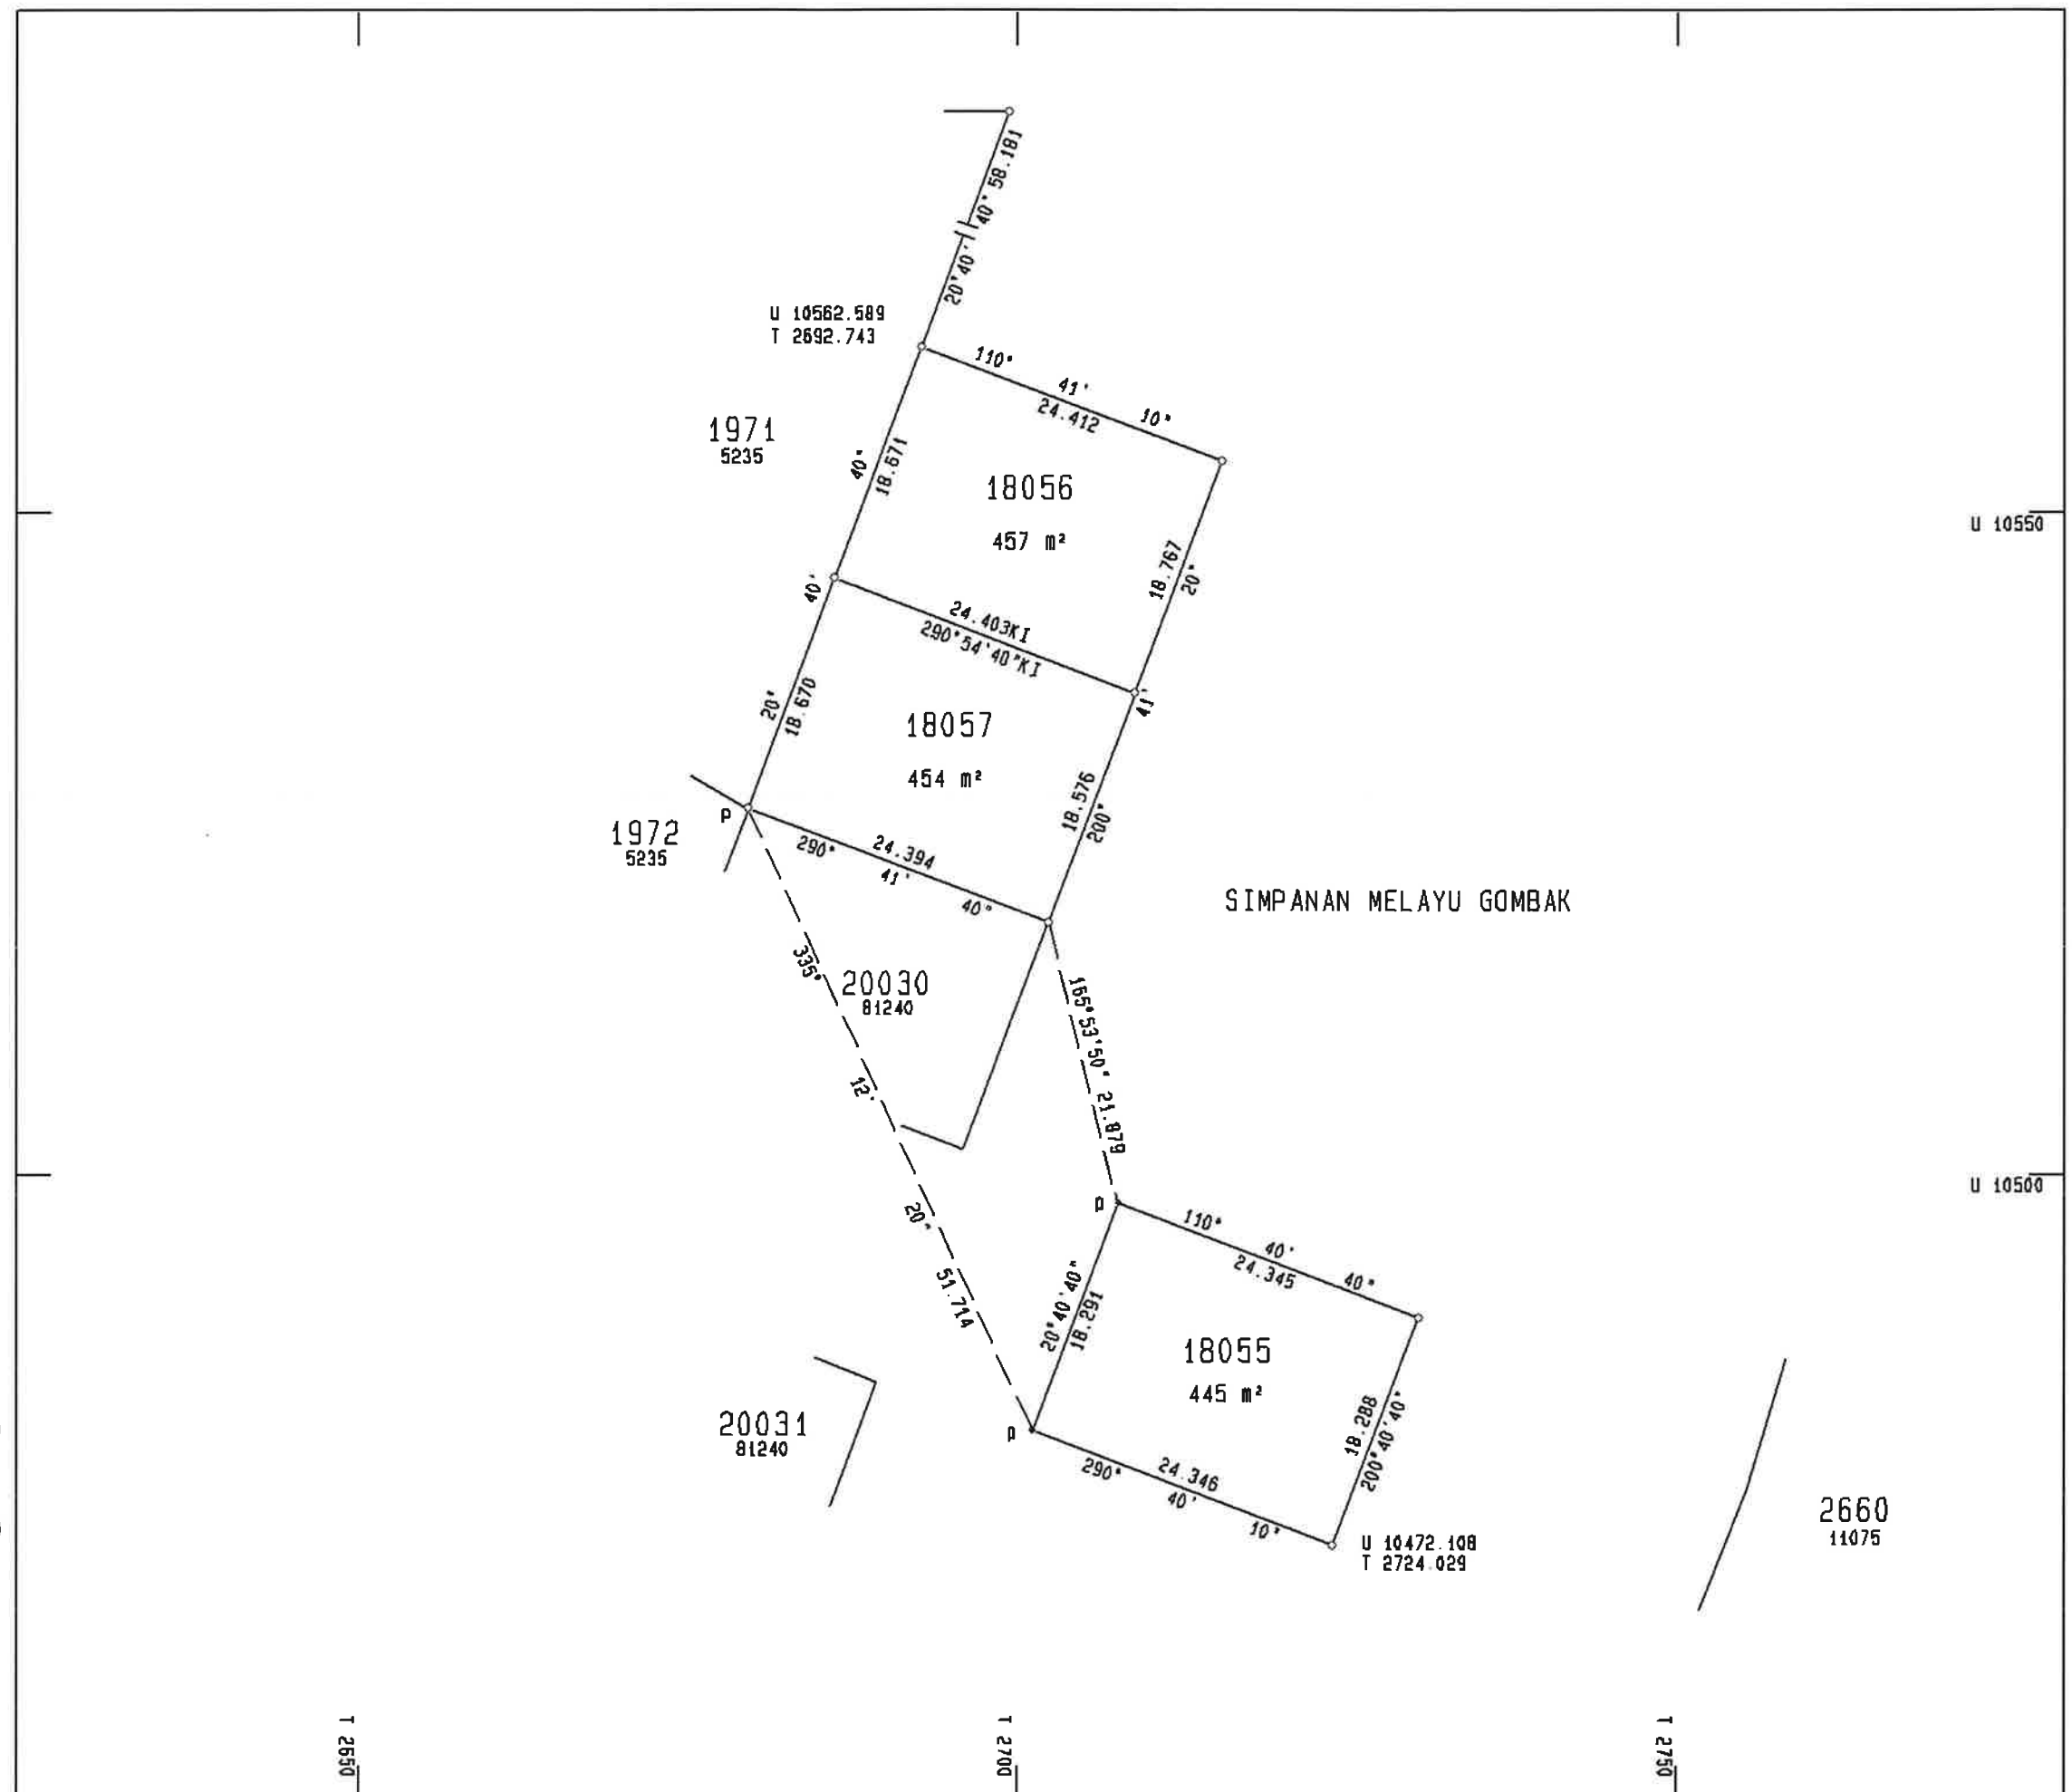

NEGERI SELANGOR
DAERAH GOMBAK
MUKIM SETAPAK
LOT 20032 – 20034
PECAHAN LOT 2048 (PA 7710)
SKALA 1 : 1500

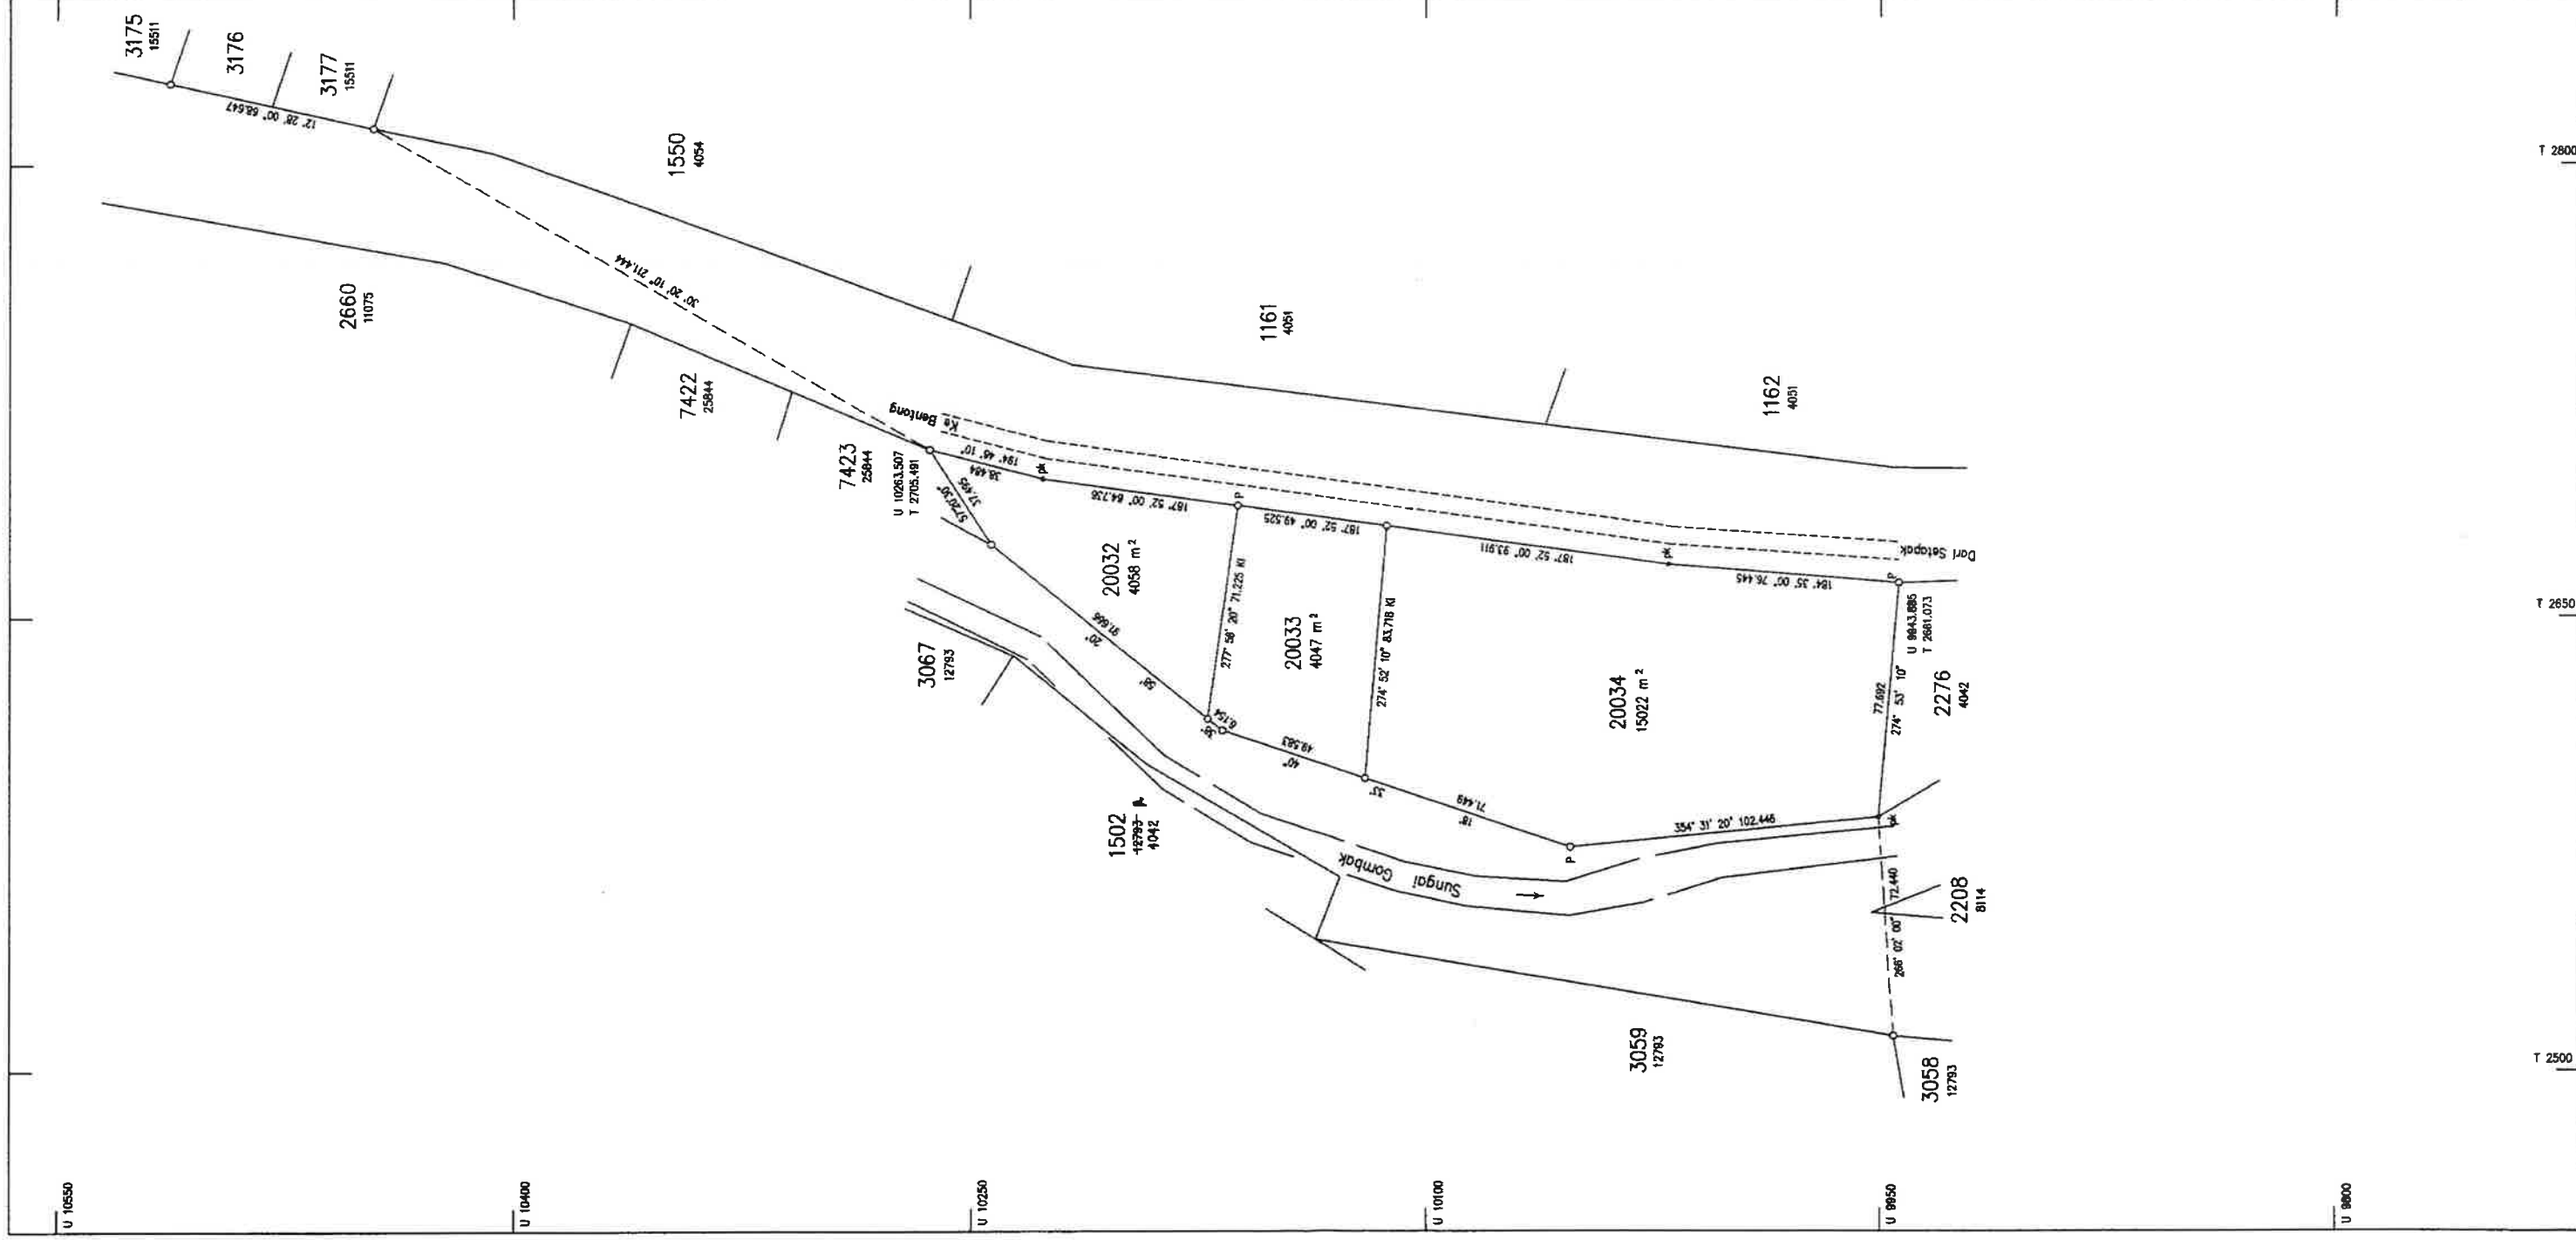

Fail Ukur PUBLSEL 214/2005
Fail Pej. Tanah PTG 6/3/4/2004(PM) 06
Lambar Plawai 70-C
JK 2773 M 17 & 18
BK 55867

Saya ABDUL FATAH BIN YASIN, seorang
Juruukur Tanah yang dillesen di bawah Akta Juruukur Tanah
Berlesen 1958 (Akta 458), memperakui bahawa pengukuran
dari mana pelan ini telah disediakan, telah dijalankan dan
ditanda di atas tanah oleh saya atau di bawah arahan saya
sendiri secara langsung di lapangan semata-mata mengikut
Peraturan-peraturan Juruukur Tanah Berlesen, dan bahawa
pelan ini secara tepat mewakili pengukuran yang telah
disempurnakan pada 4 haribulan Februari 2005
Bahawa saya bertanggungjawab sepenuhnya ke atas
salah betuinya ukuran ini.

Bertarikh 8 haribulan September 2006

Juruukur Tanah Yang Dillesen di bawah Akta 458
Abdul Fatah Bin Yasin

Diluluskan Oleh
John Elvis Koh, PPT

15.24.1.07
(John Elvis Koh, PPT)
Pengarah Ukur dan Pemetaan
Selangor

PA 91856

RUJUKAN	BEARING	JARAK
1	80°40'10"	1.585
2	1°46'40"	9.415
3	107°19'20"	7.621
4	186°38'00"	5.591
5	186°38'00"	6.839
6	293°19'30"	5.814
7	107°07'00"	1.566
8	203°10'40"	3.542
9	28°48'30"	6.595

3050
PA12793

SIMPANAN MELAYU GOMBAK

7422
PA25844

6°39'20"
40.787

203°09'10"
57.650

32160
254m²

32161
563m²

107°08'00"
16.572

S 45650.936
T 24484.346

Simpanan Sungai

Simpanan Jalan

31452
PA212906

3067
PA12793

S 45716.185
T 24433.517

20032
PA91856

32162
364m²

Simpanan Jalan

203°09'20"
9.086

203°10'10"
36.338

208°50'50"
22.620

283°11'10"
16.738

121°26'20"
17.571

28°49'20"
37.270

297°20'30"
37.492

NOTA:

1. DAHULUNYA LOT 7423 (PA25844) DAN TANAH KERAJAAN
2. PERIZABAN LOT 32160 - 32162 UNTUK BANGUNAN KERAJAAN BAGI TAPAK KUARTERS DAN STOR
3. Asas Koordinat GDM2000 Cassini-Soldner

NEGERI SELANGOR
DAERAH GOMBAK
MUKIM SETAPAK
LOT 32160 - 32162

DIUKUR OLEH MOHAMMAD AMEER SAHAB BIN NORDIN
DISEDIAKAN OLEH MUHAMMAD ARIF BIN ALIAS

SKALA 1 : 500
PETA KADASTER 70C

PA261922



FAIL UKUR PUSEL543_2022

FAIL PEJ. TANAH PTG.No.9/3/4/2018 (PU75_2022)

DILULUSKAN OLEH

SR SHABUDIN BIN SAAD
PENGARAH UKUR DAN PEMETAAN
SELANGOR
TARIKH : 17.10.2023



LOTS 8143 & 8144

Being subdivision of lot 1970 (P. 8113)

MUKIM OF SETAPAK

DISTRICT OF KUALA LUMPUR

Scale Two Chains to an Inch


NOTA :

Sebahagian dari Daerah Kuala Lumpur telah diisytiharkan menjadi Mukim Setapak Daerah Gombak melalui S.P.U.15 bertarikh 4.7.74 dan S.P.U.21 bertarikh 30.10.75. Semua lot terlibat dengan perubahan diatas.

Force
Pengarah Ukur
Selangor.

N.54000
E.14000

GOMBAK MALAY RESERVATION

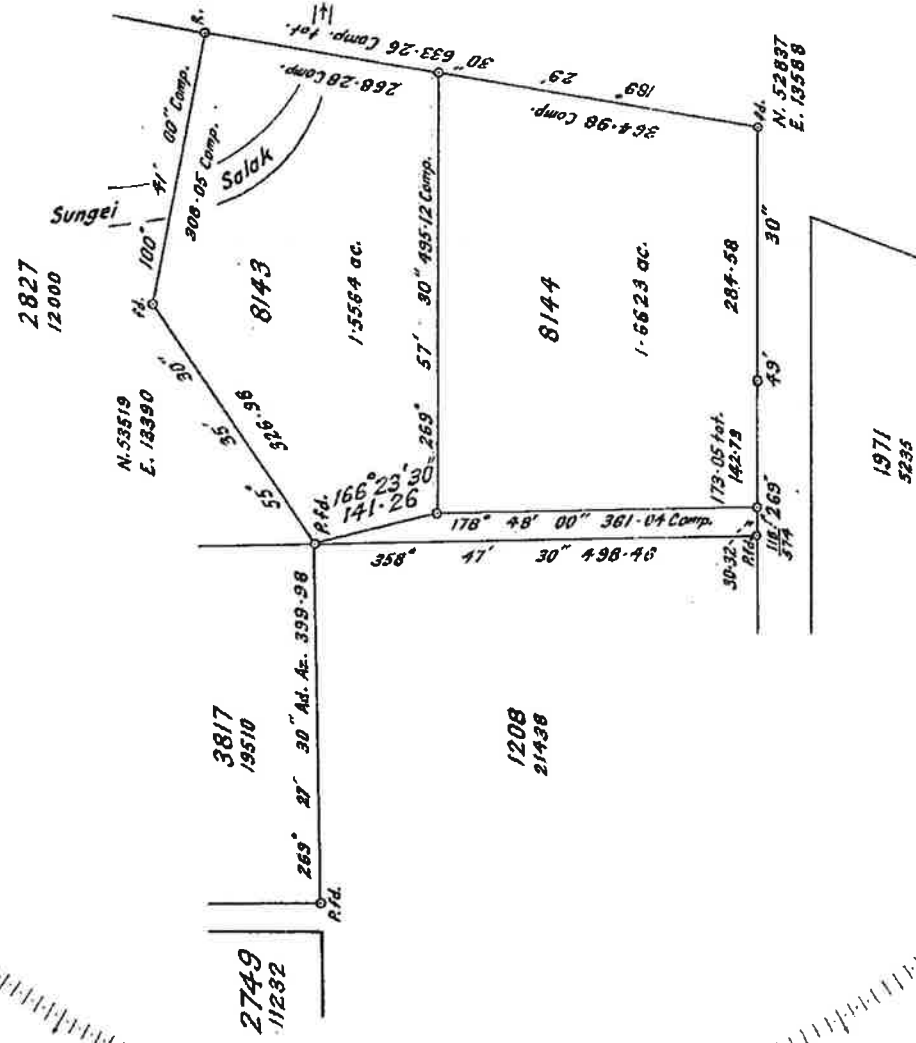

FAKTOR PENUKARAN KE METRIK	
PANJANG	
1 LING	= 0.20117 METER
1 KAKI	= 0.3048 METER
1 INCI	= 0.0254 METER
KELOMPOK	
1 EKAR	= 0.40469 HEKTAR
1 EKAK	= 4046.856 METER PERSEGI
1 ROD	= 101.174 METER
1 PER	= 25.293 METER PERSEGI
1 KAKI PERSEGI	= 0.003 METER PERSEGI

SVY. REF. P. U. SEL. 18 - 71

L.O. REF. P.H.T.K.L. 6 - 1602 - 68

SURVEYED BY S. PARAMATHEVAN

COMPLETED ON 14.8.71

FIELD BOOK 20510

CAL. VOL. 601 PP. 89 & 90

STD. SHEET 70 - C

SECOND CLASS SURVEY


DRAWN BY *Salbiyah*
16.2.73

EXAMINED BY *Salbiyah* 17.2.73

APPROVED *Salbiyah* 2.3.73

C.P. 26851

RUJUKAN	BEARING	JARAK
1	64°38'50"	6.507
2	109°17'30"	3.069
3	19°17'40"	6.095

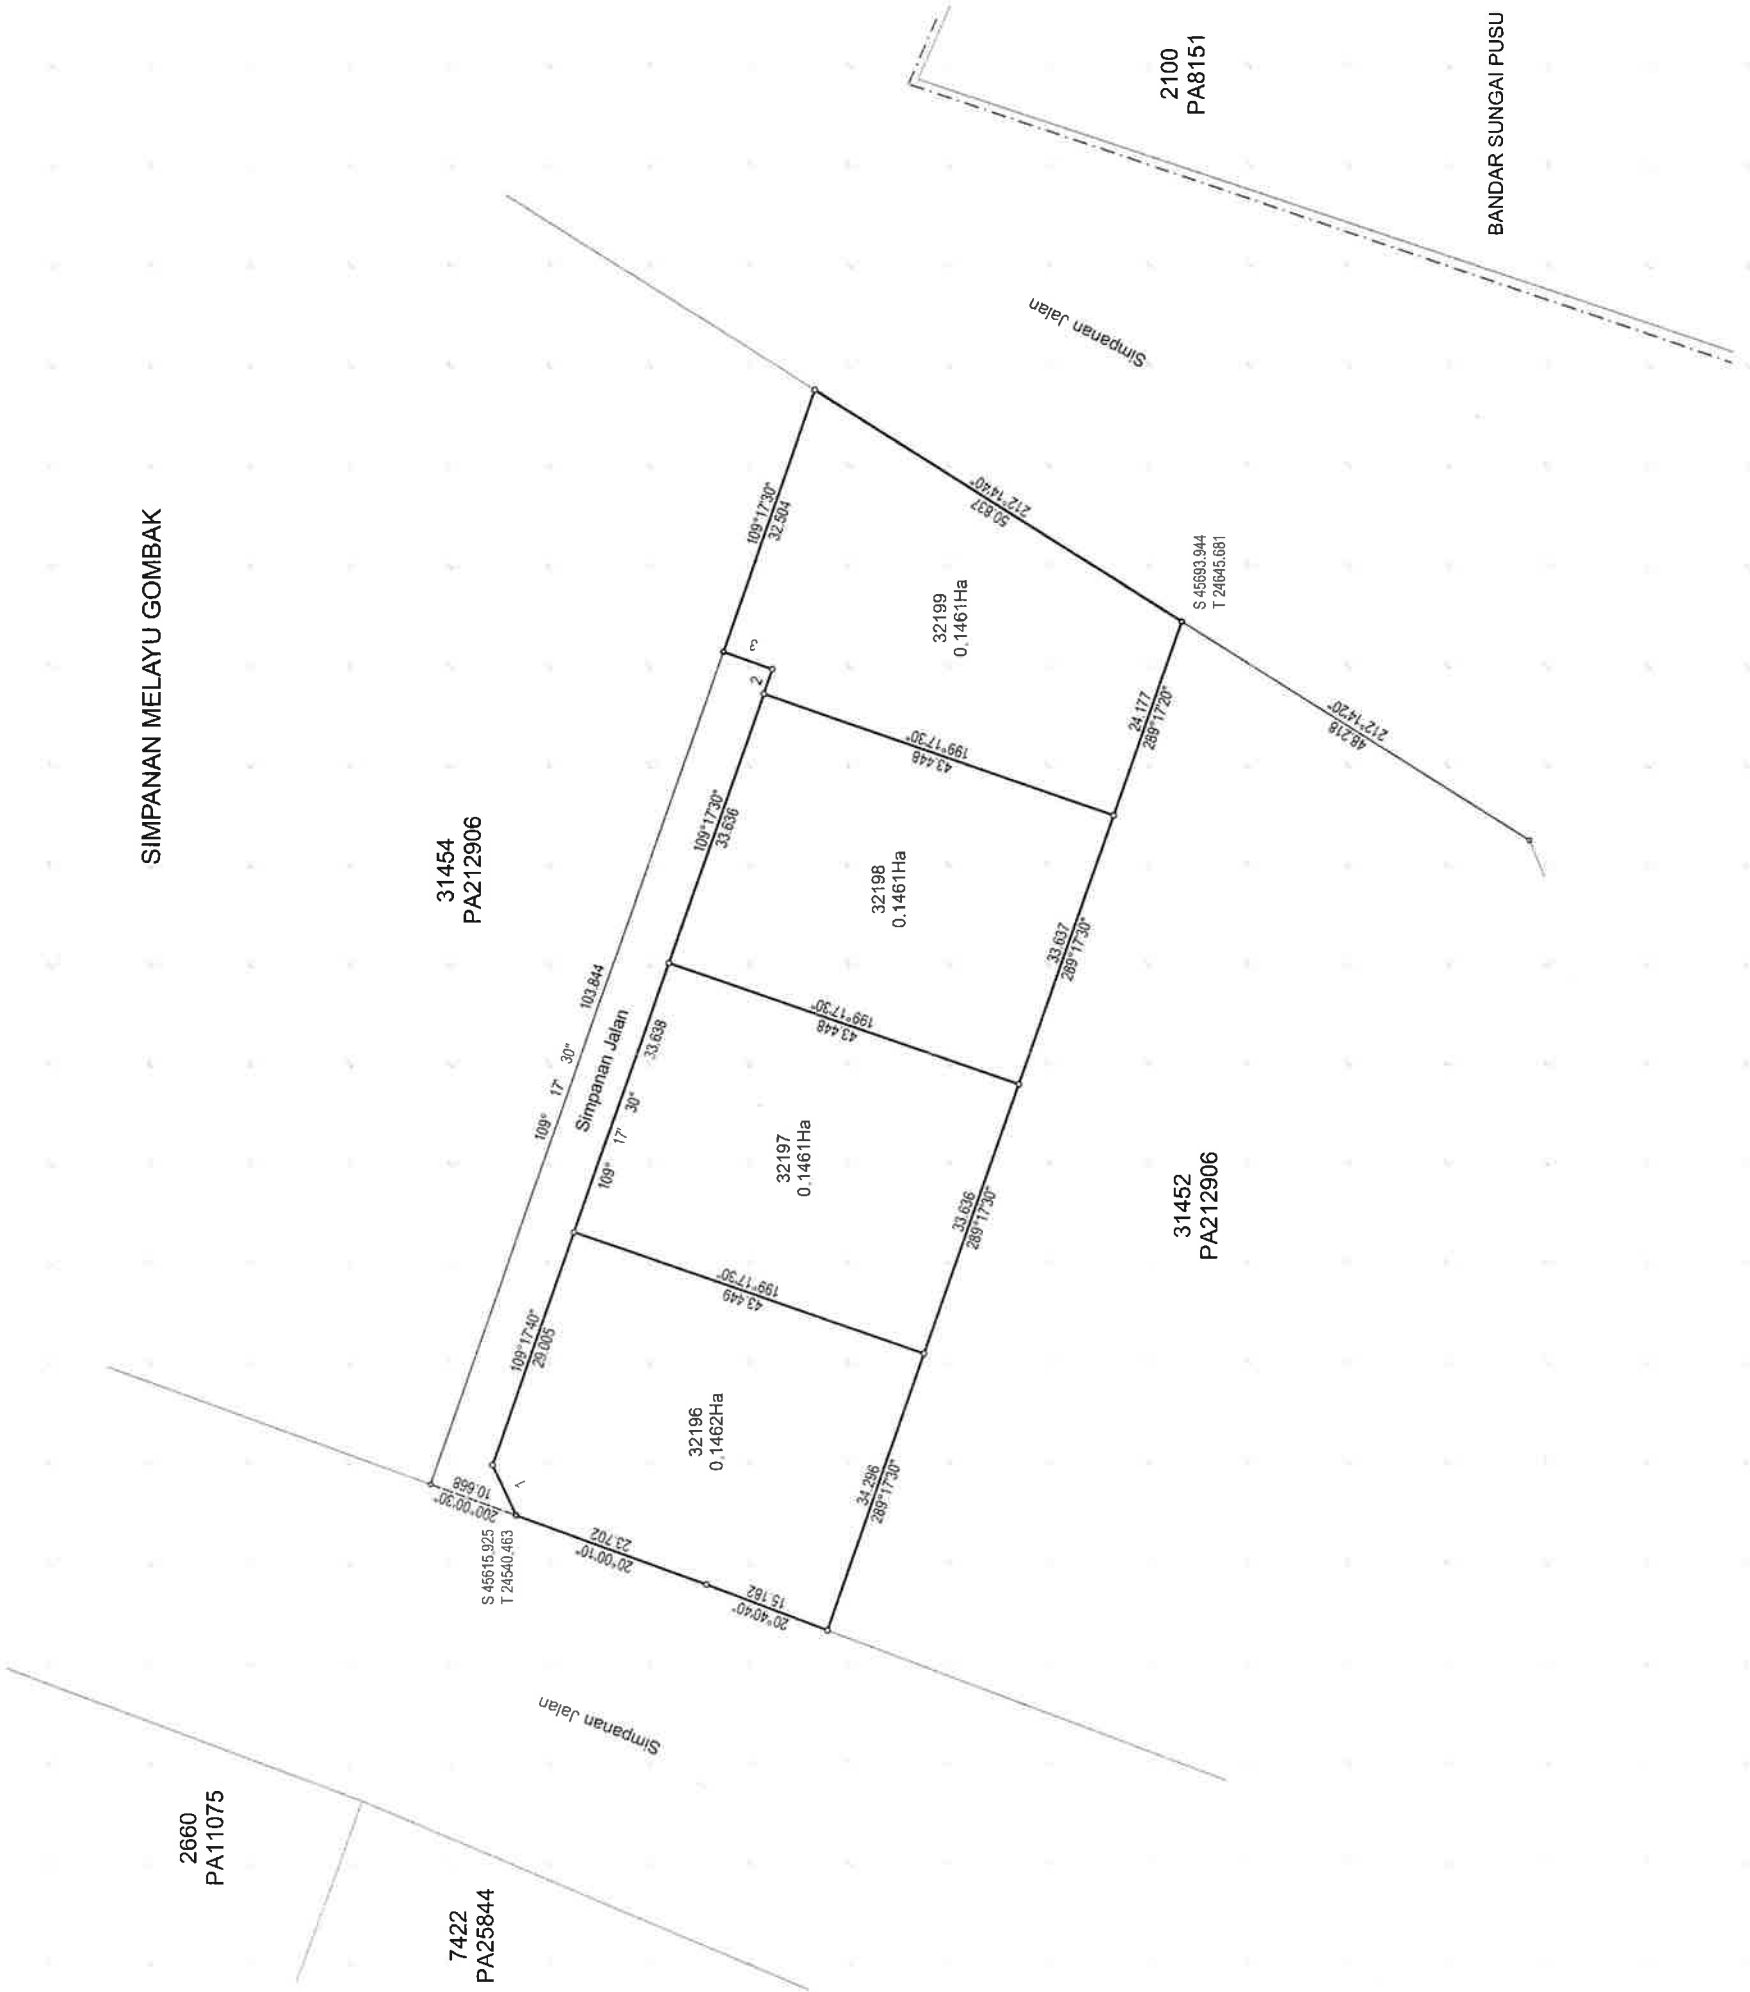

NOTA:
PECAHAN LOT 31453 (PA212906)
Asas Koordinat GDM2000 Cassini-Soldner

NEGERI SELANGOR
DAERAH GOMBAK
MUKIM SETAPAK
LOT 32196 - 32199

DISEDIAKAN OLEH MUHAMMAD ARIF BIN ALIAS
SKALA 1 : 600
PETA KADASTER 70C

PA264704



FAIL UKUR PUBLSEL436_2024
FAIL PEJ. TANAH
PTG.No.6/3/9/2022(PM)06(11)
DILULUSKAN OLEH

[Signature]
SR LOOI KAM SENG
PENGARAH UKUR DAN PEMETAN
NEGERI SELANGOR
TARIKH : 23.08.2024

"Saya ABDUL FATAH BIN YASIN seorang Jurukur Tanah Berlesen di bawah Akta Jurukur Tanah Berlesen 1959 (Akta 458) berperakui bahawa pengukuran dari mana polan ini telah disediakan, telah dijalankan dan dianda diatas tanah oleh saya atau dibawah arahan saya sendiri secara langsung di lapangan semasa-maka mongkui Peraturan-peraturan Jurukur Tanah Berlesen, dan barawa polan ini secara tepat mewakili pengukuran yang telah disempurnakan pada 04 harbulan MAC 2024.

Bahawa saya bertanggungjawab sepenuhnya ke atas salah belunya ukuran ini.
Berlankh 21 harbulan OGOS 2024

[Signature]
Jurukur Tanah Yang Berlesen Di Bawah Akta 458"

31381
PA211603

S 45363.264
T 24465.793

1971
PA5235

31391
446m²

S 45388.981
T 24482.147

SIMPANAN MELAYU GOMBAK


Asas Koordinat GDM2000 Cassini-Soldner

NEGERI SELANGOR	FAIL UKUR PUSEL2168_2013
DAERAH GOMBAK	FAIL PEJ. TANAH PTG 2/3/17/99
MUKIM SETAPAK	DILULUSKAN OLEH
LOT 31391	 AHAMAD BIN ZAKARIA Pengaruh Ukur Dan Pemetaan Selangor Tarikh: 12/06/2013
SKALA 1 : 150	
PETA KADASTER 70C	
PA211604	
	



8144
PA26851

Simpanan Jalan

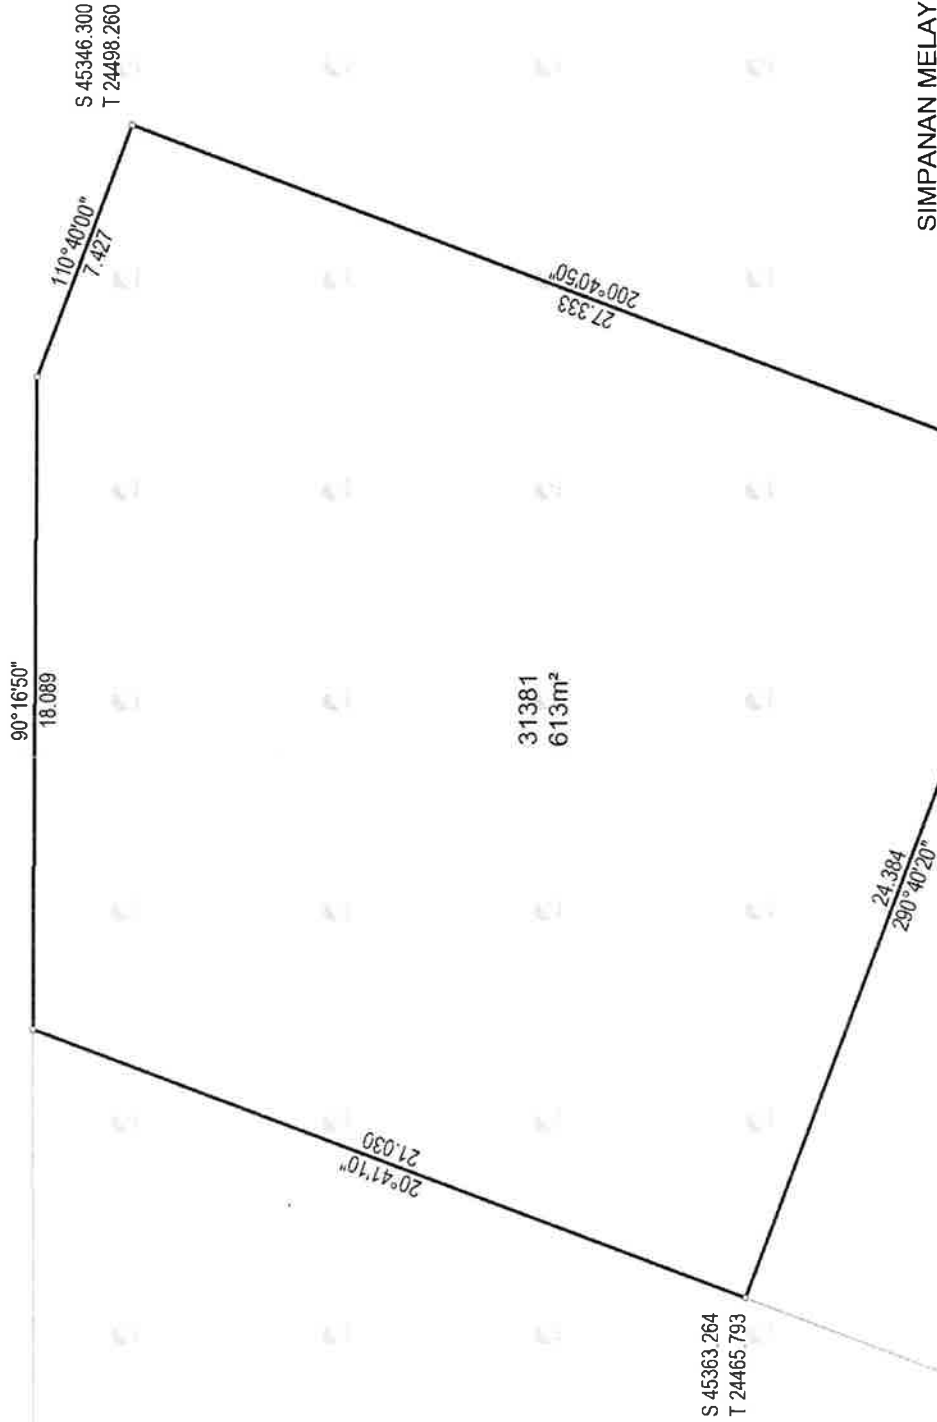

Asas Koordinat GDM2000 Cassini-Soldner

NEGERI SELANGOR

FAIL UKUR PUSEL2112_2013

DAERAH GOMBAK

FAIL PEJ. TANAH PTG 2/3/146/97

MUKIM SETAPAK

DILULUSKAN OLEH

LOT 31381

SKALA 1 : 200


PETA KADASTER 70C

PA211603

AHAMAD BIN ZAKARIA
Pengarah Ukur Dan Pemetaan Selangor

Tarikh: 12/06/2013



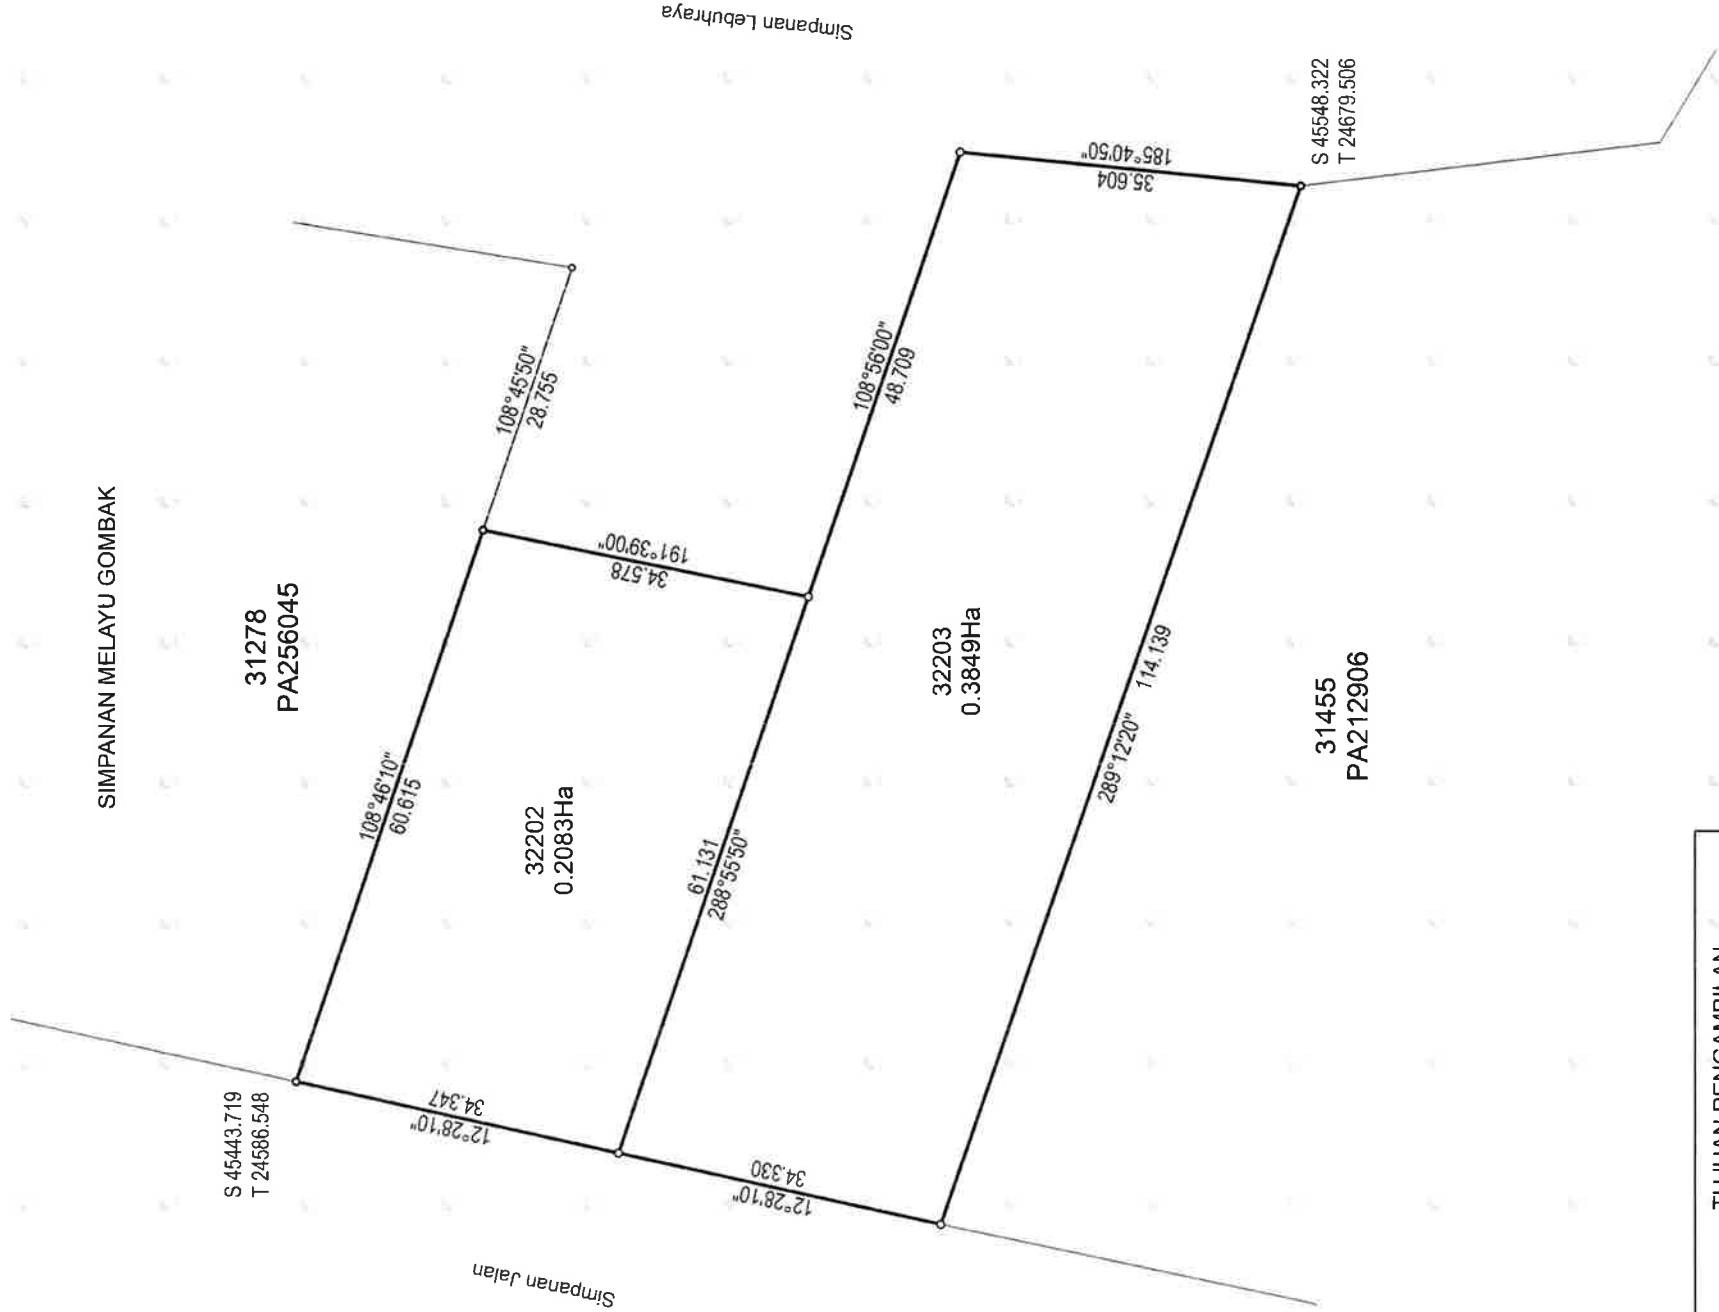

NOTA :

LOT	BAKI LOT	PA	TUJUAN PENGAMBILAN
32202	3176	15511	PROJEK LEBUHRAYA KUALA LUMPUR - KARAK BERDASARKAN PEMBERITAHUAN WARTA KERAJAAN NO. 334/16.2.1995
32203	3177		

Asas Koordinat GDM2000 Cassini-Soldner

NEGERI SELANGOR
DAERAH GOMBAK
MUKIM SETAPAK
LOT 32202 - 32203

DIUKUR OLEH ADNAN BIN MOHD SAID
DISEDIAKAN OLEH AHMAD FARHAN BIN MOHD RADZI

SKALA 1 : 750
PETA KADASTER 70C

PA268618



FAIL UKUR PUSEL539_2024
FAIL PEJ. TANAH PTG.SEL.3/LLM/07/50(PU) (PU1_2023UPT)
DILULUSKAN OLEH

[Signature]

LSY LOOI KAM SENG
PENGARAH UKUR DAN PEMETAAN
NEGERI SELANGOR
TARIKH : 28.07.2025

