

NEGERI SELANGOR

DAERAH PETALING

PEKAN HICOM

LOT 62051 - 62055

DAERAH KLANG

MUKIM KLANG

LOT 112406 & 112407

SKALA 1 : 1500

NOTA:

Lot	Fail Ukur	Fail Pej Tanah
62051-62055	PUBLSEL 1554/2003	PTD.P. 2/DM.293/90
112406 & 112407	PUBLSEL 1553/2003	PTK 2A/7/2002

Serentak Dengan PA 107989 & 107990

Lembar Plawai 100-B

JK 2884 M 59, 60 & 65-67

BK 80911 & 80912

Saya NG BOON CHYE, seorang Juruukur Tanah yang dillesen di bawah Akta Juruukur Tanah Berlesen 1958 (Akta 458), memperakui bahawa pengukuran darimana pelan ini telah disediakan, telah dijalankan dan ditanda di atas tanah oleh saya atau di bawah arahan saya sendiri secara langsung di lapangan semata-mata mengikut Peraturan-peraturan Juruukur Tanah Berlesen, dan bahawa pelan ini secara tepat mewakili pengukuran yang telah disempurnakan pada 23 haribulan Jun 2006

Bahawa saya bertanggungjawab sepenuhnya ke atas salah betulnya ukuran ini.

Bertarikh 20 haribulan Julai 2006


[Signature]

Juruukur Tanah Yang Dillesen di bawah Akta 458

XX Diluluskan Oleh

14.9.06
(John Elvis Koh, PPT)
Pegarah Ukur dan Pemetaan
Selangor

PA 107991

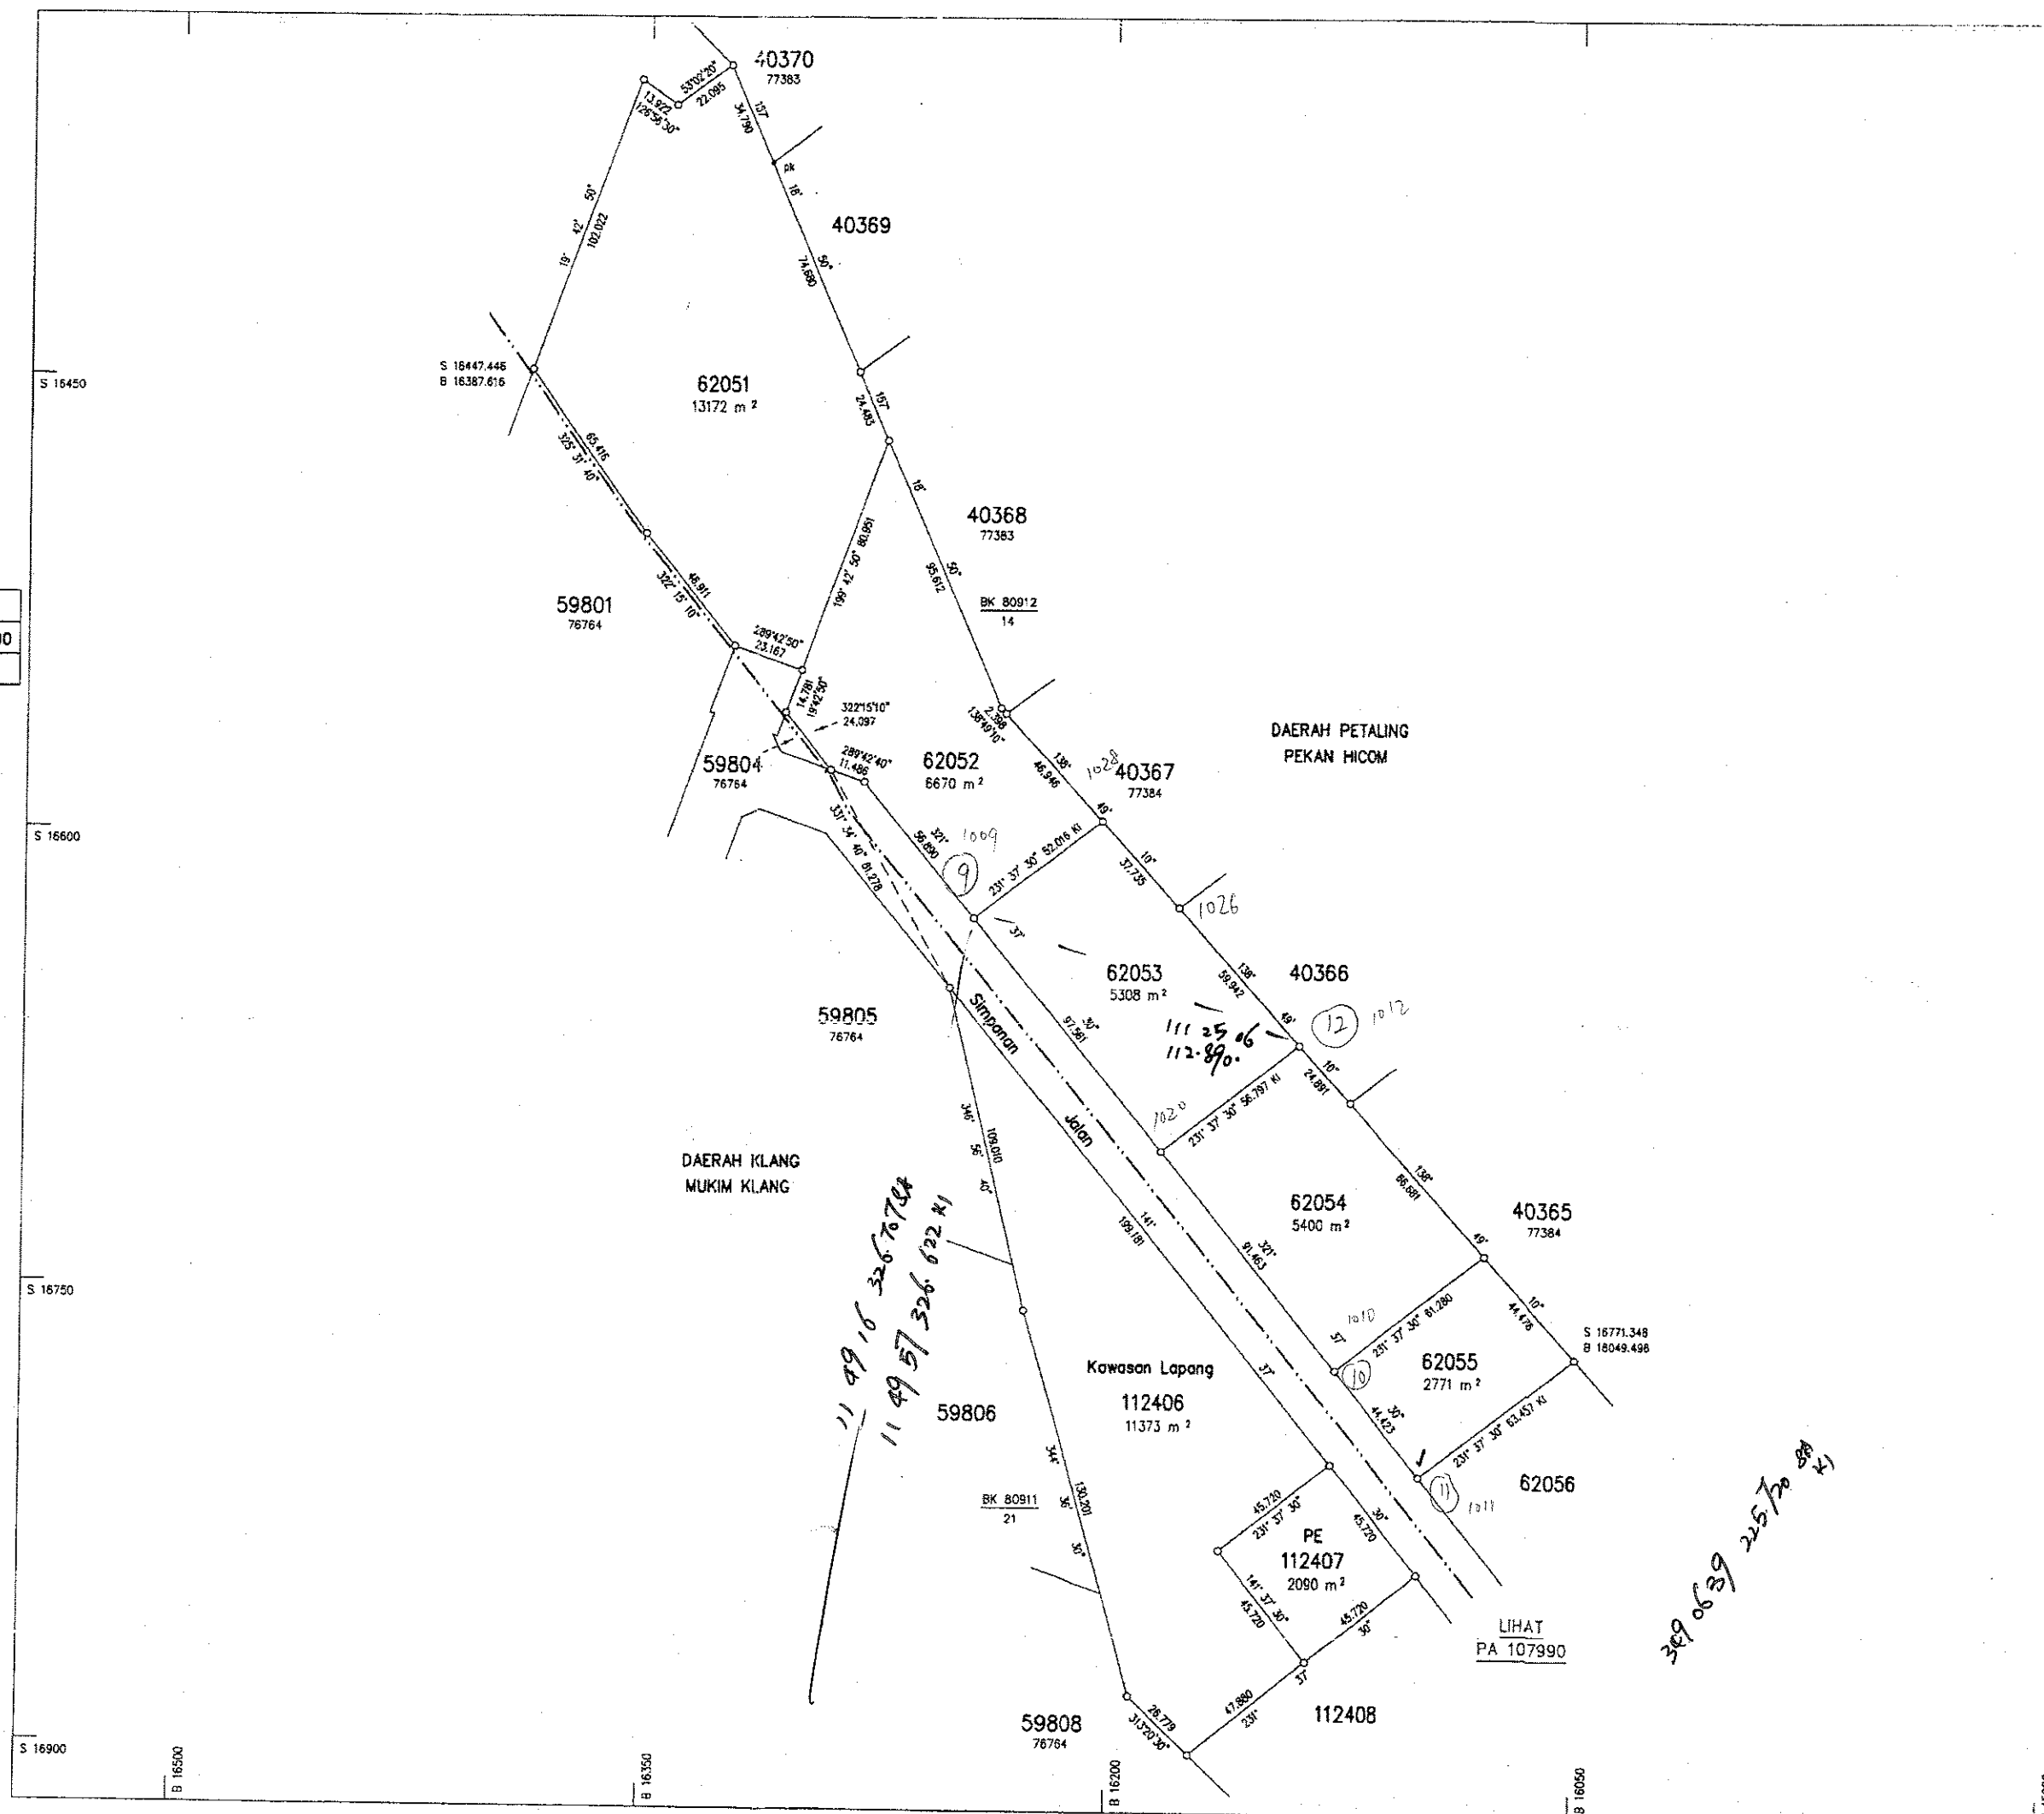

NEGERI SELANGOR
DAERAH PETALING
PEKAN HICOM
LOT 40364 & 40883
PERINGKAT 6
SKALA 1 : 1500

Foil Ukur PUBL SEL 279-1990

Foil Pej Tanah PHT.P/5/3247/82

Lembar Plawai 100-B

JK 1399 M 184,188 & 189

BK 43622-43624 & 43628

Ukuran Kelas Satu

"Saya TOH SWEE ENG seorang Jurukur Tanah Yang Dilisen Di bawah Akta 456 (Disemak 1991), memperakui bahawa kerja ukur darimana pelan ini telah disediakan telah dijalankan dan ditanda di atas tanah oleh saya atau di bawah arahan dan penyeliaan saya sendiri secara langsung di tempat kerjakuar semata-mata mengikut Peraturan-peraturan Jurukur Tanah Berlesen dan bahawa pelan ini adalah merupakan dengan betulnya kerja ukur yang telah siap pada 10 haribulan Oktober 1999


Bertarikh 31 haribulan Jan 1999

Juruukur Tanah Yang Dilisen Di bawah Akta 456 (Disemak 1991)"

JABATAN UKUR DAN PEMETAAN
NEGERI SELANGOR
SHAH ALAM
PESAKAAN BIL 3.17 Sel 1971
Hak cipta Kerajaan terpelihara
Pelan ini tidak boleh
disalin atau digandakan
tanpa kebenaran
Pegawai Ukur dan Pemetaan
Selangor Darul Ehsan

Diluluskan Oleh

(Mohamed bin Yusoff) Pengarah Ukur dan Pemetaan
Selangor Darul Ehsan

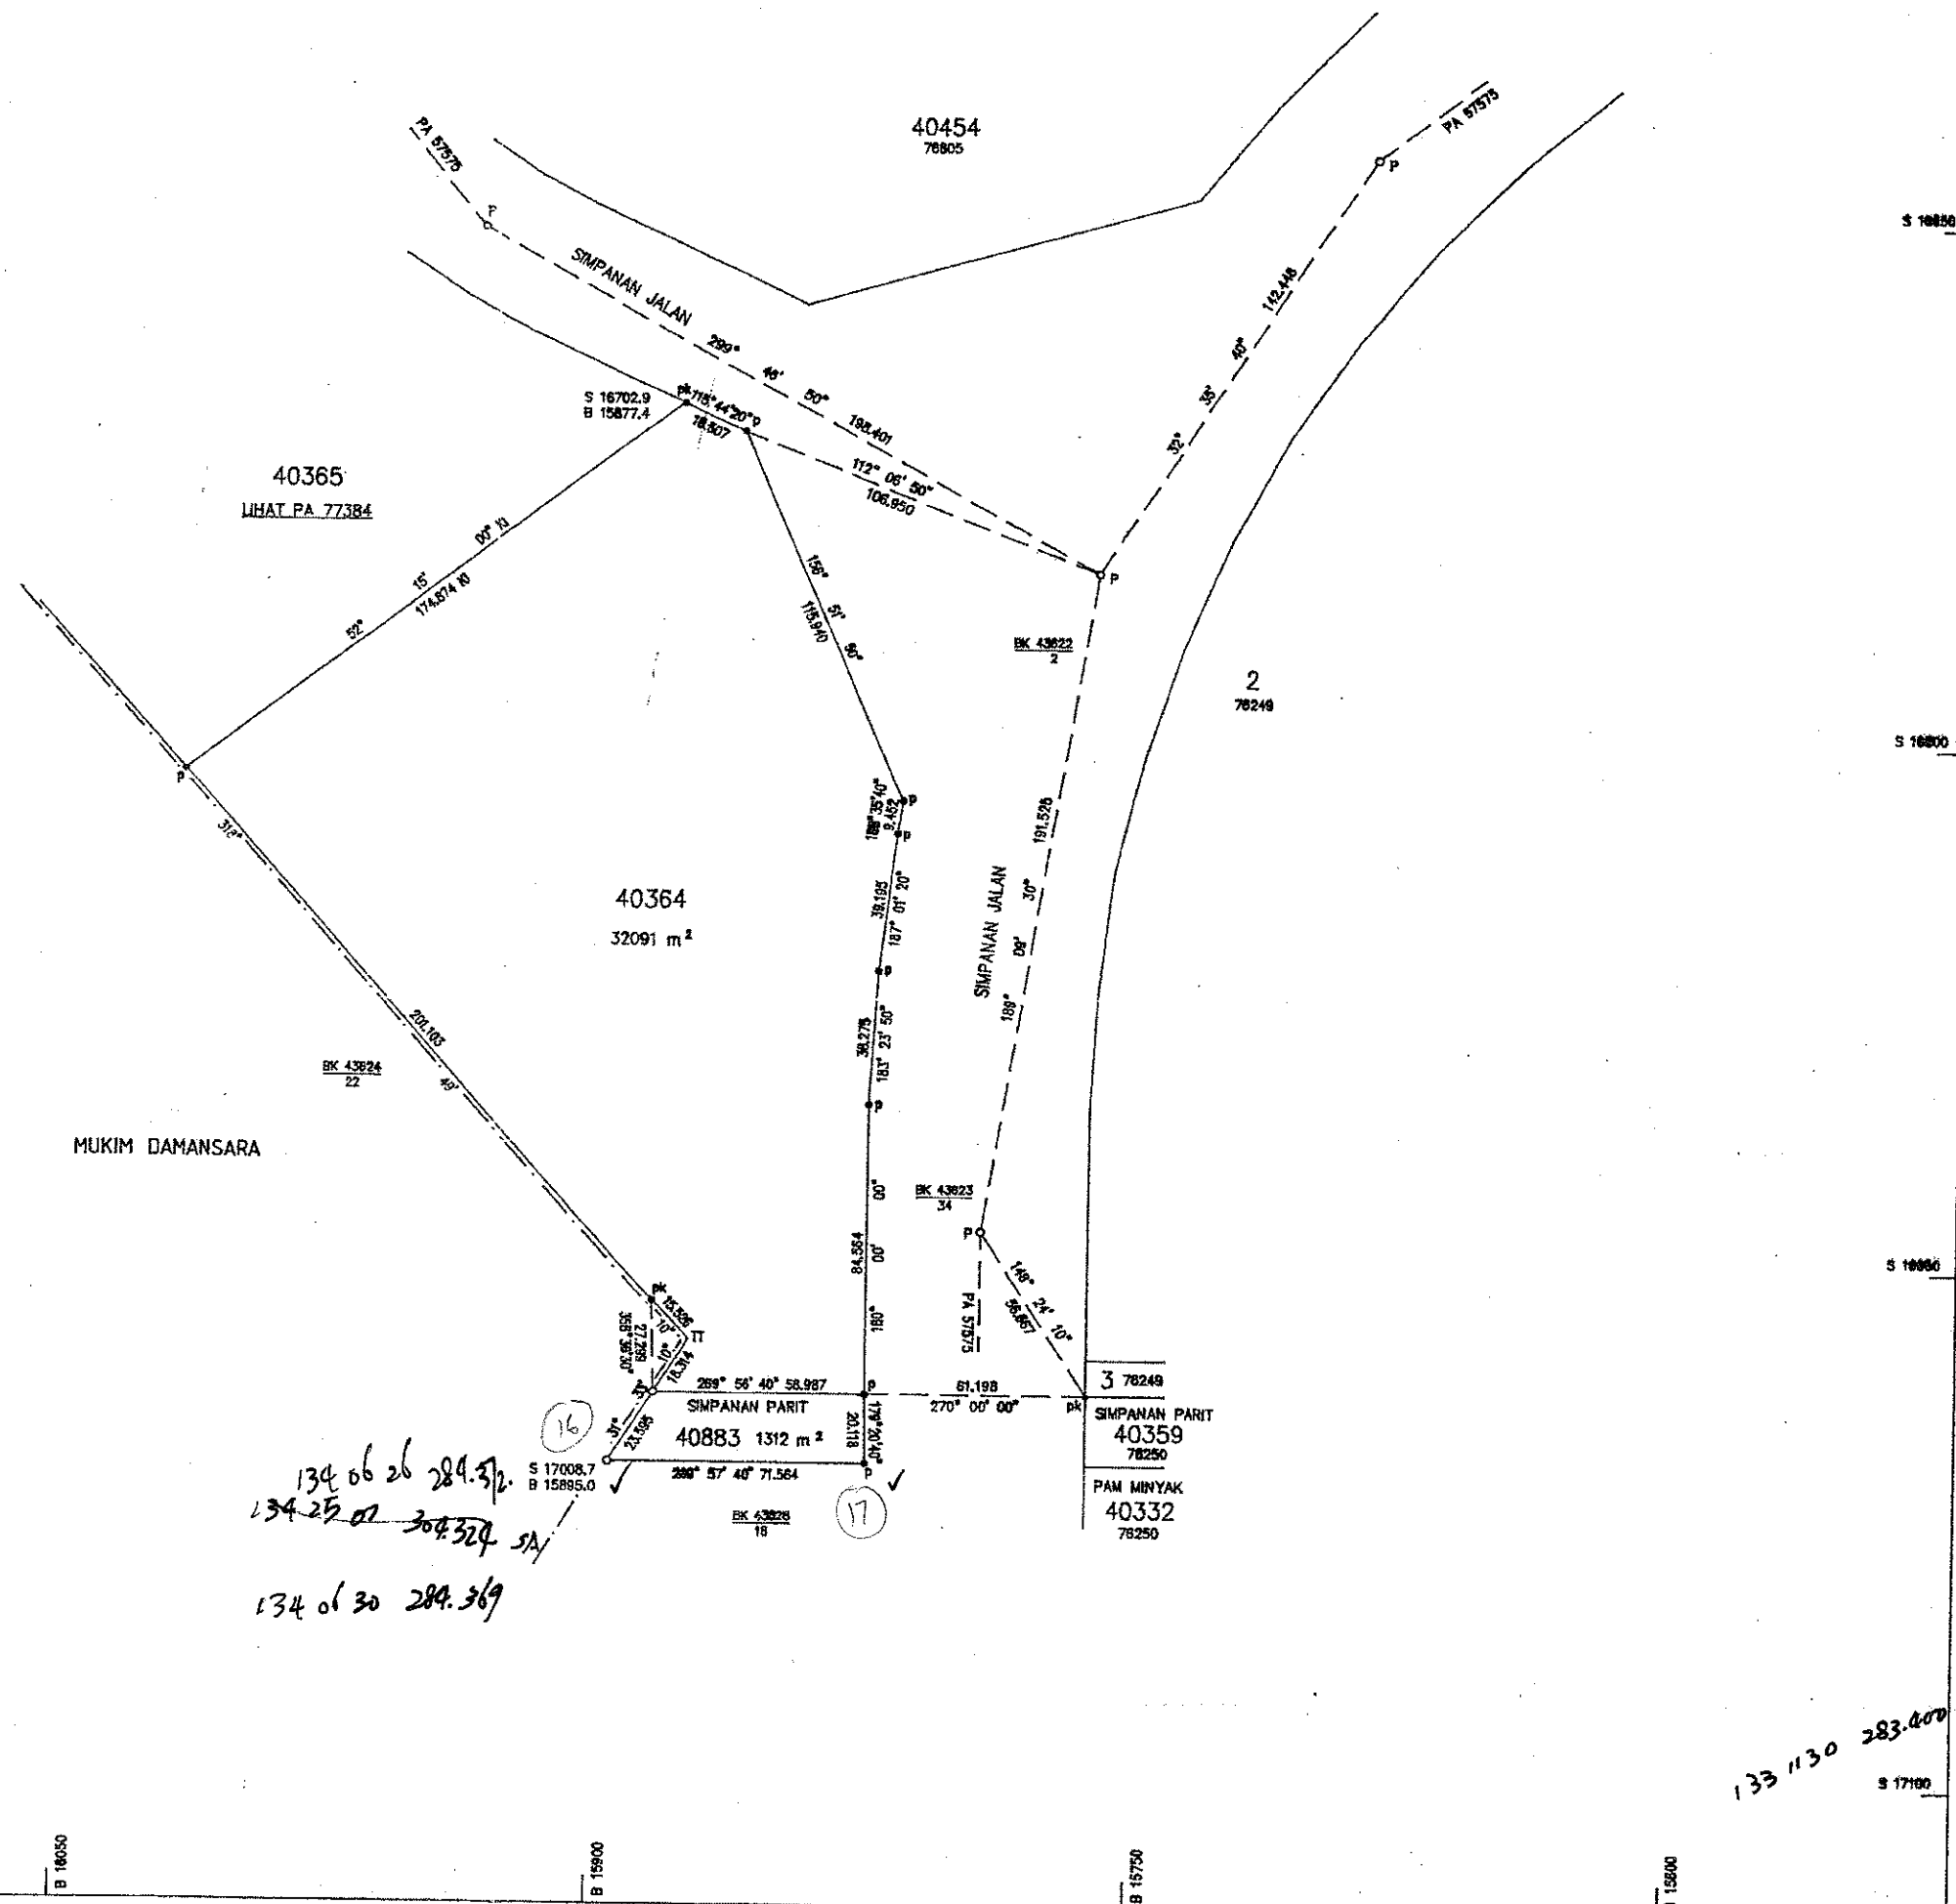

PA 77385

133 1130 283.400

NEGERI SELANGOR

DAERAH KLANG

MUKIM KLANG

LOT 59801-59810

BAKI SEBAHAGIAN LOT 57664 (PA 72850)

SKALA 1 : 2000

NOTA :-

Lot-lot yang terbit daripada pecahan dan penyerahan untuk Simpanan Jalan

Serentak Dengan PA 76760-76763

Foil Ukur P.U.B.L.SEL 273-94

Foil Pej Tanah PTK 5/73/93

Lembar Peta 100-B

JK 2221 M 125-160

BK 41778-41781

Ukuran Kelas Satu

Saya NED KIM HOCK

seorang Jurukur Tanah Yang Dilesen Di bawah Akta 458 (Disemak 1991), memperakui bahawa kerja ukur dari mana pelan ini telah disediakan, telah dijalankan dan ditanda di atas tanah oleh saya atau di bawah arahan dan penyeliaan saya sendiri secara langsung di tempat kerjaya semata-mata mengikut Peraturan-peraturan Jurukur Tanah Berlesen, dan bahawa pelan ini adalah merupakan dengan betulnya kerja ukur yang telah siap pada 20 hari bulan Julai 2000.

Bertarikh 21 hari bulan Oktober 2000


[Signature] 21.10.2000
Jurukur Tanah Yang Dilesen Di bawah Akta 458 (Disemak 1991)

Dikurangkan Oleh

[Signature] 20.3.2001
(Mohamed bin Yunus, AMN)
Pengerah Ukur
Selangor Darul Ehsan

RUJUKAN		
No.	Bering	Jarak
1	19° 42' 50"	3.829
2	289° 42' 50"	1.525
3	64° 42' 50"	6.466
4	306° 55' 20"	2.215
5	19° 42' 50"	3.048
6	199° 42' 50"	3.048
7	109° 42' 50"	1.525
8	232° 57' 40"	2.321

PA 76764

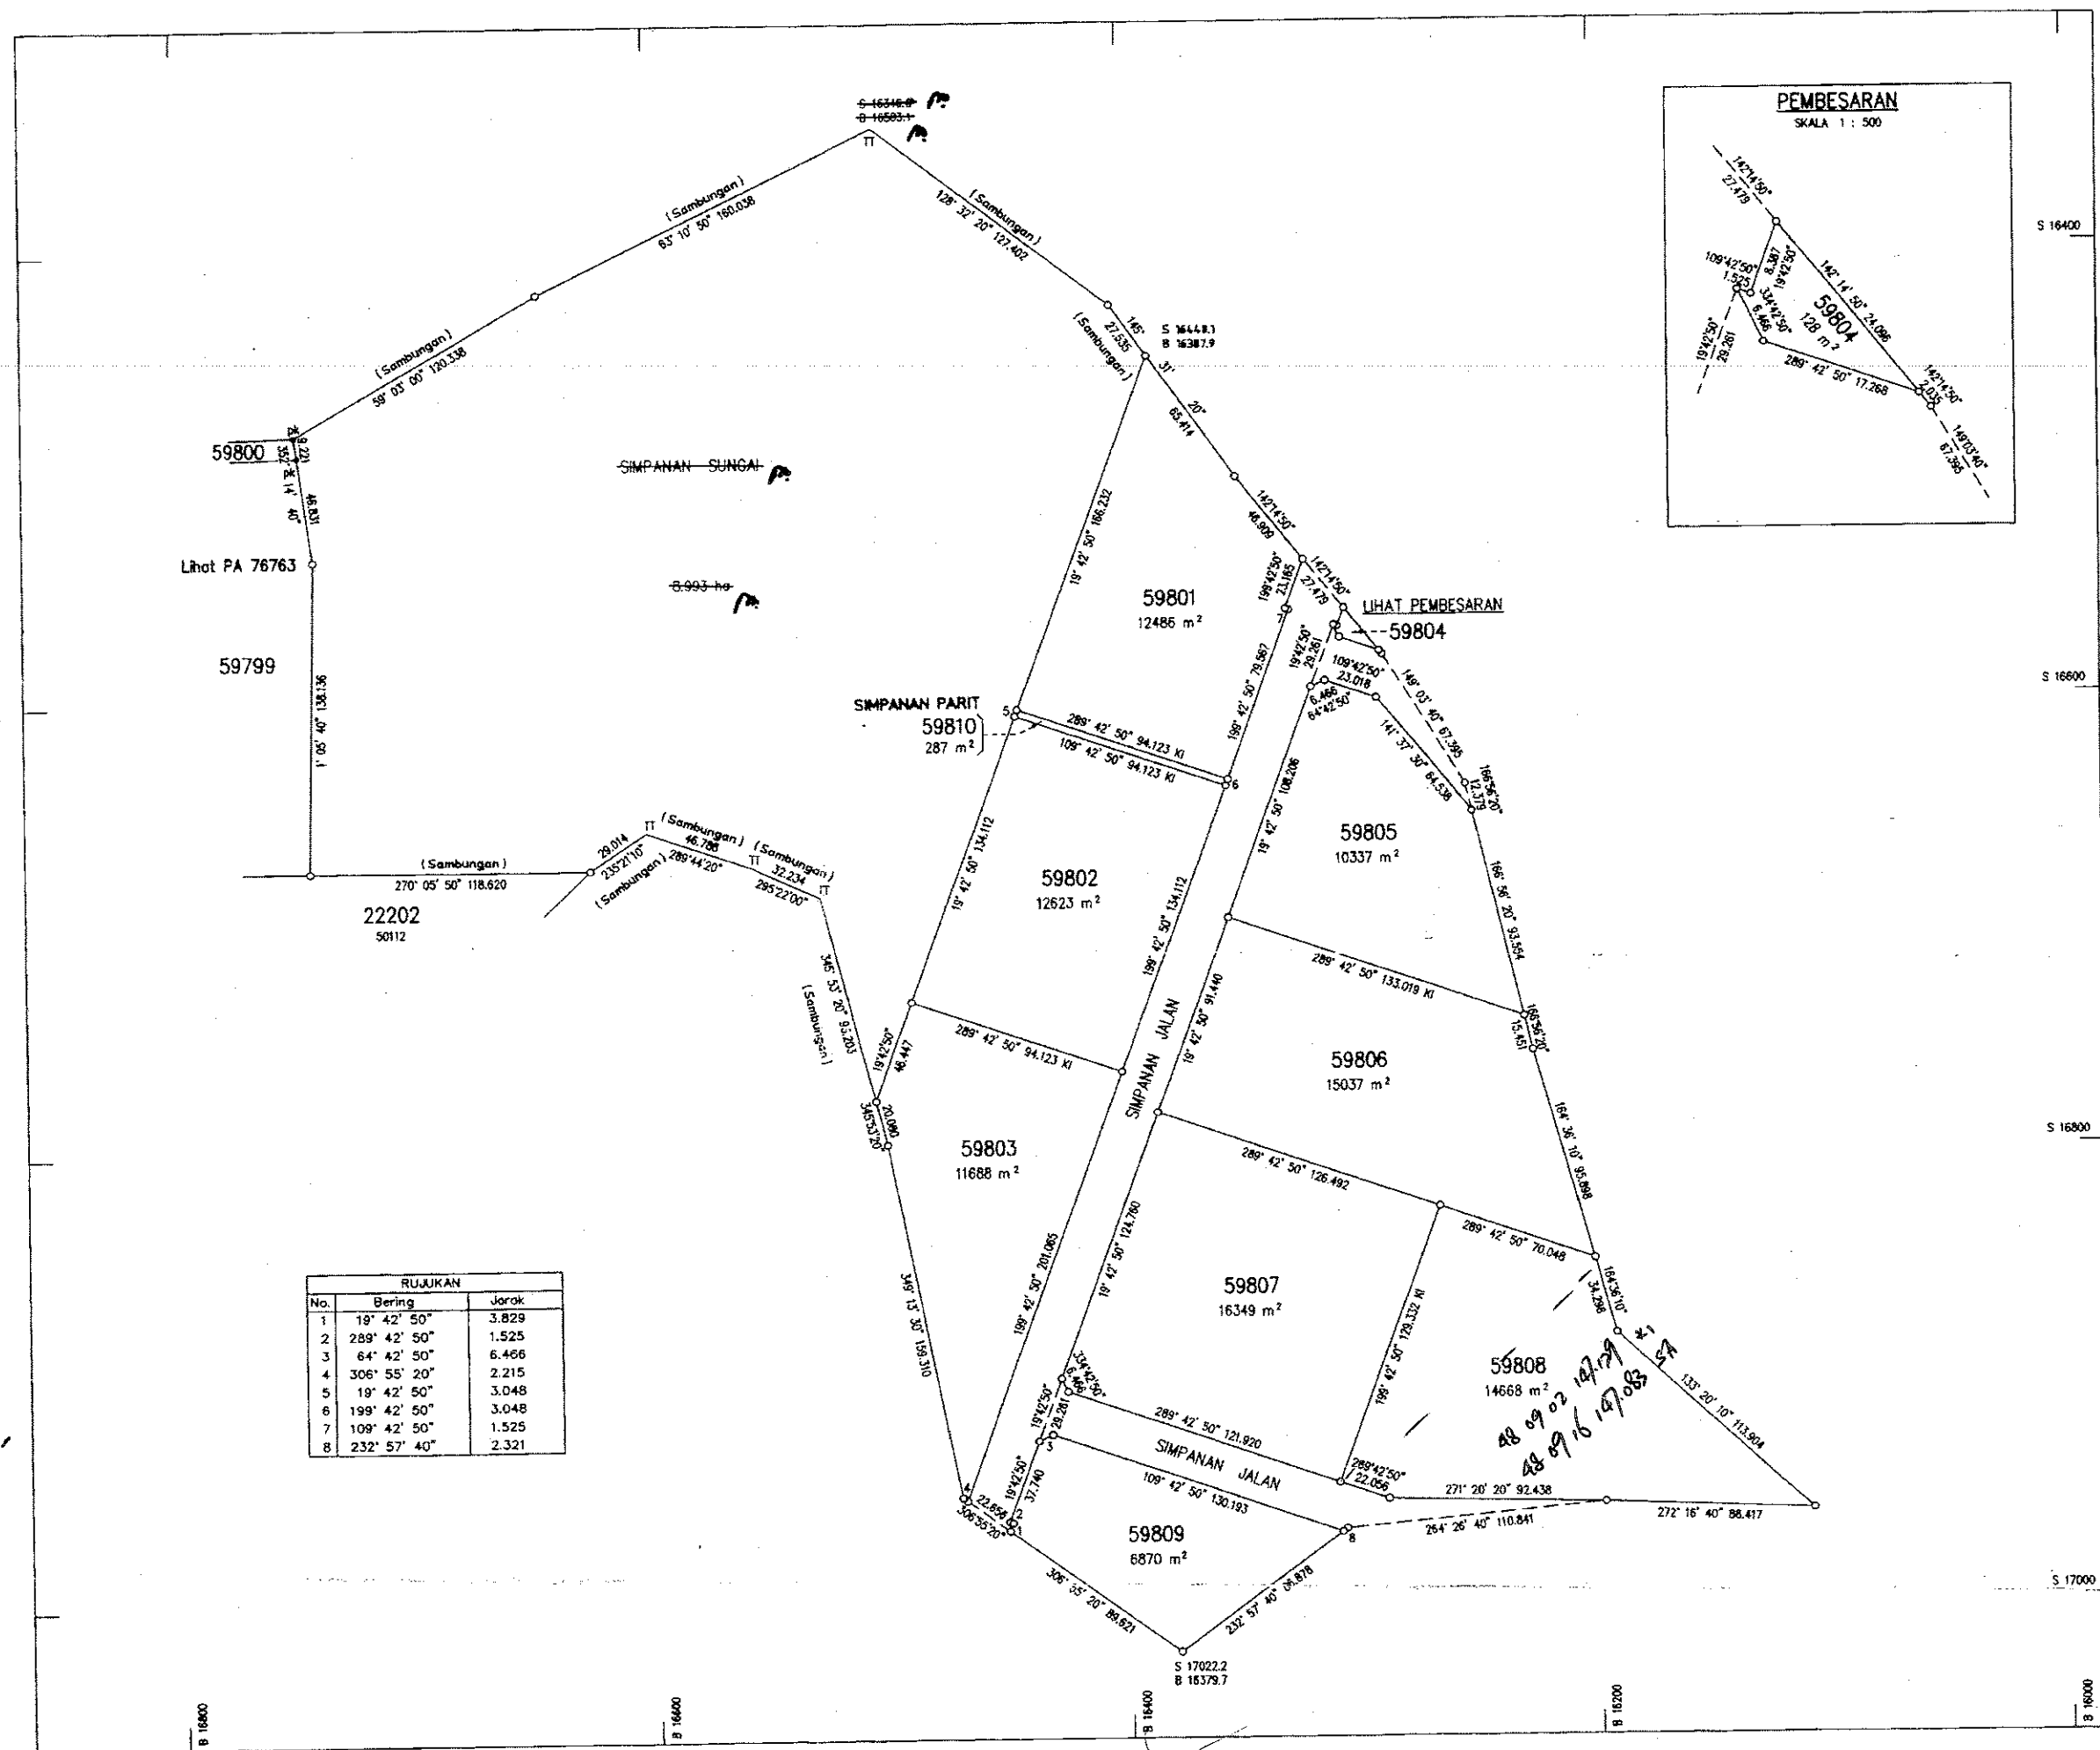

NEGERI SELANGOR

DAERAH PETALING

PEKAN HICOM

LOT 40365-40367

PERINGKAT 6

SKALA 1 : 1500

Ukuran PUBL SEL 279-1990

Pejabat Tanah PHT.P/6/3247/82

100-B

Ambar Pawal 92-B

1399 M 184,185,188 & 189

43622 & 43624

ukuran Kelas Satu

Saya TCH SWEE ENG seorang Jurukur
yang telah Dilesen Di bawah Akta 458 (Disemak 1991),
mengatakan bahawa kerja ukur darimana pelan ini telah
selesai telah dijalankan dan ditanda di atas tanah
di saya atau di bawah arahan dan penyeliaan saya
ndiri secara langsung di tempat kerjaku semata -
ata mengikut Peraturan - peraturan Jurukur Tanah
dilesen dan bahawa pelan ini adalah merupakan
ngan betulnya kerja ukur yang telah siap pada
tarikh 31 Januari 1999


Bertarikh 31 Januari 1999

Jurukur
yang telah Dilesen Di bawah Akta 458 (Disemak 1991)

JABATAN UKUR DAN PEMETAAN
NEGERI SELANGOR
SHAH ALAM
PESANAN BIL. 10. Sel 1971

Hak cipta Karangan terpelihara
Peta atau pelan ini tidak boleh
disatukan dengan Kebenaran
melainkan dengan cara yang
dijelaskan dalam Peraturan 101

Mohamed bin Yusoff AMN
Pengerah Ukur
Selangor-Darul Ehsan

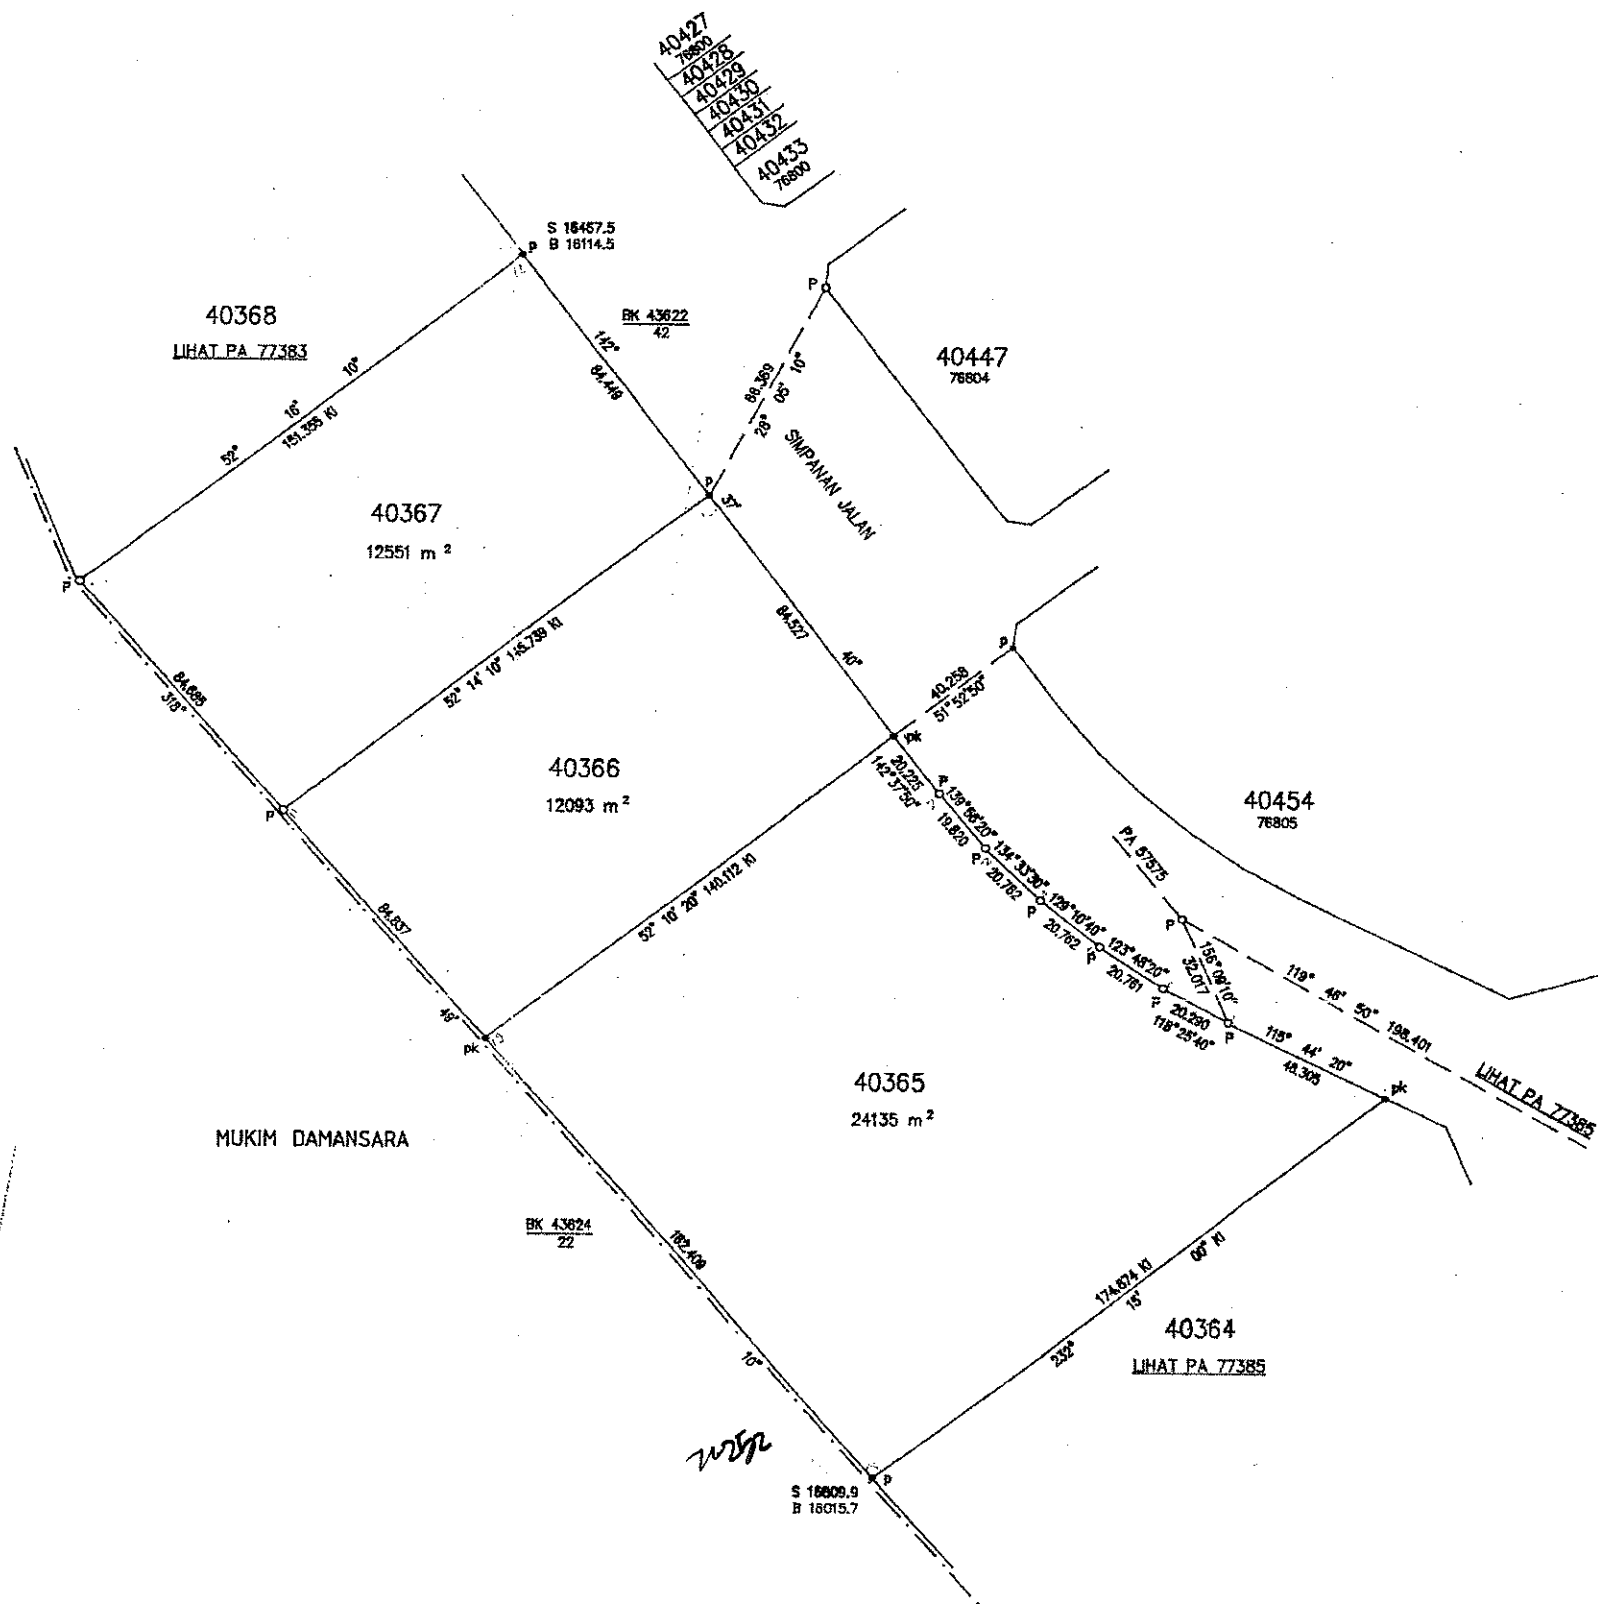

PA 77384