


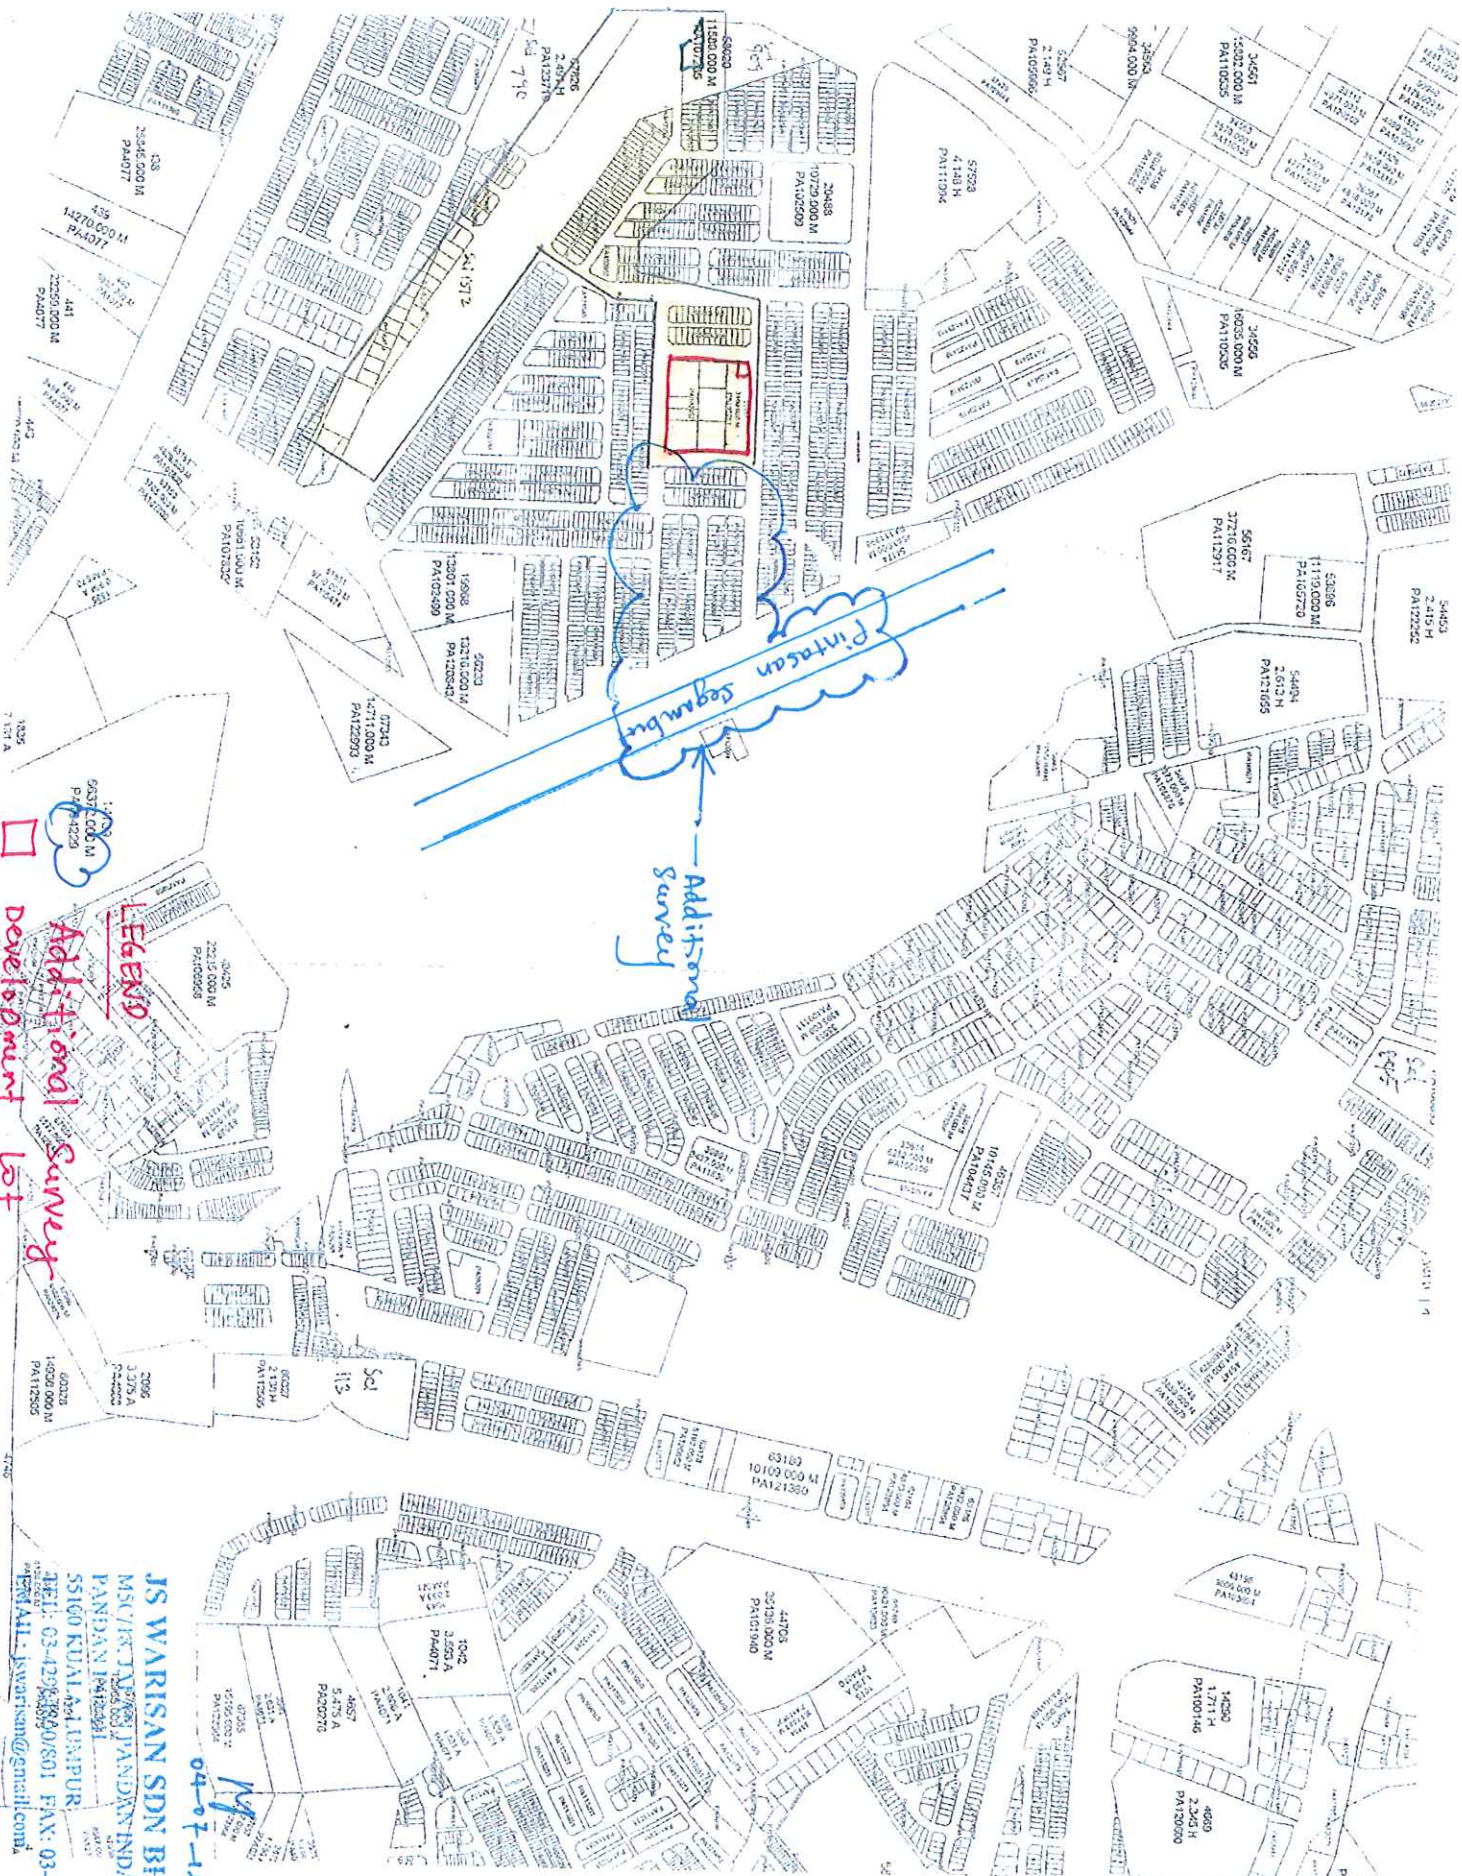

LEGEND
 Additional Survey
 Development lot
 Survey carried out

JS WARISAN SDN BHD
 MNC/INT/TAJ/PAJANDANINDAH 4/1
 PANDAN BARU
 55160 KUALA LUMPUR
 TEL: 03-42988800 FAX: 03-42964900
 EMAIL: jswarisan@gmail.com

8/11/1486

Home

Info Tool

Current Position: (x=16,719.753, y=-53,388.742)
WGS84 Position: (lon=101.657230, lat=3.197280)


- > Ndcdb Boundary
- > Indexmap
- > Block
- > Fail Ukur
- > Ndcdb Lot

No. Lot	20108
UPI	14000200020108
Keluasan	149.571
Kegunaan Tanah	PERUMAHAN/KEDIAMAN
PA	PA102501
Status	NDCDB
No. Failukur	
Nama Pemilik	
Alamat Pemilik	

Search by GIS Layer

Utilities

Log Off

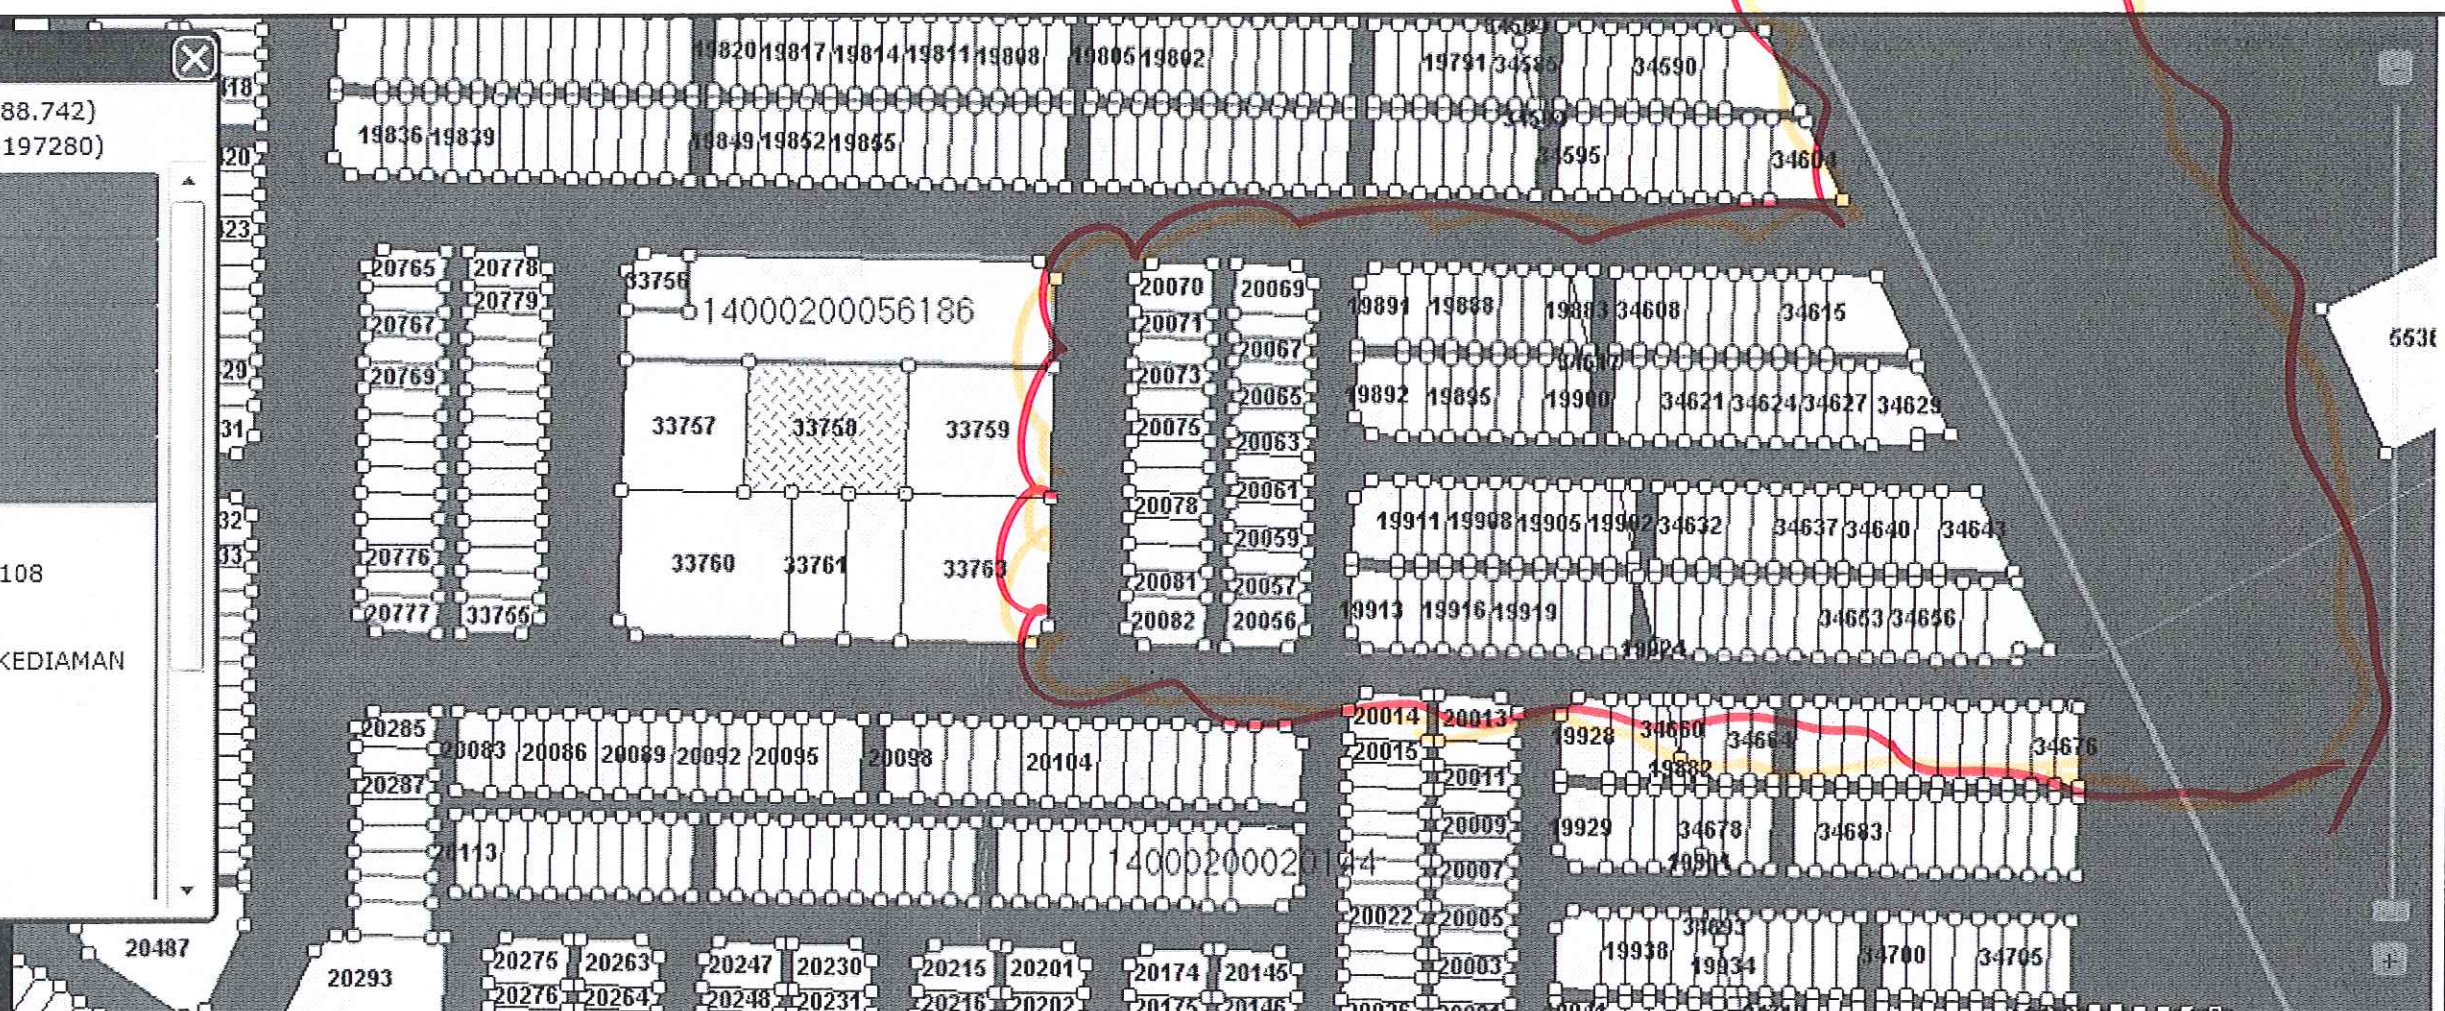


Map showing land parcels with lot numbers and boundaries. A red line highlights a specific parcel.

Map navigation controls: +, -, Hand, Scale, Rotate, Info, Print, Full Screen

☐ Overview

Coordinate...

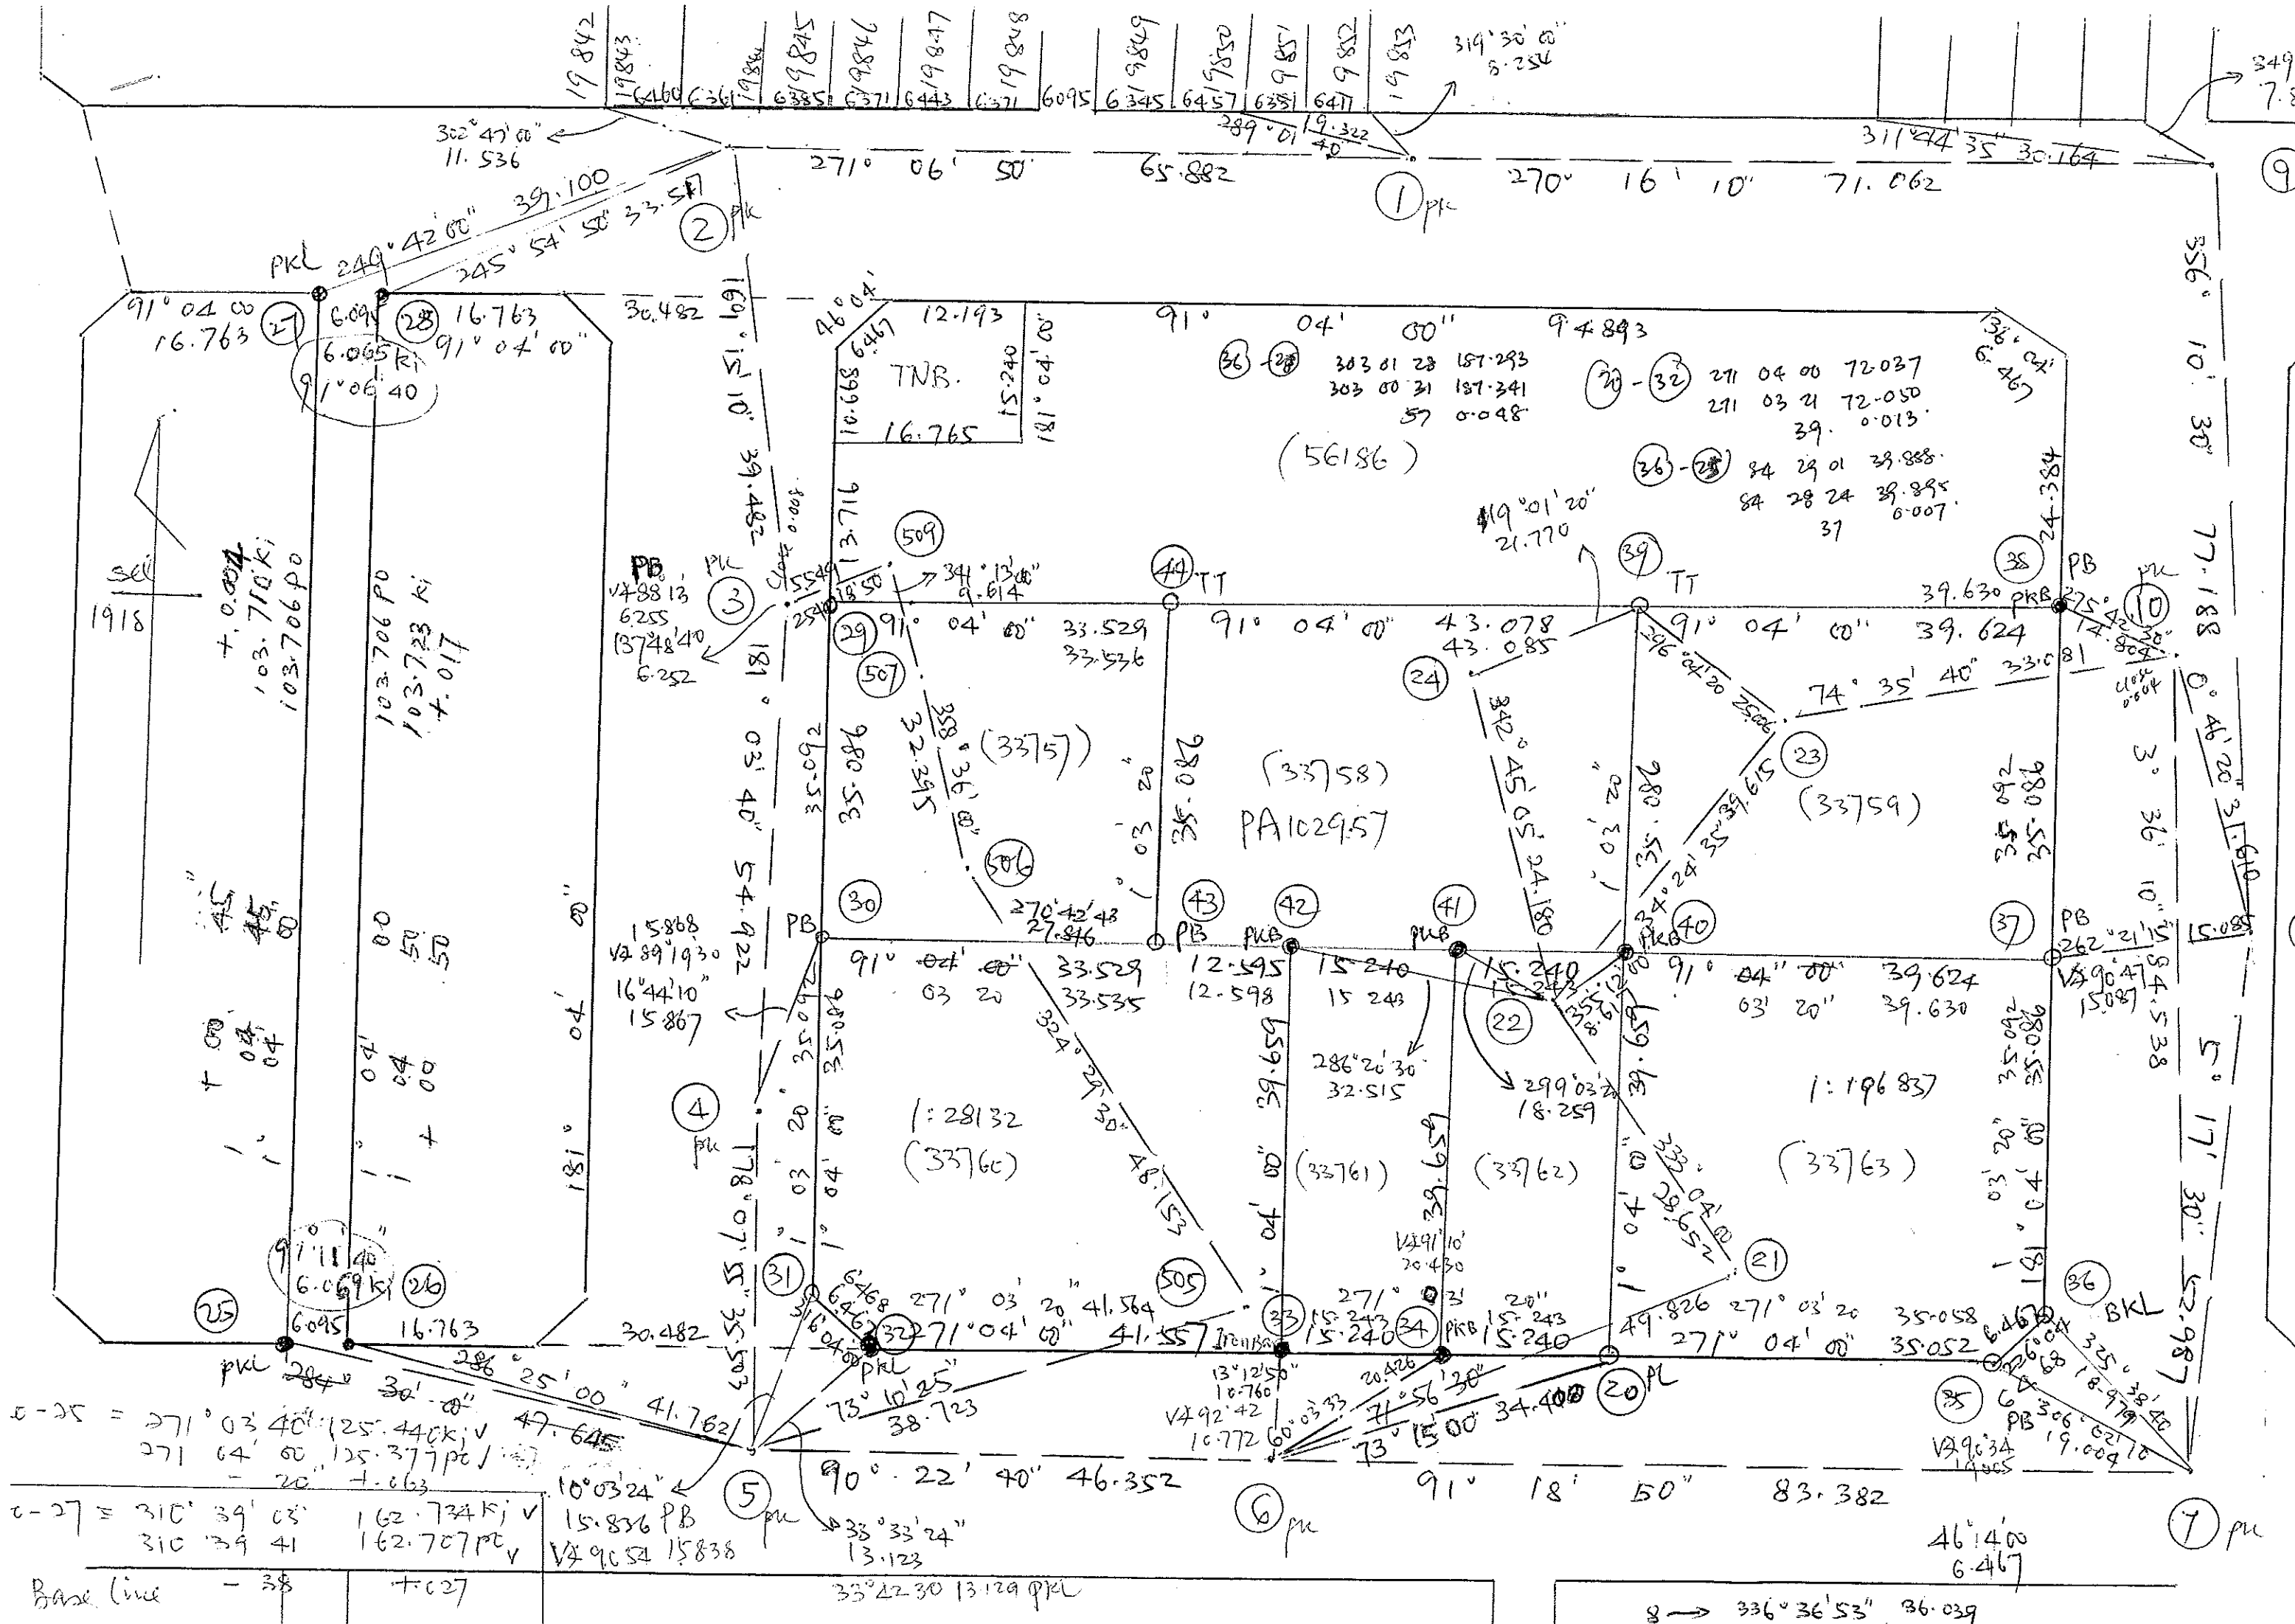

No. Fail _____

Rajah di muka _____

Stesen	BEARING / SUDUT			Dari Stn.	GARISAN	Ke Stn.	Sudut Pukak ($\pm$)	Jarak	Suhu	Jarak Antara Tupang	Jarak Mukhtamat
	Penyilang Kiri	Penyilang Kanan	Purata		Bearing Mukhtamat						
7	1854050	54050	3563350	8	356 1030	9	900557	77.188		-0.133	77.188
8	pk		m-23 10	1486		1467					
9	3563350	1763350	p-12			(RL: 45.373)					
			356 10 28								
7	seperti atas		1 0940	8	0 4620	10	924437	31.646		-1515	31.610
8			m-23 10	1486		0.010					
10	1 0940	1810940	m-10			pk					
			0 46 20			(RL: 45.448)					
				9		8	895341	77.188		+0.144	77.188
				1462		1486					
8	1763350	3563350	2703930	9	270 1610	1	901656	71.063		-0.349	71.062
9	pk		m-23 10	1462		1450					
1	2703930	903930	p-13			(RL: 45.039)	(RL: 45.027)				
			270 16 07			D: 0.012					
8	seperti atas		3541040	9	353 4720	TBM	1053142	5.398		-1445	5.201
9			m-23 10	1462		1					
TBM	3541040	1741040	m-12			0.010	(RL: 45.383)				
1			353 47 18			nail on Conc Sump					
				1		9	894233	71.063		+0.362	71.062
				1450		1467					
9	903930	2703930	2713015	1	271 0650	2	900704	65.882		-0.135	65.882
1	pk		m-23 10	1450	Brg	1465					
2	2713015	913015	p-15		Terikat						
			271 06 50								

No. Fail _____

Rajah di muka _____

[illegible]

No. Fail


Rajah di muka

Stesen	BEARING / SUDUT			Dari Stn.	GARISAN		Ke Stn.	Sudut Pukak (±)	Jarak	Suhu	Jarak Antara Tupang	Jarak Mukamat
	Penyilang Kiri	Penyilang Kanan	Purata		Bearing Mukamat							
○	Datum Andaiam			1	271 06 50	2	90 08 43	65.882	-0.166	65.882		
			m-23 10 15 10		1490							
			(RL: 45.027)		(RL: 44.879)							
2	1 91 30 00	271 30 00		2		3	89 50 50	65.883	+0.175	65.883		
	pk			2		1						
3				1490		1515						
2	1 91 30 00	271 30 00	169 38 20	2	169 15 10	3	90 55 17	39.488	-0.635	39.483		
	pk		m-23 10 1490		1175					39.482		
3	169 38 20	349 38 20	P-02				(RL: 44.555)					
			169 15 10				(TBM 3) Nail on Rd Kerb.					
○				3		2	89 04 04	39.487	+0.643	39.482		
				1170		1490						
3	2 349 38 20	169 38 20	181 26 50	3	181 03 40	4	89 58 41	54.922	+0.021	54.922		
	pk		m-23 10 1170		1178							
4	181 26 50	1 26 50	P-03				(RL: 44.568)					
			181 03 37									
○				4		3	90 00 56	54.923	-0.015	54.923		
				1178		1175						
3	1 26 50	181 26 50	178 31 10	4	178 07 55	5	89 15 00	35.506	+0.465	35.503		
4	pk		m-23 10 1178				1472					
5	178 31 10	358 31 10	P-05				(RL: 44.739)					
			178 07 55				TBM 2 nail on Divider					

No. Fail

Rajah di muka

Stesen	BEARING / SUDUT			Dari Stn.	GARISAN		Ke Stn.	Sudut Pukak (±)	Jarak	Suhu	Jarak Antara Tupang	Jarak Mukamat
	Penyilang Kiri	Penyilang Kanan	Purata		Bearing Mukamat							
○				5		4	90 44 19	85.507	-0.458	85.504		
				1468		1178						
5	4 3583 11 0	178 31 10	90 46 00	5	90 22 40	6	90 07 33	46.353	-0.102	46.352		
	pk on Divider		m-23 10 1468				1213					
6	90 46 00	270 46 00	P-07				(RL: 44.893)					
			90 22 43									
○				6		5	89 52 00	46.352	+0.111	46.352		
				1213		1472						
5	270 46 00	90 46 00	91 42 10	6	91 18 50	7	89 28 13	83.386	+0.771	83.382		
6	pk on Divider		m-23 10 1213				1445					
7	91 42 10	271 42 10	P-08				(RL: 45.434)					
			91 18 52				TBM 2 nail on Divider					
○				7		6	90 31 34	83.385	-0.765	83.382		
				1440		1213						
5	271 42 10	91 42 10	5 40 50	7	5 17 30	8	89 53 34	52.987	+0.100	52.987		
7	pk on Divider		m-23 10 1440				1486					
8	5 40 50	185 40 50	P-10				(RL: 45.487)					
			5 17 30									
○				8		7	90 05 57	52.988	-0.091	52.988		
				1486		1445						

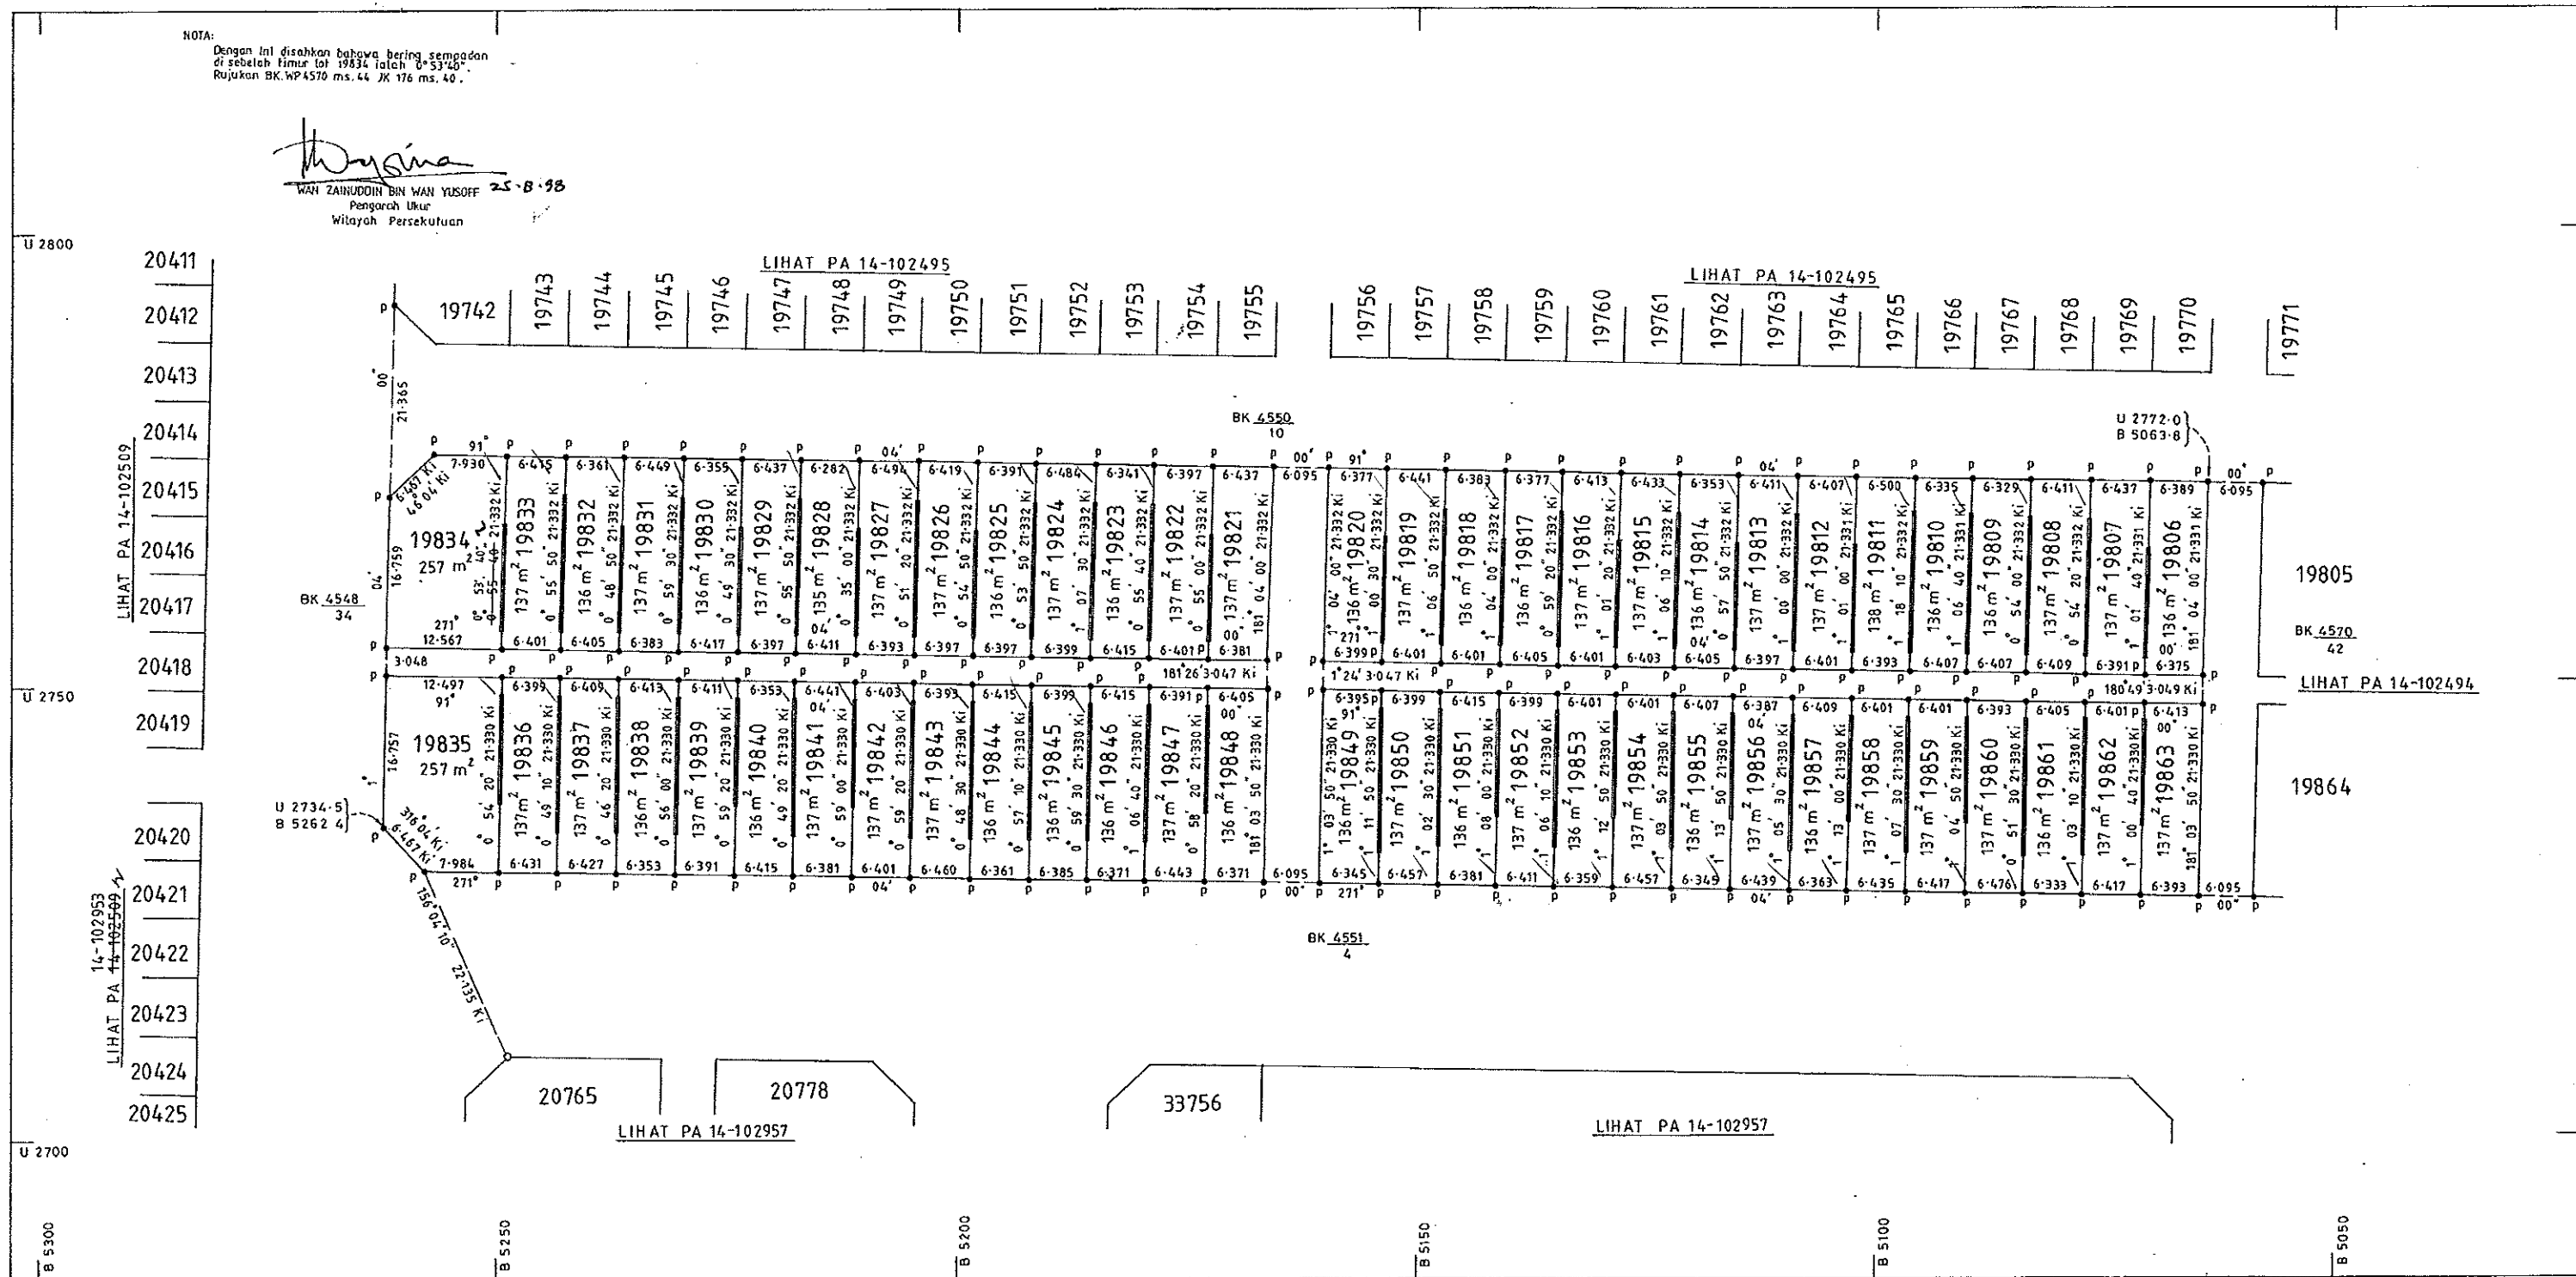

Dicarta oleh *Norhayati bt Karim*
(Norhayati bt Karim)

Diperiksa oleh —

Dituluskan oleh *Wan Yusoff*
Wan Yusoff
Pengarah Ukur
Wilayah Persekutuan

"Saya, SIEW HOONG CHONG M.S. (M) MAALS
seorang Jurukur Berlesen di bawah Ordinan
Jurukur Tanah Berlesen No. 11 tahun 1958, mem-
perakul bahawa kerja ukur darimana polan ini telah
dilaodikan telah dijalankan dan ditanda di atas tanah
oleh saya atau di bawah arahan dan penyeliaan saya
sendiri secara langsung di tempat kerja luar semata-
mata mengikut Peraturan-peraturan Jurukur Tanah
Berlesen, dan bahawa polan ini adalah merupakan
dengan betulnya kerja ukur yang telah siap pada
tarikh..... hari bulan..... 1978.

Bertarikh..... hari bulan..... Disember..... 1978.

Siew Hoong Chong
Jurukur
Berlesen di bawah Ordinan No. 11 tahun 1958.

BK 4548, 4550, 4551, 4555 & 4570

102956
Bg Ak Dpd PA 14-102515

Ukuran Kelas Satu

SEL
Fail Ukur PU BL-WP 148-72

Fail Pej Tanah 00 KPG 109-69

Peta Kadastra 0359

JK (L) 176 M 32-48 & 180-195

14 WILAYAH PERSEKUTUAN

00

02 MUKIM BATU

00

LOT 019806 - 019863


SKALA 1:500

NOTA :-

Dahulunya sebahagian lot 4634 (PA 20074)

PA 14-102496

[illegible]

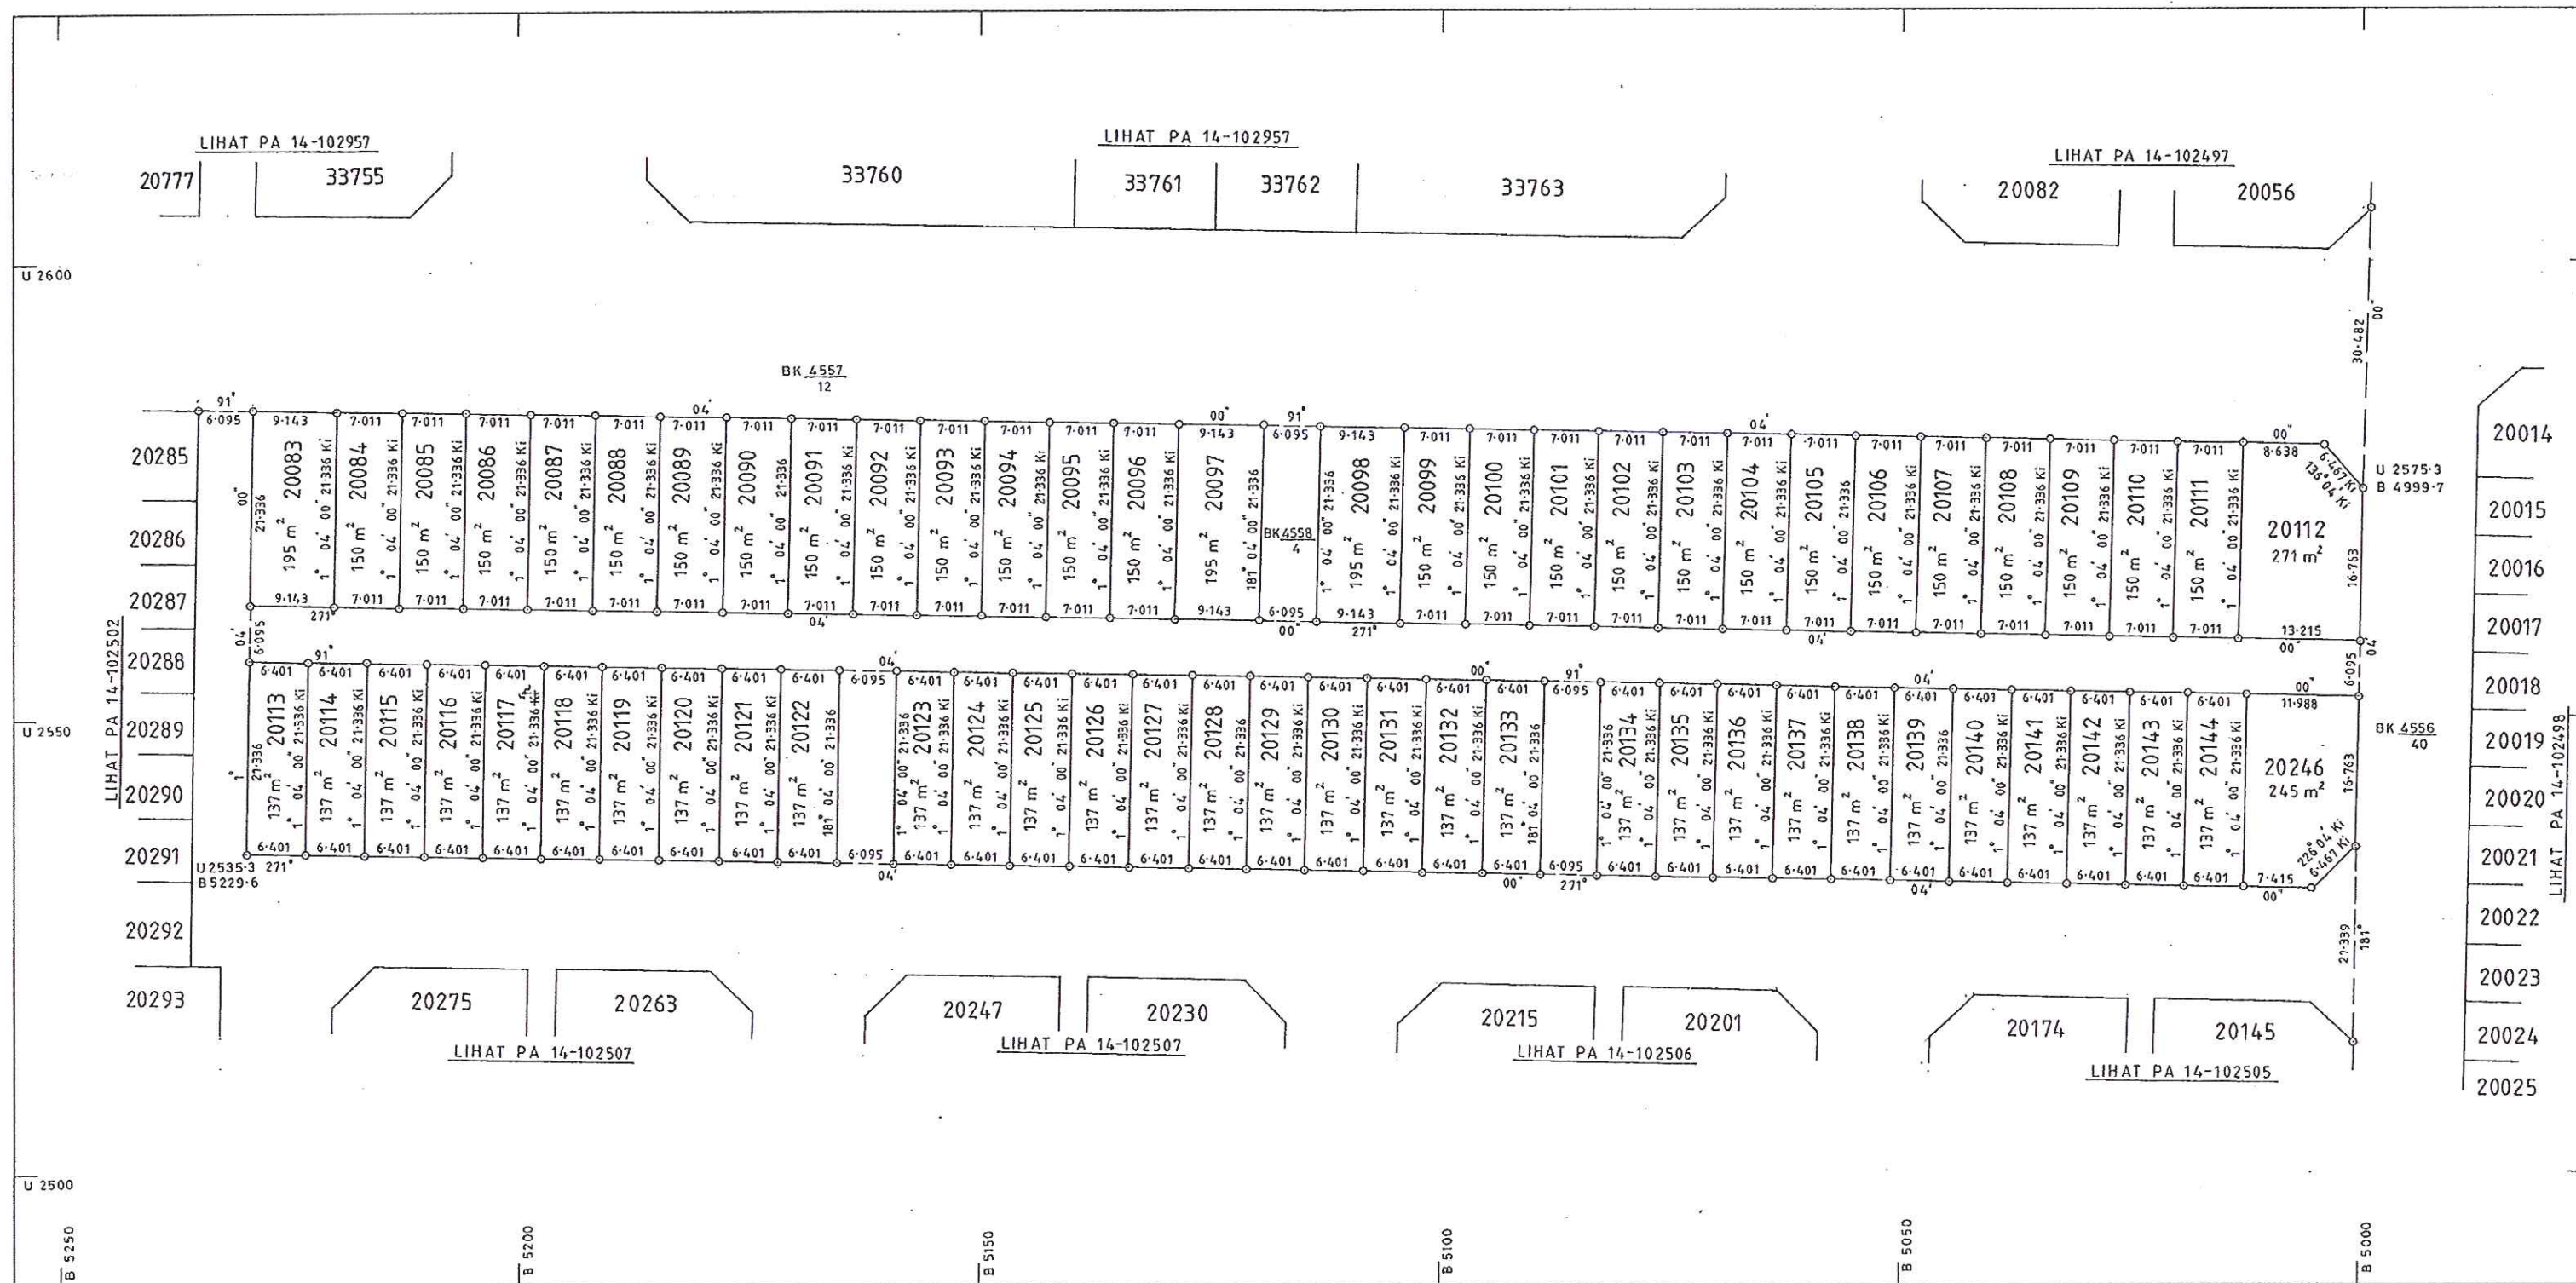

Dicarta oleh *[Signature]*
(Norhayati bt Karim)

Diperiksa oleh —

P Diluluskan oleh *[Signature]* 27.7.98
WAN ZAINUDDIN BIN WAN YUSOFF
Pengerah Ukur
Wilayah Persekutuan

"Saya, SIEW HOONG CHONG M.I.S. (M) MAALS
seorang Jurukur Berlesen di bawah Ordinan
Jurukur Tanah Berlesen No. 11 tahun 1958, mem-
perakui bahawa kerja ukur darimana pelan ini telah
disediakan telah dijalankan dan ditondo di atas tanah
oleh saya atau di bawah arahan dan penyeliaan saya
sendiri secara langsung di tempat kerjakuar semata-
mata mengikut Peraturan-peraturan Jurukur Tanah
Berlesen, dan bahawa pelan ini adalah merupakan
dengan betulnya kerja ukur yang telah siap pada
..... hari/bulan..... 19.7.98

Berterkhi..... hari/bulan..... 19.7.98

[Signature]
Berlesen di bawah Ordinan No. 11 tahun 1958

BK 4556-4558

102956
Bg Ak Dpd PA 14-102507

Ukuran Kelas Satu

SEL
Fail Ukur PU BL WP 148-72

Fail Pej Tanah DO KPG 109-69

Peta Kadastra 0359

JK (L) 176 M 65-66, 70-71, 117-122 & 180-195

14 WILAYAH PERSEKUTUAN

00

02 MUKIM BATU

00

020144 & 020246
LOT 020083-020246

SKALA 1:500

NOTA:-
Dahulunya sebahagian lot 4634 (PA 20074)

PA 14-102501

14 WILAYAH PERSEKUTUAN

00

02 MUKIM BATU

00

LOT 019882, 019901,
019925-019948 &
019999-020028

SKALA 1:500

NOTA :-

Dahulunya sebahagian lot 4634 (PA 20074)

Fail Ukur PU BL WP 148-72

Fail Pej Tanah DO KPG 109-69

Peta Kadastra 0359

JK (L) 176 M 54-55, 57-60, 63, 103-104, 110-112 & 180-195

BK 4551-4554

Bg Ak Dpd PA 14-102515

Ukuran Kelas Satu

"Saya, STEW HOONG CHONG M.S. (M) MAALS
seorang Jurukur Barlesen di bawah Ordinan
Urukur Tanah Barlesen No. 11 tahun 1959, mem-
perakui bahawa kerja ukur darimana polen ini telah
disediakan telah dijalankan dan ditanda di atas tanah
oleh saya atau di bawah arahan dan penyeliaan saya
sendiri secara langsung di tempat kerjaku semata-
mata mengikut Peraturan-peraturan Jurukur Tanah
Barlesen, dan bahawa polen ini adalah merupakan
dengan betulnya kerja ukur yang telah siap pada
..... hari bulan 19..

Bertarikh hari bulan 19..

Jurukur
Barlesen di bawah Ordinan No. 11 tahun 1959

Dicarta oleh
(Norhayati bt Karim)

Diperiksa oleh

Diluluskan oleh

WAN ZAINUDDIN BIN WAN YUSOFF
Pengerah Ukur
Wilayah Persekutuan

PA 14-102498

20056
LIHAT PA 14-102497

U 2600

LIHAT PA 14-102501

U 2550

U 2500

U 2450

20112

20246

20145

20146

20147


20148

20149

20150

LIHAT PA 14-102497


19913	19914	19915	19916	19917	19918	19919	19920	19921	19922	19923	19924	34644	34645	34646	34647
												100088			100088

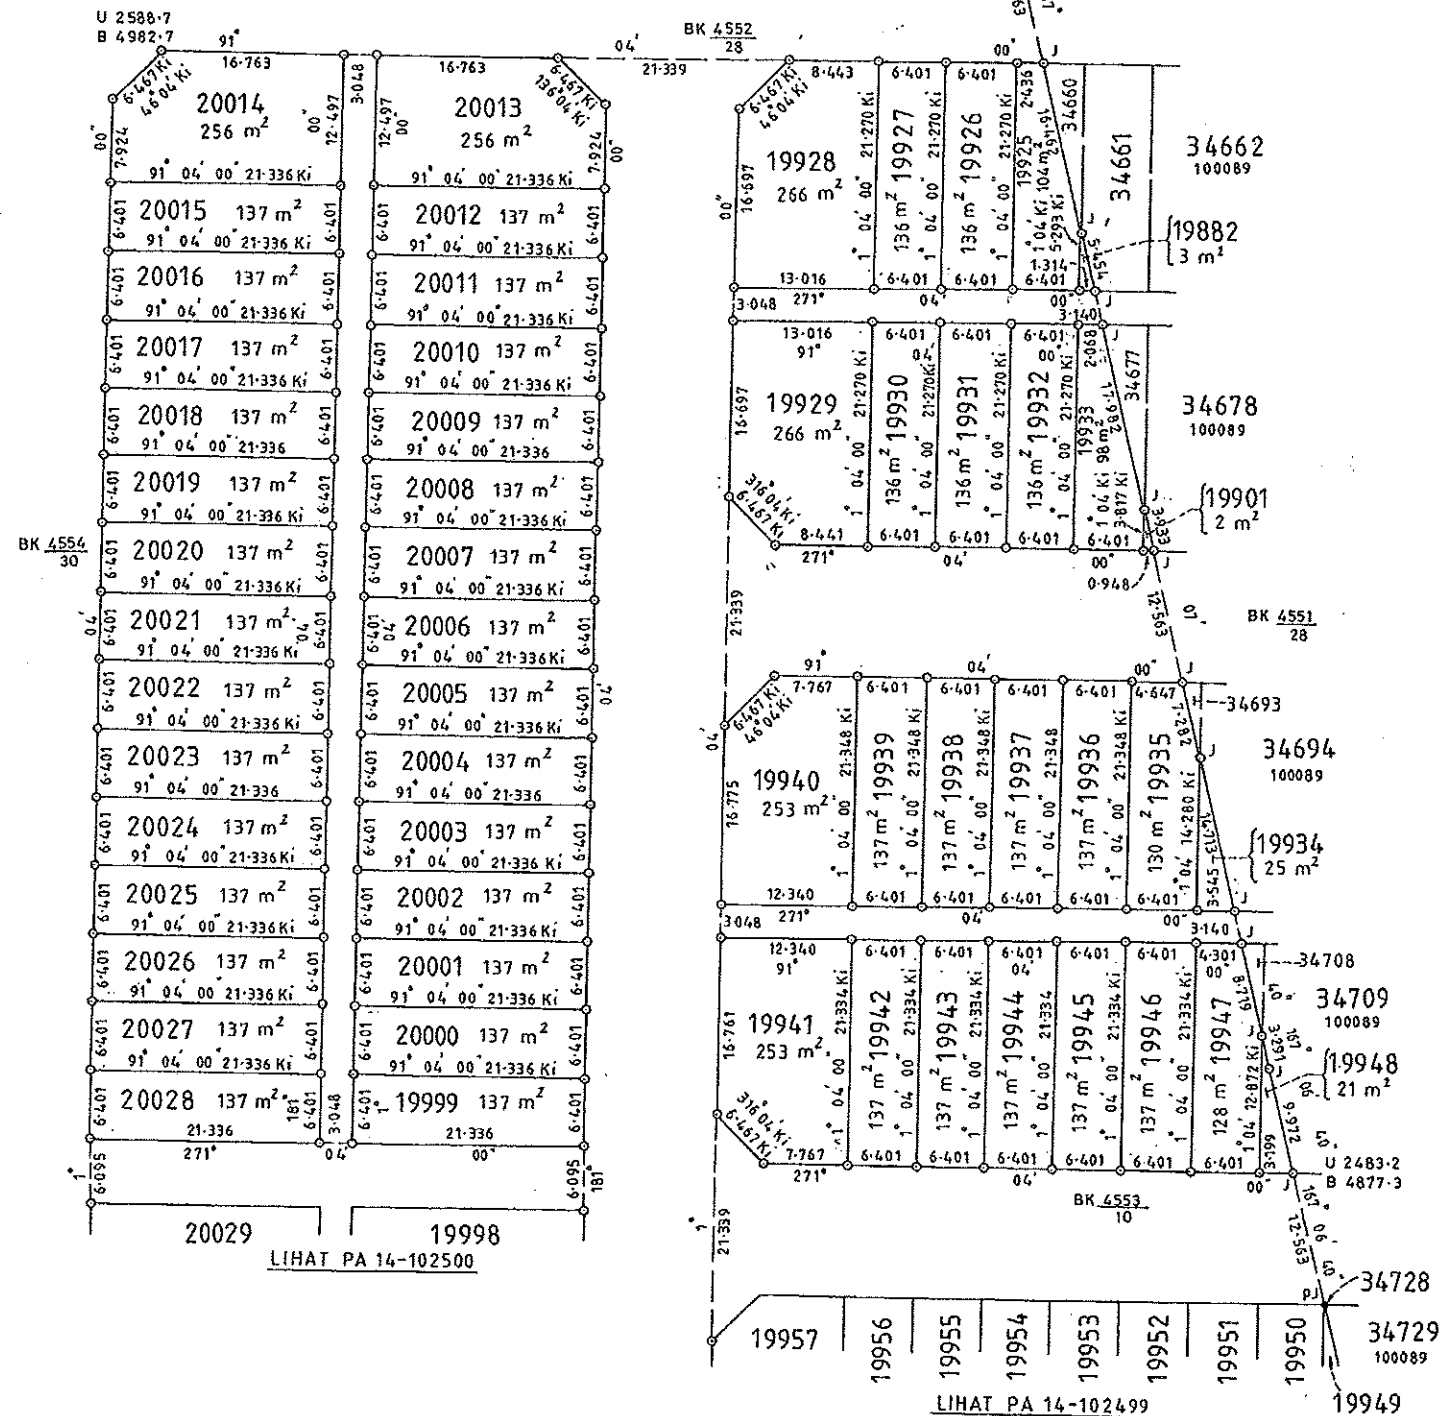

B 4950

LOT 34565-34659
MUKIM BATU
WILAYAH PERSEKUTUAN
SKEL 1:500

U 2830
B 4790

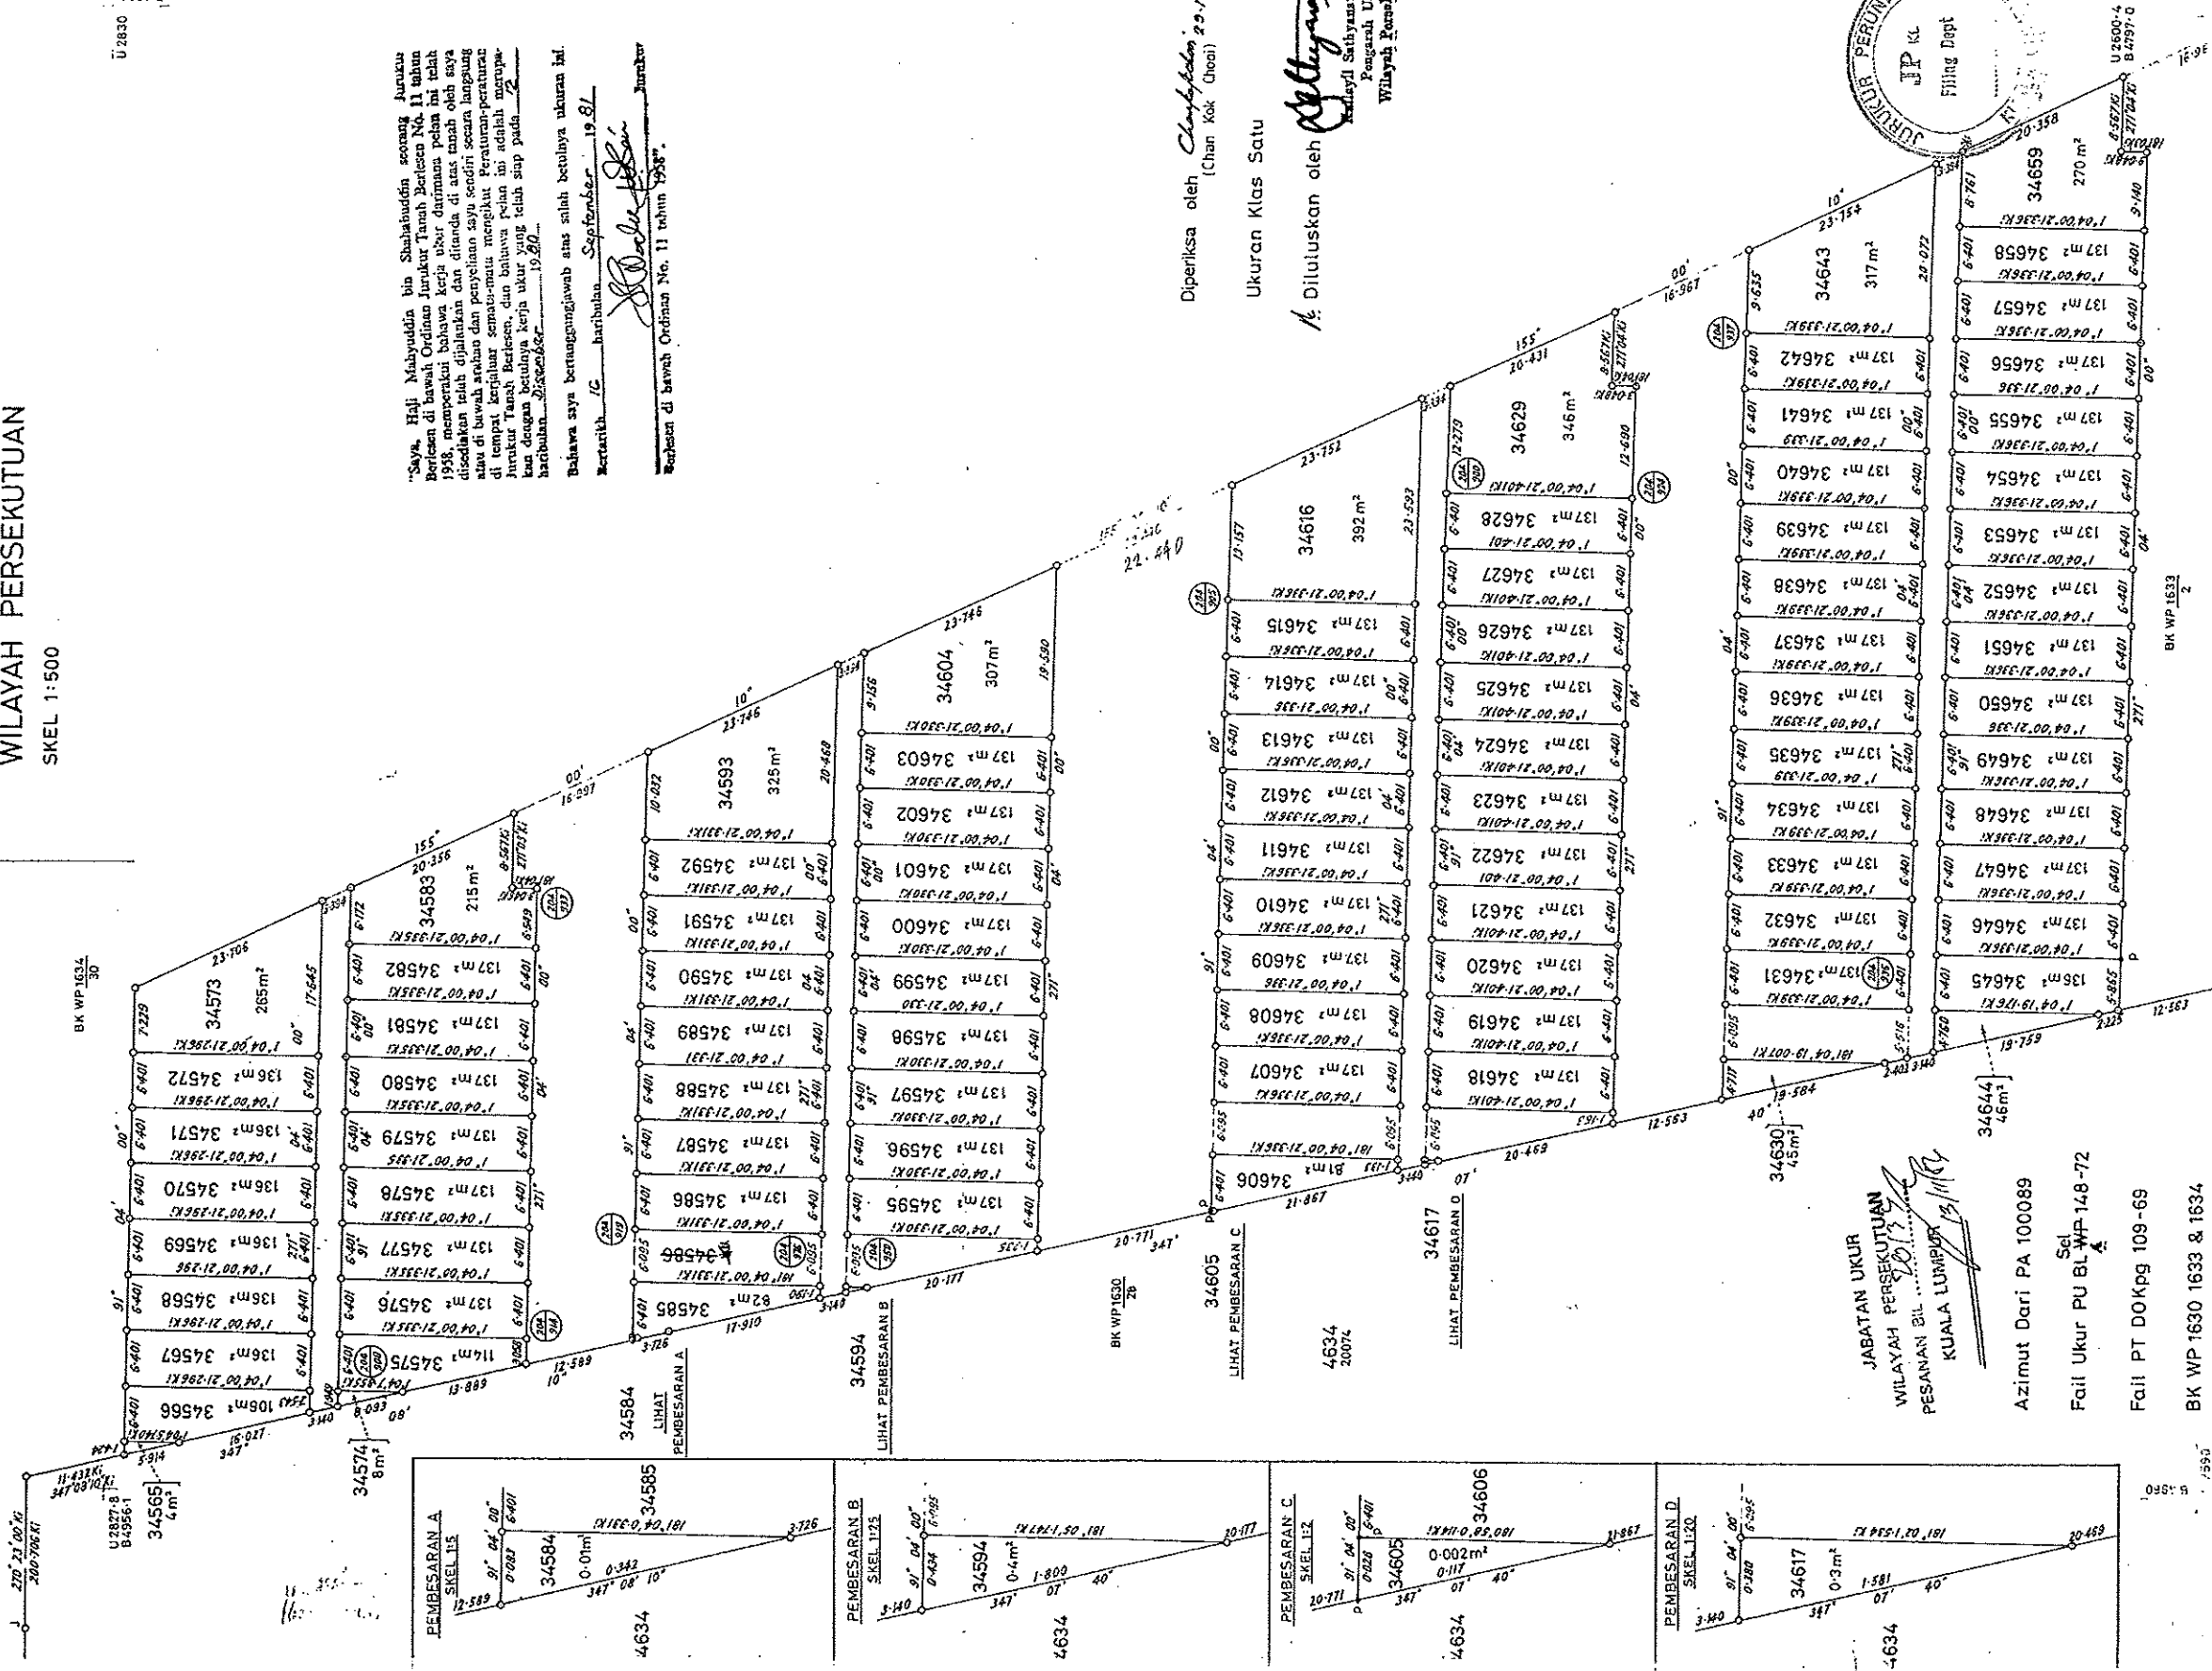

"Saya, Haji Madyuddin bin Shahrudin seorang Jurutera Berlesen di bawah Ordinan Jurutera Tanah Berlesen No. 11 tahun 1938, memperitah bahawa kerja ukur dan pemetaan telah selesai disodorkan telah dijalankan dan ditanda di atas tanah oleh saya atau di bawah arahan dan penyeliaan saya dengan penuh tanggungjawab di tempat kerjaya semasa-masa mengikut Peraturan-peraturan Jurutera Tanah Berlesen, dan bahawa pemetaan ini adalah merupakan dengan betulnya kerja ukur yang telah siap pada 1980".

Bahawa saya bertanggungjawab atas salah betulnya ukuran ini.
Bertarikh 10 hari bulan September 1981
Diluluskan oleh *[Signature]* Jurutera
Berlesen di bawah Ordinan No. 11 tahun 1938.


Diperiksa oleh *[Signature]* 29.1.83
(Chan Kok Chee)
Ukuran Klas Satu
Diluluskan oleh *[Signature]* 16.2.1983
Pengerah Ukur
Wilayah Persekutuan



LIHAT PA 100088

880001

LOT 34660-34770
MUKIM BATU
WILAYAH PERSEKUTUAN
SKEL 1:500

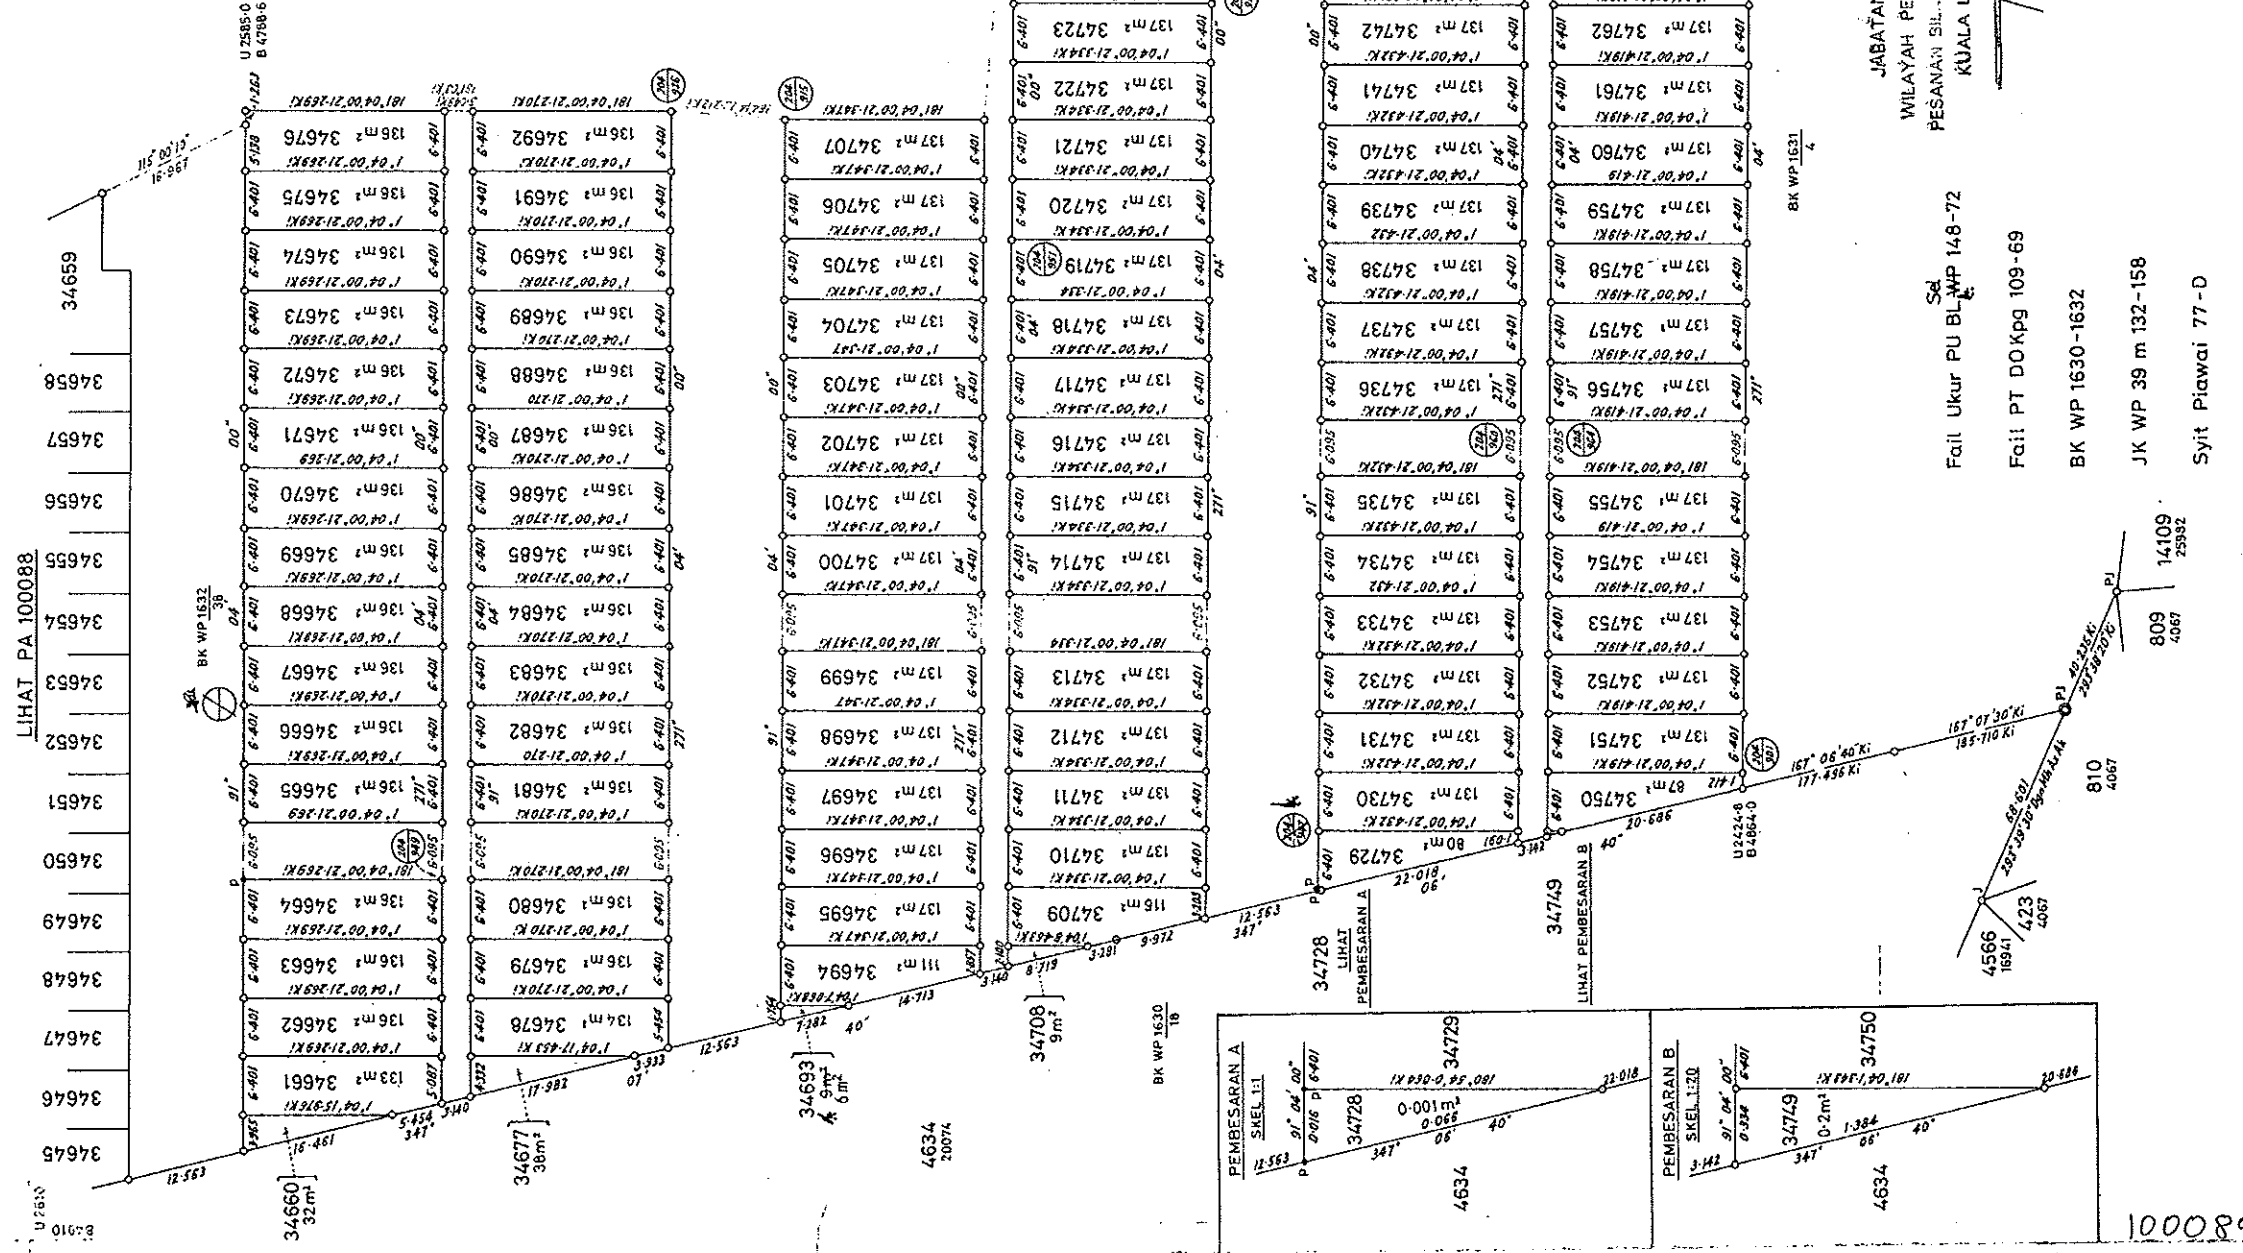

Saya, Haji Mulyadiah bin Shuhabuddin seorang Juruan
Serfcom di bawah Ordinan Junkur Tanah Berlesen No. 11 tahun
1958, memohon bahawa kerja ukur darimana pelan ini telah
disediakan telah dijalankan dan diwada di atas tanah oleh saya
atau di bawah arahan dan pengawasan saya sendiri secara langsung
di tempat kejadian semesta-mesta mengikut Peraturan-peraturan
Junkur Tanah Berlesen, dan bahawa pelan ini adalah merupakan
Maklawa saya bertanggungjawab atas salah betulnya ukuran ini.
Maklawa 1/6 Mac 2019, 19/02/2019.

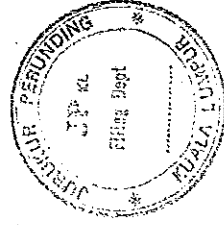

Diperiksa oleh Chan Kok Chooi
Ukuran Klas Satu
Diluluskan oleh
PA 100089

JABATAN UKUR
WILAYAH PERSEKUTUAN
PESANAN SILA
KUALA LUMPUR
Fail Ukur PU BL WP 148-72
Fail PT DOKpg 109-69
BK WP 1630-1632
JK WP 39 m 132-158
Syit Piawai 77-D

100089