




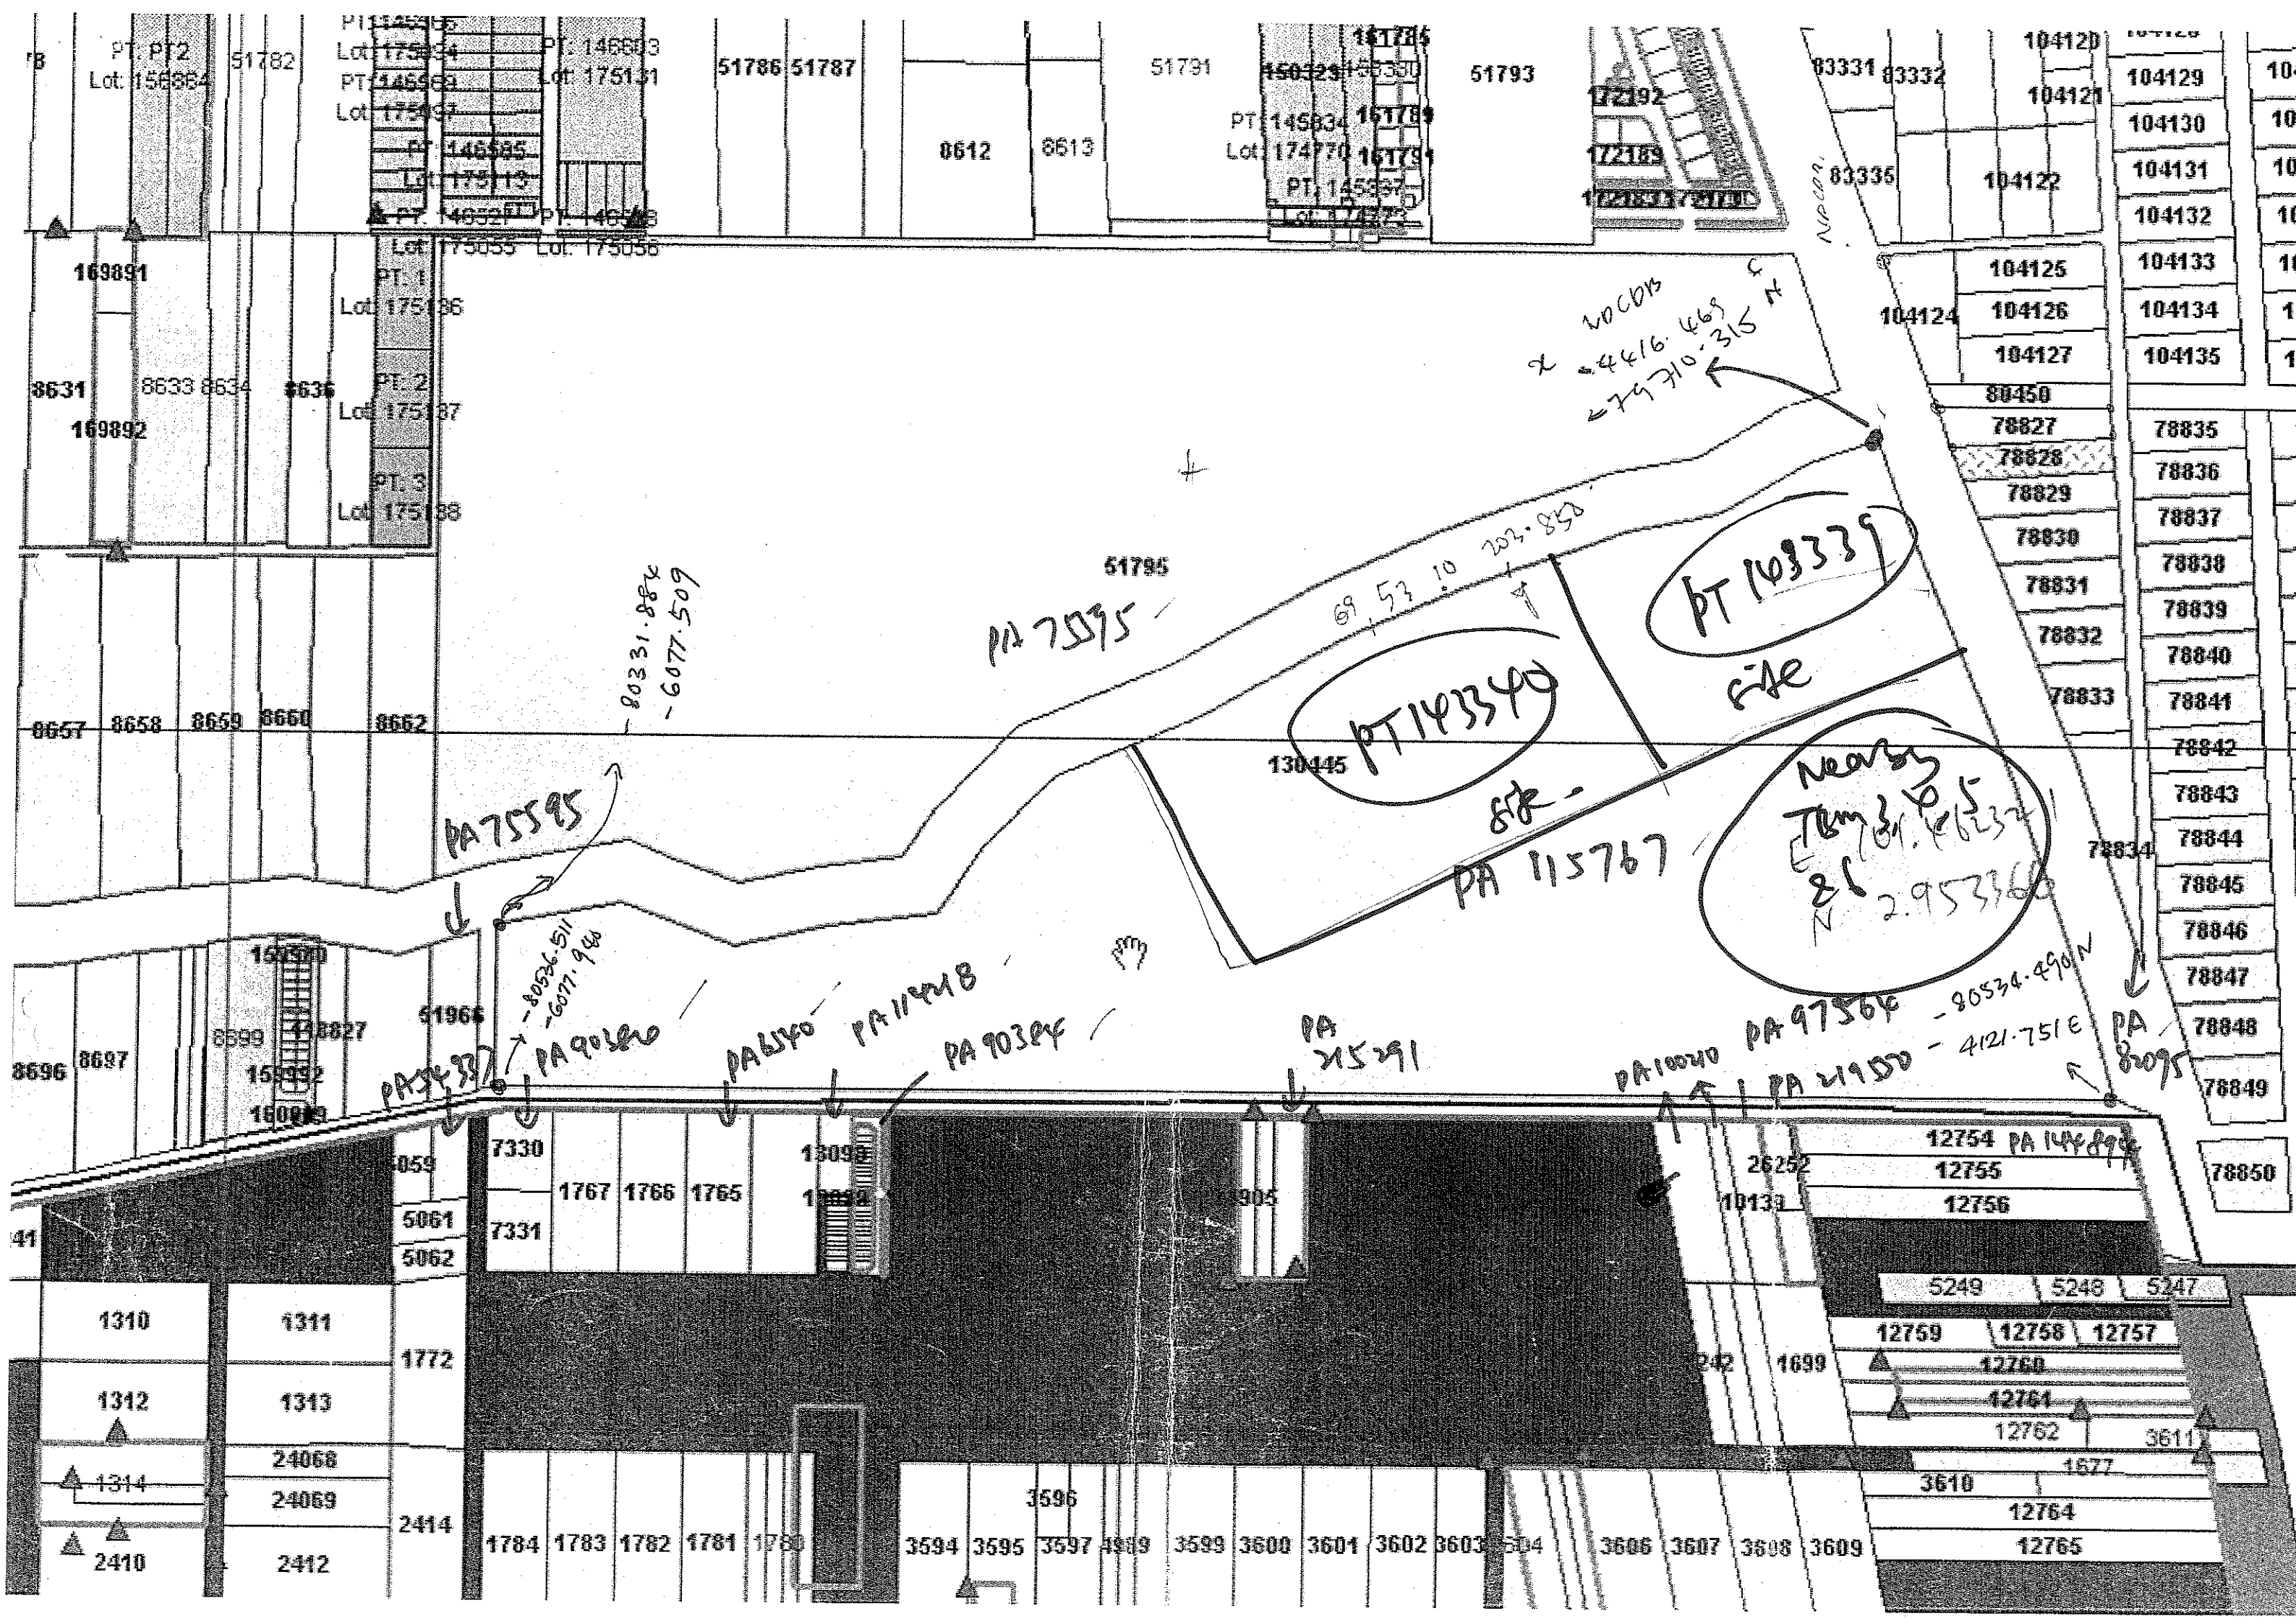

107B

NEGERI SELANGOR
DAERAH KLANG
MUKIM KLANG
LOT 130445

SKALA 1 : 6000

Nota :-

Lot 130445 adalah baki lot (PA 75595) setelah pengambilan untuk pelebaran jalan

Bil.	Bering	Jarak
1	90°01'50"	28.639
2	257°57'30"	15.880
3	72°04'00"	10.140

Fail Ukur PUSEL 1093/2006

Fail Pei. Tanah PTG SEL 3/KKR/03/54

Lembar Piawai 99-D & 107-B

JK 3086 N 199 & 200

Diukur Oleh Mohd Azman bin Abdullah dan disusun sebahagiannya daripada PA 75595

Siap Pada 31.10.2007


BK 84082

Disedia oleh Mohd Annuar bin Hj. Abdullah
7.1.2008

Diperiksa oleh Sulaiman bin Bakri
14.1.2008

Diluluskan oleh [Joh. Elvis Koh, PPT]
Pegawai Ukur dan Pemetaan
Selangor 27-May-2008

PA 115767

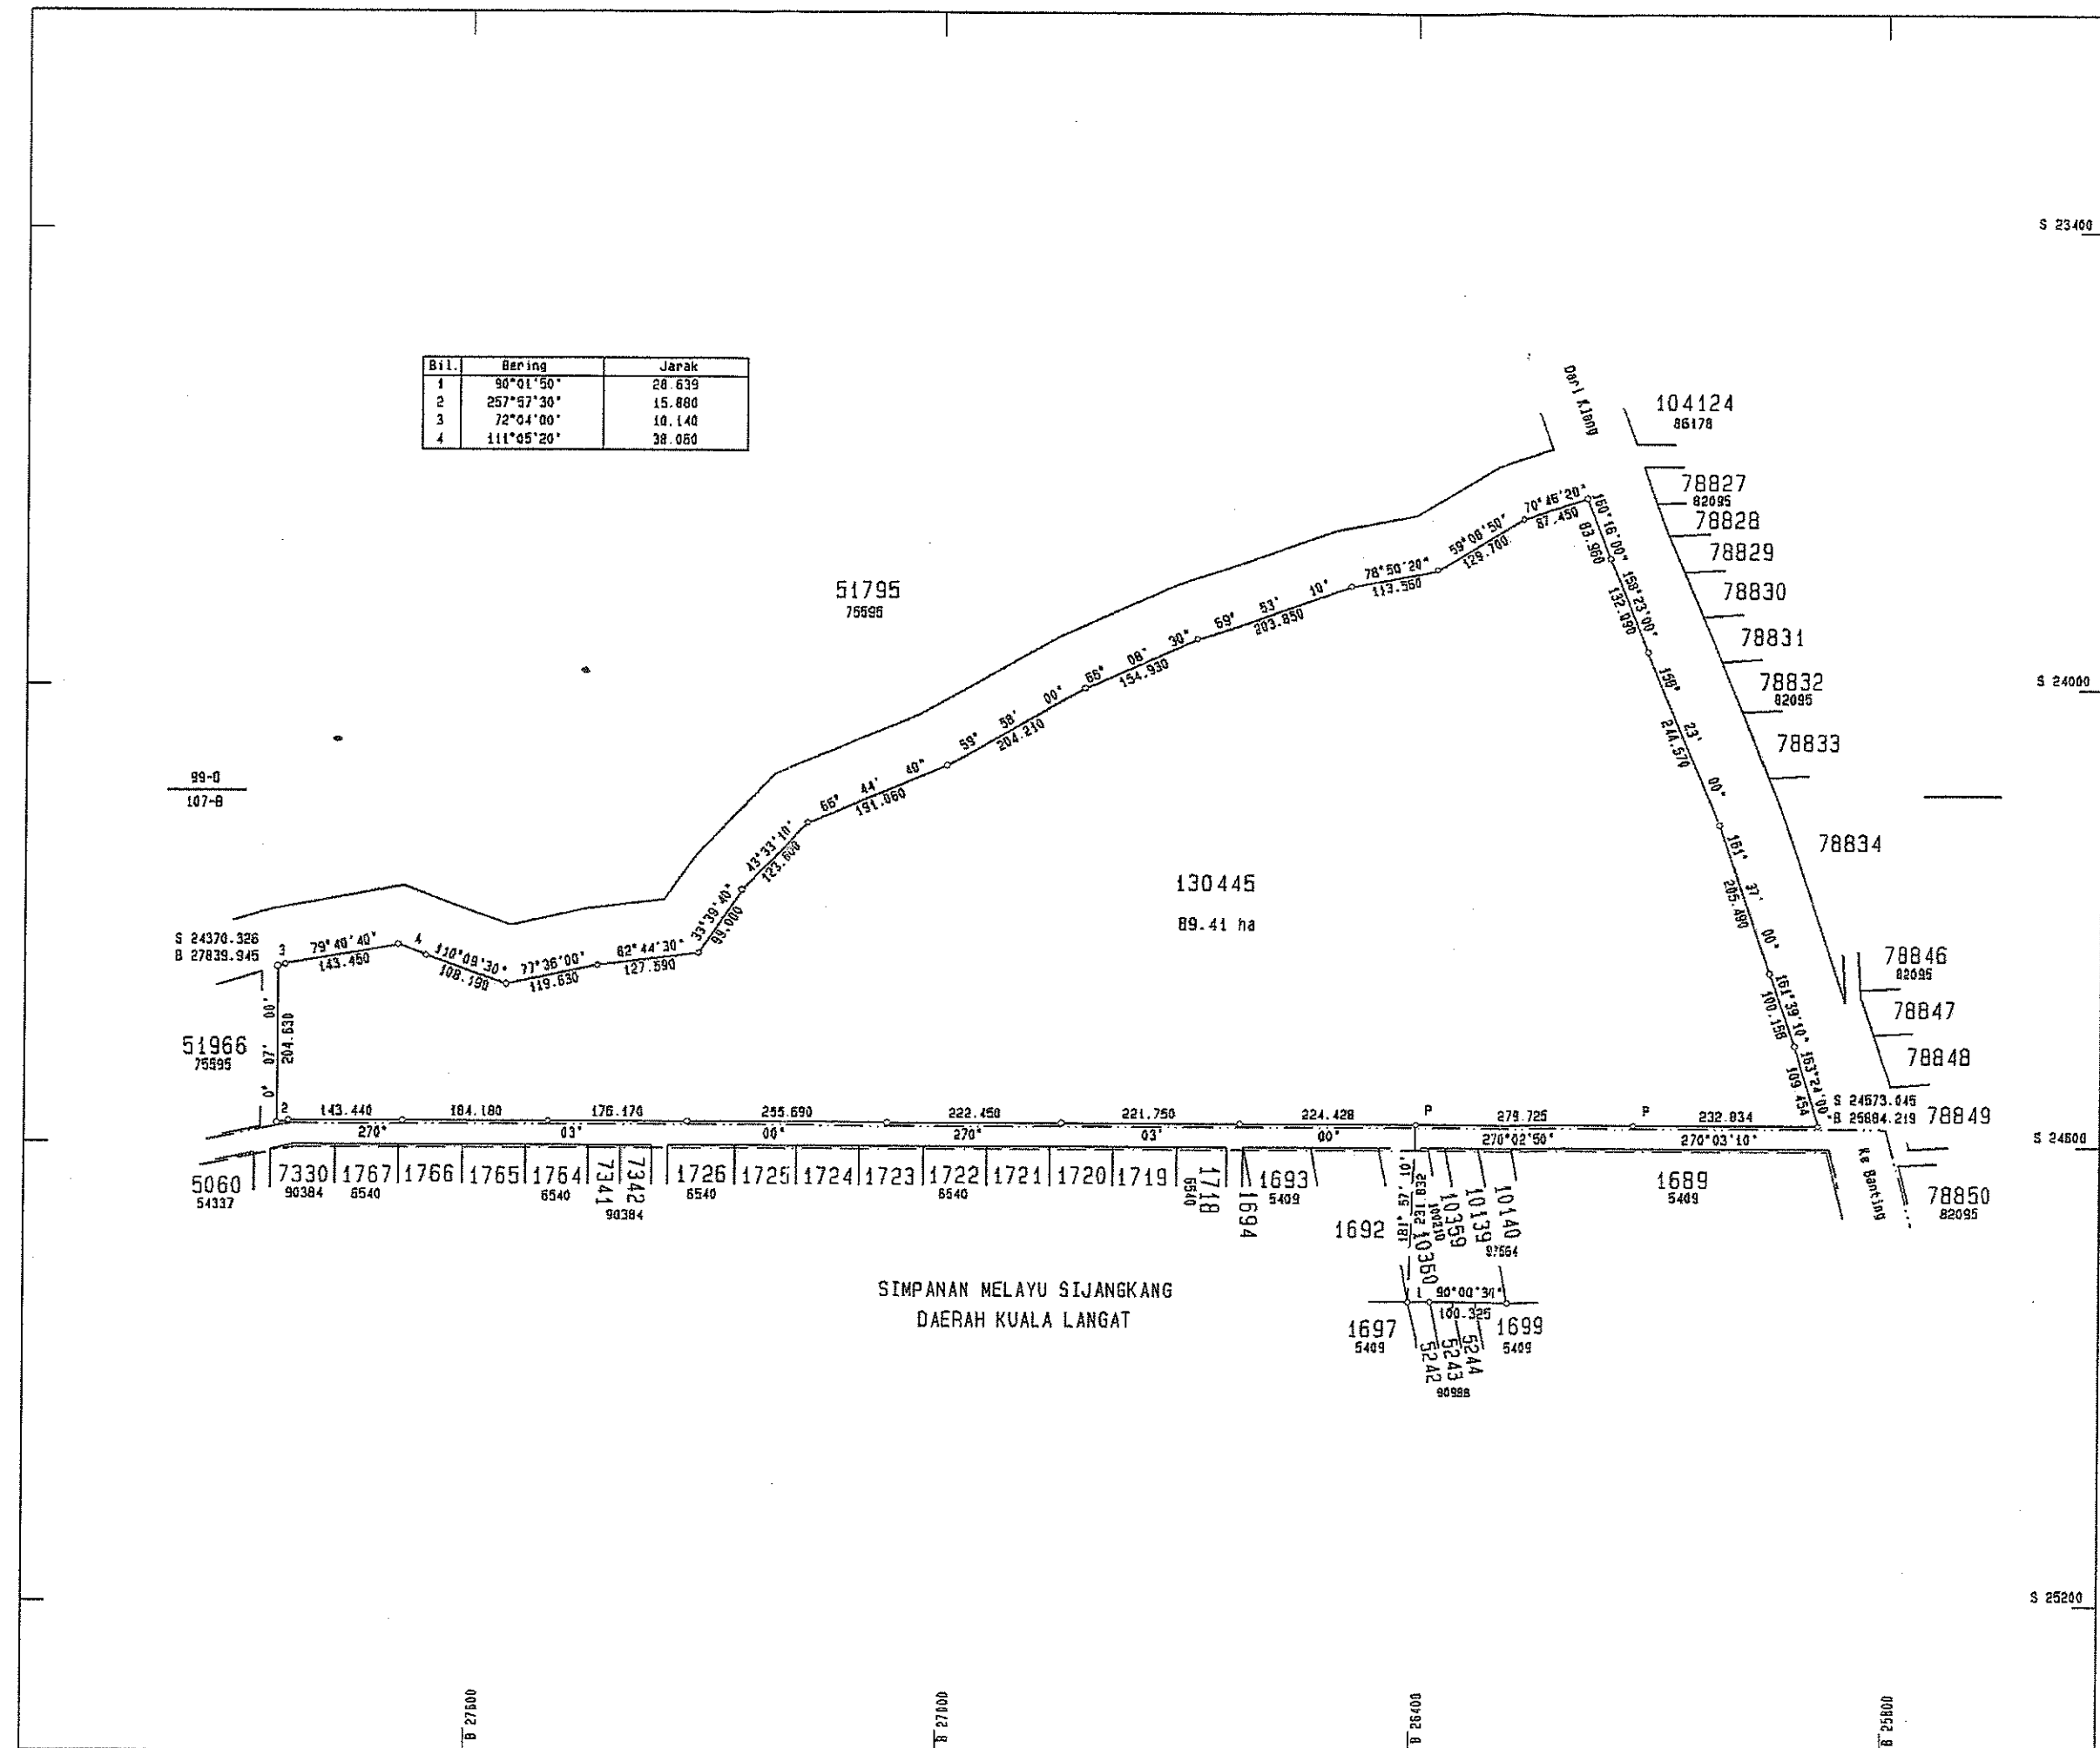

NEGERI SELANGOR

DAERAH KLANG

MUKIM KLANG

LOT 51795, 51966 & 51967.

BAKI LOT-LOT YANG DITUNJUKKAN DIDALAM NOTA

SKALA 1 : 6000

ATA:-

LOT	BAKI LOT	PA	PENGAMBILAN UNTUK TUJUAN
51795	6415	14702	Rancangan Saliran
1966 & 51967	6412		

Ak Dpd PA 75592

Ukur PU. Set. 90-91 & 20-91

PT PTK 6/12/76, 6/10/78 & 6/11/83.

Piawai 99-D & 107-B

990 M 129-149

S. Thurisingam,
ukur oleh A. Balakrishnan dan sebahagian disusun
daripada PA 14702

ip da 14-7-1993

35869 & 36568

uran Kelas Dua

ukis oleh


(Mohd Annuar b. Hj. Abdullah)

eriksa oleh

(Saibiah bt. Hj. Omar)

uluskan oleh

(Ahmad Fauzi bin Nordin)
Pegawai Ukur
Selangor Darul Ehsan
24.10.95

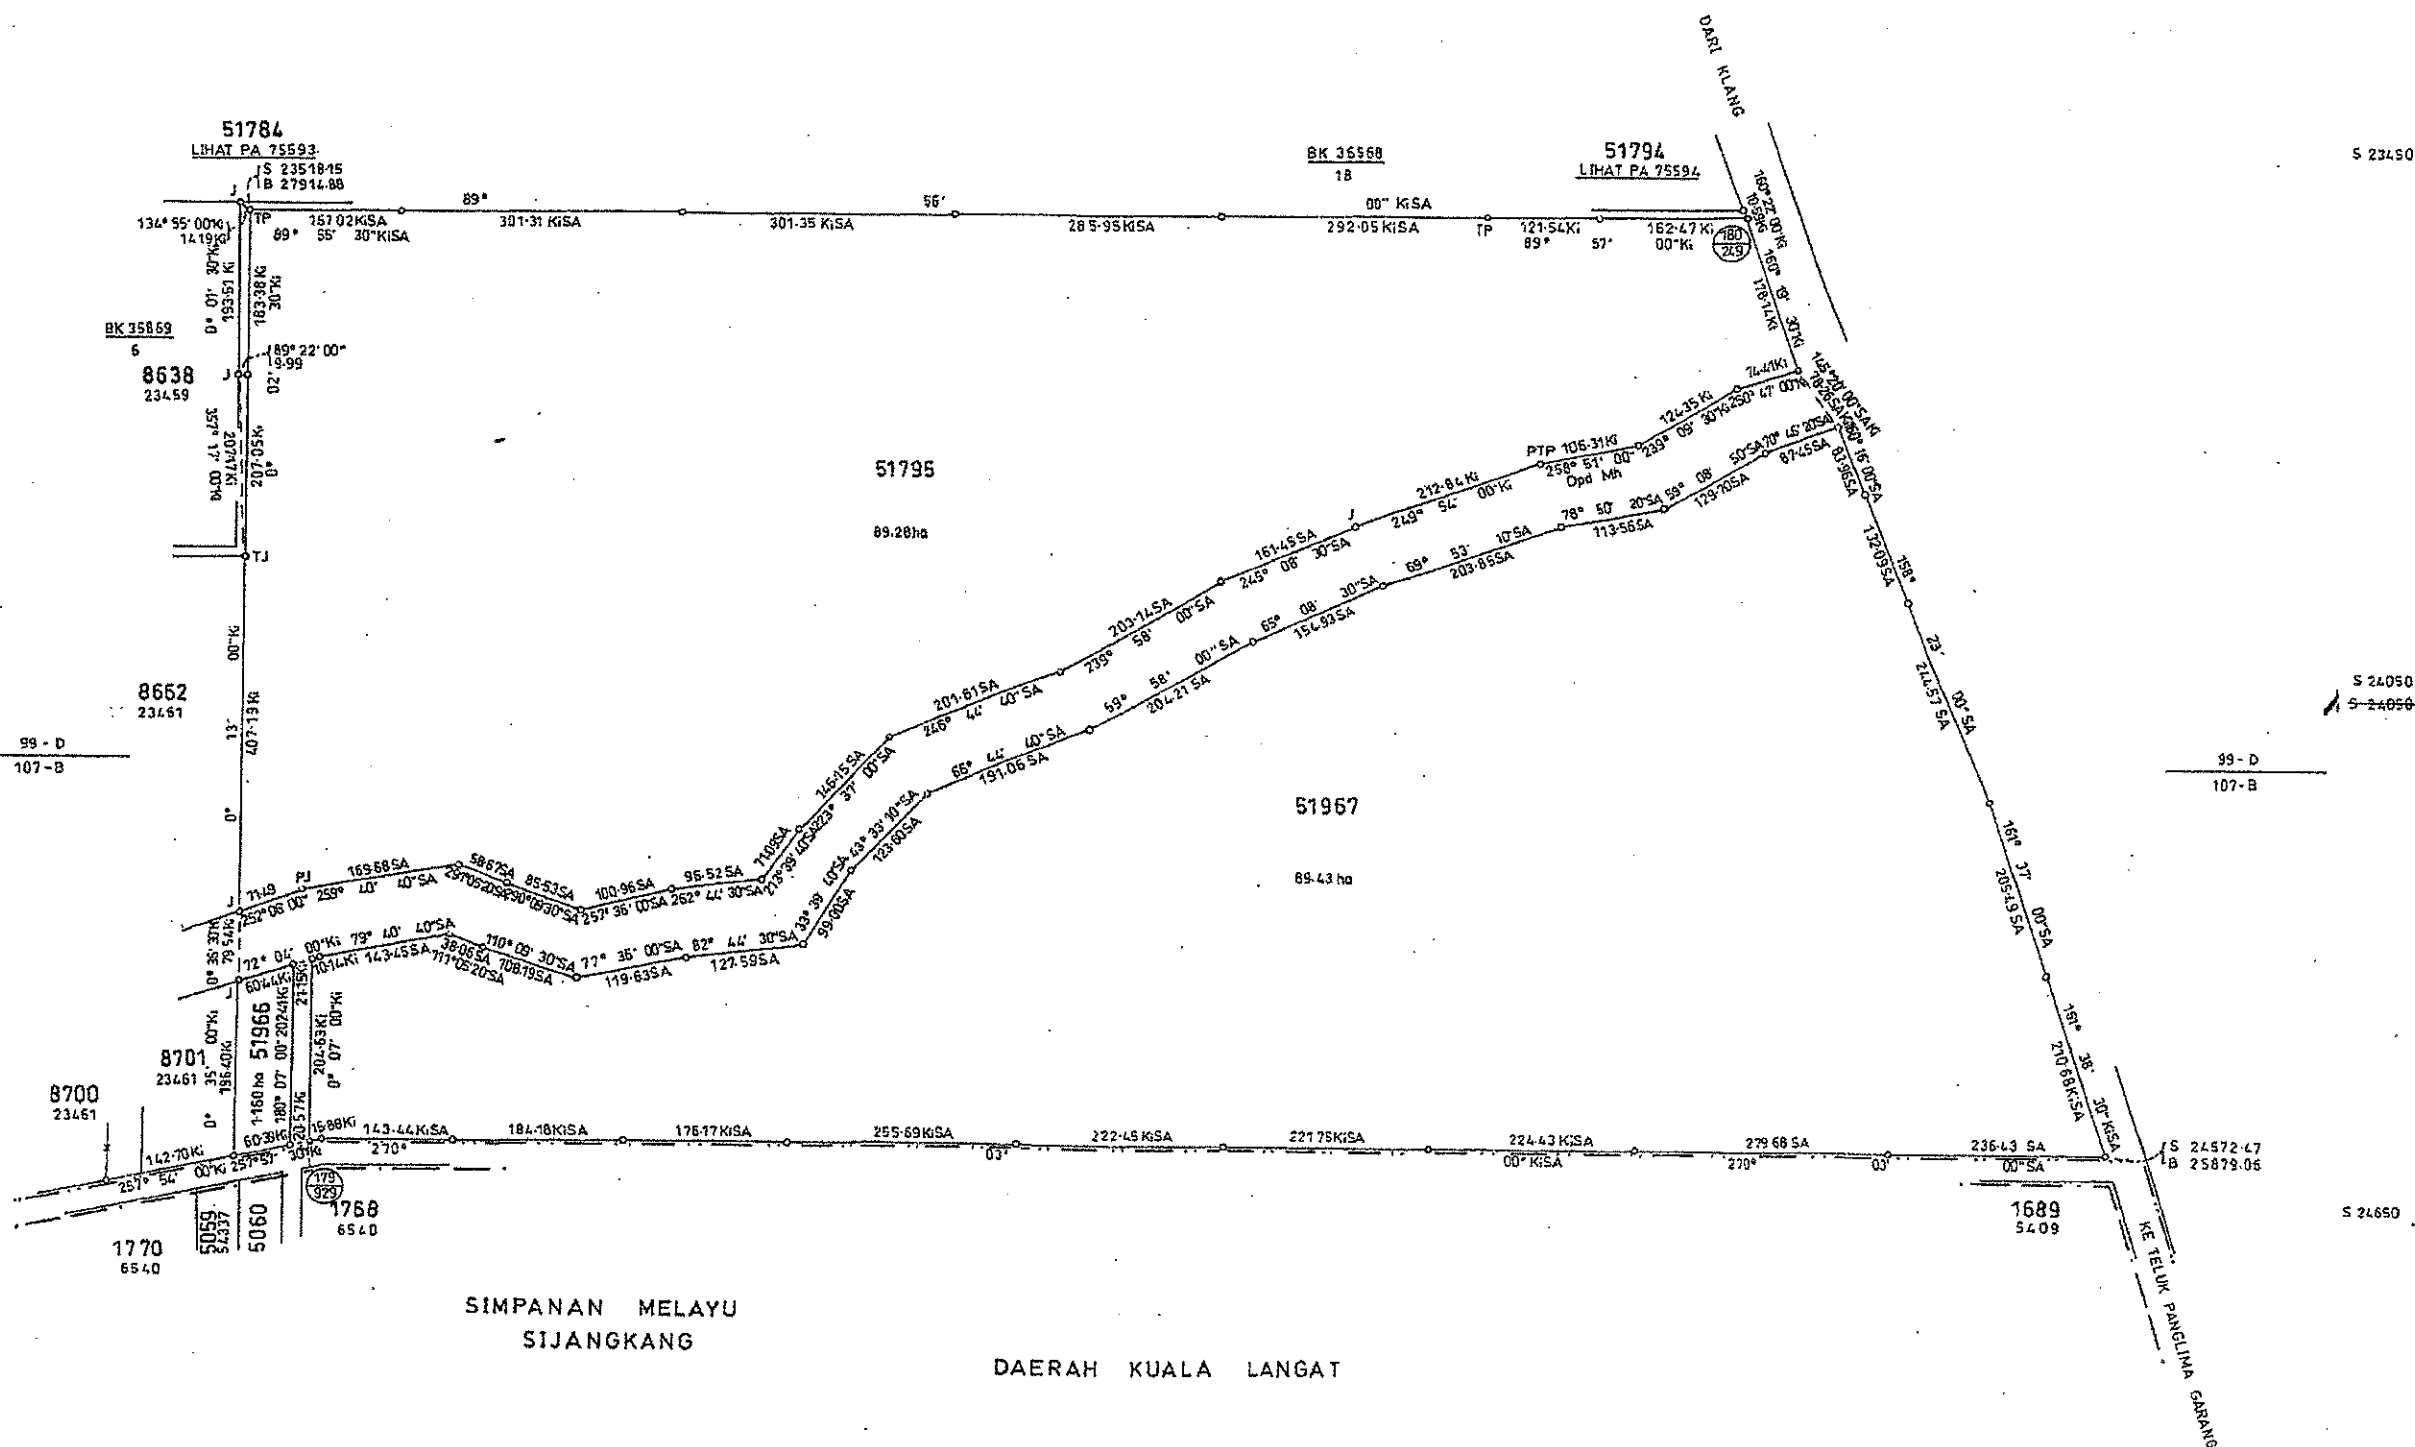

ORIGINAL

75595

NEGERI SELANGOR
DAERAH KLANG
MUKIM KLANG
LOT 78827-78850
SKALA 1 : 2500


Serentak Dengan PA 82096-82098
Foil Ukur PUBLSEL 46/1993
Foil Pej Tanah PIK.10A/13/91
Lembar Plawat 99-D & 107-B
JK 2157 M 1-77
BK 47945-47953
Ukuran Kelas Dua

"Saya, Hashim Bin Haji Sbelik, seorang Jurukur Tanah Yang Dilesen Di bawah Akta 458 (Di semak 1991),
memperakui bahawa kerja ukur darimana pelan ini telah di-
sedikan telah dijalankan dan ditanda di atas tanah oleh saya
atau di bawah arahan dan penyediaan saya sendiri secara
langsung di tempat kerjalar semata-mata mengikut
Peraturan-peraturan Jurukur Tanah Berlesen dan bahawa
pelan ini adalah merupakan dengan betulnya kerja ukur yang
telah siap pada 25 haribulan Mei 1998
Bertarikh 14 haribulan April 2000

Tanah Yang Dilesen Di bawah Akta 458 (Di semak 1991)

Diluluskan Oleh
27.1.2001
(Mohamed bin Yunus, AMN)
Pengarah Ukur
Selangor Darul Ehsan

PA 82095

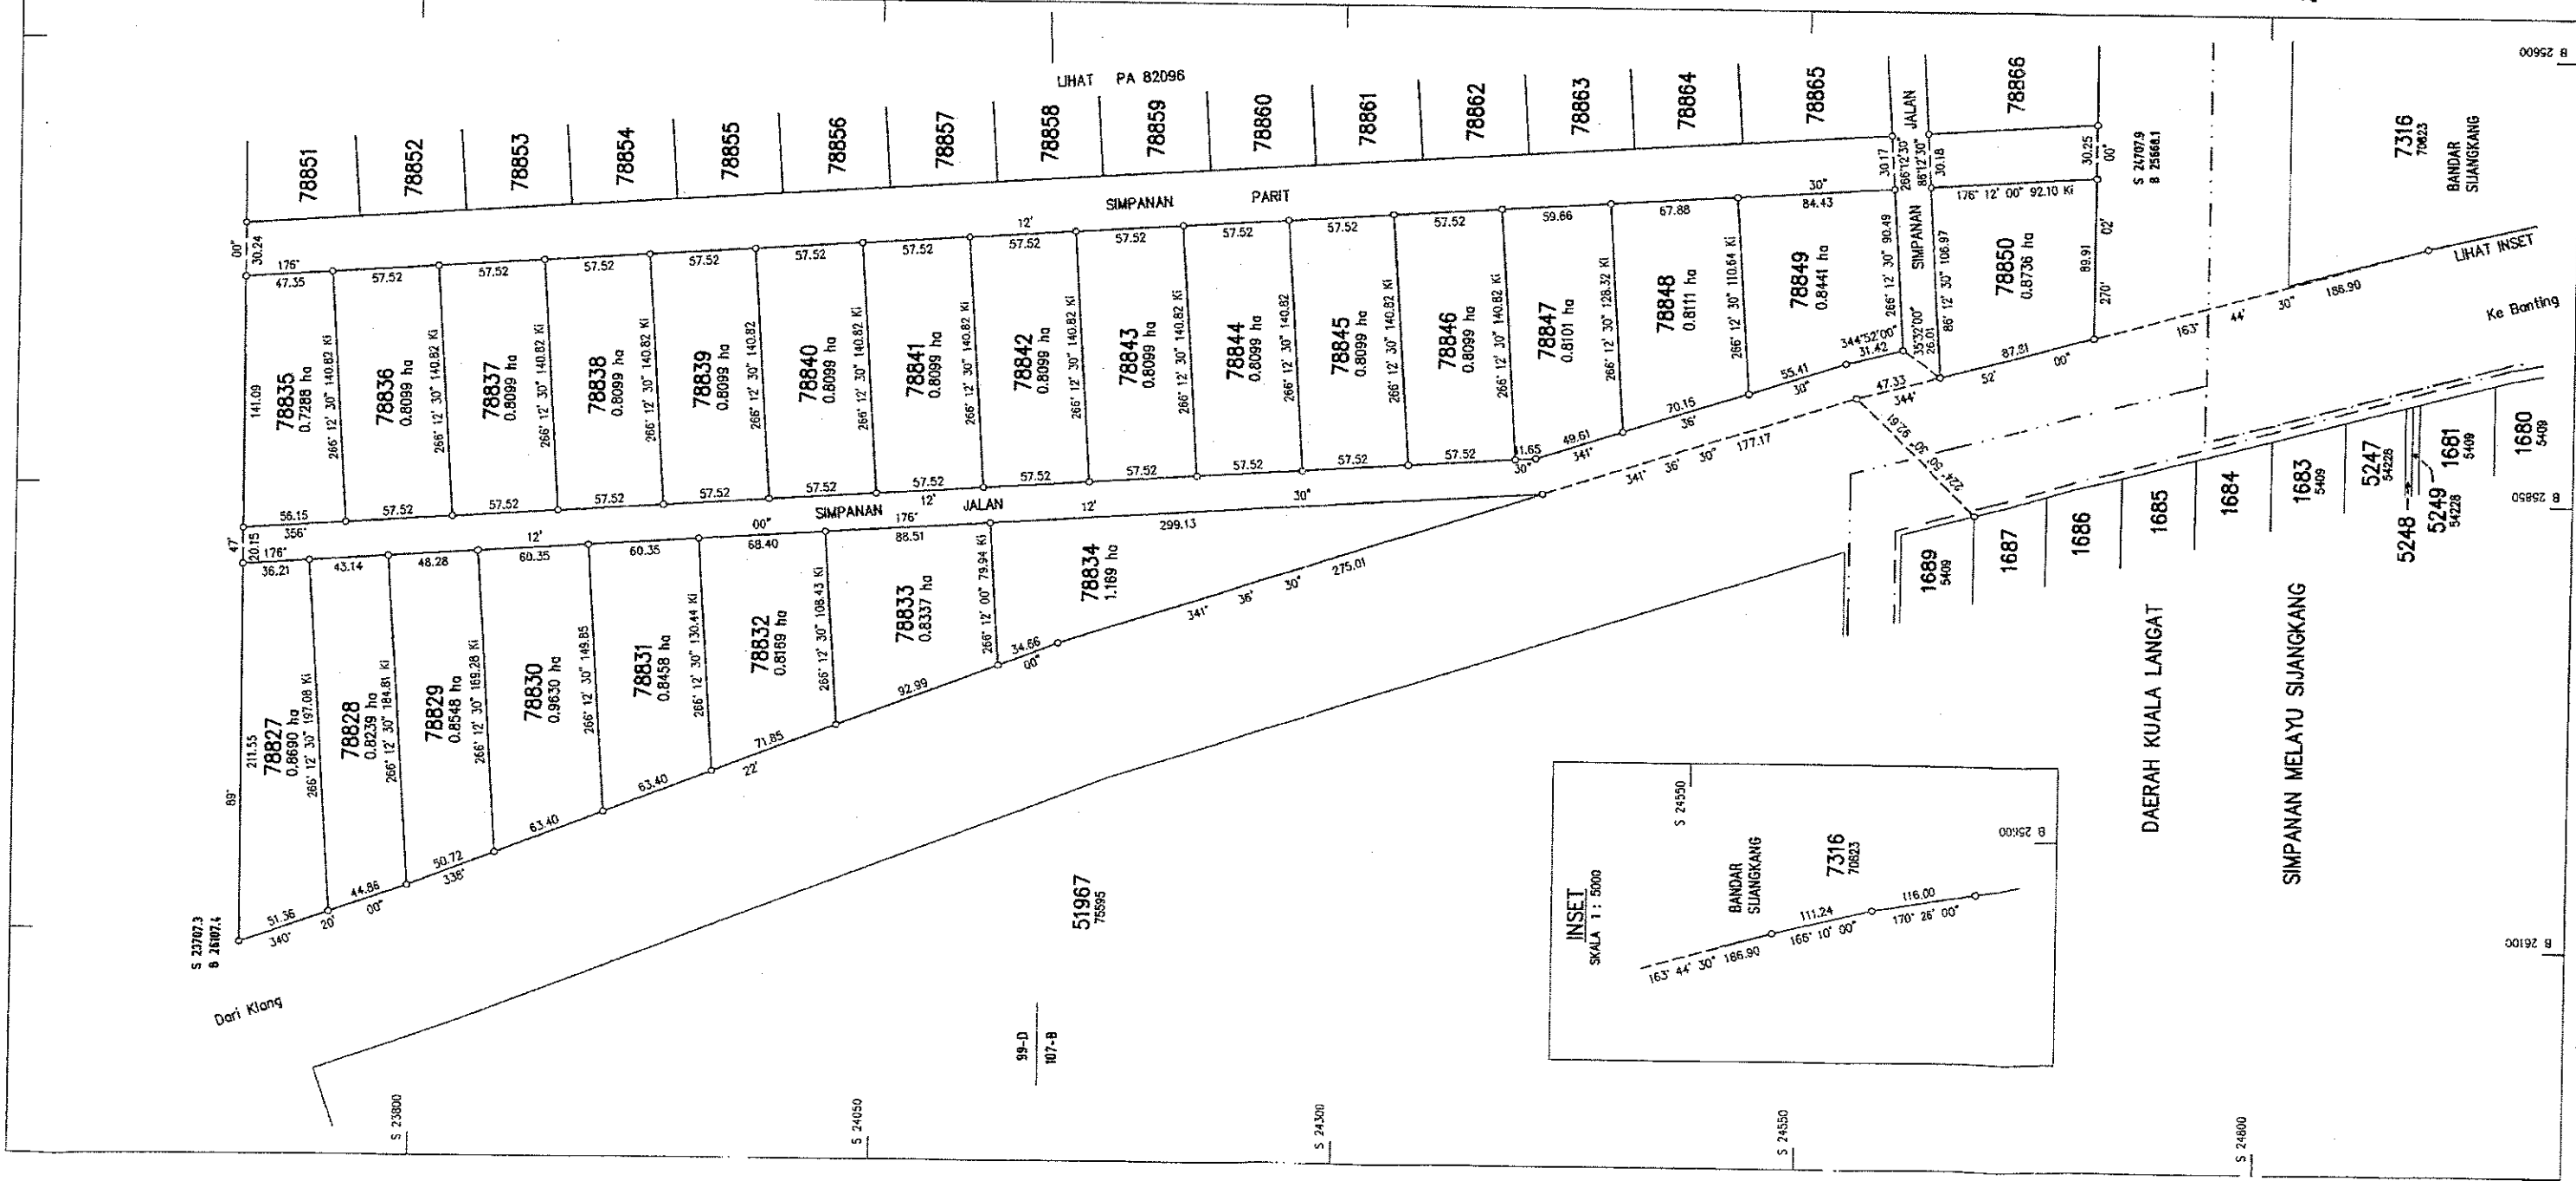


STAN UKUR

KLANG

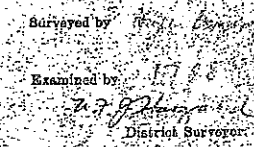

Gal: Book Vol. 62 pp. 188 & 189