



Jabatan Ukur dan Pemetaan Selangor

[Home](#)

Info Tool

WGS84 Position: (lon=100.953711, lat=3.703727)

➤ **BLOCK**

➤ INDEXMAP

➤ **FAIL UKUR**



➤ **FAIL UKUR (1)**

➤ **FAIL UKUR (2)**

▼ **NDCDB LOT**


No. Lot	37325
UPI	10050200037325
Keluasan	10478.505
Tujuan Ukur	PENYERAHAN DAN BERIMI
Kegunaan Tanah	PERUSAHAAN
No. PA	PA228749
Status	NDCDB
No. Failukur	PUBLSEL1376_2015
Nama Pemilik	
Alamat Pemilik	
Tarikh Kemaskini	31/07/2018

➤ **MUKIM**

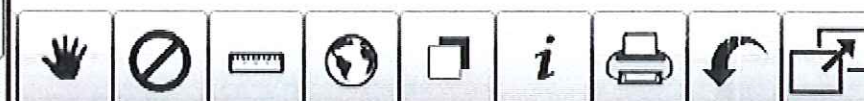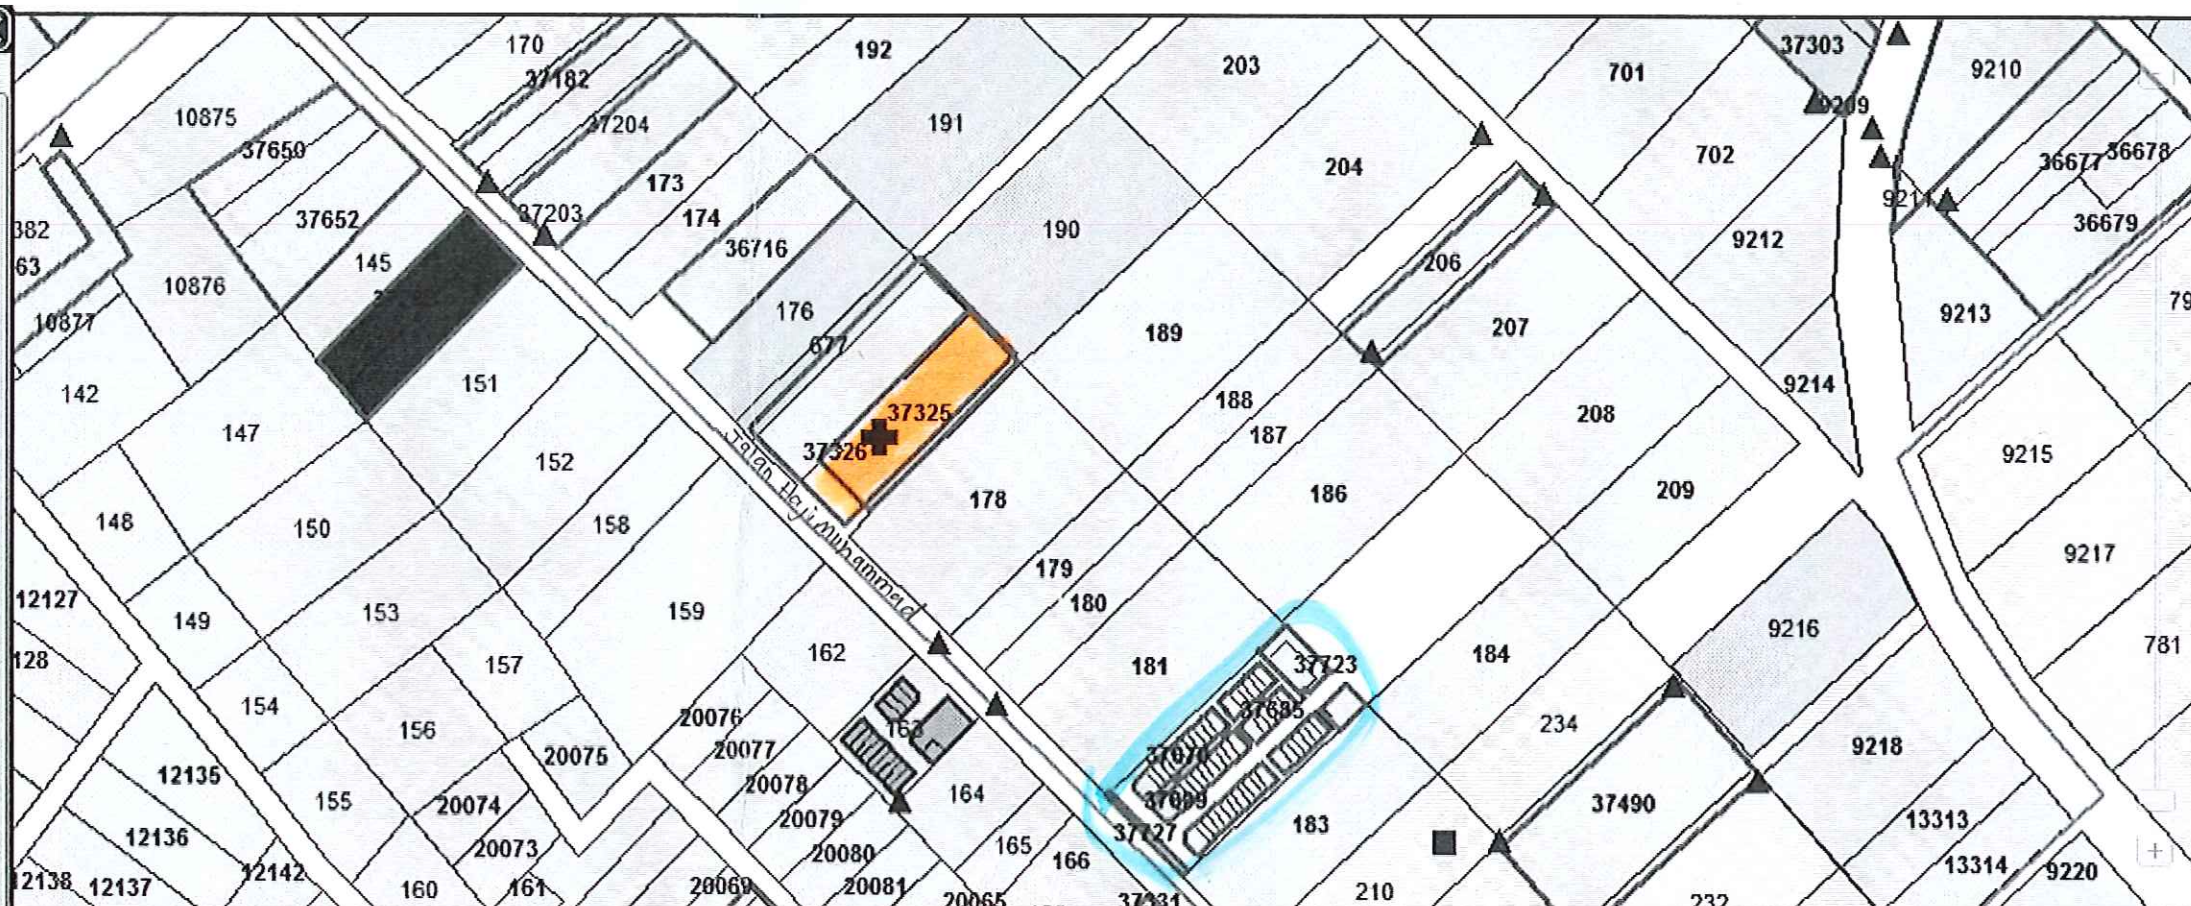

Coordinate...

Copyright © Jabatan Ukur dan Pemetaan Malaysia. All Rights Reserved. (Best View in IE 11.0, Min Resolution 1280 x 1024)

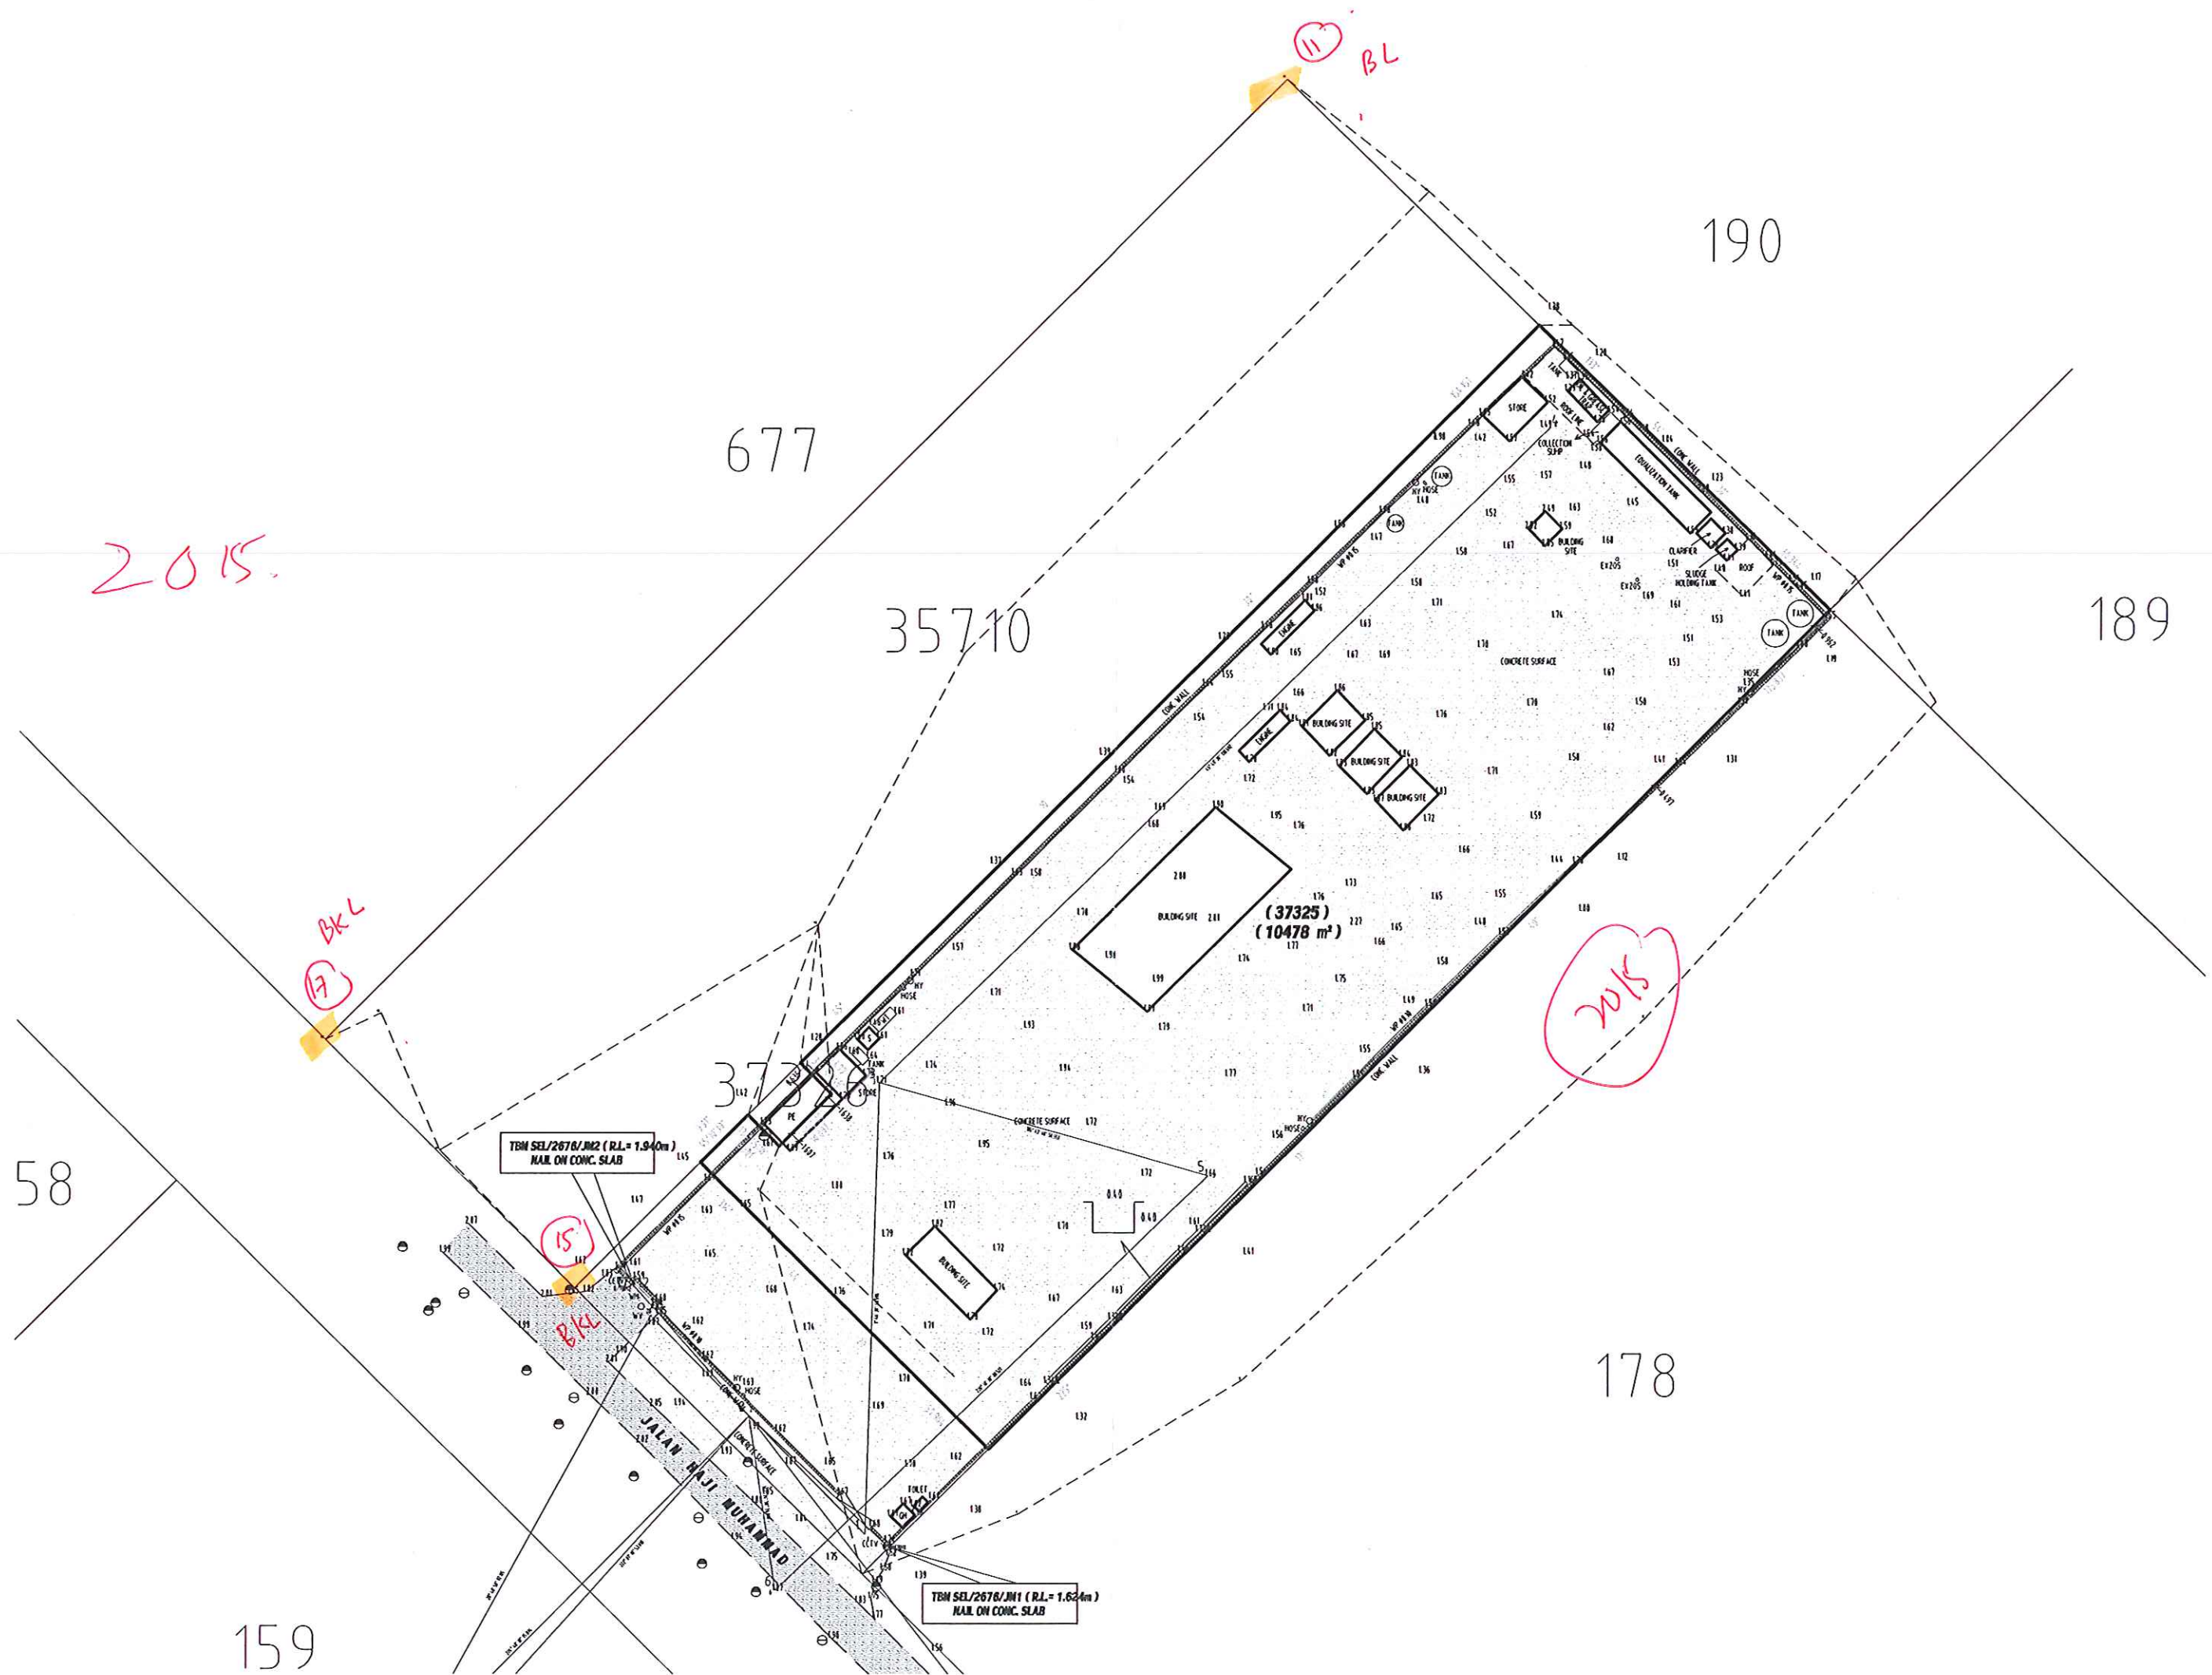


SKALA 1 : 1500

Ukuran Kelas Dua

Diluluskan oleh 
(Haji Che Abdullah bin Md. Rejab)
Pengaruh Ukur
Selangor Darul Ehsan

PA 72105

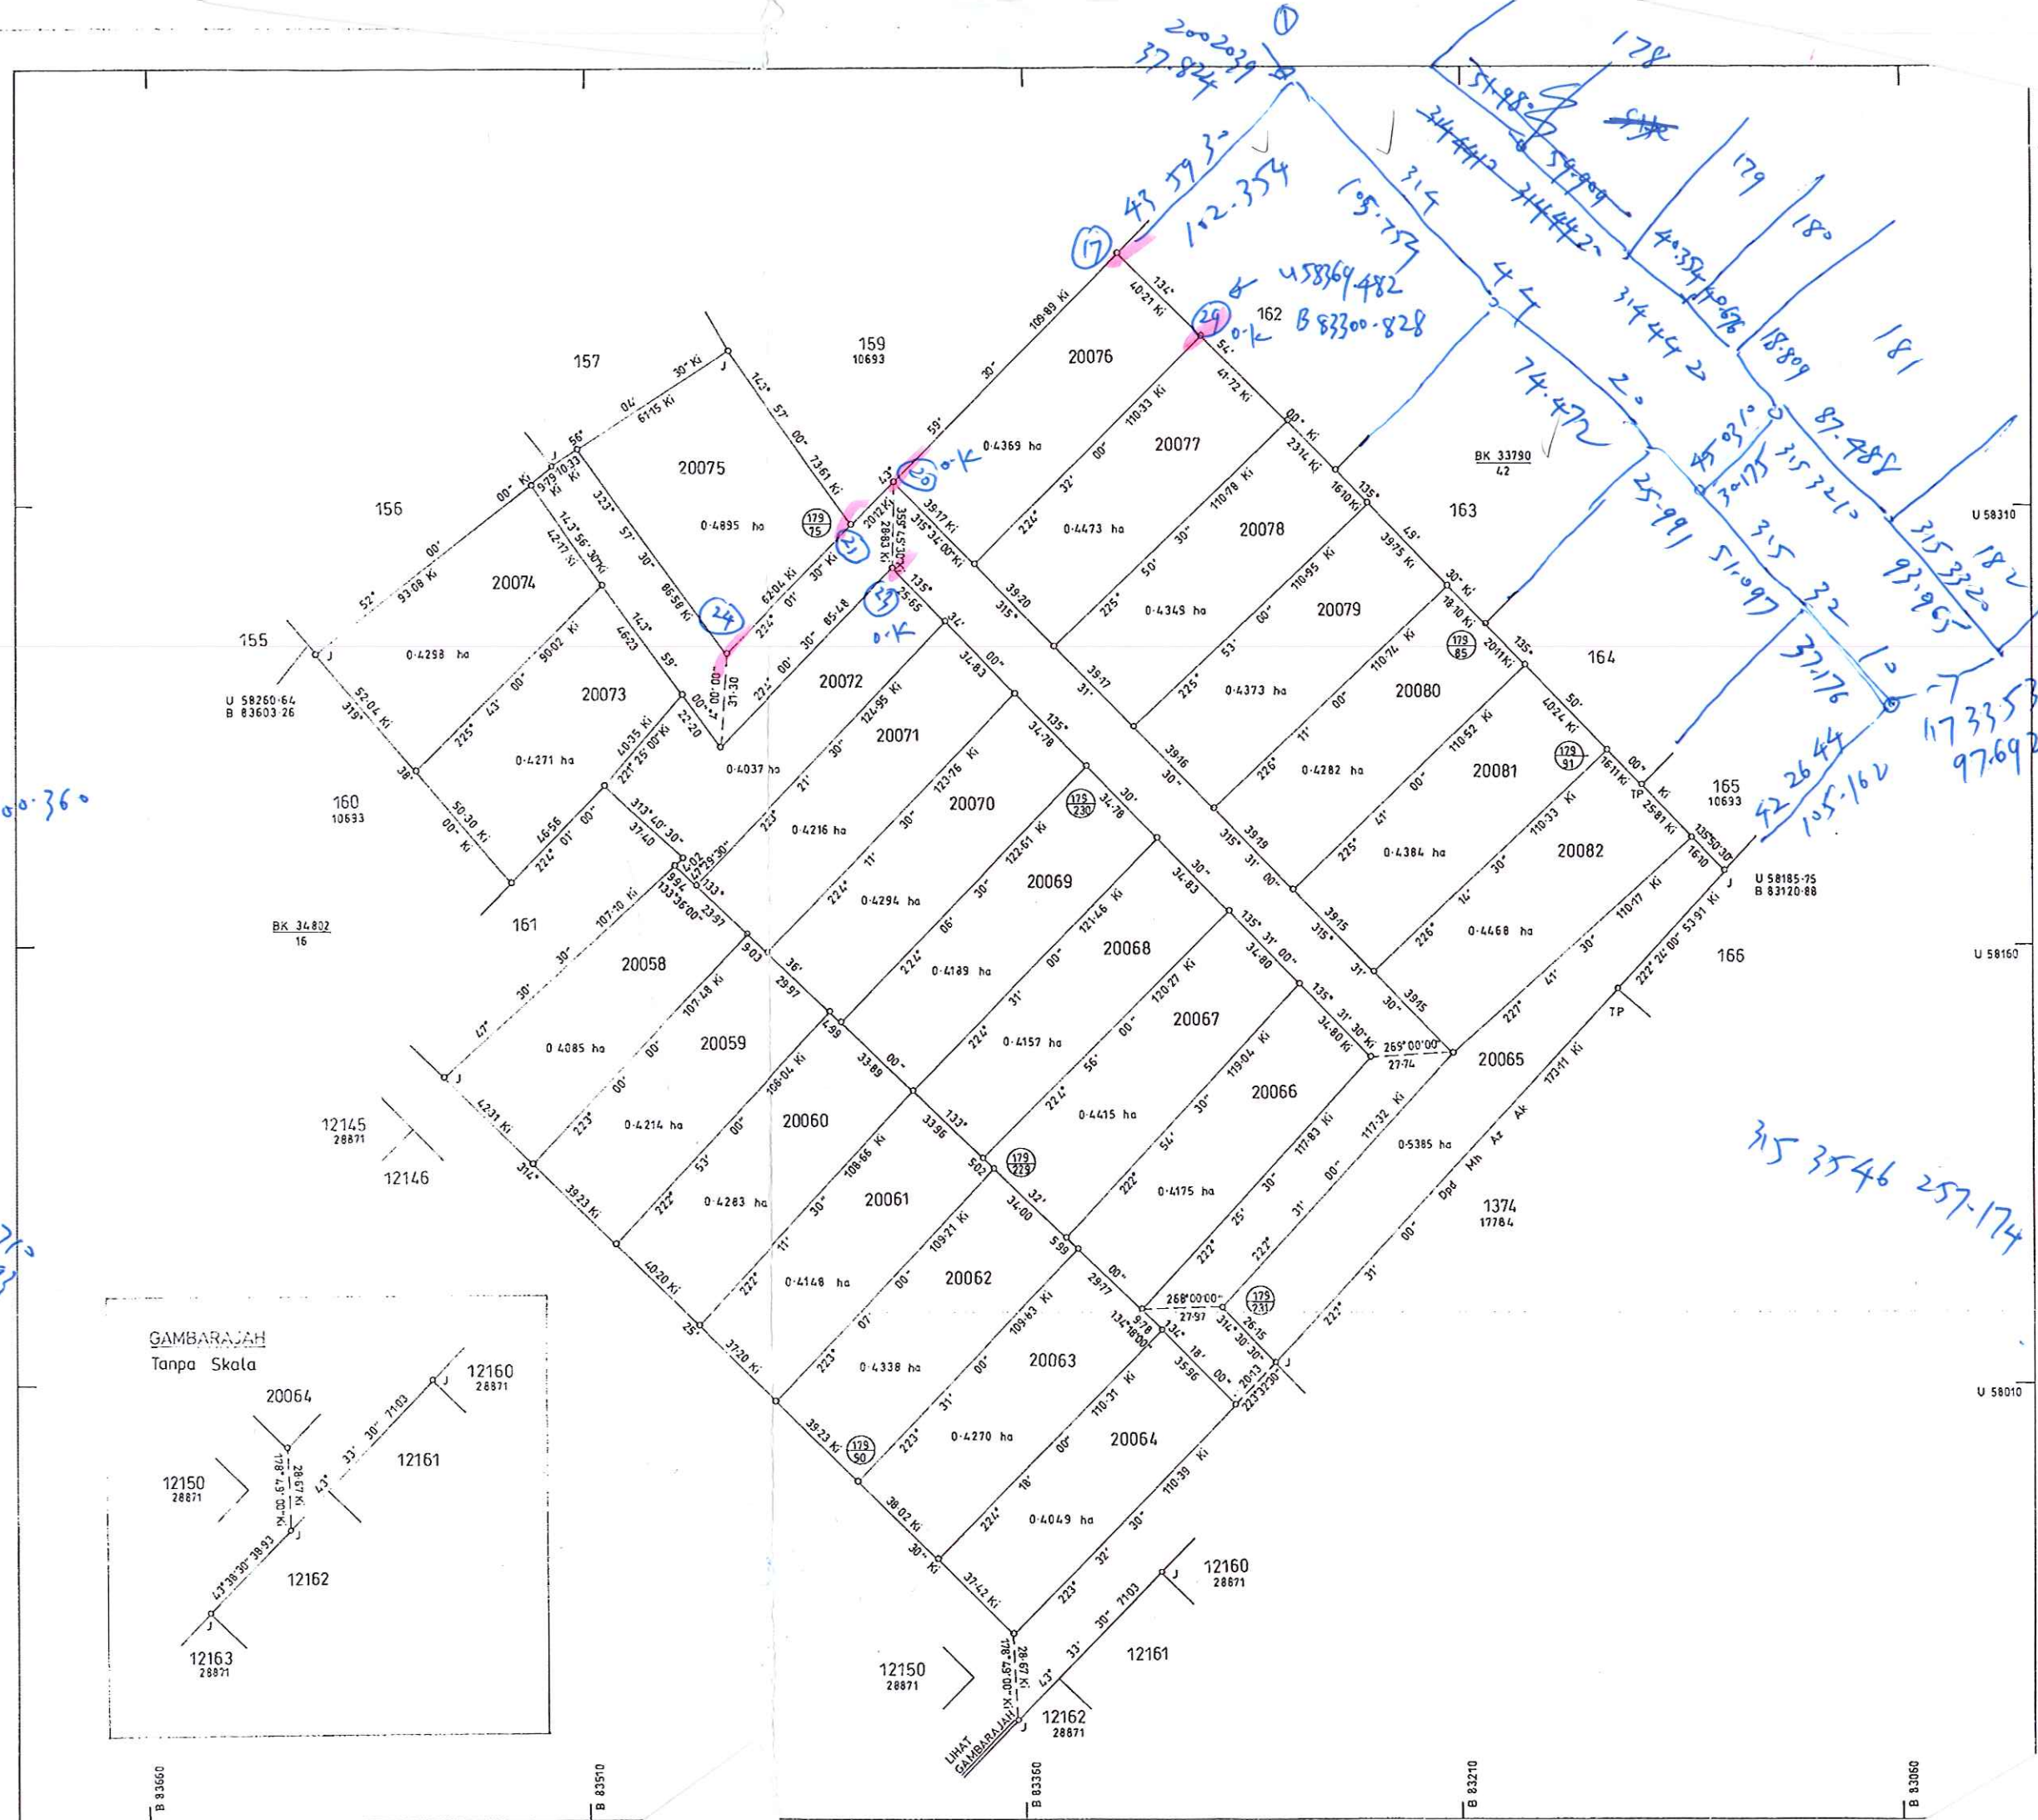

Gunar Base Sta 29(BKL)

F1153

No. Fail 2676

Ceran GPS Sta 2

N 2561.958

T - 61506.938

$$\frac{\begin{matrix} ① 1.923 \\ ② 1.920 \\ ③ 1.921 \end{matrix}}{3} = 1.921$$

Rajah di muka

Stesen	BEARING / SUDUT			Dari Stn.	GARISAN	Ke Stn.	Sudut Pukak ($\pm$)	Jarak	Suhu	Jarak Antara Tupang	Jarak Mukamat
	Penyilang Kiri	Penyilang Kanan	Purata		Bearing Mukamat						
①	1.663		315 241°	1	315 273°	2	H	24.447		89.513	
2	(1.921) GPS		mt+032°		Dgn MH		1.458			24.448	
					Pujuk P912		1.26°				
							0.060				
2	315 241°	135 241°	01431°	1	01463°	3	H	66.598		90.074°	
①	1.663		mt+032°		✓		1.458			66.598	
3	01431°	181 431°					1.26°				
							-0.149				
1	181 431°	01431°	45461°	3	45493°	4	H	138.592		90.094°	
	1.712		mt+032°		✓		1.411			138.592	
4	45461°	225 461°					1.265				
pk. (1.469)							-0.389				
1	sp. di atas		105402°	3	105434°	5	H	50.553		90.152°	
③	1.712		mt+032°		✓		1.411			50.553	
5	105402°	285 402°					1.26°				
							-0.226				
3	285 402°	105 402°	226 151°	5	226 183°	6	H	88.521		89.591°	
⑤	1.637		mt+032°		✓		1.474			88.522	
6	226 151°	46 151°					1.26°				
							0.021				
5	46 151°	226 151°	351 231°	6	351 263°	2	H	26.01°		90.060°	
⑥	1.872		mt+032°		✓		1.346			26.011	
2	351 231°	171 231°					1.26°				
(1.913) (1.921.618)							-0.045				

Base line 29-23
 232 47 52 131.455 K.
 232 47 03 131.454 P.
 00 00 49 0.001 ✓

Base line 29-20
 244 10 22 116.390 K.
 244 11 43 116.415 P.
 -00 01 21 -0.025 ✓

Ceran GPS Sta 1 y 2544.561
 T - 61489.783
 Z 1.66°

No. Fail

Rajah di muka

Stesen	BEARING / SUDUT			Dari Stn.	GARISAN	Ke Stn.	Sudut Pukak ($\pm$)	Jarak	Suhu	Jarak Antara Tupang	Jarak Mukamat
	Penyilang Kiri	Penyilang Kanan	Purata		Bearing Mukamat						
1	135 241°	315 241°	224 445°	2	224 481°	10	H	95.074			
②			mt+032°		✓						
10	224 445°	44 445°									
pk.											
1	sp. di atas		142 202°	2	142 234°	11	H	175.501			
②			mt+032°		✓						
11	142 202°	322 202°									
2	322 202°	142 202°	133 521°	11	133 553°	12	H	160.408			
①			mt+032°		✓						
12	133 521°	313 521°									
11	313 521°	133 521°	126 295°	12	126 331°	13	H	94.522			
②			mt+032°		✓						
13	126 295°	306 295°									
BKL											
11	sp. di atas		43 115°	12	43 151°	14	H	14.93°			
②			mt+032°		✓						
14	43 115°	223 115°									
BKL											
1	135 241°	315 241°	133 103°	2	133 135°	7	H	28.032		93.204°	
②	1.921		mt+032°		✓		1.439			28.08°	
7	133 103°	313 103°					0.100				
TBM1 (1.622)							1.008 1.638				
1	sp. di atas		314 241°	2	314 273°	8	H	25.595		88.235°	
②	1.921	138 K	mt+032°		✓		1.439			25.605	
8	314 241°	314 241°					2.15°				
TBM2 (1.926)							0.716				

Ceran GPS Sta 13 y 2255.739
 T - 61208.018

[illegible][illegible]

[illegible]

Stesen	BEARING / SUDUT			Dari Stn.	GARISAN	Ke Stn.	Sudut Pukak ($\pm$)	Jarak	Suhu	Jarak Antara Tupang	Jarak Mukamat
	Penyilang Kiri	Penyilang Kanan	Purata		Bearing Mukamat						
	(8)	IBM 2			MH						
	(2)						138.592				
				(3)			45 49 30			(3) s 577 98.037 B 83242.688	
							105 43 40			(E) s 57811.740 B 83194.028	
							226 18 30		(5)	(1) s 57864.577 B 83244.798	
	(6)						88.521			(2) s 57847.168 B 83261.905	
				(7)							
				(1)							

No. Fail _____

Rajah di muka _____

[illegible]

No. Fail 3, 5, 1, 2, 9

Rajah di muka _____

[illegible]

No. Fail _____

Rajah di muka _____

[illegible]

~~2007~~
2007

No. Fail

Rajah di muka

[illegible]

CERAPAN MATAHARI BAGI AZIMUT

Penilik Se/2676 (Mazlan) Hari Selasa Tarikh 28 Bulan July Tahun 2020
 Stesen 2 T.R. 1 B.K. Ms. Tiodolait (Jenis) 1 Bah. Aras Ufuk = a

Formula: Kosain AZIMUT = $\frac{\cos P - \sin \delta \sin \alpha}{\cos \delta \cos \alpha}$ Pembetulan Aras = $\frac{a}{8} (\approx R - \approx L)$ tenjen α

Waktu	Ufuk	Gelembong	Pugak	Bila waktu tangan tidak dalam lingkungan 3 minit daripada waktu piawai. Hitung waktu umum.	W.U. = 12' + W.T.K. - G. Bujur - E
J m	P.Ki. T.R.	Ki Ka			12' 00"
9 04	⊕ 135 24 10		64 52 19	T.G. Bujur Origin	W.T.K. +
05	⊕ 71 06 28		64 38 26	G. Bujur	-
06	P.Ka ⊕ 250 28 41		295 35 28	E	-
9 07	⊕ 251 02 20		295 49 30	Selalih Waktu	W.U. penilikan ①
Purata ①	T.R. 315 24 10			T.G. Bujur stn	Sela +
J m					W.U. penilikan ②
					Penilikan ①
					Penilikan ②
				Sudutistiwa pada () Jam U.T.U/S	
				Selalih ±	
	Purata Ke matahari			Biasan & Bedalihat	Sudutistiwa pada waktu penilikan U/S
	Purata Ke TR.	135 24 10		Tinjau Dilaras	Jarak kutub = P
J m	P.Ki. T.R.				G. Lintang = ∅
9 08	⊕ 135 24 10		63 55 26	Tinjau dilaras = O	
09	⊕ 71 00 54		63 41 26	Azimut Matahari yang dikira	
10	P.Ka ⊕ 250 22 39		296 31 55	Azimut (Purata ke matahari)	
9 11	⊕ 250 56 22		296 46 20	Selalih = Az - Tilikan	
Purata ②	T.R. 315 24 10			T.R. yang ditilik (Purata ke TR)	
J m				T.R. Sebenar (Sel + T.R. yang ditilik)	
				Purata Tinjau	Aras ±
	Purata Ke matahari			Biasan & Bedalihat	Tirisan ±
	Purata Ke TR.			Tinjau Dilaras	Bearing Gerid T.R.
Kordinat Origin U/S		m	Kordinat Origin T/B		m
Stesen U/S 58524.361		m	Stesen T/B 83262.027		m
Jumlah/Sel U/S		m	Jumlah/Sel T/B		m
Jumlah/Sel. x 0.03256 ±			Sel. G. Bujur = $\frac{\text{Jum. Sel.}}{\text{Sel.}} \times 0.03246 \pm$		
G. Lintang Origin U			Sel. G. Bujur x Sain G. Lintang =		
G. Lintang Stesen U			T (-) / B (+) Tirisan =		
			Tarikh		

P. Ki - Penyilang Kiri
P. Ka - Penyilang Kanan

T. R. - Tanda Rujuk
Sel - Selisih

W.U. - Waktu Umum
W.T.K. - Waktu Tempatan Kerata

CERAPAN MATAHARI BAGI AZIMUT

Penilik MAZLAN Tarikh: 28/07/2020
 Stn. 2 Koordinat: U58524.361 B83262.027 Selangor
 Datum koordinat: Lama - Kertau
 T.R. 10 B.K. Ms.
 Tiodolait SOKKIA Satu bah. aras ufuk: 30

Waktu	Sasaran	Ufuk	Gelembong	Puguk
9 04	T.R. 135 24 10 ✓			
9 05	M.H. 71 06 28 ✓		64 52 19 ✓	Waktu purata 9 05 30
9 06	M.H. 70 30 16 ✓		64 38 26 ✓	Beza dari U.T. -8 00 00
9 07	M.H. 250 28 41 ✓		295 35 28 ✓	U.T. 1 05 30
	M.H. 251 02 20 ✓		295 49 30 ✓	Deklinasi 18 54 34
	T.R. 315 24 10 ✓			
9 08	T.R. 135 24 10 ✓			
9 09	M.H. 71 00 54 ✓		63 55 26 ✓	Waktu purata 9 09 30
9 10	M.H. 70 24 10 ✓		63 41 26 ✓	Beza dari U.T. -8 00 00
9 11	M.H. 250 22 39 ✓		296 31 55 ✓	U.T. 1 09 30
	M.H. 250 56 22 ✓		296 46 20 ✓	Deklinasi 18 54 32
	T.R. 315 24 10 ✓			

	Set 1	Set 2
Sudut pugak	25 28 33	26 25 21
Pembetulan	- 0 01 43	- 0 01 38
Altitud	25 26 50	26 23 43
Jarak kutub	71 05 26	71 05 28
Latitud	3 42 12	3 42 12
Azimut M.H. yang dikira	70 48 05	70 42 22
Purata ke M.H.	70 46 56	70 41 01
Selalih:	0 01 09	0 01 21
Purata ke T.R.	135 24 10	135 24 10
Azimuth T.R. sebenar	135 25 19	135 25 31
Pembetulan aras	+ 0 00 00	+ 0 00 00
Tirisan	+ 0 02 09	+ 0 02 09
Bering grid T.R.	135 27 28	135 27 40
Purata bering grid T.R.	135 27 34	

P. Ki - Penyilang Kiri
P. Ka - Penyilang Kanan

T. R. - Tanda Rujuk
Sel - Selisih

W.U. - Waktu Umum
W.T.K. - Waktu Tempatan Kerata