


DAERAH PETALING

B4-A

PEKAN SUBANG

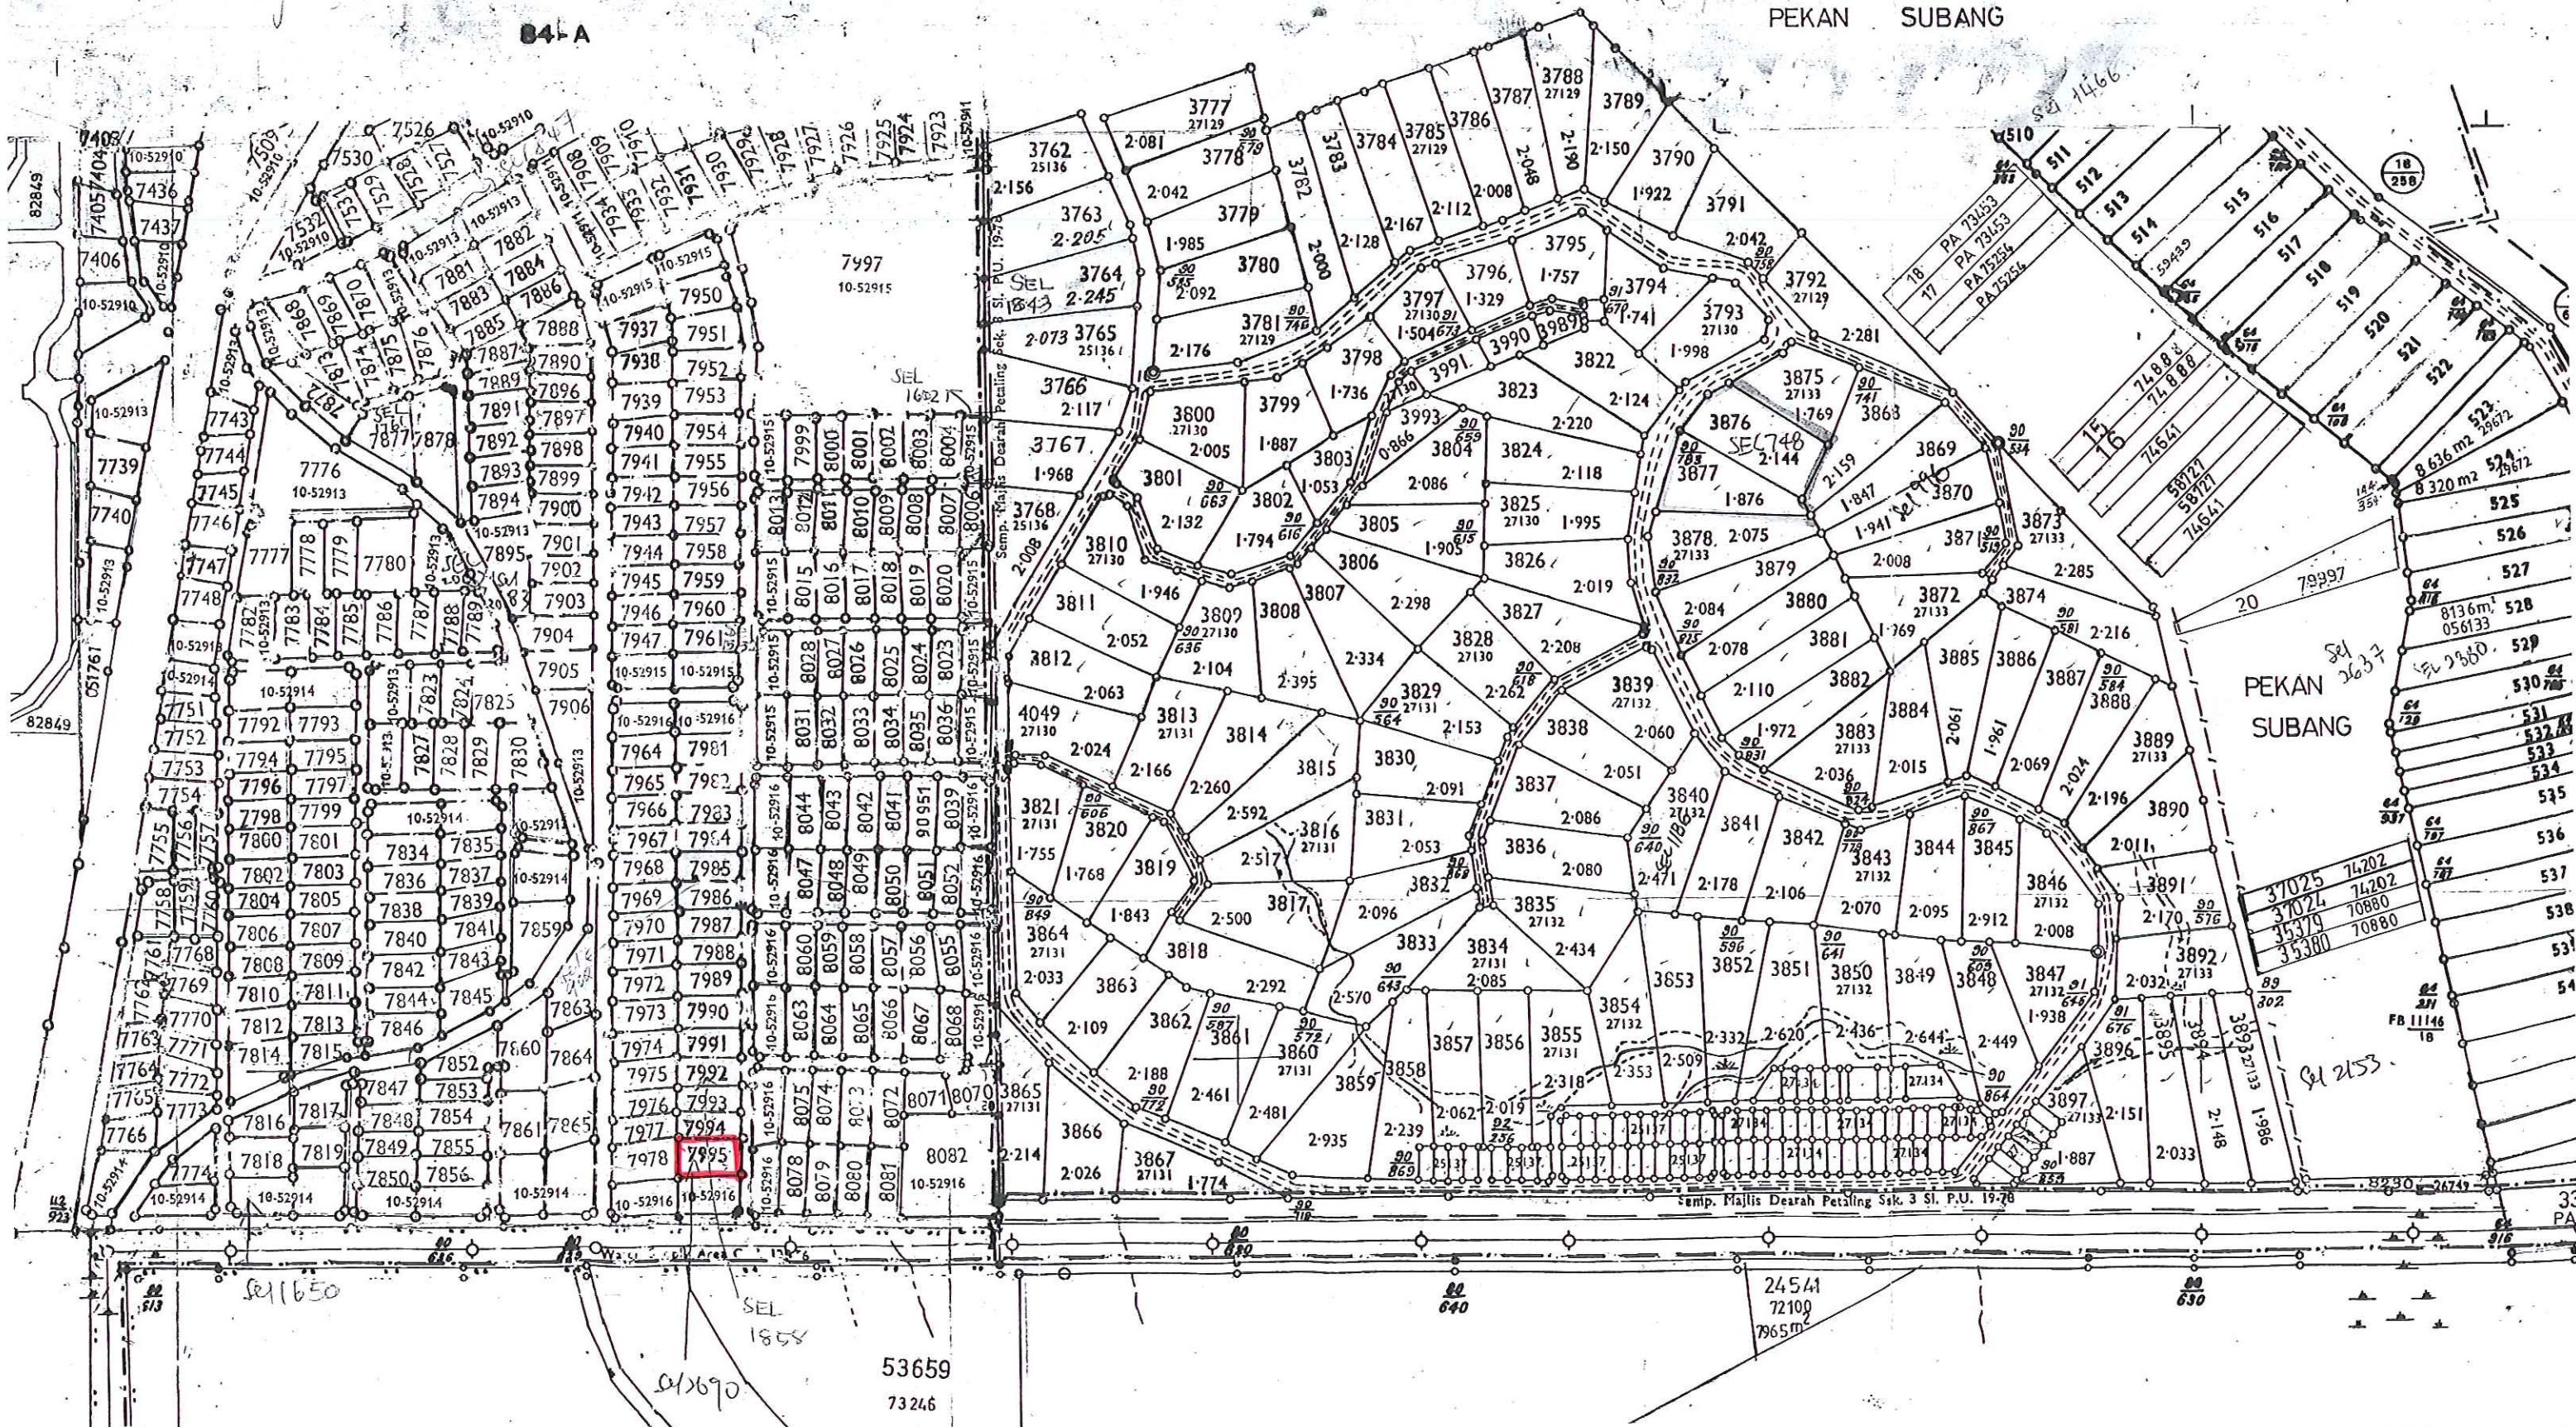


Jupem2U

Jabatan Ukur dan Pemetaan Selangor

Home

Daftar masuk pada 03 Sep 2020, 12:17 PTG
Nama : H'NG KIM POR
Role : LJT(205)-LS

- Folder Kerja
- Pendaftaran
- Carian
- Fail Ukur / PU
- Fail Ukur (No. PU Sama)
- Lot
- Lot Kelas 3
- Sejarah Lot
- PA/PW
- Fail Ukur JTB
- Fail Ukur Strata
- Fail Warta
- Skim
- Lot Stratum
- Lapisan GIS
- No. Siri Tanda Sempadan

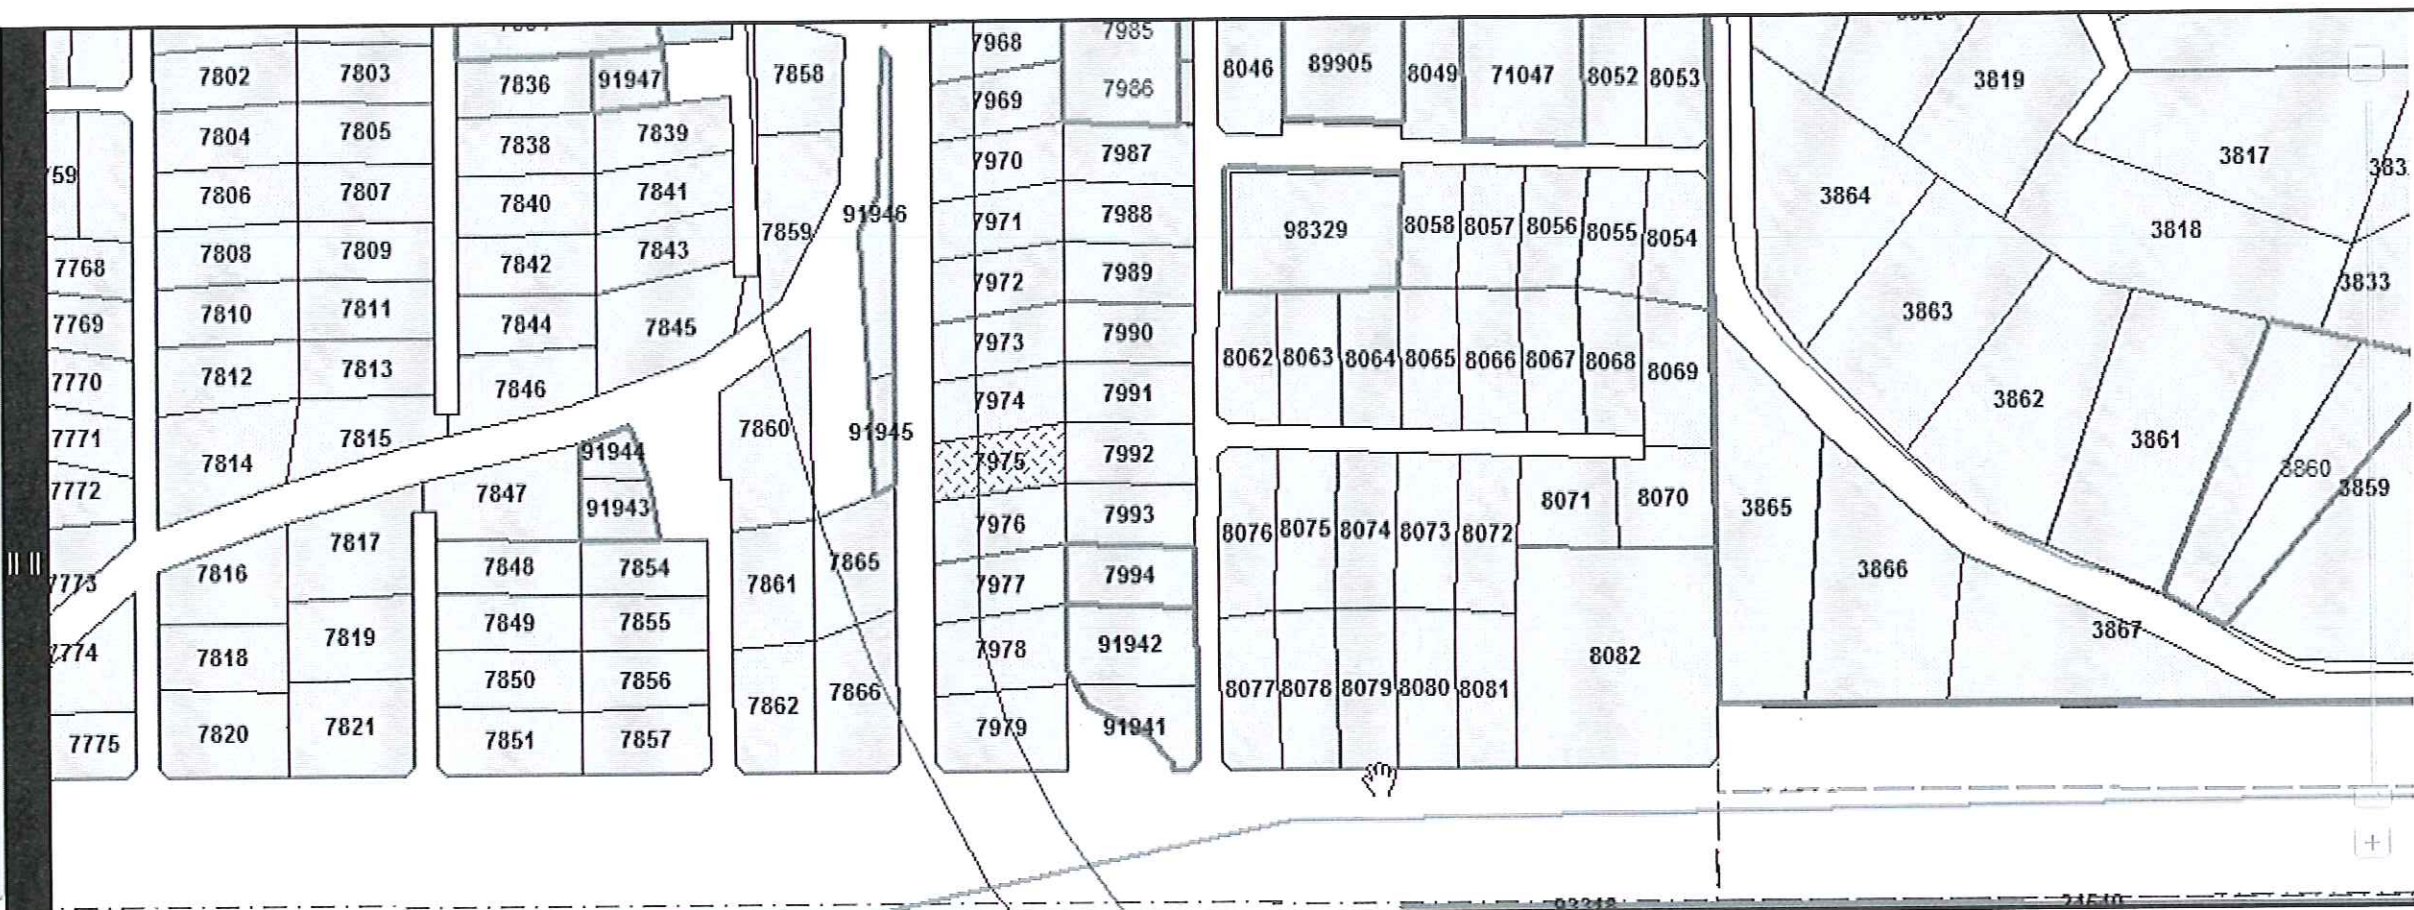


Map navigation controls: +, -, Hand, Prohibit, Scale, Rotate, Info, Print, Refresh, Full Screen.


☐ Overview

Coordinate...

PA 52916
PA 52914
PA 223285
PA 234200

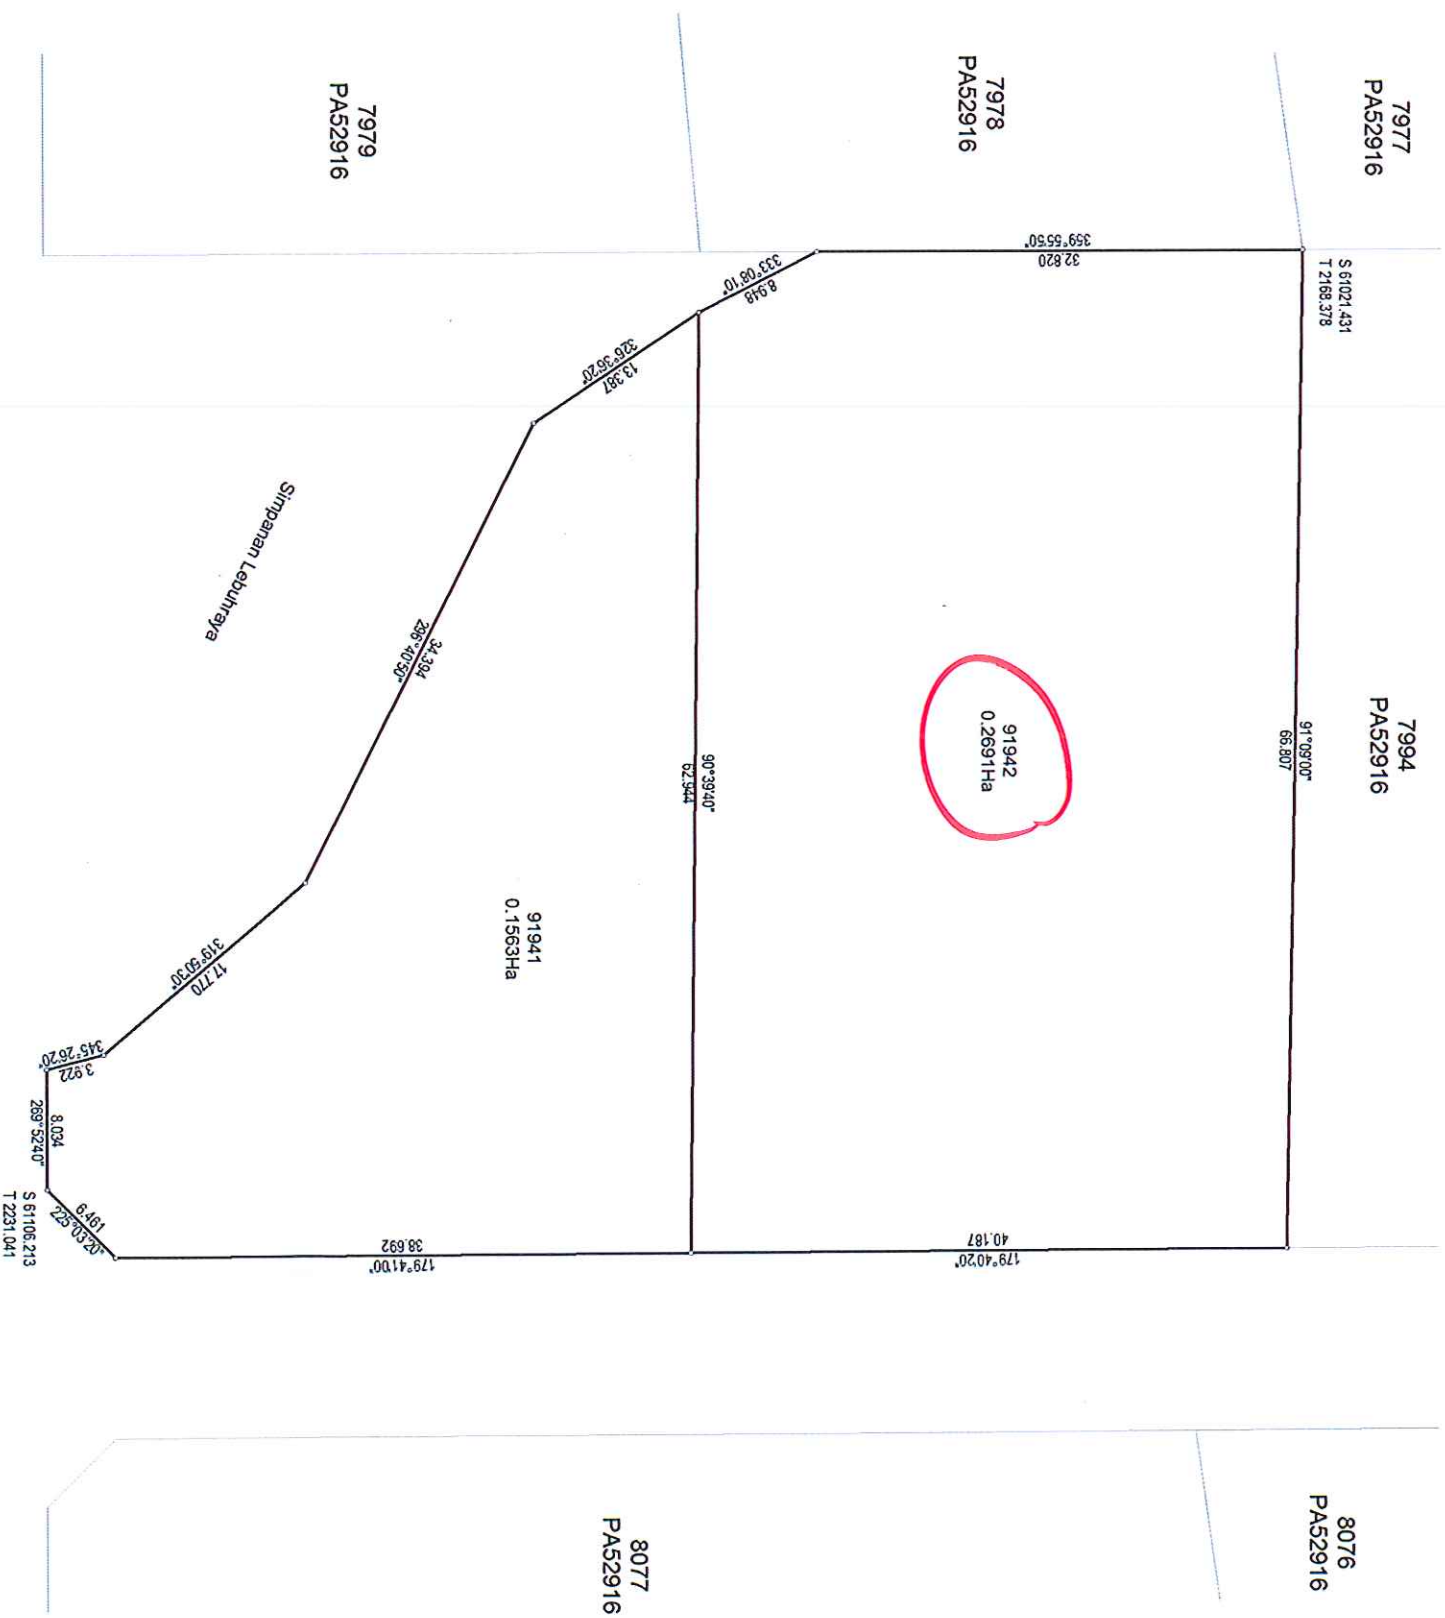

NOTA :
BAKI LOT 7995 & 7996 (PA 52916) SETELAH
PENGAMBILAN UNTUK PROJEK LEBUHRAYA GUTHRIE
Asas Koordinat GDM2000 Cassini-Soldner

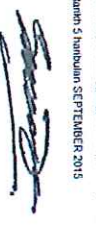NEGERI SELANGOR		FAIL UKUR PUBLSEL528_2015
DAERAH PETALING		FAIL PEJ. TANAH PTG.SEL.3/LLM/02/90
MUKIM BUKIT RAJA		DILULUSKAN OLEH
LOT 91941 - 91942		
SKALA 1 : 350		
PETA KADASTER 84C		
PA2223286		
		

SKEL 1:1500



HUTAN SIMPAN

UKUR PUSK

PT PTP 2

diteliti oleh Zaid

A.

pada 6.10.8

Si yit Piawai 84-

Bg Ak daripada PA 10-052911

Ukuran Kelas Dua

Dilukis oleh Zulkarnain bin Z



12-7-1984

7C-D-01A

10 NEGERI SELANGOR
08 DAERAH PETALING
01 MUKIM BUKIT RAJA
00

LOT 007750-007775, 007790-007821
& 007832-007866

SKEL 1:1500

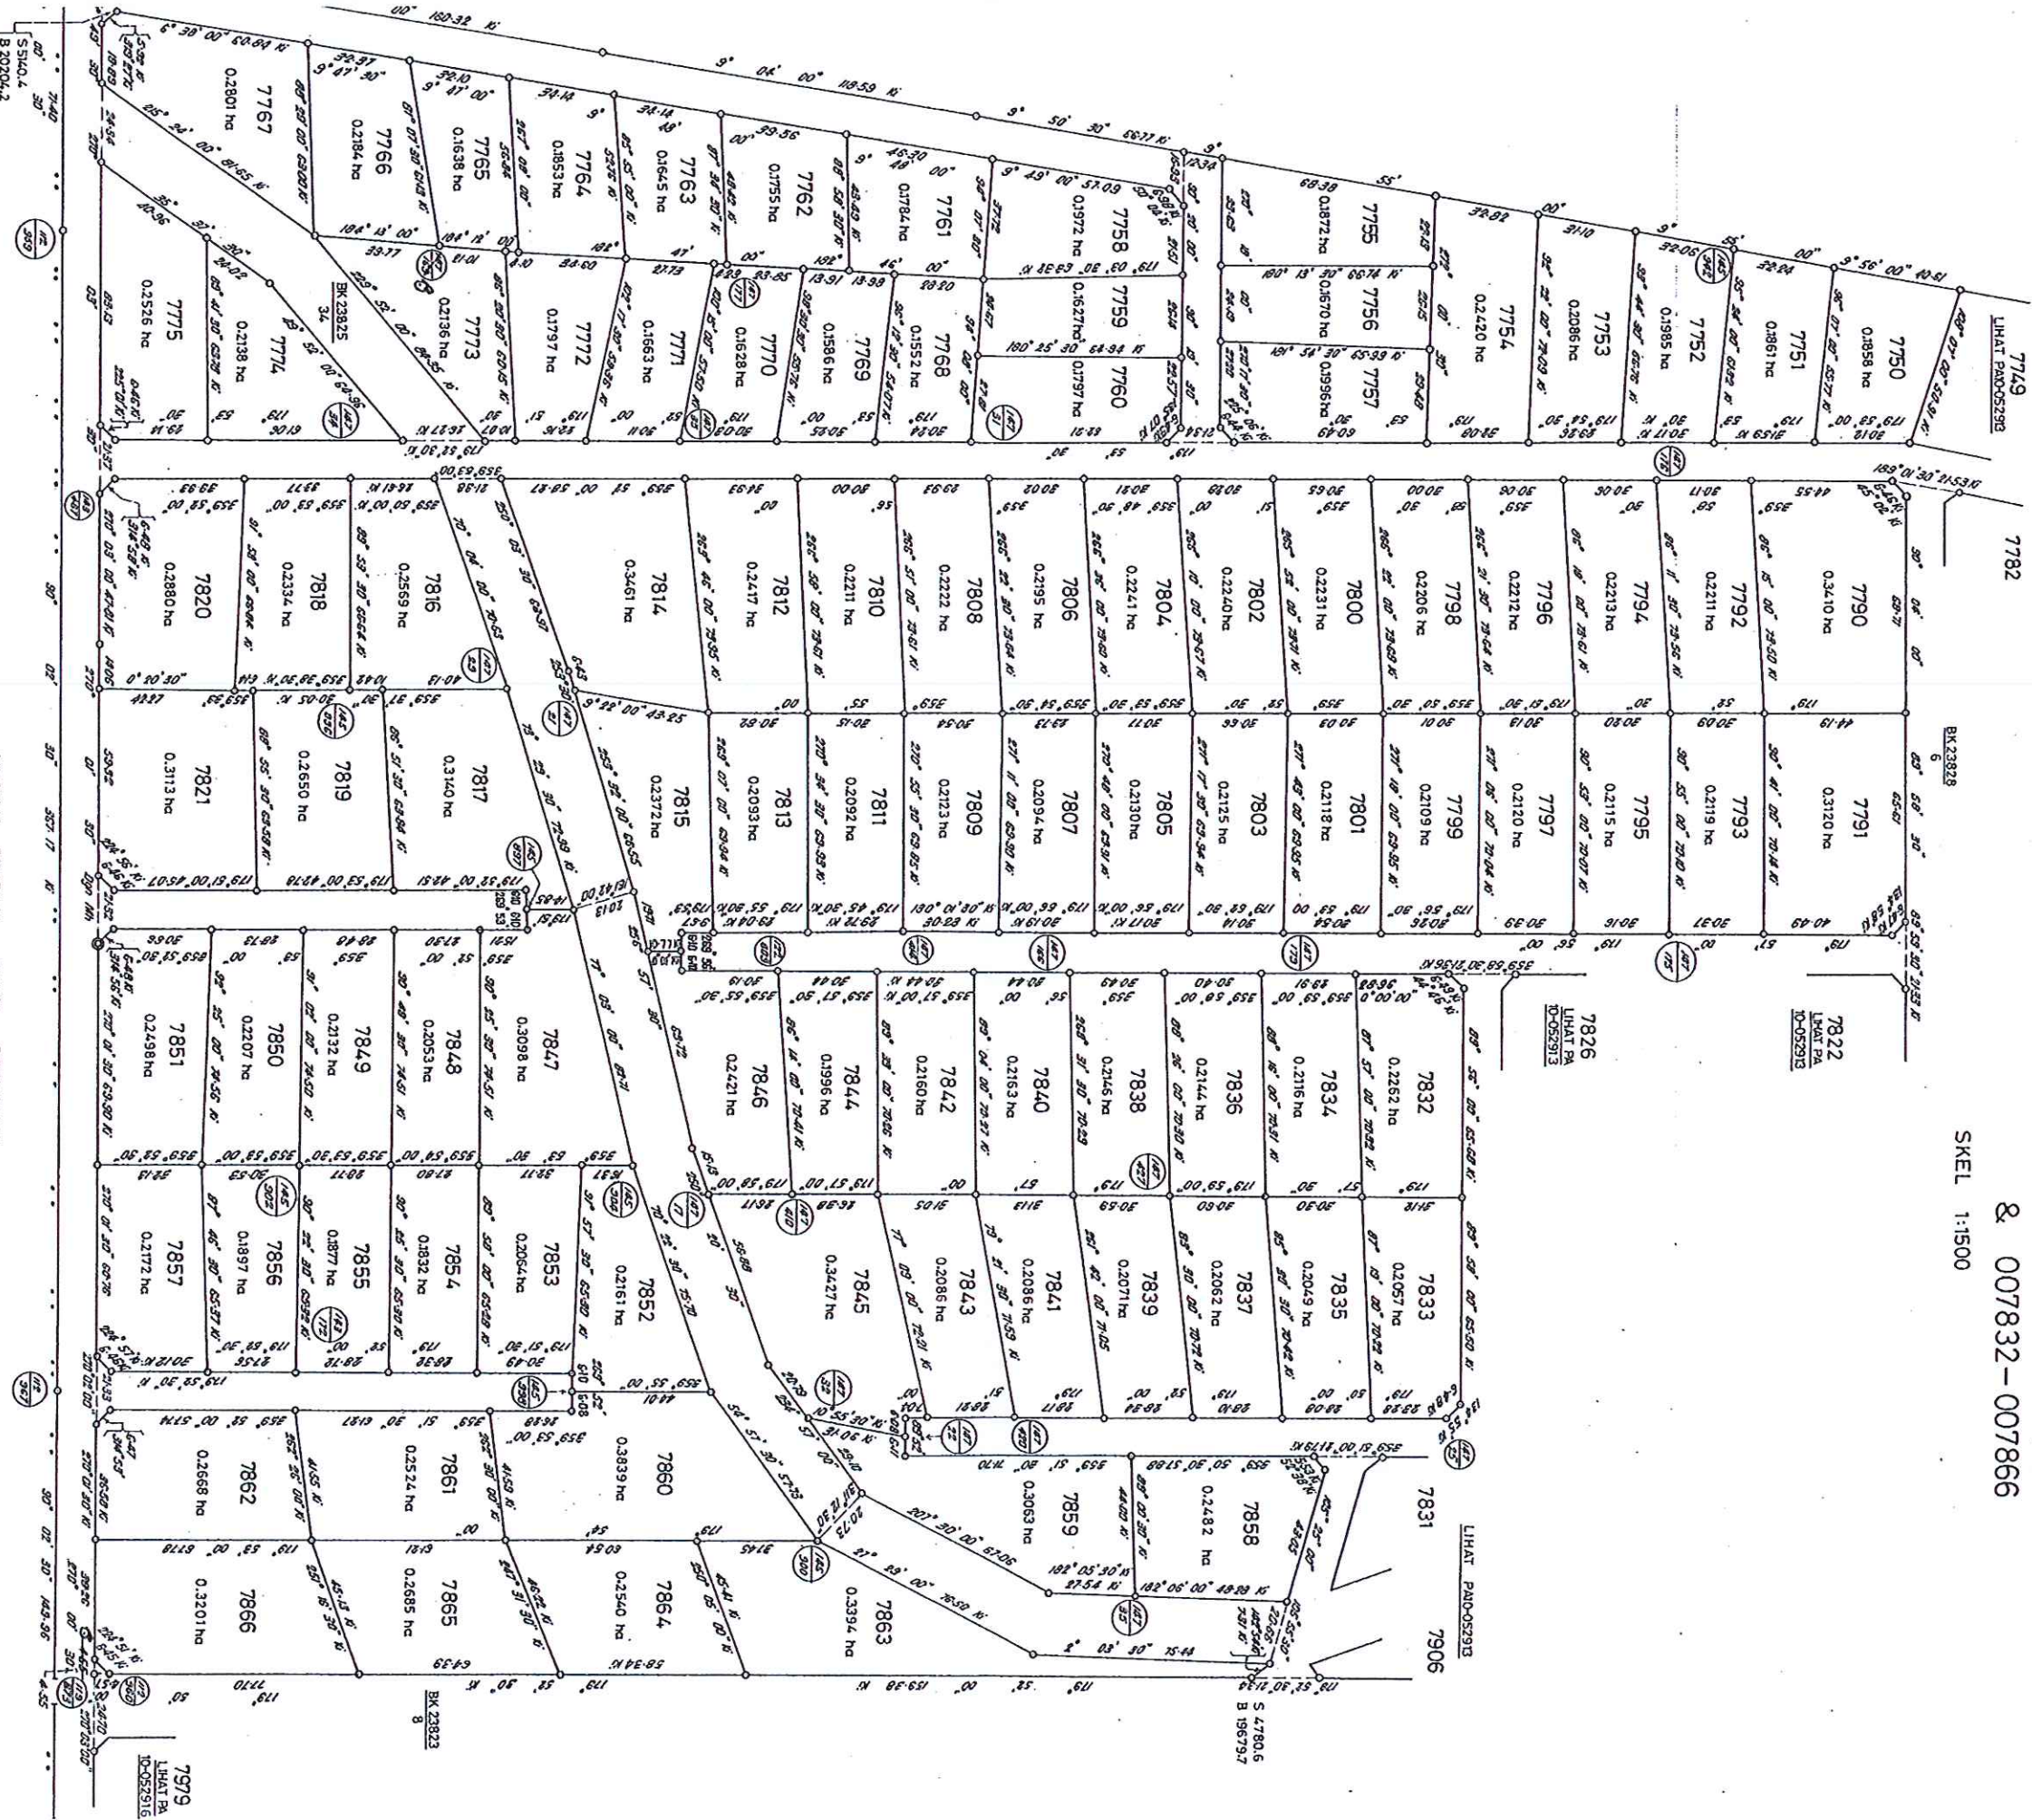

Fail Ukur PU Sel 27-77
Fail PT PTP 2-632-76
JK 773 M 1-177

Dikur oleh A. Balasundram dan K. Selvaratnam
BK 23823, 23827, 23829, 23826, 23828, 23825, 25382 &
23189

Siap pada 6.10.82
Syit Piawai 84-C

HUTAN SIMPAN BUKIT CERAHAH
Bg Ak daripada PA 10-052911
Ukuran Kelas Dua

Dikur oleh Zukarnain bin Zainuddin
Diperiksa oleh Yeeh Bee Chiu
Diluluskan oleh

(ROSLY RAHIM KADIR)
Pengerusi Ukur,
Selangor.

PA 10-052914

RUJUKAN	BEARING	JARAK
1	45°58'00"	0.419
2	46°01'40"	2.999
3	182°39'00"	3.048
4	270°02'30"	3.047

8047

PA52916

8048
PA52916


PA52916

8049
PA552916

PA52916

S 60797.568
T 2253.690

Simpanan Jalan

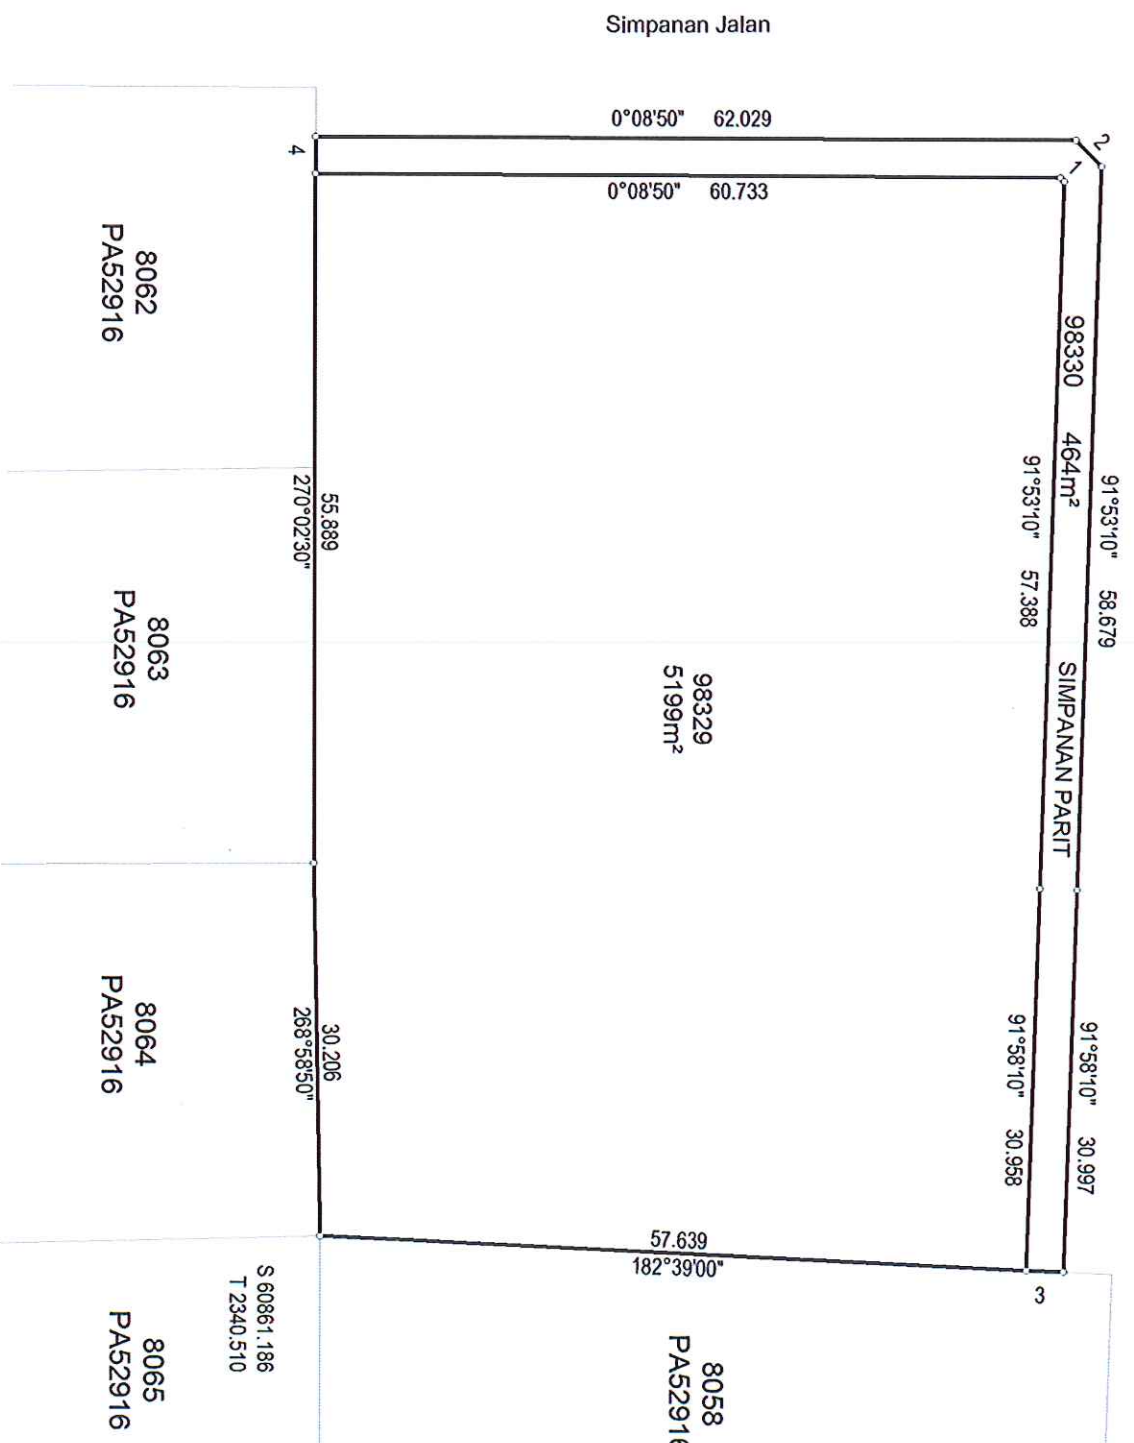

NEGERI SELANGOR

DAERAH PETALING

MUKIM BUKIT RAJA

LOT 98329 - 98330

DISEDIAKAN OLEH MOHD ZAMANI BIN MAT SALLEH

SKALA 1 : 600

PETA KADASTER 84C

PA234200

Saya, ANGTUNE HOE seorang Jurutera Tanah Yang diresen di bawah Akta Jurutera Tanah Berlesen 1958 (Akta 458), telah memperakui bahawa pengungkapan diamanah pelan ini telah disediakan, telah dijalankan dan ditanda di atas tanah oleh saya atau di bawah arahan saya sendiri secara langsung di lapangan atas-mata melalui Peraturan-peraturan Pengungkapan Tanah Berlesen, dan bahawa sebarang pelan ini secara tepat mewakili pengungkapan Tanah telah disediakan pada 29 Disember 2016

Bahawa saya bertanggungjawab sepenuhnya ke atas salah betulnya ukuran ini.
 Bertarikh 07 April 2017

Juruukur Tanah Yang Dilesen Di Bawah Akta 458

NOTA:
DAHLUNYA LOT 8059 - 8061 (PA52916)
 Asas Koordinat GDM2000 Cassini-Soldner

FAIL UKUR PUBLSEL61 2017

FAIL PEJ. TANAH PTD.P.6/01/204B/25/15

DILULUSKAN OLEH

SR.DR. ZAINAL BIN A MAJEEED
PENGARAH UKUR DAN PEMETAAN SELANGOR
Tarikh: 10/04/2017

Tarikh: 10/04/2017