

Home

Current Position: (x=7,585.878666, y=-63,137.279440)
WGS84 Position: (lon=101.575047, lat=3.109129)

Block

Failukur

Failukur (1)


Failukur (2)

NDCDB Lot

No. Lot	328
UPI	100845000328
Keluasan	26038.546
Tujuan Ukur	UKURAN SEMULA LOT
Kegunaan Tanah	BANGUNAN
No. PA	PA226038
Status	NDCDB
No. Failukur	PUBLSEL523_2015
Nama Pemilik	
Alamat Pemilik	
Tarikh Kemaskini	24/05/2018

Malam

Dasar

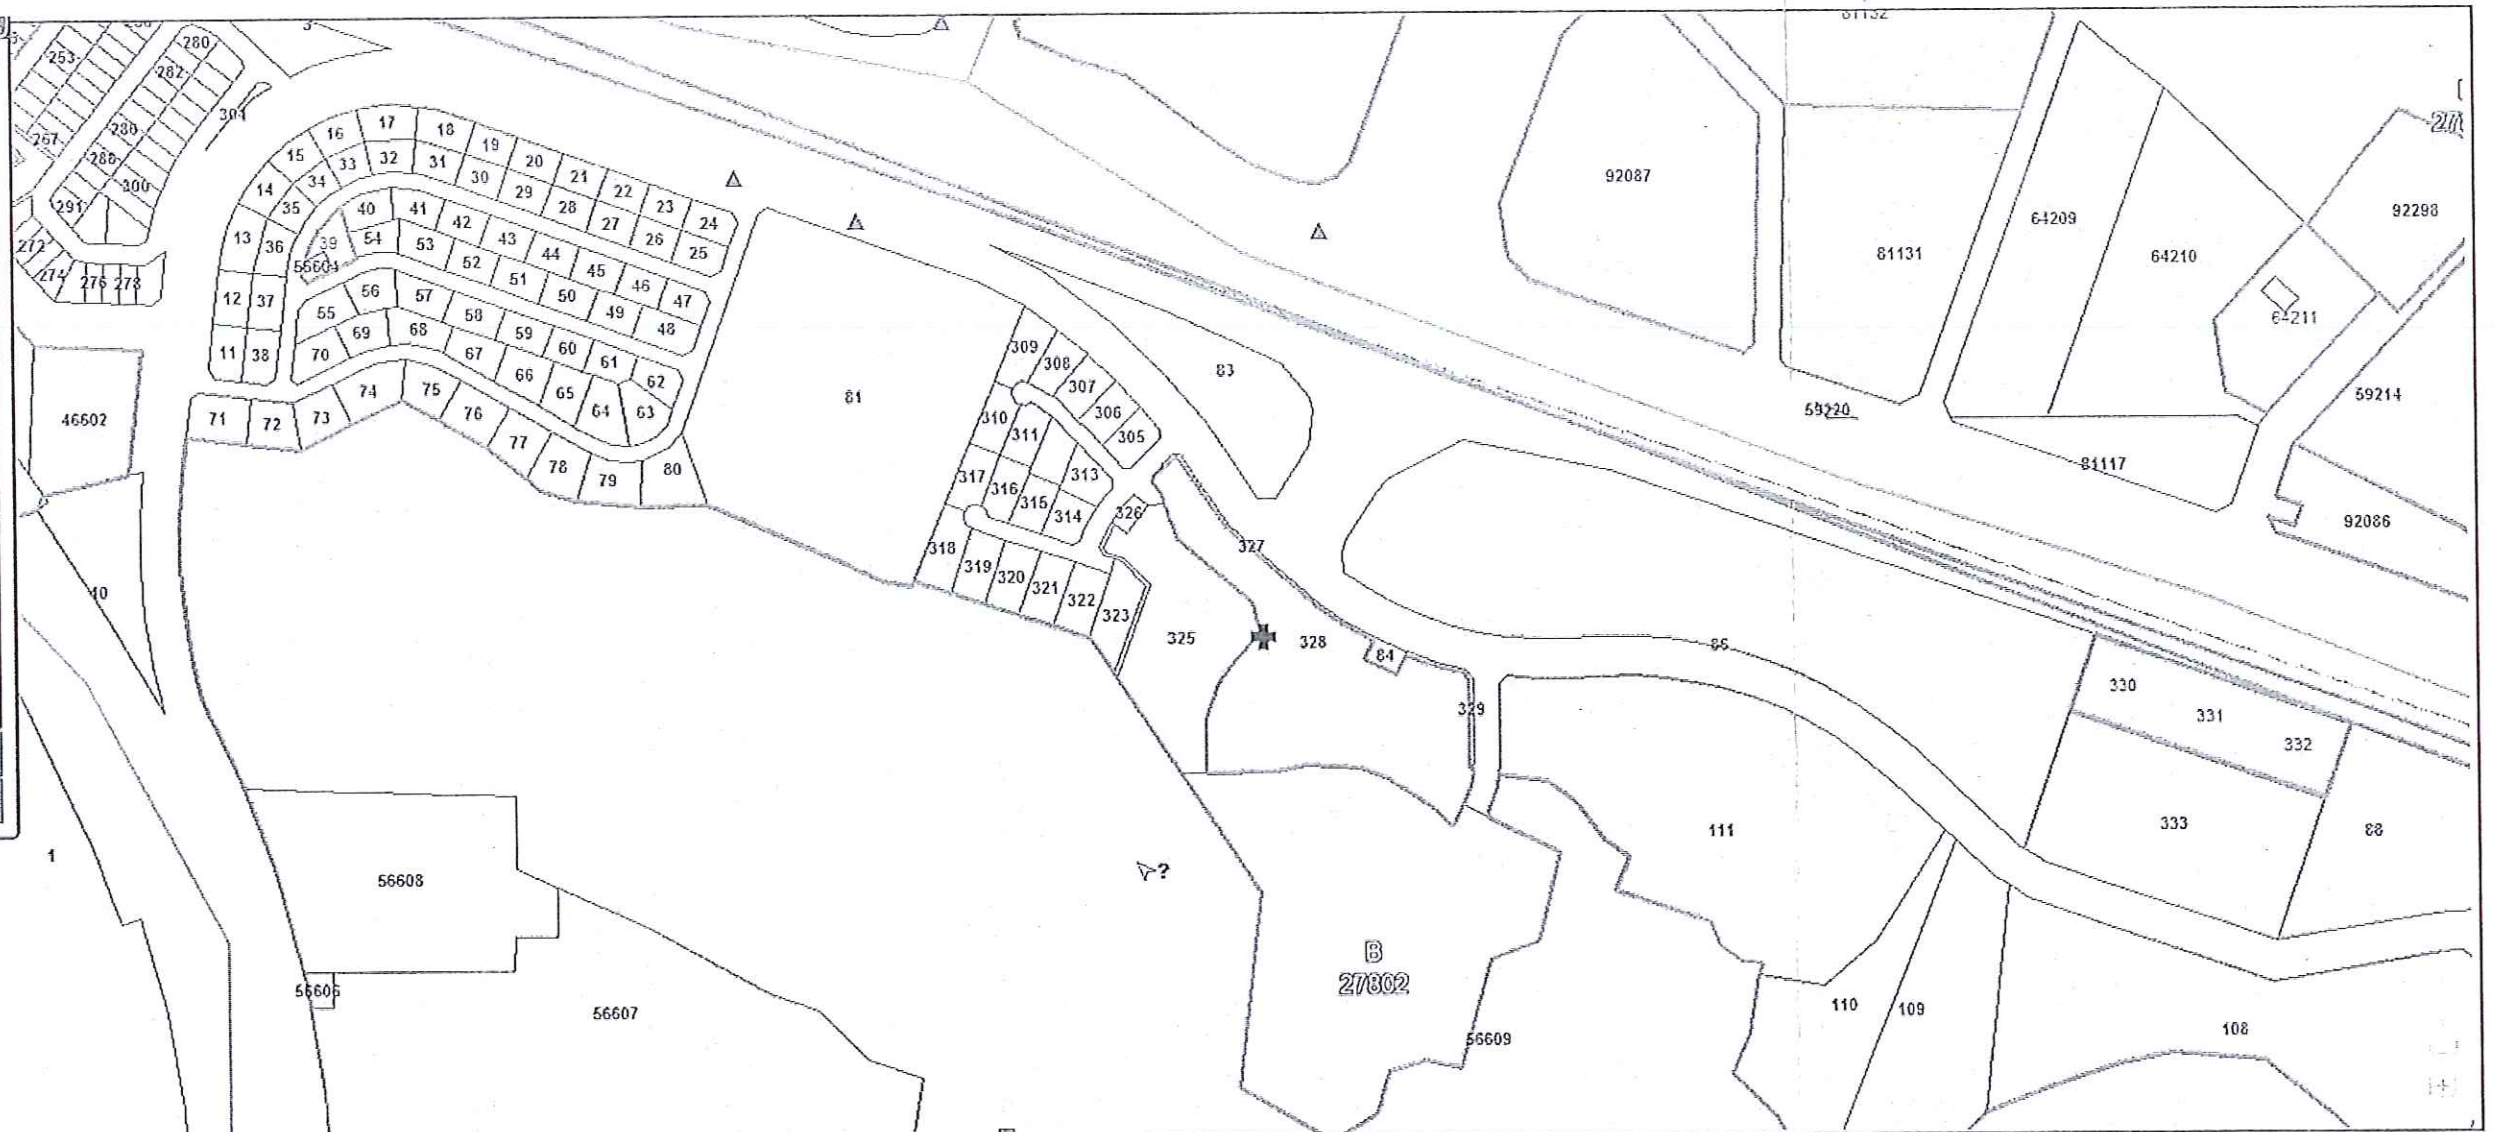



Overview

Coordinate...

Ver. 5.21.03.05

Copyright © Jabatan Ukur dan Pemetaan Malaysia. All Rights Reserved. (Best View in IE 11.0, Min Resolution 1280 x 1024)

NEGERI SELANGOR
DAERAH PETALING
BANDAR SAUJANA
LOT 328 (PA 111167) GRN 274389
NOMBOR HAKMILIK CERAN ~~274389~~
KELUASAN LOT = 26039 m²
SKALA 1 : 2500
SKIM 9969

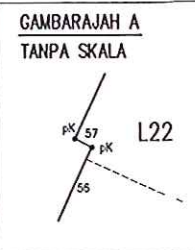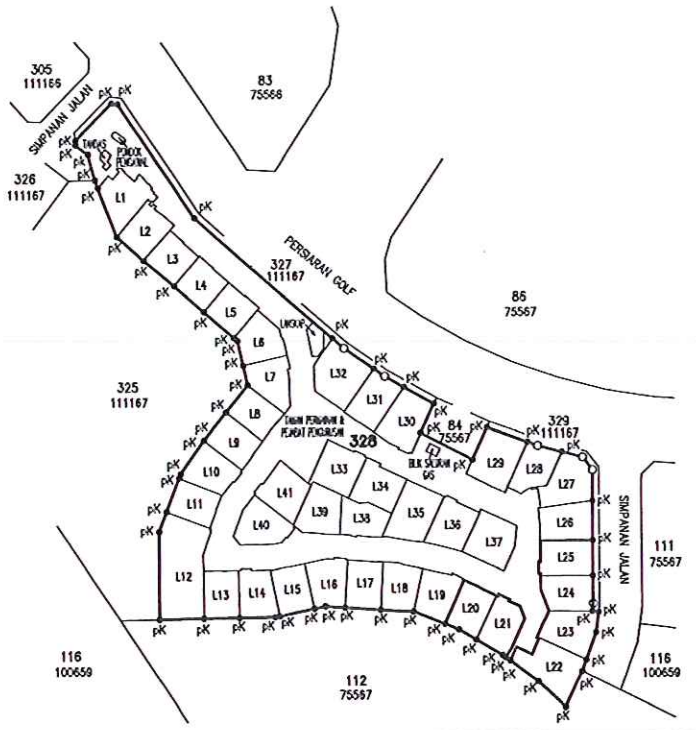

NO.	BERING	JARAK
50	23°11'20"	0.298
51	119°30'00"	0.878
52	25°31'30"	0.910
53	205°55'50"	0.849
54	112°53'20"	2.195
55	113°55'10"	2.350
56	24°54'10"	2.034
57	29°10'40"	0.135
58	29°20'50"	1.099
59	24°19'20"	0.290
60	28°08'40"	2.804
61	97°27'10"	3.047
62	358°06'50"	0.969
63	271°23'50"	0.793
64	95°10'10"	0.918
65	358°56'50"	0.142

PELAN PETAK TANAH
PETAK L20 HINGGA L25
SKALA 1:300

LIHAT PA(B) 160334-04

JADUAL STRATA

PETAK	PA(B)	UNIT SYER	PETAK	PA(B)	UNIT SYER
L20	160334-05	38/1791	L23	160334-05	47/1791
L21	160334-05	40/1791	L24	160334-05	40/1791
L22	160334-05	58/1791	L25	160334-05	43/1791

Saya.....Sr LAU WEI SENG.....seorang Juruukur Tanah yang dilesen di bawah Akta Juruukur Tanah Berlesen 1958 (Akta 458) memperakui bahawa pengukuran darimana pelan ini telah disediakan, telah dijalankan dan ditanda di atas tanah oleh saya atau di bawah arahan saya sendiri secara langsung di lapangan semata-mata mengikut Peraturan-peraturan Juruukur Tanah Berlesen, dan bahawa pelan ini secara tepat mewakili pengukuran yang telah disempurnakan pada.....19.....haribulan.....Mac.....2013

Bahawa saya bertanggungjawab sepenuhnya ke atas salah betulnya ukuran ini.
Bertandatangan.....15.....haribulan.....Jun.....2015

Juruukur Tanah Yang Dilesen Di Bawah Akta 458

FAIL UKUR PUBL(B)SEL 99/2014


FAIL PTG PTG.SEL.51/1/1-P/203-13

LEMBAR PIAWAI 84-D


Diluluskan oleh

(Sr AHAMAD BIN ZAKARIA, KMN)
PENGARAH UKUR DAN PEMETAAN
SELANGOR

PA(B) 160334-05

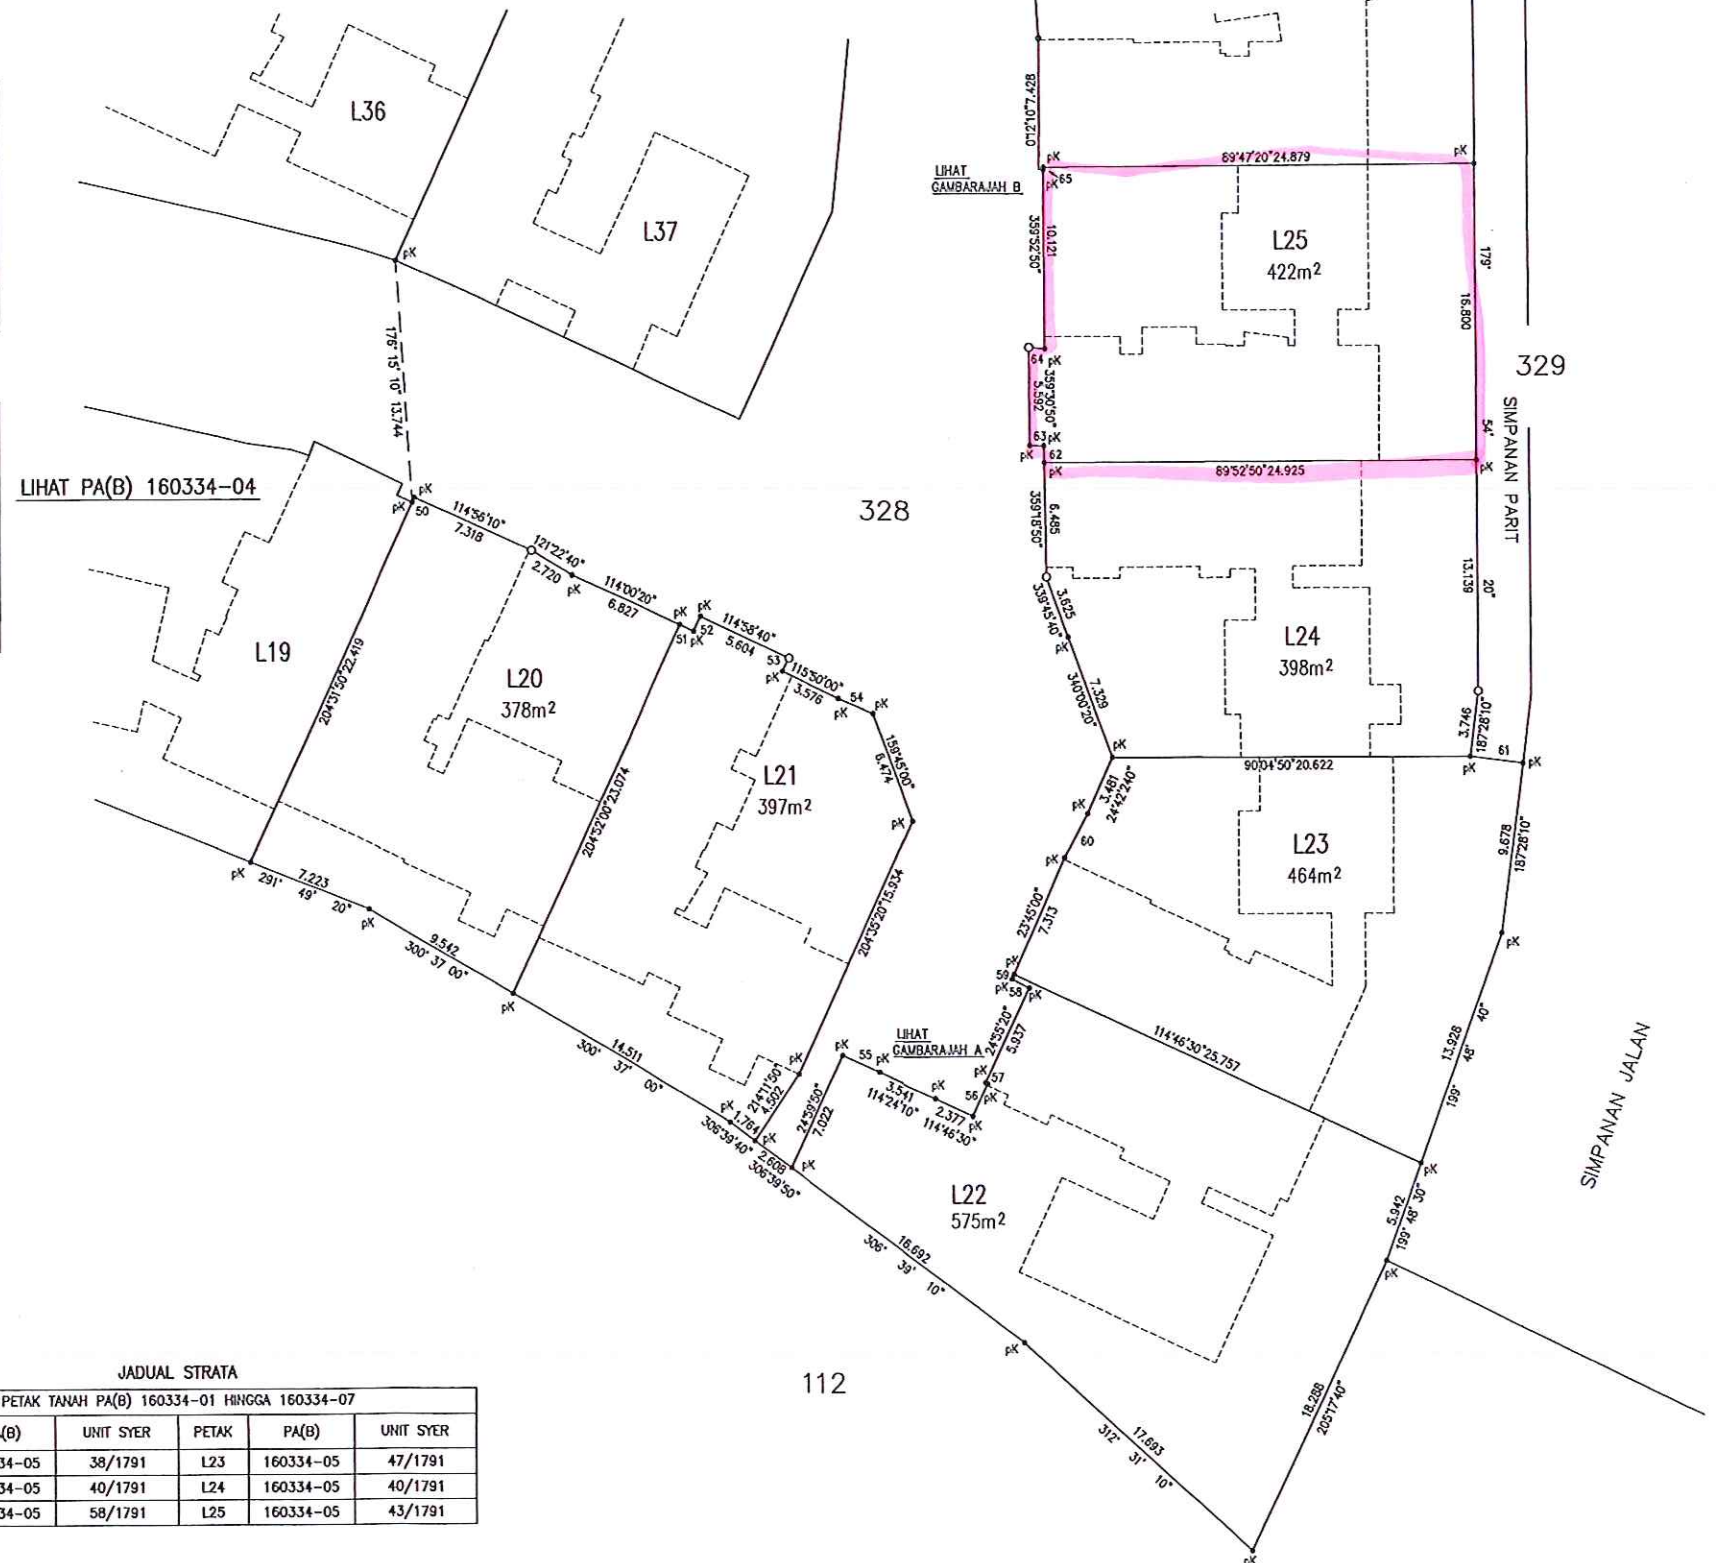

NEGERI SELANGOR
DAERAH PETALING
BANDAR SAUJANA
LOT 328 (PA 111167) GRN 274389
NOMBOR HAKMILIK BERAN 274389
KELUASAN LOT = 26039 m²
SKALA 1 : 2500
SKIM 9969

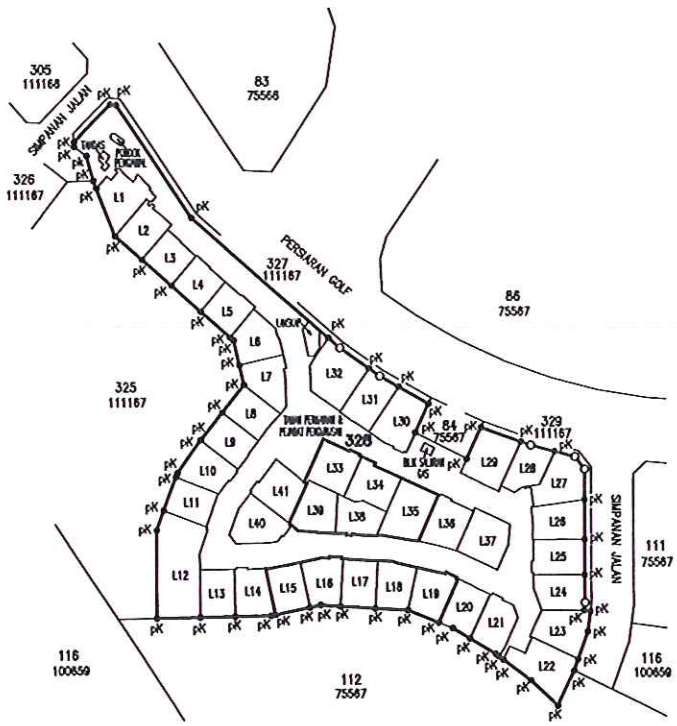

Saya, Sr LAU WEI SENG, seorang Jurukur Tanah yang dilen di bawah Akta Jurukur Tanah Berlesen 1958 (Akta 458) memperakui bahawa pengukuran darimana pelan ini telah disediakan, telah dijalankan dan ditanda di atas tanah oleh saya atau di bawah arahan saya sendiri secara langsung di lapangan semata-mata mengikut Peraturan-peraturan Jurukur Tanah Berlesen, dan bahawa pelan ini secara tepat mewakili pengukuran yang telah disempurnakan pada...19...haribulan...Mac...2013

Bahawa saya bertanggungjawab sepenuhnya ke atas salah betulnya ukuran ini. Bertarikh...15...haribulan...Jun...2015

Jurukur Tanah Yang Dilen Di Bawah Akta 458

FAIL UKUR PUBL(B)SEL 99/2014

FAIL PTG PTG.SEL.51/1/1-P/2024-13

LEMBAR PIAWAI 84-D




Diluluskan oleh

Sr AHAMAD BIN ZAKARIA, KMN
PENGARAH UKUR DAN PEMETAAN
SELANGOR

PA(B) 160334-04


GAMBARAJAH A
TANPA SKALA

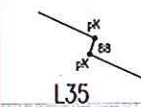

GAMBARAJAH D
TANPA SKALA




GAMBARAJAH B
TANPA SKALA

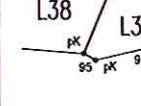

GAMBARAJAH E
TANPA SKALA



GAMBARAJAH C
TANPA SKALA

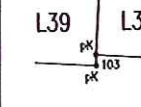

NO.	BERING	JARAK
38	88°43'30"	0.201
39	168°17'40"	0.321
40	326°50"	0.730
41	183°38'10"	0.691
42	91°35'00"	0.821
43	9°16'10"	3.511
44	88°15'20"	2.568
45	108°07'30"	1.655
46	20°00'20"	0.819
47	0°35'10"	0.261
48	20°46'20"	0.717
49	11°42'40"	0.955
84	36°10'50"	0.702
85	20°47'10"	0.622
86	11°46'00"	1.050
87	20°43'50"	1.404
88	18°09'50"	0.098
94	25°23'20"	1.743
95	29°00'50"	0.077
96	27°41'20"	1.722
97	26°05'50"	2.939
98	27°02'30"	3.126
99	27°00'50"	3.313
100	27°57'00"	0.802
101	18°05'20"	0.546
102	2°28'10"	0.587
103	17°50'40"	0.121
104	22°23'20"	0.121
105	30°43'40"	0.919
106	11°07'20"	1.584
107	24°53'20"	1.668


PELAN PETAK TANAH
PETAK L15 HINGGA L19,
PETAK L33 HINGGA L35 DAN
PETAK L38 HINGGA L39
SKALA 1:300

TAMAN PERMAINAN &
PEJABAT PENGURUSAN

LIHAT PA(B) 160334-03

LIHAT PA(B) 160334-03


GAMBARAJAH F
TANPA SKALA

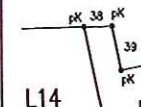

JADUAL STRATA

PETAK	PA(B)	UNIT SYER	PETAK	PA(B)	UNIT SYER
L15	160334-04	37/1791	L33	160334-04	43/1791
L16	160334-04	40/1791	L34	160334-04	41/1791
L17	160334-04	39/1791	L35	160334-04	52/1791
L18	160334-04	39/1791	L38	160334-04	35/1791
L19	160334-04	41/1791	L39	160334-04	42/1791

NEGERI SELANGOR
DAERAH PETALING
BANDAR SAUJANA
LOT 328 (PA 111167) GRN 274389
NOMBOR HAKMILIK GERAN 274389
KELUASAN LOT = 26039 m²
SKALA 1 : 2500
SKIM 9969

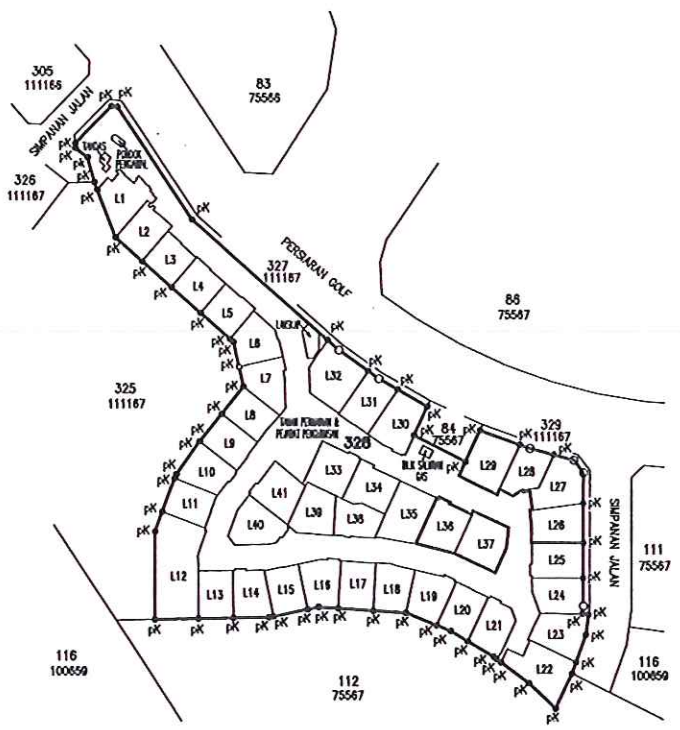

Saya, Sr. LAU WEI SENG seorang Jurukur Tanah yang dilesen di bawah Akta Jurukur Tanah Berlesen 1958 (Akta 458) memperakui bahawa pengukuran darimana pelan ini telah disediakan, telah dijalankan dan ditanda di atas tanah oleh saya atau di bawah arahan saya sendiri secara langsung di lapangan semata-mata mengikut Peraturan-peraturan Jurukur Tanah Berlesen, dan bahawa pelan ini secara tepat mewakili pengukuran yang telah disempurnakan pada 19.06.2013.

Bahawa saya bertanggungjawab sepenuhnya ke atas salah betulnya ukuran ini.
Bertarikh 15.06.2015

Jurukur Tanah Yang Dilesen Di Bawah Akta 458

FAIL UKUR PUBL(B)SEL 99/2014

FAIL PTG PTG.SEL.51/1/1-P/203-13






LEMBAR PIAWAI 84-D

Diluluskan oleh

(Sr. AHAMAD BIN ZAKARIA, KMN)
PENGARAH UKUR DAN PEMETAAN
SELANGOR




PA(B) 160334-06

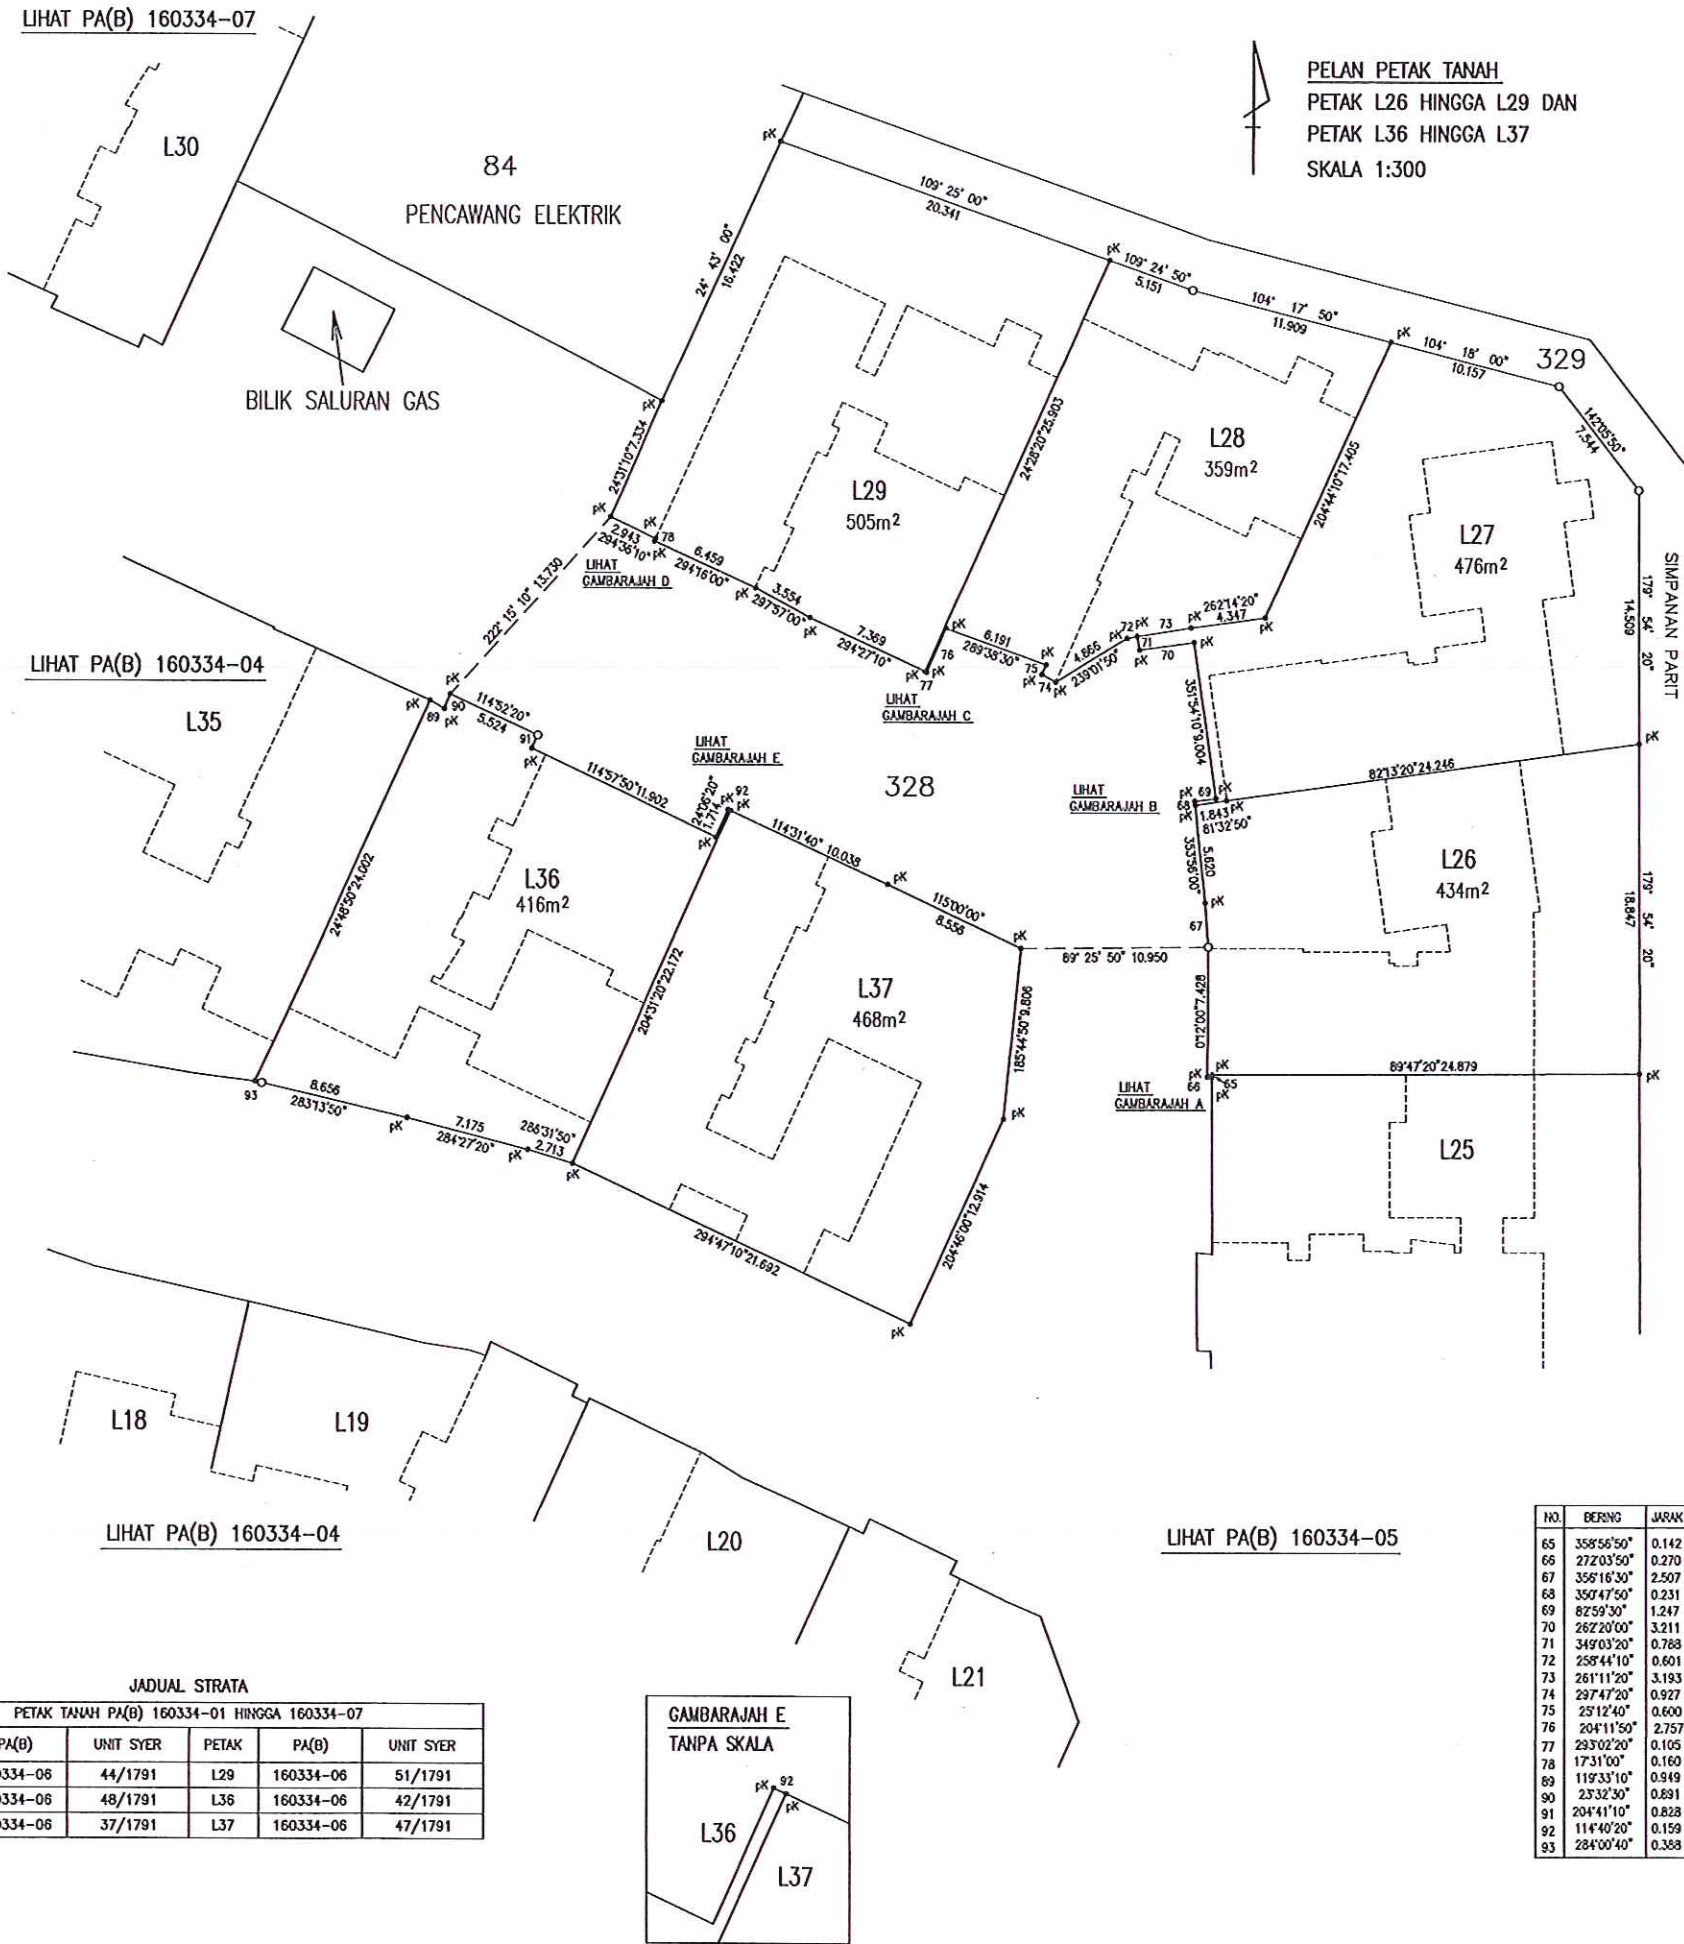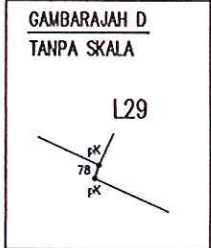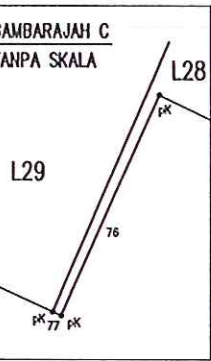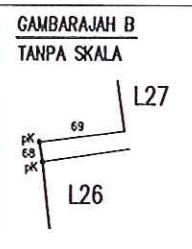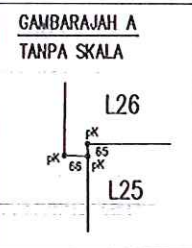

JADUAL STRATA

PETAK TANAH PA(B) 160334-01 HINGGA 160334-07					
PETAK	PA(B)	UNIT SYER	PETAK	PA(B)	UNIT SYER
L26	160334-06	44/1791	L29	160334-06	51/1791
L27	160334-06	48/1791	L36	160334-06	42/1791
L28	160334-06	37/1791	L37	160334-06	47/1791

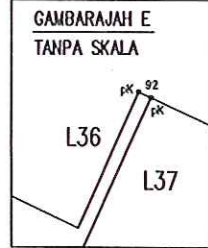

PELAN PETAK TANAH
PETAK L26 HINGGA L29 DAN
PETAK L36 HINGGA L37
SKALA 1:300

NO.	BERING	JARAK
65	358°56'50"	0.142
66	272°03'50"	0.270
67	358°16'30"	2.507
68	350°47'50"	0.231
69	82°59'30"	1.247
70	262°20'00"	3.211
71	349°03'20"	0.788
72	258°44'10"	0.601
73	261°11'20"	3.193
74	297°47'20"	0.927
75	251°12'40"	0.600
76	204°11'50"	2.757
77	293°02'20"	0.105
78	173°11'00"	0.160
