

http://jupem2u.sgr.jupem.gov.my/j2u/jupem2u.html?SessionId=KZSSy2kubuSSVfxvgw.H2

MSN Malaysia | Latest News, H... Laman Utama Laman Utama Laman Utama Jupem2U v4 Google Maps

File Edit View Favorites Tools Help

Jupem2U
Jabatan Ukur dan Pemetaan Selangor

Home

Info Tool

Current Position: (x=5,678.165326, y=-66,678.645707)
WGS84 Position: (lon=101.557883, lat=3.077103)

- > Block
- > Indexmap
- > Fail Ukur
- > Fail Ukur (1)
- > Ndcdb Lot

No. Lot	45
UPI	10087000145
Keluasan	11829.806
Tujuan Ukur	
Kegunaan Tanah	PERUMAHAN/KEDIAMAN
No. PA	PA27860
Status	NDCDB
No. Failukur	
Nama Pemilik	
Alamat Pemilik	
Tarikh Kemaskini	22/12/2012

- > Seksyen
- > Mukim
- > Daerah

Ver. 5.21.03.05

Copyright © Jabatan Ukur dan Pemetaan Malaysia. All Rights Reserved. (Best View in IE 11.0, Min Resolution 1280 x 1024)

Coordinate...

4:34 PM
19/5/2021

Lot 45
petaan Bukit Tiran
Seksyen 1
Daerah Petaling

PA 53347 PA 53346
PA 72503
PA 238115

841 92-13

▼ Search

3.077103,101.557883

Search

ex. NYC

Get Directions History

✓ 3.077103,101.557883

▼ Places

▼ My Places

▼ Sightseeing Tour


Make sure 3D Buildings
layer is checked

- ☒ site
- ☒ LOT 1063
- ☒ LOT 2005
- ☒ lot 3411
- ☒ lot 5847 & 5846
- ☒ lot 4362
- ☒ lot 2256
- ☒ lot 2615
- ☒ LOT 10482
- ☒ LOT 2567
- ☐ LOT 2007
- ☐ LOT 2005
- ☐ LOT 2637
- ☐ Personal Site Collection

▼ Layers

▼ Primary Database

- ☐ Announcements
- ☒ Borders and Labels
- ☒ Places
- ☒ Photos
- ☒ Roads
- ☐ 3D Buildings
- ☐ Weather
- ☐ Gallery
- ☐ More
- ☒ Terrain

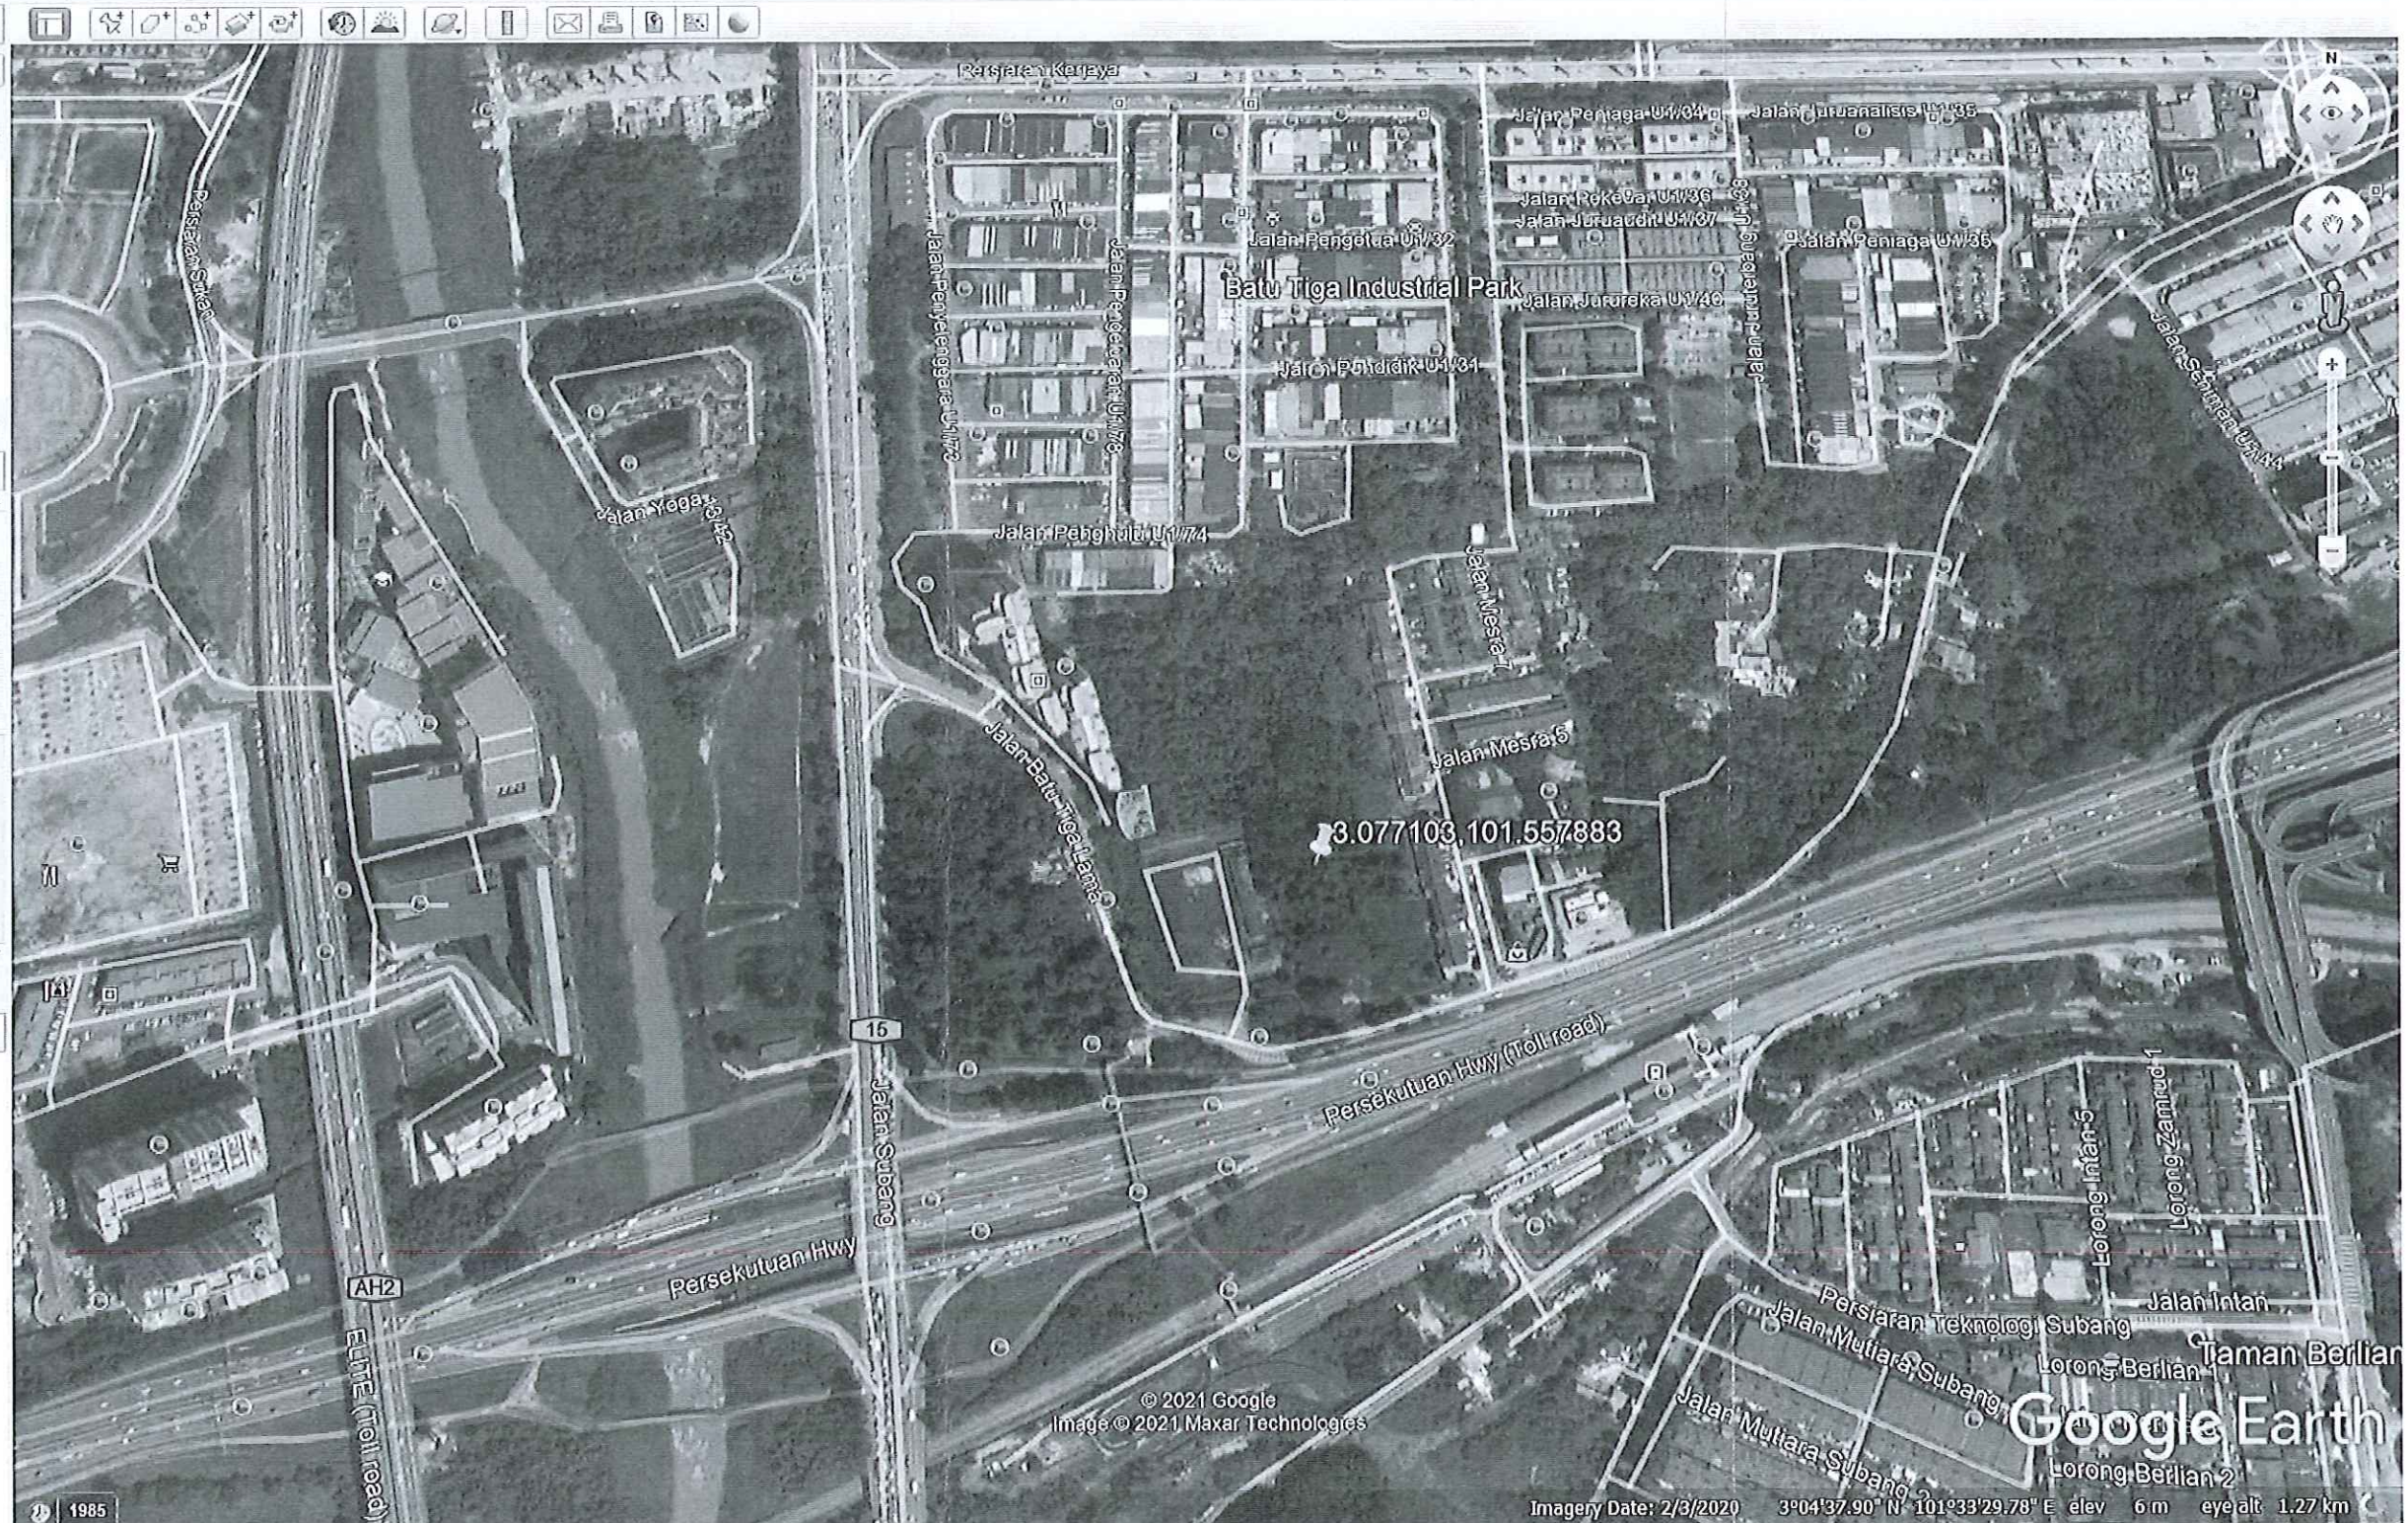© 2021 Google
Image © 2021 Maxar Technologies

Imagery Date: 2/3/2020 3°04'37.90" N 101°33'29.78" E elev 6 m eye alt 1.27 km

4:48 PM
19/5/2021

C.P. 27910

NOTE

No	Lot	Residual portion of Lot vide Plan	Acquisition for purpose of
1	42	34	Federal Highway & Road Improvement
2	43	35	
3	44	36	
4	45	2	
5	46	37	
6	47	38	
7	48	39	
8	49	40	
9	50	41	
10	1230 Mukim of	1012 Mukim of	
11	1231 Damansara	990 Damansara	

LOTS 42-50 SECTION 1 (SEE NOTE)

VILLAGE OF BATU TIGA

LOTS 1230 & 1231 (SEE NOTE)


MUKIM OF DAMANSARA

DISTRICT OF KLANG

Scale Two Chains to an Inch

ENLARGEMENT

Scale Fifty Links to an Inch

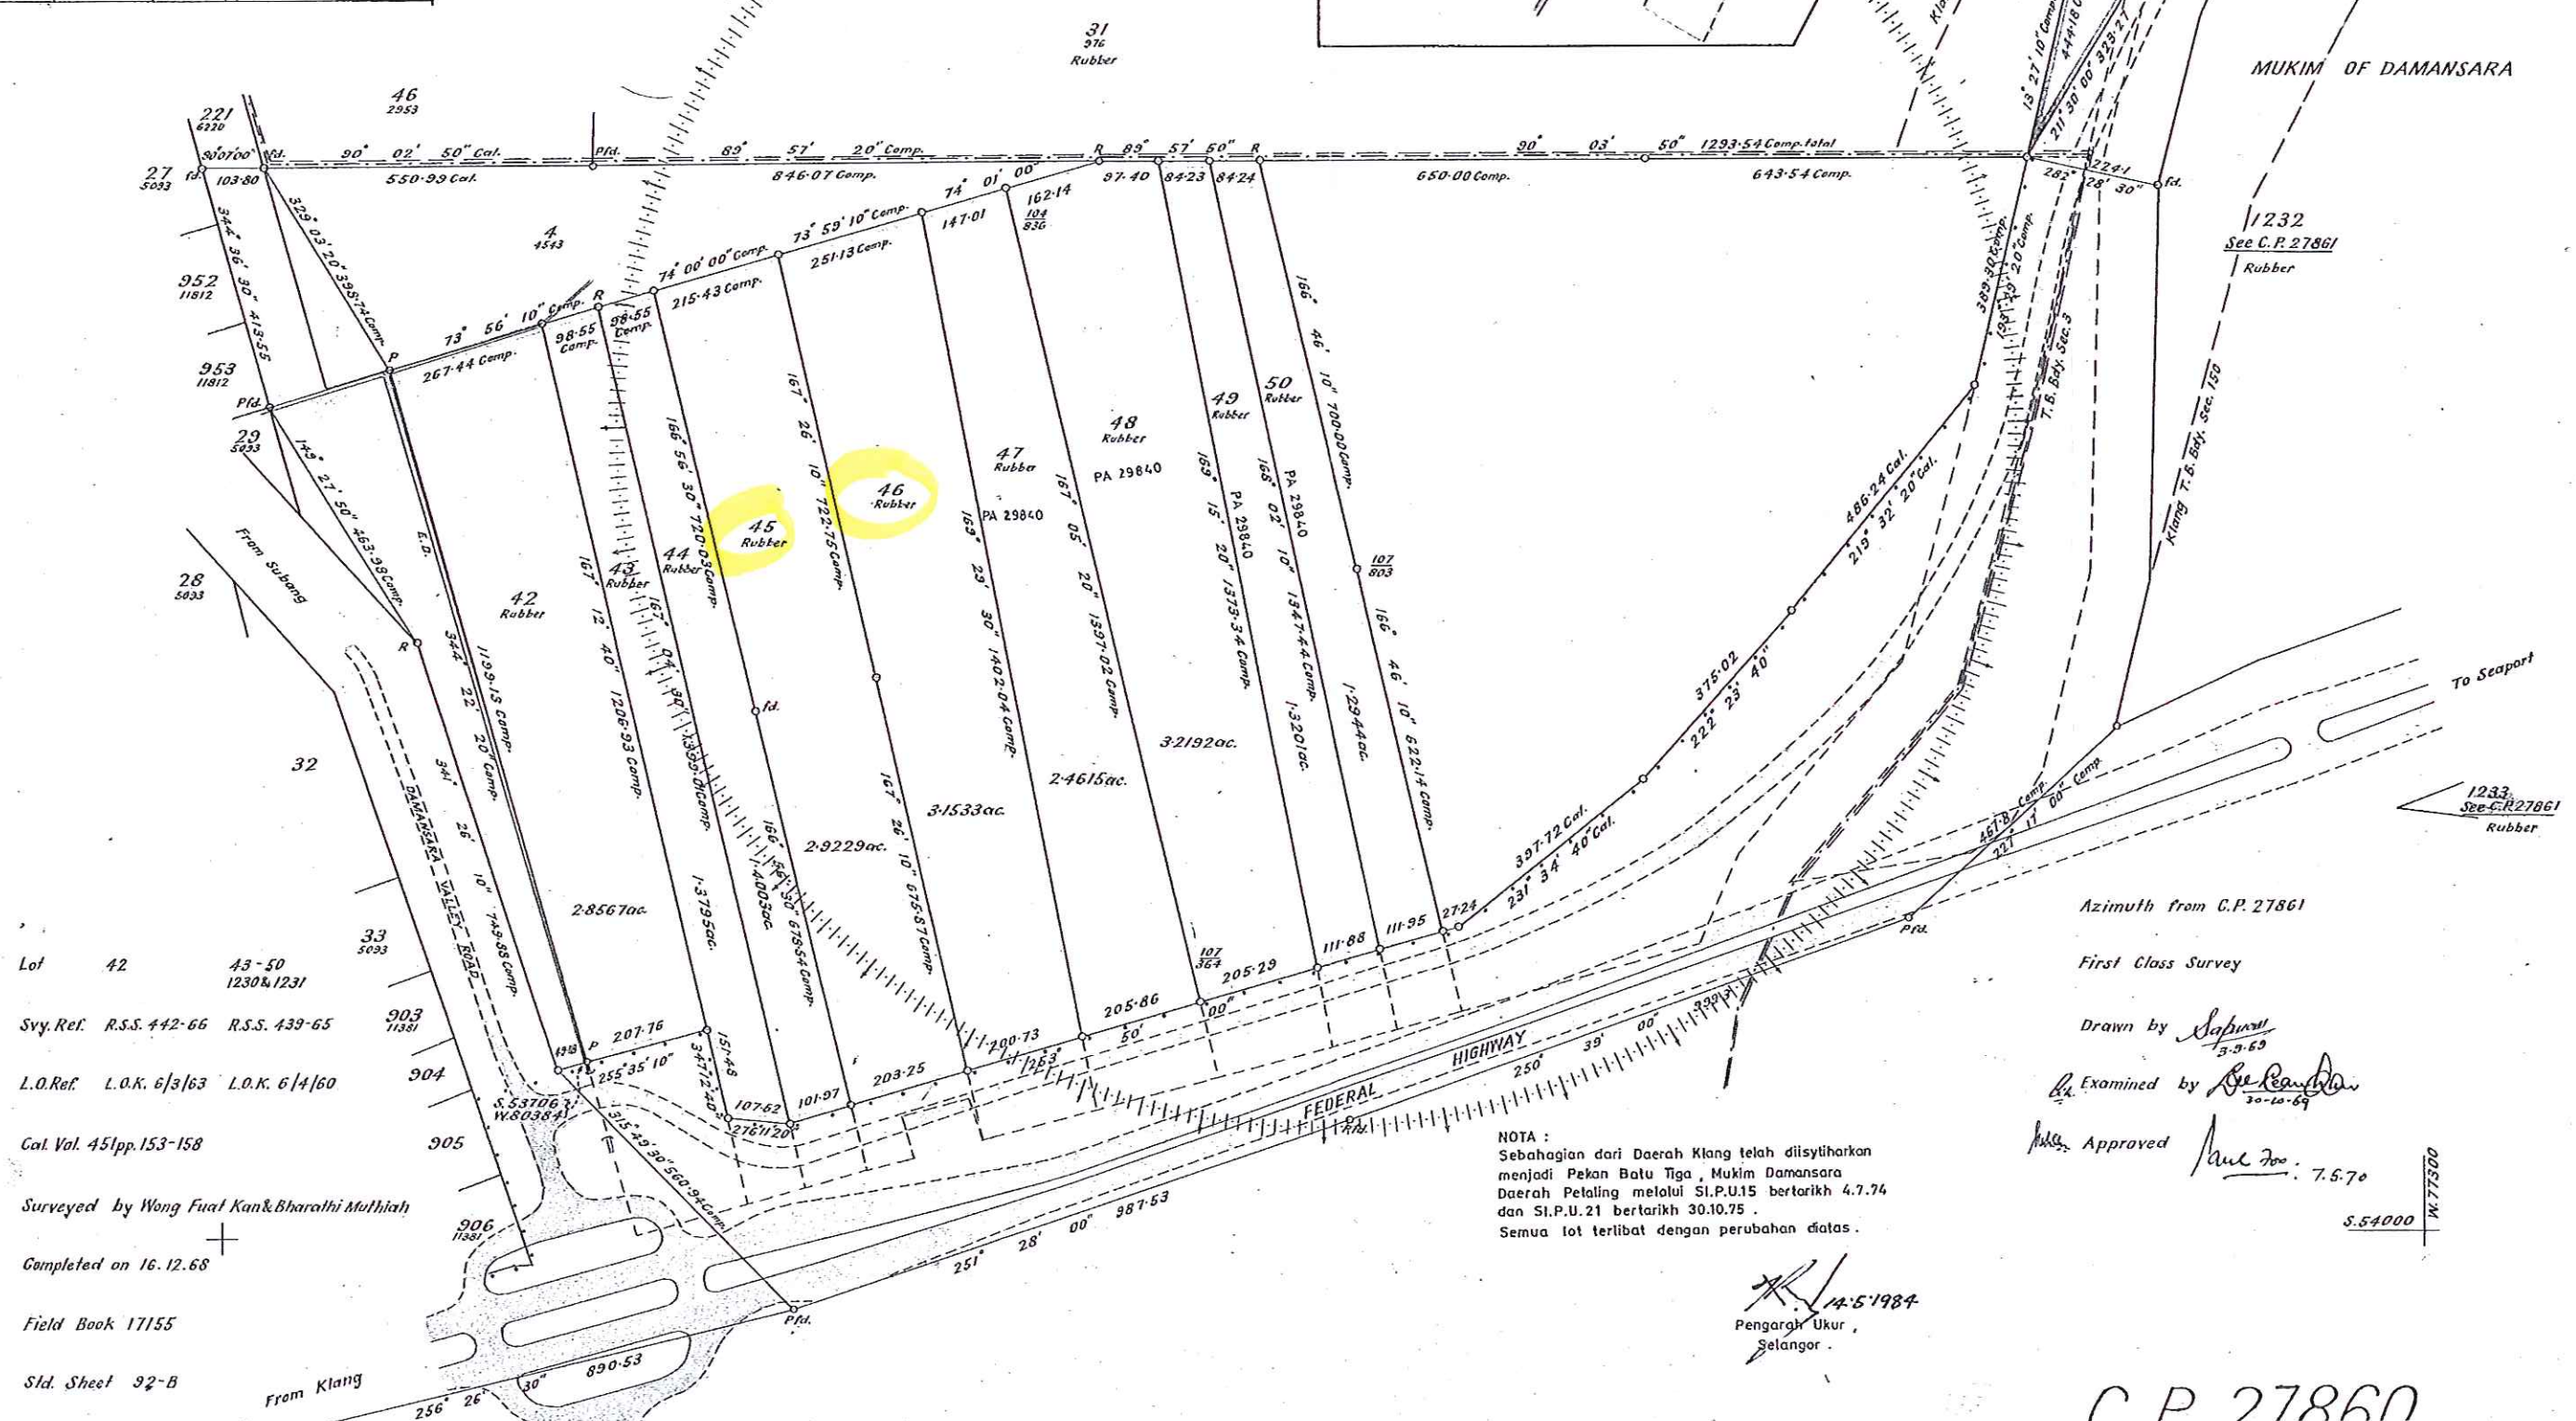

Lot 42 43-50
1230 & 1231

Svy. Ref. R.S.S. 442-66 R.S.S. 439-65

L.O. Ref. L.O.K. 6/3/63 L.O.K. 6/4/60

Cal. Vol. 451pp. 153-158

Surveyed by Wong Fual Kan & Bharathi Muthiah

Completed on 16.12.68

Field Book 17155

Std. Sheet 92-B

Azimuth from C.P. 27861

First Class Survey


Drawn by *Sapin*
3.3.69Examined by *Se Rana*
30.10.69Approved *Paul* 7.5.70

NOTA :
Sebahagian dari Daerah Klang telah diisytiharkan
menjadi Pekan Batu Tiga, Mukim Damansara
Daerah Petaling melalui S.I.P.U.15 bertarikh 4.7.74
dan S.I.P.U.21 bertarikh 30.10.75.
Semua lot terlibat dengan perubahan diatas.

14.5.1984
Pengarah Ukur,
Selangor.

C P 27860

00608 M
S. 522400

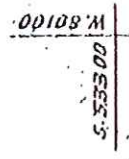

DISTRICT OF KLANG

Srd. Sheet 92 - B

Completed on 3. 4. 71

94
Pela atau Qalaq ini tidak boleh
disalin walau separuh sahaja
melainkan dengan kebenaran
Ketua Pengarah Ukur dan
Pemetaan, Malaysia.
Completed on 4. 71

Plan No. 26569

(75)

NEGERI SELANGOR
DAERAH PETALING
MUKIM DAMANSARA
LOT 39264-39292 & 39308-39315
BAKI SEBAHAGIAN LOT 46 (PA 2953)
SKALA 1:500

NOTA:-
Lot-lot yang terbit daripada pecahan dan penyerahan untuk Simpanan Jalan & Lorong

"Saya, HONG SIE CHING seorang Jurukur Berlesen dibawah Ordinan Jurukur Tanah Berlesen No. 11 tahun 1938, memperakui bahawa kerja ukur darimana ini telah disediakan telah dijalankan dan ditanda diatas tanah oleh saya dibawah arahan dan penyeliaan saya sendiri secara langsung ditempat kerja dan semua mata mengikut Peraturan-peraturan Jurukur Tanah Berlesen dan bahawa plan ini adalah merupakan dengan betulnya kerja ukur yang telah siap pada 11 Disember 1991.
Dahwa saya bertanggungjawab atas salah betulnya ukuran ini.
Ditandatangani 18 April 1991
Berikht
HONG SIE CHING, Jurukur
Berlesen dibawah Ordinan No. 11 tahun 1938."

Fail Ukur PU BL Sel 268-93

Fail Pej Tanah PTD P6-3854-90

Syit Piawai 92-B

K 1270 M 1-39

BK 37239-37241

Ukuran Kelas Satu


Az Ak Dpd PA 72503

Dicarta oleh
(Siti Rokiah bte Abdullah)

Diperiksa oleh
(K. Sashitharan) 13/1/96

Dituluskan oleh
(Ahmad Fauzi bin Nordin)
Pengaruh Ukur
Selangor Darul Ehsan
24.1.96

PA 72502

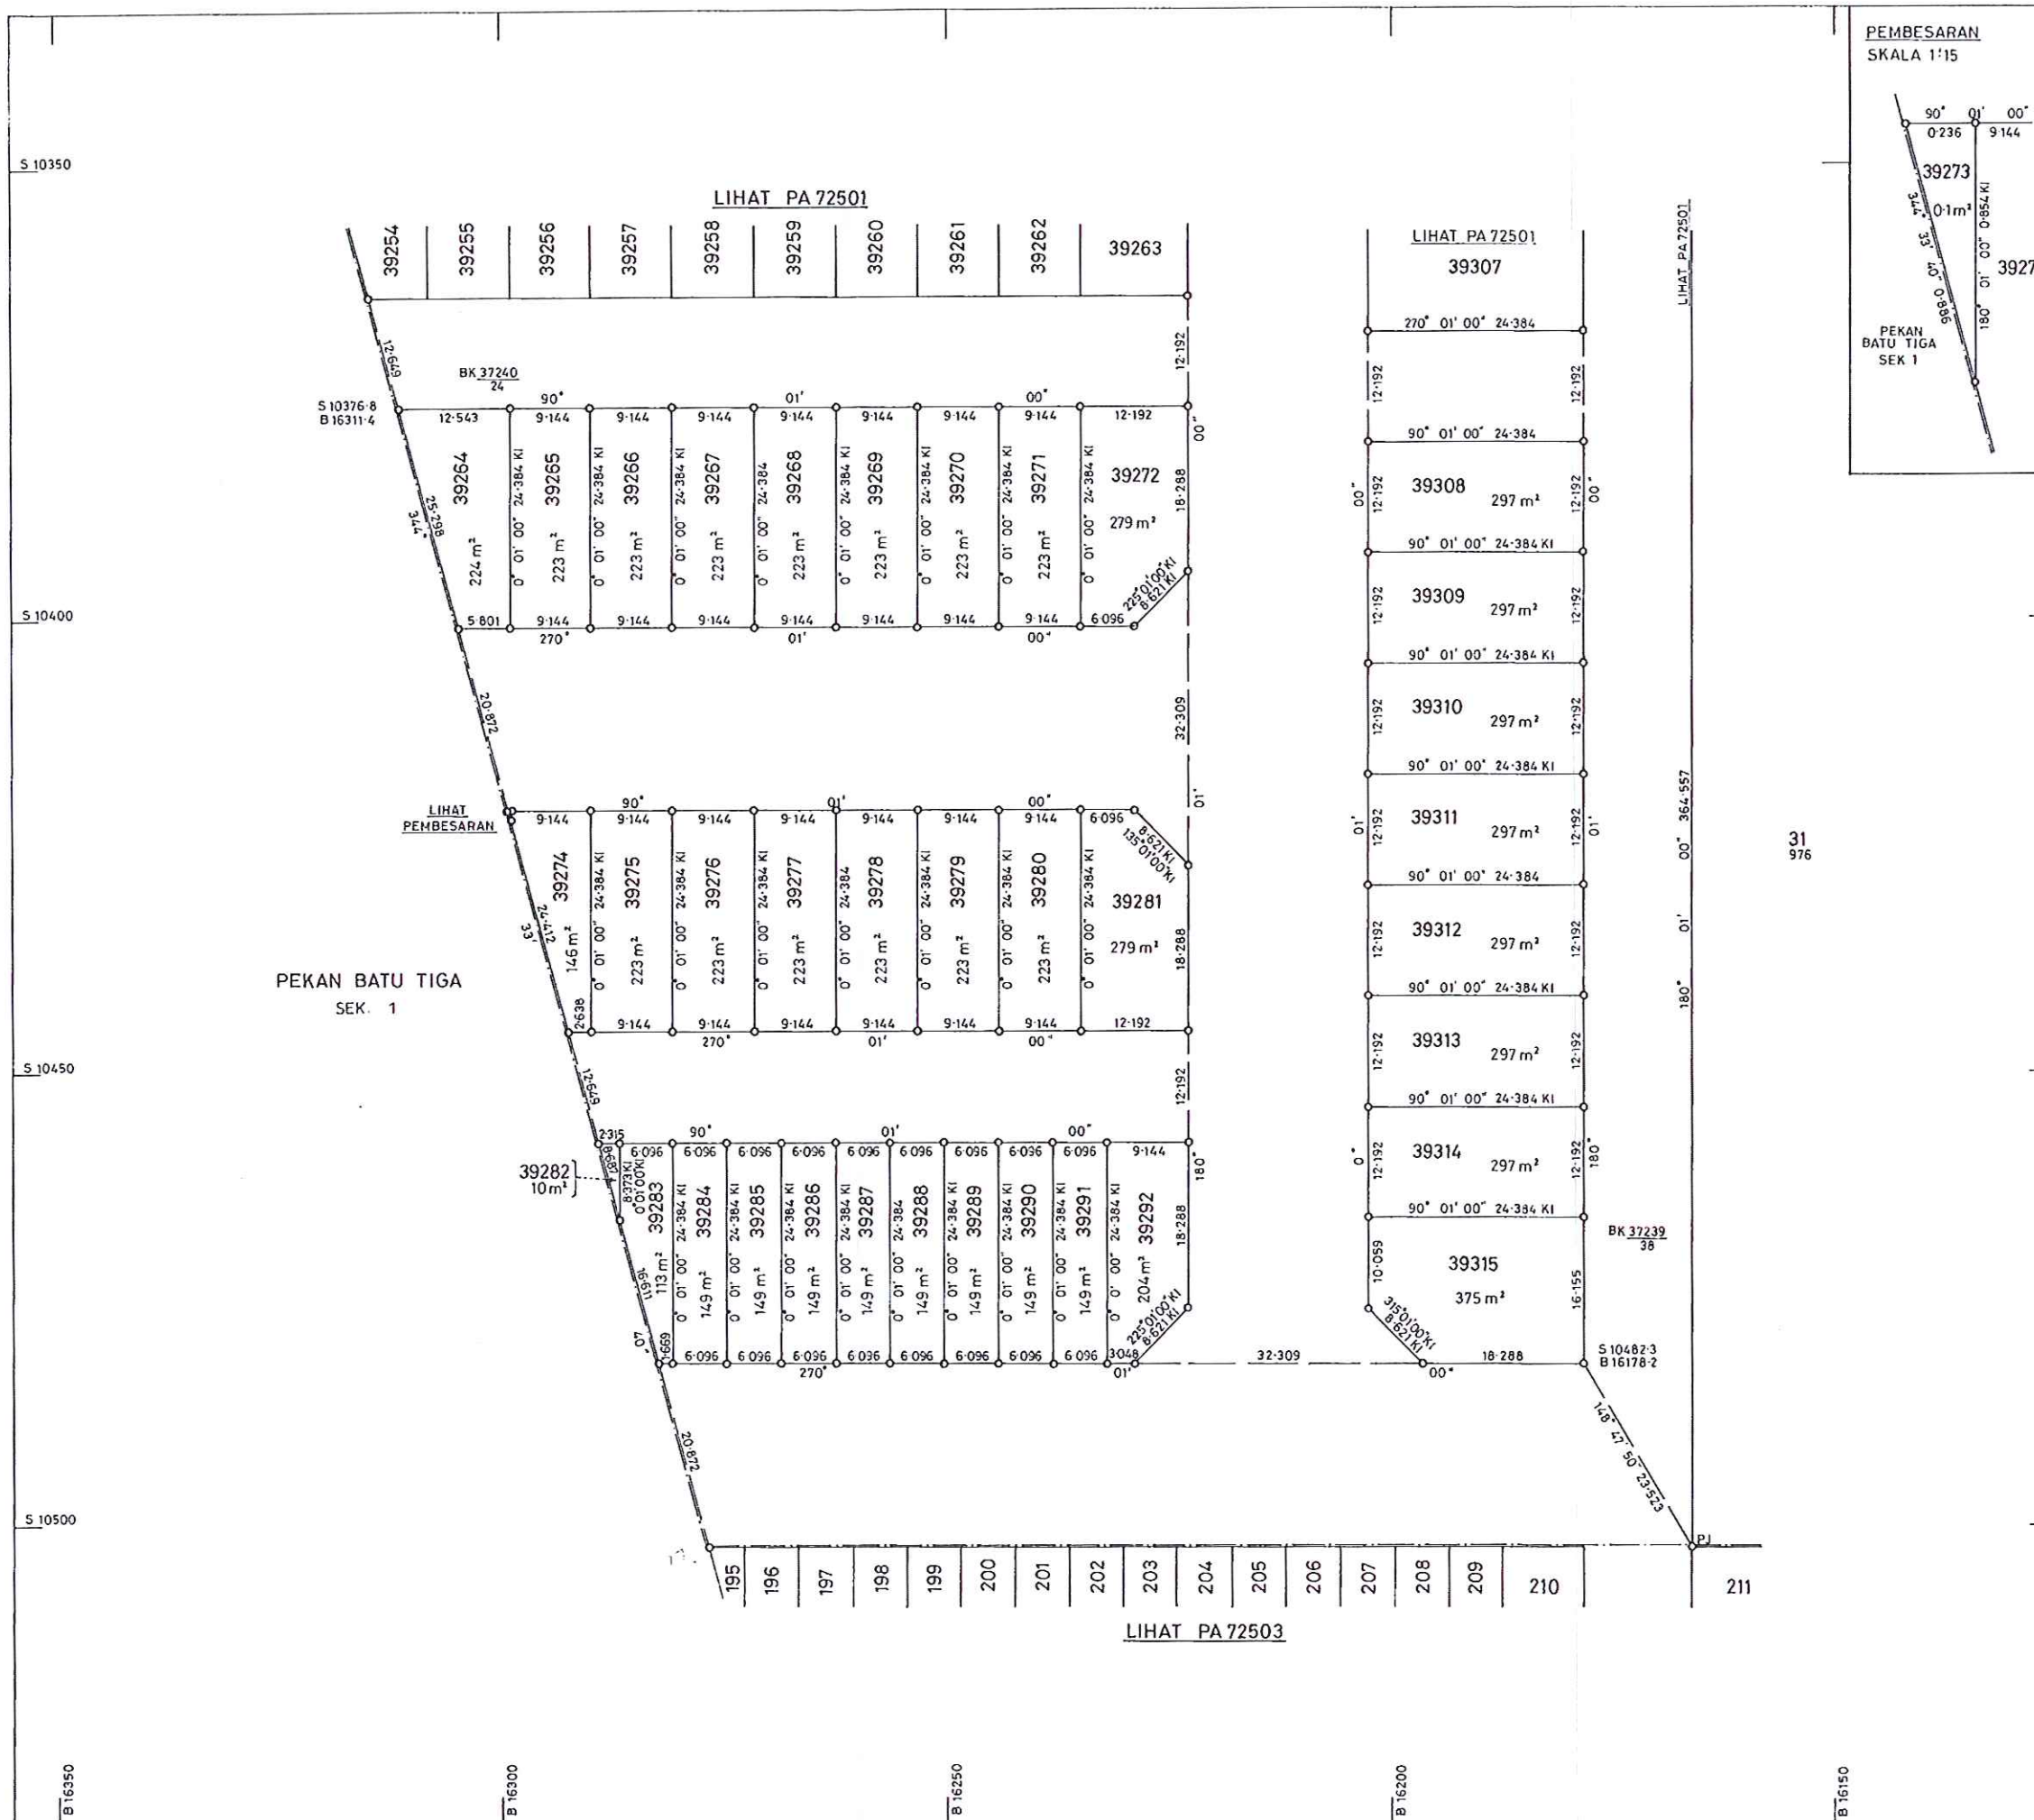

10 NEGERI SELANGOR

08 DAERAH PETALING

70. PEKAN BATU TIGA

0001 SEK 1

LOT 000065 - 000082 &

000101 - 000160

SEBAHAGIAN
BAKIL LOT 64 (PA29840)

SKALA 1 : 500

NOTA

Lot-lot yang terbit daripada pecahan
dan penyerahan untuk Simpanan Jalan
dan lorong

"Saya, Kamarudin Bin Mat Yusoff, seorang jurukur berlesen
di bawah Ordinan Jurukur Tanah Berlesen No. 11 tahun 1958,
memperakui bahawa kerja ukur darimana pelan ini telah di-
adakan telah dijalankan dan ditanda di atas tanah oleh atau
di bawah arahan dan penyeliaan.....Kok Swee Tuck.....sendiri
secara langsung di tempat-kerjelaar saya-mata mengikut
Peraturan-pesaturan Jurukur Tanah Berlesen dan bahawa pelan
ini adalah merunak dengan betulnya kerja ukur yang telah
dijalankan pada.....6.....haribulan.....November.....1985.....
Bawah saya bertanggungjawab atas salah betulnya ukuran ini.

Bertarikh.....4.....haribulan.....Mars.....1986.....

.....Jurukur
Berlesen di bawah Ordinan No. 11 tahun 1958".

Fail Ukur P.U. BL Sel 176-80

Fail Pej Tanah PHT.P.6/2931/77

Peta Kadastra 92 - B

JK 838 M56 - 98

Diukur oleh.....

Siap pada.....

BK 28067 - 28070

Ukuran Kelas Satu

Bg Ak Dpd Mh.....

Dicarta oleh.....
Ditambah oleh (TEH CHENG HOON)


Diperiksa oleh.....
(S. JOCARAJAH)

Diluluskan oleh.....
(CHAN KUEN MING)
Pegawai Ukur
Selangor

PA 10-053346

MUKIM DAMANSARA

31
976

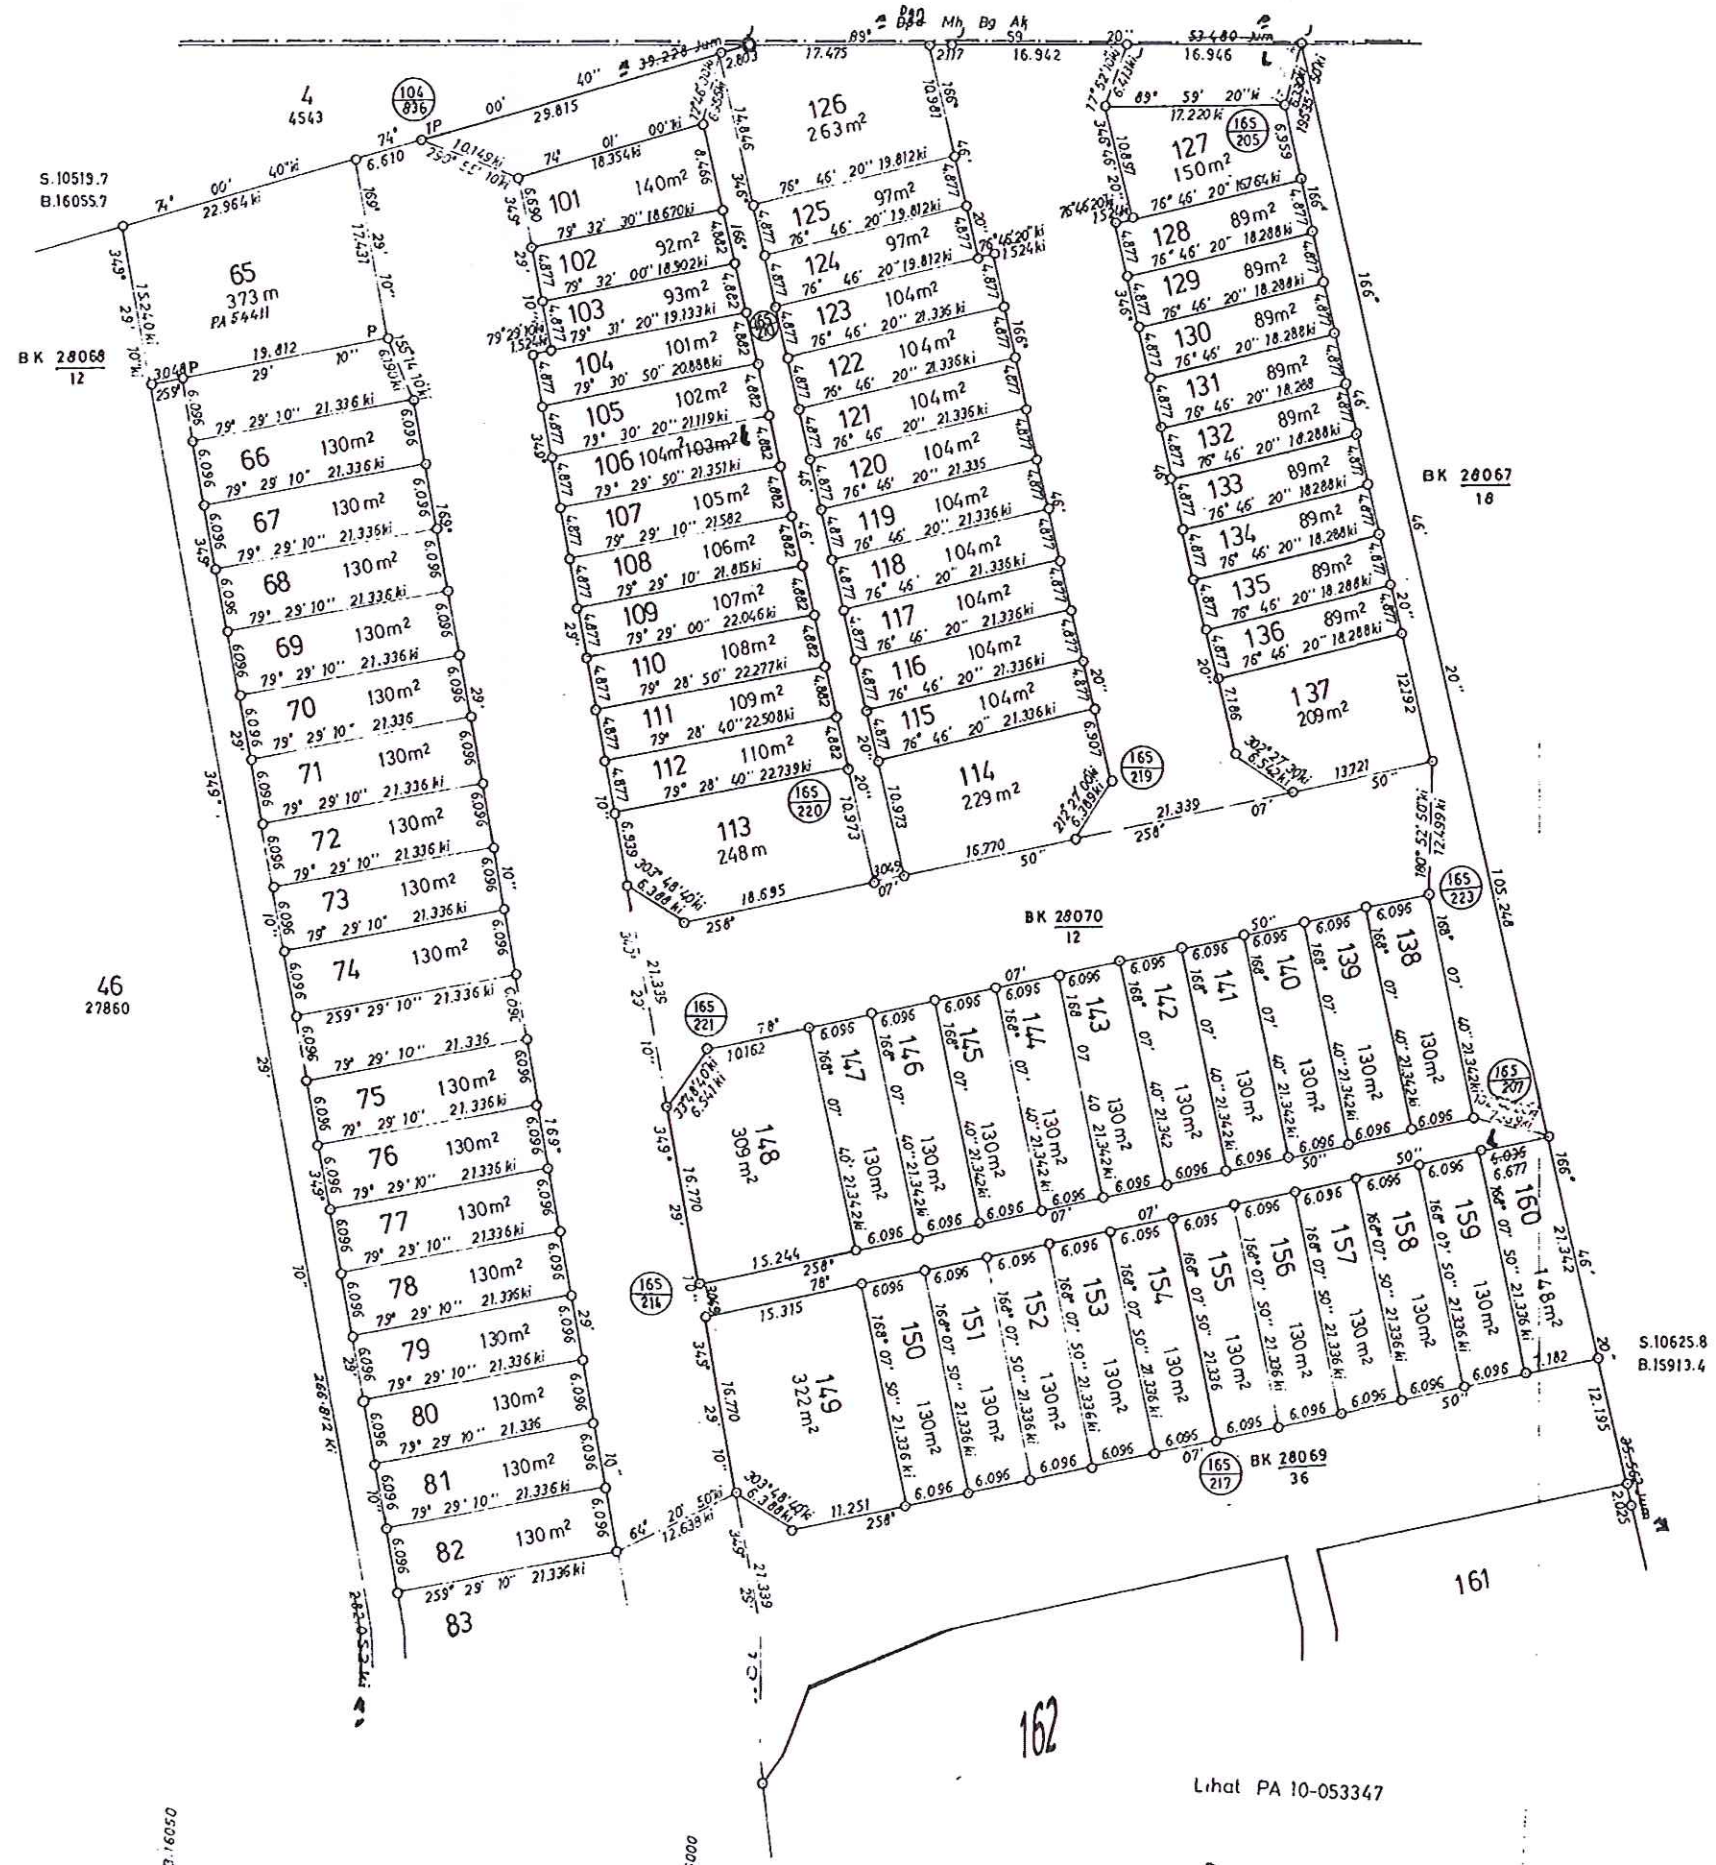

Lihat PA 10-053347

10 NEGERI SELANGOR
08 DAERAH PETALING
70 PEKAN BATU TIGA
0001 SEK 1

LOT 000083 - 000100 &
000161 - 000183
SEBAHAGIAN
BAKIL LOT 64 (PA 29840)
SKALA 1 : 500

NOTA -

Lot-lot yang terbit daripada pecahan
dan penyerahan untuk Simpanan Jalan
dan lorong

"Saya, Kamarudin Bin Mat Yunus, seorang jurukur berlesen
di bawah Ordinan Jurukur Tanah Berlesen No. 11 tahun 1958,
memperakui bahawa kerja ukur darimana pelan ini telah di-
kan telah dijalankan dan ditanda di atas tanah oleh atau
di bawah arahan dan penyeliaanKok Seng Tuck.....sendiri
secara langsung di tempat kerjakuar semata-mata mengikut
Peraturan-peraturan Jurukur Tanah Berlesen dan bahawa pelan
ini adalah merupakan dengan betulnya kerja ukur yang telah
dijalankan pada6.....haribulanNovember.....1985.....
Bahawa saya bertanggungjawab atas salah betulnya ukuran ini.

Bertarikh4.....haribulanMac.....1985.....

.....Jurukur
Berlesen di bawah Ordinan No. 11 tahun 1958".

Nota:

Lot 162 diserahkan untuk Kawasan Lapang

Fail Ukur P.U.B.L. Sel 176-80

Fail Pj Tanah PHT. P.6/2931/77

Peta Kadastra 92-B

JK 838 M56-98

Diukur oleh

Siapa-pada

BK 28067 - 28070

Ukuran Kelas Satu


Azimuth daripada PA 10-053346

Dicarta oleh Teh Cheng Hoon
Ditambah oleh (TEH CHENG HOON)

Diperiksa oleh S. J. G. A. J. A. H.
(S. JOGARAJAH)

Diluluskan oleh Chan Kuen Ming
29.8.85
(CHAN KUEN MING)
Pengarah Ukur
Selangor

PA 10-053347

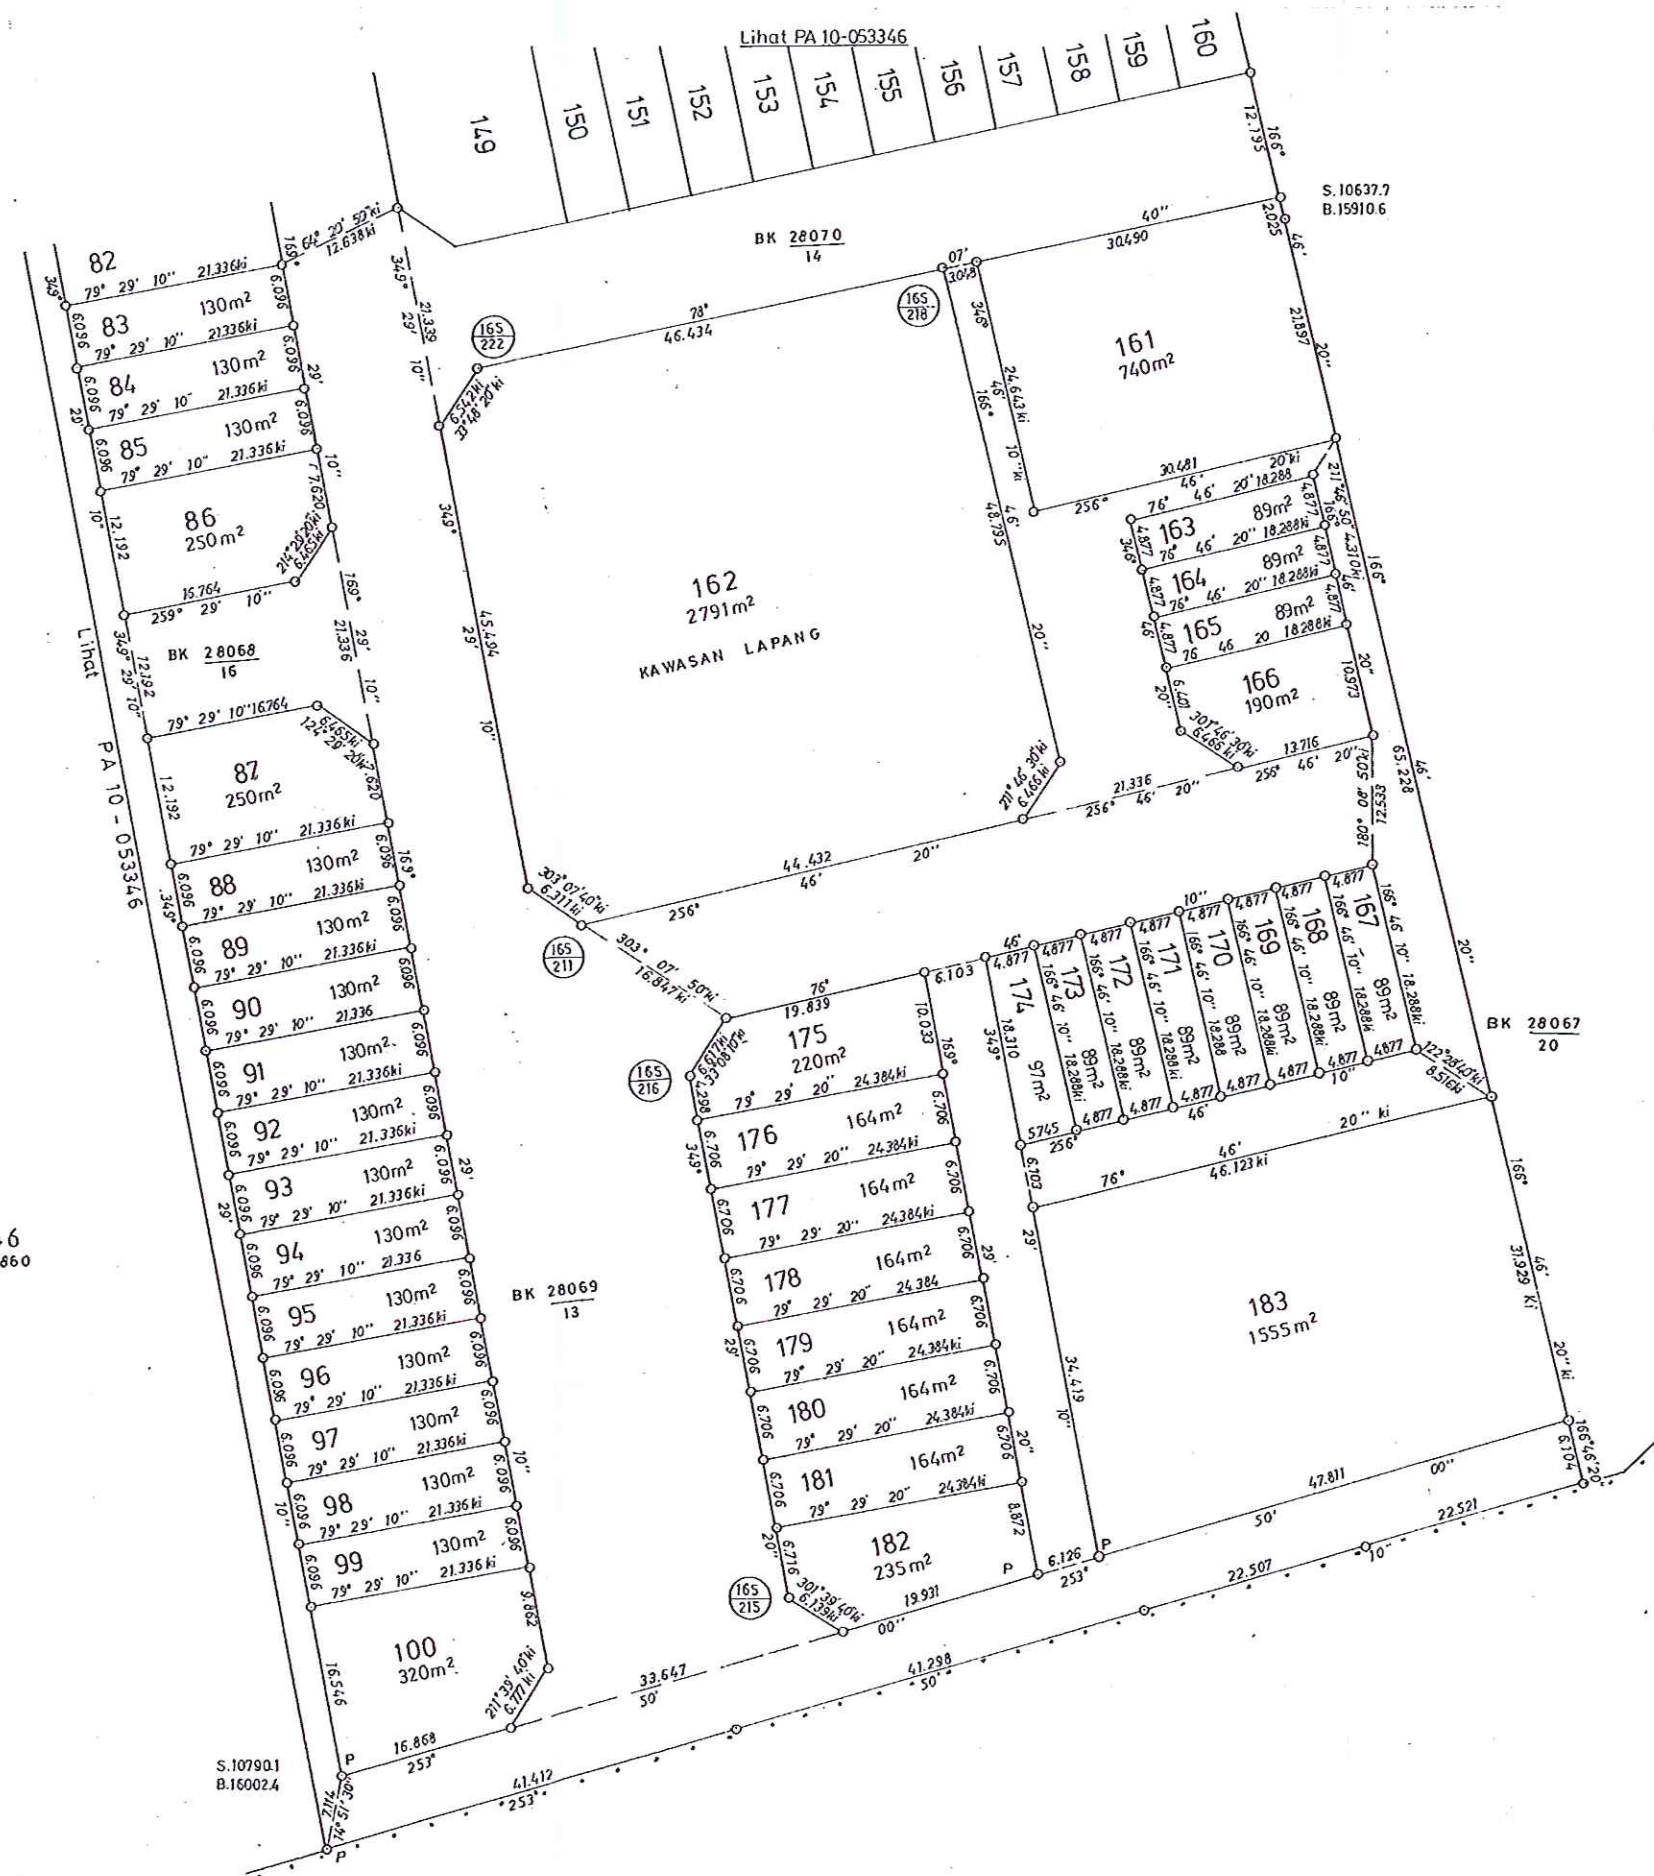


Serentak Dengan PA 81417 & 81418
Fail Ukur PU BL SEL 263/1992
Fail Pej Tanah PTD P2/BSA 18-90
Lembar Piowel 92-A & B
JK 2059 M 66-70 & 72-73
BK 40856 & 40857
Ukuran Kelas Satu


* Saya ZAINAL ABIDIN BN ABDUL RAHMAN seorang Jururuk Tanah yang disenai di bawah Akta 458 (Disemak 1991) memperakui bahawa kerja ukur darimana pelan ini telah disediakan telah dijalankan dan ditanda di atas tanah oleh atau di bawah arahan dan penyeliaan YEON CON ORNG sendiri secara langsung di tempat kerja/ruar semata – mata mengikut Peraturan – peraturan Jururuk Tanah yang disenai dan bahawa pelan ini adalah merupakan dengan belutnya kerja ukur yang telah siap pada 03 horbolan September 1996

Permana 12.5.00
 Tanah yang dlesen di bawah Akta 45B (Di semak 1991)

Diluluskan Oleh
2  12.9.2000
(Mohamed bin Yunus, AMN)
Pengeroh Ujur
Selangor Darul Ehsan

PA 81419

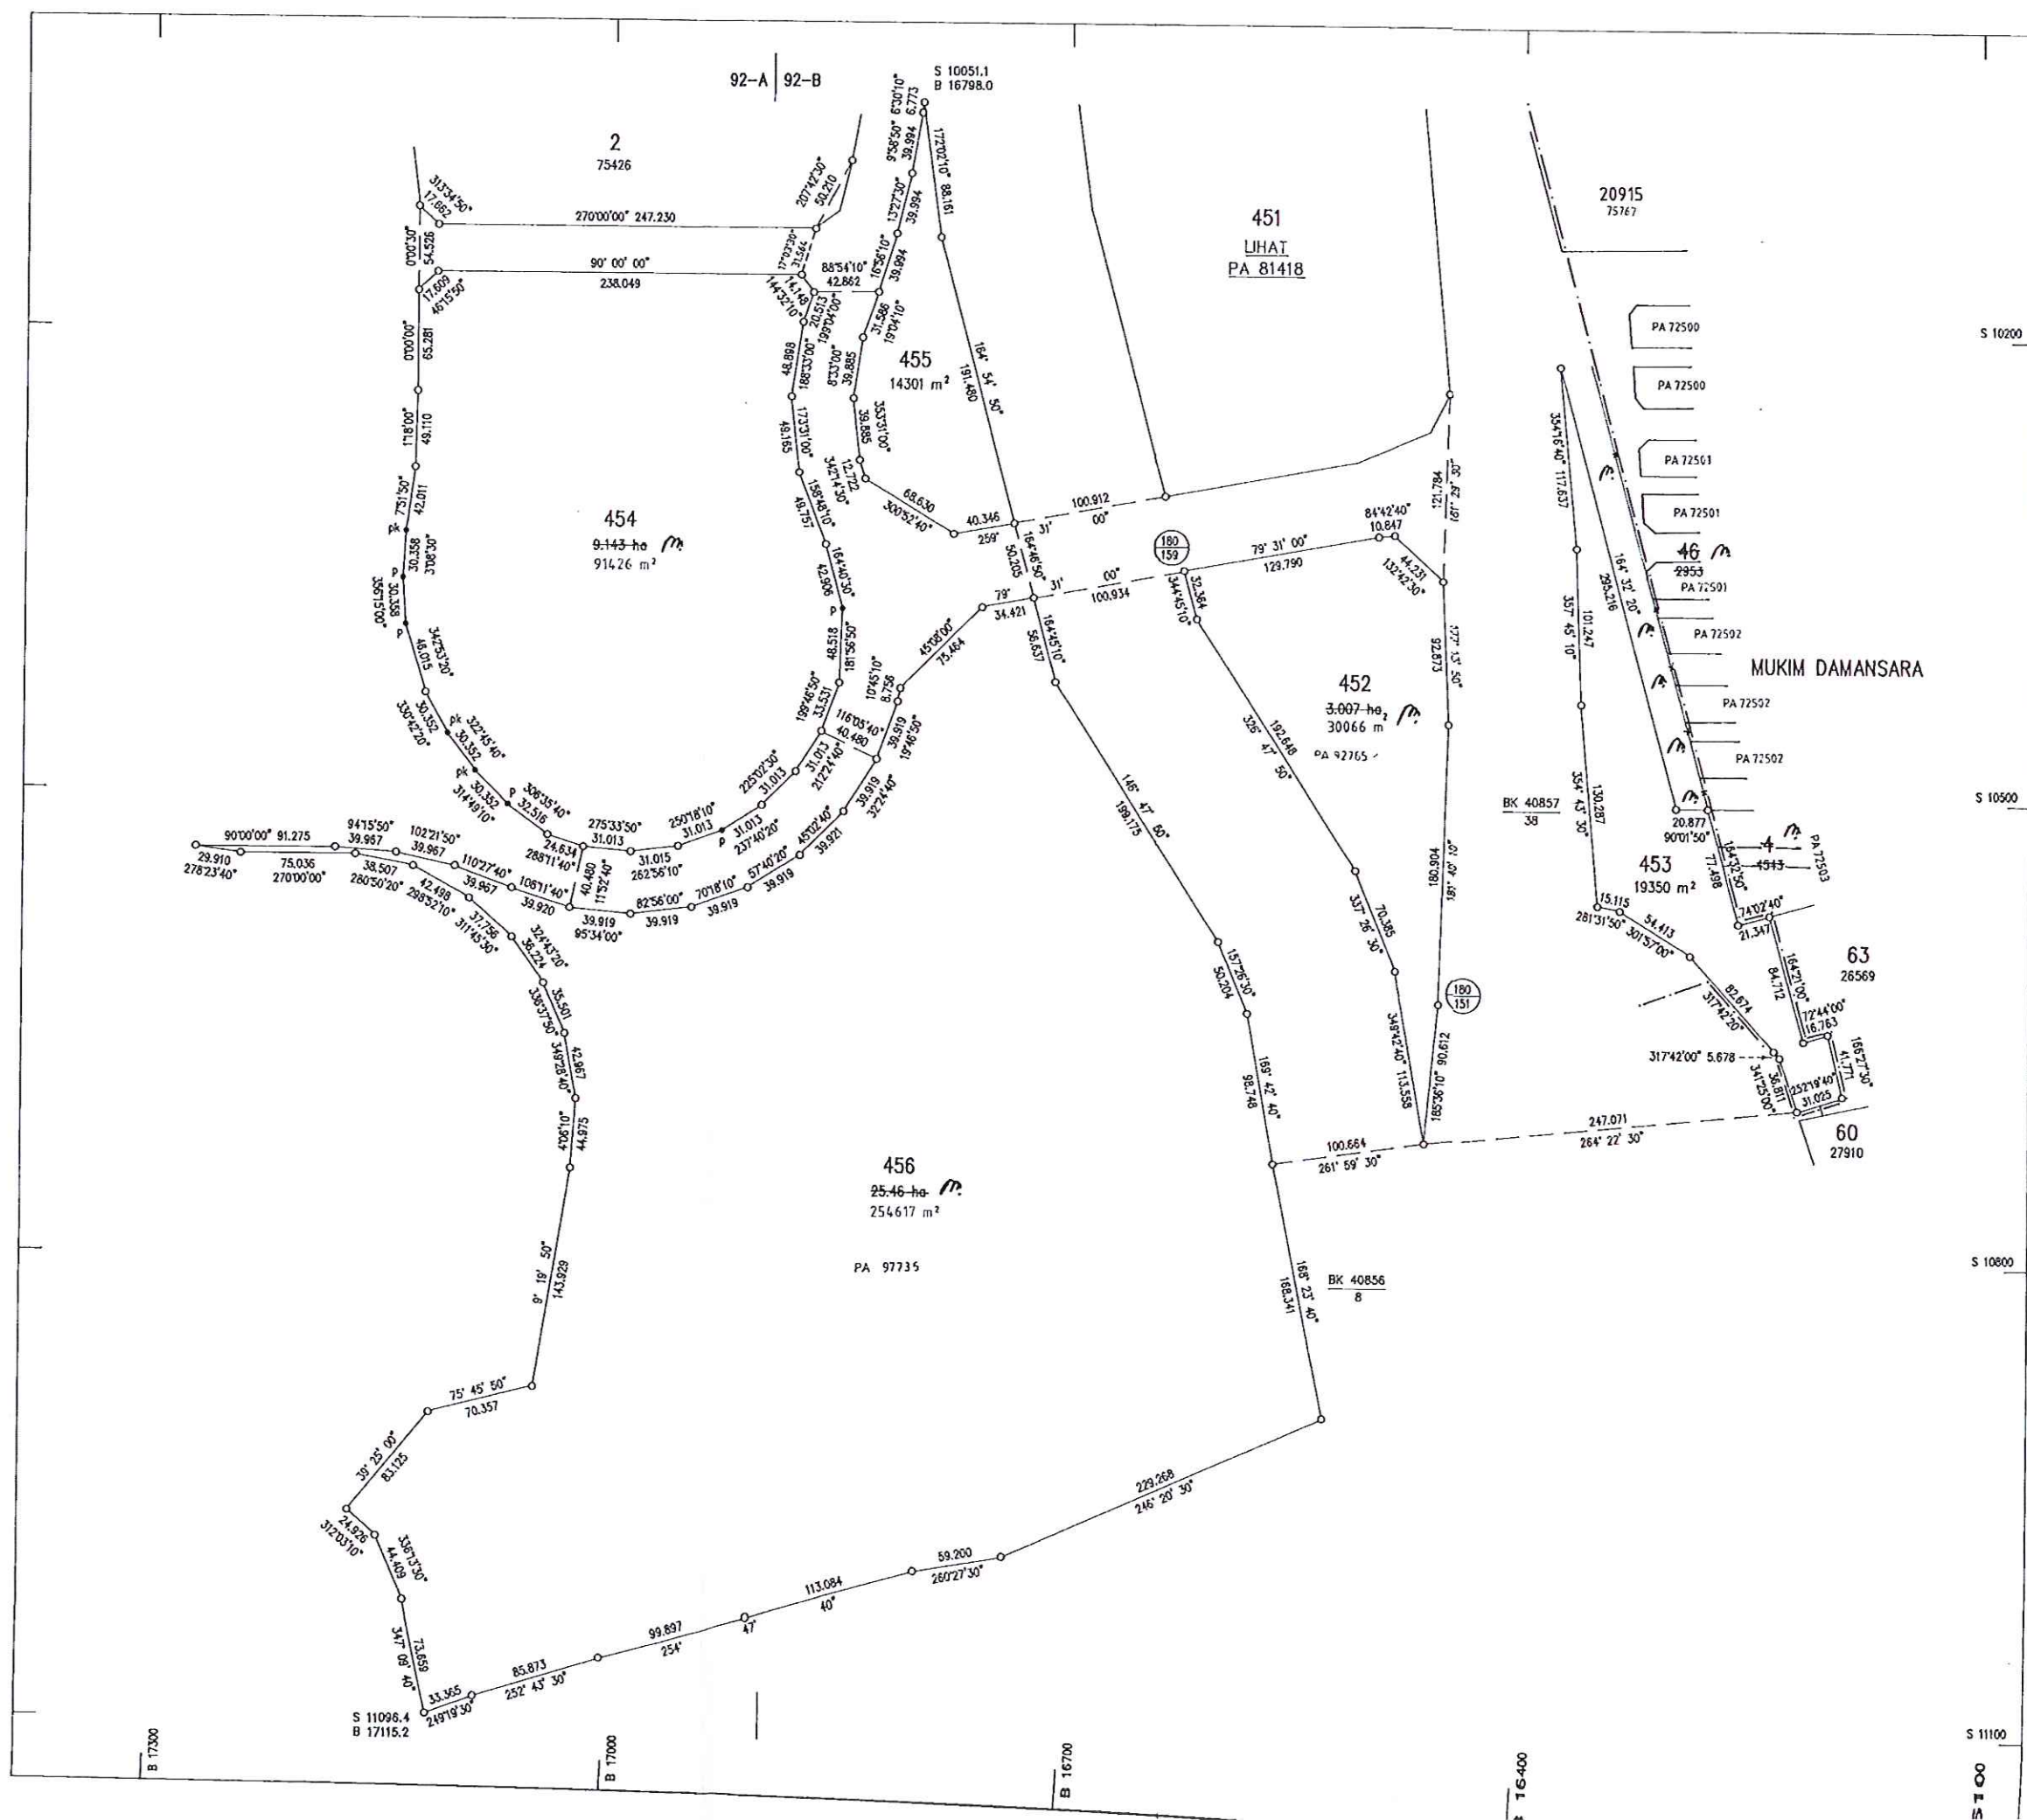

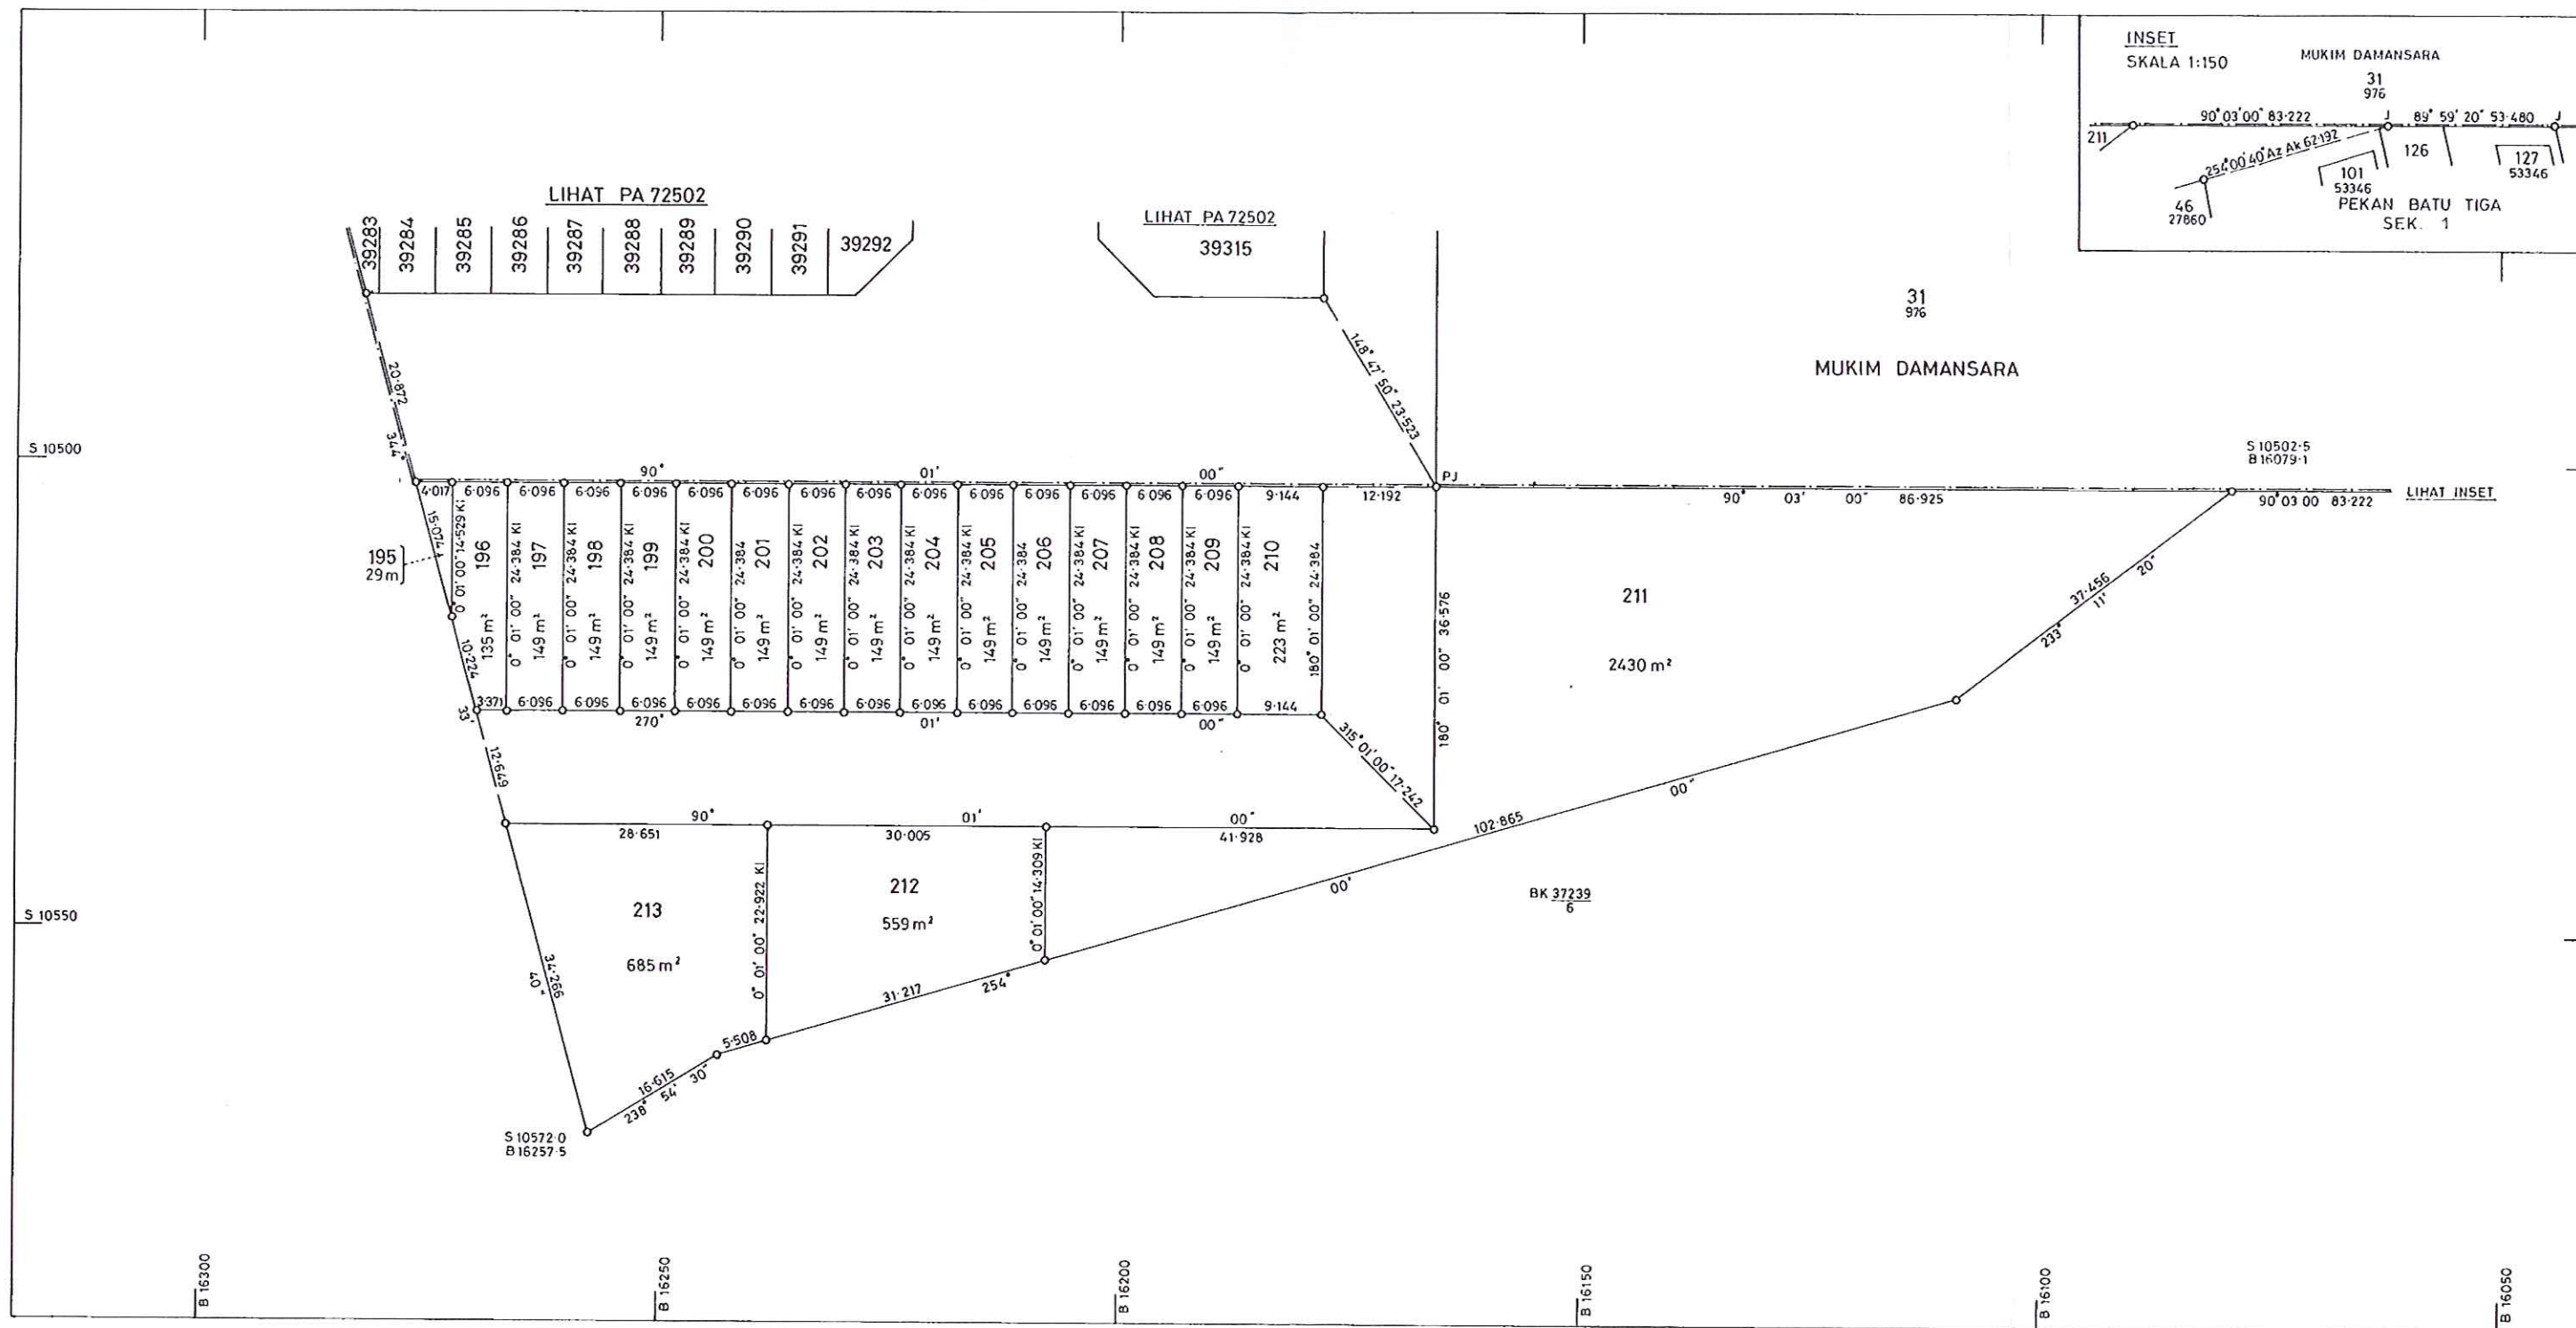

Dicarta oleh
(Siti Rokiah bte Abdullah)

Diperiksa oleh
(K. Sashitharan) 13/1/96

Dituluskan oleh
(Ahmad Fauzi bin Nordin) 24.1.96
Pegawai Ukur
Selangor Darul Ehsan

"Saya, HONG SEE CHING seorang Jurukur Berlesen dibawah Ordinan Jurukur Tanah Berlesen No. 11 tahun 1958, memperakui bahawa kerja ukur darimana pelan ini telah disediakan telah dijalankan dan ditanda diatas tanah oleh saya atau dibawah arahan dan penyeliaan saya sendiri secara langsung ditempat kerjakuar semata mata mengikut Peraturan-peraturan Jurukur Tanah Berlesen dan bahawa pelan ini adalah merupakan dengan betulnya kerja ukur yang telah siap pada.....haribulan.....Disember.....1991
Bahawa saya bertanggungjawab atas salah betulnya ukuran ini.
Ditandatangani pada.....19.....April.....1994
Ditandatangani pada.....1994.....Jurukur
Berlesen dibawah Ordinan No. 11 tahun 1958."

Fail Ukur PU BL Sel 268-93

Fail Pej Tanah PTD P6-3854-90

Syil Piawai 92-B

JK 1270 M 1-39


BK 37239-37241

Ukuran Kelas Satu

NEGERI SELANGOR
DAERAH PETALING
PEKAN BATU TIGA
SEKSYEN 1
LOT 195-213
BAKI LOT 4 (PA 4543)
SKALA 1:500

NOTA:-

Lot-lot yang terbit daripada pecahan dan penyerahan untuk Simpanan Jalan, Lorong & Parit

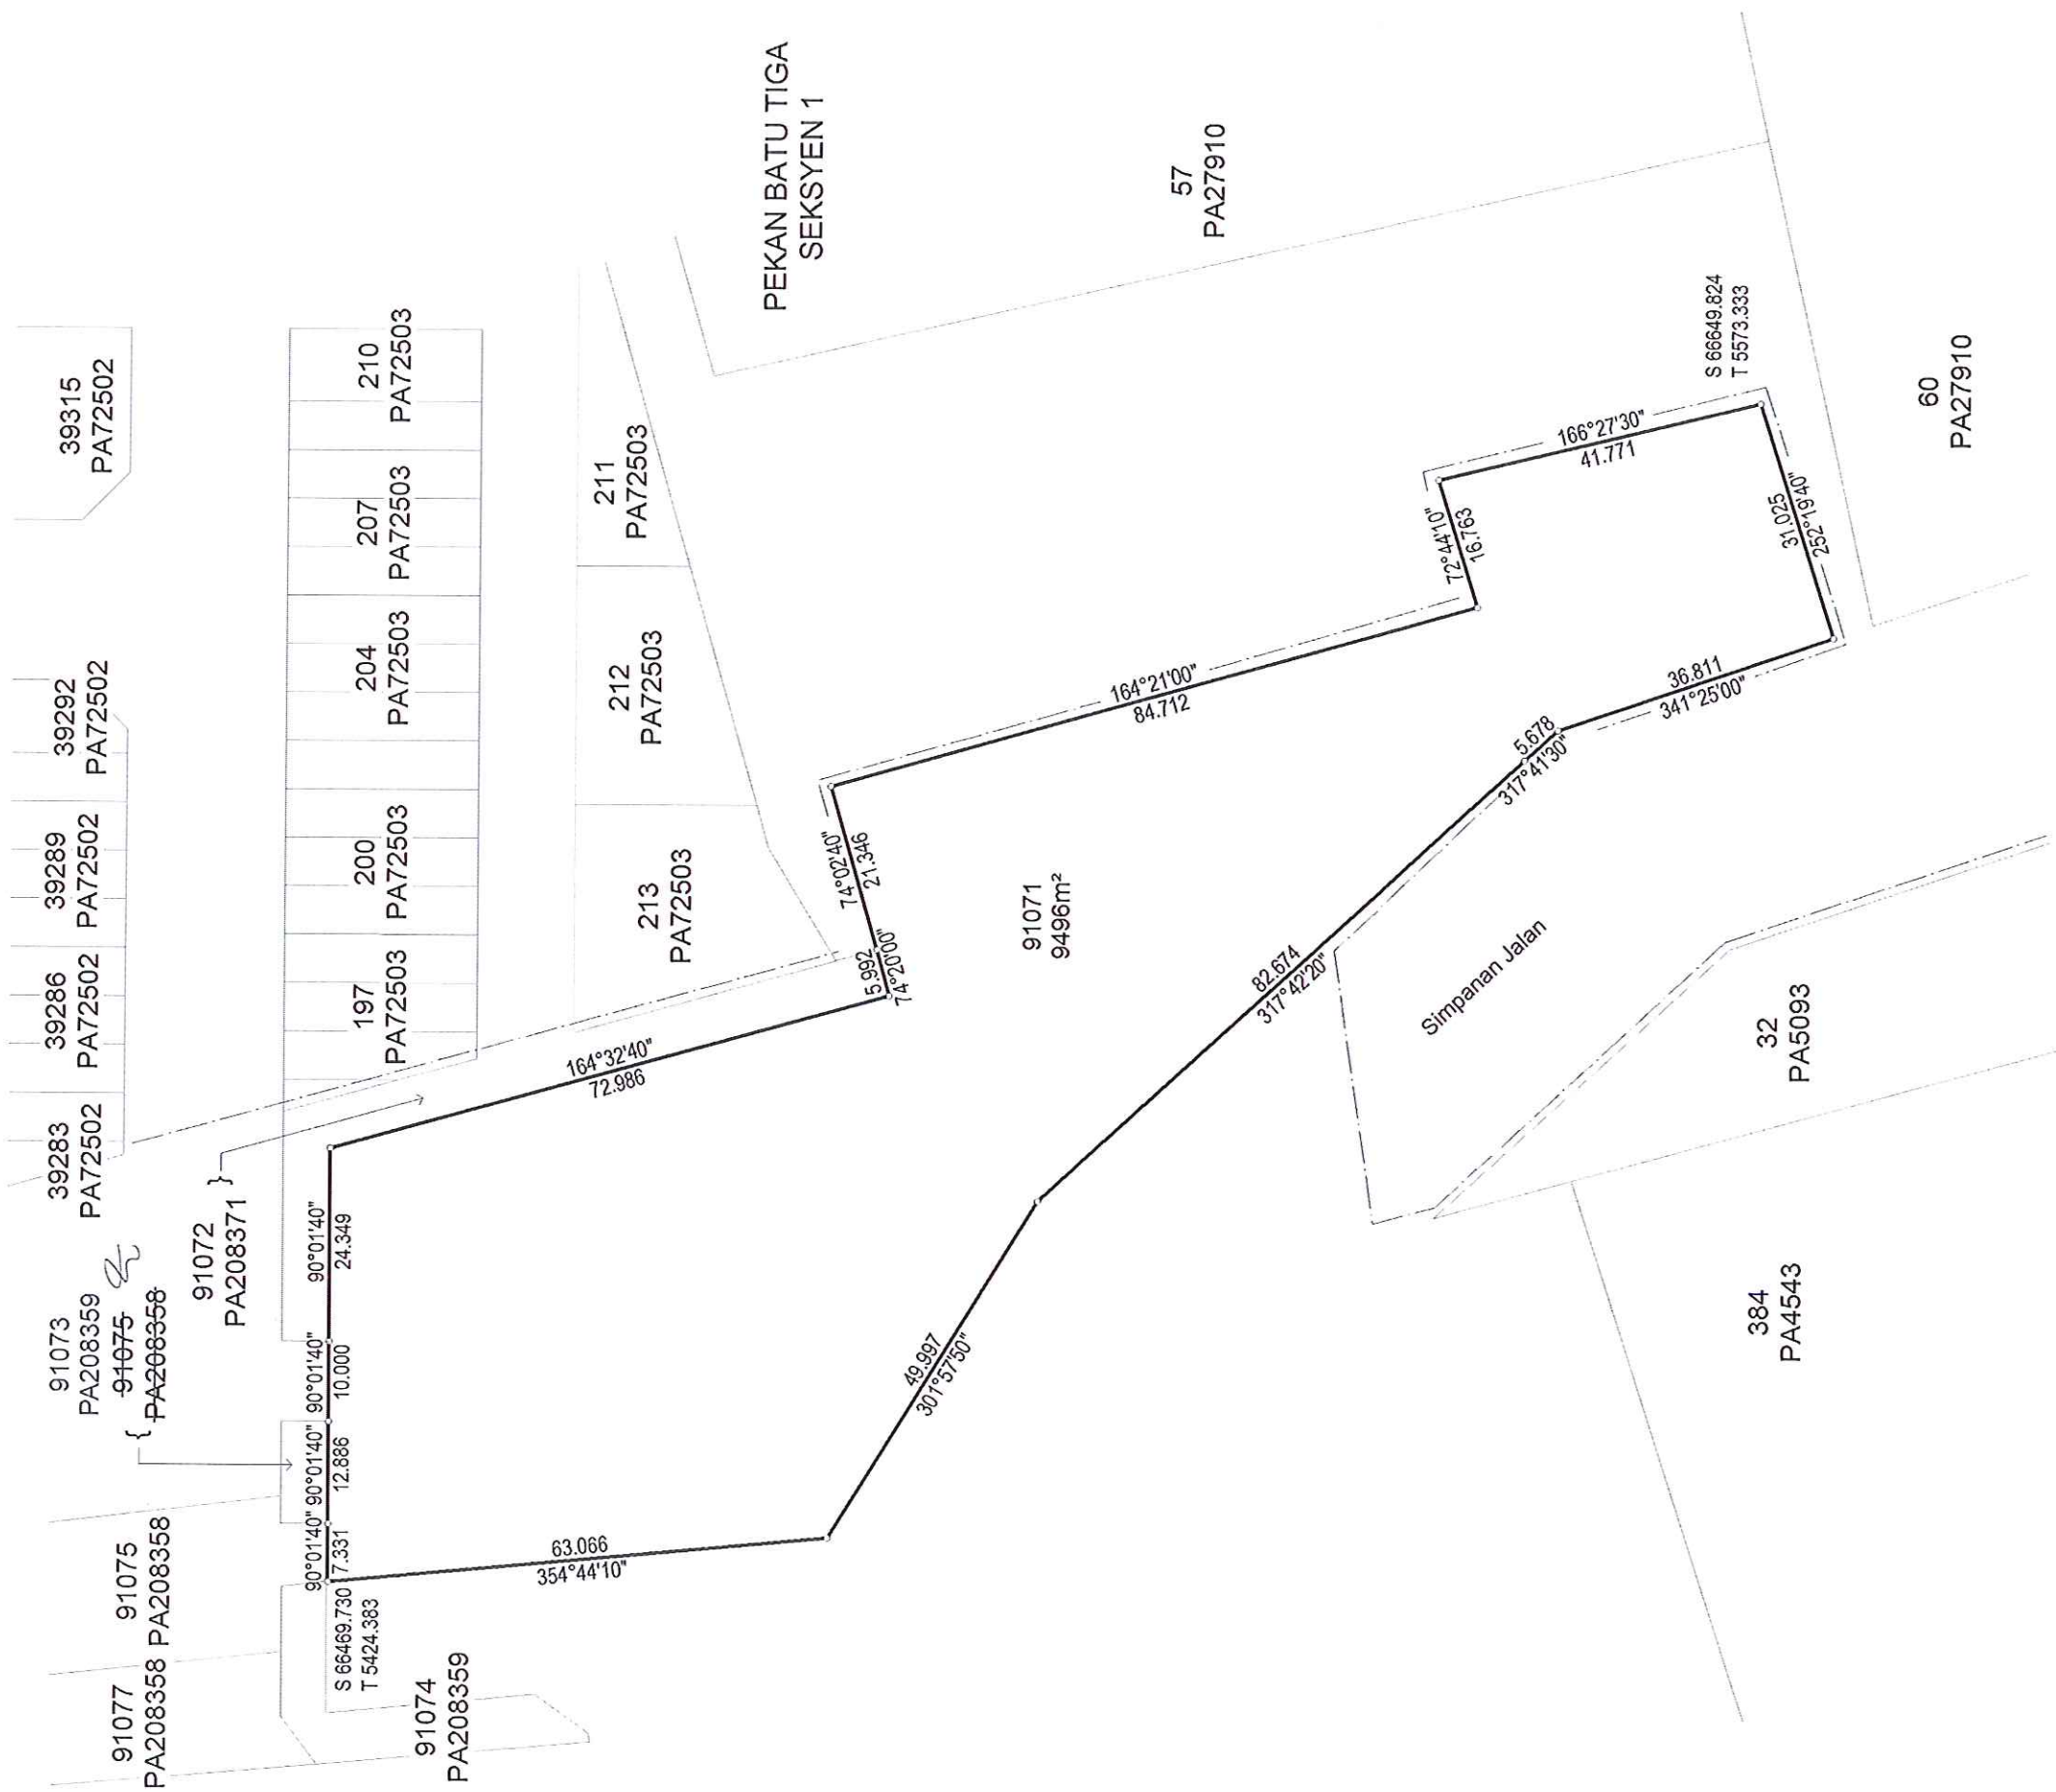

NOTA:
UKURAN SEMULA LOT 91071 (PA 208371)
UNTUK STRATA
Asas Koordinat GDM2000 Cassini-Soldner

NEGERI SELANGOR
DAERAH PETALING
BANDAR SHAH ALAM SEKSYEN 013
LOT 91071

DISEDIAKAN OLEH MUHAMAD FADIL BIN AWANG
@ MAT DESA
SKALA 1 : 900
PETA KADASTER 92B

PA238125



"Saya Wong Yee Kong seorang Jurukur Tanah Berlesen di bawah Akta Jurukur Tanah Berlesen 1958 (Akta 458) memperakui bahawa pengukuran dari mana pelan ini telah disediakan, telah dijalankan dan ditanda di atas tanah oleh saya atau di bawah arahan saya sendiri secara langsung di lapangan semata-mata mengikut Peraturan-peraturan Jurukur Tanah Berlesen, dan bahawa pelan ini secara tepat mewakili pengukuran yang telah disempurnakan pada 22 haribulan Ogos 2012.

Bahawa saya bertanggungjawab sepenuhnya ke atas salah betulnya ukuran ini.

Bertandatangan 12 haribulan April 2018.

Jurukur Tanah Yang Dilesen Di Bawah Akta 458"

FAIL UKUR PUBLSEL1134_2017
FAIL PEJ. TANAH
DILULUSKAN OLEH

Sr. DR. ZAINAL BIN A MAJEED
PENGARAH UKUR DAN PEMETAAN SELANGOR
Tarikh: 13-04-2018

