

3.176097,101.624200

3°10'34.0"N 101°37'27.1"E
3.176097, 101.624200

Directions

Save

Nearby

Send to phone

Share

Country Heights Damansara, 60000 Kuala Lumpur, Federal Territory of Kuala Lumpur

5JGF+CMP Kuala Lumpur, Federal Territory of Kuala Lumpur

Add a missing place

Add your business

Add a label

Photos

Windows taskbar at the bottom shows various application icons. The bottom right corner displays weather information: 31°C Partly sunny, and the date/time: 1:36 PM 25/6/2023.

U 375

U 300

U 225

U 150

B 8750

B 8600

B 8525

Simpanan Melayu Segambut

Simpanan Parit

Simpanan

Simpanan Laluan

Zon Penampian

65715

65737

65738

65739

65740

65741

65742

65747

65778

65779

65776

65777

65796

65797

65798

[Learn more](#) 



➤ Daerah

Keiuar



Copyright © Jabatan Ukur dan Pemetaan Malaysia. All Rights Reserved. (Best View in IE 11.0, Min Resolution 1280 x 1024)

Coordinate...

PA 123268 ✓
PA 123265 ✓
PA 124512 ✓
PA 123271 ✓
PA 100362 ✓

Ad sheet 77-C

WILAYAH PERSEKUTUAN
KUALA LUMPUR

MUKIM BATU

LOT 65709 – 65715,
65725 – 65737,
65743 – 65756,
65763 – 65770,
65791, 66015 & 66024

BAKI SEBAHAGIAN LOT 57543 (PA 110067)

SKALA 1 : 750

NOTA:

Lot-lot yang terbit daripada pecahan dan penyerahan
untuk Simpanan Parit, Jalan dan Laluan.

Serentak Dengan PA 123259–123266 & 123268–123280

Fail Ukur PUBLWP 65/2007

Fail Pej. Tanah PTG/WP 6/6361/2004

Peta Kadaster 0258

JK 949 M 156–173

JK 950 M 1–200

JK 951 M 1–16

Saya LEONG HENG CHEE DIP LS. (TC.) FRICS, FISM, MAALS,
seorang Jurukur Tanah yang dilesen di bawah Akta Jurukur
Tanah Berlesen 1958 (Akta 458), memperakui bahawa pengukuran
darimana pelan ini telah disediakan, telah dijalankan dan
ditanda di atas tanah oleh saya atau di bawah arahan saya
sendiri secara langsung di lapangan semata-mata mengikut
Peraturan-peraturan Jurukur Tanah Berlesen, dan bahawa
pelan ini secara tepat mewakili pengukuran yang telah
disempurnakan pada 27 haribulan Januari 2007

Bahawa saya bertanggungjawab sepenuhnya ke atas
salah betuinya ukuran ini.


Bertarikh 21 haribulan November 2008

Jurukur Tanah Yang Dilesen di bawah Akta 458

Diluluskan Oleh

HASAN BIN JAMIL
Pengaruh Ukur dan Pemetaan
Wilayah Persekutuan
Kuala Lumpur

PA 123267

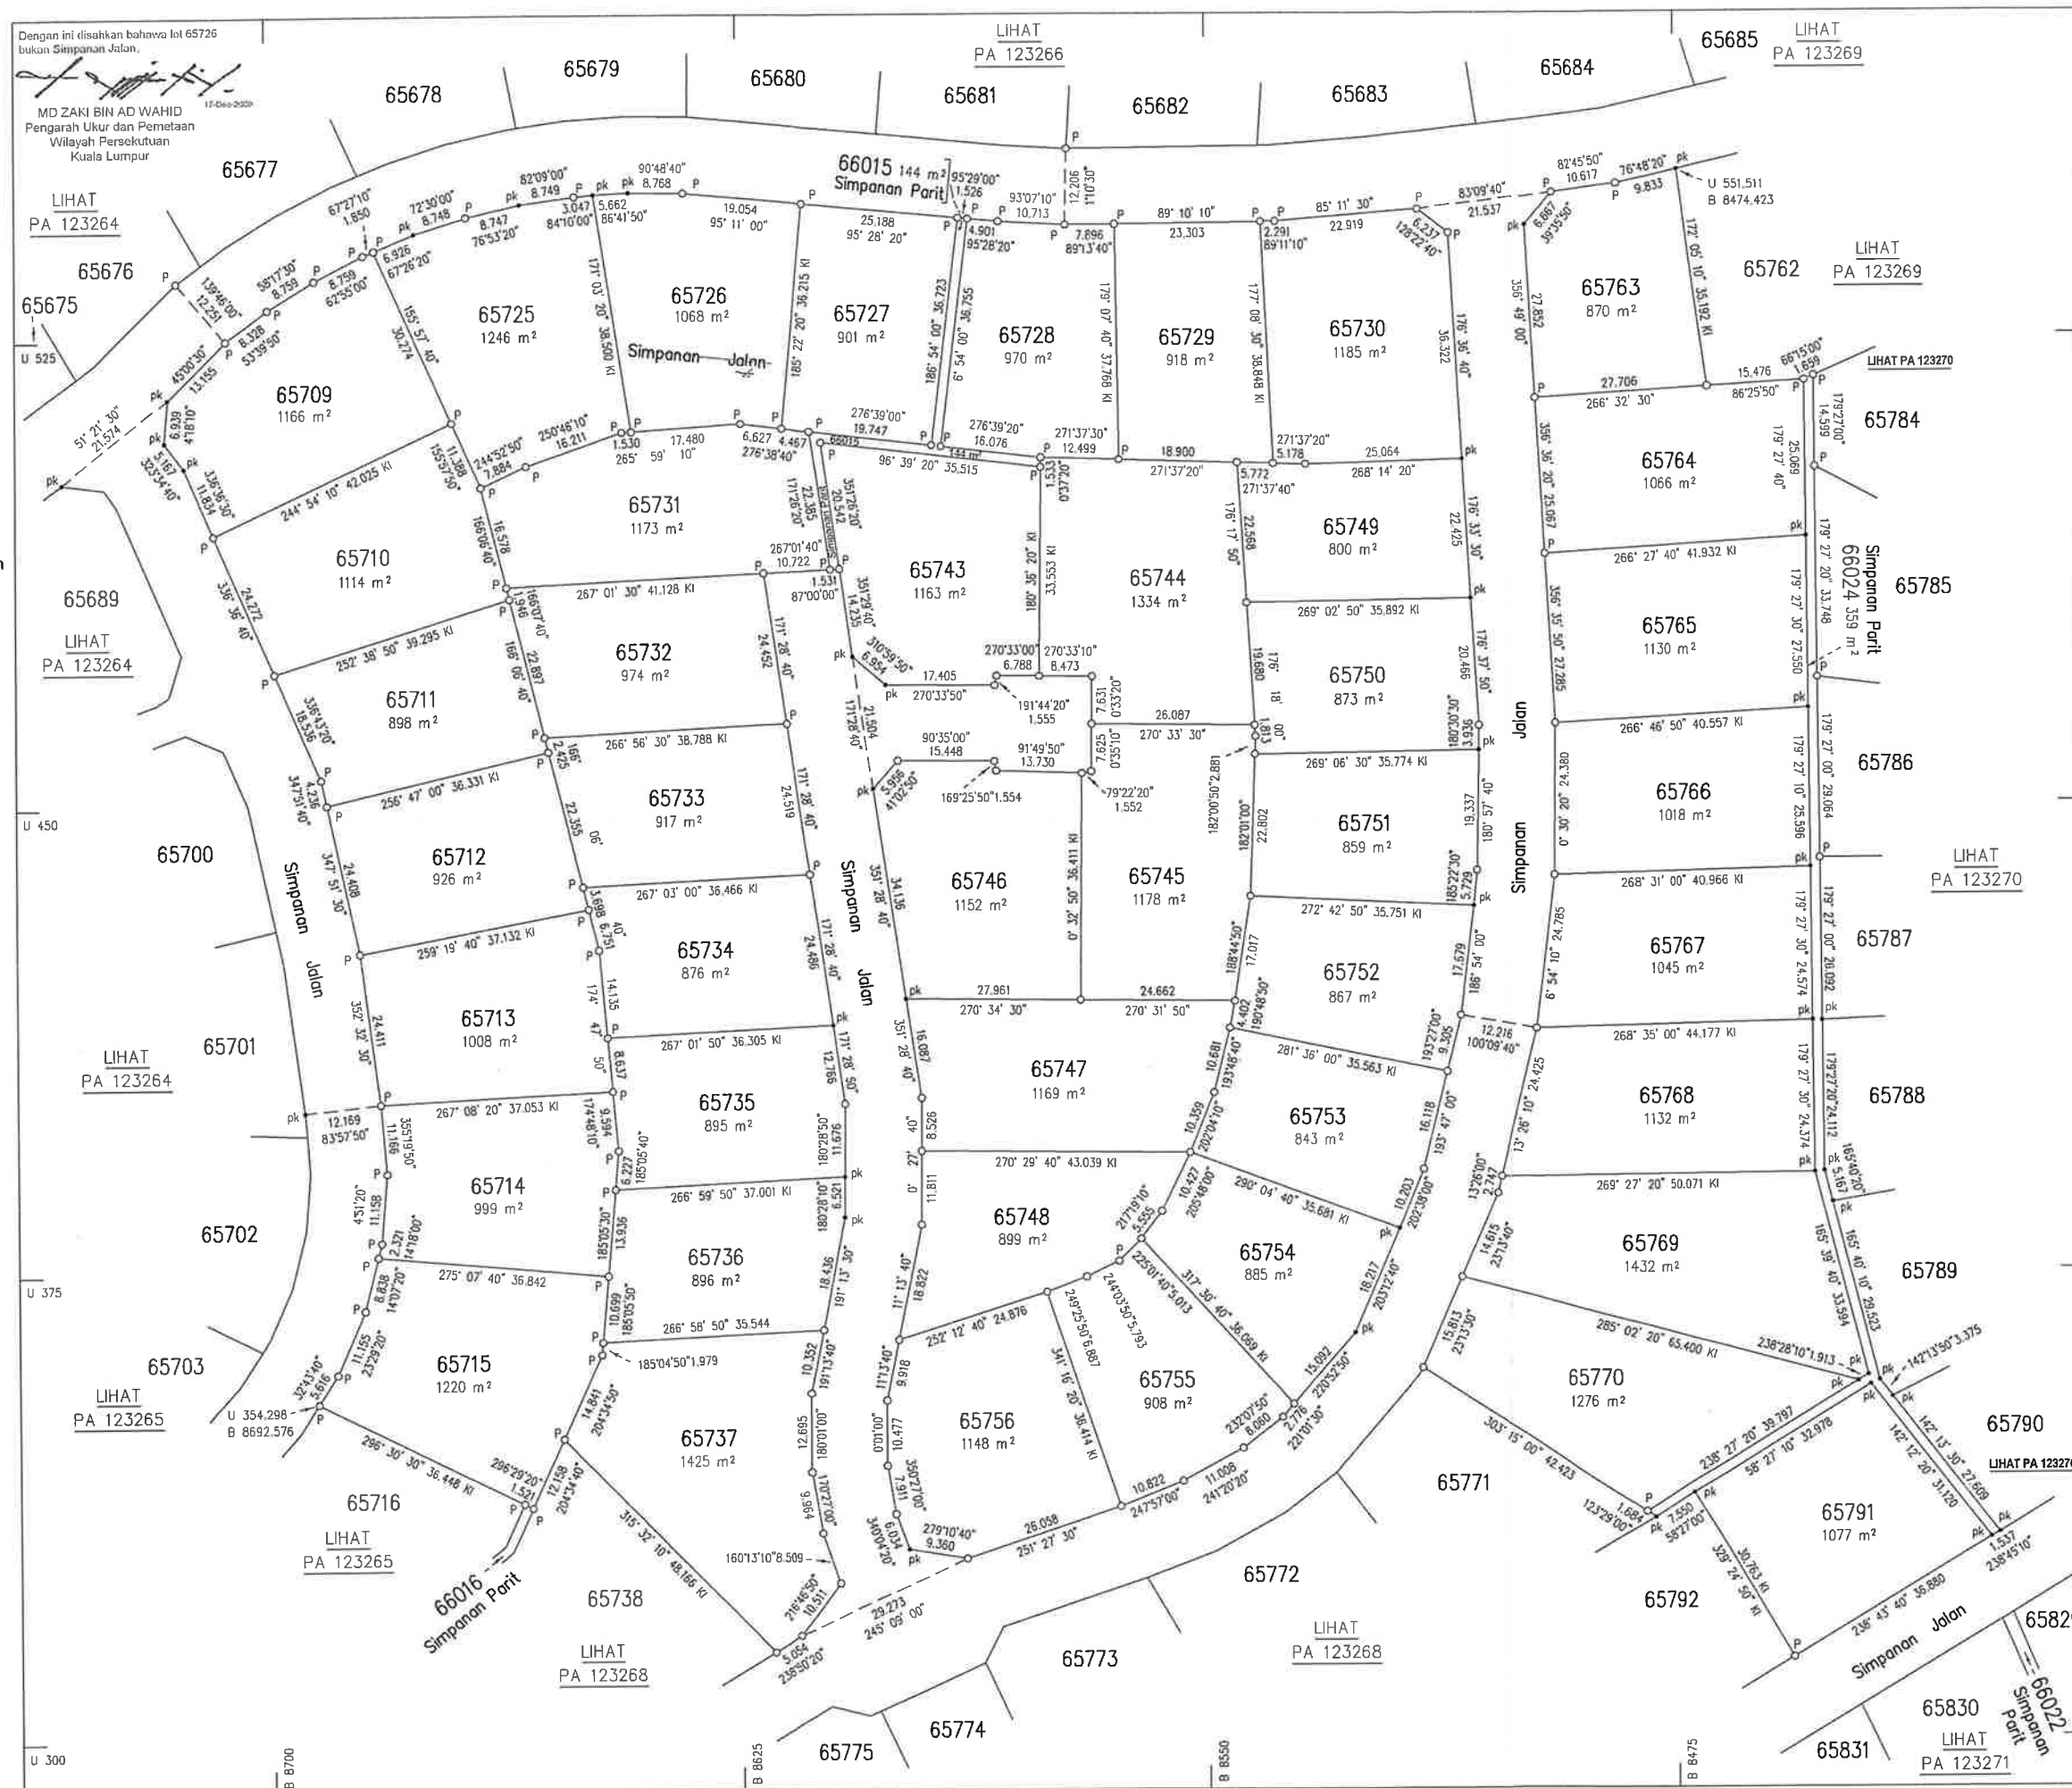

WILAYAH PERSEKUTUAN
KUALA LUMPUR

MUKIM BATU

LOT 65703 – 65708,
65716 – 65724 &
65912

BAKI SEBAHAGIAN LOT 57543 (PA 110067)

SKALA 1 : 750

NOTA:

Lot-lot yang terbit daripada pecahan dan penyerahan
untuk Simpanan Parit, Jalan dan Laluan.

Serentak Dengan PA 123259–123264 & 123266–123280

Fail Ukur PUBLWP 65/2007

Fail Pej. Tanah PTG/WP 6/6361/2004

Peta Kadaster 0258

JK 949 M 156–173

JK 950 M 1–200

JK 951 M 1–16

Saya LEONG HENG CHEE DIP LS. (TC.) FRICS, FISM, MAALS,
seorang Juruukur Tanah yang dilesen di bawah Akta Juruukur
Tanah Berlesen 1958 (Akta 458), memperakui bahawa pengukuran
darimana pelan ini telah disediakan, telah dijalankan dan
ditanda di atas tanah oleh saya atau di bawah arahan saya
sendiri secara langsung di lapangan semata-mata mengikut
Peraturan-peraturan Juruukur Tanah Berlesen, dan bahawa
pelan ini secara tepat mewakili pengukuran yang telah
disempurnakan pada 27 haribulan Januari 2007

Bahawa saya bertanggungjawab sepenuhnya ke atas
salah betulnya ukuran ini.


Bertarikh 21 haribulan November 2008

[Signature]


Juruukur Tanah Yang Dilesen di bawah Akta 458

Diluluskan Oleh

[Signature]
HASAN BIN JAMIL
Pegawai Ukur dan Pemetaan
Wilayah Persekutuan
Kuala Lumpur
19-Jan-2009

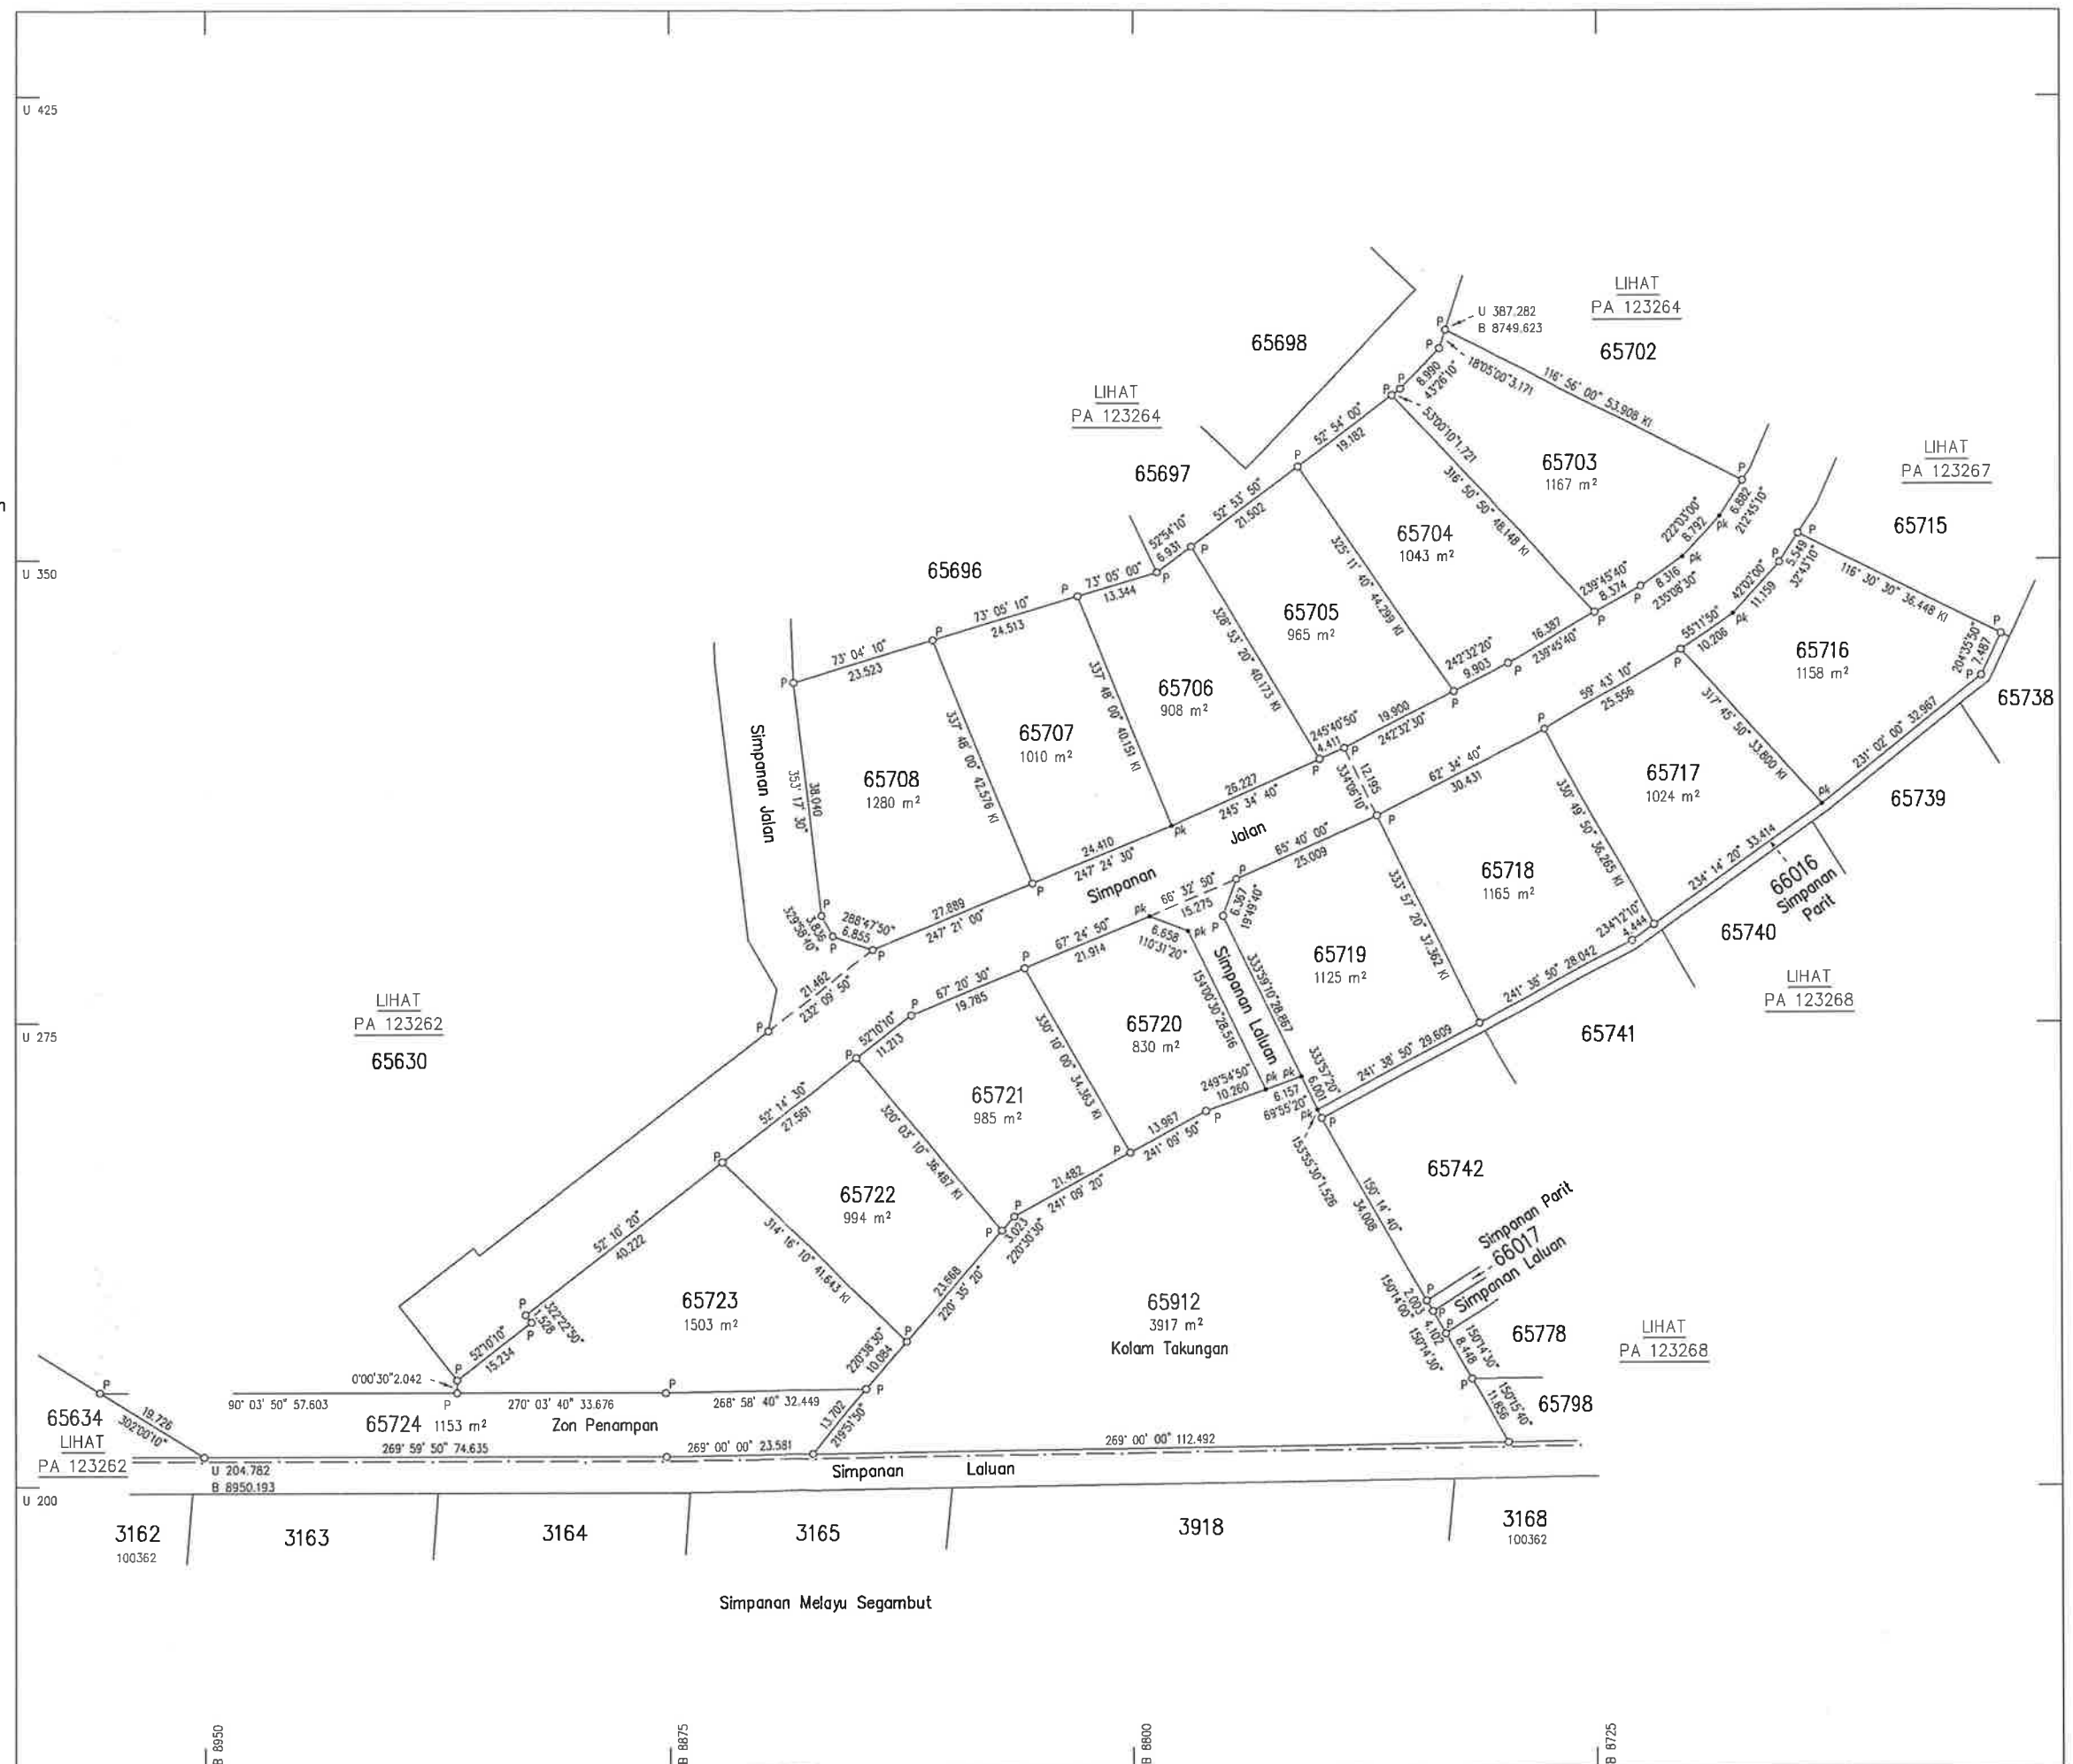

PA 123265

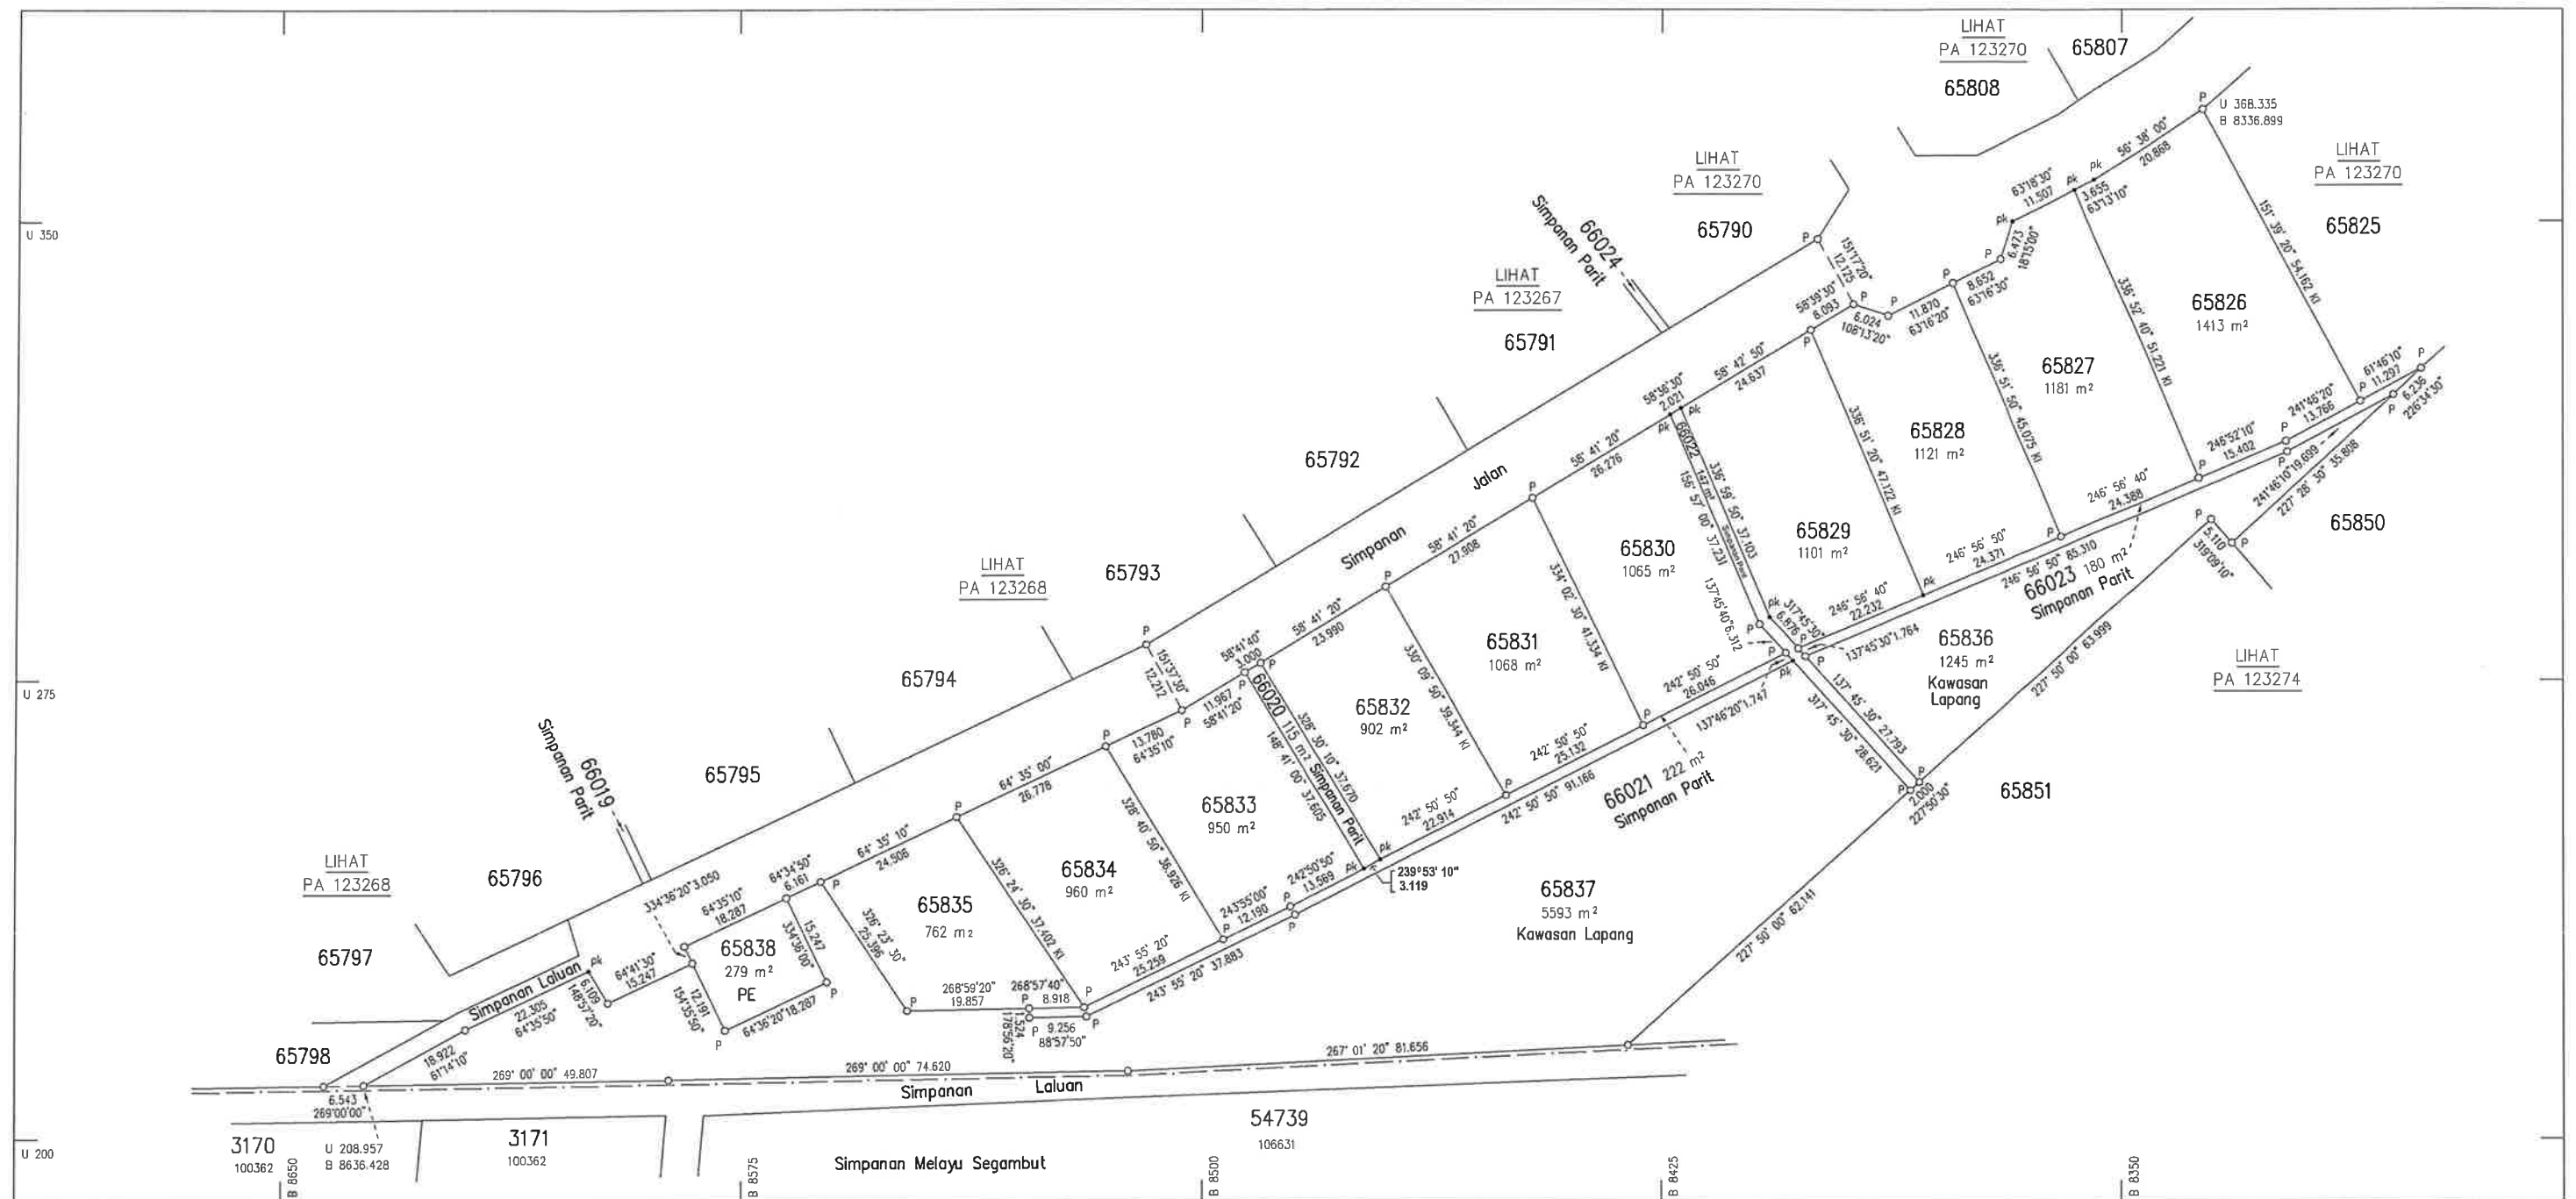

Diluluskan Oleh

HASAN BIN JAMIL
Pengarah Ukur dan Pemetaan
Wilayah Persekutuan
Kuala Lumpur

Saya LEONG HENG CHEE DIP LS. (TC.) FRICS, FISM, MAALS, seorang Juruukur Tanah yang dilesen di bawah Akta Juruukur Tanah Berlesen 1958 (Akta 458), memperakui bahawa pengukuran darimana pelan ini telah disediakan, telah dijalankan dan ditanda di atas tanah oleh saya atau di bawah arahan saya sendiri secara langsung di lapangan semata-mata mengikut Peraturan-peraturan Juruukur Tanah Berlesen, dan bahawa pelan ini secara tepat mewakili pengukuran yang telah disempurnakan pada 27 haribulan Januari 2007

Bahawa saya bertanggungjawab sepenuhnya ke atas salah betulnya ukuran ini.

Bertarikh21..... haribulan November 2008

[Signature]

Juruukur Tanah Yang Dilesen di bawah Akta 458

Serentak Dengan PA 123259-123270 & 123272-123280

Fail Ukur PUBLWP 65/2007

Fail Pej. Tanah PTG/WP 6/6361/2004

Peta Kadaster 0258

JK 949 M 156-173
JK 950 M 1-200
JK 951 M 1-16

WILAYAH PERSEKUTUAN
KUALA LUMPUR

MUKIM BATU

LOT 65826 - 65838 &
66020 - 66023


BAKI SEBAHAGIAN LOT 57543 (PA 110067)

SKALA 1 : 750

NOTA:

- 1) Lot-lot yang terbit daripada pecahan dan penyerahan untuk Simpanan Parit, Jalan dan Laluan.
- 2) Lot 65836 & 65837 diserahkan untuk Kawasan Lapang.

PA 123271

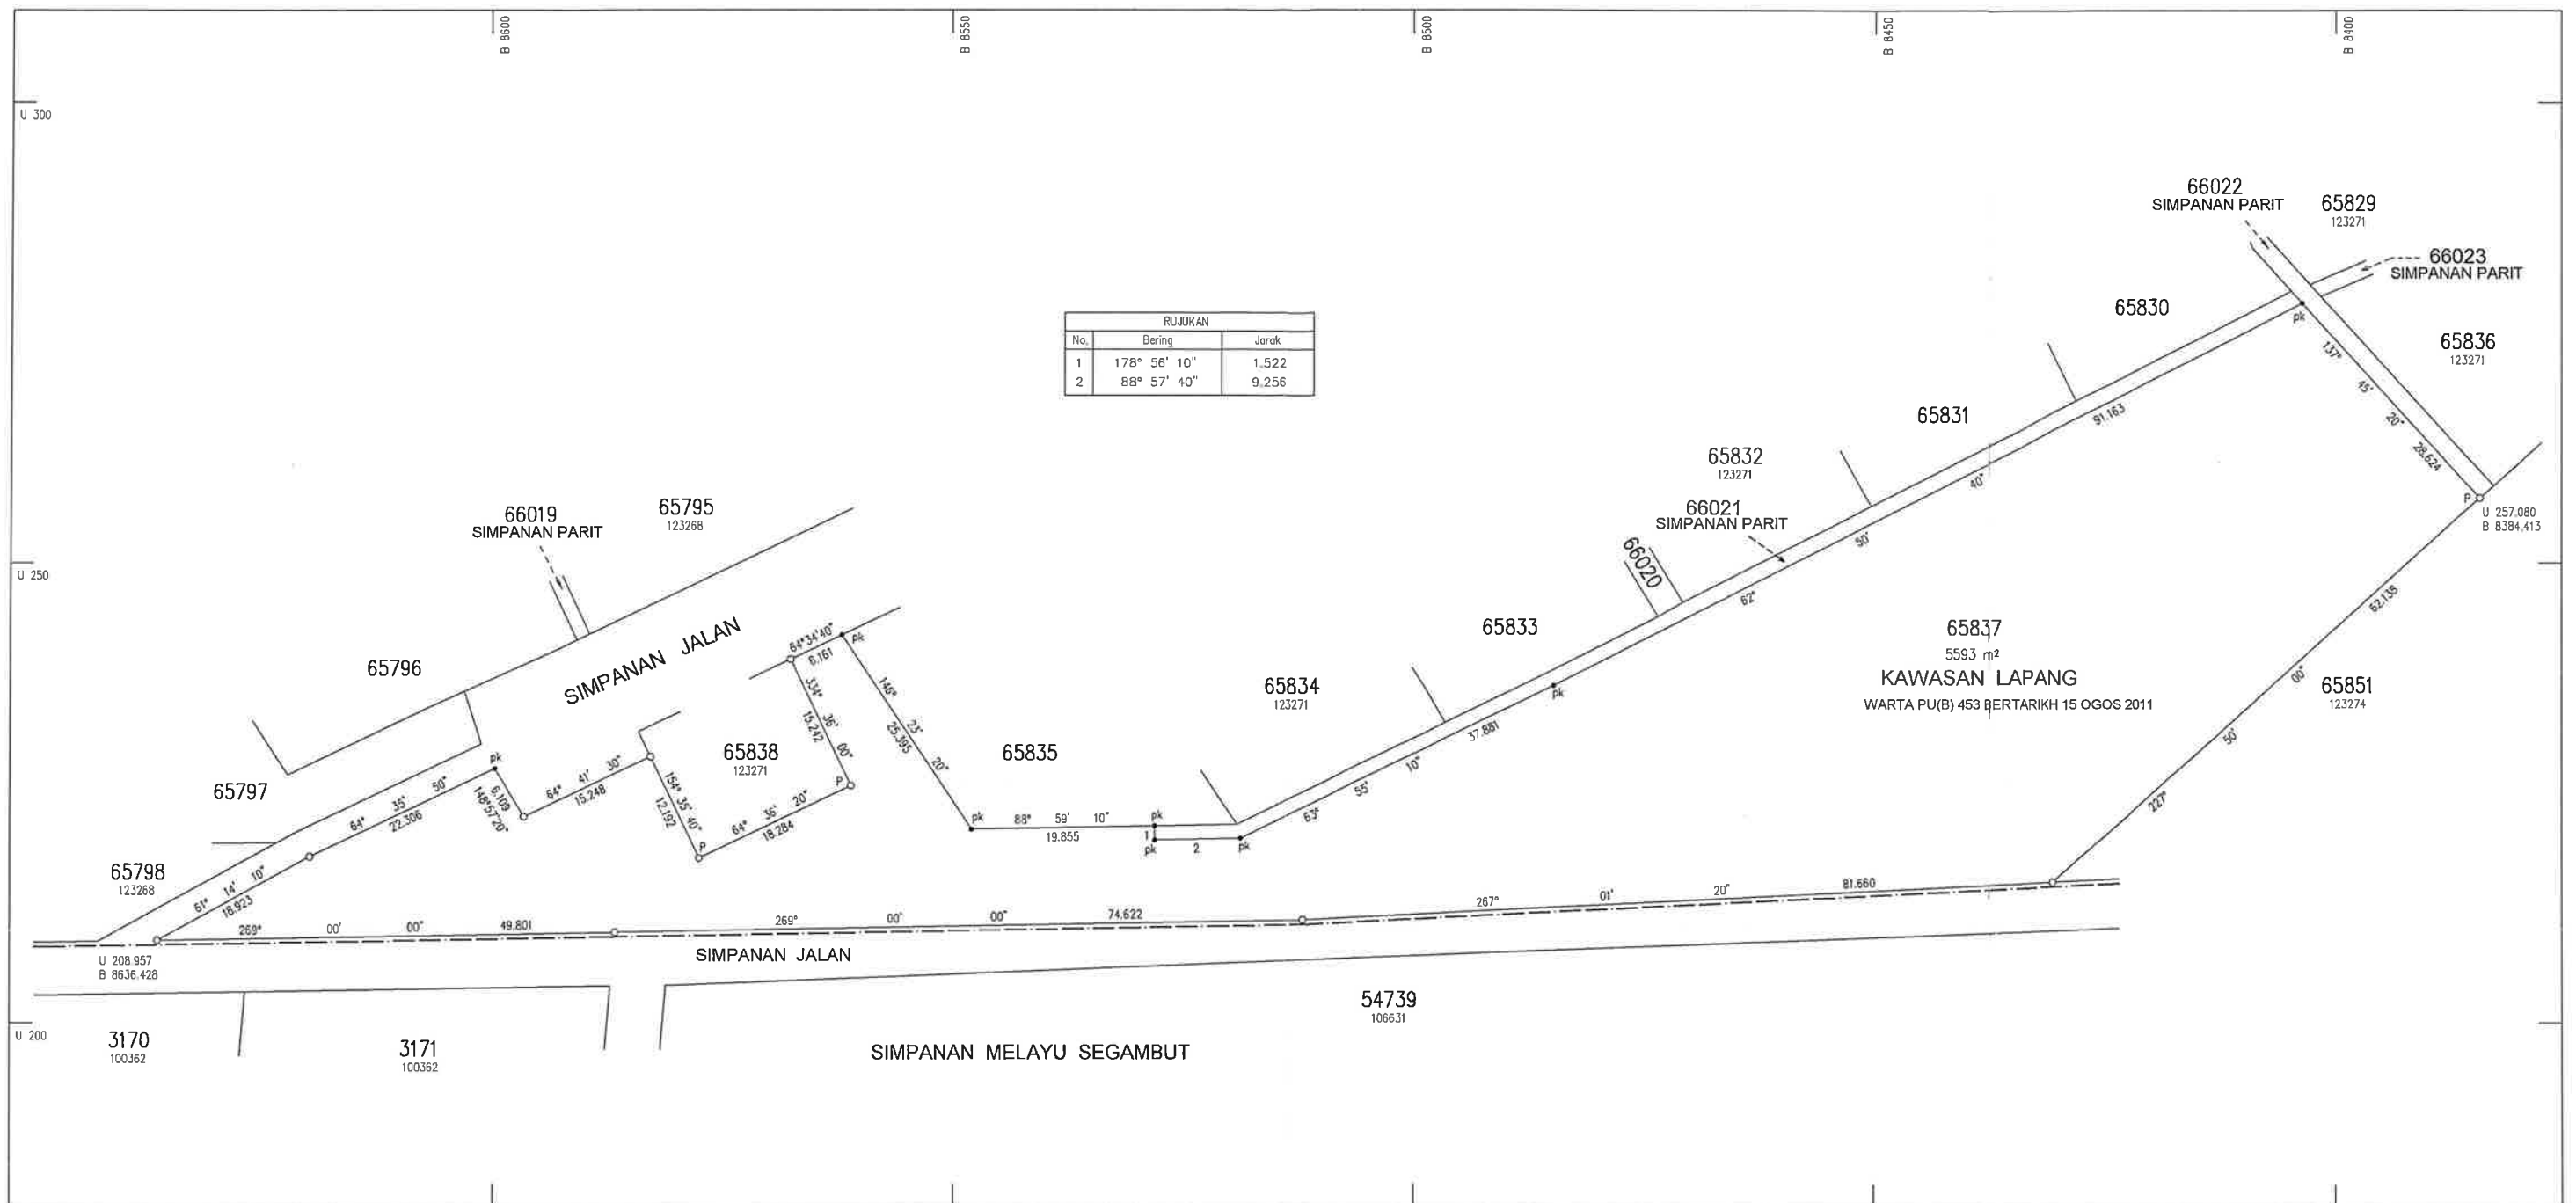

Diluluskan Oleh

[Signature]
30-Ogos-2010

MD ZAKI BIN AD WAHID
Pegawai Urus dan Pemetaan
Wilayah Persekutuan
Kuala Lumpur

"Saya DR. SHAIKH IBRAHIM BIN SHAIK OMAR, seorang Juruukur Tanah yang dilesen di bawah Akta Juruukur Tanah Berlesen 1958 (Akta 458), memperakui bahawa pengukuran darimana pelan ini telah disediakan, telah dijalankan dan ditanda di atas tanah oleh saya atau di bawah arahan saya sendiri secara langsung di lapangan semata-mata mengikut Peraturan-peraturan Juruukur Tanah Berlesen, dan bahawa pelan ini secara tepat mewakili pengukuran yang telah disempurnakan pada 28 haribulan Jun 2010

Bahawa saya bertanggungjawab sepenuhnya ke atas salah betulnya ukuran ini.

Bertarikh 12 haribulan Julai 2010

[Signature]
Juruukur Tanah Yang Dilesen Dibawah Akta 458

Fail Ukur PUBLWP 180/2010

Fail Pej. Tanah PTG/WP 11/62/09

Peta Kadaster Q258

JK 963 M 106

WILAYAH PERSEKUTUAN
KUALA LUMPUR

MUKIM BATU

LOT 65837 (PA 123271)

UKURAN SEMULA

SKALA 1 : 500

NOTA:

PEWARTAAN KAWASAN LAPANG DI BAWAH
SEKSYEN 62 KTN.

PA 124512

UKURAN SEMULA
 LOT 3101-3104, 3107-3116, 3161-3165, 3168-3177,
 3180-3185, 3187-3204, 3918, 3919 & 4724 (PA12649) (LIHAT NOTA)
 LOT 3186 (PA12649)
 UKURAN SEMULA
 MUKIM BATU
 WILAYAH PERSEKUTUAN

NOTA :-

UKURAN SEMULA LOT	PA
3101-3104, 3107, 3109, 3111-3116, 3161-3165, 3168-3177, 3180-3185 & 3187-3204	12649
3108 & 4724	20674
3110	16926
3918 & 3919	25208



LOT	FAIL UKUR	FAIL PT
3101-3104, 3107-3116, 3161-3165, 3168-3177, 3180-3185, 3187-3204, 3918, 3919 & 4724	PU.Sel. 60 - 1966	
3186	PU.Sel. 60 - 1966	DOKL 6568

Syt Piawai 77-C & 85-A

JK WP 52 M 87 - 120

Diukur oleh Tengku Razman bin Tengku Shahbuddin,
 Syed Ilias bin Syed Hashim &

Siap pada 2-12-81

BK WP 1563, 1566, 1567, 1570, 1571, 1573 & 1581

Ukuran Klas Satu

Dilukis oleh Chan Kok Chooi

Diperiksa oleh Hafsa bt. Hj. Asrah

Diluluskan oleh Halayn Sathyanathan

PA 100362