


You're in Internet Explorer mode. Most pages work better in Microsoft Edge.

Open in Microsoft Edge

Show in toolbar

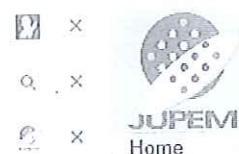

Jupem2U

Jabatan Ukur dan Pemetaan Selangor

Info Tool

Current Position: (x=-10,353.707805, y=-74,173.532481)
WGS84 Position: (lon=101.413665, lat=3.009321)

> Block

> Indexmap

> Fail Ukur

> Fail Ukur (1)

> Fail Ukur (2)

> Fail Ukur (3)


> Noddb Lot

No. Lot	8063
UPI	1001750008063
Keluasan	393.774
Tujuan Ukur	PENYERAHAN DAN BERIMI
Kegunaan Tanah	BANGUNAN
No. PA	PA108491
Status	NDCDB
No. Failukur	PUSEL61_2005-2
Nama Pemilik	
Alamat Pemilik	
Tarikh Kemaskini	02/06/2015

> New Pduk Lot

> Mukim

> Daerah

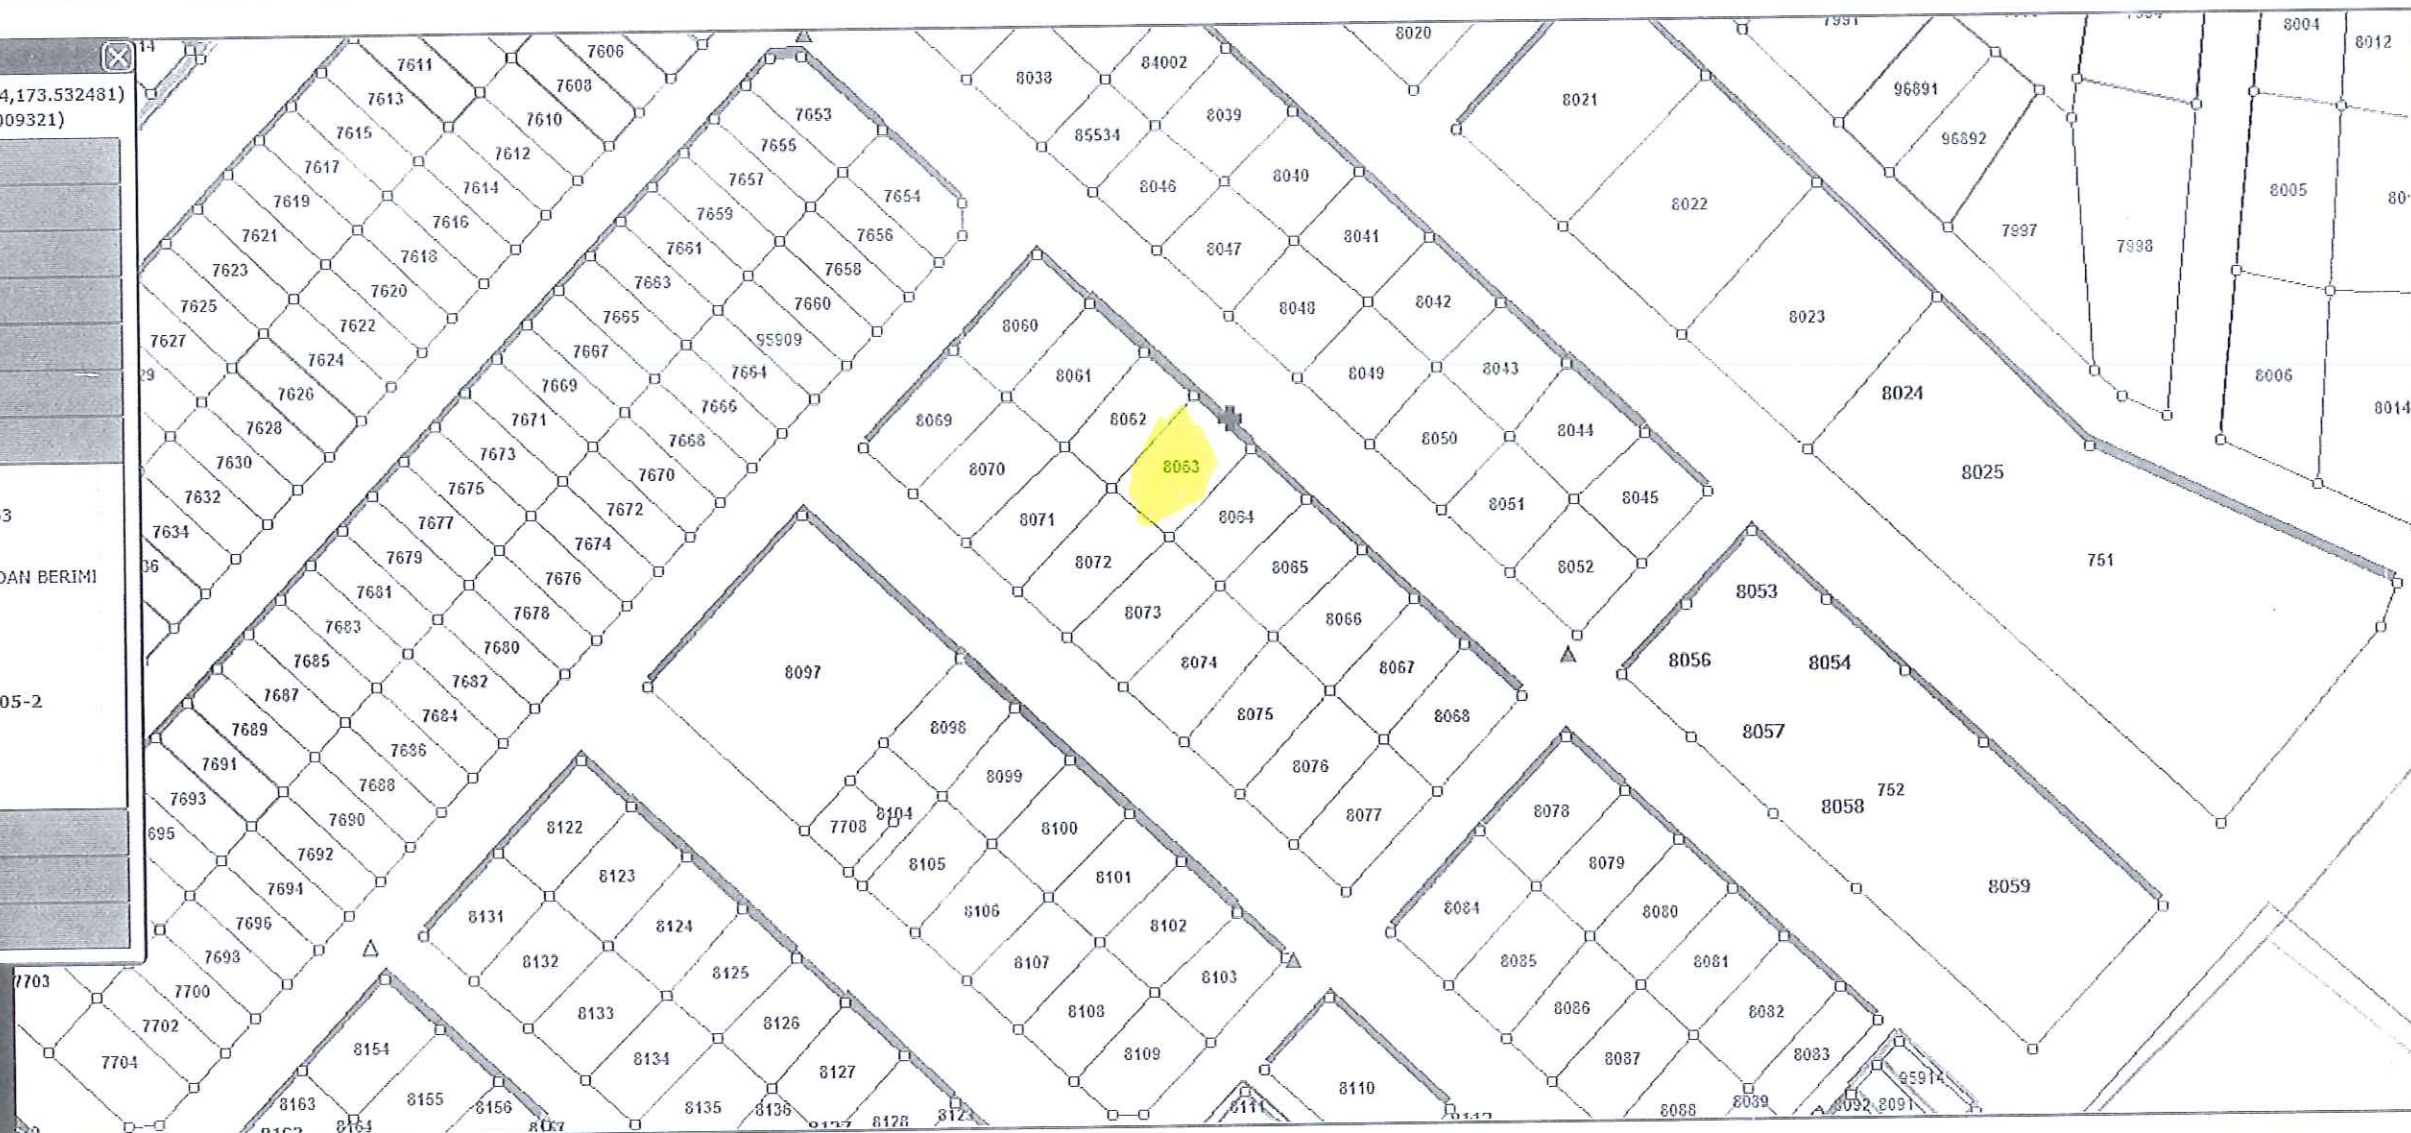

Overview

Ver. 5.22.09.26

Copyright © Jabatan Ukur dan Pemetaan Malaysia. All Rights Reserved. (Best View in IE 11.0, Min Resolution 1280 x 1024)

Coordinate...

31°C Mostly sunny 7:44 PM 24/7/2023 ENG

PA 108491 X PA 11217 X PA 23720 X
PA 102332 X PA 10849 X PA 24912 X
PA 102331 X PA 90689 X PA 90053 X
PA 23561 X PA 148756 X
PA 11216 X PA 21817 X

1st 8063
pelan kadaster
Bukit 7 lbf

Sta 99-A
pupuk

3.009321,101.413665



3°00'33.6"N 101°24'49.2"E

3.009321, 101.413665

267, Lorong...

Directions

Save

Nearby

Send to phone

Share

267, Lorong Polls, Kawasan 12, 42000 Pelabuhan Klang, Selangor

2C57+PFF Port Klang, Selangor

Add a missing place

Add your business

Add a label

Photos








1
10036 m²
76640

28571
39,667 m²
29633


23082
20,484 m²

Scale Fifty Links to an Inch

+

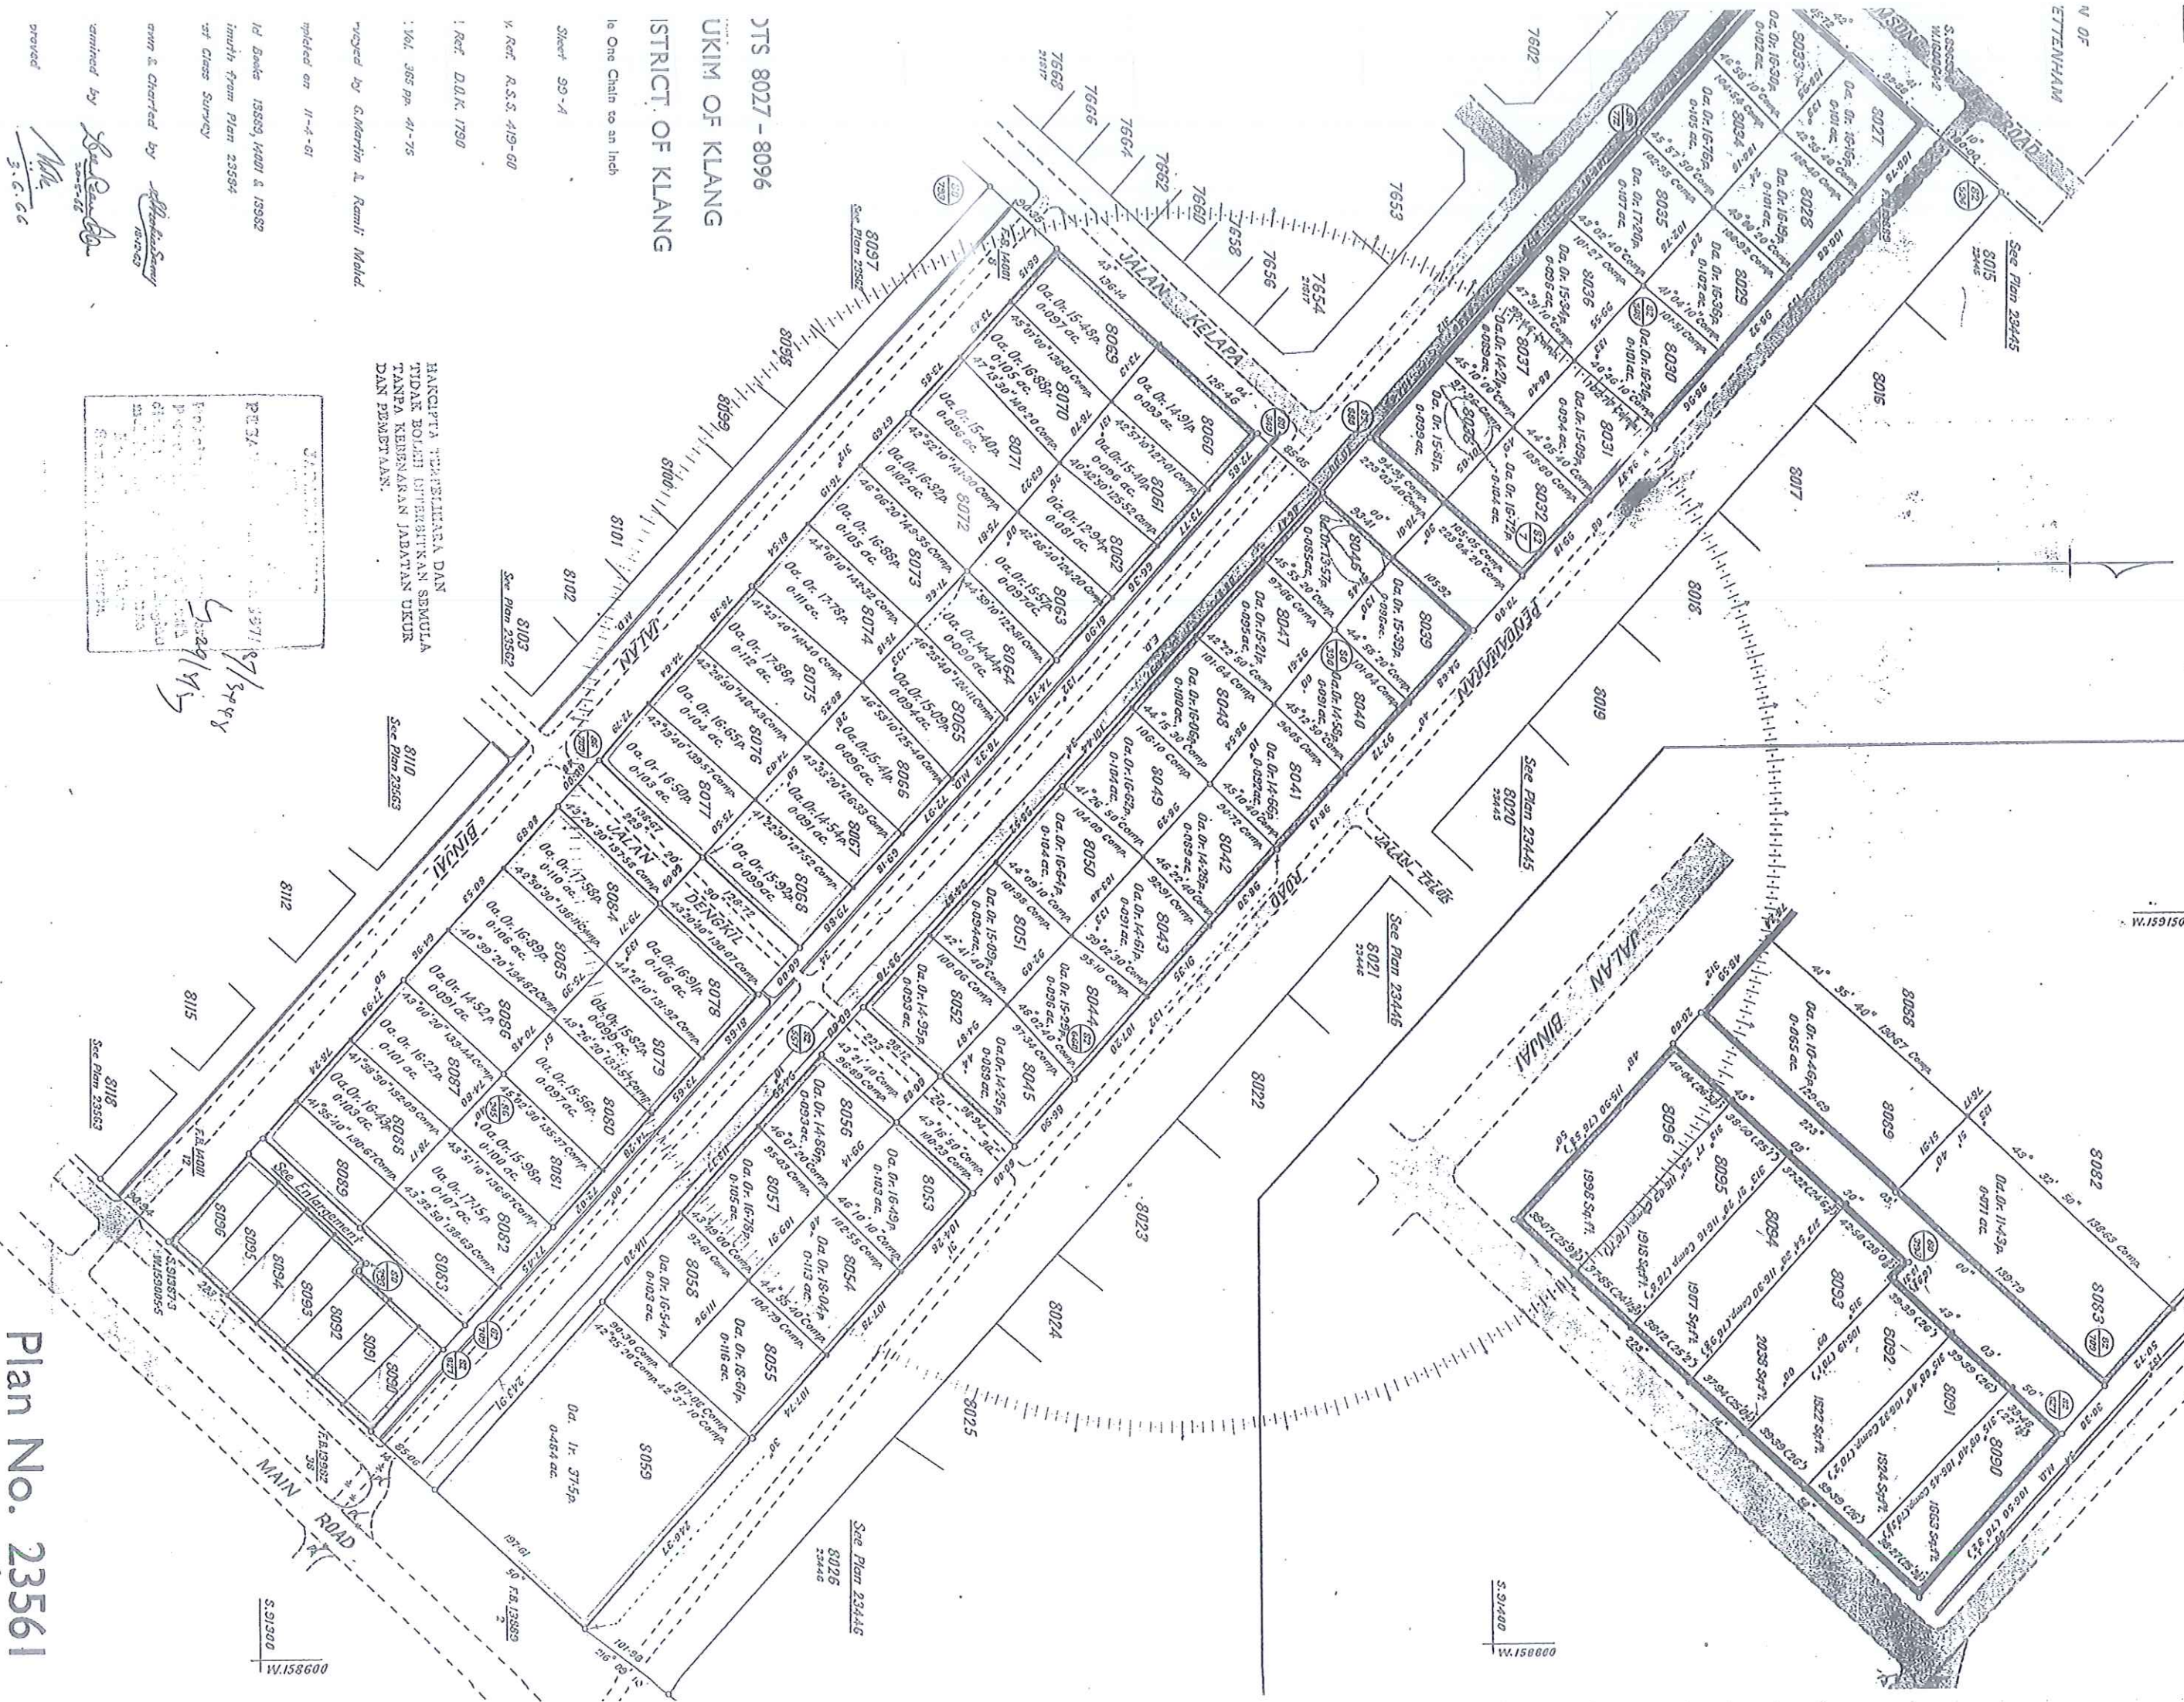

Plan No. 23561

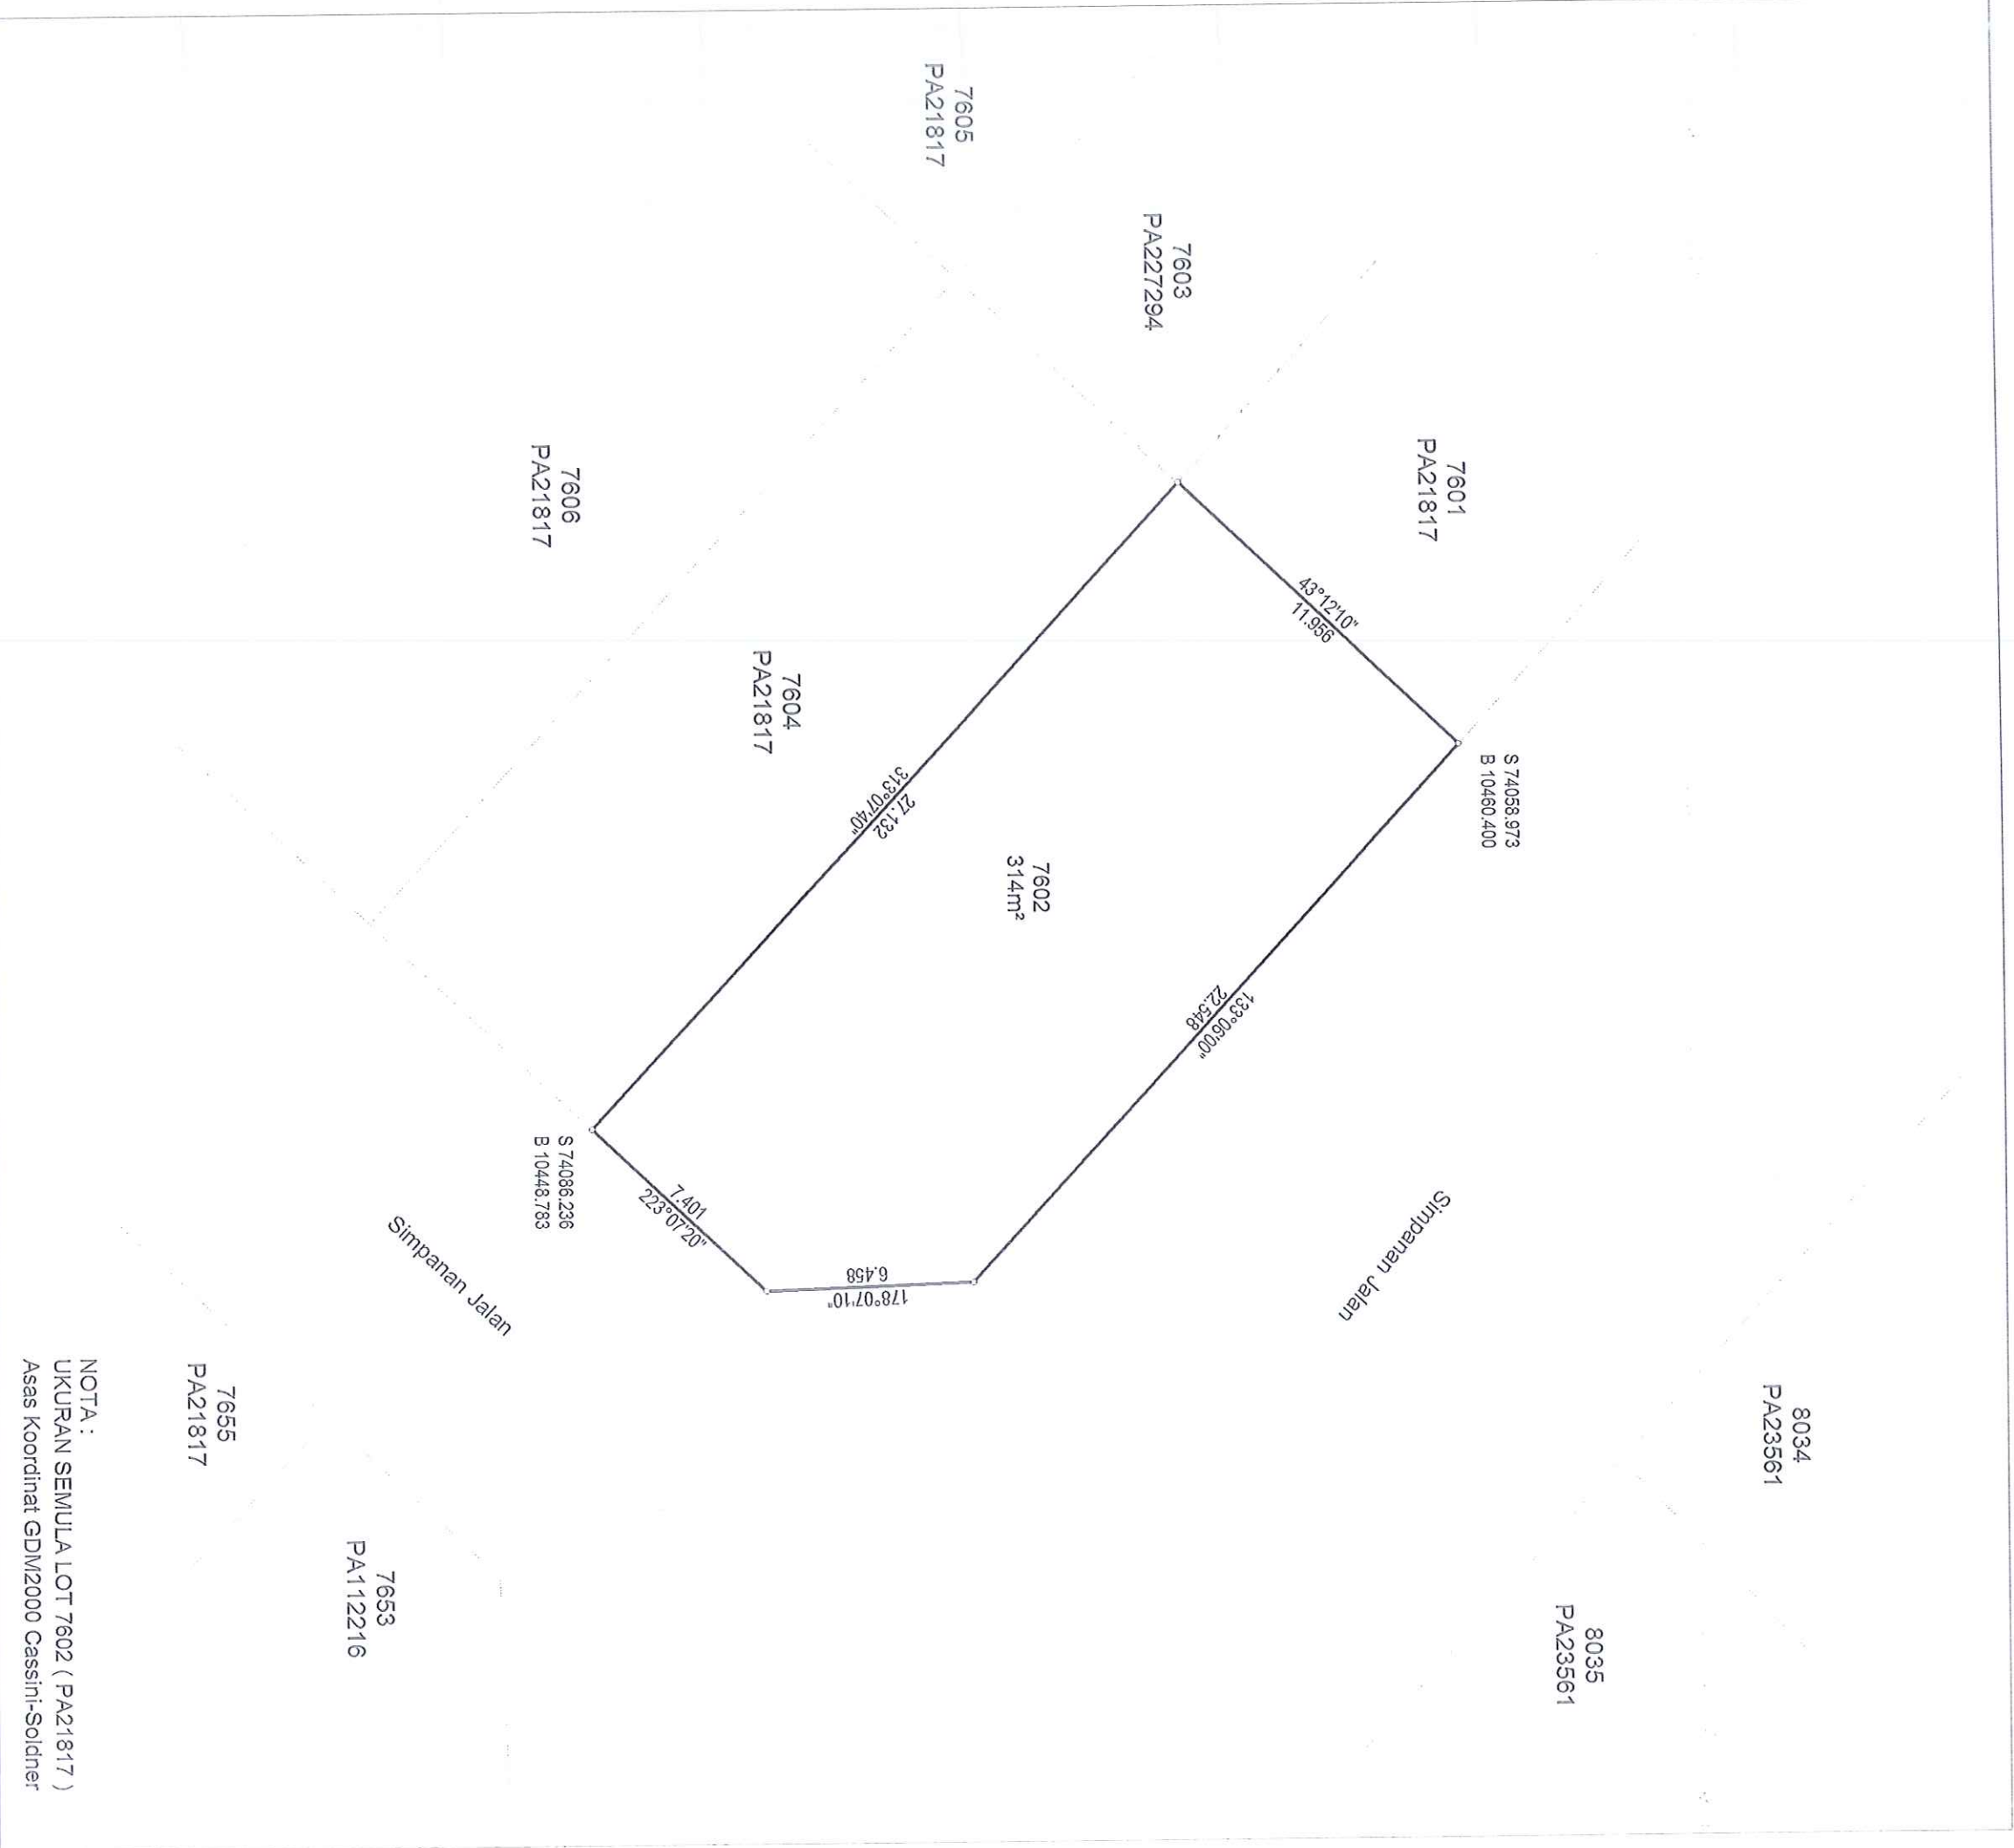

NOTA :
UKURAN SEMULA LOT 7602 (PA21817)
Asas Koordinat GDM2000 Cassini-Soldner

NEGERI SELANGOR
DAERAH KLANG
PEKAN PANDAMARAN
LOT 7602

DIUKUR OLEH MOHD ISMAIDI BIN ISMAIL
DISEDIAKAN OLEH HAZLAMI BIN RAMLI
SKALA 1 : 200
PETA KADASTER 99A

PA237204



FAIL UKUR PUSEL398_2017
FAIL PEJ. TANAH PDTK/PT/800-2/1/20/2014 (PU02_2017)
DILULUSKAN OLEH

Sr AMRAN BIN ABU RASHID
b.p Pengarah Ukur Dan Pemetaan Selangor
Tarikh: 31/10/2017



NEGERI SELANGOR

DAERAH KLANG

PEKAN PANDAMARAN

LOT 8044, 8068, 8077,
8085 & 8089 (PA 23561)
UKURAN SEMULA

SKALA 1 : 600

Fail Ukur PUSEL 61/2005 AU II DLL

Fail Pej. Tanah PTK 28/97/96 SJ 33 DLL

Lembar Peta 99-A

JK 2893 M 42-56, 87-107 & 118-126

Diukur Oleh Mohd Nizan bin Soho

Siap Pada 26.7.2005


BK 63810

Disedia oleh Nurizal bin Sahuni
21.3.2006

Diperiksa oleh Md Salleh bin Ali
5.5.2006

Diluluskan oleh
(John Elvis Koh, PPT)
Pengarah Ukur dan Penetaan
Selangor
16 Jun 2006

PA 108492

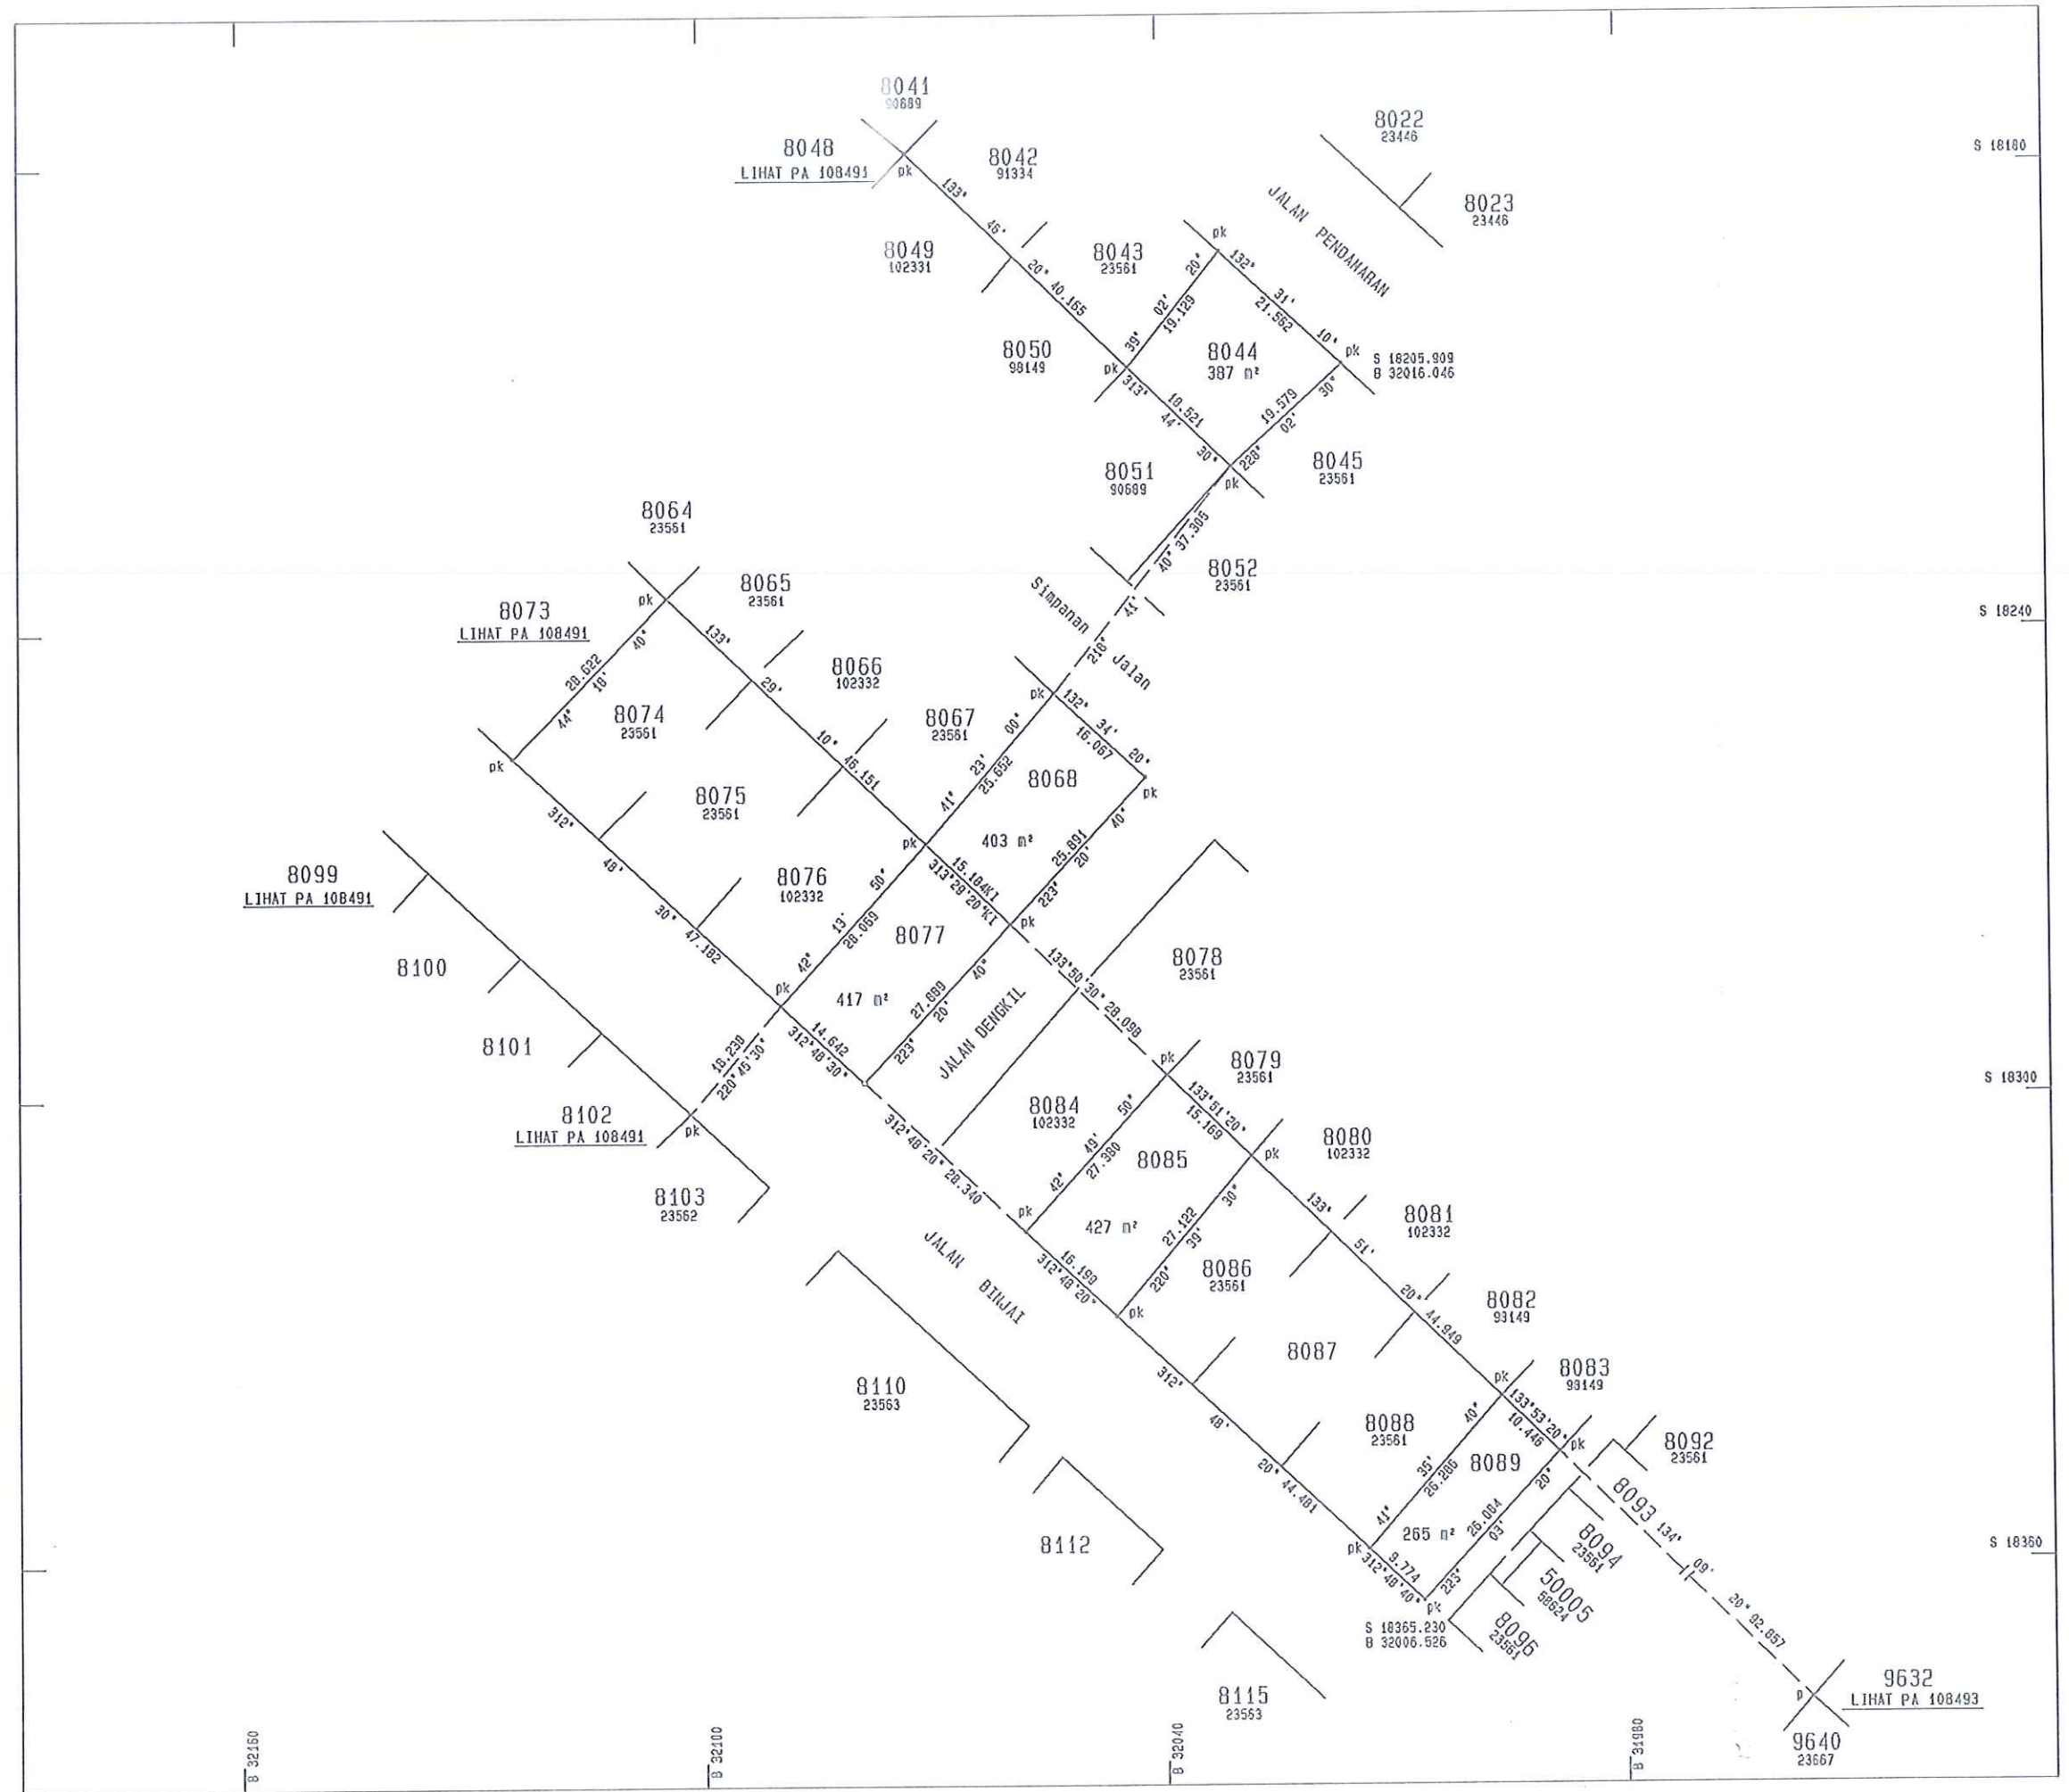

NEGERI SELANGOR
DAERAH KLANG
PEKAN PANDAMARAN
LOT 8037, 8048,
8061-8063, 8069,
8073 & 8098-8102
(PA 23561 & 23562)
UKURAN SEMULA
SKALA 1 : 600



Fail Ukur PUSL 61/2005 AU II DLL

Fail Pej. Tanah PTK 28/97/96 SJ 33 DLL

Lember Pijawai 99-A

JK 2893 M 42-56, 87-107 & 118-126

Diukur Oleh Mohd Nazam bin Sohno

Siap Pada 26.7.2005

BK 63610

Disedia oleh Nurizal bin Samani 21.3.2006

Diseriksa oleh Md Saifan bin Ali 5.5.2006

Diluluskan oleh 16-Jun-2006

(John Elvis Koh, PRT)
Pengerusi Ukur dan Pemetaan
Selangor

PA 108491

NEGERI SELANGOR

DAERAH KLANG

PEKAN PANDAMARAN

LOT 8041, 8051 (PA 23561) &
8160 (PA 23564)

UKURAN SEMULA

SKALA 1 : 1000

Fail Ukur PUSEL 46/1998

Fail Pej. Tanah PTK 2/201/95

Lembar Piawai 99-A

JK 2304 M 141 & 142

Diukur Oleh Basri bin Baba

Siap Pada 18.02.1999

BK 47505


Ukuran Kelas Satu

Disedia Oleh  4.4.2000
(Mohd Zahid bin Ismail)

Diperiksa Oleh  18.4.2000
(A Belakrishnan)

Diluluskan Oleh  2.5.2000
(Jasni bin A. Rahman)
Pegawai Ukur
Selangor Darul Ehsan

PA 90689

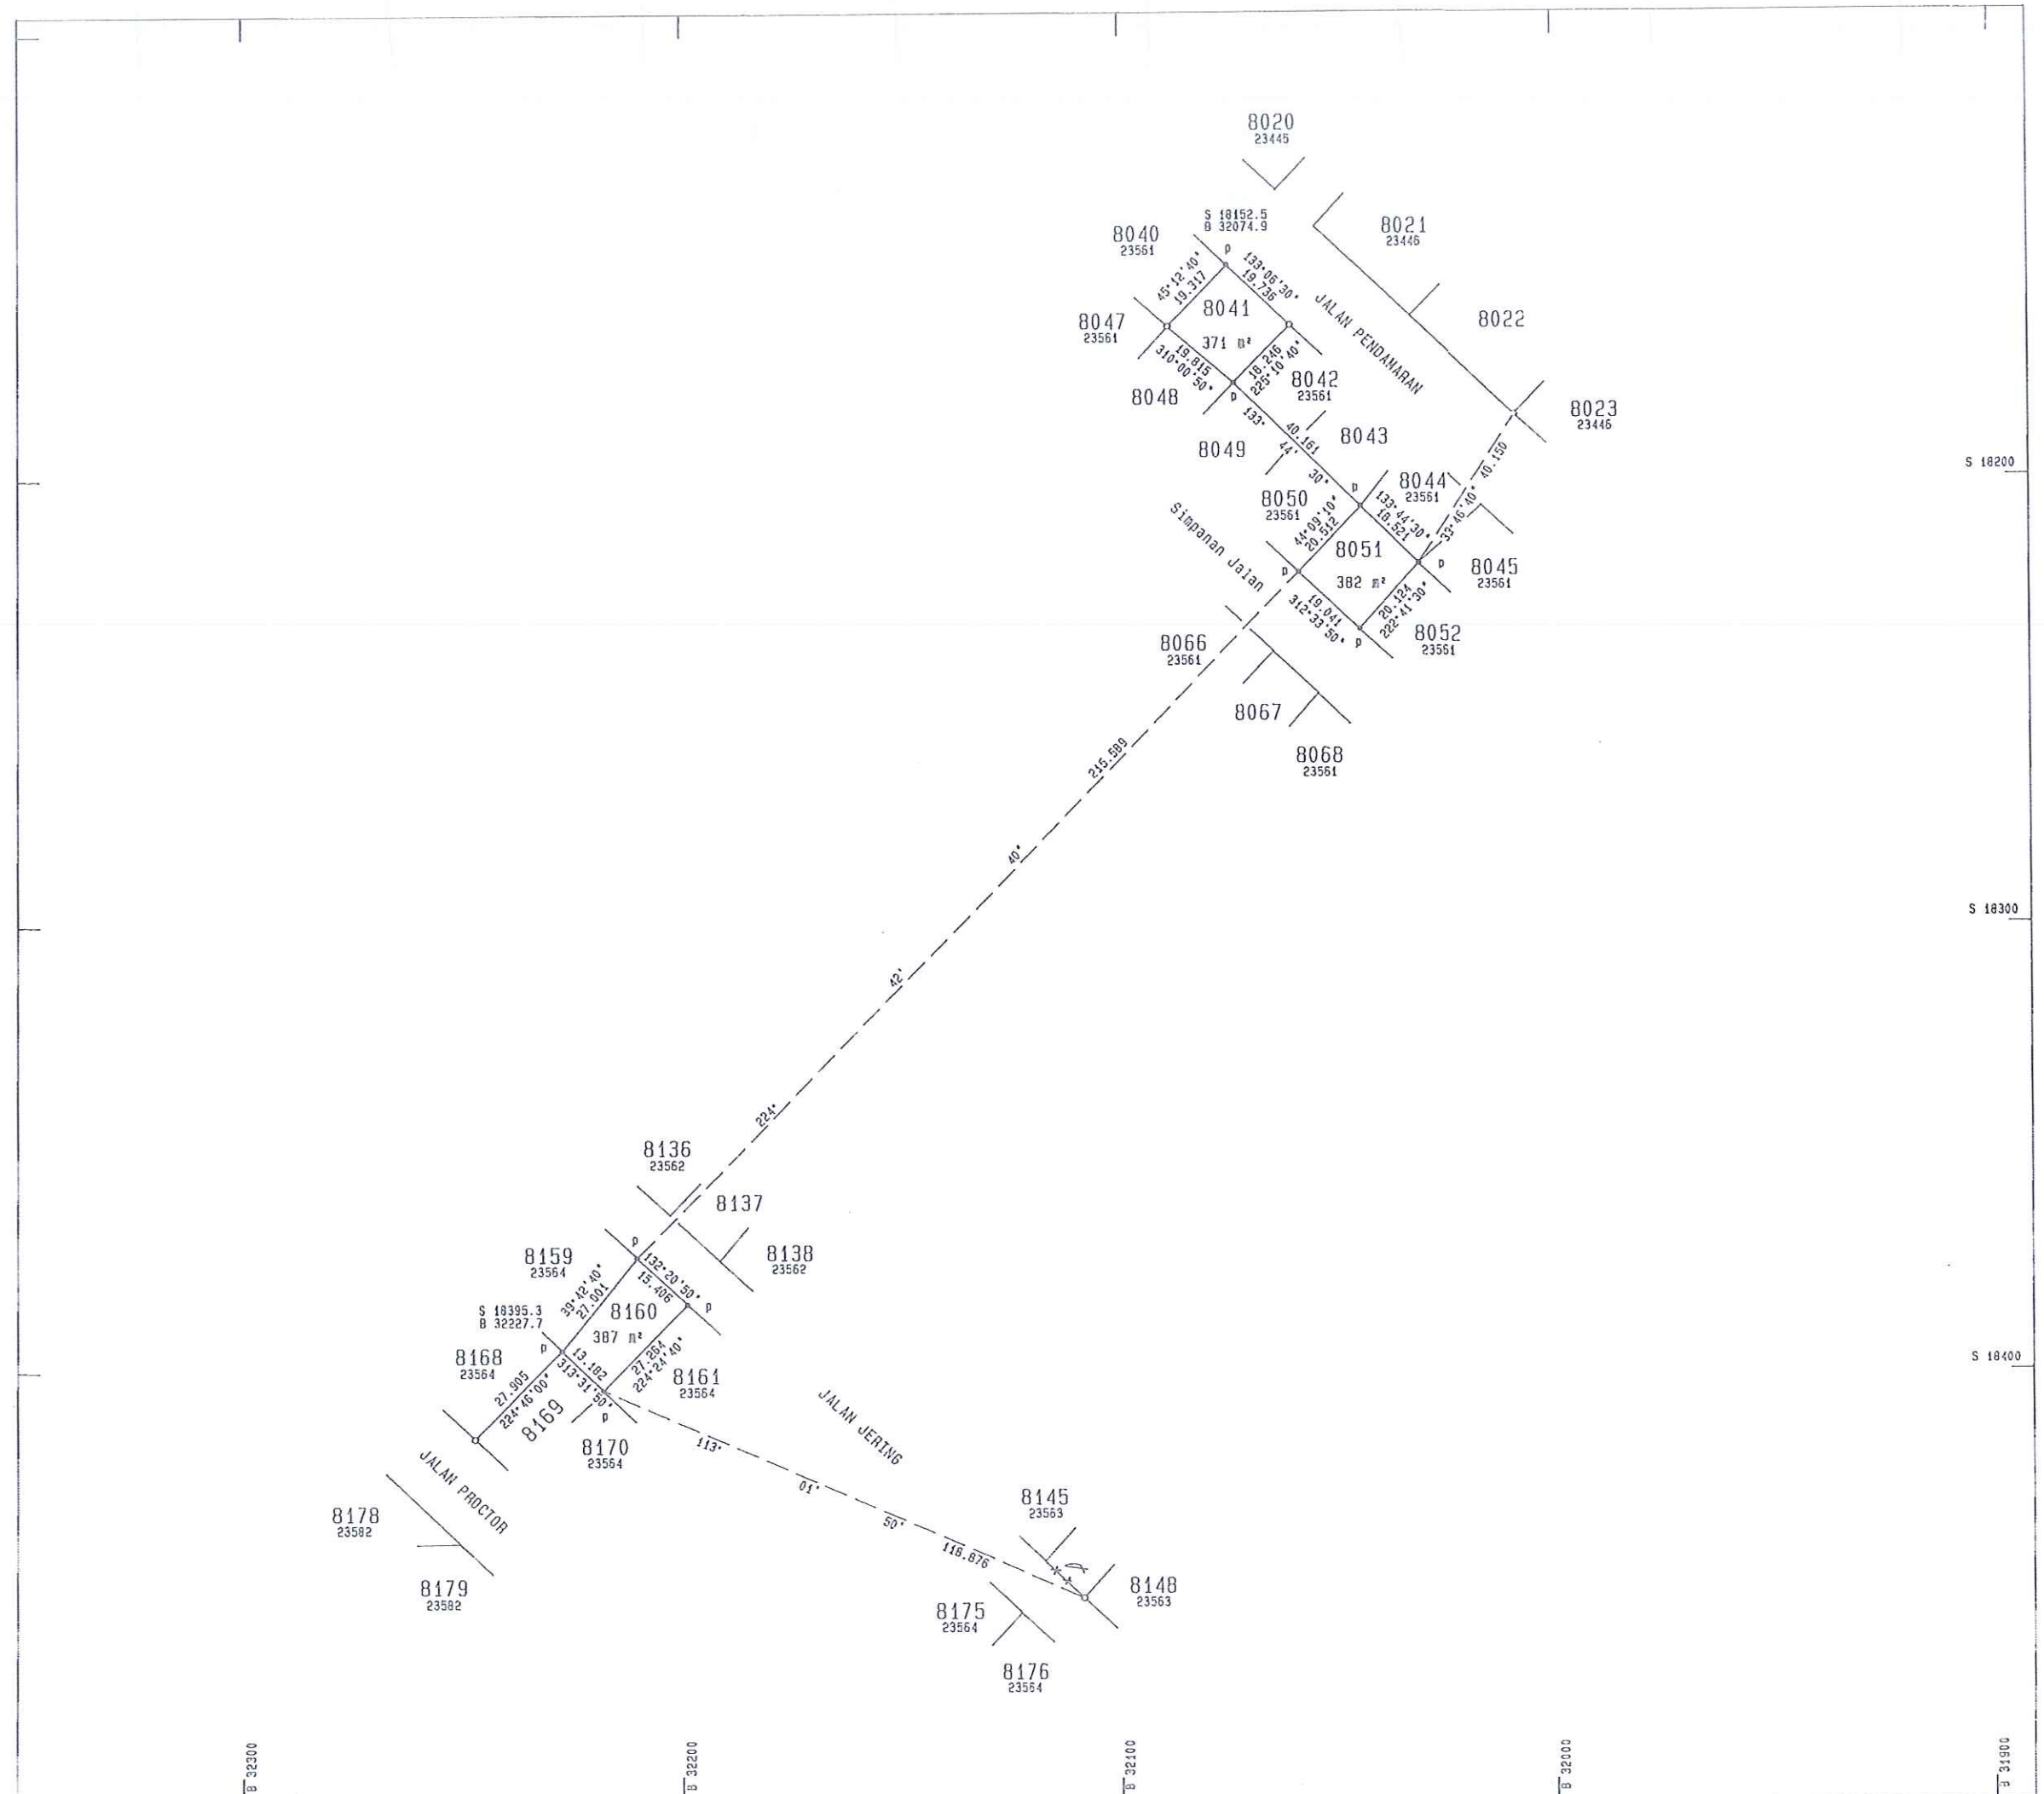

NEGERI SELANGOR

DAERAH KLANG

PEKAN PANDAMARAN

LOT 7653 & 8028-8030

(PA 21817 & 23561)

UKURAN SEMULA

SKALA 1 : 600

Fail Ukur PUSEL 961/2005 & 969/2005

Fail Pej. Tanah PTK 28/24/04 & PTK 28/5/2000

Lenbar Piamai 99-A

JK 3020 M 141-160

Diukur Oleh Hassan Baseri bin Dakun

Siap Pada 7.8.2006


BK 79262 & 79561

Disedia oleh Rosli bin Mohd Noor
12.6.2007

Diperiksa oleh Md Salleh bin Ali
19.6.2007

Diluluskan oleh
(John Elvis Koh, PPT)
Pengarah Ukur dan Penataar
Selangor 17-Aug-2007

PA 112216

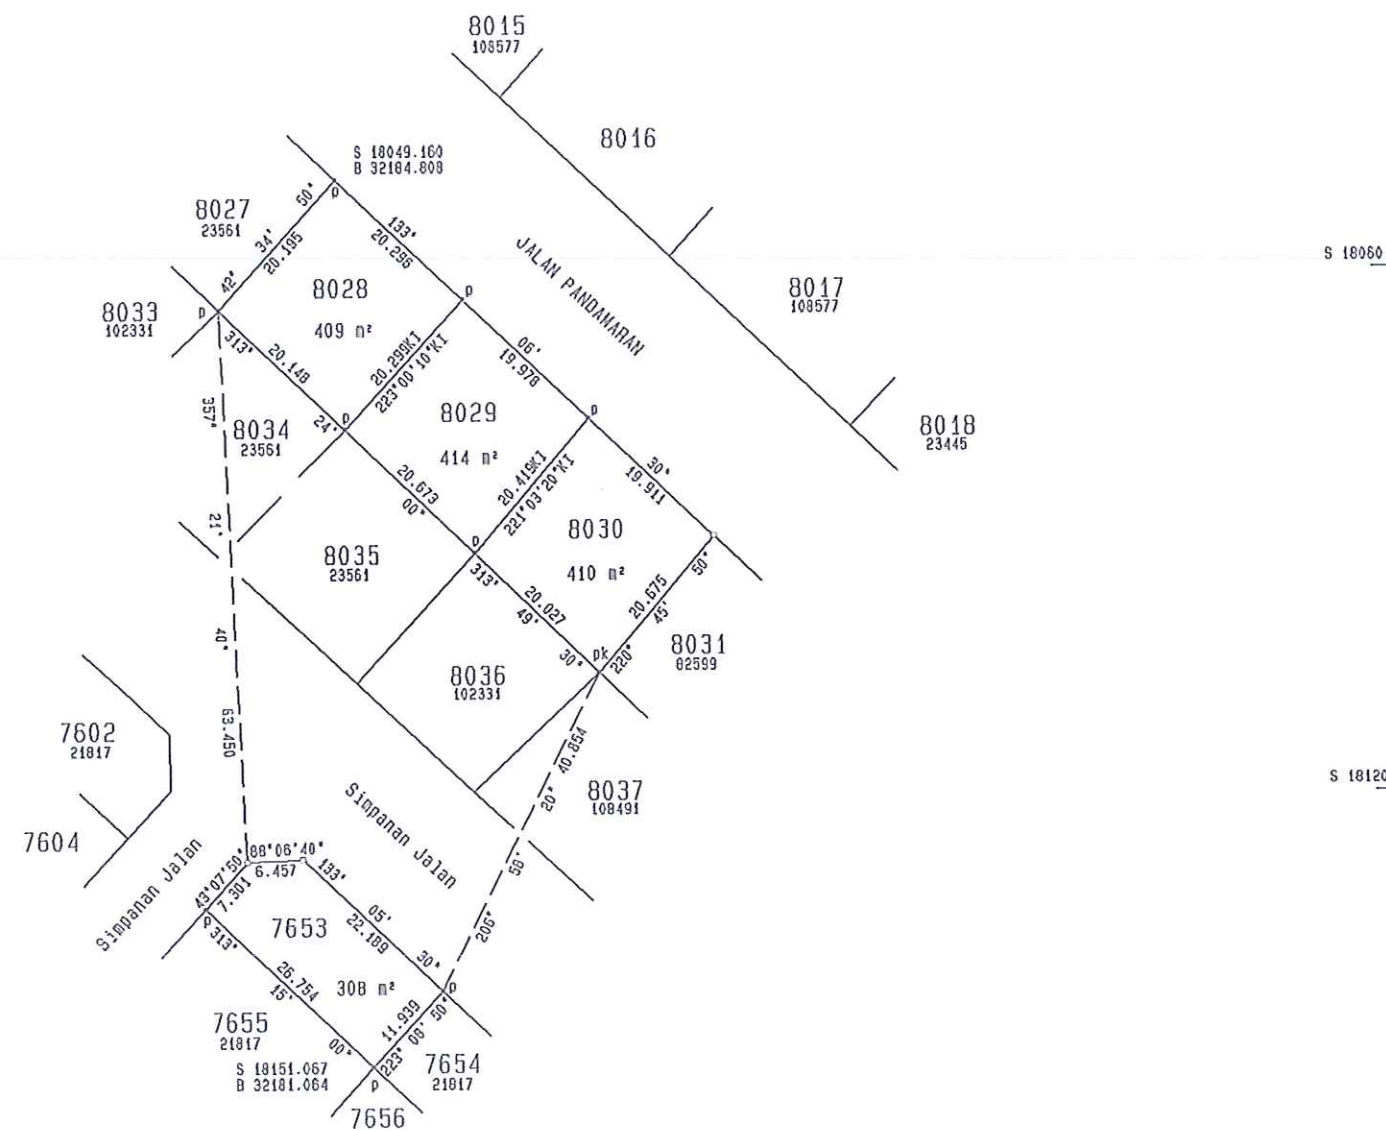

NEGERI SELANGOR

DAERAH KLANG

PEKAN PANDAMARAN

LOT 8033, 8036, 8039 &
8049 (PA 23561)

UKURAN SEMULA

SKALA 1 : 750

Fail Ukur PUSEL 440/2002 d11

Fail Pej. Tanah PTK 28/97/96 SK 21 d11

Lenbar Plawai 99-A

JK 2670 M 134-138

Diukur Oleh Hassan Basari bin Dakun

Siap Pada 9.3 2004


BK 63487

Disedia oleh Noraini bt Saion
B.9.2004

Diperiksa oleh Hajah Faridah bt Wakit
9.9.2004

Diluluskan oleh
30-Nov-2004
John Elvis Koh, PPT I
Pengerah Ukur dan Penetaan
Selangor Darul Ehsan

PA 102331

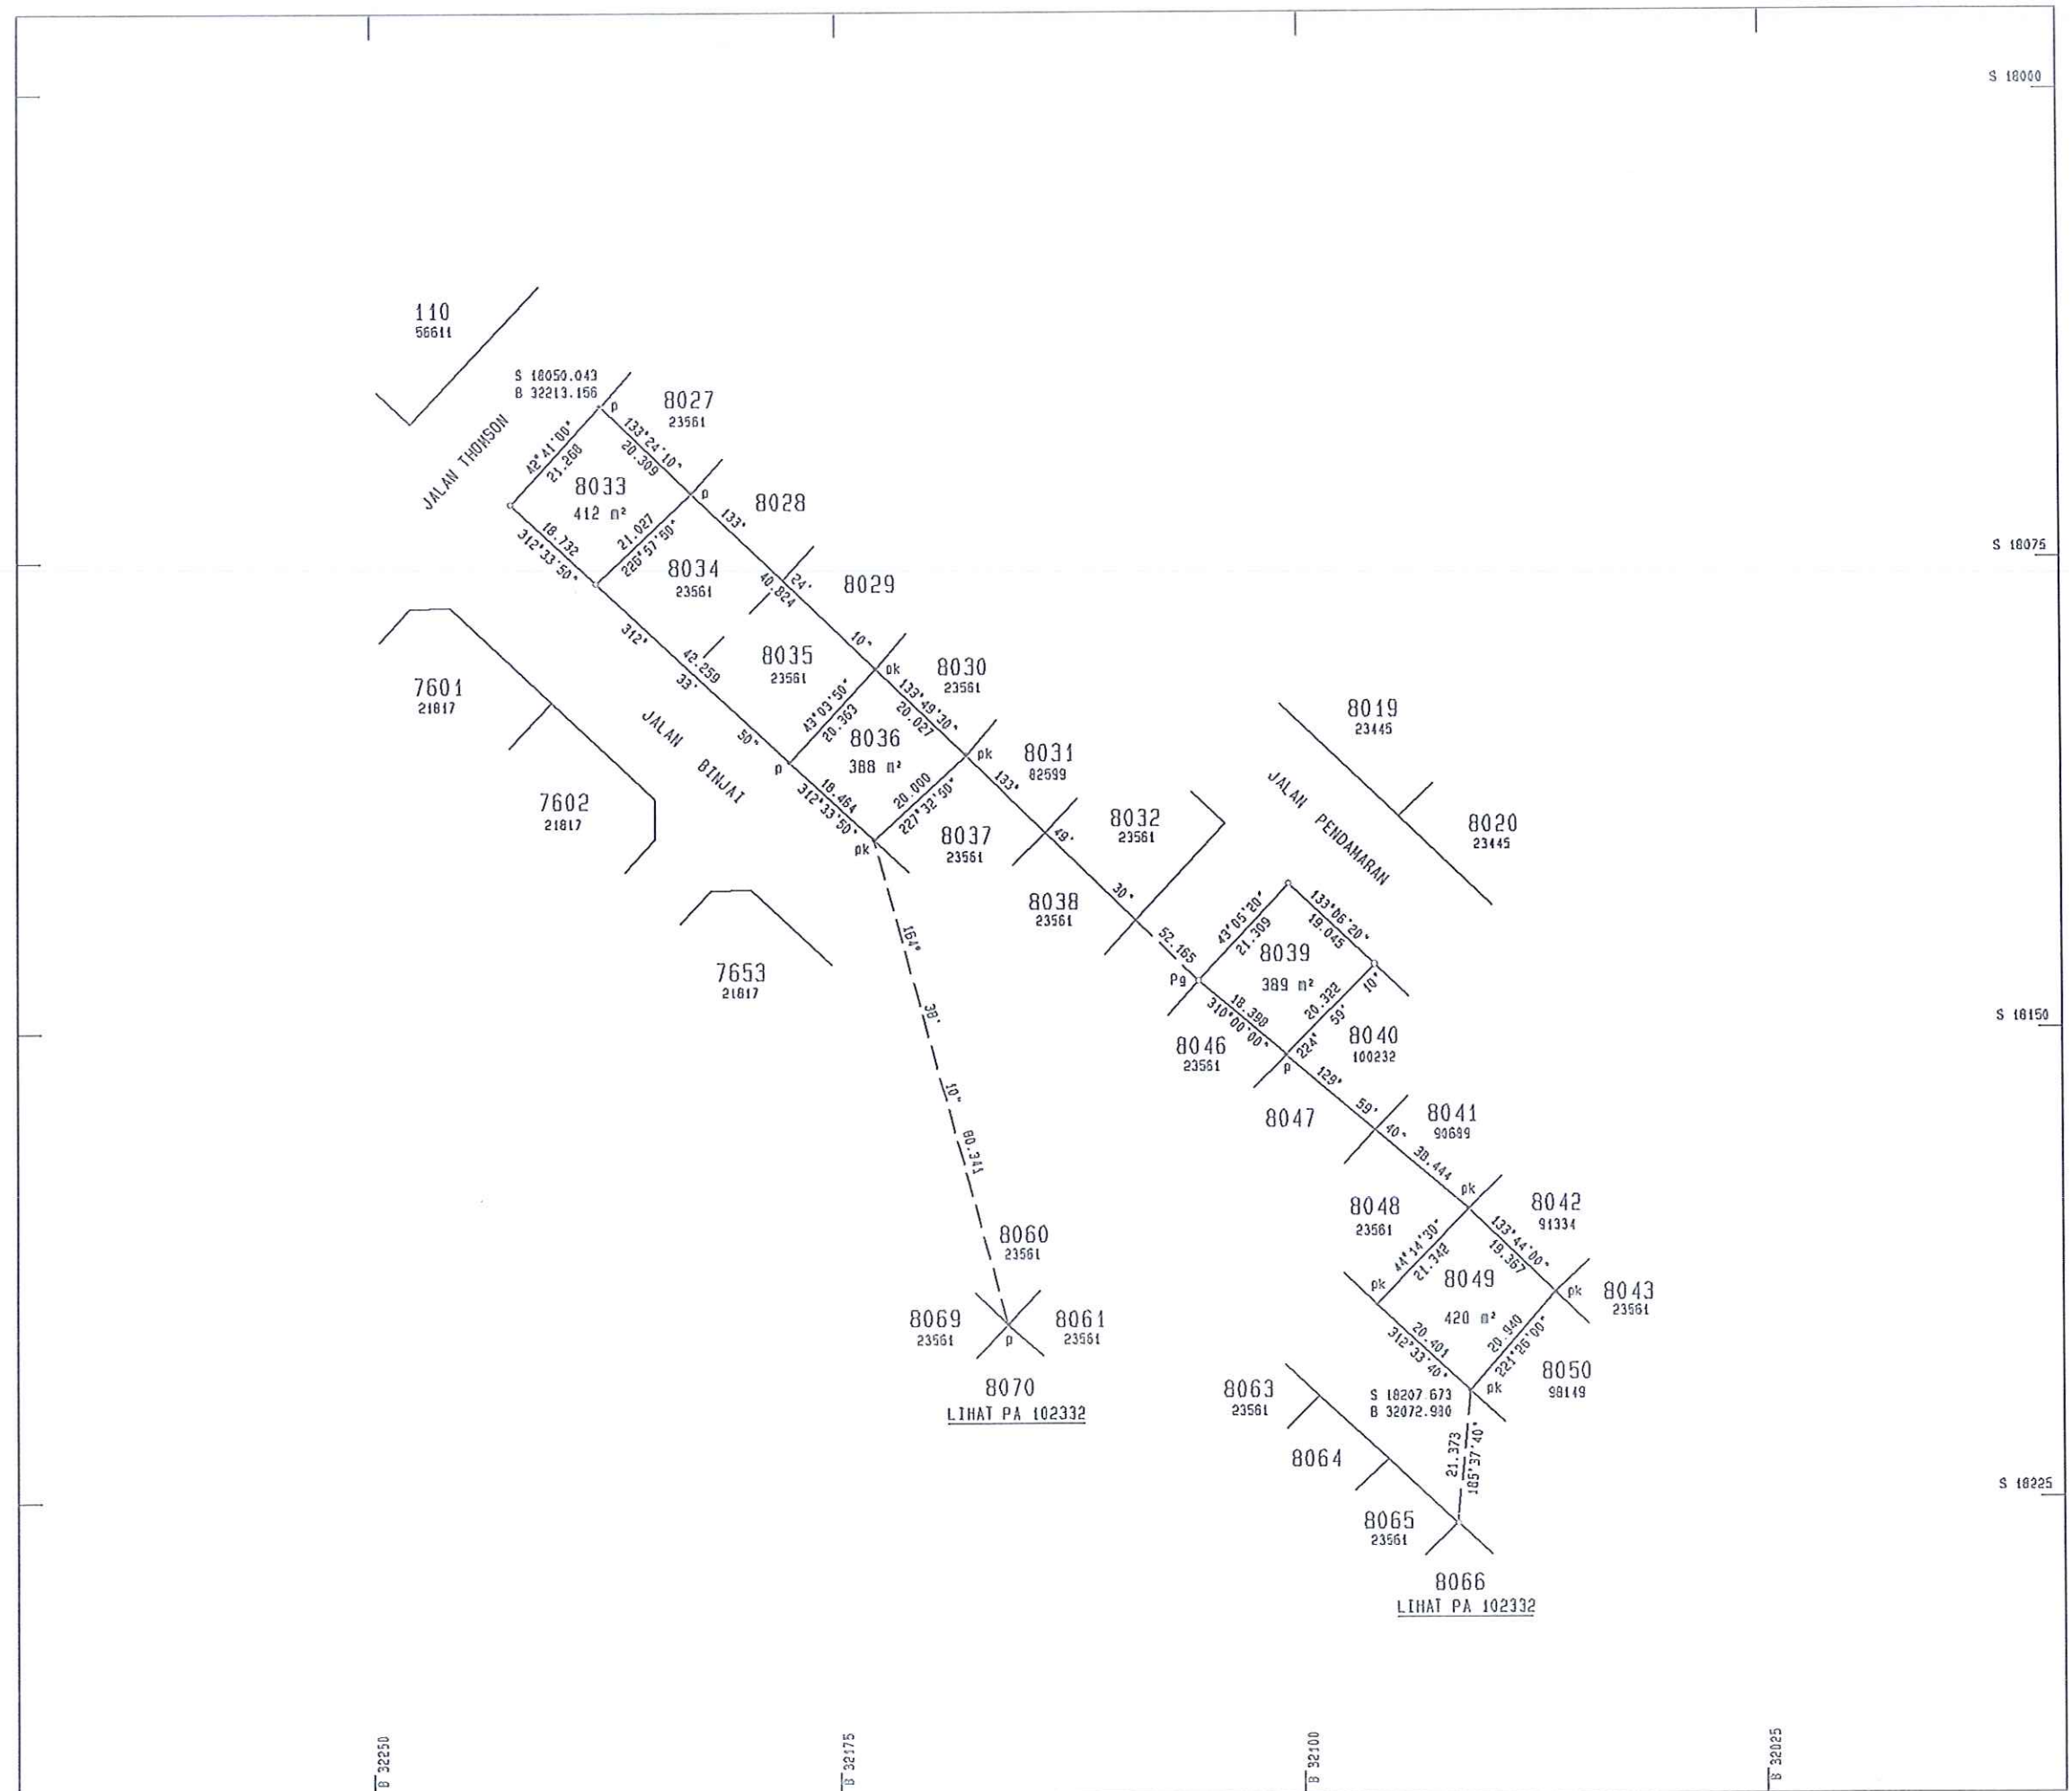

NEGERI SELANGOR

DAERAH KLANG

PEKAN PANDAMARAN

LOT 8066, 8080, 8081,
8070-8072, 8076 &
8084 (PA 23561)
UKURAN SEMULA

SKALA 1 : 750

Fail Ukur PUSEL 440/2002 dll

Fail Pej. Tanah PTK 28/97/96 SK 21 dll

Lembar Piamai 99-A

JK 2670 H 134-138

Diukur Oleh Hassan Baseri bin Dakun

Siap Pada 9.3 2004


BK 63487

Disedia oleh Noraini bt Saion
8.9.2004

Diperiksa oleh Hajah Faridah bt Makit
9.9.2004

Diluluskan oleh [Signature]
30-Nov-2004
(Joha Elwis Koh, PPT)
Pegawai Ukur dan Penetaan
Selangor Darul Ehsan

PA 102332

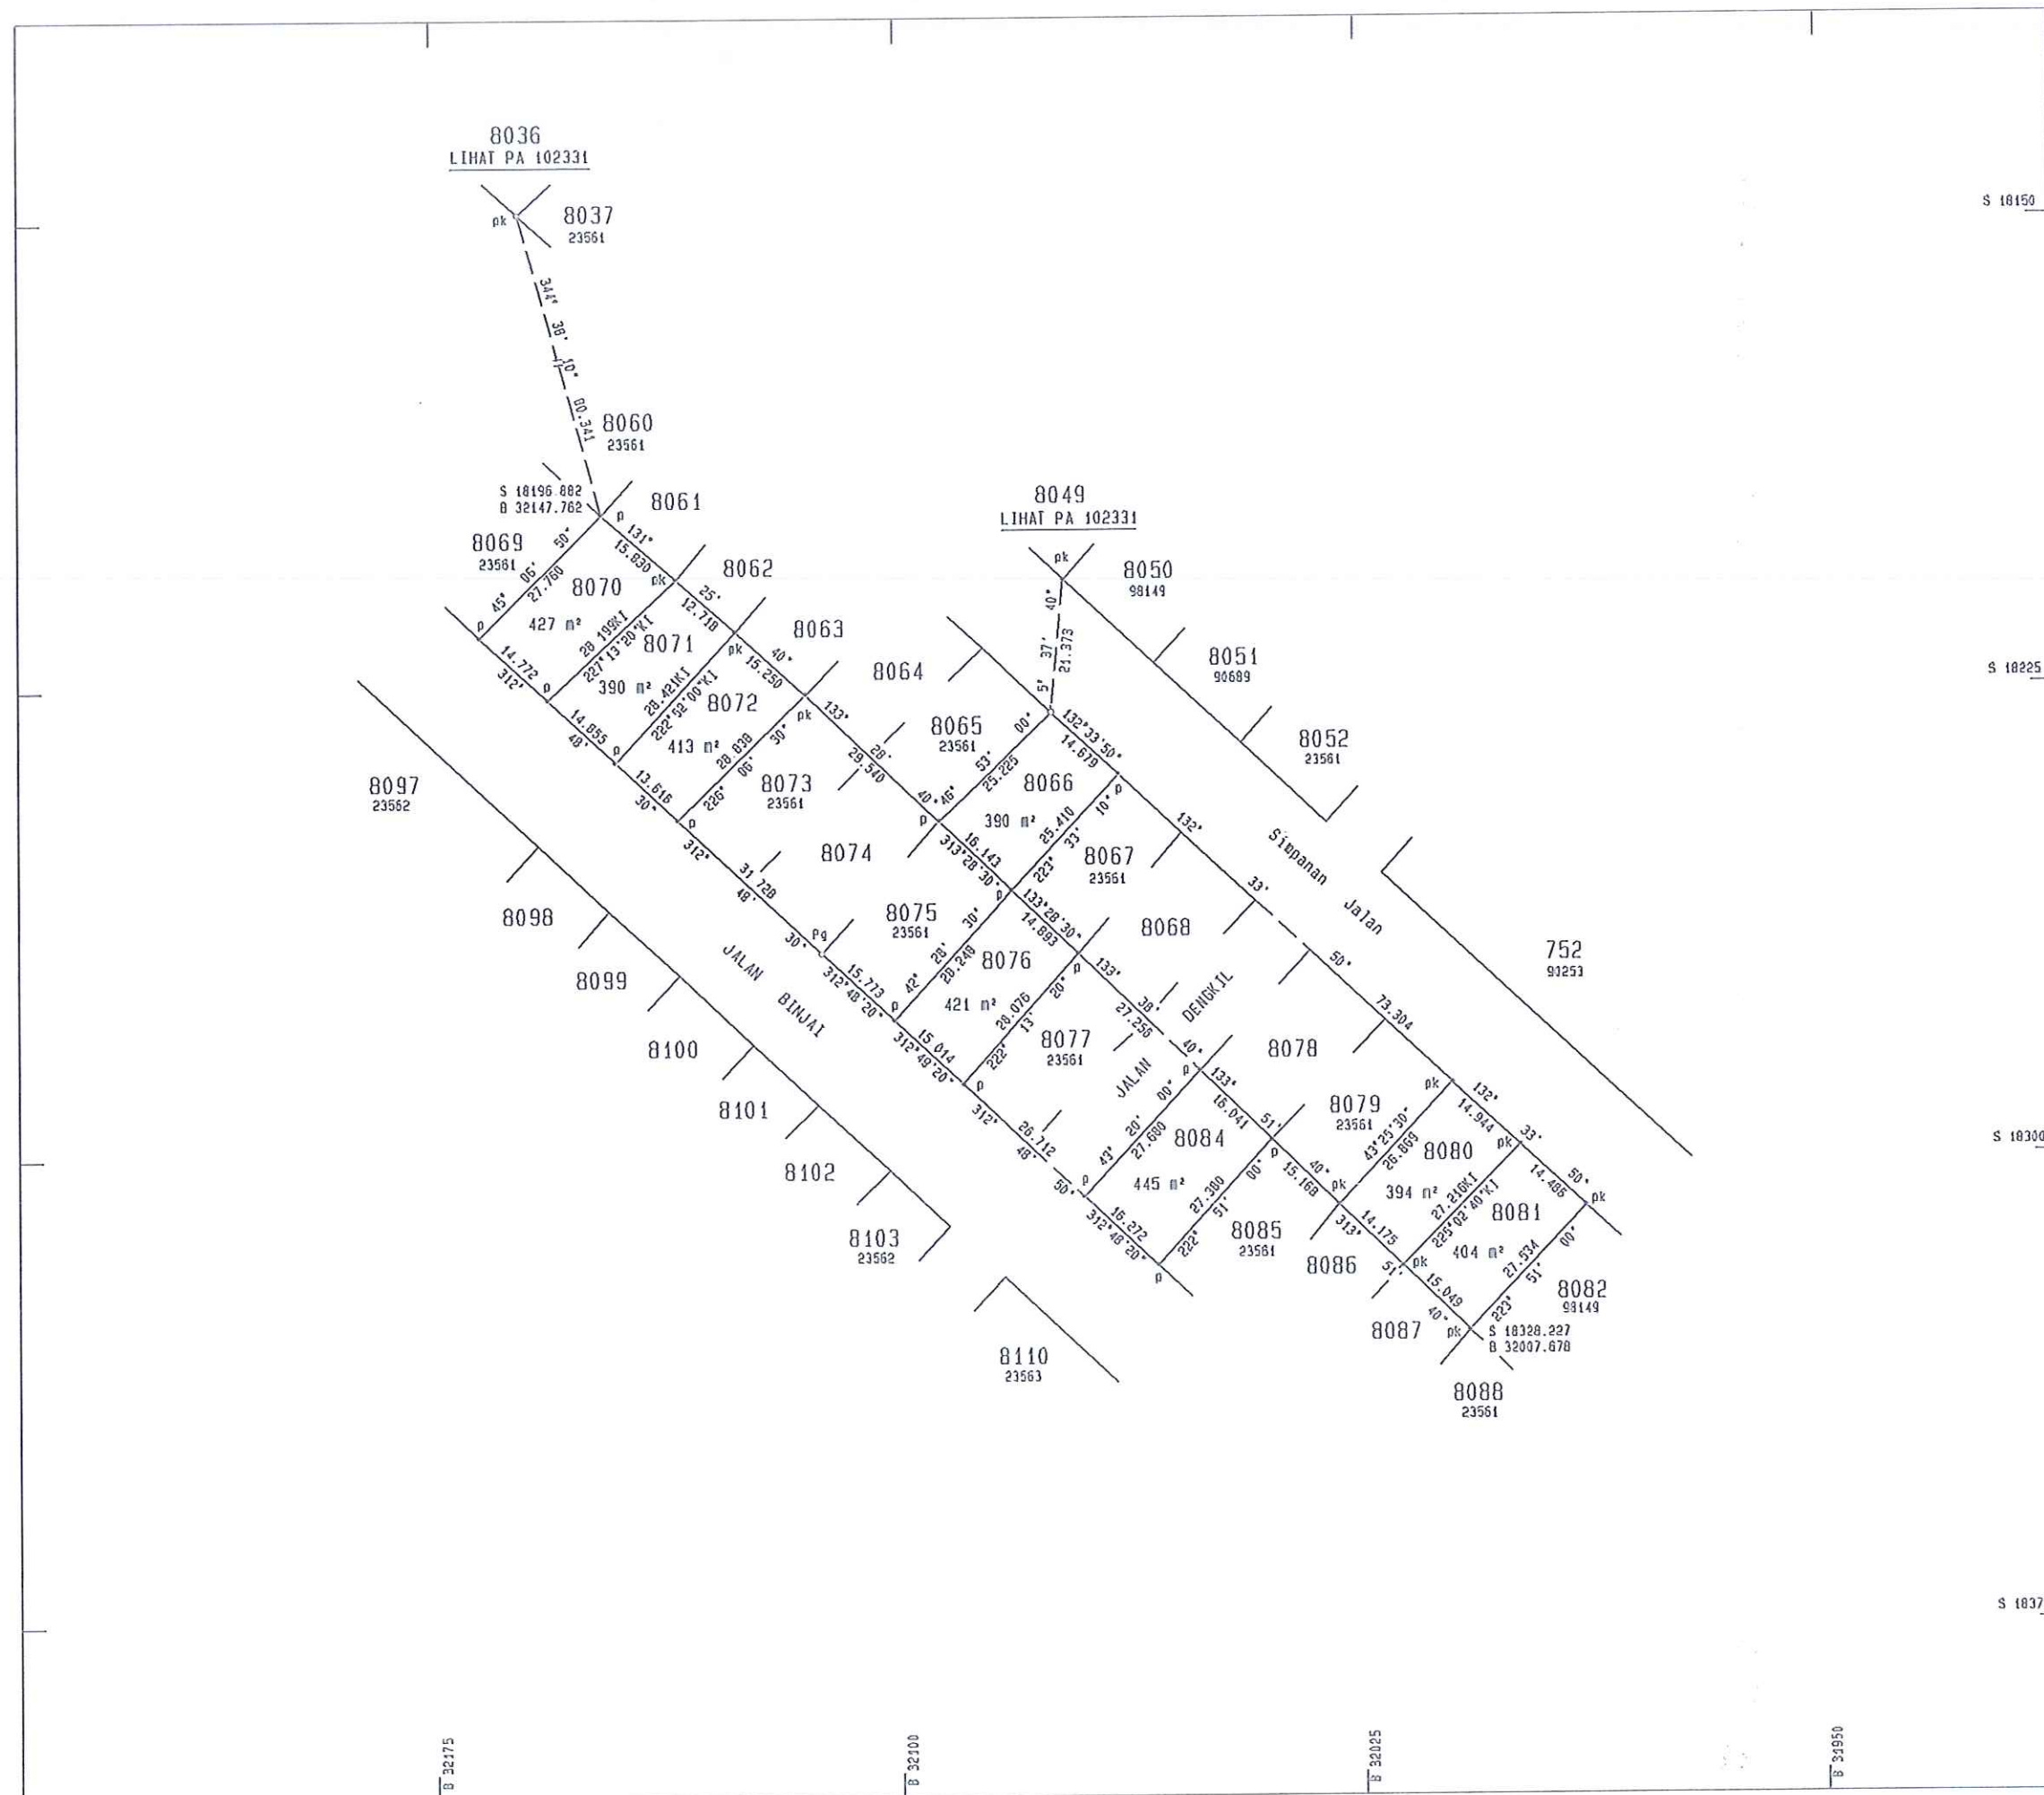

NEGERI SELANGOR

DAERAH KLANG

PEKAN PANDAMARAN

LOT 8047 (PA 23561)
UKURAN SEMULA

SKALA 1 : 400

Fail Ukur PUSEL 607/2008

Fail Pej. Tanah PTK.28/96/96

Lembar Piana 91-A

JK 3226 M 19

Diukur Oleh Zolkifli bin Bakar

Siap Pada 5.3.2009


BK 87693

Disedia oleh Mohd Fazli bin Alini
1.7.2009

Diperiksa oleh Mohd Parid bin Haji Yaakub
2.7.2009

Diluluskan oleh 13-Oct-2009
(JOHN ELYS KOH, SIS, PPT)
Pegawai Ukur dan Penetaan
Selangor

PA 144756

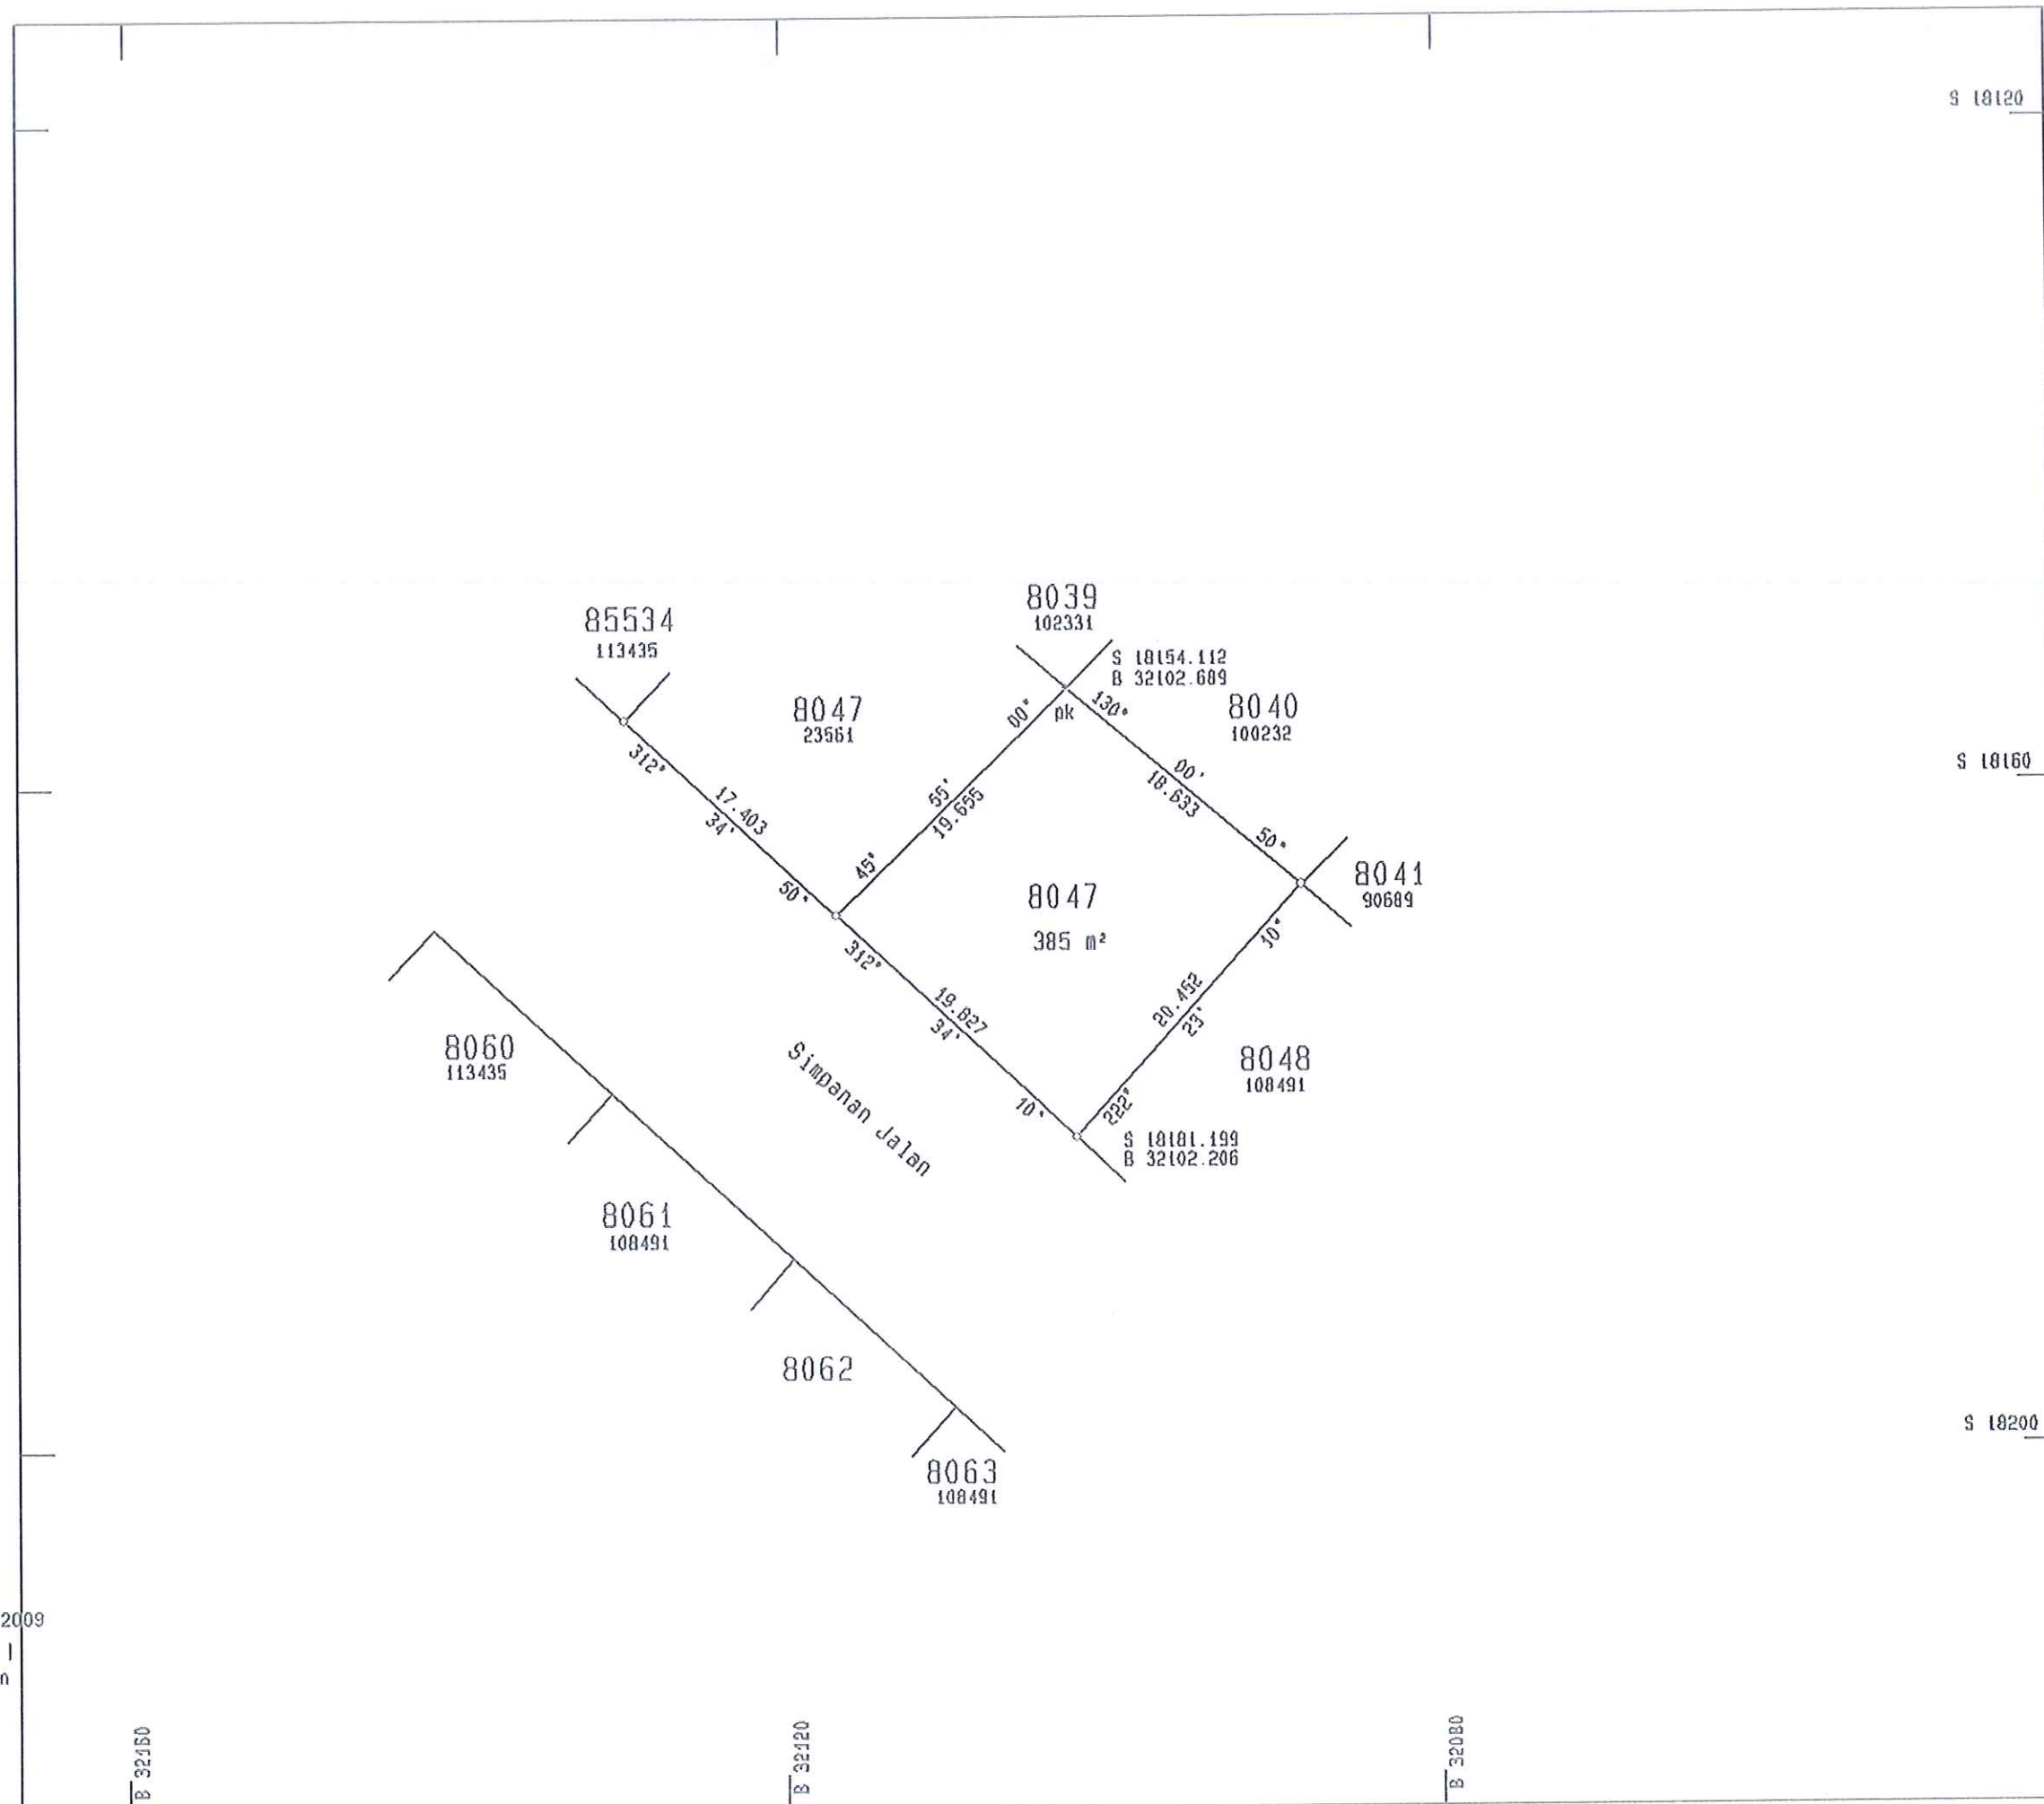

NEGERI SELANGOR

DAERAH KLANG

PEKAN PANDAMARAN

LOT 8067, 8078, 8097 & 8128

(PA 23561 & 23562)

UKURAN SEMULA

LOT 85532

DAHULUNYA SEBAHAGIAN LOT 8094 (PA 23561)

SKALA 1 : 750

Fail Ukur PUSEL 961/2005 & 969/2005

Fail Pej. Tanah PTK 28/24/04 & 28/5/2000

Lembar Piamai 99-A

JK 3020 H 141-160

Diukur Oleh Hassan Basari bin Dakun

Siap Pada 7.8.2006

BK 79262 & 79561

Disedia oleh Rosli bin Mohd Noor
12.6.2007


Diperiksa oleh Md Salleh bin Ali
19.6.2007

Diluluskan oleh

(JENI ELVIS KOH, PPT)
Pengeran Ukur dan Penataan
Selangor

17-Aug-2007

PA 112217

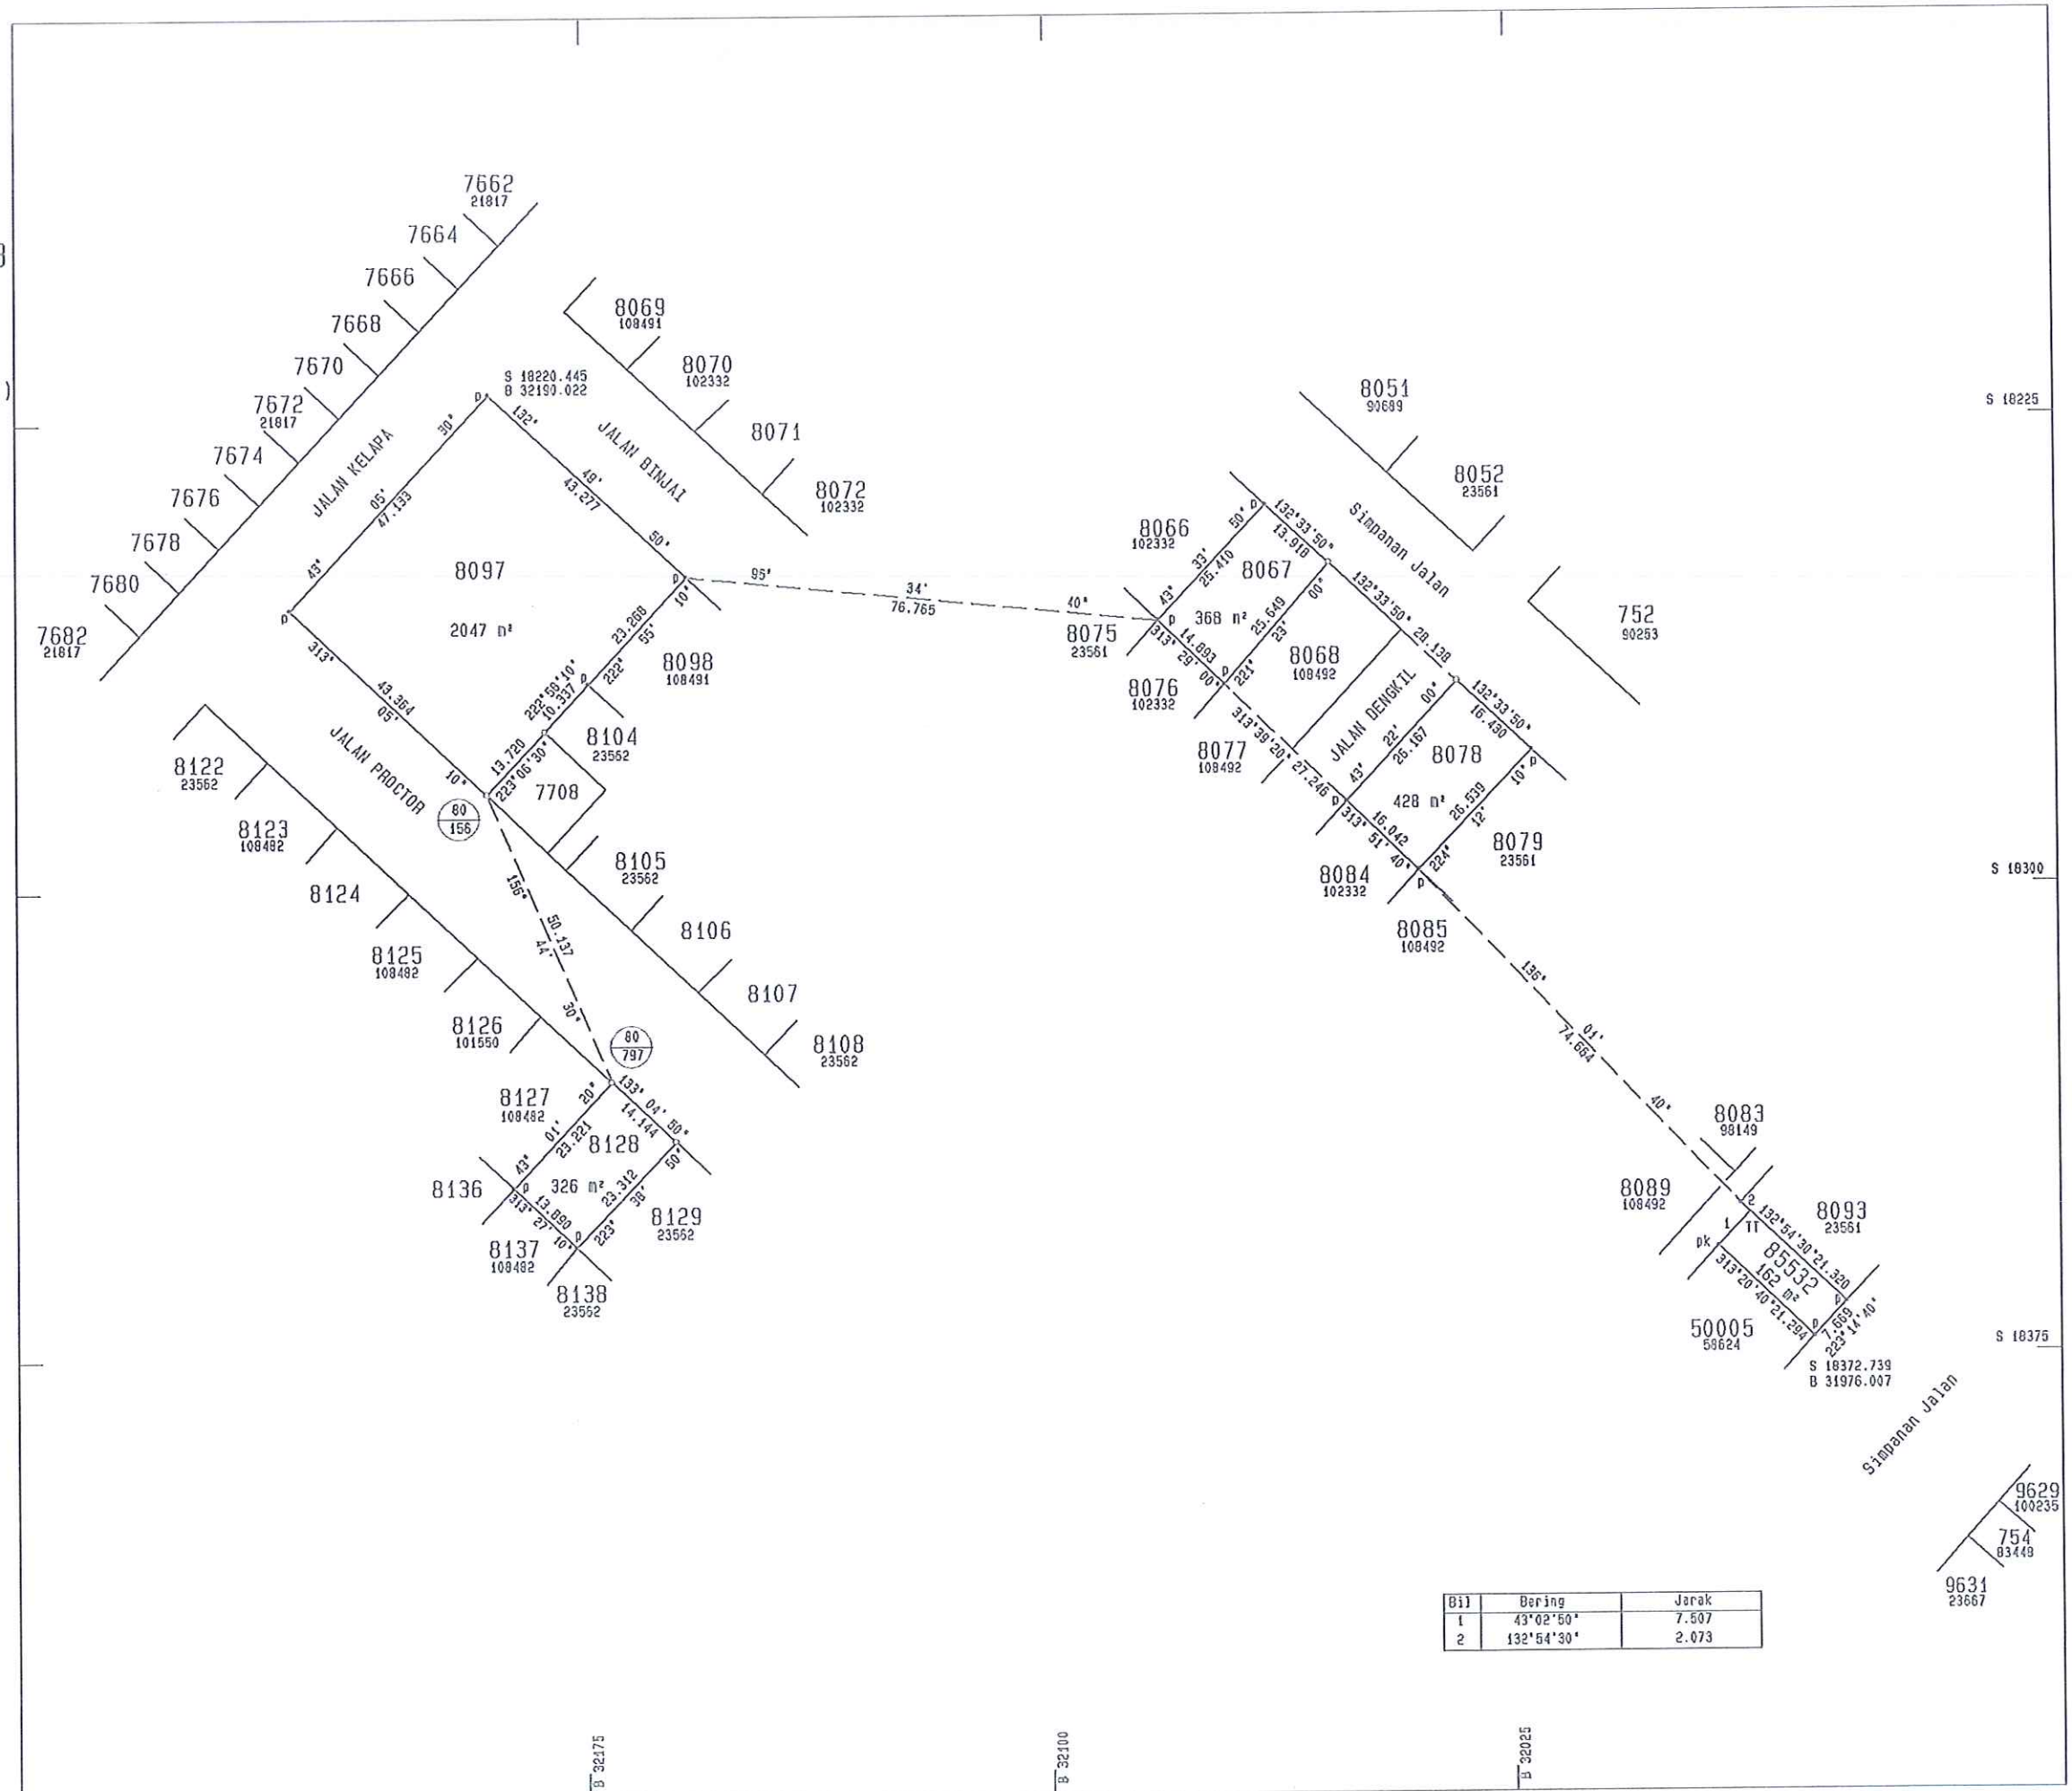

INSET


Scale Eight Chains to an Inch

Note:
Sebahagian dari Mukim Klang Daerah Klang telah dilaystarkan
menjadi Pekan Pandamaran Daerah Klang melalui P.W.K.
Negeri Selangor No. 1802 bertarikh 21.12.1995.

Lot 7579 - 7704 & 7708 masing-masing ditukar menjadi
lot 7579 - 7704 & 7708 Pekan Pandamaran.

(Mohamed bin Yunus, AMN.)
Pengarah Usur
Selangor Darul Ehsan

18.9.2000

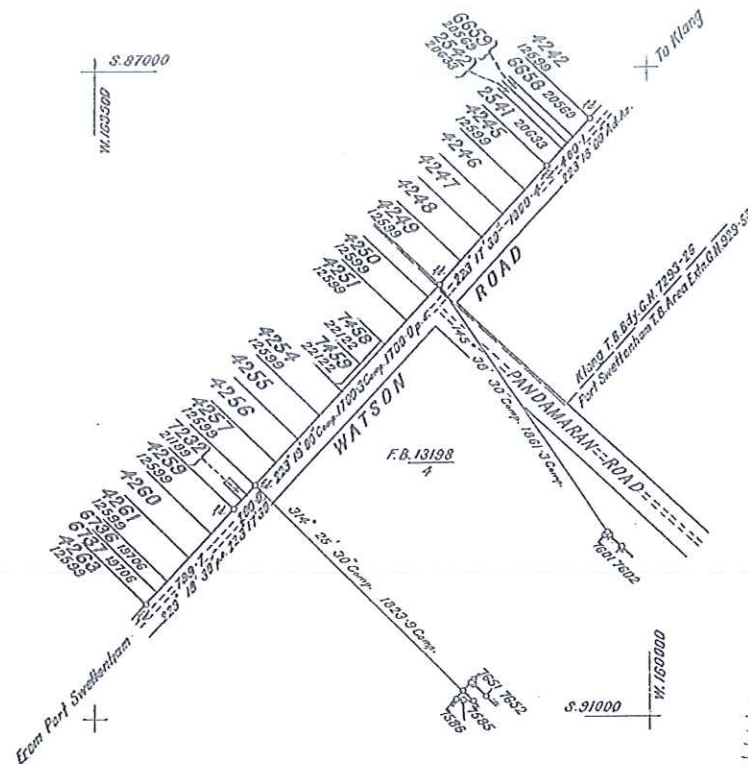

LOTS 7579 - 7704 & 7708

MUKIM OF KLANG

DISTRICT OF KLANG

Scale One Chain to an Inch

Second Class Survey

Drawn & Charted by *Chuan Pau Han*
25.7.99

Examined by *Chuan Pau Han*
20.8.99

Approved *S. Kandi*
29/8/99

Surveyed by S. Kandi

Completed on 13. 8. 98

Field Book 13213 pp.1-12
Field Book 13211 pp.1-42
Field Book 13208 pp.1-42
Field Book 13202 pp.1-42
Field Book 13198 pp.1-42

Lot 7579-7600 7601-7704 7708
Svy. Ref. R.S.S. 414-57 R.S.S. 429-58 R.S.S. 448-58
L. O. Ref. D.O.K. 1295 D.O.K. 1358 D.O.K. 2190

Sheet 99-A

Col. Vol. 314 pp. 137-204

Plan No. 21017

