


RUJUKAN	BEARING	JARAK
1	196°06'40"	14.455
2	212°31'20"	12.996
3	228°56'30"	12.996
4	245°21'10"	12.997
5	261°46'30"	14.455

NOTA :
DAHULUNYA SEBAHAGIAN LOT 74066 (PA 110251)

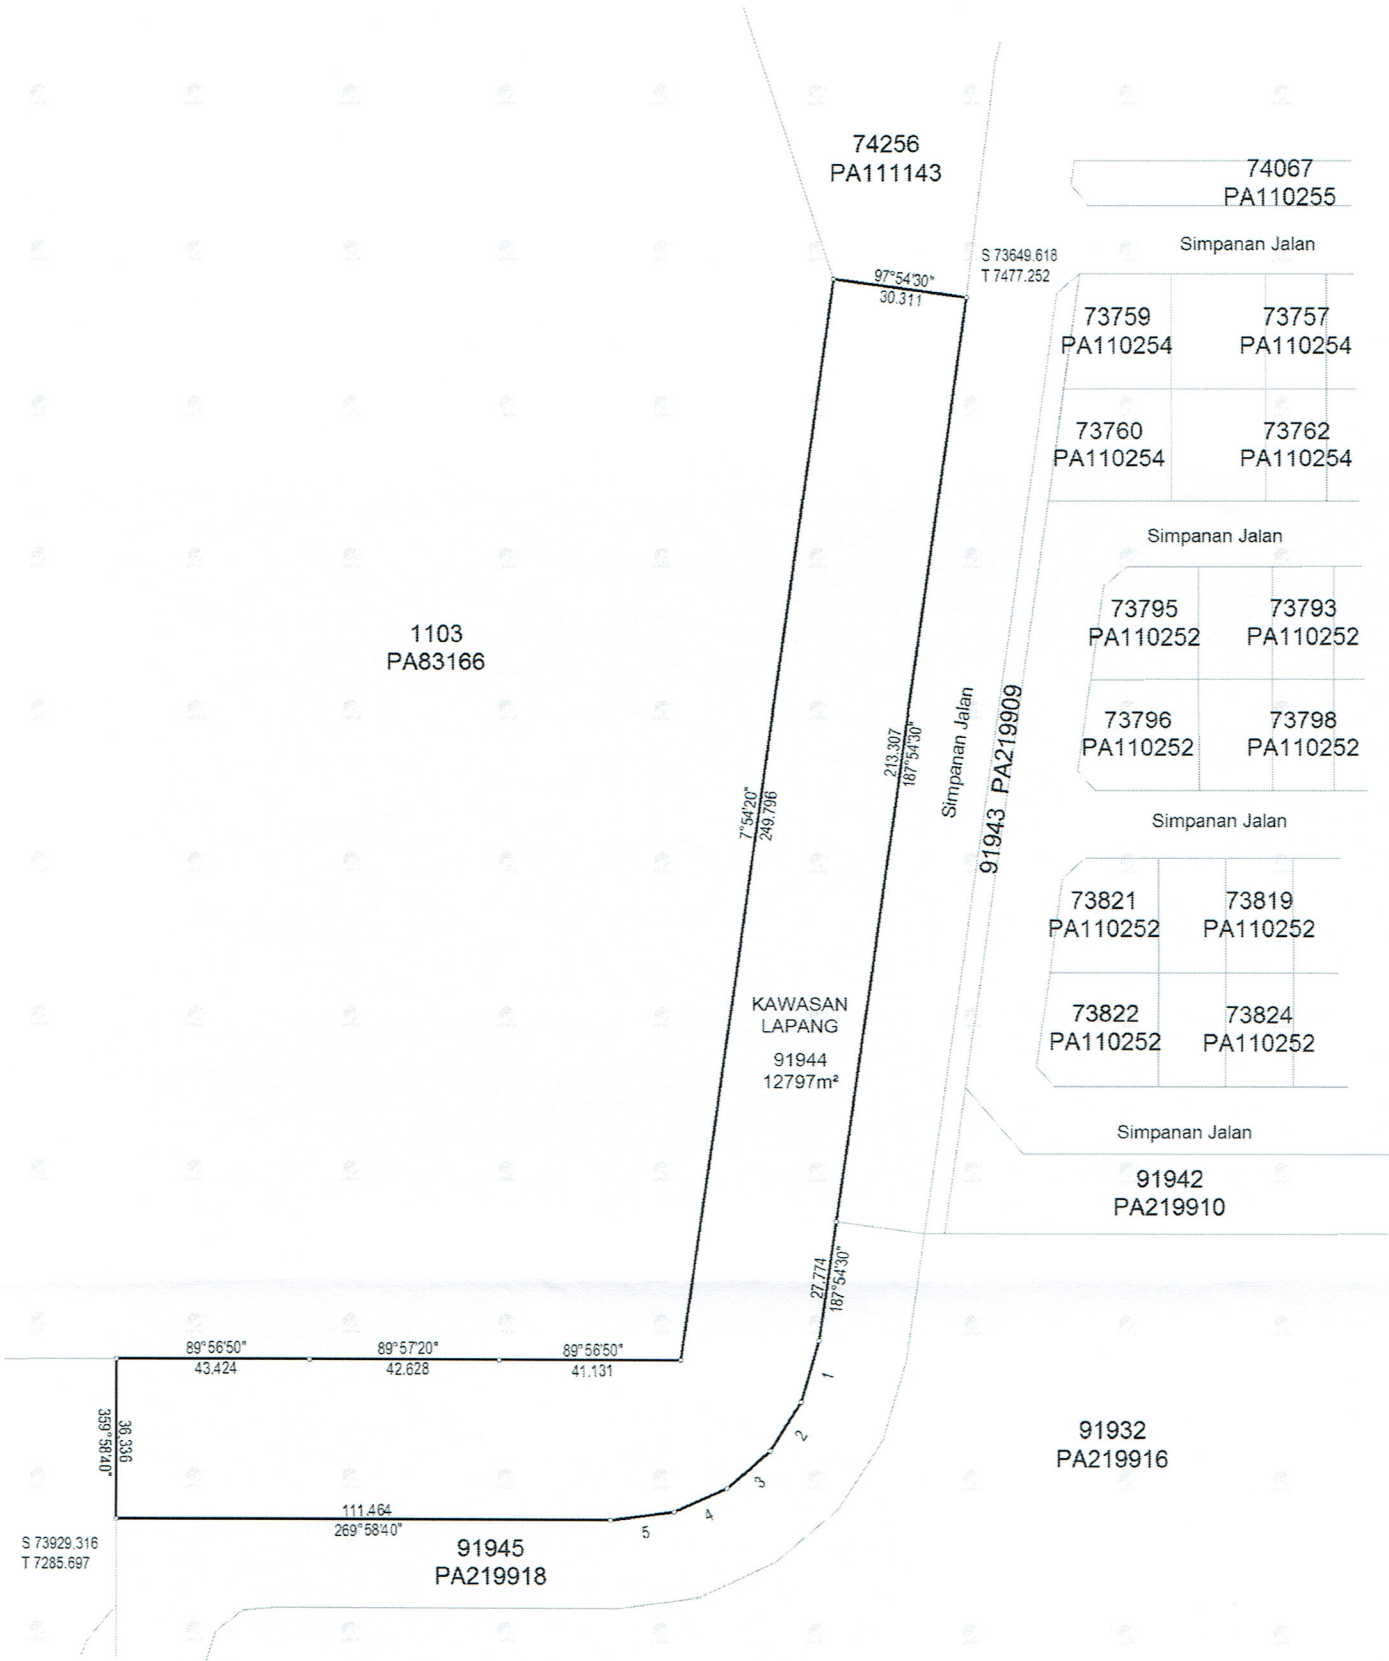

Asas Koordinat GDM2000 Cassini-Soldner

NEGERI SELANGOR	"Saya NAZARETH AUSTIN, seorang Jurukur Tanah Berlesen di bawah Akta Jurukur Tanah Berlesen 1959 (Akte 458) memperakui bahawa pengukuran dan mana petan ini telah disediakan, telah dijalankan dan ditanda diatas tanah oleh saya atau dibawah arahan saya sendiri secara langsung di lapangan semesta-mata mengikut Peraturan-peraturan Jurukur Tanah Berlesen, dan bahawa petan ini secara tepat mewakili pengukuran yang telah disempurnakan pada 27 hantulan Oktober 2012. Bahawa saya bertanggungjawab sepenuhnya ke atas salah betulnya ukuran ini. Bertarih 6 hantulan Februari 2015.  Jurukur Tanah Yang Dilesen Di Bawah Akta 458"	FAIL UKUR PUBLSEL1181_2013
DAERAH PETALING		FAIL PEJ. TANAH PTP6/1814/09
MUKIM DAMANSARA		DILULUSKAN OLEH  MOHAMAD ZAKARIA, KMN PENAKH UKUR DAN PEMETAAN SELANGOR Tarikh: 18/02/2015
LOT 91944		
SKALA 1 : 1200		
PETA KADASTER 100B		
PA219908		
		