

RUJUKAN	BEARING	JARAK
1	269°57'20"	10.073
2	269°58'50"	5.794
3	89°59'00"	5.839
4	89°58'50"	10.051
5	89°59'00"	6.095
6	270°00'50"	11.894
7	359°55'40"	15.240
8	359°55'40"	18.333
9	359°55'40"	18.288
10	359°55'40"	18.287
11	359°55'40"	7.009

NOTA :
DAHULUNYA SEBAHAGIAN LOT 74069 & 74070 (PA 110247)

54829
PA79305
54827
PA79305
54825
PA79305
54823
PA79305

54798
PA79304


54797
PA79304

54753
PA79303

54752
PA79303

54704
PA79303

54703
PA79303

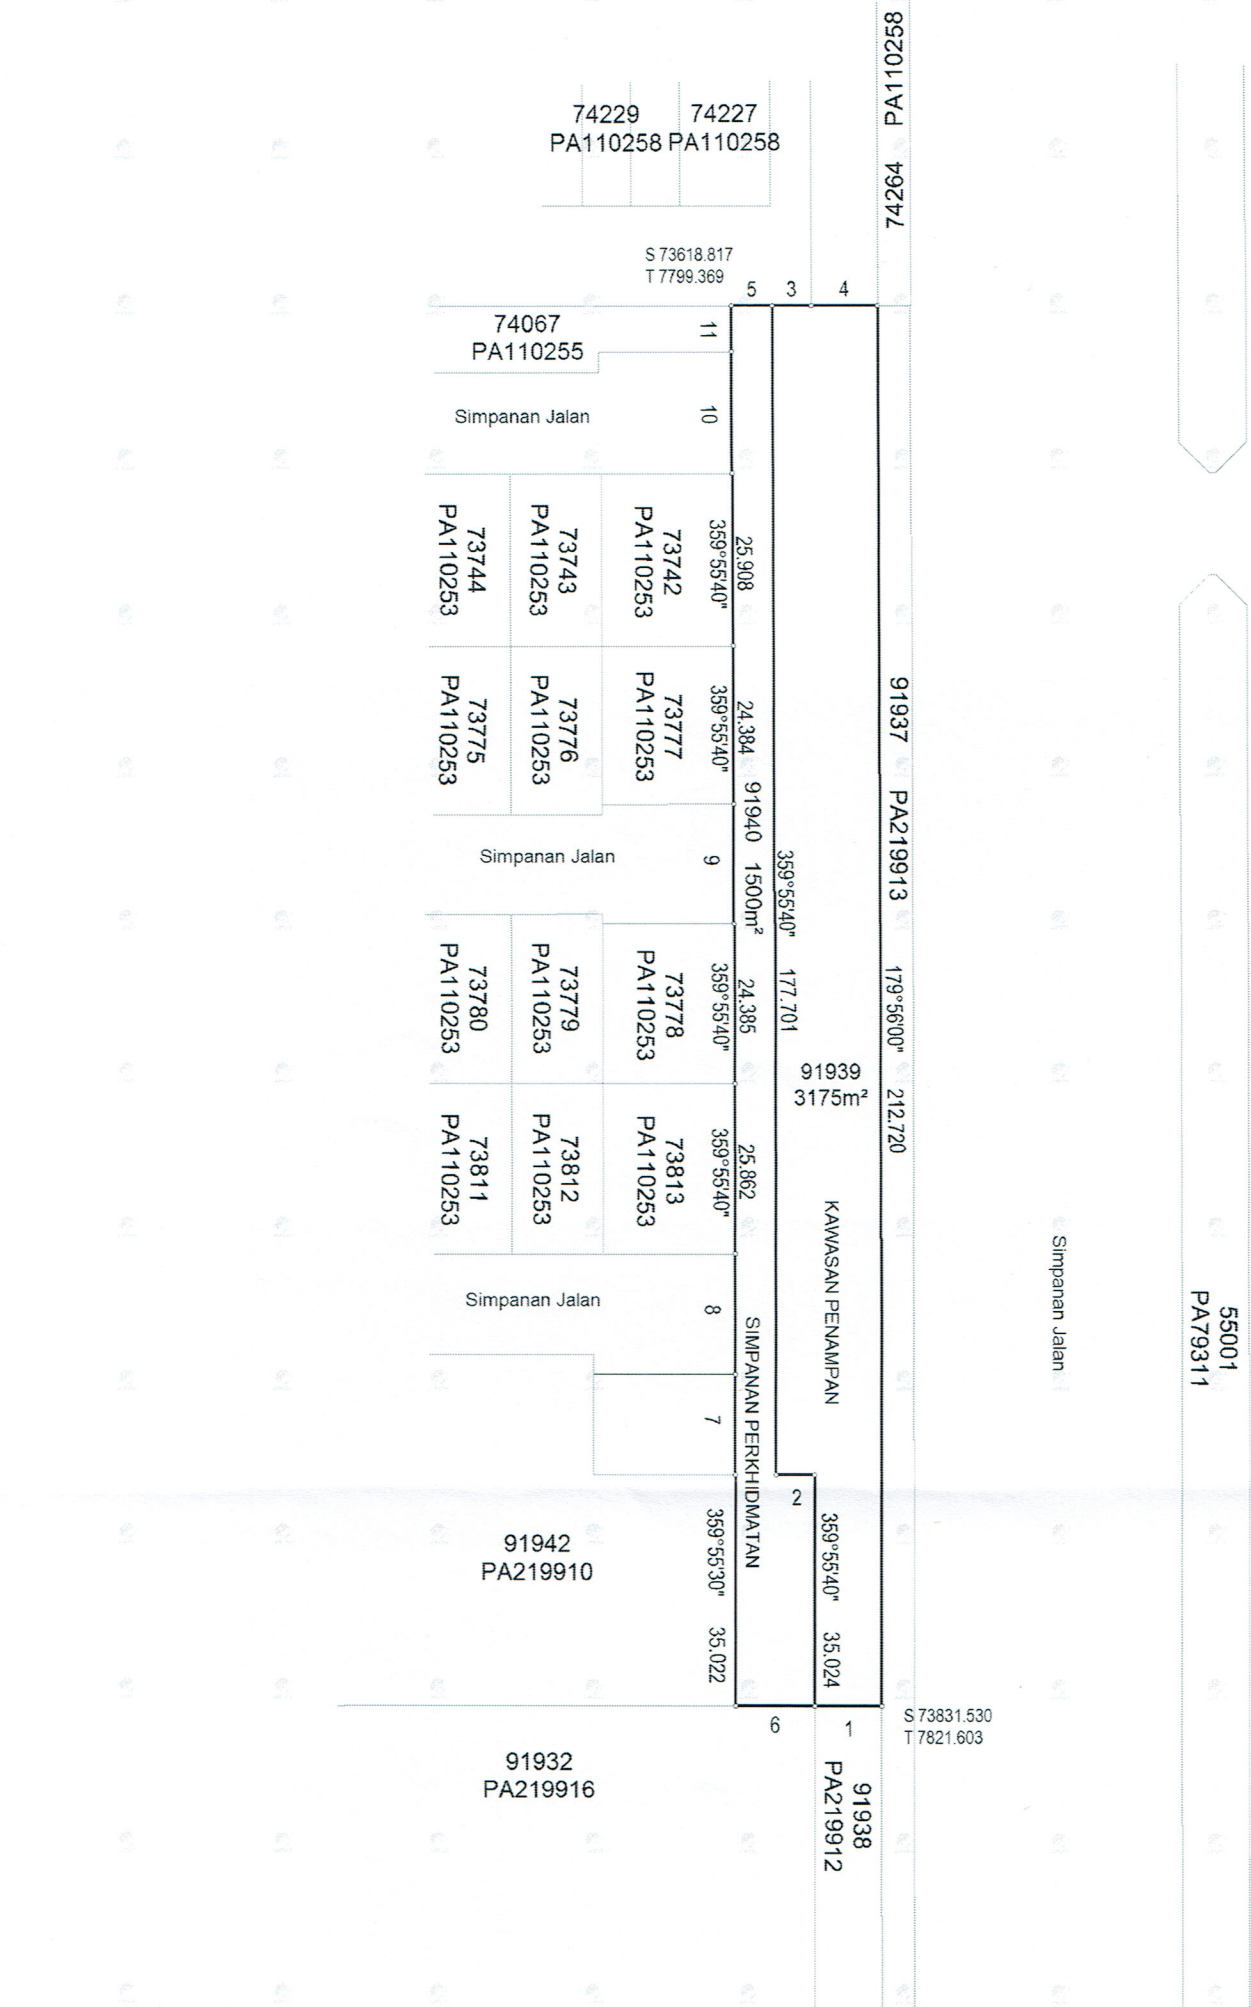

Asas Koordinat GDM2000 Cassini-Soldner

NEGERI SELANGOR

DAERAH PETALING

MUKIM DAMANSARA

LOT 91939 & 91940

SKALA 1 : 800

PETA KADASTER 100B

PA219911



FAIL UKUR PUBLSEL1181_2013

FAIL PEJ. TANAH PTP6/1814/09

DILULUSKAN OLEH

"Saya, NAZARETH AUSTIN, seorang Jurukur Tanah Berlesen di bawah Akta Jurukur Tanah Berlesen 1986 (Akta 456) memperakui bahawa pengukuran dan mana pelan ini telah disediakan, telah dipetakan dan ditanda diatas tanah oleh saya atau dibawah arahan saya sendiri secara langsung di lapangan seriat-mata mengikut Peraturan-peraturan Jurukur Tanah Berlesen, dari bahawa pelan ini secara tepat mewakili pengukuran yang telah disempurnakan pada 27 hantulan Oktober 2012.

Bahawa saya bertanggungjawab sepenuhnya ke atas salih betulnya ukuran ini.

Bertarikh 6 hantulan Februari 2015

[Signature]
Jurukur Tanah Yang Ditlesen Di Bawah Akta 456"

[Signature]
DAN MAM ZAKARIA, KMN
PENGARAH UKUR DAN PEMETAAN
SELANGOR

Tarikh: 18/02/2015

