

LOT 797 - 801 SEK. 88^A

ADALAH BAKI LOT 75 (PA. 4064) SETELAH PECAHAN DAN
PENYERAHAN UNTUK SIMPANAN JALAN DAN PELEBARAN
JALAN AMPANG.

BANDAR KUALA LUMPUR




WILAYAH PERSEKUTUAN

SEKIL SATU RANTAI SEINCI

Nota. Semua jarak adalah dalam meter

S. 6700 ling
T. 12200 ling

Faktor Penukaran	
1 meter	= 4.97097 ling
	= 3.28084 kaki
1 hektar	= 2.47105 ekar
	= 10.000m ²
	= 107.639 kaki persegi

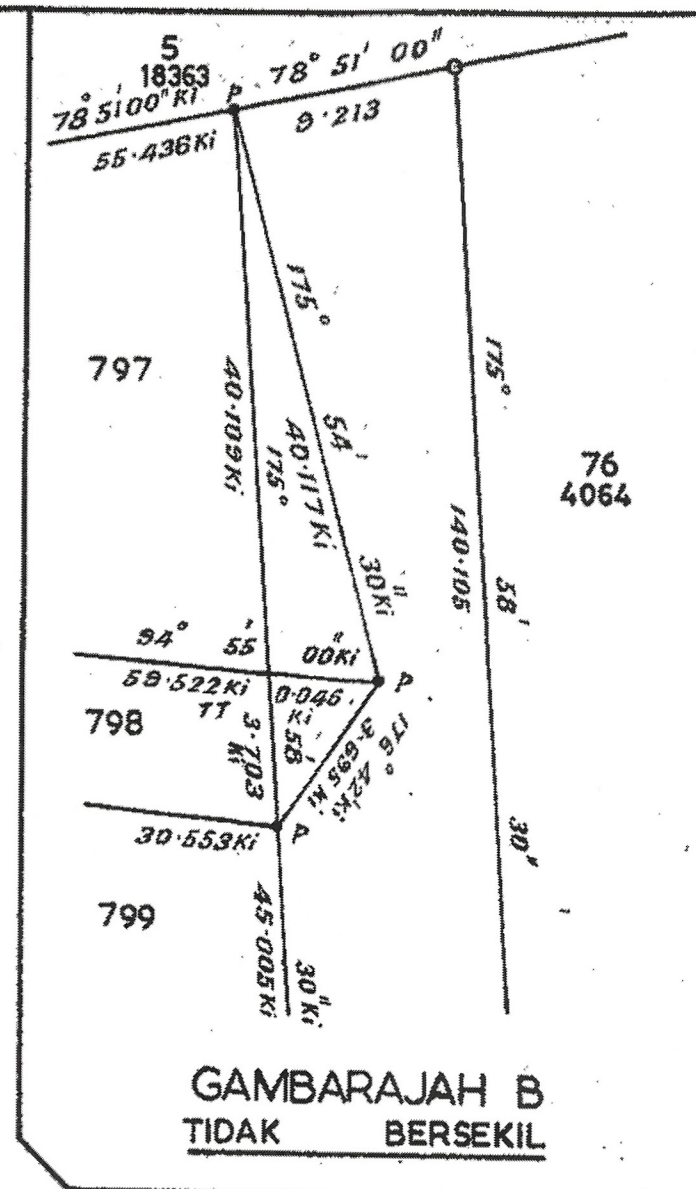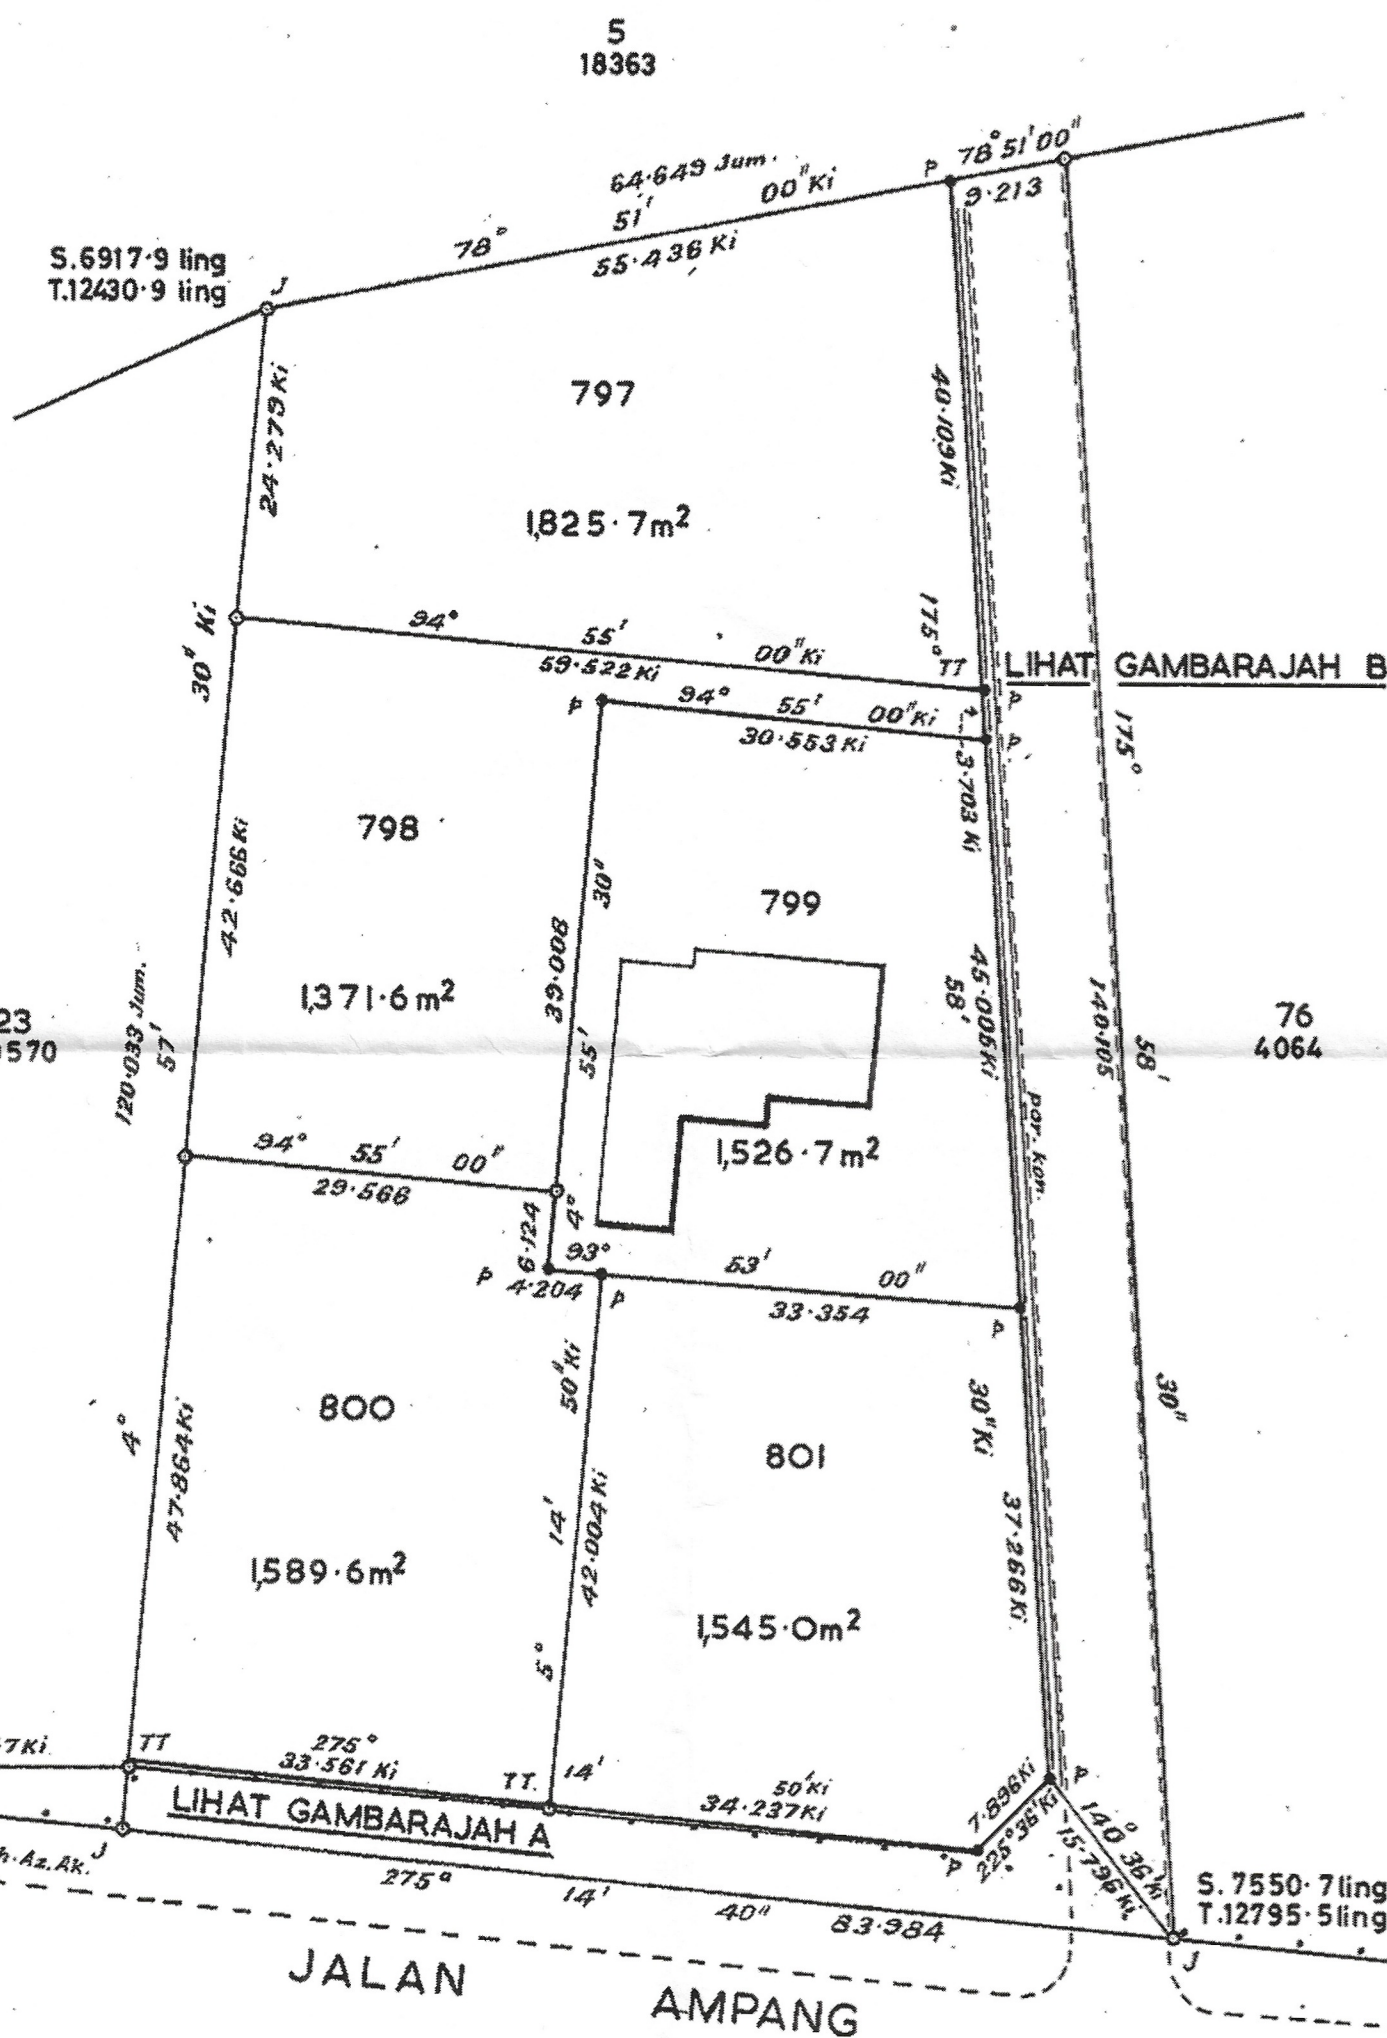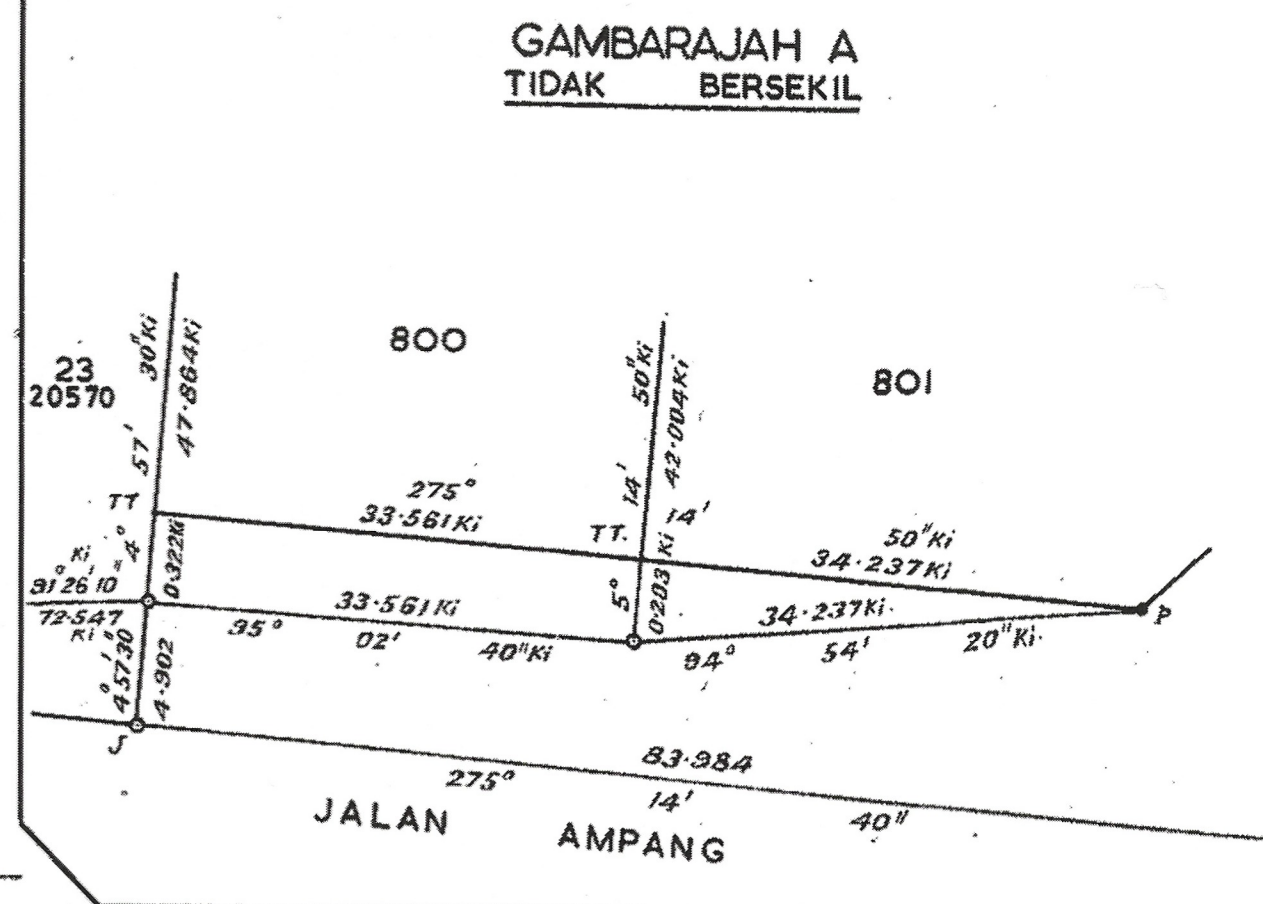

86-A-1-12
86-A-1-16

Ukuran Kelas Satu

Bkk. W. P. 261

JK. W. P. 4 MS. 179-181

Syit Piawai 86-A-1-12 & 16

"Saya, Tan Sri Haji Mohd. Yatim b. Yahaya... seorang Jurukur Berlesen di bawah Ordinan Jurukur Tanah Berlesen No. 11 tahun 1958, memperakui bahawa kerja ukur darimana pelan ini telah disediakan telah dijalankan dan ditanda di atas tanah oleh saya atau di bawah arahan dan penyeliaan saya sendiri secara langsung di tempat kerjaku semata-mata mengikut Peraturan-peraturan Jurukur Tanah Berlesen dan bahawa pelan ini adalah merupakan dengan betul saya kerja ukur yang telah siap pada 3 haribulan 1976.....
Bahawa saya bertanggungjawab atas salah betulnya ukuran ini.

Bertarikh..... 8 haribulan November 1976.....

Jurukur Berlesen di bawah Ordinan No. 11 Tahun 1958'

Fail PT. PTG. WP. 6-204-74

Fail Ukur P. U. BL. W. P. 98-76.

Diluluskan oleh
YEE SHIN CHEONG
22.3.77
(YEE SHIN CHEONG)
Ketua Pengarah Ukur,
Semenanjung Malaysia.

PA 10084