



PA265204

PETA KADASTER 84B

SKALA 1 : 500

DISEDIAKAN OLEH ROBAAYAH BINTI MOHAMAD JALIL

LOT 68030 - 68046 & 68054

PEKAN BARU SUNGAI BULOH

DAERAH PETALING

NEGERI SELANGOR

Asas Koordinat GDM2000 Cassini-Soldner

(PA88062)

DAHULUNYA SEBAHAGIAN LOT 45198


NOTA :

49175
PA97417

49184
PA97417

49185
PA97417

48315
PA104242

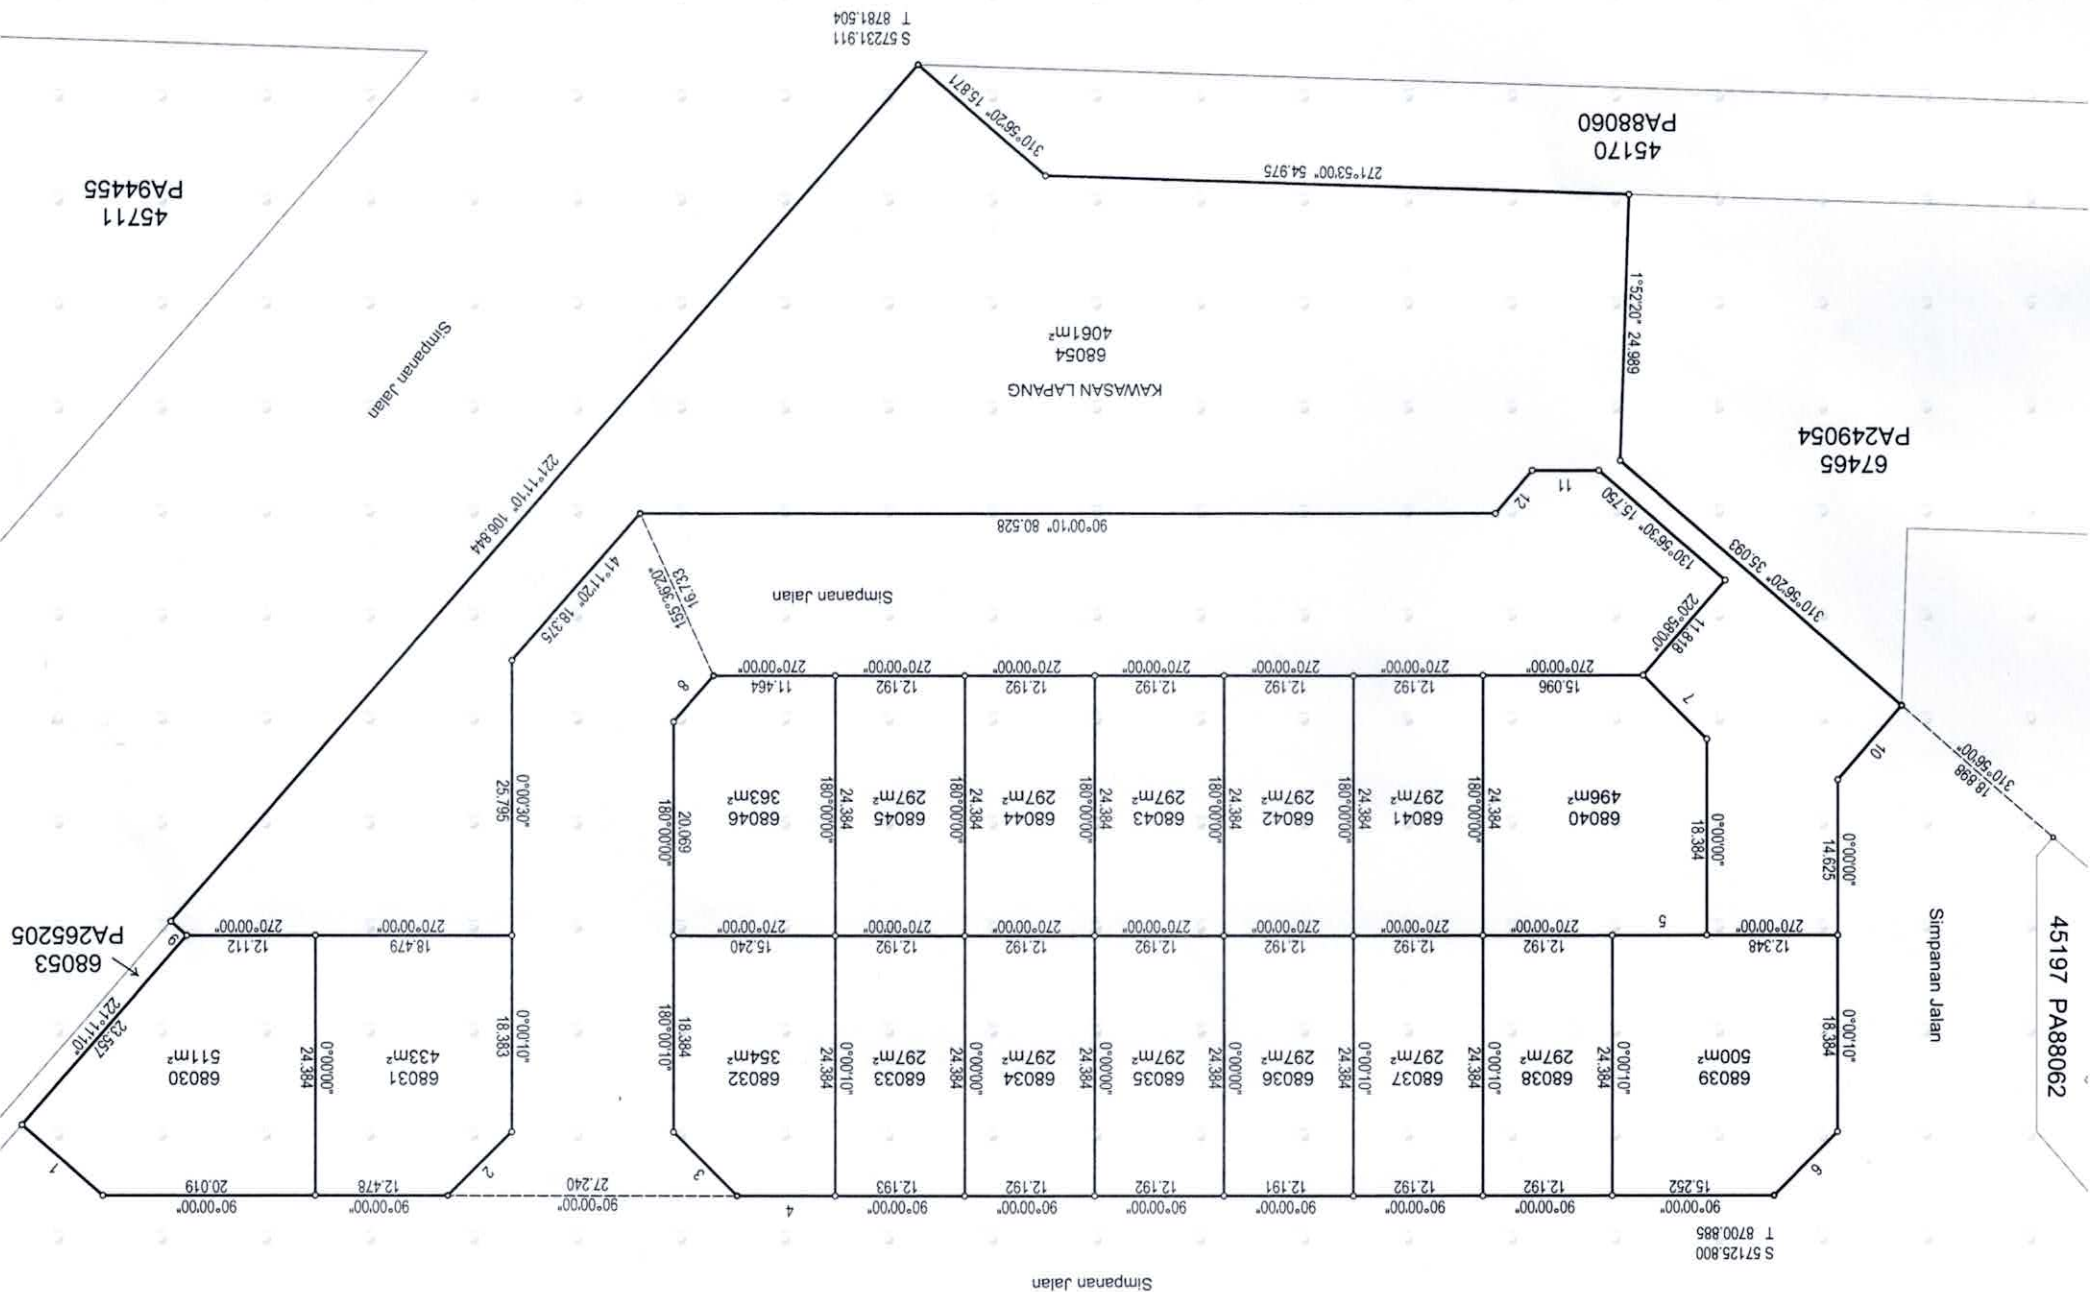

68055
PA265202

68015
PA265203

68016
PA265203

68017
PA265203

68018
PA265203

68019
PA265203

68020
PA265203

68021
PA265203

68022
PA265203

68023
PA265203

68024
PA265203

68025
PA265203

RUJUKAN BEARING JARAK	
1	131°11'20" 10.106
2	44°59'50" 8.486
3	135°00'00" 8.485
4	90°00'00" 9.240
5	270°00'00" 8.904
6	45°00'10" 8.485
7	315°00'00" 8.485
8	221°11'20" 5.734
9	131°12'30" 1.999
10	40°56'20" 9.167
11	90°00'00" 6.278
12	40°56'30" 5.305

"Saya KOH JAK BOON B.App.Sc(Surv.) Aust. MISM. MAALS, seorang Jurukur Tanah Berlesen di bawah Akta Jurukur Tanah Berlesen 1956 (Akta 458) memperakui bahawa pengukuran dari mana pelan ini telah disediakan, telah dijalankan dan ditanda di atas tanah oleh saya atau di bawah arahan saya sendiri secara langsung di lapangan semata-mata mengikut Peraturan-peraturan Jurukur Tanah Berlesen, dan bahawa pelan ini secara tepat mewakili pengukuran yang telah disempurnakan pada 31 harbulan Oktober 2023.

Bahawa saya bertanggungjawab sepenuhnya ke atas salah betulnya ukuran ini.

Bertarikh 17 harbulan Oktober 2024.

Jurukur Tanah Yang Dilesen Di Bawah Akta 458"

SR LOOI KAM SENG
PENGARAH UKUR DAN PEMETAKAN
NEGERI SELANGOR

TARIKH : 23.10.2024

DILULUSKAN OLEH

FAIL PEJ. TANAH PTD.P.6/87/204B/23/2022

FAIL UKUR PUBLSEL473_2024