


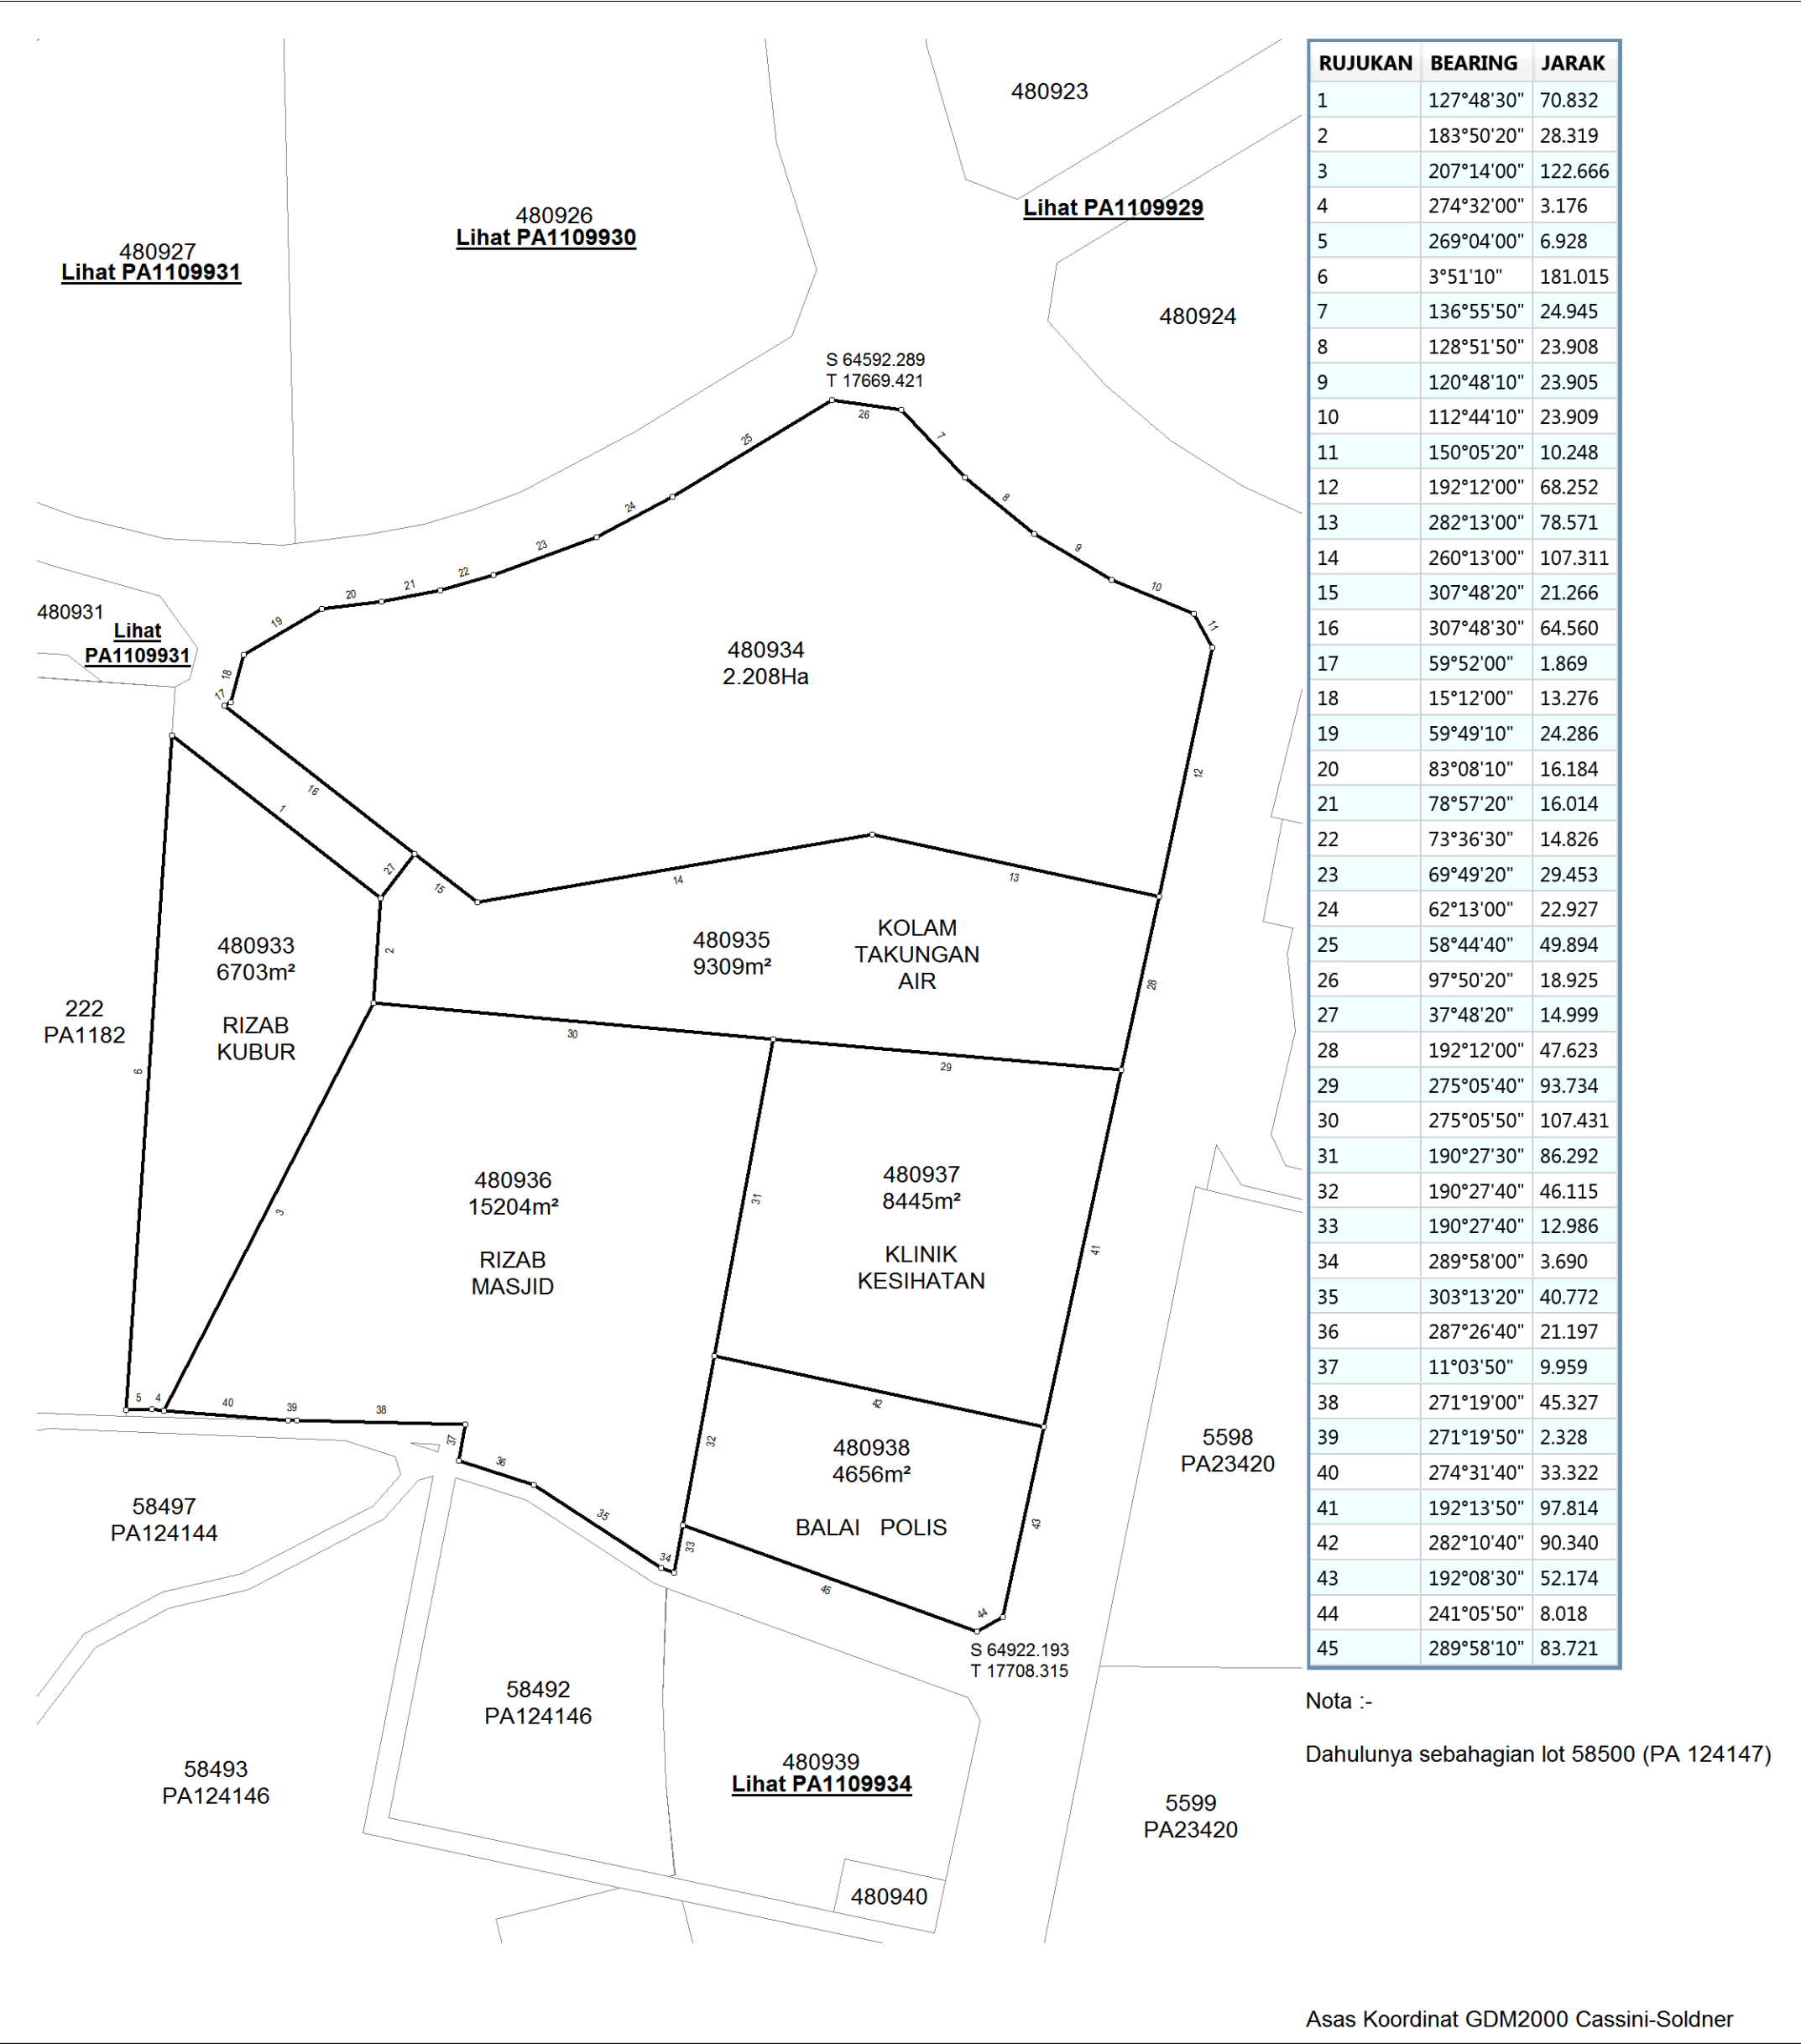

WILAYAH PERSEKUTUAN KUALA LUMPUR

MUKIM KUALA LUMPUR

LOT 480933 - 480938

DISEDIAKAN OLEH SHAHRIL IZHAM BIN MD. SHAHARI

SKALA 1 : 1700

PETA KADASTER 93-B

PA1109933

Saya WAN SAGAR BIN WAN EMBONG seorang
Juruukur Tanah Berlesen di bawah Akta
Juruukur Tanah Berlesen 1958 (Akta 458)
memperakui bahawa pengukuran dari mana pelan
ini telah disediakan, telah dijalankan dan
ditanda diatas tanah oleh saya atau dibawah
arahan saya sendin secara langsung di lapangan
semata-mata mengikut Peraturan-peraturan
Juruukur Tanah Berlesen, dan bahawa pelan ini secara
tepat mewakili pengukuran yang telah disempurnakan

pada 01 haribulan JULAI 2014.

Bahawa saya bertanggungjawab sepenuhnya ke atas salah
betulnya ukuran ini.

Bertarikh 03 haribulan NOVEMBER 2016.

Jurukur Tanah Yang Dilesen Di Bawah Akta 458"

FAIL UKUR PUBLWP205_2014

FAIL PEJ. TANAH PTG/WP.6/(SP)/2013/989

DILULUSKAN OLEH

MD ZAKI BIN AD WAHID
PENGARAH UKUR DAN PEMETAAN
WILAYAH PERSEKUTUAN KUALA LUMPUR

Tarikh: 07/11/2016