


NOTA:
DAHULUNYA LOT 44713 (PA 96693) &
LOT 44714 (PA 208915)

58114
PA219810

44737 PA208910	44738 PA208910	44739 PA208910	44740 PA208910	44741 PA208910	44742 PA208910	44743 PA208910	44744 PA208910	44745 PA208910	44746 PA208910	44747 PA208910
-------------------	-------------------	-------------------	-------------------	-------------------	-------------------	-------------------	-------------------	-------------------	-------------------	-------------------

44748 PA208911	44749 PA208911	44750 PA208911	44751 PA208911	44752 PA208911	44753 PA208911	44754 PA208911	44755 PA208911	44756 PA208911	44757 PA208911	44758 PA208911	44759 PA208911
-------------------	-------------------	-------------------	-------------------	-------------------	-------------------	-------------------	-------------------	-------------------	-------------------	-------------------	-------------------

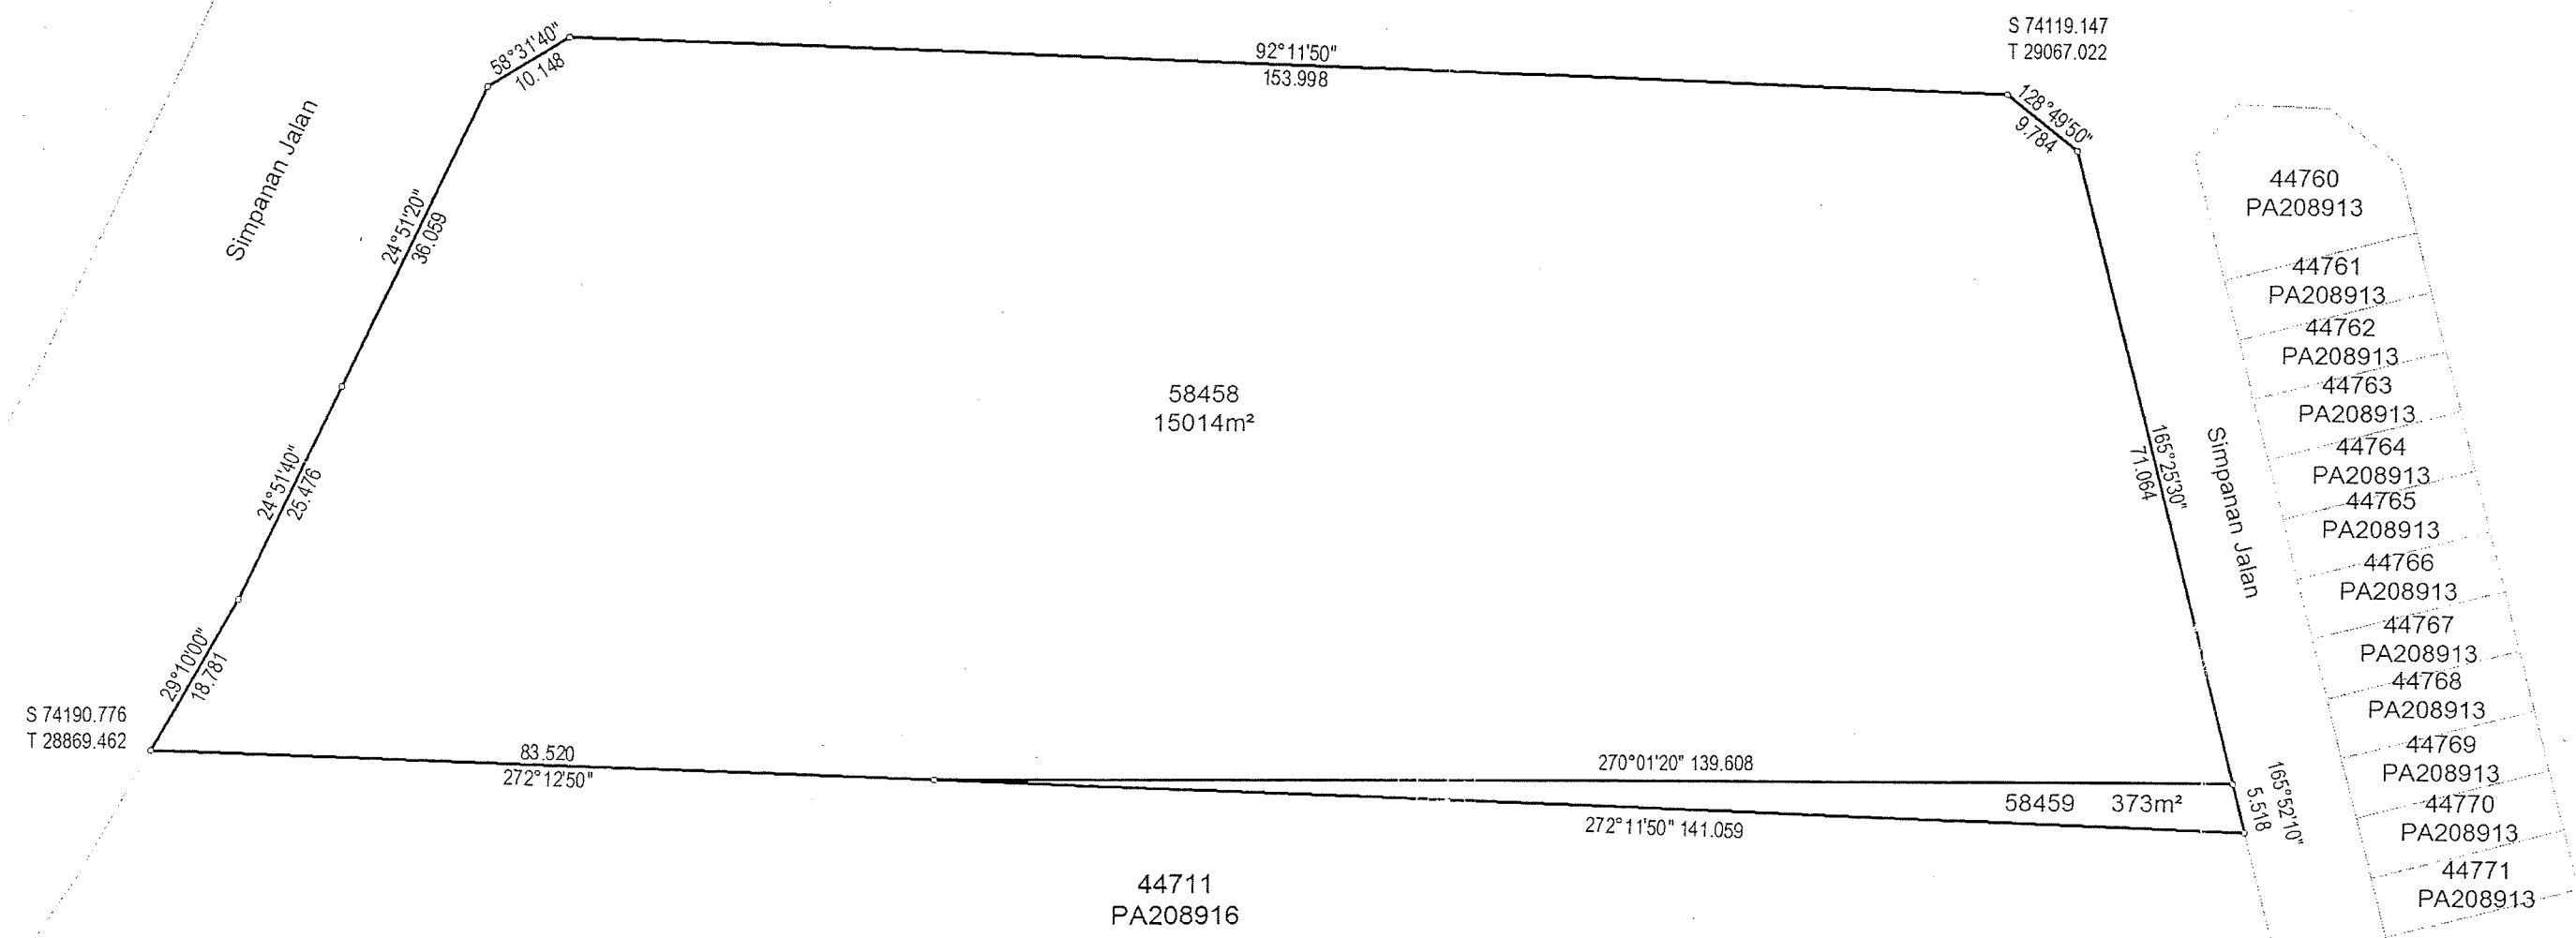

Asas Koordinat GDM2000 Cassini-Soldner

NEGERI SELANGOR
DAERAH ULU LANGAT
PEKAN KAJANG
LOT 58458 & 58459

DISEDIAKAN OLEH MD SALLEH BIN ALI
SKALA 1 : 750
PETA KADASTER 102B

PA227427



Saya, LEONG HON CHENG seorang Juruukur Tanah yang dilesen di bawah Akta Juruukur Tanah Berlesen 1958 (Akta 458), memperakui bahawa pengukuran darimana pelan ini telah disediakan, telah dijalankan dan ditanda di atas tanah oleh saya atau dibawah arahan saya sendiri secara langsung di lapangan semata-mata mengikut Peraturan-peraturan Juruukur Tanah Berlesen, dan bahawa pelan ini secara tepat mewakili pengukuran yang telah disempurnakan pada 02 haribulan DIS. 2015

Bahawa saya bertanggungjawab sepenuhnya ke atas salah betulnya ukuran ini.


Bertarikh 14 haribulan MARCH 2016


Juruukur Tanah Yang Dilesen Di Bawah Akta 458

FAIL UKUR PUBLSEL1385_2015

FAIL PEJ. TANAH PTD.HL(T)600-5/3/102-2015

DILULUSKAN OLEH

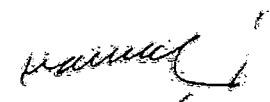
SR MOHAMAD KAMALI BIN ADIMIN
PENGARAH UKUR DAN PEMETAAN SELANGOR

Tarikh: 29/03/2016

