
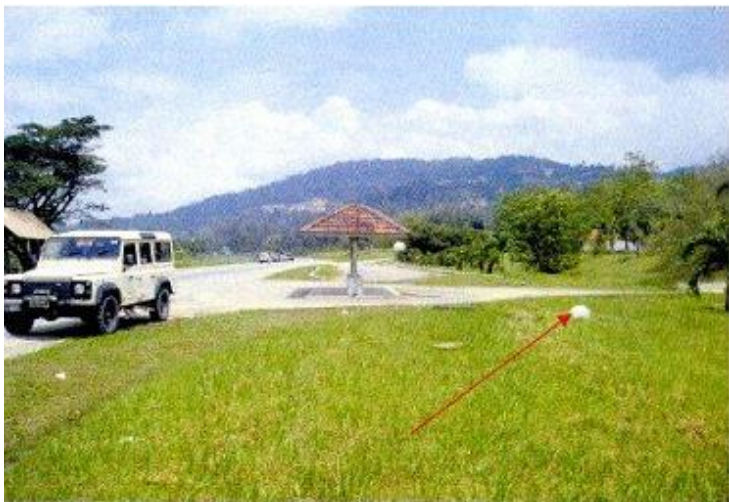


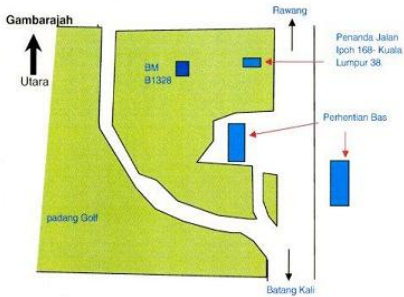

JABATAN UKUR DAN PEMETAAN MALAYSIA

STESEN TANDA ARAS (BM)

2004

NO STESEN	NEGERI	DAERAH	BANDAR / PEKAN
B 1328	SELANGOR	Ulu Selangor	Serendah
KETINGGIAN (M)		HURAIAN	
43.981		Di kiri jalan Batang Kali - Rawang. 10m dari perhentian bas 23m dari penanda jalan Km 168 Ipoh, 38 Kuala Lumpur.	
KOORDINAT		CATATAN	
LATITUD	LONGITUD		
3° 22' 47.52000"	101° 37' 12.39000"		
U/S	T/B	DATUM UKURAN	
402909.14100	374037.13800	DTGSM/LSD	
GAMBAR FOTO			LAKARAN
			

JABATAN UKUR DAN PEMETAAN MALAYSIA (JUPEM)

HAKCIPTA TERPELIHARA JUPEM

SEBARANG PENYEBARAN DALAM APA JENIS BENTUK MESTILAH MENDAPAT KEBENARAN JUPEM