

LOT 9088 & 9089


MUKIM BENTONG

DAERAH BENTONG

SEKIL EMPAT RANTAI SEINCI

NOTA

SEMUA JARAK DALAM UKURAN METER

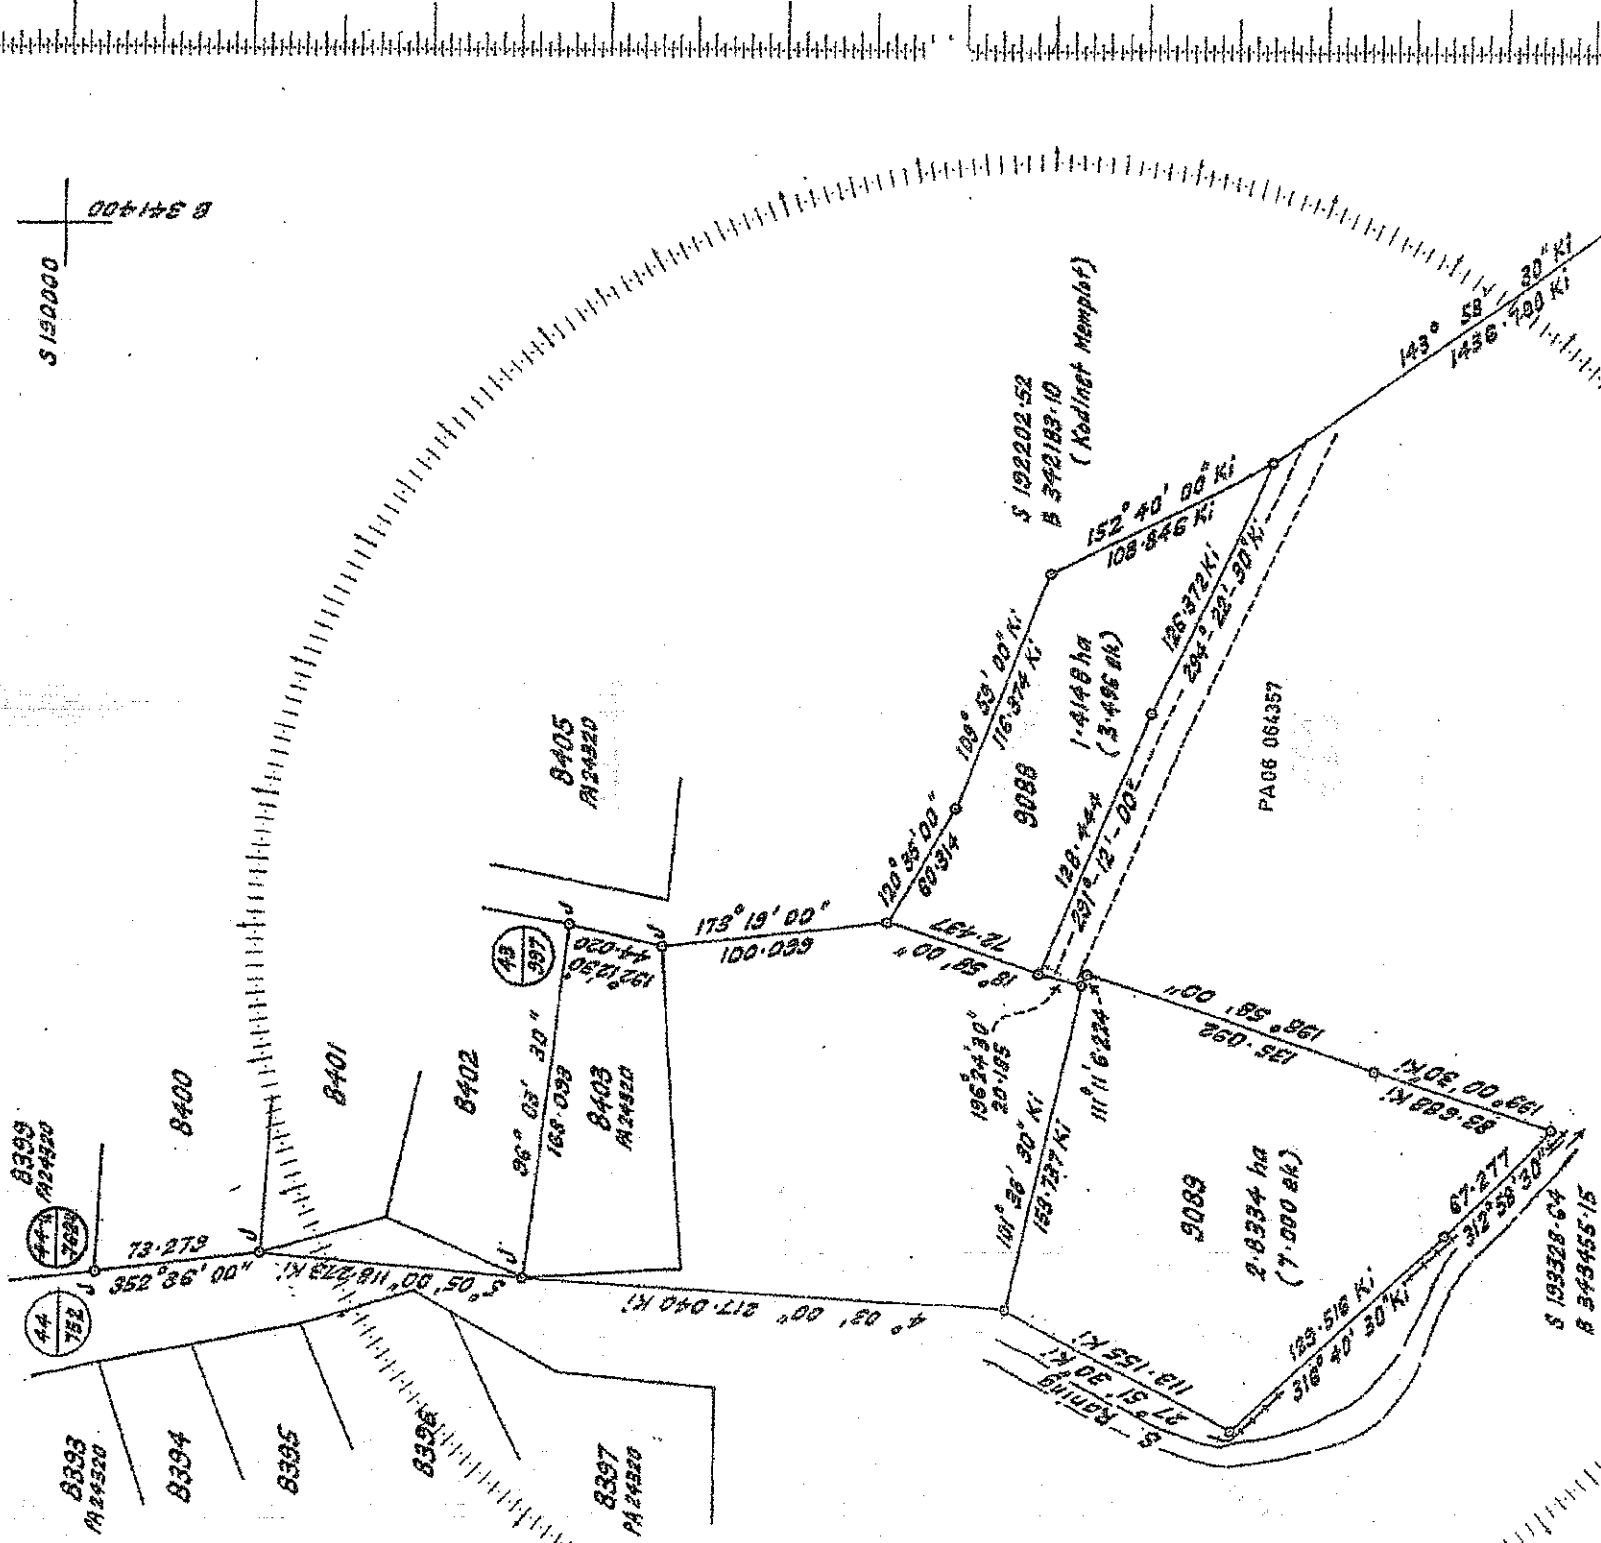

"Saya, KHEO BOO KHEAN, F.R.I.C.S., F.I.S.M., M.S.I.S., seorang Jurukur Berlesen di bawah Ordinan Jurukur Tanah Berlesen No. 11 tahun 1958, memperakui bahawa kerja ukur darimana pelan ini telah disediakan telah dijalankan, dan dianda di atas tanah oleh saya atau di bawah arahan dan penyeliaan saya sendiri secara langsung di tempat kerfajar semata-mata mengikut Petatutan-petaturan Jurukur Tanah Berlesen dan bahawa pelan ini adalah merupakan dengan betul nya kerja ukur yang telah siap pada...../...../..... haribulan

Oktober 1976

[Signature]

Berlesen di bawah Ordinan No. 11 Tahun 1958

SYIT PIAWAI D-557

LOT	FAIL UKUR	FAIL PT
9088	P.U.(BL) Phg 7-76	P.T.Btg. 91-73.
9089	P.U.(BL) Phg 24-76	P.T.Btg. 25-73

FAKTUR PENUKARAN	
1 METER	= 4.97097 LING
1 HEKTAR	= 3.28084 KAKI
	= 2.47105 EKAR
	= 10,000 m ²
	= 107,539 KA PER

JABATAN UKUR PAHANG

Bil
Hakcipta terpelihara dan tidak
boleh diterbitkan semula tanpa
keterarahan Jabatan Ukur Dan
Pemetaan.

UNTUK AZ AK LIHAT PA 27249

DICARTA OLEH
AZ DGN MH

UKURAN KELAS DUA

A-DILULUSKAN OLEH

[Signature]
(V. Manickavasagar F.I.C.S.)
Pengarah Ukur
Pahang. 18/9/78.

JK 468 MS 127 & 128

Bkk 15274

PA 27248