


06 NEGERI PAHANG
01 DAERAH BENTUNG
01 MUKIM BENTUNG
00

LOT 009976

SKEL 1:1500

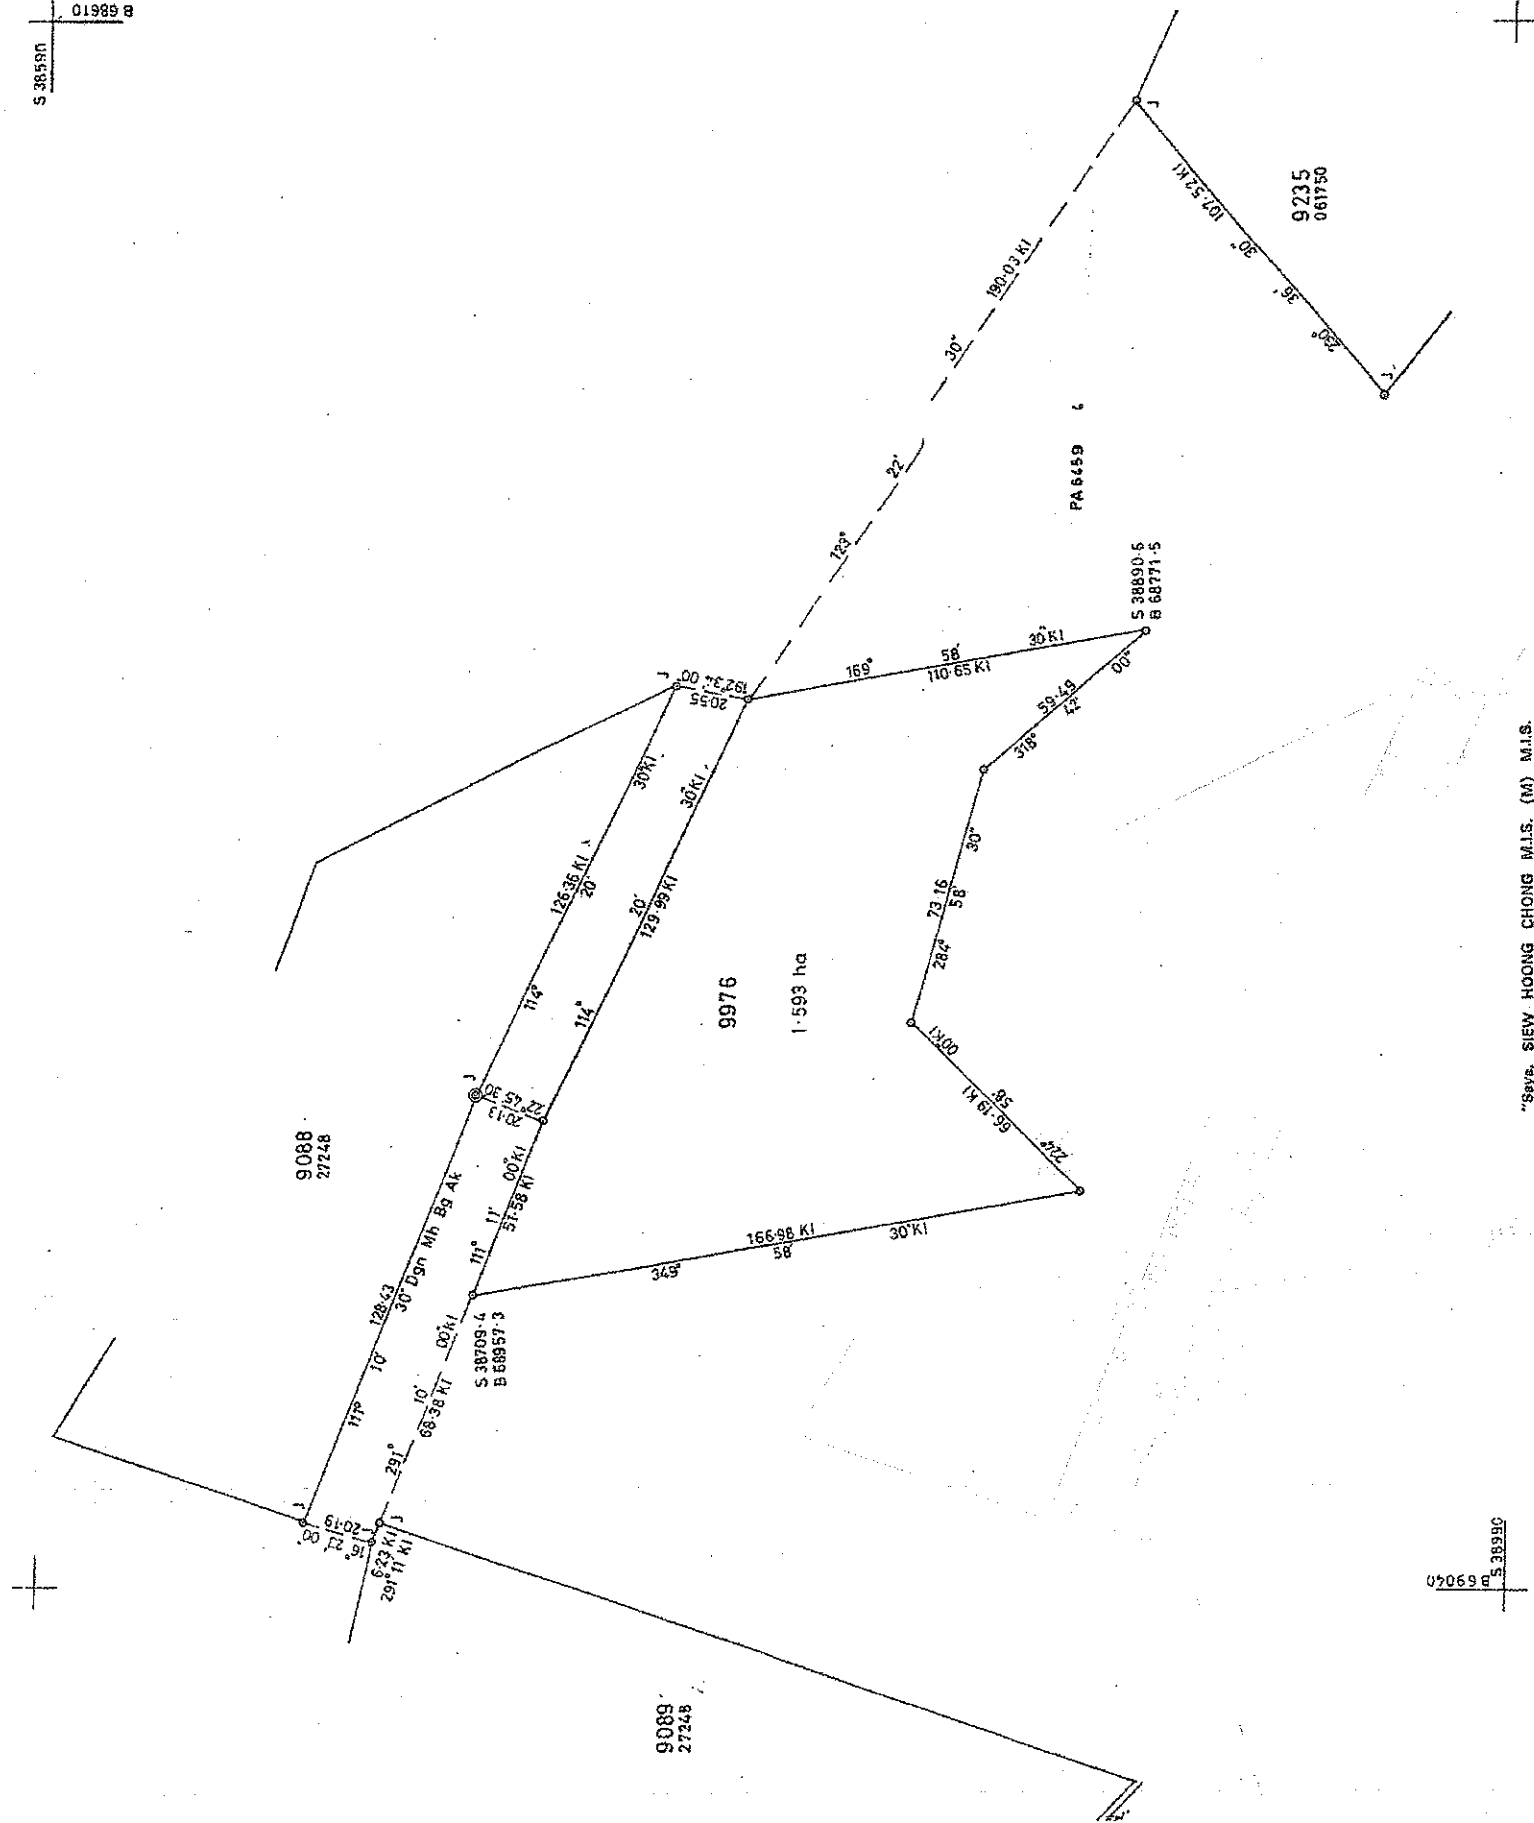

"Saya, SIEW HOONG CHONG M.A.S. (M) M.A.S. (Aust.) seorang Jurukur Berlesen di bawah Ordinan Jurukur Tanah Berlesen No. 11 tahun 1953, men-perkui bahawa kerja ukur darimana pelen ini telah disediakan telah dijalankan dan ditanda di atas tanah oleh saya atau di bawah arahan dan penyeliaan saya sendiri secara langsung di tempat kerjetar samata-mata mengikut Peraturan-peraturan Jurukur Tanah Berlesen, dan bahawa pelen ini adalah merupakan dengan betulnya kerja ukur yang telah siap pada

Bertarikh...16.... haribulan...Okt....1988

Berlesen di bawah Ordinan No. 11 tahun 1953

Fail Ukur P.U.(BL) PHG 51-85

Fail PT P.T. Btg. 92-73

BK 23279

JK 605 m 7 & 8

Syit Piauai 557-D

Ukuran Kelas Dua

Dicarta oleh (Saaid bin Mohd Ali)

Diluluskan oleh

(Lge Bong Pee B.S.K)

Pengarah Ukur Pahang

PA 06 - 064357