

06 NEGERI PAHANG DARUL MAKMUR

01 DAERAH BENTUNG

01 MUKIM BENTUNG

00

LOT 009975

SKALA 1:1500

"Saya KAMARUDIN BIN MAT YUNUS B. SURV. (M.S.W.)
M. J. (M) M.L.S. (Aust.) M.A.A.L.S. seorang Jurukur
Berlesen di bawah Ordinan Jurukur Tanah Berlesen No. 11
tahun 1958, memperakui bahawa kerja ukur darimana pelan
ini telah diadakan telah dijalankan dan ditanda diatas tanah
oleh saya atau di bawah arahan dan penyeliaan saya sendiri
secara langsung di tempat kerjakuar semula-mula mengikut
Peraturan-peraturan Jurukur Tanah Berlesen, dan bahawa
pelan ini adalah merupakan dengan betulnya kerja ukur yang
telah siap pada 27
haribulan Sept 1985
Ditandatangani 15 haribulan Dis 1985
Berlesen dibawah Ordinan No. 11/tahun 1958"

Fail Ukur PU(BL) Phg- 42-85

Pej Tanah P.T. Btg. 93-73

Peta Kadastera 557-D

JK 561 M 23

BK 23349

Ukuran Kelas Dua

Bg Ak Dpd Mh

Dicarta oleh Rafiah bte Omar 21-5-87
(Rafiah bte Omar)


Diperiksa oleh

Diluluskan oleh

(Lee Bong Pee K.M.N. B.S.K.)
Pegawai Ukur
Pahang
17.6.87.

JABATAN UKUR PAHANG

Eligible
Hakcipta terpelihara dan tidak
boleh diterbitkan semula tanpa
keizinan Jabatan Ukur Dan
Pendaftaran.

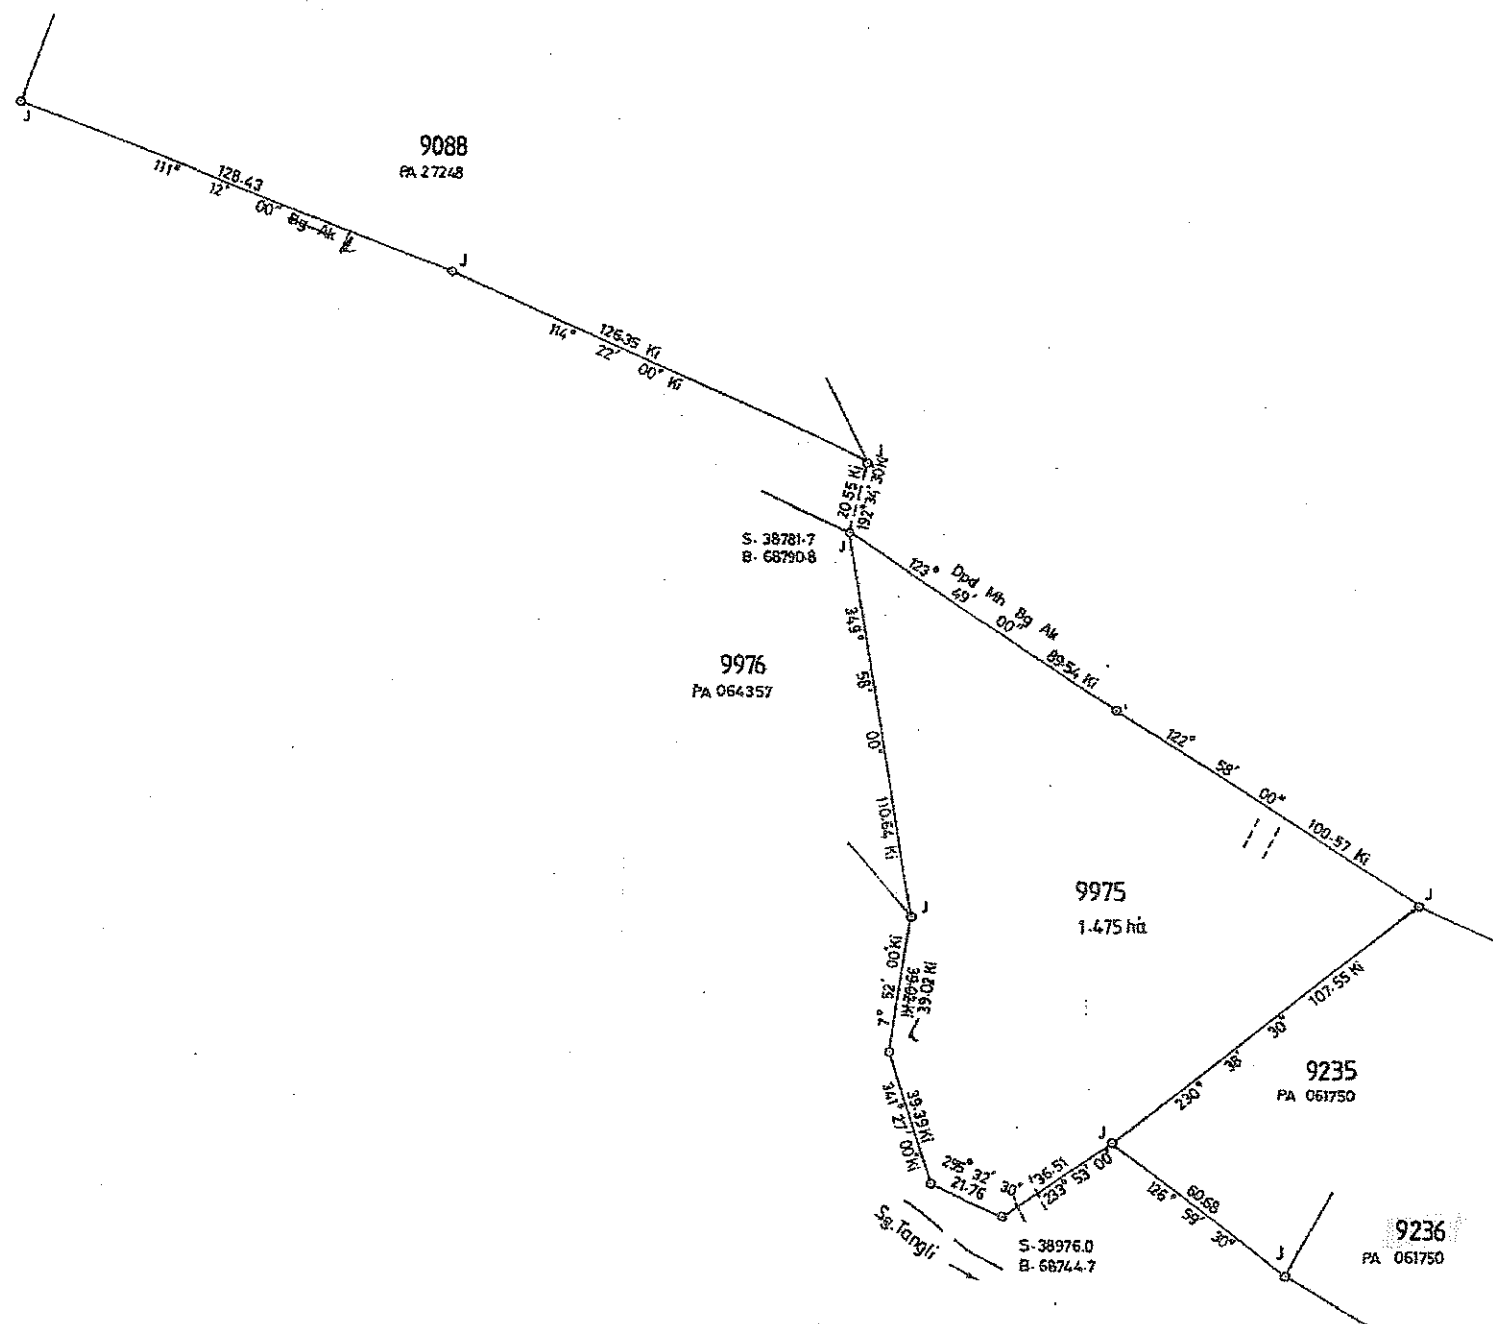

S 38650

S 38800

S 38950

S 39100

B 59000

B 58550

B 68700

B 68550

B 68400

PA 06-064594