


47923
PA74179

Simpanan Jalan & Parit

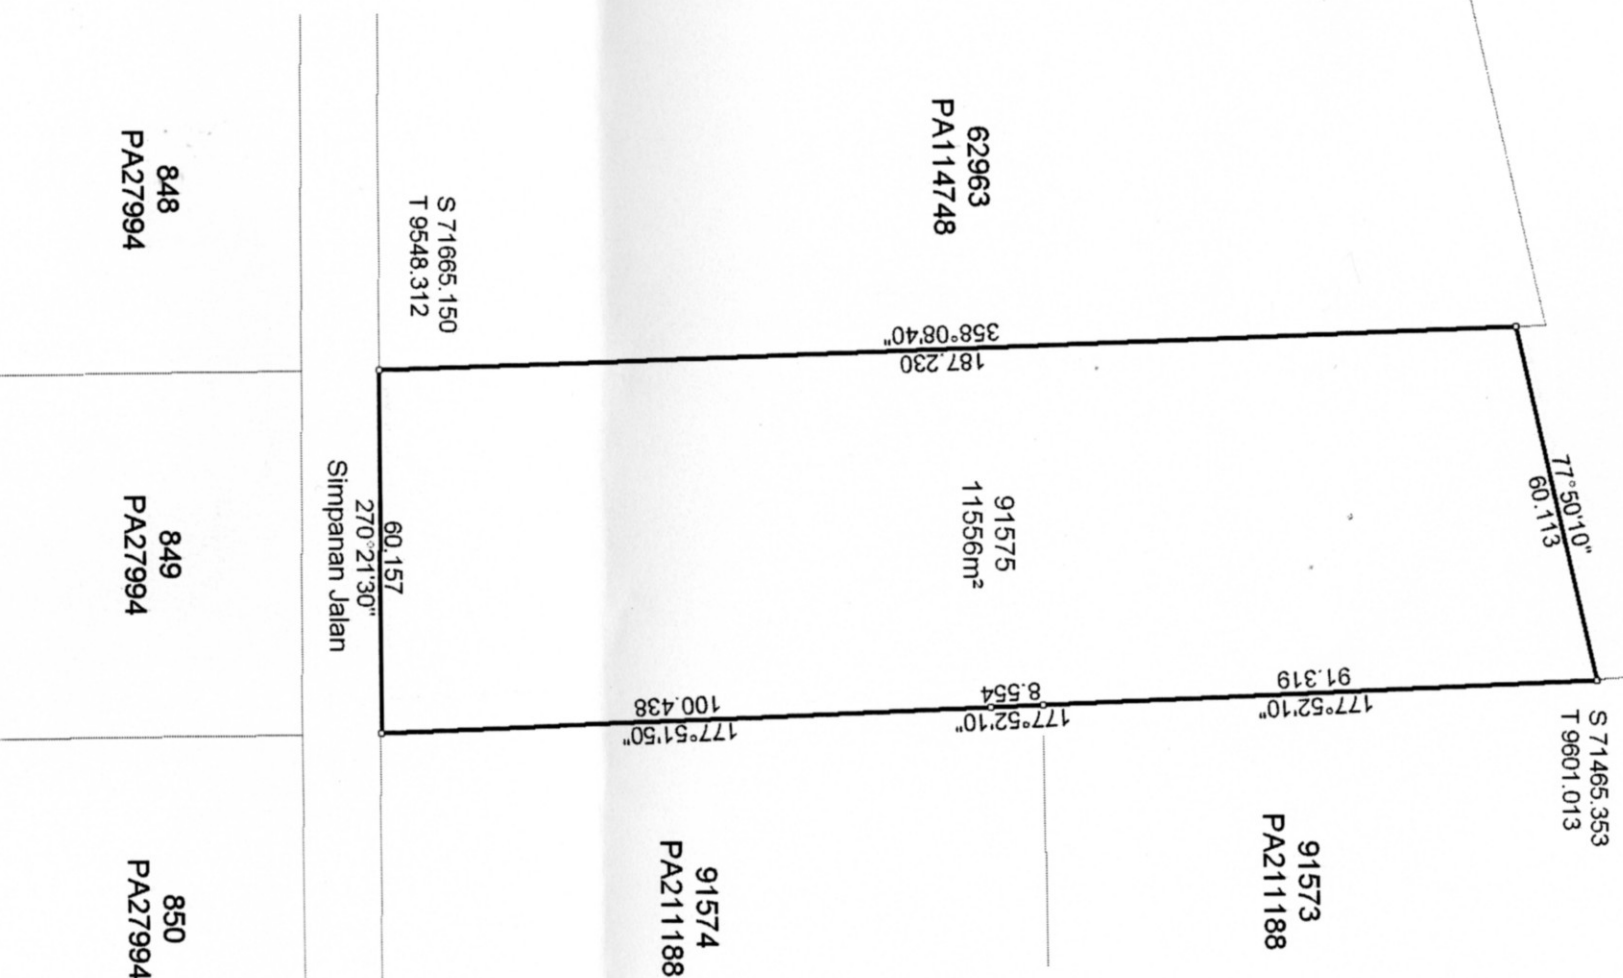

NOTA:
DAHULUNYA SEBAHAGIAN LOT 838
(PA 13714)

Asas Koordinat GDM2000 Cassini-Soldner

NEGERI SELANGOR
DAERAH PETALING
PEKAN SUBANG JAYA
LOT 91575
SKALA 1 : 1250
PETA KADASTER 92D
PA211122

PA211122

PA211122

Saya, HJ WAN MAHADI BIN WAN AHMAD seorang Jurukur Tanah yang dilisen di bawah Akta Jurukur Tanah Berlesen 1958 (Akta 458), telah memperakui bahawa pengukuran darimana pelan ini telah disediakan, telah dijalankan dan dianda di atas tanah oleh saya atau dibawah arahan saya sendiri secara langsung di lapangan semasa-maka mengikut Peraturan-peraturan Jurukur Tanah Berlesen, dan bahawa sebahagian pelan ini secara tepat mewakili pengukuran yang telah disempurnakan pada 18 hantulan MAC 2010

Bahawa saya bertanggungjawab sepenuhnya ke atas salah belinya ukuran ini

Bertarikh 16 hantulan MEI 2013

[Signature]

Jurukur Tanah Yang Dilisen Di Bawah Akta 458

FAIL UKUR PUBLSEL1351_2013
FAIL PEJ. TANAH PTP. 6/1275/06
DILULUSKAN OLEH

[Signature]
AHAMAD BIN ZAKARIA
Pengerah Ukur Dan Pemetaan Selangor
Tarikh: 27/05/2013

