

49723
PA71334

Simpanan Jalan

RUJUKAN	BEARING	JARAK
1	77°50'10"	60.008
2	177°33'50"	106.652
3	267°52'20"	59.660
4	357°52'10"	91.319
5	357°52'20"	4.874
6	177°33'40"	16.009
7	177°33'40"	95.602
8	270°21'40"	60.311
9	357°51'50"	100.438
10	357°52'10"	8.554


S 71447.839
T 96659.493

841
PA13714

840
PA13714

62963
PA114748

91575
PA211122

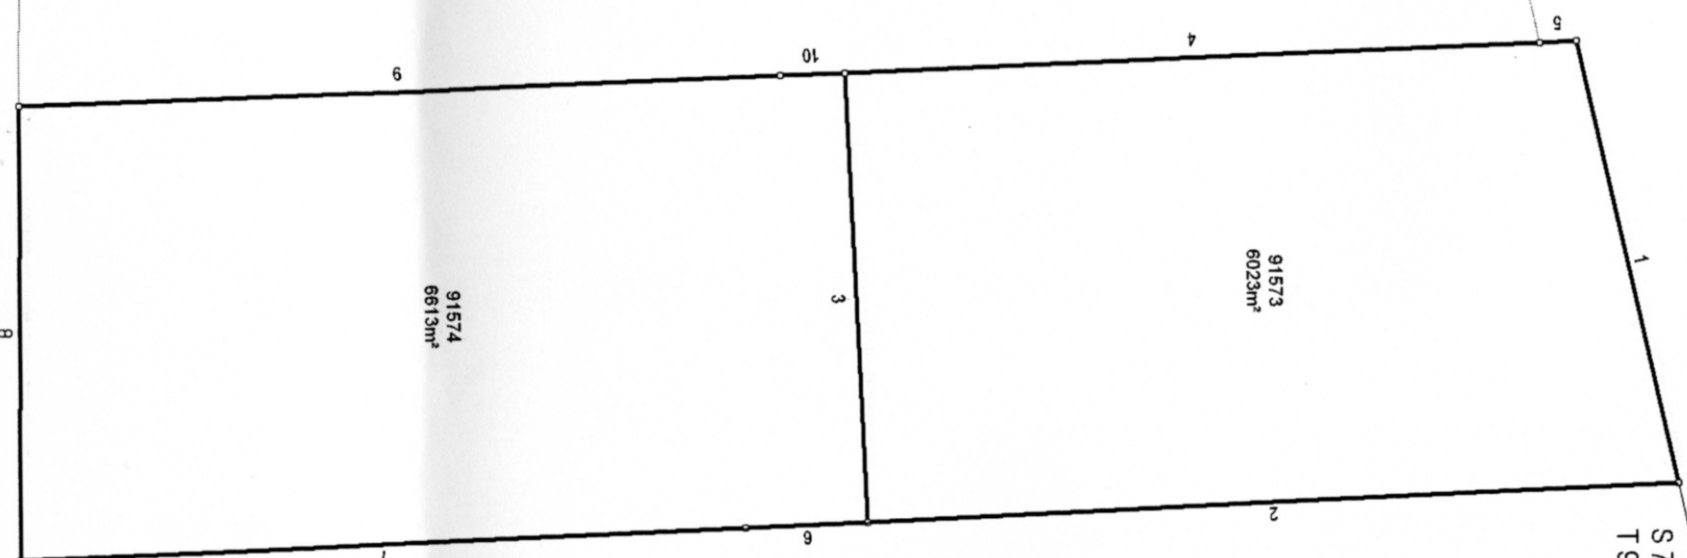

Simpanan Jalan

848
PA27994

849
PA27994

850
PA27994

851
PA13714

NOTA:
BAKI LOT 839 (PA 211188) SETELAH
PENYERAHAN UNTUK SIMPANAN JALAN
Asas Koordinat GDM2000 Cassini-Soldner

NEGERI SELANGOR

DAERAH PETALING

PEKAN SUBANG JAYA

LOT 91573 - 91574

SKALA 1 : 1000

PETA KADASTER 92D

PA211188



Saya, HJ WAN MAHADI BERNI WAN AHMAD seorang Jurukur Tanah yang dilesen di bawah Akta Jurukur Tanah Berlesen 1958 (Akta 458), telah menyerahkan kepada pihak pengukur tanah ini telah disediakan, telah dipelajari dan ditanda di atas tanah oleh saya atau dibantu arahan saya sendiri secara langsung di lapangan semasa masa mengikut Peraturan Perakuan Jurukur Tanah Berlesen, dan bahawa sekiranya pelan ini secara tepat mewakili pengukuran yang telah disempurnakan pada 18 habulan MAC 2010.

Bahawa saya bertanggungjawab sepenuhnya ke atas salah belitnya ukuran ini.

Bertandatangan 16 habulan MEI 2013

[Signature]

Jurukur Tanah Yang Dilesen Di Bawah Akta 458

FAIL UKUR PUBLSEL1349_2013

FAIL PEJ. TANAH PTP. 6/1809/09

DILULUSKAN OLEH

[Signature]
AHAMAD BIN ZAKARIA
Pengerah Ukur Dan Pemetaan Selangor
Tarikh: 27/05/2013

