


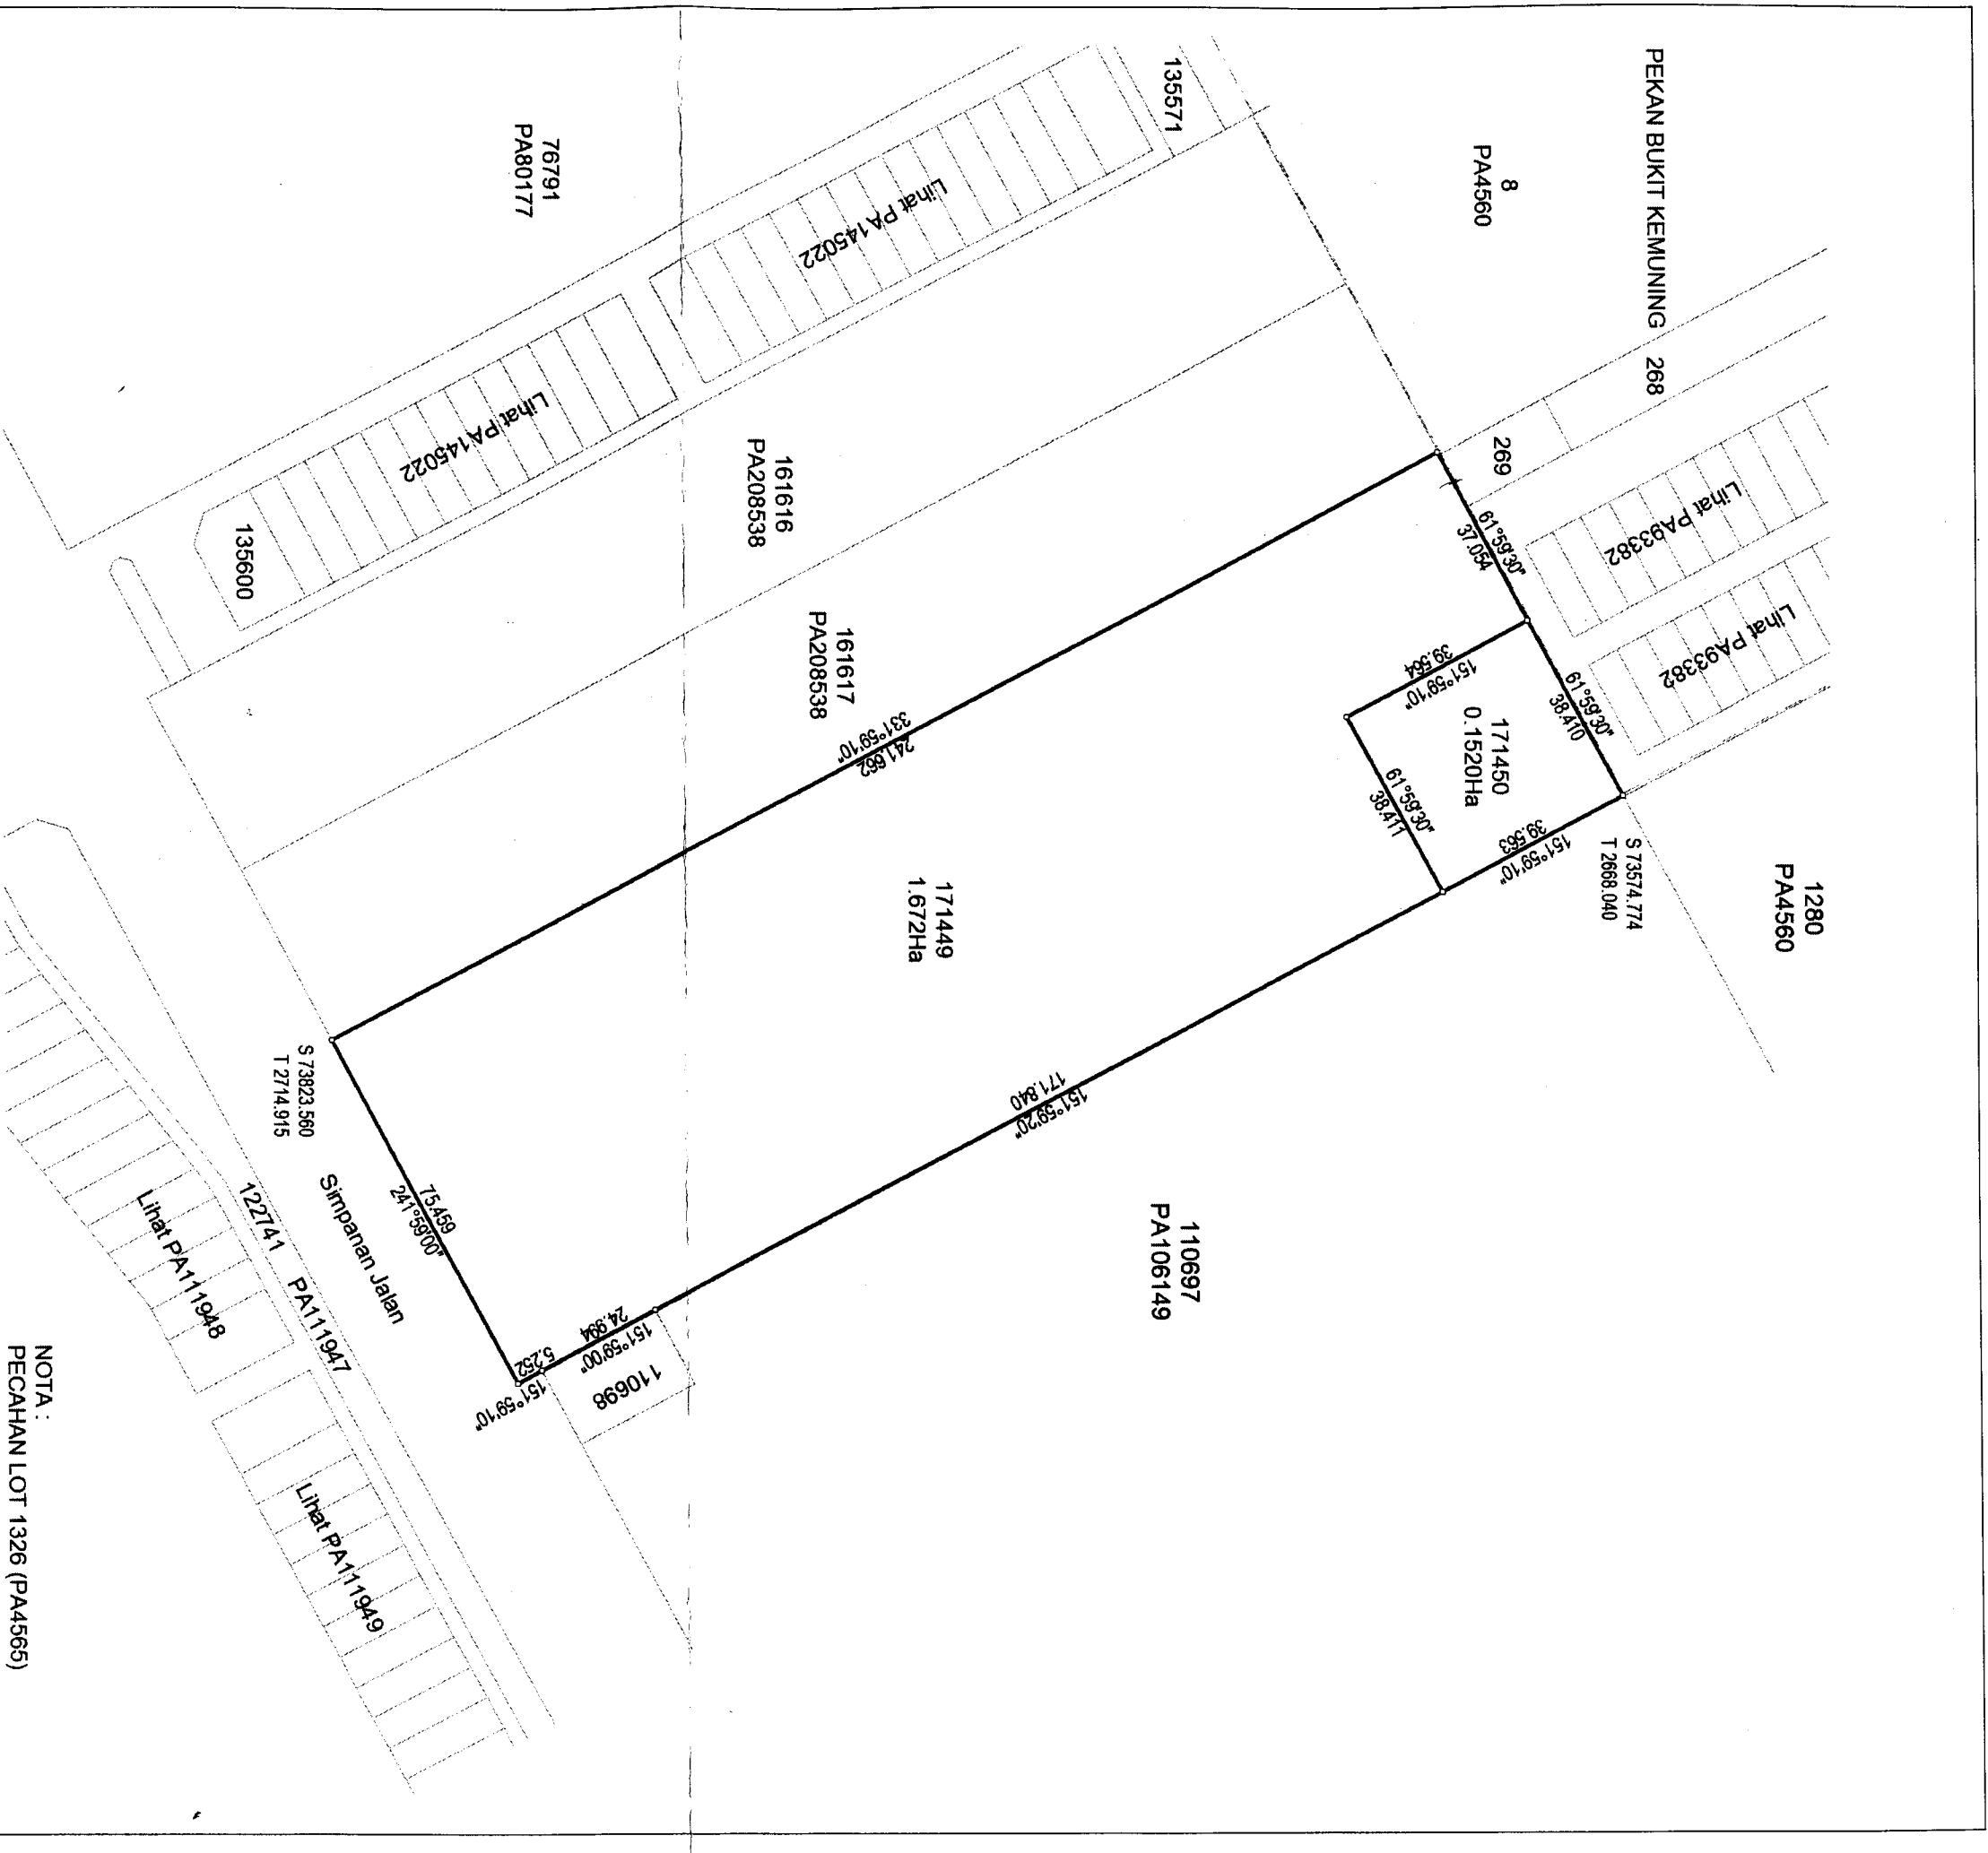

NOTA :
PECAHAN LOT 1326 (PA4565)
Asas Koordinat GDM2000 Cassini-Soldner

NEGERI SELANGOR

DAERAH KLANG

MUKIM KLANG

LOT 171449 - 171450

SKALA 1 : 1250

PETA KADASTER 100A

PA216262



"Saya SEAH KICK SEANG, seorang Jurukur Tanah Berlesen di bawah Akta Jurukur Tanah Berlesen 1959 (Akta 458) mengesahkan bahawa pengukuran dan mata pialan ini telah disediakan, telah dipajakan dan ditanda diatas tanah oleh saya atau dibawah arahan saya sendiri secara langsung di lapangan semasa mata mengikut Peraturan Perakuan Jurukur Tanah Berlesen, dan bahawa pialan ini secara tepat mewakili pengukuran yang telah disempurnakan pada 21 hantulan NOVEMBER 2013

Ertawa saya bertanggungjawab sepenuhnya ke atas salah bedanya ukuran ini

Bertukuh 13 hantulan JUN 2014

Seah Kick Seang

Jurukur Tanah Yang Berlesen Di Bawah Akta 458

FAIL UKUR PUBLSEL2304_2013

FAIL PEJ. TANAH PDTKT/PT/800-5/16/2013

DILULUSKAN OLEH

Ahamad Bin Zakaria

AHAMAD BIN ZAKARIA
Pengerah Ukur Dan Pemetaan Selangor

Tarikh: 27/06/2014

