


LOT 9069 & 9070
MUKIM AMPANG
WILAYAH PERSEKUTUAN

SKEL SATU RANTAI SEINCI

Lot	Fail PT
9069	PTG. WP. (LB) 2-2473-74
9070	PTG. WP. (LB) 2-2474-74

Nota:-
Semua jarak dalam ukuran meter

Faktur Penukaran	
1 meter	= 4.9709695 ling
	= 3.2808399 kaki
1 m ²	= 24.710538 lg.p.
	= 10.763910 k.p.
1 ha	= 2.471054 ekar

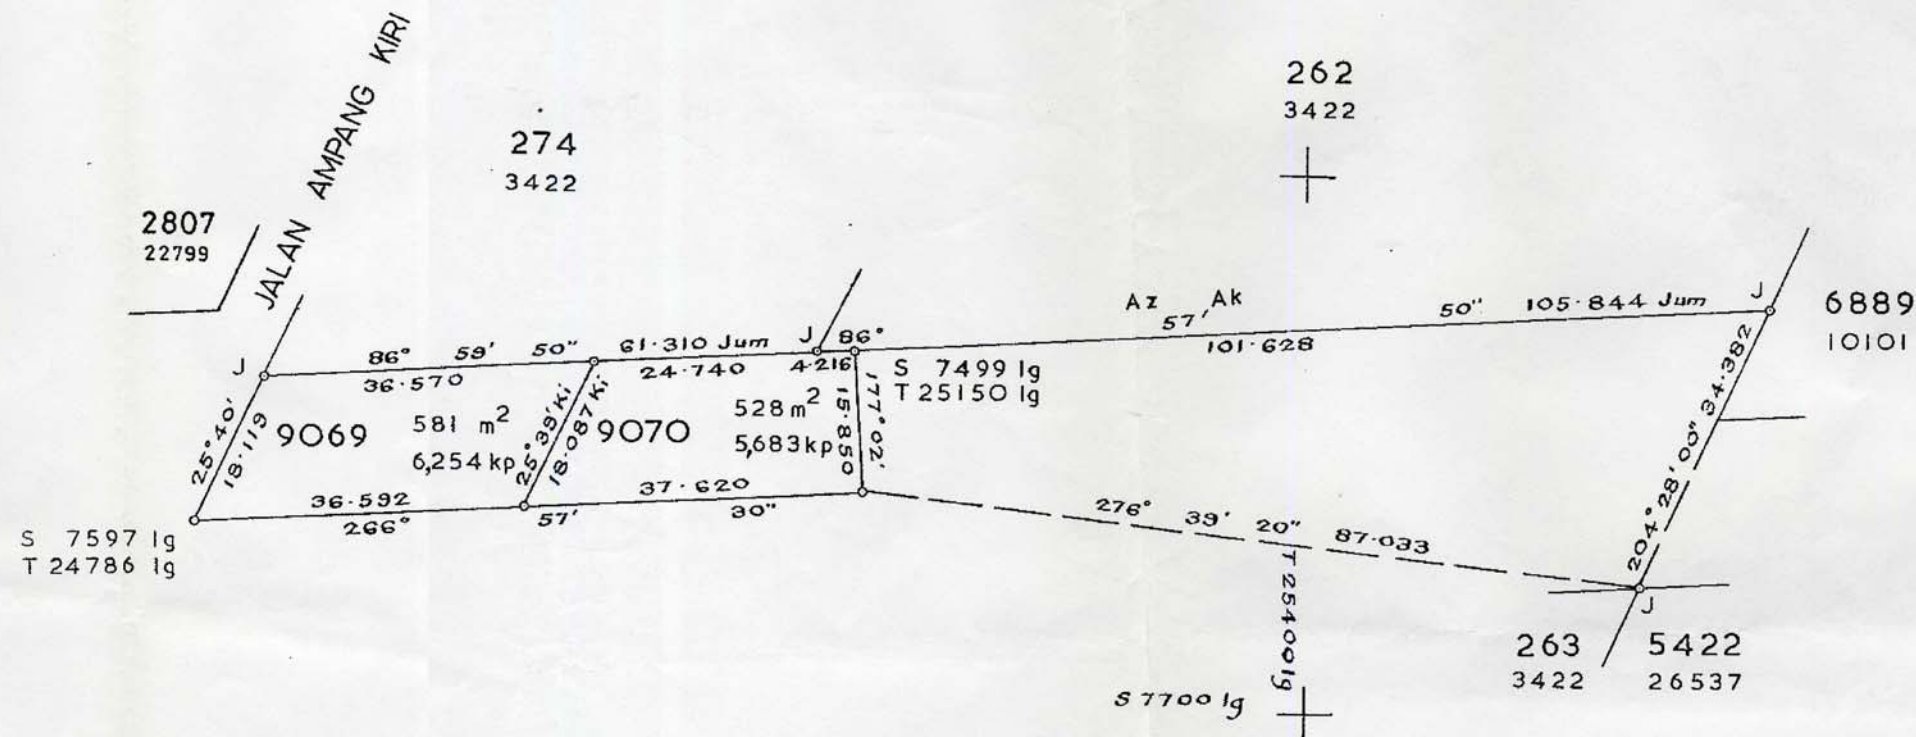

Saya.....C. M. Narayanan..... seorang
Jurukur Berlesen dibawah Ordinan Jurukur Tanah
Berlesen No. 11 tahun 1958, memperakui bahawa
kerja ukur darimana pelan ini telah disediakan
telah dijalankan dan ditanda diatas tanah oleh saya
atau dibawah arahan dan penyeliaan saya sendiri
secara langsung ditempat kerjakuar semata-mata
mengikut Peraturan - Peraturan Jurukur Tanah
Berlesen, dan bahawa pelan ini adalah merupakan
dengan betulnya kerja ukur yang telah siap
pada.....19.....haribulan.....Julai.....1978.....
Bertarikh.....9.....haribulan.....Ogos.....1978.....

[Signature]
Jurukur
Berlesen di bawah Ordinan No. 11 tahun 1958"

Ukuran Kelas Satu

Diluluskan oleh
[Signature]
(ABDULLAH B. TAHA)
27.11.1978
b.p. Pengarah Ukur,
Wilayah Persekutuan.

PA 10390

Hakcipta terpelihara dan
tidak boleh diterbitkan semula tanpa
kebenaran Jabatan Ukur dan Pemetaan.
JABATAN UKUR
WILAYAH PERSEKUTUAN
PESANAN BIL.....
KUALA LUMPUR / PUTRAJAYA

Fail Ukur P.U. BL. WP. 81 - 78

JK WP 9 M 167 & 168

BK WP 691

Syit Piawai 86-A