

WILAYAH PERSEKUTUAN
KUALA LUMPUR

BANDAR KUALA LUMPUR

SEKSYEN 44

LOT 196

SKALA 1 : 750

NOTA :-
Dahulunya lot 181 (PA122975).

Fail Ukur PUBLWP 295/2009

Fail Pej Tanah PTG/WP.6/7541/2009


Peta Kadaster 0557

JK 957 M 24


Saya, LONG CHAN PAI seorang Juruukur Tanah yang dilisen di bawah Akta Juruukur Tanah Berlesen 1958 (Akta 458), memperakui bahawa pengukuran darimana pelan ini telah disediakan, telah dijalankan dan ditanda di atas tanah oleh saya atau di bawah arahan saya sendiri secara langsung di lapangan semata-mata mengikut Peraturan-peraturan Juruukur Tanah Berlesen, dan bahawa pelan ini secara tepat mewakili pengukuran yang telah disempurnakan pada 07 haribulan Oktober 2009.

Bahawa saya bertanggungjawab sepenuhnya ke atas salah betulnya ukuran ini.

Bertarikh 22 haribulan OKTOBER tahun 2009.

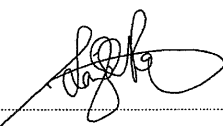
Juruukur Tanah Yang Dilisen Di Bawah Akta 458


Diluluskan oleh
MD ZAKI BIN AD WAHID
Pegawai Ukur dan Pemetaan
Wilayah Persekutuan
Kuala Lumpur
30-Nov-2009

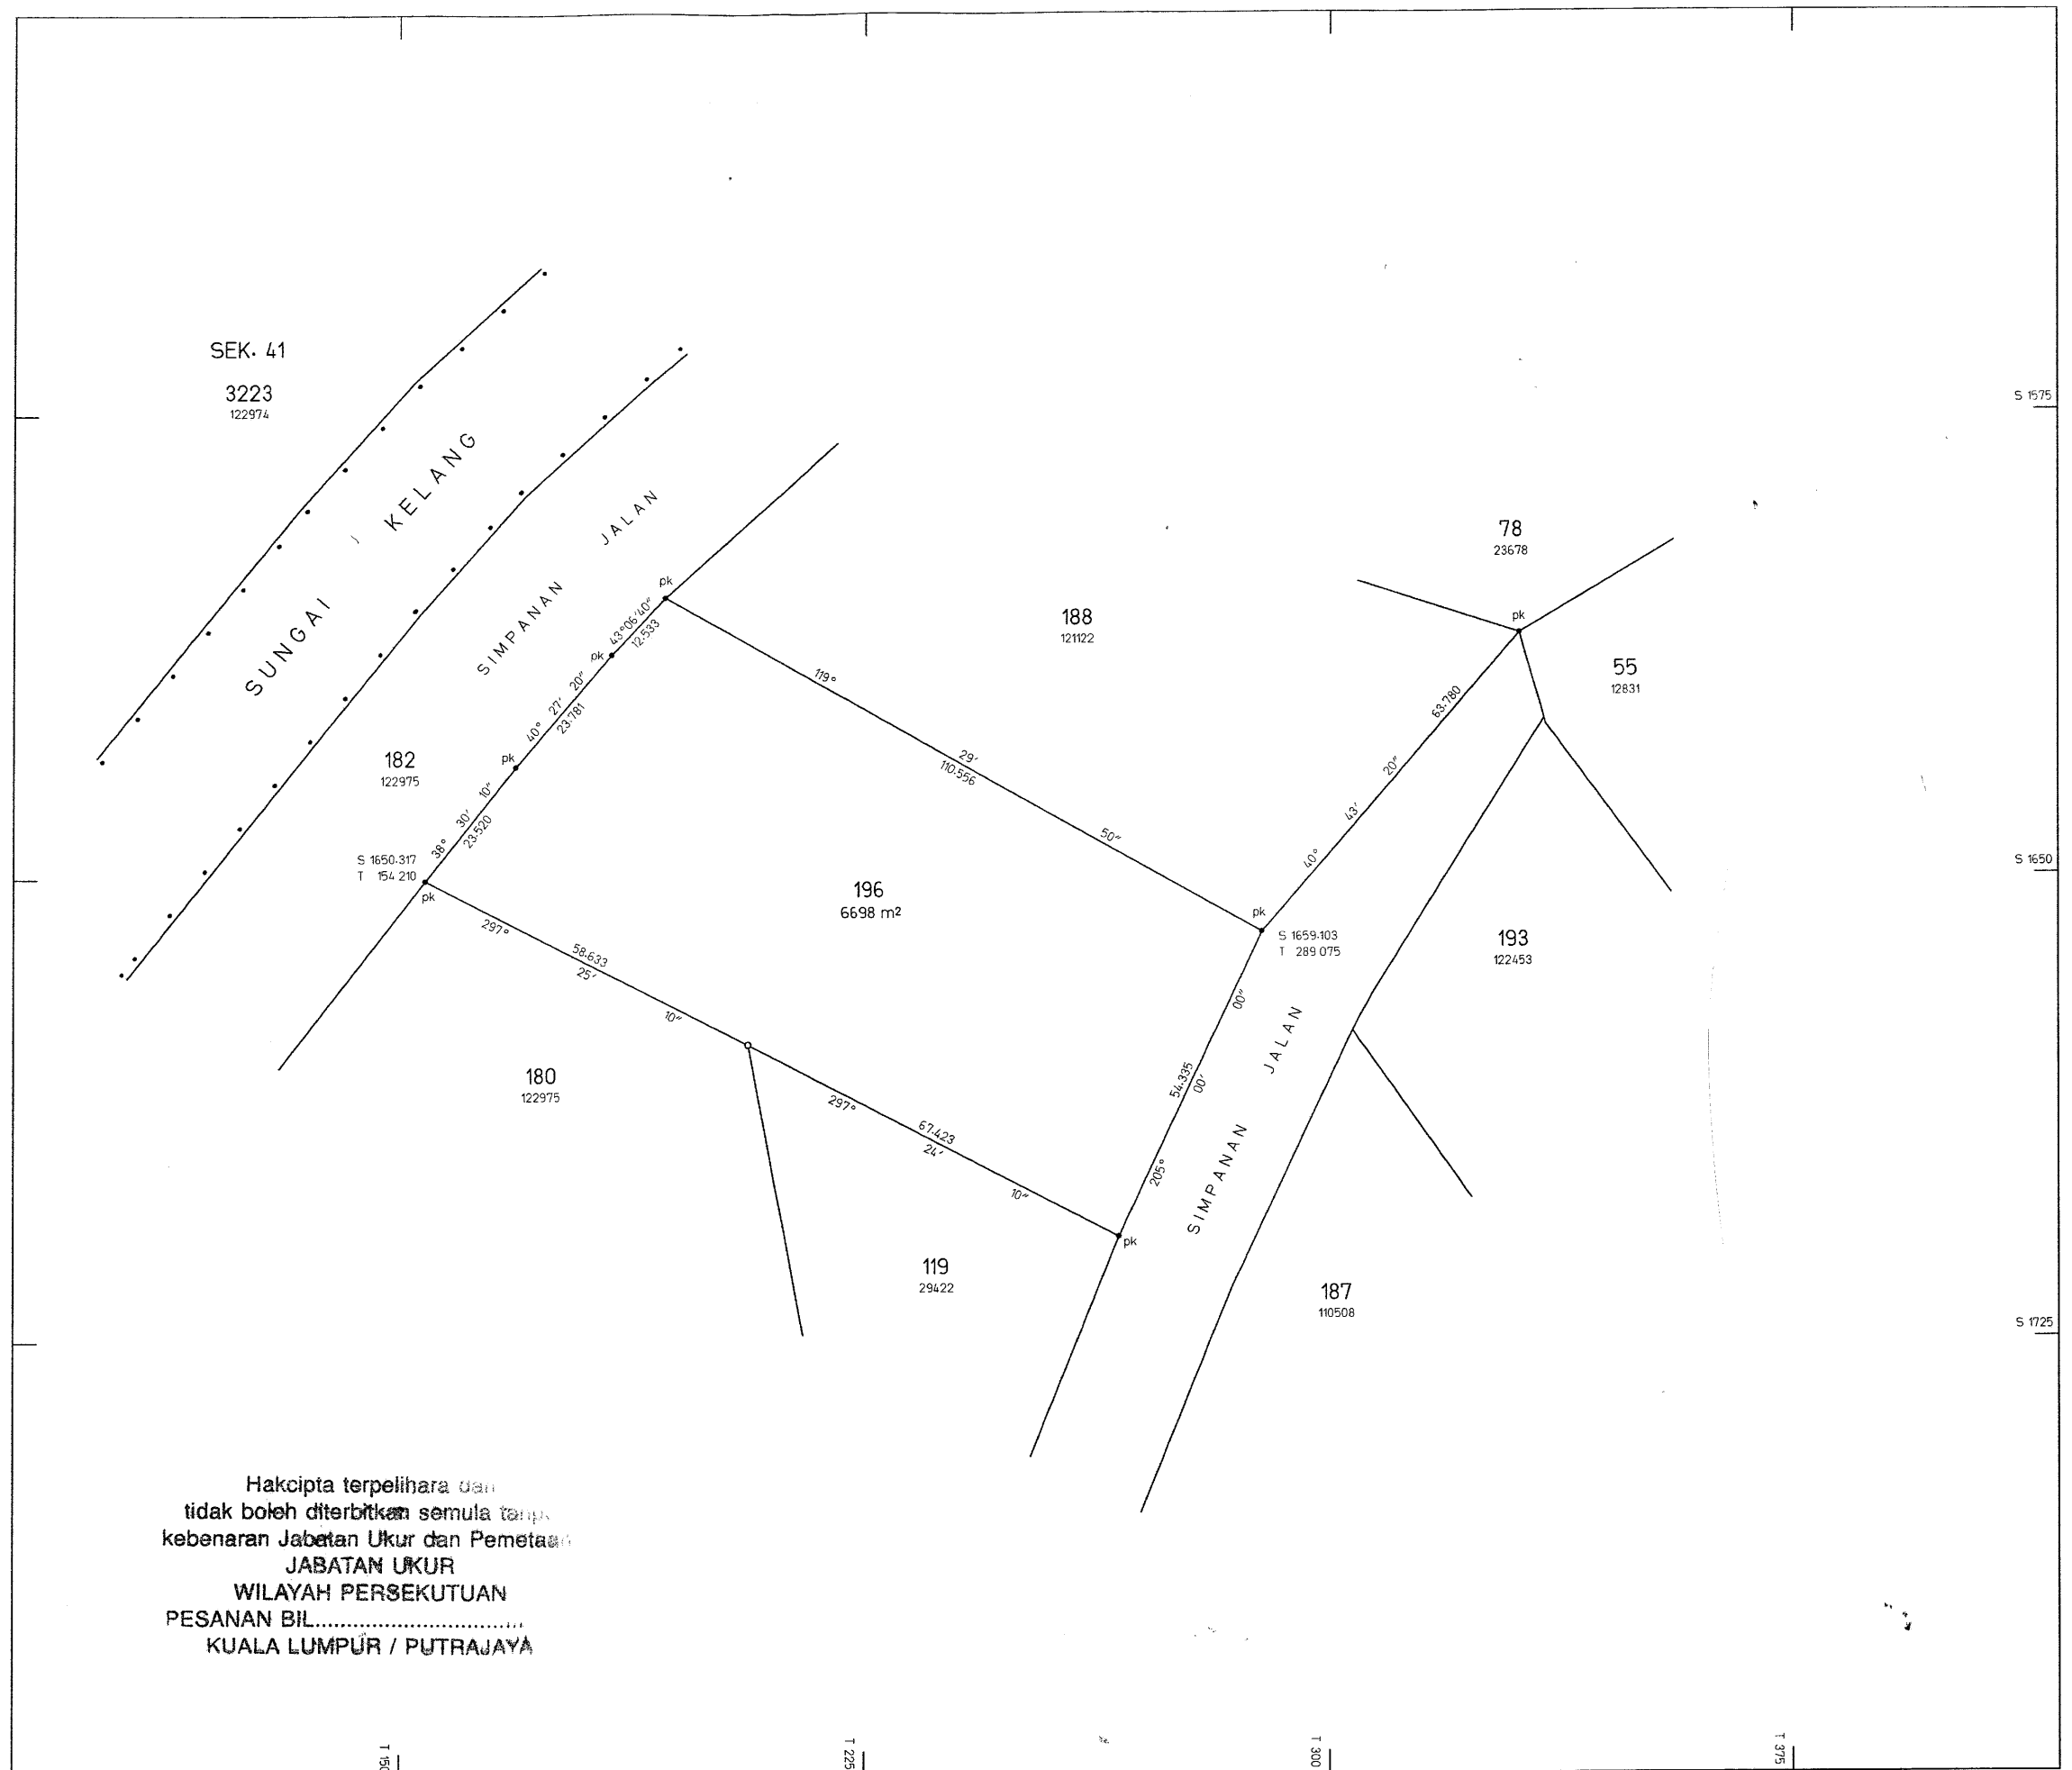

Hakcipta terpelihara dan
tidak boleh diterbitkan semula tanpa
kebenaran Jabatan Ukur dan Pemetaan
JABATAN UKUR
WILAYAH PERSEKUTUAN
PESANAN BIL.....
KUALA LUMPUR / PUTRAJAYA

PA 124118