

UNDANG-UNDANG KECIL BANGUNAN SERAGAM SELANGOR 1986

BORANG G 1

PERAKUAN BERPERINGKAT : KERJA-KERJA TANAH

[undang-undang kecil 25 atau 27]

Tajuk Projek:

**TAMBAHAN DAN PINDAAN KEPADA SEBUAH GEREJA DUA TINGKAT
SEDIA ADA DAN SATU UNIT TEMPAT PEMBUANGAN SAMPAH DI NO.7,
PERSIARAN ANGERIK VANILLA, SEKSYEN 31, 40460 SHAH ALAM,
SELANGOR DARUL EHSAN. UNTUK TETUAN: THE SECRETARY OF
THE TRUSTEES OF THE METHODIST CHURCH IN MALAYSIA.**

- *1. Kami memperakui bahawa kami telah mengawasi dan/atau menjalankan pembinaan dan penyiapan kerja-kerja tanah dan bahawa sepanjang pengetahuan dan kepercayaan kami kerja-kerja itu adalah mengikut Pelan Kerja-Kerja Tanah yang Diluluskan No. Ruj.:..... dan bahawa kami menerima tanggungjawab sepenuhnya ke atas pembinaan dan penyiapan kerja-kerja tanah itu.

Nama (<i>Perseorangan</i>)	# No. Pendaftaran	Tandatangan
(a) Kontraktor _____	(Lembaga Pembangunan Industri Pembinaan)	(Tarikh: _____)
(b) Orang yang mengemukakan _____	(Lembaga Jurutera Malaysia)	(Tarikh: _____)

ATAU

- *2. Saya memperakui bahawa borang ini tidak berkaitan.



Ar. Chan Weng Cheong
ARKITEK
No. Pendaftaran LAM : A/C 155

(Orang utama yang mengemukakan)

No. K.P., jika tiada badan yang berkaitan berkenaan dengan pendaftaran

* Potong mana-mana yang tidak berkenaan.

UNDANG-UNDANG KECIL BANGUNAN SERAGAM SELANGOR 1986

BORANG G 2

PERAKUAN BERPERINGKAT : PEMANCANGAN TANDA
[undang-undang kecil 25 atau 27]

Tajuk Projek:

**TAMBAHAN DAN PINDAAN KEPADA SEBUAH GEREJA DUA TINGKAT
SEDIA ADA DAN SATU UNIT TEMPAT PEMBUANGAN SAMPAH DI NO.7,
PERSIARAN ANGERIK VANILLA, SEKSYEN 31, 40460 SHAH ALAM,
SELANGOR DARUL EHSAN. UNTUK TETUAN: THE SECRETARY OF
THE TRUSTEES OF THE METHODIST CHURCH IN MALAYSIA.**

- *1. Kami memperakui bahawa kami telah mengawasi dan/atau menjalankan kerja-kerja pemancangan tanda bagi bangunan itu dan bahawa sepanjang pengetahuan dan kepercayaan kami kerja-kerja itu adalah mengikut pelan yang diluluskan No. Ruj..... dan bahawa kami menerima tanggungjawab sepenuhnya ke atas kerja-kerja pemancangan tanda itu.

Nama (<i>Perseorangan</i>)	# No. Pendaftaran	Tandatangan
(a) Kontraktor _____	(Lembaga Pembangunan Industri Pembinaan)	(Tarikh: _____)
(b) Juruukur Tanah Berlesen _____	(Lembaga Juruukur Tanah Malaysia)	(Tarikh: _____)
(c) Orang utama yang mengemukakan _____	(*Lembaga Arkitek Malaysia/ Lembaga Jurutera Malaysia)	(Tarikh: _____)

ATAU

- *2. Saya memperakui bahawa borang ini tidak berkaitan.....


Ar. Chan Weng Cheong
ARKITEK
No. Pendaftaran LAM : A/C 155
(Orang utama yang mengemukakan)

- # No.K.P., jika tiada badan yang berkaitan berkenaan dengan pendaftaran
* Potong mana-mana yang tidak berkenaan.

UNDANG-UNDANG KECIL BANGUNAN SERAGAM SELANGOR 1986

BORANG G 3

PERAKUAN BERPERINGKAT : ASAS TAPAK

[undang-undang kecil 25 atau 27]

Tajuk Projek:

TAMBAHAN DAN PINDAAN KEPADA SEBUAH GEREJA DUA TINGKAT SEDIA ADA DAN SATU UNIT TEMPAT PEMBUANGAN SAMPAH DI NO.7, PERSIARAN ANGERIK VANILLA, SEKSYEN 31, 40460 SHAH ALAM, SELANGOR DARUL EHSAN. UNTUK TETUAN: THE SECRETARY OF THE TRUSTEES OF THE METHODIST CHURCH IN MALAYSIA.

- *1. Kami memperakui bahawa kami telah mengawasi dan/atau menjalankan pembinaan dan penyiapan kerja-kerja asas tapak dan bahawa sepanjang pengetahuan dan kepercayaan kami kerja-kerja itu adalah mengikut Pelan yang Dideposit No. Ruj. MBSA/RGN/BB/600-2(PB)/SEK 31/0143/2020. dan bahawa kami menerima tanggungjawab sepenuhnya ke atas pembinaan dan penyiapan kerja-kerja asas tapak itu.

Nama (Perseorangan)

No. Pendaftaran

Tandatangan

(a) Kontraktor



(Tarikh: 04/04/2023)

(b) Orang yang mengemukakan

J. CHEAH CHEE FONG

(Tarikh: 04/04/2023)

ATAU

*2. ~~Saya memperakui bahawa borang ini tidak berkaitan.~~

(Orang utama yang mengemukakan)

No.K.P., jika tiada badan yang berkaitan berkenaan dengan pendaftaran

* Potong mana-mana yang tidak berkenaan.



مجلس بنديا شاه عالم
MAJLIS BANDARAYA SHAH ALAM
Wisma MBSA, Persiaran Perbandaran,
40000 Shah Alam, Selangor Darul Ehsan.



Talian Bebas Tol
Tel
Faks
Portal Rasmi
E-mel

selangorku
: 1800 88 4477
: 03-5510 5133
: 03-5510 8010
: www.mbsa.gov.my
: mbsa@mbsa.gov.my

Ruj. Tuan : DCA/MBSA/106-EXT/BP

Ruj. Kami : MBSA/BGN/BB/600-2(PB)/SEK.31/0143-2020

Tarikh : 1 Februari 2021
1 Jumadal Akhirah 1442H

Ar. Chan Weng Cheong
Tetuan Design Collective Architects
57, Jalan SS 22/19,
Damansara Jaya,
47400 Petaling Jaya,
SELANGOR DARUL EHSAN.



Tuan,

**CADANGAN TAMBAHAN DAN PINDAAN KEPADA SEBUAH GEREJA DUA TINGKAT SEDIA ADA DAN SATU UNIT TEMPAT PEMBUANGAN SAMPAH DI NO. 7, PERSIARAN ANGERIK VANILLA, SEKSYEN 31, 40460 SHAH ALAM, SELANGOR DARUL EHSAN UNTUK TETUAN THE SECRETARY OF THE TRUSTEES OF THE METHODIST CHURCH IN MALAYSIA.
NO. PELAN LULUS: MBSA/BGN/BB/600-2(PB)/SEK.31/0143-2020**

Dengan hormat saya merujuk kepada permohonan tuan yang diterima pada 7 September 2020 mengenai perkara di atas.

2. Sukacita dimaklumkan bahawa pelan-pelan tersebut telah diluluskan dengan syarat oleh Majlis dalam Mesyuarat Jawatankuasa Pusat Setempat bertarikh **30 September 2020**. Syarat-syarat telah dipatuhi dan hanya diperakui pada **1 Februari 2021**. Sehubungan dengan itu, permohonan ini adalah di bawah perlaksanaan sistem pengeluaran Perakuan Siap dan Pematuhan (CCC), seperti di dalam peruntukan di bawah Seksyen 25, Undang-Undang Kecil Bangunan Seragam 1984 (pindaan 2007) dan Akta Jalan, Parit dan Bangunan 1974 (Akta 133) (pindaan 2007) (Akta A1286) yang telah dilaksanakan mulai 12 April 2007.

3. Dengan ini tuan adalah diberi kebenaran untuk membina cadangan di atas berdasarkan kepada pelan-pelan berkenaan dan syarat-syarat kelulusan seperti berikut :

- 3.1 Kelulusan ini sah dalam tempoh **satu (1) tahun** sahaja dari tarikh kelulusan (tarikh pada pelan lulus Majlis). Jika bangunan tidak dibina dalam tempoh tersebut, tuan dikehendaki untuk mengemukakan permohonan lanjut tempoh kelulusan pada/sebelum **1 Februari 2022** iaitu tarikh tamat tempoh kelulusan. Jika tidak, permohonan akan dianggap terbatal dengan sendirinya dan tuan dikehendaki mengemukakan permohonan baru pelan bangunan ke Bahagian Pusat Setempat untuk diproses semula.
- 3.2 Tuan dikehendaki untuk mengemukakan ke **Bahagian Pusat Setempat (OSC)** dokumen seperti berikut **4 hari** sebelum kerja-kerja pembinaan dimulakan di tapak:-
 - a) Borang B (Notis Memulakan / Penyambungan Semula Kerja Bangunan)
 - b) Jadual Perancangan Kerja
 - c) Maklumat Kontraktor Utama
 - d) Tiga (3) keping cakera padat yang mengandungi salinan Pelan Kelulusan

- 3.3 Pengeluaran Perakuan Siap dan Pematuhan (CCC) hendaklah menggunakan **Borang F** dan dikemukakan ke **Bahagian Pusat Setempat (OSC)** berserta **Borang Perakuan G1 – G21** setelah perkara 3.2 dipatuhi. Borang F boleh diperolehi di **Lembaga Arkitek Malaysia** manakala borang-borang Perakuan G1 – G21 pula boleh dimuat turun di laman web : www.lam.gov.my.
- 3.4 Pihak tuan hendaklah memastikan bangunan yang **melebihi 5 tingkat** dan **berusia 10 tahun ke atas** dari Perakuan Siap dan Pematuhan (CCC) / Sijil Kelayakan Menduduki (CF) dikeluarkan diperiksa tahap keselamatannya (**jika perlu**) dan melaporkan kepada pihak Majlis.
- 3.5 Tuan adalah bertanggungjawab memastikan semua kerja-kerja pembinaan mengikut pelan dan mematuhi syarat-syarat yang telah diluluskan oleh Majlis termasuk bangunan sementara seperti papan tanda binaan, papan penghadang (hoarding) dan lain-lain yang berkaitan.
- 3.6 Sisa-sisa bahan binaan hendaklah dibuang ke tapak pelupusan sisa-sisa pepejal Majlis di tapak Pelupusan Sampah di **Batu 3 ½, Jalan Bukit Kerayong, 42200 Jeram, Selangor Darul Ehsan**.
- 3.7 Kerja-kerja pembinaan tidak dibenarkan pada hari **AHAD** dan **CUTI UMUM**. Hari dan masa bekerja yang dibenarkan ialah pada hari **ISNIN hingga SABTU** jam **8.00 hingga 6.00 petang sahaja**.
- 3.8 Ingin diingatkan juga bahawa pihak tuan tidak dibenarkan untuk menggunakan jentera cerucuk yang menghasilkan getaran, bunyi bising, asap dan bahan cemar lain yang berlebihan tidak boleh digunakan. Pihak tuan digalakkan menggunakan jentera cerucuk jenis 'Injection'.
4. Sekiranya tuan didapati gagal untuk mematuhi syarat-syarat di atas, pihak Majlis berhak menarik balik kelulusan ini. Ingin diingatkan bahawa Majlis juga berhak melaporkan kepada Lembaga Arkitek Malaysia (LAM) untuk menyenaraihitamkan firma tuan.

Sekian, terima kasih.

"SELANGOR MAJU BERSAMA"
"BERKHIDMAT UNTUK NEGARA"

"Khidmat Terbaik"

Saya yang menjalankan amanah,


(NORAI DAH BINTI HAJI BASRI)
Timbalan Pengarah Bangunan
b.p Datuk Bandar
naad

s.k: 1. Encik Cheah Loi Sin
Tetuan The Secretary Of The Trustees Of The Methodist Church In Malaysia
No. 69, Jalan 5/31,
46000 Petaling Jaya,
SELANGOR DARUL EHSAN.

2. Ir. Sharifudin Che Omar
Pengarah,
Tetuan Lembaga Pembangunan Industri Pembinaan Malaysia (CIDB),
Wisma PKPS, Tingkat 5,
Persiaran Perbandaran,
Seksyen 14, 40000 Shah Alam,
SELANGOR DARUL EHSAN



مجلس بلدية شاه عالم
MAJLIS BANDARAYA SHAH ALAM
Wisma MBSA, Persiaran Perbandaran,
40000 Shah Alam, Selangor Darul Ehsan.



Talian Bebas Tol
Tel
Faks
Portal Rasmi
E-mel

selangorku

: 1800 88 4477
: 03-5510 5133
: 03-5510 8010
: www.mbsa.gov.my
: mbsa@mbsa.gov.my

Ruj. Tuan : DCA/MBSA/106-EXT/BP

Ruj. Kami : MBSA/BGN/BB/600-2(PB)/SEK.31/0143-2020

Tarikh : 1 Februari 2021
1 Jumadal Akhirah 1442H

Ar. Chan Weng Cheong
Tetuan Design Collective Architects
57, Jalan SS 22/19,
Damansara Jaya,
47400 Petaling Jaya,
SELANGOR DARUL EHSAN.

Tuan,

CADANGAN TAMBAHAN DAN PINDAAN KEPADA SEBUAH GEREJA DUA TINGKAT SEDIA ADA DAN SATU UNIT TEMPAT PEMBUANGAN SAMPAH DI NO. 7, PERSIARAN ANGERIK VANILLA, SEKSYEN 31, 40460 SHAH ALAM, SELANGOR DARUL EHSAN UNTUK TETUAN THE SECRETARY OF THE TRUSTEES OF THE METHODIST CHURCH IN MALAYSIA. NO. PELAN LULUS: MBSA/BGN/BB/600-2(PB)/SEK.31/0143-2020 - Permit Bangunan Sementara

Dengan hormat saya merujuk perkara di atas.

2. Sukacita dimaklumkan bahawa pihak Majlis memberi kelulusan pada permohonan tuan dengan syarat-syarat berikut:-

- i) Tempoh permit adalah mulai **1 Februari 2021** hingga **1 Februari 2022** dan pihak tuan hendaklah memperbaharui atau pun membuka / roboh bangunan sementara berkenaan apabila telah tamat tempohnya.
- ii) Kerja-kerja pembinaan tidak dibenarkan pada hari **AHAD** dan **CUTI UMUM**. Hari dan masa bekerja yang dibenarkan ialah pada hari **ISNIN hingga SABTU** jam **8.00 hingga 6.00 petang sahaja**.
- iii) Menyediakan seorang penyelia dan hendaklah sentiasa berada di tapak. Butiran seperti nama dan nombor telefon penyelia tersebut hendaklah dikemukakan ke Majlis.
- iv) Tahap kebisingan hendaklah tidak melebihi 65db seperti yang dibenarkan oleh Jabatan Alam Sekitar.
- v) Sentiasa menjaga kebersihan di dalam dan luar kawasan dan memastikan jalan tidak kotor.
- vi) Menitikberatkan aspek-aspek keselamatan seperti yang diperuntukkan di dalam Akta CIDB (Akta 520)
- vii) Sentiasa mematuhi arahan Majlis dari masa ke semasa.

Pihak Majlis berhak menarik balik kelulusan pada bila-bila masa sekiranya sebahagian atau semua syarat-syarat di atas tidak dipatuhi.

Sekian, terima kasih.

**“SELANGOR MAJU BERSAMA”
“BERKHIDMAT UNTUK NEGARA”**

"Khidmat Terbaik"

Saya yang menjalankan amanah,


(NORAI DAH BINTI HAJI BASRI)
Timbalan Pengarah Bangunan
b.p Datuk Bandar
naad

- s.k: 1. Encik Cheah Loi Sin
 Tetuan The Secretary Of The Trustees Of The Methodist Church In Malaysia
 No. 69, Jalan 5/31,
 46000 Petaling Jaya,
 SELANGOR DARUL EHSAN.
2. Ir. Sharifudin Che Omar
 Pengarah,
 Tetuan Lembaga Pembangunan Industri Pembinaan Malaysia (CIDB),
 Wisma PKPS, Tingkat 5,
 Persiaran Perbandaran,
 Seksyen 14, 40000 Shah Alam,
 SELANGOR DARUL EHSAN



مجلس بنديا شاه عالم
MAJLIS BANDARAYA SHAH ALAM
Wisma MBSA, Persiaran Perbandaran,
40000 Shah Alam, Selangor Darul Ehsan.

selangorku

Talian Bebas Tol : 1800 88 4477
Tel : 03-5510 5133
Faks : 03-5510 8010
Portal Rasmi : www.mbsa.gov.my
E-mel : mbsa@mbsa.gov.my

Ruj. Tuan : DCA/MBSA/106-EXT/BP

Ruj. Kami : MBSA/BGN/BB/600-2(PB)/SEK.31/0143-2020

Tarikh : 1 Februari 2021
1 Jumadal Akhirah 1442H

Ar. Chan Weng Cheong
Tetuan Design Collective Architects
57, Jalan SS 22/19,
Damansara Jaya,
47400 Petaling Jaya,
SELANGOR DARUL EHSAN.

Tuan,

**CADANGAN TAMBAHAN DAN PINDAAN KEPADA SEBUAH GEREJA DUA TINGKAT SEDIA ADA DAN SATU UNIT TEMPAT PEMBUANGAN SAMPAH DI NO. 7, PERSIARAN ANGERIK VANILLA, SEKSYEN 31, 40460 SHAH ALAM, SELANGOR DARUL EHSAN UNTUK TETUAN THE SECRETARY OF THE TRUSTEES OF THE METHODIST CHURCH IN MALAYSIA.
NO. PELAN LULUS: MBSA/BGN/BB/600-2(PB)/SEK.31/0143-2020
- SYOR PERAKUAN PELAN BANGUNAN**

Dengan hormat saya merujuk perkara di atas.

2. Sukacita dimaklumkan bahawa Jabatan ini telah menyemak permohonan cadangan di atas dan syarat-syarat telah dipatuhi dan hanya diperakui pada **1 Februari 2021**.

Dengan ini permohonan ini adalah **DISOKONG** untuk tindakan kelulusan.

Sekian, terima kasih.

"SELANGOR MAJU BERSAMA"
"BERKHIDMAT UNTUK NEGARA"

"Khidmat Terbaik"

Saya yang menjalankan amanah,


(NORAI DAH BINTI HAJI BASRI)
Timbalan Pengarah Bangunan
b.p Datuk Bandar
naad

s.k: 1. Encik Cheah Loi Sin
Tetuan The Secretary Of The Trustees Of The Methodist Church In Malaysia
No. 69, Jalan 5/31,
46000 Petaling Jaya,
SELANGOR DARUL EHSAN.

2. Ketua Bahagian Pusat Setempat OSC, MBSA

UNDANG-UNDANG KECIL BANGUNAN SERAGAM SELANGOR 1986

BORANG G 4


PERAKUAN BERPERINGKAT : STRUKTUR

[undang-undang kecil 25 atau 27]

Tajuk Projek:

TAMBAHAN DAN PINDAAN KEPADA SEBUAH GEREJA DUA TINGKAT SEDIA ADA DAN SATU UNIT TEMPAT PEMBUANGAN SAMPAH DI NO.7, PERSIARAN ANGGERIK VANILLA, SEKSYEN 31, 40460 SHAH ALAM, SELANGOR DARUL EHSAN. UNTUK TETUAN: THE SECRETARY OF THE TRUSTEES OF THE METHODIST CHURCH IN MALAYSIA.

- *1. Kami memperakui bahawa kami telah mengawasi dan/atau menjalankan pembinaan dan menyiapkan kerja-kerja struktur dan bahawa sepanjang pengetahuan dan kepercayaan kami kerja-kerja itu adalah mengikut Pelan Struktur yang Dideposit No. Ruj. MBSA/BGN/BB/600-2(PB)/SEK31/0143/2023 dan bahawa kami menerima tanggungjawab sepenuhnya ke atas pembinaan dan menyiapkan kerja-kerja struktur itu.

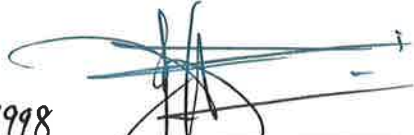	Nama (Perseorangan)	# No. Pendaftaran	Tandatangan
(a)	Kontraktor 	0120111209-WP 137998	 (Tarikh: 04/04/2023)
(b)	Orang yang Ir. CHEAN CHEE FONG mengemukakan	 Ir. CHEAN CHEE FONG (Membawa Imateri Malaysia)	 (Tarikh: 04/04/2023)

ATAU

*2. ~~Saya memperakui bahawa borang ini tidak berkaitan.~~

(Orang utama yang mengemukakan)

No.K.P., jika tiada badan yang berkaitan berkenaan dengan pendaftaran

* Potong mana-mana yang tidak berkenaan.

OFFICE COPY.
(FOR ACKNOWLEDGEMENT ONLY)

TDC

TDC ENGINEERING CONSULTANTS SDN BHD 200001003772 (506377-M)

Civil, Structural & Geotechnical Consultants

6B Jalan Anggerik Vanilla M 31/M, Kota Kemuning, Seksyen 31, 40460 Shah Alam, Selangor Darul Ehsan, Malaysia
Tel: 603-51240869 (Hunting Line) Fax: 603-51240864 E-mail: general@tdceng.com.my

Rujukan Tuan:

Rujukan Kami: TDC/H/7463/01/CCF/SHAUN/

Tarikh:

**Pengarah,
JABATAN BANGUNAN
MAJLIS BANDARAYA SHAH ALAM
Tingkat 8, Wisma MBSA
40000 Shah Alam, Selangor Darul Ehsan**

Tuan,

**PROJEK: CADANGAN TAMBAHAN DAN PINDAAN KEPADA SEBUAH GEREJA
DUA TINGKAT SEDIA ADA DAN SATU UNIT TEMPAT
PEMBUANGAN SAMPAH DI NO. 7, PERSIARAN ANGGERIK
VANILLA, SEKSYEN 31, 40460 SHAH ALAM, SELANGOR DARUL
EHSAN
UNTUK TETUAN: THE SECRETARY OF THE TRUSTEES OF THE
METHODIST CHURCH IN MALAYSIA**

PERKARA: *Pengemukakan Laporan Kiraan dan Pelan-Pelan Struktur*

Dengan segala hormatnya kami merujuk kepada projek di atas, kami sebagai Jurutera Perunding bagi Tetuan *The Secretary of the Trustee of The Methodist Church In Malaysia* ingin mengemukakan dokumen-dokumen berikut untuk kelulusan Tuan.

1. Sesalanan Laporan Pengiraan Struktur.
2. Sesalanan Pelan-Pelan Struktur.
3. Sesalanan Borang A yang lengkap.

Semoga dokumen-dokumen di atas berada dalam keadaan yang teratur dan mendapat kelulusan awal daripada pihak Tuan

Sekian, terima kasih.

Yang benar,
TDC ENGINEERING CONSULTANTS SDN BHD


Ir. CHEAH CHEE FONG
Pengarah

Lamp.



s.k. The Secretary of the Trustee of The Methodist Church In Malaysia – u/p Dato'Cheah Loi Sin
Design Collective Architecture – Ar Chan MC

UNDANG-UNDANG KECIL BANGUNAN SERAGAM SELANGOR 1986

BORANG G 5


PERAKUAN BERPERINGKAT : PERPAIPAN AIR DALAMAN

[undang-undang kecil 25 atau 27]

Tajuk Projek:

**TAMBAHAN DAN PINDAAN KEPADA SEBUAH GEREJA DUA TINGKAT
SEDIA ADA DAN SATU UNIT TEMPAT PEMBUANGAN SAMPAH DI NO.7,
PERSIARAN ANGGERIK VANILLA, SEKSYEN 31, 40460 SHAH ALAM,
SELANGOR DARUL EHSAN. UNTUK TETUAN: THE SECRETARY OF
THE TRUSTEES OF THE METHODIST CHURCH IN MALAYSIA.**

- *1. Kami memperakui bahawa kami telah mengawasi dan/atau menjalankan pembinaan dan penyiapan kerja-kerja perpaipan air dalaman dan bahawa sepanjang pengetahuan dan kepercayaan kami kerja-kerja itu adalah mengikut *pelan yang diluluskan/Pelan yang Dideposit No. Ruj. ~~MOSA/BAH/BB/600-2(PB)/SEK 31/1143-2020~~ dan bahawa kami menerima tanggungjawab sepenuhnya ke atas pembinaan dan penyiapan kerja-kerja perpaipan air dalaman itu.

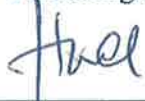	Nama (Perseorangan) HUD BIN ABD SAMAD PERMIT IPA JENIS A1 A1/2022/10/00254 012-633-8067	# No. Pendaftaran <u>Uda no.</u> + ()	Tandatangan  (Tarikh: <u>04/04/2023</u>)
(a)	Kontraktor Tred (Tukang paip berlesen)		

(b)	Orang yang mengemukakan	 (* Lembaga Arkitek Malaysia/ Lembaga Jurutera Malaysia)	(Tarikh: <u>04/04/2023</u>)
-----	----------------------------	--	------------------------------

ATAU

- *2. ~~Saya memperakui bahawa borang ini tidak berkaitan.~~

(Orang utama yang mengemukakan)

+ Badan kawal selia yang berkaitan

No.K.P., jika tiada badan yang berkaitan berkenaan dengan pendaftaran

* Potong mana-mana yang tidak berkenaan.

JADUAL KETIGA
[subkaedah 5 (2)/ subrule 5(2)]
AKTA INDUSTRI PERKHIDMATAN AIR 2006
WATER SERVICES INDUSTRY ACT 2006

KAEDAH-KAEDAH INDUSTRI PERKHIDMATAN AIR (PERMIT) 2007
WATER SERVICES INDUSTRY (PERMIT) RULES 2007

PERMIT IPA JENIS A/B/C/D/E*
IPA TYPE A/B/C/D/E * PERMIT

No. Permit:
Permit Number: A1/2021/10/00254

Nama pemegang permit:
Name of permit holder: HUD BIN ABD SAMAD

Alamat pemegang permit:
Address of permit holder: NO 33 BATU 7 1/2 MERU, 41050 KLANG,
SELANGOR DARUL EHSAN

Tujuan permit:
Purpose of Permit: PERMIT IPA JENIS A1

Negeri atau negeri-negeri di mana kerja-kerja boleh diusahakan:
State or states in which the works may be carried out:

SELANGOR DARUL EHSAN, WILAYAH PERSEKUTUAN KUALA LUMPUR,
WILAYAH PERSEKUTUAN PUTRAJAYA

Permit sah dari:
Permit is valid from: 24 NOVEMBER 2021

Sehingga
to 23 NOVEMBER 2024

Permit tertakluk kepada terma dan syarat yang dilampirkan.
Permit subject to terms and conditions as attached.

Fi Permit:
Permit fee: RM 240.00



A handwritten signature in black ink, appearing to be 'Saman', located above the official stamp.

Suruhanjaya Perkhidmatan Air Negara

Resit No.:
Receipt No.: RCP20211100594

Tarikh Pengeluaran :
Date of issued 24 NOVEMBER 2021

UNDANG-UNDANG KECIL BANGUNAN SERAGAM SELANGOR 1986

BORANG G 6

PERAKUAN BERPERINGKAT : PERPAIPAN SANITARI DALAMAN
[undang-undang kecil 25 atau 27]

Tajuk Projek:

**TAMBAHAN DAN PINDAAN KEPADA SEBUAH GEREJA DUA TINGKAT
SEDIA ADA DAN SATU UNIT TEMPAT PEMBUANGAN SAMPAH DI NO.7,
PERSIARAN ANGGERIK VANILLA, SEKSYEN 31, 40460 SHAH ALAM,
SELANGOR DARUL EHSAN. UNTUK TETUAN: THE SECRETARY OF
THE TRUSTEES OF THE METHODIST CHURCH IN MALAYSIA.**

- *1. Kami memperakui bahawa kami telah mengawasi dan/atau menjalankan pembinaan dan penyiapan kerja-kerja perpaipan sanitari dalaman dan bahawa sepanjang pengetahuan dan kepercayaan kami kerja-kerja itu adalah mengikut *pelan yang diluluskan/Pelan yang Dideposit No. Ruj.: ~~MOSH/SEN/BB/600-2(PB) Sek 31/01/2020~~ dan bahawa kami menerima tanggungjawab sepenuhnya ke atas pembinaan dan penyiapan kerja-kerja perpaipan sanitari dalaman itu.

	Nama (Perseorangan) MUD BIN ABD SAMAD PERMIT IPA JENIS A1 A1/2022/10/00254 012-633 8067	# No. Pendaftaran	Tandatangan
(a)	Kontraktor Tred (Tukang paip berlesen)		 (Tarikh: 04/04/2023)
(b)	Orang yang mengemukakan	 (*Lembaga Arkitek Malaysia/ Lembaga Jurutera Malaysia)	(Tarikh: 04/04/2023)

ATAU

- *2. ~~Saya memperakui bahawa borang ini tidak berkaitan.~~

(Orang utama yang mengemukakan)

+ Badan kawal selia yang berkaitan

No.K.P., jika tiada badan yang berkaitan berkenaan dengan pendaftaran

* Potong mana-mana yang tidak berkenaan.



SIJIL KOMPETENSI KEMAHIRAN PEMBINAAN

Construction Skills Competency Certificate

Dengan ini adalah disahkan bahawa
This is to certify that

HUD BIN ABD SAMAD
IC / Passport No : 820404-10-5823

telah menjalani penilaian kompetensi dan berjaya menepati standard
kompetensi dalam bidang
has completed the competency assessment and fulfilled the competency standard in

TUKANG PAIP (A1) - TAHAP 1
PLUMBER (A1) - LEVEL 1

di / at

AKADEMI BINAAN MALAYSIA WILAYAH TENGAH

pada / on

15 Mac 2021 - 19 Mac 2021

oleh / by

Lembaga Pembangunan Industri Pembinaan Malaysia
Construction Industry Development Board Malaysia (CIDB)



DATUK IR. AHMAD 'ASRI ABDUL HAMID
Ketua Eksekutif
Lembaga Pembangunan Industri Pembinaan Malaysia

T/MY/B/21/SPP1/MY/0016

No. **229784**

JADUAL KETIGA
[subkaedah 5 (2)/ subrule 5(2)]
AKTA INDUSTRI PERKHIDMATAN AIR 2006
WATER SERVICES INDUSTRY ACT 2006

KAEDAH-KAEDAH INDUSTRI PERKHIDMATAN AIR (PERMIT) 2007
WATER SERVICES INDUSTRY (PERMIT) RULES 2007

PERMIT IPA JENIS A/B/C/D/E*

*IPA TYPE A/B/C/D/E * PERMIT*

No. Permit:
Permit Number: A1/2021/10/00254

Nama pemegang permit:
Name of permit holder: HUD BIN ABD SAMAD

Alamat pemegang permit:
Address of permit holder: NO 33 BATU 7 1/2 MERU, 41050 KLANG,
SELANGOR DARUL EHSAN

Tujuan permit:
Purpose of Permit: PERMIT IPA JENIS A1

Negeri atau negeri-negeri di mana kerja-kerja boleh diusahakan:
State or states in which the works may be carried out:

SELANGOR DARUL EHSAN, WILAYAH PERSEKUTUAN KUALA LUMPUR,
WILAYAH PERSEKUTUAN PUTRAJAYA

Permit sah dari:
Permit is valid from: 24 NOVEMBER 2021

Sehingga
to 23 NOVEMBER 2024

Permit tertakluk kepada terma dan syarat yang dilampirkan.
Permit subject to terms and conditions as attached.

Fi Permit:
Permit fee: RM 240.00



A handwritten signature in black ink, appearing to be 'Siran', located above a horizontal line.

Suruhanjaya Perkhidmatan Air Negara

Resit No.:
Receipt No.: RCP20211100594

Tarikh Pengeluaran :
Date of issued 24 NOVEMBER 2021

SYARAT-SYARAT STANDARD

[Subkaedah 7(1) Kaedah-kaedah Industri Perkhidmatan Air (Permit) 2007]

Pemegang permit hendaklah mematuhi syarat-syarat permit yang hendaklah termasuk syarat-syarat standard yang berikut :-

- 1 Pemegang permit hendaklah menjalankan kerja, dan di dalam negeri atau negeri-negeri yang dinyatakan dalam permit itu sahaja;
- 2 Pemegang permit hendaklah memaklumkan Suruhanjaya mengenai apa-apa perubahan butir-butir pemegang permit;
- 3 Pemegang permit hendaklah memberikan maklumat, dalam format dan pada lat tempoh, sebagaimana yang dikehendaki oleh Suruhanjaya;
- 4 Pekerja dan pekhidmat pemegang permit hendaklah dibenarkan untuk menjalankan kerja yang dibenarkan di bawah permit bagi pemegang permit dengan syarat bahawa pemegang permit hendaklah pada setiap masa bertanggungjawab terhadap semua tindakan atau peninggalan pekerja dan pekhidmatnya;
- 5 Pemegang permit hendaklah pada setiap masa mengekalkan perakuan pendaftaran yang diperlukan sebagai kontraktor berdaftar yang dikeluarkan oleh Lembaga, jika diperlukan;
- 6 Pemegang permit hendaklah pada setiap masa memiliki dan mengekalkan kelayakan untuk memegang permit sebagaimana yang ditentukan oleh Suruhanjaya dari semasa ke semasa;
- 7 Pemegang permit hendaklah pada setiap masa berurusan dengan pengguna secara adil dan munasabah dan jika terpakai, mematuhi standard pengguna;
- 8 Pemegang permit hendaklah pada setiap masa melindungi keselamatan orang awam dan pekerjaannya dan hendaklah pada setiap masa mematuhi tatacara dan peraturan pekerjaan, kesihatan dan keselamatan yang berkaitan yang dikenakan oleh pihak berkuasa yang berkaitan;
- 9 Pemegang permit, pekerja dan pekhidmatnya hendaklah pada setiap masa mematuhi kehendak kesihatan yang terpakai yang dikenakan oleh pihak berkuasa kesihatan yang berkaitan;
- 10 Pemegang permit hendaklah menuruti dan mematuhi syarat permit dan peruntukan Akta dan mana-mana perundangan subsidiari yang dibuat atau instrumen lain yang dikeluarkan di bawah Akta; dan
- 11 Pemegang permit hendaklah mematuhi syarat lain sebagaimana yang dikenakan oleh Suruhanjaya dari semasa ke semasa.

UNDANG-UNDANG KECIL BANGUNAN SERAGAM SELANGOR 1986

BORANG G 7

PERAKUAN BERPERINGKAT : ELEKTRIKAL DALAMAN

[undang-undang kecil 25 atau 27]

Tajuk Projek:

**TAMBAHAN DAN PINDAAN KEPADA SEBUAH GEREJA DUA TINGKAT
SEDIA ADA DAN SATU UNIT TEMPAT PEMBUANGAN SAMPAH DI NO.7,
PERSIARAN ANGGERIK VANILLA, SEKSYEN 31, 40460 SHAH ALAM,
SELANGOR DARUL EHSAN. UNTUK TETUAN: THE SECRETARY OF
THE TRUSTEES OF THE METHODIST CHURCH IN MALAYSIA.**

- *1. Kami memperakui bahawa kami telah mengawasi dan/atau menjalankan pembinaan dan penyiapan kerja-kerja elektrik dalaman dan bahawa sepanjang pengetahuan dan kepercayaan kami kerja-kerja itu adalah mengikut Pelan yang Diperakui orang yang mengemukakan dan bahawa kami menerima tanggungjawab sepenuhnya ke atas pembinaan dan penyiapan kerja-kerja elektrik dalaman itu.

Nama (Perseorangan)

Pendaftaran

Tandatangan

(a) Kontraktor

Tred

(Orang yang kompeten)



(Suruhanjaya Tenaga)

(Tarikh: 04/04/2023)

(b) Orang yang

mengemukakan



(Tarikh: 04/04/2023)

ATAU

- *2. ~~Saya memperakui bahawa borang ini tidak berkaitan.~~

(Orang utama yang mengemukakan)

No.K.P., jika tiada badan yang berkaitan berkenaan dengan pendaftaran

* Potong mana-mana yang tidak berkenaan.

ST(TKL)WPKL/C/KE/01570/2016

NO: 2022/04267

BORANG Q

(peraturan 75)

AKTA BEKALAN ELEKTRIK 1990

**PERAKUAN PENDAFTARAN SEBAGAI
KONTRAKTOR ELEKTRIK**

Mengikut peraturan 75 Peraturan-Peraturan Elektrik 1994, Perakuan ini dikeluarkan kepada

SYARIKAT LETRIK OSCAR

(nama syarikat)

dan memberi kuasa kepada pemegang untuk menjalankan perniagaan kerja elektrik sebagai Kontraktor Elektrik di :

**LOT 3-053, TINGKAT 3, ENDAH PARADE
NO. 1, JALAN 1/149E
SRI PETALING
57000 KUALA LUMPUR
WILAYAH PERSEKUTUAN KUALA LUMPUR**
(alamat perniagaan dan cawangan)

di bawah kelas :



selama tempoh 1 tahun** dari tarikh diperbaharui yang ditunjukkan di :

Tarikh diperbaharui : 15/05/2022
Tarikh Habis Tempoh : 14/05/2023
No. Pendaftaran : ST(TKL)WPKL/C/KE/01570/2016
Fi RM : 300.00

SYARIKAT LETRIK OSCAR (221594-T)

Lot 3-053 Endah Parade No 1 Jln 1/149E, Bdr Baru
Sri Petaling 57000 KL Tel: 03-9543 1511 Fax: 03-9543 1580
HO KHAM CHOY (PW-T-4-B-0315-2002)
HP: 019-274 6966 (KC HO)



Ir. SHARIE BIN MOHAMED

Pengarah Kanan Kawasan
Suruhanjaya Tenaga

~~Kawasan Selangor & WP (KL & Putrajaya)~~
Suruhanjaya Tenaga

** Tidak kurang daripada satu tahun dan tidak lebih daripada lima tahun.

No. Perakuan:

PW-T-4-B-0315-2002

No.: 01174

Suruhanjaya Tenaga

BORANG N

(Peraturan 56)

SURUHANJAYA TENAGA
AKTA BEKALAN ELEKTRIK 1990
PERAKUAN KEKOMPETENAN
SEBAGAI PENDAWAI

Nama: HO KHAM CHOY

Kad Pengenalan Pemegang No.: 550119-10-5501

Tarikh Lahir Pemegang: 19/01/1955

telah pun diperiksa dan didapati memiliki kelayakan yang ditetapkan oleh Peraturan-Peraturan Elektrik 1994 yang dibuat di bawah Akta Bekalan Elektrik 1990. Perakuan Kekompetenan ini sebagai **PENDAWAI** adalah dengan ini dikeluarkan kepadanya dan tidak boleh digunakan oleh mana-mana orang lain.

KATEGORI: PW4

SEKATAN, JIKA ADA : Tiga Fasa & Endorsan Pengujian.

TEMPAT :

TARIKH : Dikeluarkan - KUALA LUMPUR
Melalui - KAWASAN TENGAH

11/07/2002

Tandatangan atau cap jari
pemegang



IR. N. I. YAKUB BIN BACHIK
Suruhanjaya Tenaga

Sekiranya Perakuan ini sampai kepada milikan mana-mana orang selain daripada orang yang kepadanya Perakuan ini dikeluarkan, Perakuan ini hendaklah dikembalikan serta-merta kepada Suruhanjaya Tenaga, Malaysia.

PKN KL

SYARIKAT LETRIK OSCAR (621564-T)
Lot 3-053 Endah Parade No 1 Jln 1/149E, Bdr Baru
Sri Petaling 57000 KL Tel: 03-9543 1511
HO KHAM CHOY (PW-T-4-B-0315-2002)
HP: 019-274 6966 (KC HO)

UNDANG-UNDANG KECIL BANGUNAN SERAGAM SELANGOR 1986

BORANG G 8

PERAKUAN BERPERINGKAT : MENENTANG KEBAKARAN (PASIF)

[undang-undang kecil 25 atau 27]

Tajuk Projek:

TAMBAHAN DAN PINDAAN KEPADA SEBUAH GEREJA DUA TINGKAT SEDIA ADA DAN SATU UNIT TEMPAT PEMBUANGAN SAMPAH DI NO.7, PERSIARAN ANGGERIK VANILLA, SEKSYEN 31, 40460 SHAH ALAM, SELANGOR DARUL EHSAN. UNTUK TETUAN: THE SECRETARY OF THE TRUSTEES OF THE METHODIST CHURCH IN MALAYSIA.

- *1. Kami memperakui bahawa kami telah mengawasi dan/atau menjalankan pembinaan dan penyiapan kerja-kerja menentang kebakaran (pasif) dan bahawa sepanjang pengetahuan dan kepercayaan kami kerja-kerja itu adalah mengikut *pelan yang diluluskan/Pelan yang Dideposit No. Ruj: **JBPM:SL/BKK:005/52230** dan bahawa kami menerima tanggungjawab sepenuhnya ke atas pembinaan dan penyiapan kerja-kerja menentang kebakaran (pasif) itu.

Nama (Perseorangan)	# No. Pendaftaran	Tandatangan
Ng Chong Hoe NSK CONSTRUCTION & ENGINEERING SDN BHD (a) Kontraktor (673328-K) B-2-6, BBT One Boulevard, Lebuhr Batu Nilam 2, Bandar Bukit Tinggi, 41200 Klang, Selangor. Tel : +603-3325 2328, 3325 2628 Fax : 603-3325 2168 Email : enquiry@nskce.com	0120111209-WP137928 673328-K (Lembaga Pembangunan Industri Pembinaan)	(Tarikh: 10/7/2023)
(b) **Orang utama yang mengemukakan	 Ar. Chan Weng Cheong (Lembaga Arkitek Malaysia) No. Pendaftaran / AM : AC 155	(Tarikh: 04/04/2023)

ATAU

- *2. ~~Saya memperakui bahawa borang ini tidak berkaitan.~~

(Orang utama yang mengemukakan)

No.K.P., jika tiada badan yang berkaitan berkenaan dengan pendaftaran

** Surat Pelepasan daripada Jabatan Bomba Malaysia (kecuali untuk bangunan kediaman yang tidak melebihi ketinggian 18 meter) hendaklah dilampirkan

* Potong mana-mana yang tidak berkenaan.

PERAKUAN PENDAFTARAN

Adalah dengan ini diperakui bahawa kontraktor yang dinyatakan di bawah ini telah berdaftar dengan Lembaga mengikut Bahagian VI Akta Lembaga Pembangunan Industri Pembinaan Malaysia 1994. Pendaftaran ini adalah tertakluk kepada syarat-syarat yang telah ditetapkan bersama perakuan ini.

No. Pendaftaran : 0120111209-WP137998
Nama Kontraktor : NSK CONSTRUCTION & ENGINEERING SDN. BHD.
Alamat Berdaftar : NO.13-3, EMPIRE GALLERY JALAN EMPAYAR, OFF PERSIARAN SULTAN
IBRAHIM/KU1
41150 KLANG
Daerah : KLANG
Tarikh Mula Berdaftar : 09/12/2011

<u>GRED</u>	<u>KATEGORI</u>	<u>PENGKHUSUSAN</u>
G5	B	B04
G5	CE	CE21
G5	ME	M15

Tarikh Mula Berkuatkuasa : 29/12/2021

Tarikh Habis Tempoh Perakuan : 13/03/2025

STATUS: AKTIF



Ketua Eksekutif

Lembaga Pembangunan Industri Pembinaan Malaysia

Tarikh: 29/12/2021





IBU PEJABAT
JABATAN BOMBA DAN PENYELAMAT MALAYSIA
NEGERI SELANGOR
Fire and Rescue Department Malaysia Negeri Selangor
No. 3, Persiaran Tebar Layar
Bukit Jelutong, Seksyen U8
40150 Shah Alam
SELANGOR DARUL EHSAN



Telefon : 603-78464444
Faks : 603-78456733 / 78471643
Laman Web : www.bomba.gov.my

S.P (P) No: 103 / 2023

Ruj. Kami : JBPM:SL/BKK:005/52230

Tarikh : 10 April 2023



AR. CHAN WENG CHEONG
DESIGN COLLECTIVE ARCHITECTS

57, Jalan SS 22/19,
Damansara Jaya,
47400 Petaling Jaya,
Selangor Darul Ehsan.

Tuan,

**CADANGAN TAMBAHAN DAN PINDAAN KEPADA SEBUAH GEREJA
DUA TINGKAT SEDIA ADA DAN SATU UNIT TEMPAT PEMBUANGAN
SAMPAH DI NO.7, PERSIARAN ANGERIK VANILLA, SEKSYEN 31,
40460 SHAH ALAM, SELANGOR DARUL EHSAN UNTUK TETUAN
THE SECRETARY OF THE TRUSTEE OF THE METHODIST CHURCH
IN MALAYSIA**

**SURAT PELEPASAN BAGI BORANG G8 PERAKUAN
BERPERINGKAT:
MENENTANG KEBAKARAN (PASIF)
UNDANG-UNDANG KECIL BANGUNAN SERAGAM 1984**

Projek di atas adalah berkaitan.

- Untuk makluman Jabatan ini telah menjalankan pemeriksaan ke atas pembinaan dan penyiapan kerja-kerja menentang kebakaran (pasif).
- Sehubungan dengan itu, jabatan ini tiada halangan dan menyokong pembinaan dan penyiapan kerja-kerja menentang kebakaran (pasif) tersebut.

" CEPAT DAN MESRA "



CERTIFIED TO ISO 9001:2015
CERT. NO QMS 02101



CERTIFIED TO ISO 37001:2016
CERT. NO ABMS 00216



PEMENANG ANUGERAH
EMAS AIGA 2022

Sekian, terima kasih.

“ MALAYSIA MADANI ”

“ BERKHIDMAT UNTUK NEGARA ”

Saya yang menjalankan amanah,



(PKPJB MORNI BIN MAMAT)

Pengarah,

Jabatan Bomba dan Penyelamat, Malaysia
Negeri Selangor Darul Ehsan.

s.k:

1. **Datuk Bandar**
Majlis Bandaraya Shah Alam
Wisma MBSA,
Persiaran Perbandaran,
40000 Shah Alam,
Selangor Darul Ehsan.
2. **Ketua Unit Pusat Setempat**
Majlis Bandaraya Shah Alam
Wisma MBSA
Persiaran Perbandaran
40000 Shah Alam
Selangor Darul Ehsan
3. **TETUAN THE SECRETARY OF THE TRUSTEE OF THE
METHODIST CHURCH IN MALAYSIA**
4. **BBP Shah Alam**
5. **Fail.**

UNDANG-UNDANG KECIL BANGUNAN SERAGAM SELANGOR 1986

BORANG G 9

PERAKUAN BERPERINGKAT : MENENTANG KEBAKARAN (AKTIF)

[undang-undang kecil 25 atau 27]

Tajuk Projek:

TAMBAHAN DAN PINDAAN KEPADA SEBUAH GEREJA DUA TINGKAT SEDIA ADA DAN SATU UNIT TEMPAT PEMBUANGAN SAMPAH DI NO.7, PERSIARAN ANGGERIK VANILLA, SEKSYEN 31, 40460 SHAH ALAM, SELANGOR DARUL EHSAN. UNTUK TETUAN: THE SECRETARY OF THE TRUSTEES OF THE METHODIST CHURCH IN MALAYSIA.

- *1. Kami memperakui bahawa kami telah mengawasi dan/atau menjalankan pembinaan dan penyiapan kerja-kerja menentang kebakaran (aktif) dan bahawa sepanjang pengetahuan dan kepercayaan kami kerja-kerja itu adalah mengikut *pelan yang diluluskan/Pelan yang Dideposit No. Ruj.:..... **IPM:SL/BKK:005/52230**..... dan bahawa kami menerima tanggungjawab sepenuhnya ke atas pembinaan dan penyiapan kerja-kerja menentang kebakaran (aktif) itu.

Nama (Perseorangan)
BELL LINE ENGINEERING SDN. BHD.
(709519-U)

No. Pendaftaran

Tandatangan

(a) Kontraktor
Tred **64**

0120090204-SL121884

+ ()

(Tarikh: 10/7/2023)



(b) **Orang yang mengemukakan **IK. SUBRAMANIAM KUPPUSAMY**



(Tarikh: 10/7/2023)

ATAU

*2. ~~Saya memperakui bahawa borang ini tidak berkaitan.~~

~~(Orang utama yang mengemukakan)~~

+ Badan kawal selia yang berkaitan

No.K.P., jika tiada badan yang berkaitan berkenaan dengan pendaftaran

** Surat Pelepasan daripada Jabatan Bomba Malaysia (kecuali untuk bangunan kediaman yang tidak melebihi ketinggian 18 meter) hendaklah dilampirkan

* Potong mana-mana yang tidak berkenaan.

PERAKUAN PENDAFTARAN

Adalah dengan ini diperakui bahawa kontraktor yang dinyatakan di bawah ini telah berdaftar dengan Lembaga mengikut Bahagian VI Akta Lembaga Pembangunan Industri Pembinaan Malaysia 1994. Pendaftaran ini adalah tertakluk kepada syarat-syarat yang telah ditetapkan bersama perakuan ini.


No. Pendaftaran : 0120090204-SL121884
Nama Kontraktor : BELL LINE ENGINEERING SDN. BHD.
Alamat Berdaftar : UNIT 817 MENARA MUTIARA MAJESTIC PJ 15 JALAN OTHMAN
46000 PETALING JAYA
SELANGOR
Daerah : PETALING
Tarikh Mula Berdaftar : 04/02/2009

<u>GRED</u>	<u>KATEGORI</u>	<u>PENGKHUSUSAN</u>
G4	B	B04
G4	CE	CE21
G4	ME	M02 M15

Tarikh Mula Berkuatkuasa : 22/10/2021


Tarikh Habis Tempoh Perakuan : 18/10/2024

STATUS: AKTIF

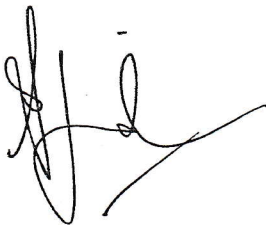

Ketua Eksekutif
Lembaga Pembangunan Industri Pembinaan Malaysia
Tarikh: 22/10/2021



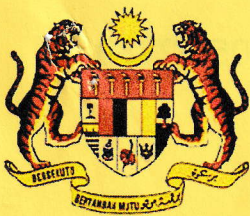

IBU PEJABAT
JABATAN BOMBA DAN PENYELAMAT MALAYSIA
NEGERI SELANGOR
Fire and Rescue Department Malaysia Negeri Selangor
No. 3, Persiaran Tebar Layar,
Bukit Jelutong, Seksyen U8,
40150 Shah Alam,
SELANGOR DARUL EHSAN.



Telefon : 603-78464444
Faks : 603-78456733 / 78471643
Laman Web : www.bomba.gov.my

S.P (A) No : 103 / 2023

Ruj. Kami : JBPM:SL/BKK:005/52230
Tarikh : 10 April 2023

**IR. SUBRAMANIAM KUPPUSAMY
PERUNDING JC YEO SDN. BHD.**

No. 62B, Jalan Bendahara 8,
Off Jalan Sungai Jati,
Taman Sentosa Jaya,
41200 Klang,
Selangor Darul Ehsan

Tuan,


**CADANGAN TAMBAHAN DAN PINDAAN KEPADA SEBUAH GEREJA
DUA TINGKAT SEDIA ADA DAN SATU UNIT TEMPAT PEMBUANGAN
SAMPAH DI NO.7, PERSIARAN ANGERIK VANILLA, SEKSYEN 31,
40460 SHAH ALAM, SELANGOR DARUL EHSAN UNTUK TETUAN
THE SECRETARY OF THE TRUSTEE OF THE METHODIST CHURCH
IN MALAYSIA**

**SURAT PELEPASAN BAGI BORANG G9 PERAKUAN
BERPERINGKAT:
MENENTANG KEBAKARAN (AKTIF)
UNDANG-UNDANG KECIL BANGUNAN SERAGAM 1984**


Projek di atas adalah berkaitan.

- Untuk makluman Jabatan ini telah menjalankan pemeriksaan ke atas pembinaan dan penyiapan kerja-kerja menentang kebakaran (aktif).
- Sehubungan dengan itu, jabatan ini tiada halangan dan menyokong pembinaan dan penyiapan kerja-kerja menentang kebakaran (aktif) tersebut.


" CEPAT DAN MESRA "

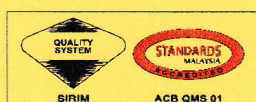

CERTIFIED TO ISO 9001:2015
CERT. NO QMS 02101

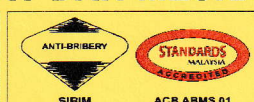

CERTIFIED TO ISO 37001:2016
CERT. NO ABMS 00216

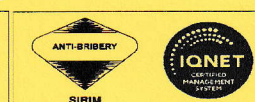

PEMENANG ANUGERAH
EMAS AIGA 2022

Sekian, terima kasih.

“ MALAYSIA MADANI ”

“ BERKHIDMAT UNTUK NEGARA ”

Saya yang menjalankan amanah,



(PKPjB MORNI BIN MAMAT)

Pengarah,
Jabatan Bomba dan Penyelamat, Malaysia
Negeri Selangor Darul Ehsan.

s.k:

1. **Datuk Bandar**
Majlis Bandaraya Shah Alam
Wisma MBSA,
Persiaran Perbandaran,
40000 Shah Alam,
Selangor Darul Ehsan.
2. **Ketua Unit Pusat Setempat**
Majlis Bandaraya Shah Alam
Wisma MBSA
Persiaran Perbandaran
40000 Shah Alam
Selangor Darul Ehsan
3. **TETUAN THE SECRETARY OF THE TRUSTEE OF THE
METHODIST CHURCH IN MALAYSIA**
4. **BBP Shah Alam**
5. **Fail.**

UNDANG-UNDANG KECIL BANGUNAN SERAGAM SELANGOR 1986

BORANG G 10

PERAKUAN BERPERINGKAT : PENGUDARAAN MEKANIKAL

[undang-undang kecil 25 atau 27]

Tajuk Projek:

**TAMBAHAN DAN PINDAAN KEPADA SEBUAH GEREJA DUA TINGKAT
SEDIA ADA DAN SATU UNIT TEMPAT PEMBUANGAN SAMPAH DI NO.7,
PERSIARAN ANGERIK VANILLA, SEKSYEN 31, 40460 SHAH ALAM,
SELANGOR DARUL EHSAN. UNTUK TETUAN: THE SECRETARY OF
THE TRUSTEES OF THE METHODIST CHURCH IN MALAYSIA.**

- *1. Kami memperakui bahawa kami telah mengawasi dan/atau menjalankan pembinaan dan penyiapan kerja-kerja pengudaraan mekanikal dan bahawa sepanjang pengetahuan dan kepercayaan kami kerja-kerja itu adalah mengikut Pelan yang Diperakui orang yang mengemukakan dan bahawa kami menerima tanggungjawab sepenuhnya ke atas pembinaan dan penyiapan kerja-kerja pengudaraan mekanikal itu.

	Nama (<i>Perseorangan</i>)	# No. Pendaftaran	Tandatangan
(a)	Kontraktor _____ Tred _____	+ (_____)	(Tarikh: _____)
(b)	**Orang yang _____ mengemukakan _____	(Lembaga Jurutera Malaysia)	(Tarikh: _____)

ATAU

- *2. Saya memperakui bahawa borang ini tidak berkaitan.



Ar. Chan Weng Cheong

ARKITEK

No. Pendaftaran LAM : A/C 155

(Orang utama yang mengemukakan)

- + Badan kawal selia yang berkaitan
- # No.K.P., jika tiada badan yang berkaitan berkenaan dengan pendaftaran
- * Potong mana-mana yang tidak berkenaan.

UNDANG-UNDANG KECIL BANGUNAN SERAGAM SELANGOR 1986

BORANG G 11

PERAKUAN BERPERINGKAT : PEMASANGAN LIF/ESKALATOR

[undang-undang kecil 25 atau 27]

Tajuk Projek:

**TAMBAHAN DAN PINDAAN KEPADA SEBUAH GEREJA DUA TINGKAT
SEDIA ADA DAN SATU UNIT TEMPAT PEMBUANGAN SAMPAH DI NO.7,
PERSIARAN ANGERIK VANILLA, SEKSYEN 31, 40460 SHAH ALAM,
SELANGOR DARUL EHSAN. UNTUK TETUAN: THE SECRETARY OF
THE TRUSTEES OF THE METHODIST CHURCH IN MALAYSIA.**

- *1. Kami memperakui bahawa kami telah mengawasi dan/atau menjalankan pembinaan dan penyiapan kerja-kerja pemasangan lif/eskalator dan bahawa sepanjang pengetahuan dan kepercayaan kami kerja-kerja itu adalah mengikut Pelan yang Diperakui orang yang mengemukakan dan bahawa kami menerima tanggungjawab sepenuhnya ke atas pembinaan dan penyiapan kerja-kerja pemasangan lif/eskalator itu.

	Nama (<i>Perseorangan</i>)	# No. Pendaftaran	Tandatangan
(a)	Kontraktor _____ Tred _____	+ (_____)	(Tarikh: _____)
(b)	**Orang yang _____ mengemukakan _____	(Lembaga Jurutera Malaysia)	(Tarikh: _____)

ATAU

- *2. Saya memperakui bahawa borang ini tidak berkaitan.



Ar. Chan Weng Cheong
ARKITEK

No. Pendaftaran LAM : A/C 155

(Orang utama yang mengemukakan)

- + Badan kawal selia yang berkaitan
- # No.K.P., jika tiada badan yang berkaitan berkenaan dengan pendaftaran
- ** Sijil Kelayakan daripada Jabatan Keselamatan dan Kesihatan Pekerjaan hendaklah dilampirkan
- * Potong mana-mana yang tidak berkenaan.

UNDANG-UNDANG KECIL BANGUNAN SERAGAM SELANGOR 1986

BORANG G 12

PERAKUAN BERPERINGKAT : BANGUNAN

[undang-undang kecil 25 atau 27]

Tajuk Projek:

**TAMBAHAN DAN PINDAAN KEPADA SEBUAH GEREJA DUA TINGKAT
SEDIA ADA DAN SATU UNIT TEMPAT PEMBUANGAN SAMPAH DI NO.7,
PERSIARAN ANGGERIK VANILLA, SEKSYEN 31, 40460 SHAH ALAM,
SELANGOR DARUL EHSAN. UNTUK TETUAN: THE SECRETARY OF
THE TRUSTEES OF THE METHODIST CHURCH IN MALAYSIA.**

- *1. Kami memperakui bahawa kami telah mengawasi dan/atau menjalankan pembinaan dan penyiapan kerja-kerja bangunan dan bahawa sepanjang pengetahuan dan kepercayaan kami kerja-kerja itu adalah mengikut pelan yang diluluskan No. Ruj. ~~MASA/BAH/BB/600-2(PB)/SEK 31/0143-2020~~ dan bahawa kami menerima tanggungjawab sepenuhnya ke atas pembinaan dan penyiapan kerja-kerja bangunan itu.


	Nama <i>(Berseorangan)</i>	# No. Pendaftaran	Tandatangan
(a) Kontraktor		012011209-WP137998 (Lembaga Pembangunan Industri Pembinaan)	 (Tarikh: 04/04/2023)
(b) Orang utama yang mengemukakan		 (* Lembaga Arkitek Malaysia) Lembaga Jurutera Malaysia)	Ar. Chan Weng Cheong ARKITEK (Tarikh: 04/04/2023) No. Pendaftaran LAM: A/C 155

ATAU

- *2. ~~Saya memperakui bahawa borang ini tidak berkaitan.~~

(Orang utama yang mengemukakan)

- # No.K.P., jika tiada badan yang berkaitan berkenaan dengan pendaftaran
* Potong mana-mana yang tidak berkenaan.

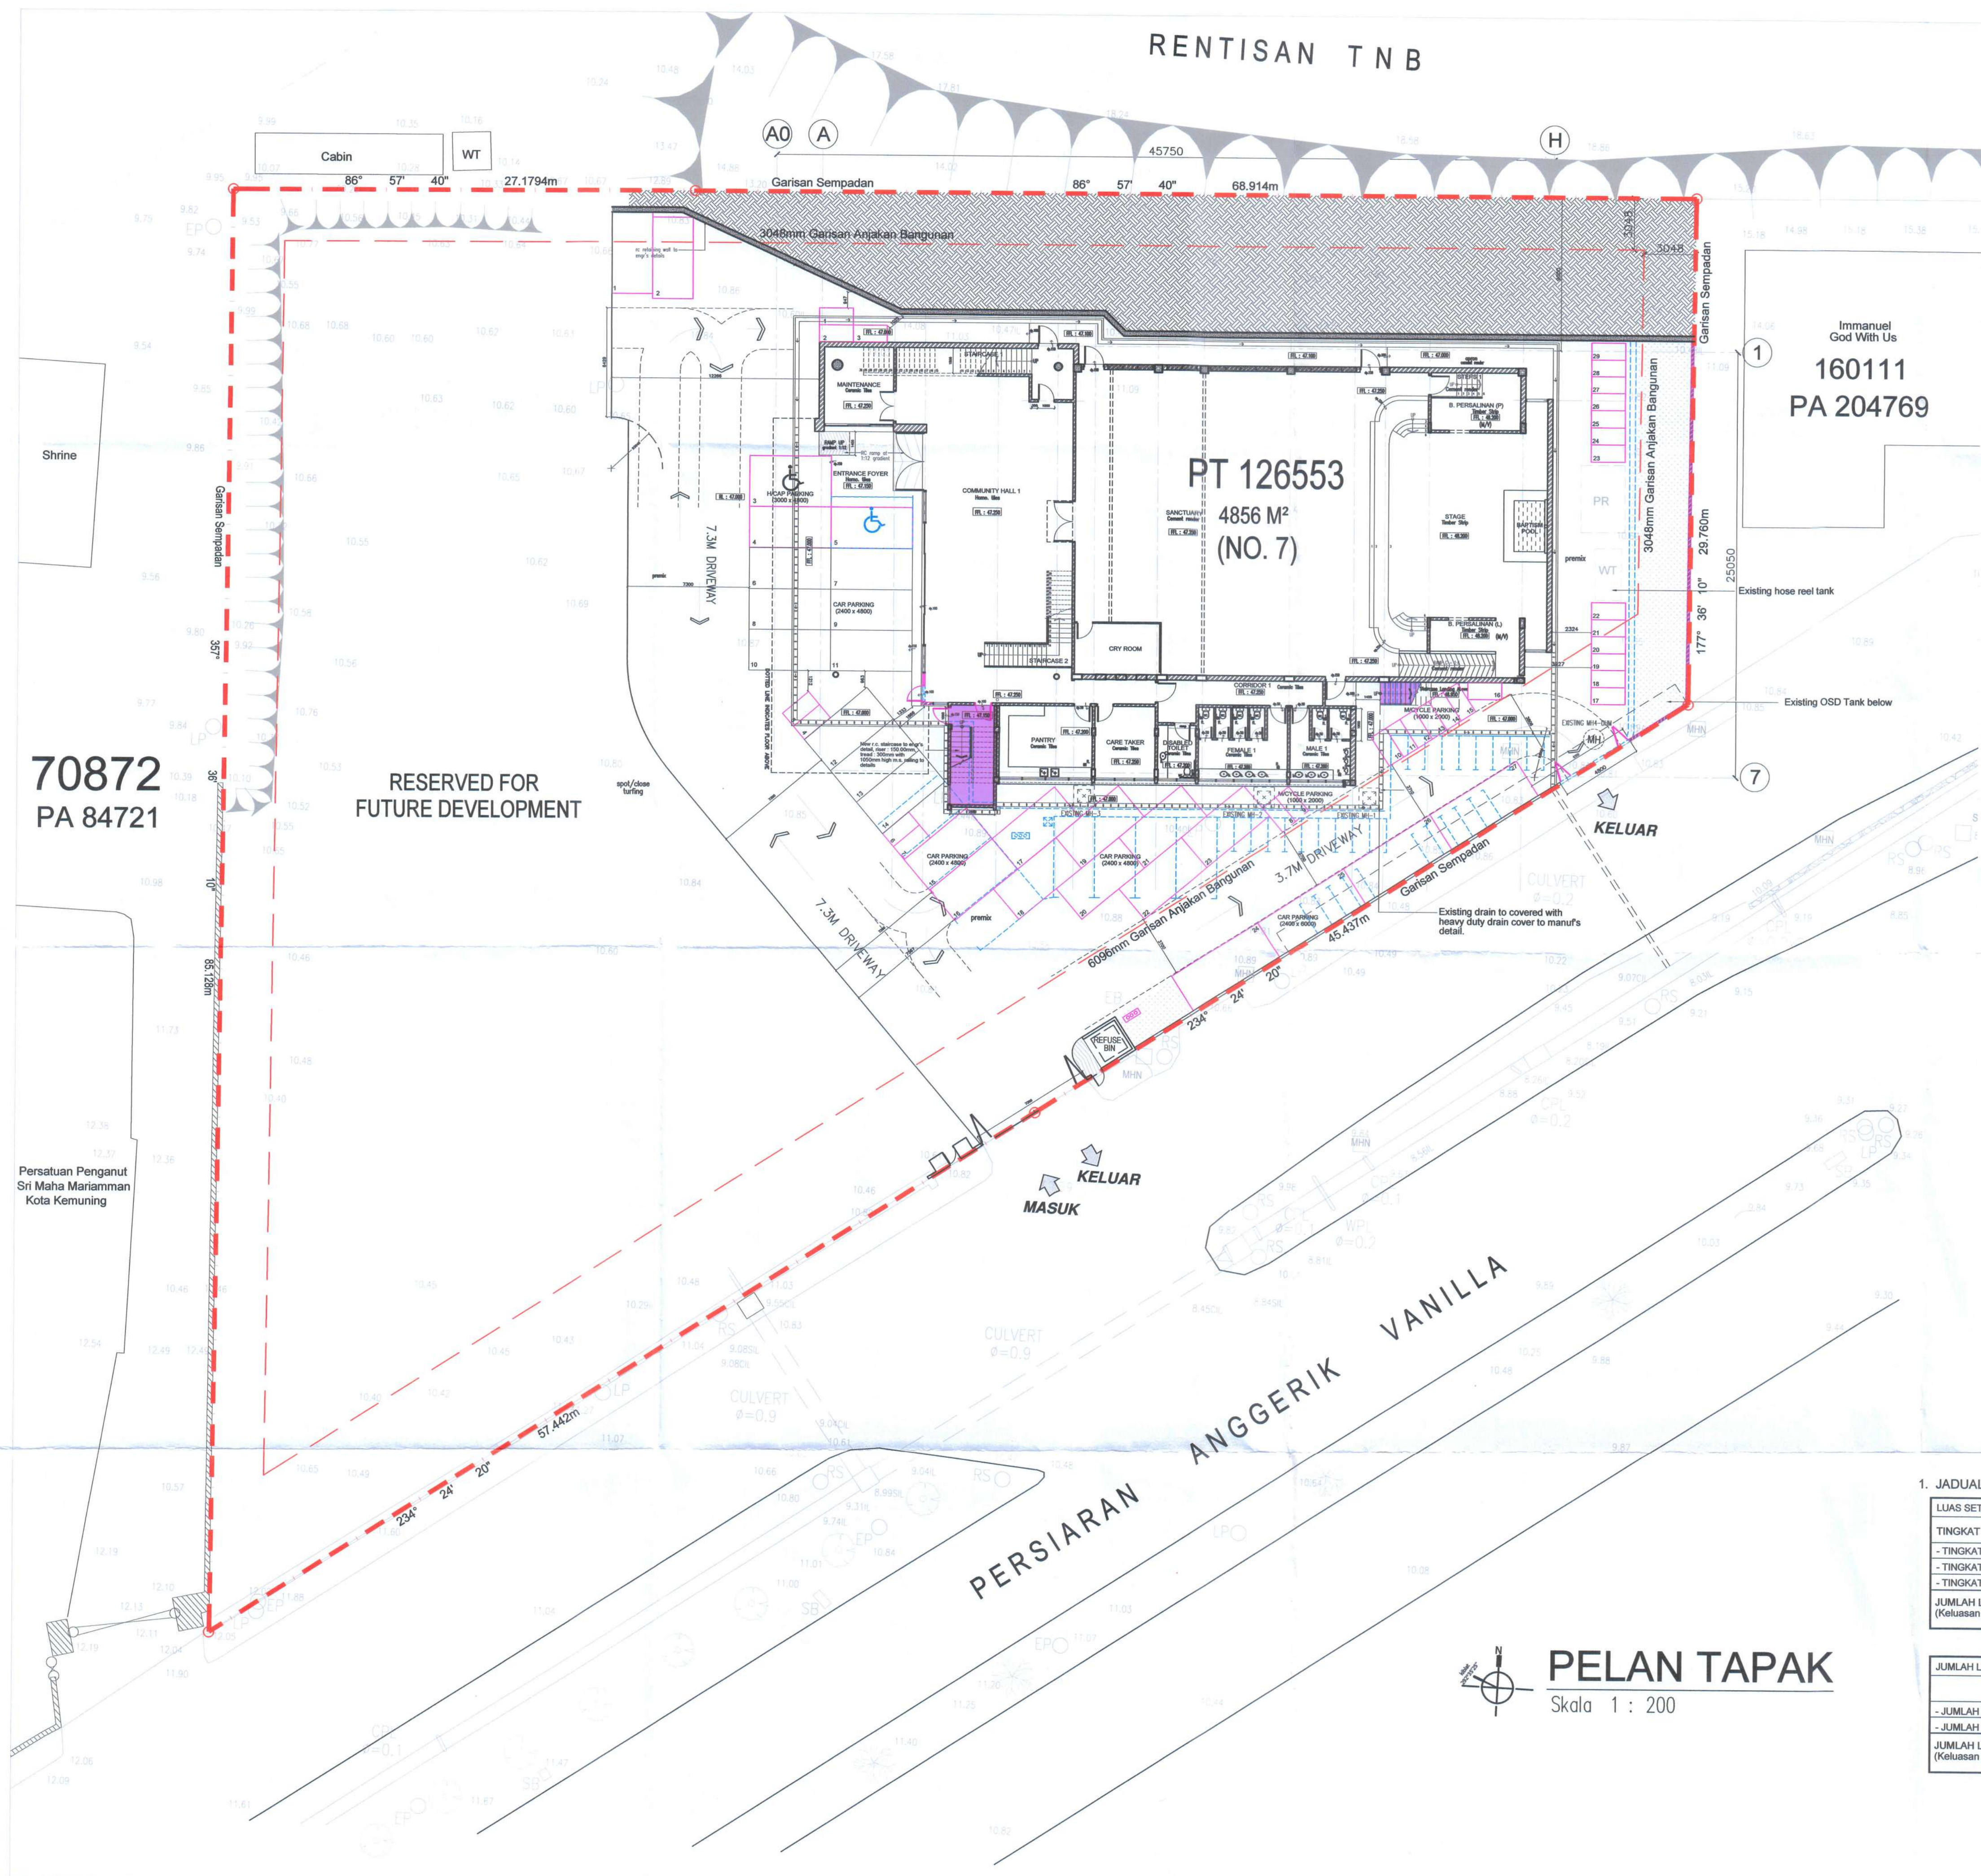

2.0 PENGIRAAN BEBAN KEPENDUDUKAN			
(A) Institutional - Keluasan bilik darjah			
a) Keluasan Ruang Lantai NFA			
			= 211.51 m ²
Keluasan bilik darjah			
(Beban pendudukan semeter persegi)			
Bilangan Orang		= 2 orang	
		= 211.51 / 2	
		= 106 orang	
b) Lebar Tangga			
(Bilangan orang seunit untuk tangga)			
		= 60 orang / unit	
		= 106 / 60	
		= 1.8 unit	
Tempat keluar diukur mengikut unit		= 550 mm	
Lebar Tangga yang dikehendaki		= 1.8 x 550mm	
		= 990 mm	
Lebar Tangga yang disediakan		= 1200 mm & 1350mm	
c) Pintu keluar			
(Bilangan orang seunit untuk pintu keluar)			
		= 100 orang / unit	
		= 106 / 100	
		= 1.06 unit	
Tempat keluar diukur mengikut unit		= 550 mm	
Lebar Pintu keluar yang dikehendaki		= 1.06 x 550 mm	
		= 583 mm	
Lebar Pintu keluar yang disediakan		= 1000 mm	

1. JADUAL KELUASAN				
LUAS SETIAP TINGKAT				
TINGKAT	Asal		Tambahan	
	SQ.M	SQ.F	SQ.M	SQ.F
-TINGKAT BAWAH	836.50	9,004.00	16.00	172.00
-TINGKAT SATU	475.39	5,117.00	140.11	1,508.00
-TINGKAT DUA	-	-	172.83	1,860.00
JUMLAH LUAS KESELURUHAN (Keluasan Kasar)	1,311.89	14,121.00	328.94	3,540.00

JUMLAH LUAS KESELURUHAN (ASAL + TAMBAHAN)		
LUAS		
	SQ.M	SQ.F
- JUMLAH LUAS ASAL	1,311.89	14,121.00
- JUMLAH LUAS TAMBAHAN	328.94	3,540.00
JUMLAH LUAS KESELURUHAN (Keluasan Kasar)	1,640.83	17,661.00

NOTES:
Deleted work shown in blue
New work shown in red

No. File :
MBSA/BGN/BB/600-2(PB) / SEK:31/0143-2020

Untuk Kegunaan MBSA :

KELULUSAN PELAN
Dengan syarat pelan ini mematuhi
Peruntukan Akta Jalan, Parit
Dan Bangunan
(Akta 133 Undang-Undang Malaysia)
Tarikh : 1. 2. 2021

NORAIIDAH BINTI BASRI
Timbalan Pengarah Bangunan
b/p Datuk Bandar
MAJLIS BANDARAYA SHAH ALAM

Perhatian :
Kelulusan pelan bangunan ini diakui sah bagi
tempoh satu (1) tahun sahaja dari tarikh di atas.

Tajuk Cadangan :
CADANGAN TAMBAHAN DAN PINDAAN
KEPADA SEBUAH GEREJA DUA TINGKAT
SEDIA ADA DAN SATU UNIT TEMPAT
PEMBUANGAN SAMPAH DI NO.7,
PERSIARAN ANGGERIK VANILLA,
SEKSYEN 31, 40460 SHAH ALAM,
SELANGOR DARUL EHSAN.

UNTUK TETUAN :
THE SECRETARY OF THE TRUSTEES
OF THE METHODIST CHURCH IN
MALAYSIA

Tandatangan Pemilik :

CHEAH LOI SIN
(No. KP: 460728-10-5368)
CHAIRPERSON

THE SECRETARY OF THE TRUSTEES
OF THE METHODIST CHURCH IN MALAYSIA
No. 69 Jalan 5/31 46000 Petaling Jaya
Selangor Darul Ehsan

Tandatangan Arkitek :

Saya memperakui bahawa perincian-perincian dalam pelan-pelan ini adalah menurut
kehendak-kehendak Undang-undang Kuali Bangunan-Bangunan Selangor 1988 dan
saya setuju terima tanggungjawab penuh dengan sewajarnya.

Ar. Char Weng Cheong
ARKITEK
No. Pendaftaran LAM : A/C 155


design collective architects d.c.a
57, Jalan 22/19, Damansara Jaya, 47400 Petaling Jaya, Selangor, Malaysia
tel: +603 7727 0199 fax: +603 7722 3199 www.dca.com.my

Tajuk Lukisan :
PELAN TAPAK

Tarikh : Ogos 2020 Dilukis Oleh : EeXuan

Ukuran : Seperti Tertera Disemak Oleh : -

Projek No : DCA/MBSA/106-lot 70873/ Bil. Lukisan : BP - 01

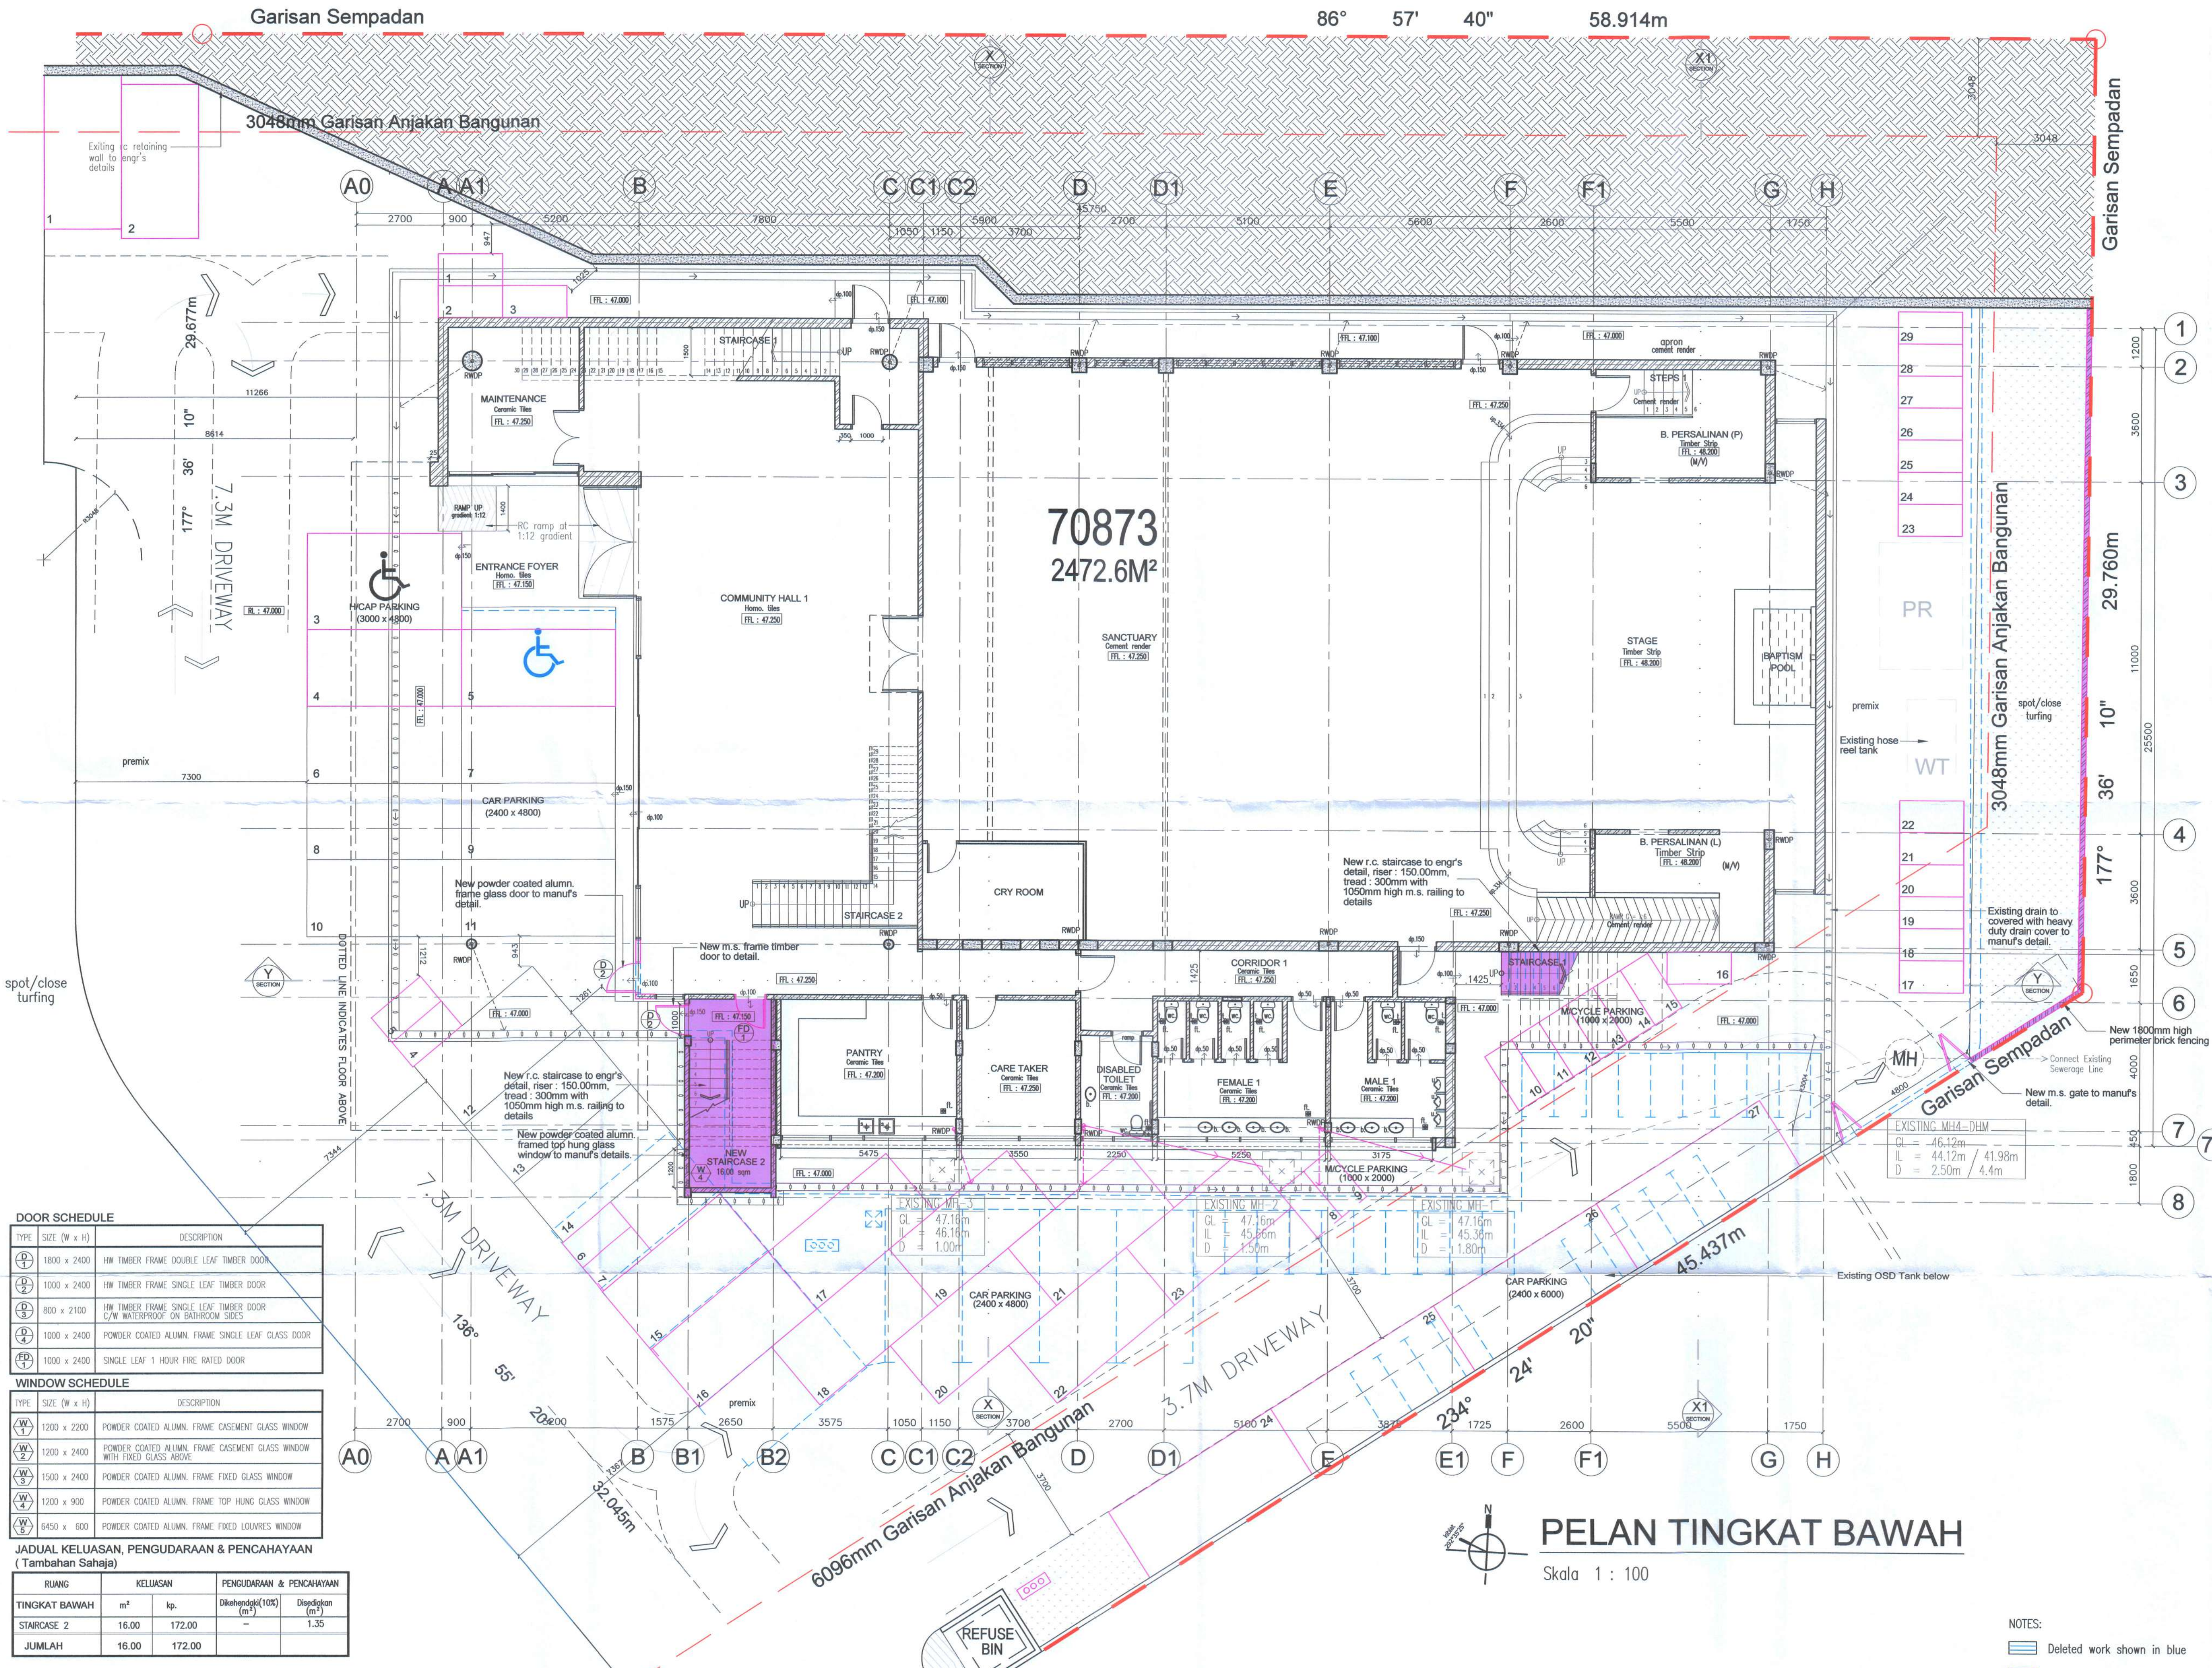

DOOR SCHEDULE		
TYPE	SIZE (W x H)	DESCRIPTION
D1	1800 x 2400	HW TIMBER FRAME DOUBLE LEAF TIMBER DOOR
D2	1000 x 2400	HW TIMBER FRAME SINGLE LEAF TIMBER DOOR
D3	800 x 2100	HW TIMBER FRAME SINGLE LEAF TIMBER DOOR C/W WATERPROOF ON BATHROOM SIDES
D4	1000 x 2400	POWDER COATED ALUMIN. FRAME SINGLE LEAF GLASS DOOR
FD1	1000 x 2400	SINGLE LEAF 1 HOUR FIRE RATED DOOR
WINDOW SCHEDULE		
TYPE	SIZE (W x H)	DESCRIPTION
W1	1200 x 2200	POWDER COATED ALUMIN. FRAME CASEMENT GLASS WINDOW
W2	1200 x 2400	POWDER COATED ALUMIN. FRAME CASEMENT GLASS WINDOW WITH FIXED GLASS ABOVE
W3	1500 x 2400	POWDER COATED ALUMIN. FRAME FIXED GLASS WINDOW
W4	1200 x 900	POWDER COATED ALUMIN. FRAME TOP HUNG GLASS WINDOW
W5	6450 x 600	POWDER COATED ALUMIN. FRAME FIXED LOUVRES WINDOW
JADUAL KELUASAN, PENGUDARAAN & PENCAHAYAAN (Tambahan Sahaja)		
RUANG	KELUASAN	PENGUDARAAN & PENCAHAYAAN
TINGKAT BAWAH	m²	kp.
STAIRCASE 2	16.00	172.00
JUMLAH	16.00	172.00

PELAN TINGKAT BAWAH
Skala 1 : 100

NOTES:
Deleted work shown in blue
New work shown in red

No. File :
MBSA/BGN/BB/600-2(PB) / SEK:31/0143-2020

Untuk Kegunaan MBSA :

KELULUSAN PELAN

Dengan syarat pelan ini mematuhi Peruntukan Akta Jalan, Parit Dan Bangunan (Akta 133 Undang-Undang Malaysia)

Tarikh : 1.2.2021

(Signature)
(NORAIHAH BT. HASLIM SRD)
Timbalan Pengarah Bangunan
b/p Datuk Bandar
MAJLIS BANDARAYA SHAH ALAM

Perhatian :
Kelulusan pelan bangunan ini diakui sah bagi tempoh satu (1) tahun sahaja dari tarikh di atas.

Tajuk Cadangan :
CADANGAN TAMBAHAN DAN PINDAAN KEPADA SEBUAH GEREJA DUA TINGKAT SEDIA ADA DAN SATU UNIT TEMPAT PEMBUANGAN SAMPAH DI NO.7, PERSIARAN ANGERIK VANILLA, SEKSYEN 31, 40460 SHAH ALAM, SELANGOR DARUL EHSAN.

UNTUK TETUAN :
THE SECRETARY OF THE TRUSTEES OF THE METHODIST CHURCH IN MALAYSIA

Tandatangan Pemilik :
(Signature)
CHEAH LOI SIN
(No. K/P: 480728-10-5385)
CHAIRPERSON

THE SECRETARY OF THE TRUSTEES OF THE METHODIST CHURCH IN MALAYSIA
No. 69 Jalan 5/31 46000 Petaling Jaya
Selangor Darul Ehsan

Tandatangan Arkitek :
"Saya memperakui bahawa perinci-perinci dalam pelan-pelan ini adalah menurut kehendak-kehendak Undang-undang Keci Bangunan-Seragam Selangor 1986 dan saya setuju terima tanggungjawab penuh dengan sewajarnya"

(Signature)
Ar. Chan Weng Cheong
ARKITEK
No. Pendaftaran LAM : A/C 155

design collective architects d.c.a
57, Jalan 88 22/19, damansara jaya, 47400 petaling jaya, selangor, malaysia
tel: +603 7727 0199 fax: +603 7722 3199 www.dca.com.my

Tajuk Lukisan :
PELAN TINGKAT BAWAH

Tarikh : Ogos 2020	Dilukis Oleh : EeXuan
Ukuran : 1 : 100	Disemak Oleh : -
Projek No: DCA/MBSA/106-lot 70873/	Bil. Lukisan : BP - 02

Garis Sempadan

86° 57' 40" 58.914m

3048mm Garisan Anjakan Bangunan

Garis Sempadan

3048mm Garisan Anjakan Bangunan

Garis Sempadan

6096mm Garisan Anjakan Bangunan

45.437m

PELAN TINGKAT SATU

Skala 1 : 100

NOTES:

- Deleted work shown in blue
- New work shown in red

DOOR SCHEDULE		
TYPE	SIZE (W x H)	DESCRIPTION
1	1800 x 2400	HW TIMBER FRAME DOUBLE LEAF TIMBER DOOR
2	1000 x 2400	HW TIMBER FRAME SINGLE LEAF TIMBER DOOR
3	800 x 2100	HW TIMBER FRAME SINGLE LEAF TIMBER DOOR C/W WATERPROOF ON BATHROOM SIDES
4	1000 x 2400	POWDER COATED ALUM. FRAME SINGLE LEAF GLASS DOOR
5	1000 x 2400	SINGLE LEAF 1 HOUR FIRE RATED DOOR

WINDOW SCHEDULE		
TYPE	SIZE (W x H)	DESCRIPTION
1	1200 x 2200	POWDER COATED ALUM. FRAME CASEMENT GLASS WINDOW
2	1200 x 2400	POWDER COATED ALUM. FRAME CASEMENT GLASS WINDOW WITH FIXED GLASS ABOVE
3	1500 x 2400	POWDER COATED ALUM. FRAME FIXED GLASS WINDOW
4	1200 x 900	POWDER COATED ALUM. FRAME TOP HUNG GLASS WINDOW
5	6450 x 600	POWDER COATED ALUM. FRAME FIXED LOUVRES WINDOW

JADUAL KELUASAN, PENGUDARAAN & PENCAHAYAAN (Tambah Sahaja)

RUANG	KELUASAN		PENGUDARAAN & PENCAHAYAAN	
TINGKAT SATU	m ²	kp.	Dikehendak (100%) (m ²)	Disejapkan (m ²)
NEW EVENT ROOM 1	27.00	291.00	2.70	5.28
NEW EVENT ROOM 2	19.05	205.00	1.91	5.28
NEW EVENT ROOM 3	12.97	140.00	1.30	2.64
NEW LIBRARY	23.67	255.00	2.37	2.64
NEW PRAYER ROOM	23.24	250.00	2.32	6.24
NEW CORRIDOR	17.35	187.00	—	—
NEW STAIRCASE 2	16.83	181.00	—	1.35
JUMLAH	140.11	1,508.00		

No. File :

MBSA/BGN/BB/600-2(PB) / SEK:31/0143-2020

Untuk Kegunaan MBSA :

KELULUSAN PELAN

Dengan syarat pelan ini mematuhi Peruntukan Akta Jalan, Parit Dan Bangunan (Akta 133 Undang-Undang Malaysia)

Tarikh : 1.4.2021

(NORAIHAH BT. HUSNATI)
Timbalan Pengarah Bangunan
b/p Datuk Bandar
MAJLIS BANDARAYA SHAH ALAM

Perhatian :
Kelulusan pelan bangunan ini diakui sah bagi tempoh satu (1) tahun sahaja dari tarikh di atas.

Tajuk Cadangan :

CADANGAN TAMBAHAN DAN PINDAAN KEPADA SEBUAH GEREJA DUA TINGKAT SEDIA ADA DAN SATU UNIT TEMPAT PEMBUANGAN SAMPAH DI NO.7, PERSIARAN ANGERIK VANILLA, SEKSYEN 31, 40460 SHAH ALAM, SELANGOR DARUL EHSAN.

UNTUK TETUAN :

THE SECRETARY OF THE TRUSTEES OF THE METHODIST CHURCH IN MALAYSIA

Tandatangan Pemilik :

CHEAH LOI SIN
(No. KP: 480726-10-6388)

CHAIRPERSON

THE SECRETARY OF THE TRUSTEES OF THE METHODIST CHURCH IN MALAYSIA
No. 69 Jalan 5/31 46000 Petaling Jaya
Selangor Darul Ehsan

Tandatangan Arkitek :

"Saya memperakui bahawa perinci-perinci dalam pelan-pelan ini adalah menurut kehendak-lehendak Undang-undang Kodal Bangunan Selangor-1966 dan saya setuju terima tanggungjawab penuh dengan sewajarnya."



Ar. Chah Weng Cheong
ARKITEK
No. Pendaftaran LAM : A/C 155

design collective architects d.c.a.
57, Jalan 5/31, Damansara Jaya, 47400 Petaling Jaya, Selangor, Malaysia
Tel: +603 7727 0199 Fax: +603 7722 3199 www.dca.com.my

Tajuk Lukisan :

PELAN TINGKAT SATU

Tarikh : Ogos 2020 Dilukis Oleh : EeXuan


Ukuran : 1 : 100 Disemak Oleh : -

Projek No: DCA/MBSA/106-lot 70873/ Bil. Lukisan : BP - 03

Garisan Sempadan

86° 57' 40" 58.914m

3048mm Garisan Anjakan Bangunan

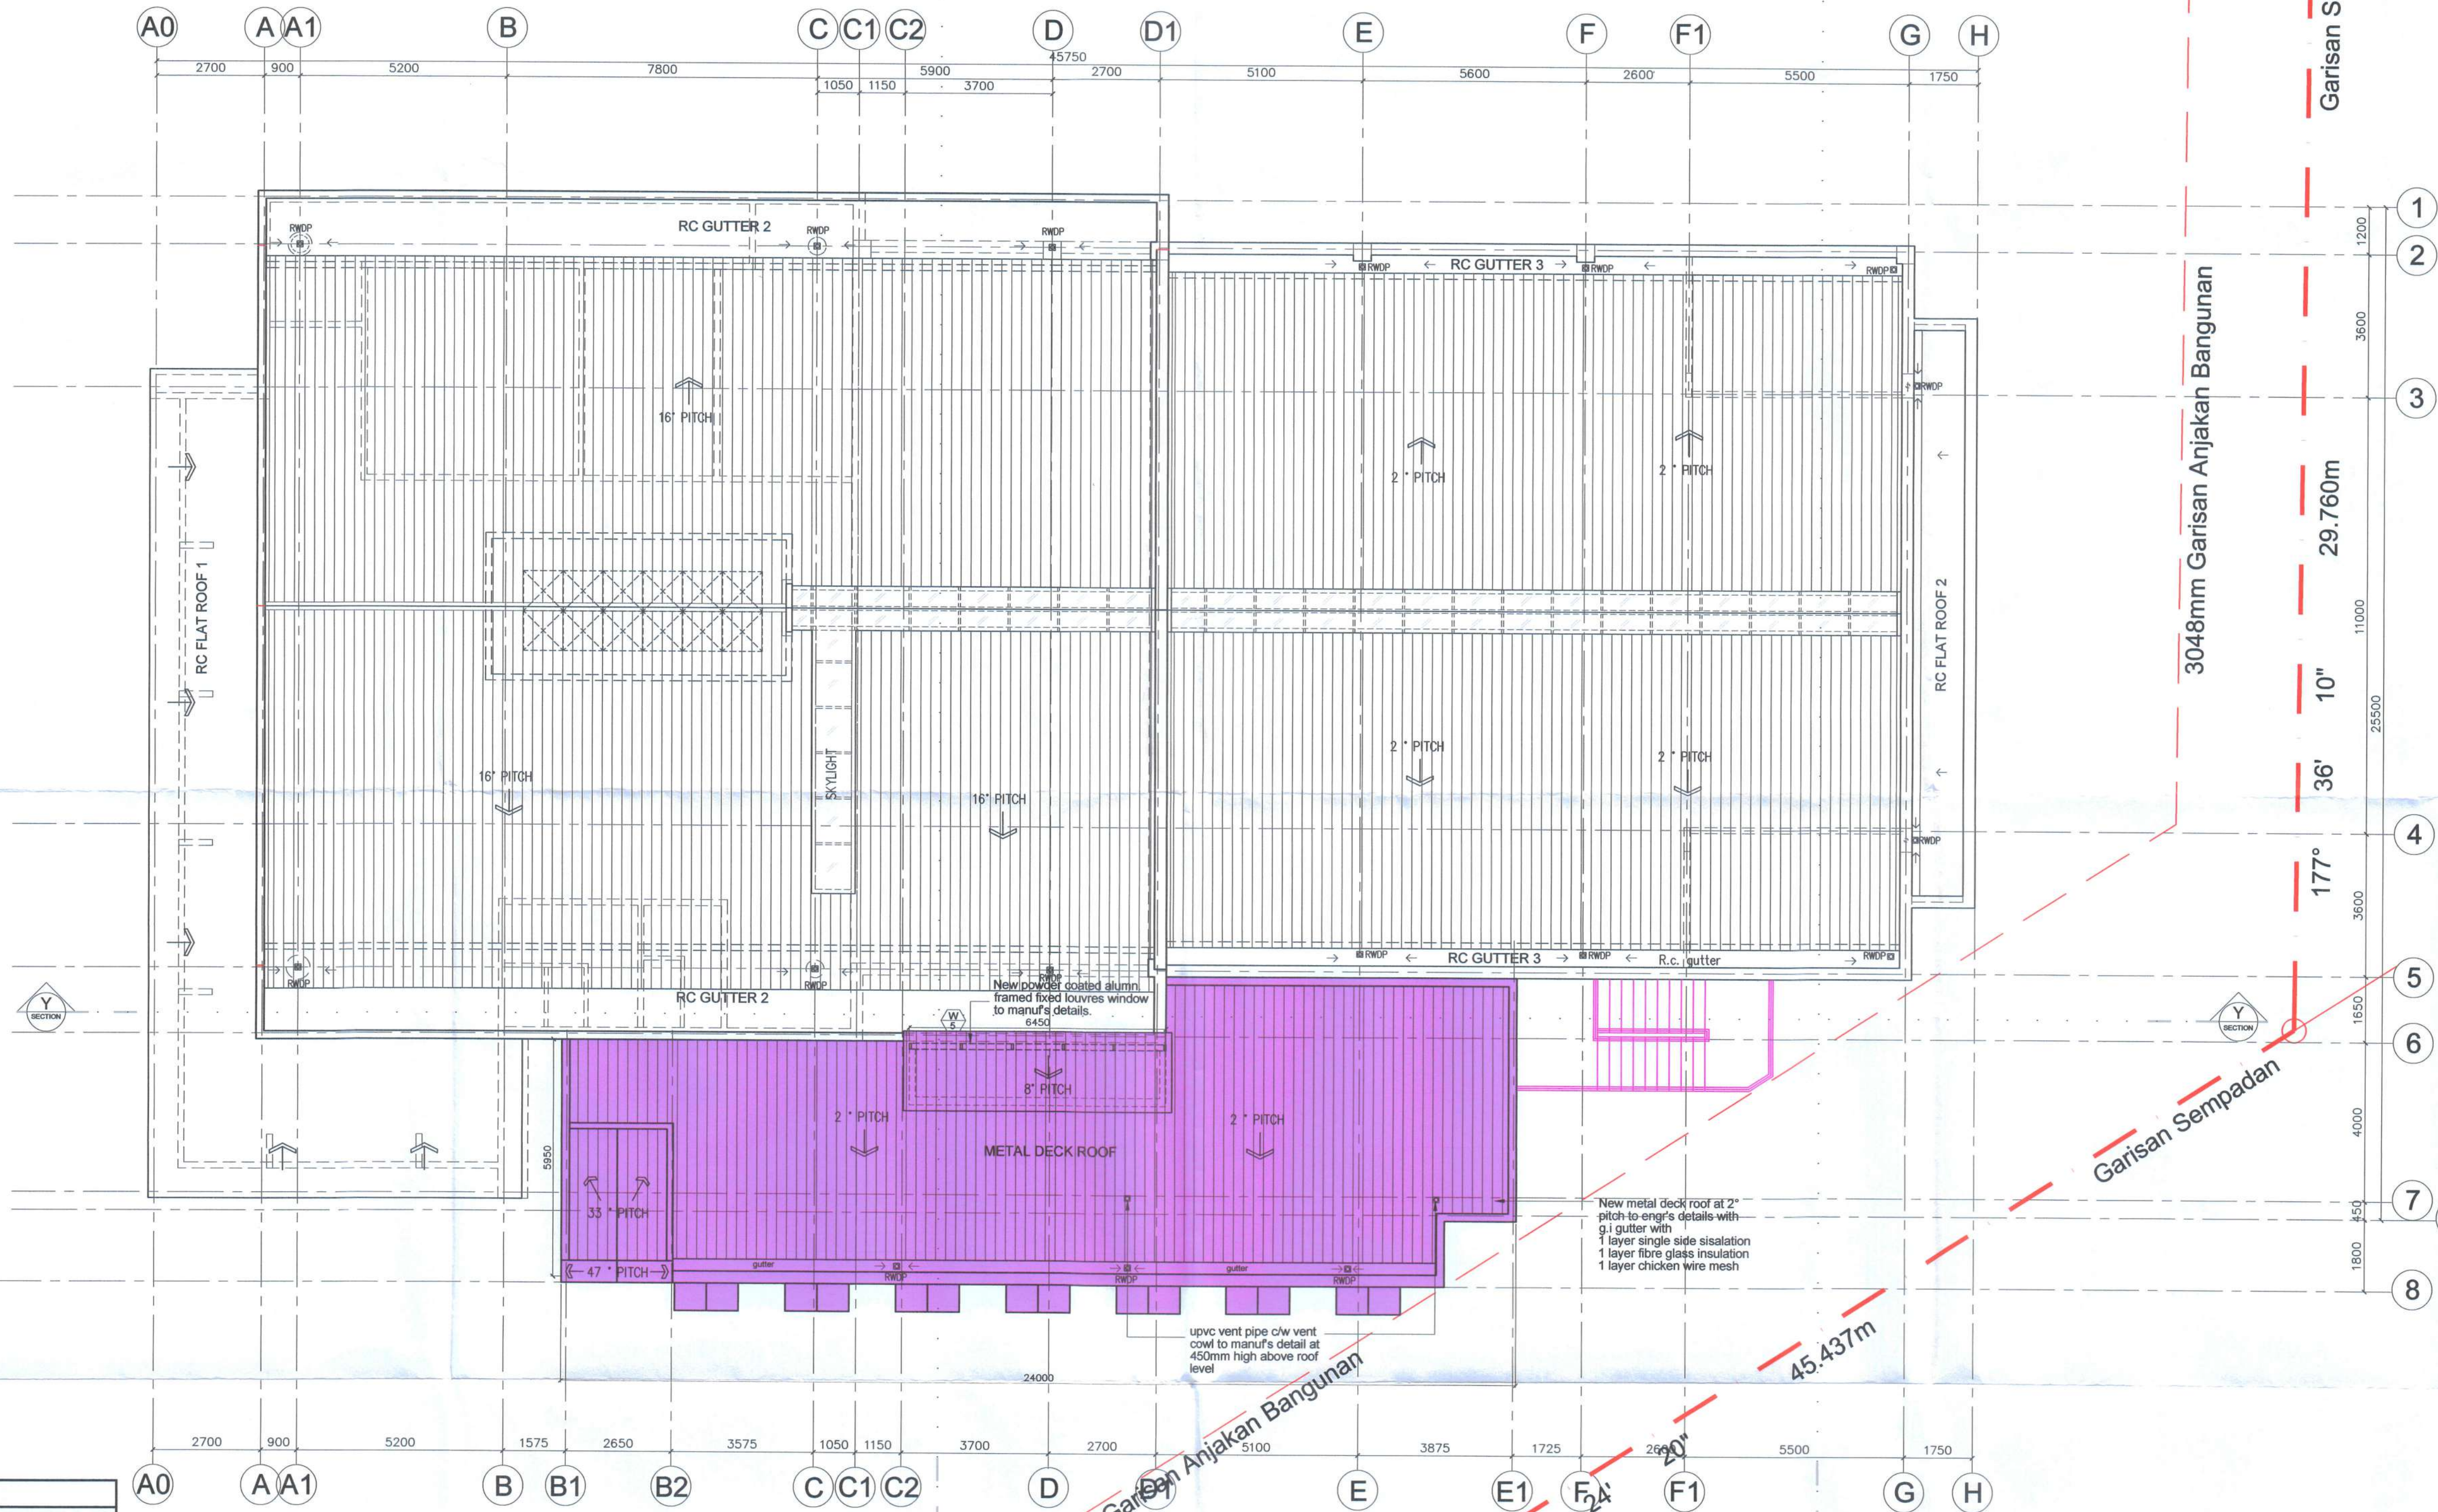

DOOR SCHEDULE		
TYPE	SIZE (W x H)	DESCRIPTION
1	1800 x 2400	HW TIMBER FRAME DOUBLE LEAF TIMBER DOOR
2	1000 x 2400	HW TIMBER FRAME SINGLE LEAF TIMBER DOOR
3	800 x 2100	HW TIMBER FRAME SINGLE LEAF TIMBER DOOR C/W WATERPROOF ON BATHROOM SIDES
4	1000 x 2400	POWDER COATED ALUMIN. FRAME SINGLE LEAF GLASS DOOR
5	1000 x 2400	SINGLE LEAF 1 HOUR FIRE RATED DOOR

WINDOW SCHEDULE		
TYPE	SIZE (W x H)	DESCRIPTION
1	1200 x 2200	POWDER COATED ALUMIN. FRAME CASEMENT GLASS WINDOW
2	1200 x 2400	POWDER COATED ALUMIN. FRAME CASEMENT GLASS WINDOW WITH FIXED GLASS ABOVE
3	1500 x 2400	POWDER COATED ALUMIN. FRAME FIXED GLASS WINDOW
4	1200 x 900	POWDER COATED ALUMIN. FRAME TOP HUNG GLASS WINDOW
5	6450 x 600	POWDER COATED ALUMIN. FRAME FIXED LOUVRES WINDOW

PELAN BUMBUNG

Skala 1 : 100

NOTES:
Deleted work shown in blue
New work shown in red

No. File :
MBSA/BGN/BB/600-2(PB) / SEK:31/0143-2020

Untuk Kegunaan MBSA :

KELULUSAN PELAN

Dengan syarat pelan ini mematuhi
Peruntukan Akta Jalan, Parit
Dan Bangunan
(Akta 133 Undang-Undang Malaysia)
Tarikh : 1.2.2021

(NORAIHAH BT. HADI BASRI)
Timbalan Pengarah Bangunan
b/p Datuk Bandar
MAJLIS BANDARAYA SHAH ALAM

Perhatian :
Kelulusan pelan bangunan ini adalah sah bagi
tempoh satu (1) tahun sahaja dari tarikh di atas.

Tajuk Cadangan :
CADANGAN TAMBAHAN DAN PINDAAN
KEPADA SEBUAH GEREJA DUA TINGKAT
SEDIA ADA DAN SATU UNIT TEMPAT
PEMBUANGAN SAMPAH DI NO.7,
PERSIARAN ANGERIK VANILLA,
SEKSYEN 31, 40460 SHAH ALAM,
SELANGOR DARUL EHSAN.

UNTUK TETUAN :
THE SECRETARY OF THE TRUSTEES
OF THE METHODIST CHURCH IN
MALAYSIA

Tandatangan Pemilik :

CHEAH LOI SIN
(No. KP: 480728-10-5389)

CHAIRPERSON

THE SECRETARY OF THE TRUSTEES
OF THE METHODIST CHURCH IN MALAYSIA
No. 69 Jalan 5/31 46000 Petaling Jaya
Selangor Darul Ehsan


Tandatangan Arkitek :
"Saya mempekatkan bahawa perinci-perinci dalam pelan-pelan ini adalah menurut
kehendak-kehendak Undang-undang Kecil Bangunan Seragam Selangor 1966 dan
saya setuju terima tanggungjawab penuh dengan sewajarnya."

Ar. Chen Weng Cheong
ARKITEK
No. Pendaftaran LAM : A/C 155

design collective architects d.c.a
57, Jalan ss 22/19, damansara jaya, 47400 petaling jaya, selangor, malaysia
tel: +603 7727 0190 fax: +603 7722 9199 www.dca.com.my



Tajuk Lukisan :
PELAN BUMBUNG

Tarikh : Ogos 2020 Dilukis Oleh : EeXuan
Ukuran : 1 : 100 Disemak Oleh : -
Projek No : DCA/MBSA/106-lot 70873/ Bil. Lukisan : BP - 05

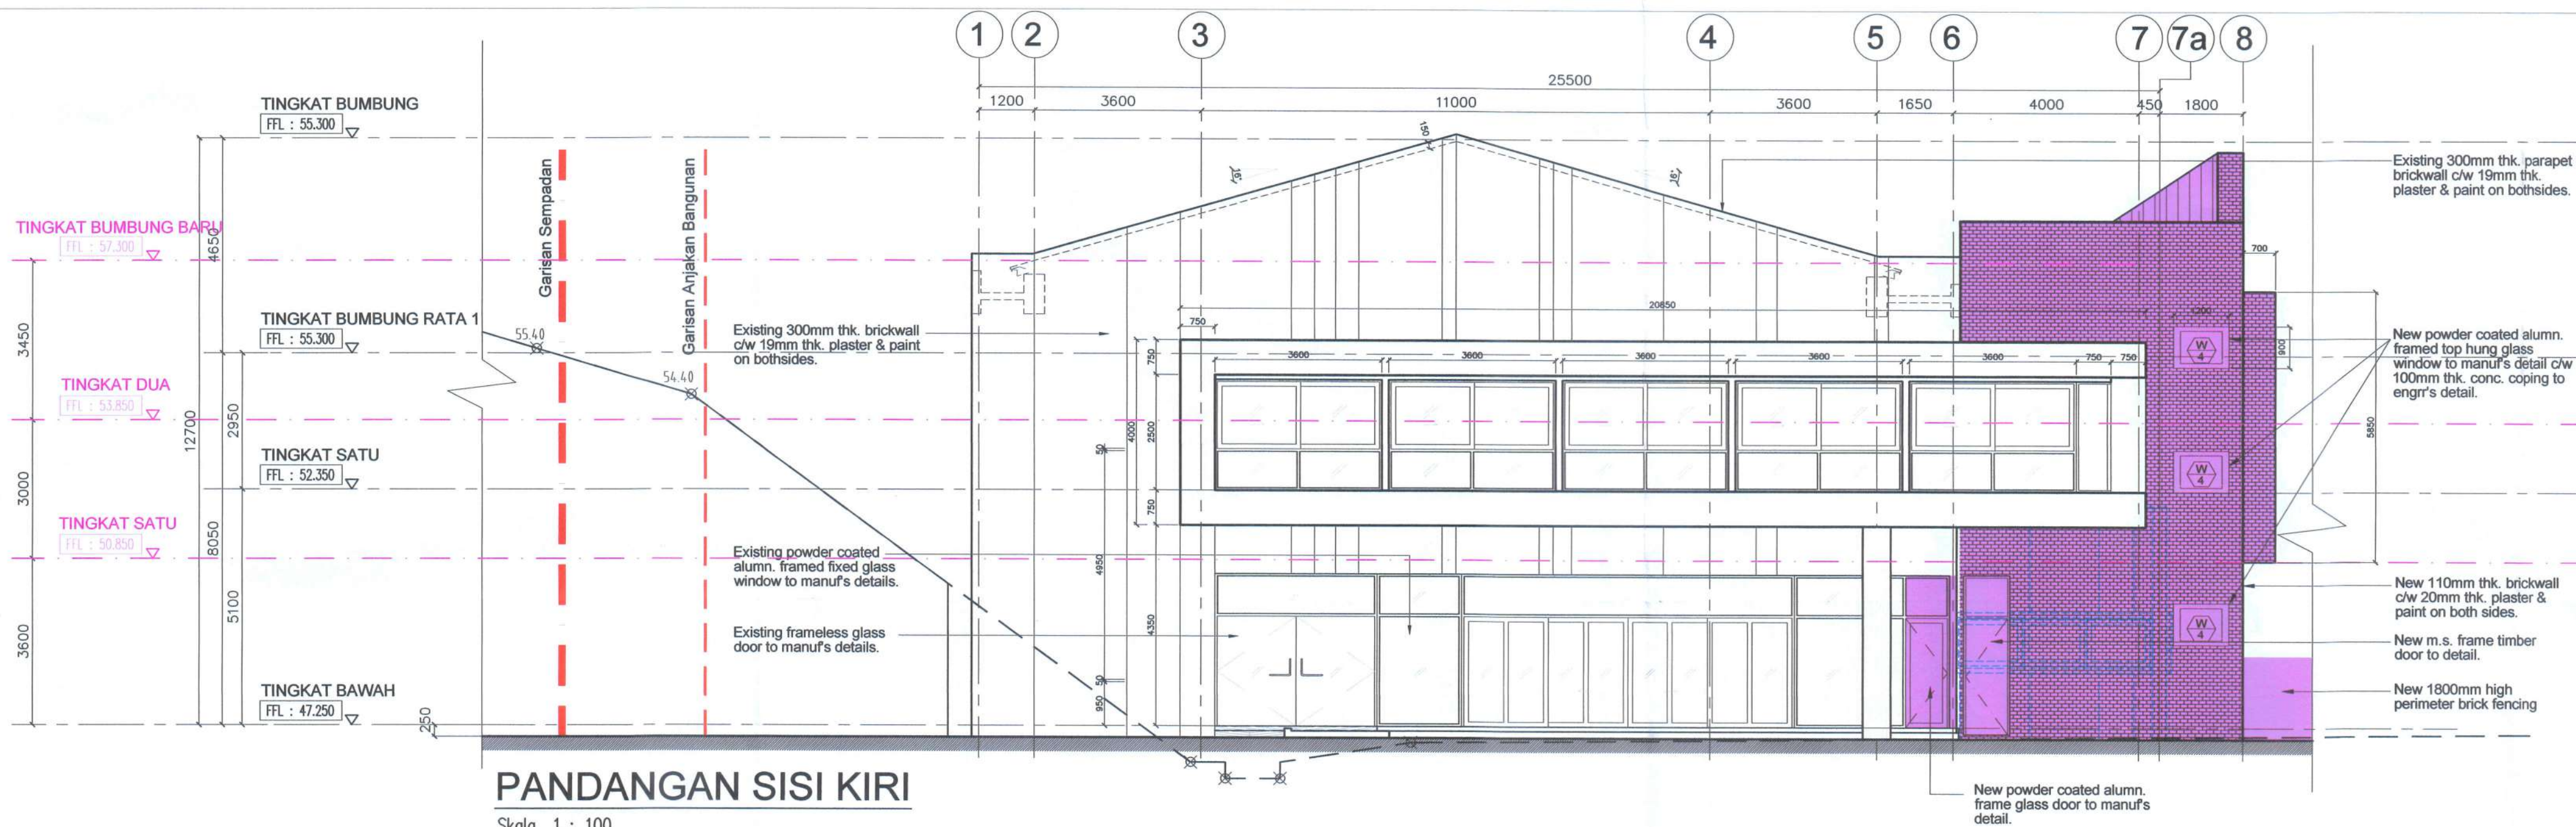

DOOR SCHEDULE		
TYPE	SIZE (W x H)	DESCRIPTION
D1	1800 x 2400	HW TIMBER FRAME DOUBLE LEAF TIMBER DOOR
D2	1000 x 2400	HW TIMBER FRAME SINGLE LEAF TIMBER DOOR
D3	800 x 2100	HW TIMBER FRAME SINGLE LEAF TIMBER DOOR C/W WATERPROOF ON BATHROOM SIDES
D4	1000 x 2400	POWDER COATED ALUM. FRAME SINGLE LEAF GLASS DOOR
FD1	1000 x 2400	SINGLE LEAF 1 HOUR FIRE RATED DOOR

WINDOW SCHEDULE		
TYPE	SIZE (W x H)	DESCRIPTION
W1	1200 x 2200	POWDER COATED ALUM. FRAME CASEMENT GLASS WINDOW
W2	1200 x 2400	POWDER COATED ALUM. FRAME CASEMENT GLASS WINDOW WITH FIXED GLASS ABOVE
W3	1500 x 2400	POWDER COATED ALUM. FRAME FIXED GLASS WINDOW
W4	1200 x 900	POWDER COATED ALUM. FRAME TOP HUNG GLASS WINDOW
W5	6450 x 600	POWDER COATED ALUM. FRAME FIXED LOUVRES WINDOW

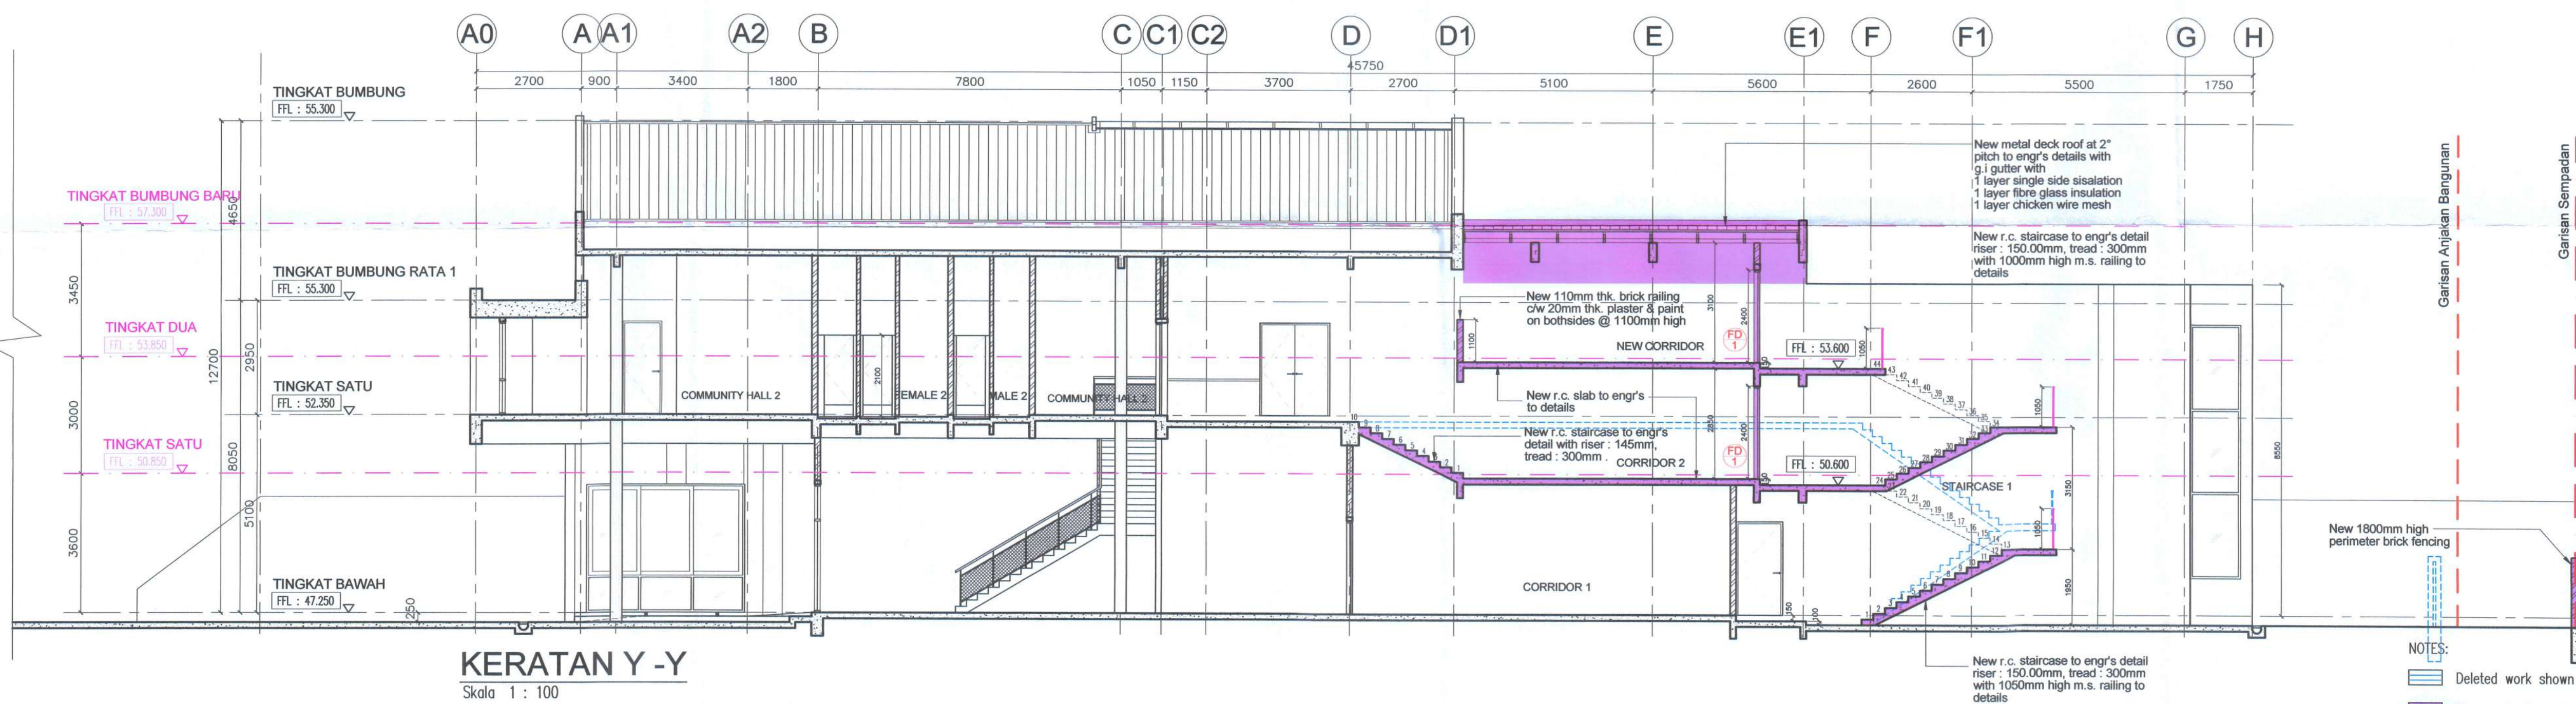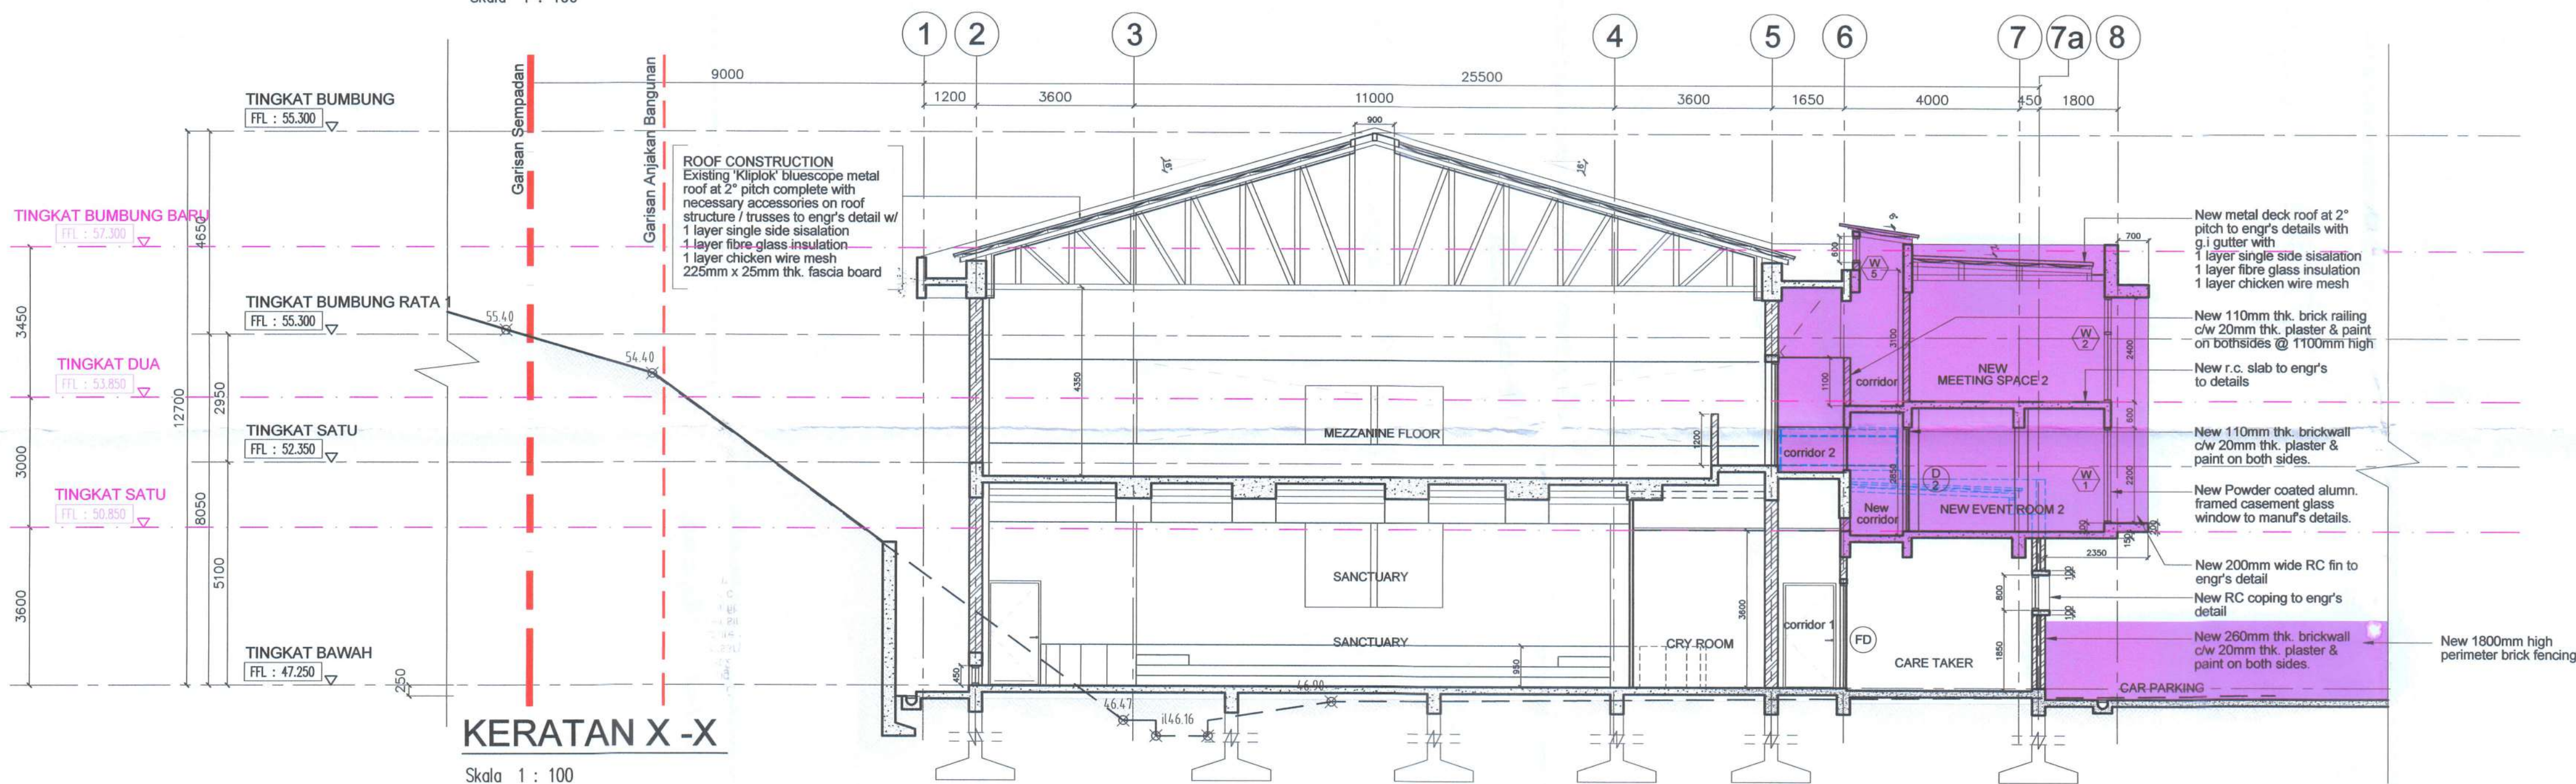

No. File :
MBSA/BGN/BB/600-2(PB) / SEK.31/0143-2020

Untuk Kegunaan MBSA :

KELULUSAN PELAN
Dengan syarat pelan ini mematuhi Peruntukan Akta Jalan, Parit Dan Bangunan (Akta 133 Undang-Undang Malaysia)
Tarikh : **1. 2. 2021**
(NORAIDAH BT. N. DASTRI)
Timbalan Pengarah Bangunan
b/p Datuk Bandar
MAJLIS BANDARAYA SHAH ALAM
Perhatian :
Kelulusan pelan bangunan ini diikuti sah bagi tempoh satu (1) tahun sahaja dari tarikh di atas.

Tajuk Cadangan :
CADANGAN TAMBAHAN DAN PINDAAN KEPADA SEBUAH GEREJA DUA TINGKAT SEDIA ADA DAN SATU UNIT TEMPAT PEMBUANGAN SAMPAH DI NO.7, PERSIARAN ANGERIK VANILLA, SEKSYEN 31, 40460 SHAH ALAM, SELANGOR DARUL EHSAN.

UNTUK TETUAN :
THE SECRETARY OF THE TRUSTEES OF THE METHODIST CHURCH IN MALAYSIA

Tandatangan Pemilik :

CHEAH LOI SIN
(No. K/P: 480728-10-6389)

CHAIRPERSON

THE SECRETARY OF THE TRUSTEES OF THE METHODIST CHURCH IN MALAYSIA
No. 69 Jalan 5/31 46000 Petaling Jaya
Selangor Darul Ehsan

Tandatangan Arkitek :
"Saya memperakui bahawa perinci-perinci dalam pelan-pelan ini adalah menurut kehendak-hendak Undang-undang Kuch Bangunan Selangor 1986 dan saya setuju terima tanggungjawab penuh dengan sewajarnya."




Ar. Chan Weng Cheong
ARKITEK
No. Pendaftaran LAM : A/C 155

design collective architects d.c.a
57, jalan ss 22/19, damansara jaya, 47400 petaling jaya, selangor, malaysia
tel: +603 7727 0199 fax: +603 7722 3199 www.dca.com.my

Tajuk Lukisan :
**PANDANGAN SISI KIRI
KERATAN X - X
KERATAN Y - Y**

Tarikh : Ogos 2020
Ukuran : 1 : 100
Projek No : DCA/MBSA/106-lot 70873/
Dilukis Oleh : EeXuan
Disemak Oleh : -
Bil. Lukisan : BP - 06

NOTES:
Deleted work shown in blue
New work shown in red

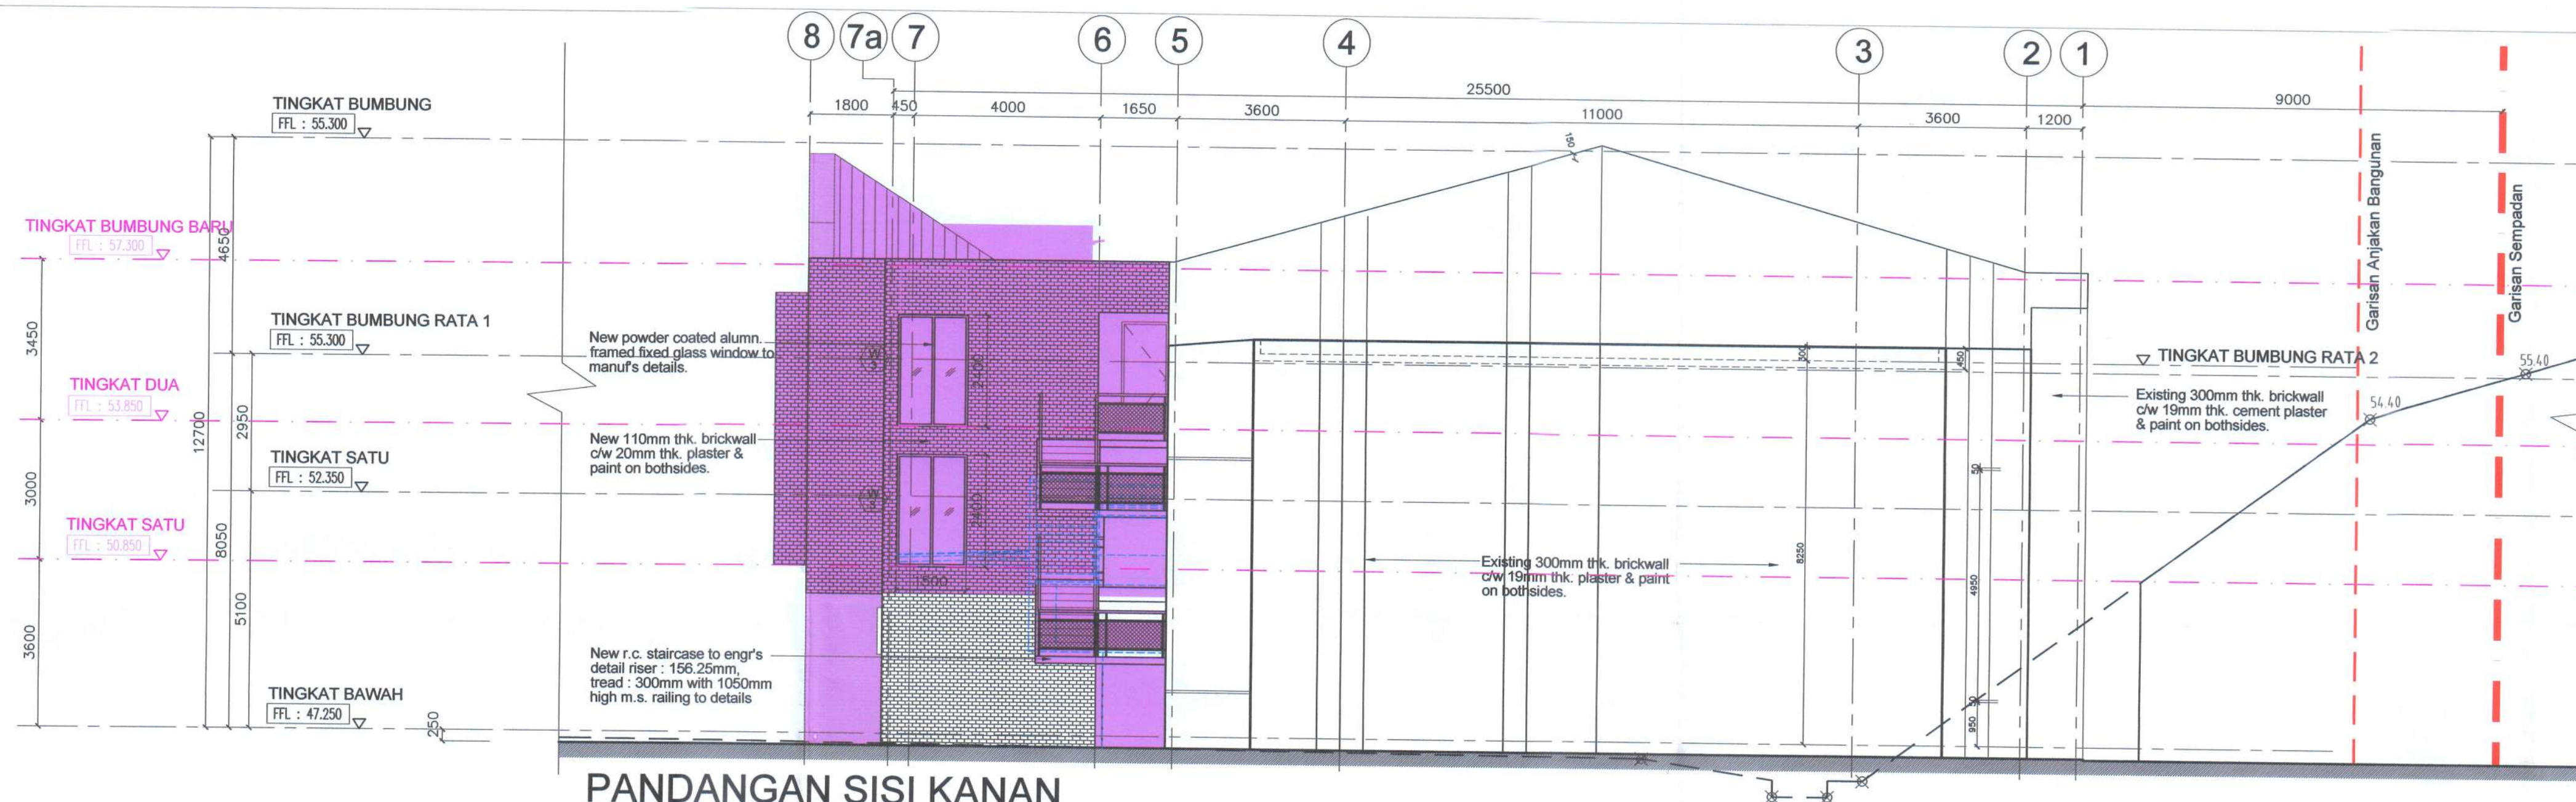

PANDANGAN SISI KANAN


Skala 1 : 100

DOOR SCHEDULE

TYPE	SIZE (W x H)	DESCRIPTION
(D1)	1800 x 2400	HW TIMBER FRAME DOUBLE LEAF TIMBER DOOR
(D2)	1000 x 2400	HW TIMBER FRAME SINGLE LEAF TIMBER DOOR
(D3)	800 x 2100	HW TIMBER FRAME SINGLE LEAF TIMBER DOOR C/W WATERPROOF ON BATHROOM SIDES
(D4)	1000 x 2400	POWDER COATED ALUM. FRAME SINGLE LEAF GLASS DOOR
(D5)	1000 x 2400	SINGLE LEAF 1 HOUR FIRE RATED DOOR


WINDOW SCHEDULE

TYPE	SIZE (W x H)	DESCRIPTION
(W1)	1200 x 2200	POWDER COATED ALUM. FRAME CASEMENT GLASS WINDOW
(W2)	1200 x 2400	POWDER COATED ALUM. FRAME CASEMENT GLASS WINDOW WITH FIXED GLASS ABOVE
(W3)	1500 x 2400	POWDER COATED ALUM. FRAME FIXED GLASS WINDOW
(W4)	1200 x 900	POWDER COATED ALUM. FRAME TOP HUNG GLASS WINDOW
(W5)	6400 x 600	POWDER COATED ALUM. FRAME FIXED LOUVRES WINDOW

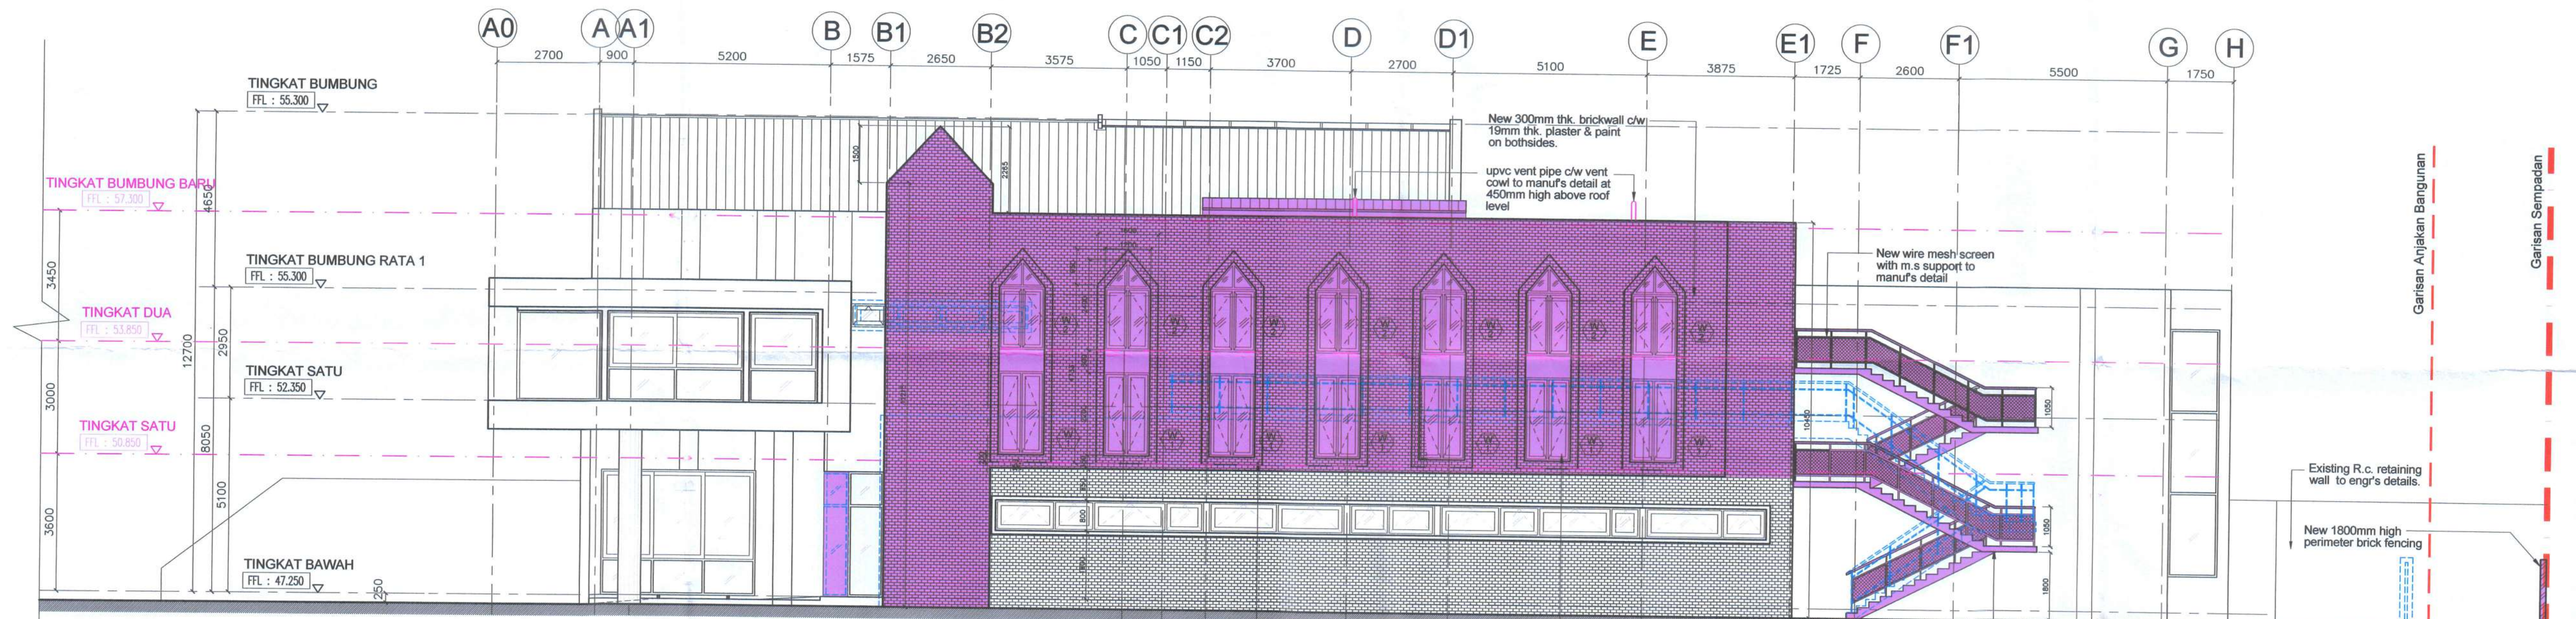

PANDANGAN HADAPAN

Skala 1 : 100

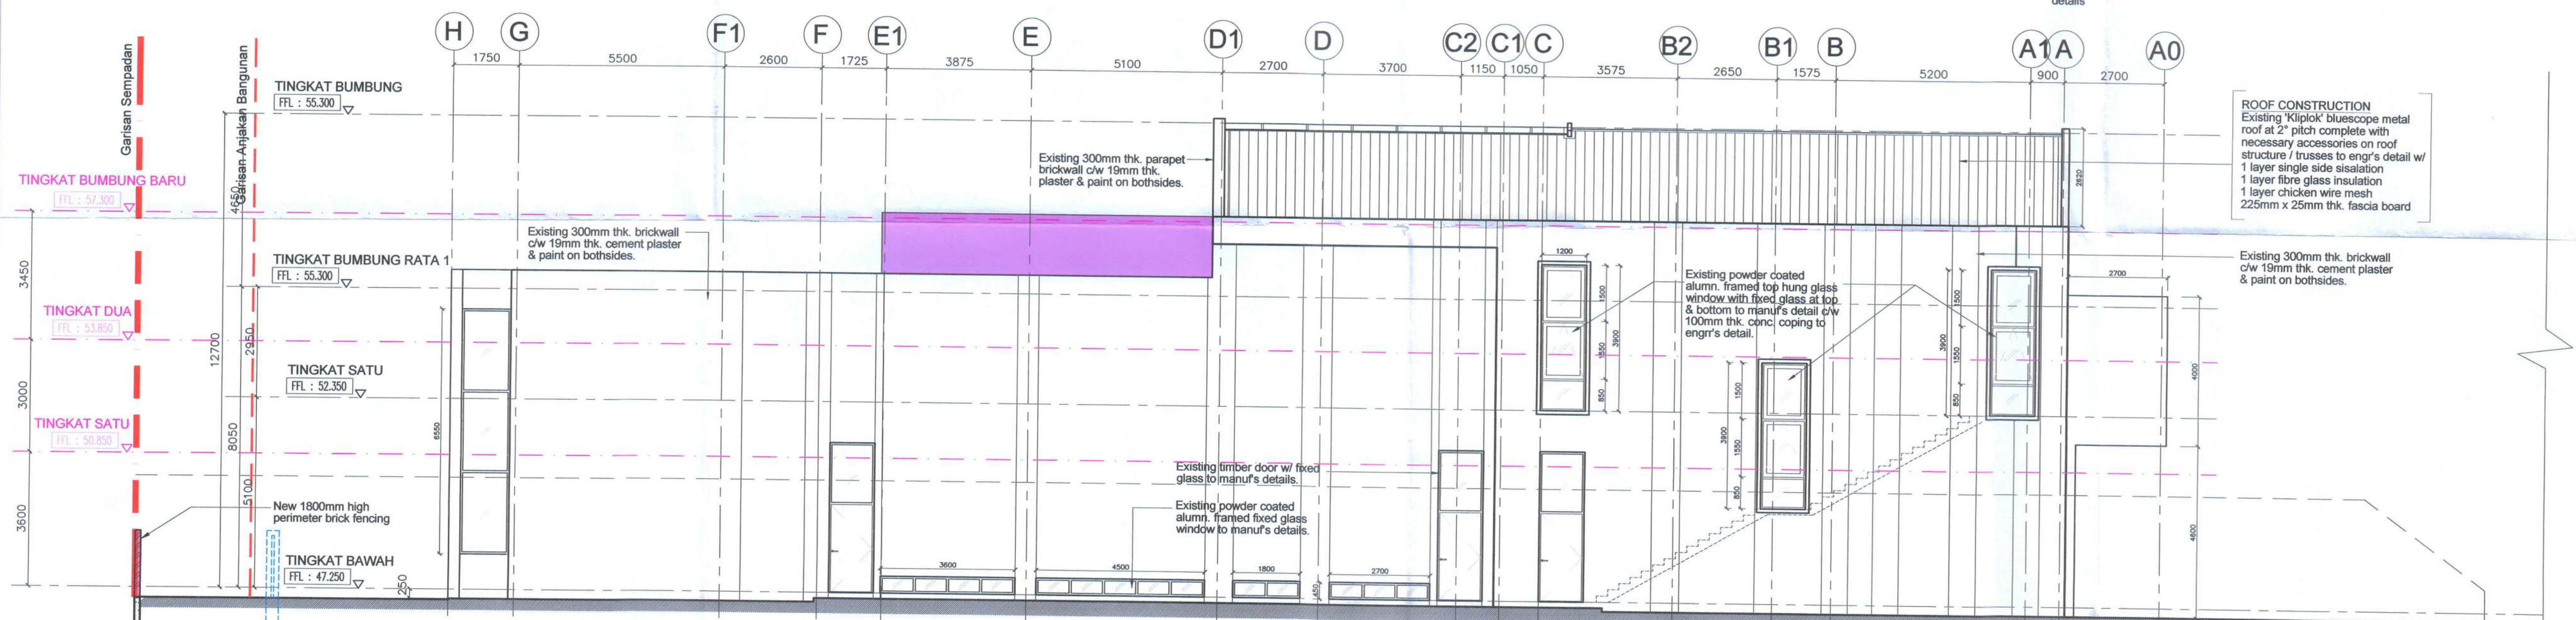

PANDANGAN BELAKANG

Skala 1 : 100

NOTES:

- Deleted work shown in blue
- New work shown in red

No. File :

MBSA/BGN/BB/600-2(PB) / SEK:31/0143-2020

Untuk Kegunaan MBSA :

KELULUSAN PELAN

Dengan syarat pelan ini mematuhi Peruntukan Akta Jalan, Parit Dan Bangunan (Akta 133 Undang-Undang Malaysia)

Tarikh : 1. 2. 2021

(NORAIHAH BT. HUSNAN) Timbalan Pengarah Bangunan b/p Datuk Bandar MAJLIS BANDARAYA SHAH ALAM

Perhatian : Kelulusan pelan bangunan ini diakui sah bagi tempoh satu (1) tahun sahaja dari tarikh di atas.

Tajuk Cadangan :

CADANGAN TAMBAHAN DAN PINDAAN KEPADA SEBUAH GEREJA DUA TINGKAT SEDIA ADA DAN SATU UNIT TEMPAT PEMBUANGAN SAMPAH DI NO.7, PERSIARAN ANGERIK VANILLA, SEKSYEN 31, 40460 SHAH ALAM, SELANGOR DARUL EHSAN.

UNTUK TETUAN : THE SECRETARY OF THE TRUSTEES OF THE METHODIST CHURCH IN MALAYSIA

Tandatangan Pemilik :

CHEAH LOI SIN (No. K/P: 480728-10-5385)

CHAIRPERSON

THE SECRETARY OF THE TRUSTEES OF THE METHODIST CHURCH IN MALAYSIA No. 69 Jalan 5/31 46000 Petaling Jaya Selangor Darul Ehsan

Tandatangan Arkitek :

Saya mematuhi bahawa perincian dalam pelan-pelan ini adalah menurut kehendak-kehendak Undang-undang Keilid Bangunan Selangor 1986 dan saya setuju terima tanggungjawab penuh dengan sewajarnya.



Ar. Chan Wing Cheong ARKITEK No. Pendaftaran LAM : A/C 155

design collective architects d.c.a 57, jalan ss 22/19, damansara jaya, 47400 petaling jaya, selangor, malaysia tel: +603 7727 0199 fax: +603 7722 3199 www.dca.com.my

Tajuk Lukisan :


PANDANGAN SISI KANAN PANDANGAN HADAPAN PANDANGAN BELAKANG

Tarikh : Ogos 2020 Dilukis Oleh : EeXuan

Ukuran : 1 : 100 Disemak Oleh : -


Projek No: DCA/MBSA/106-lot 70873/

Bil. Lukisan : BP - 07

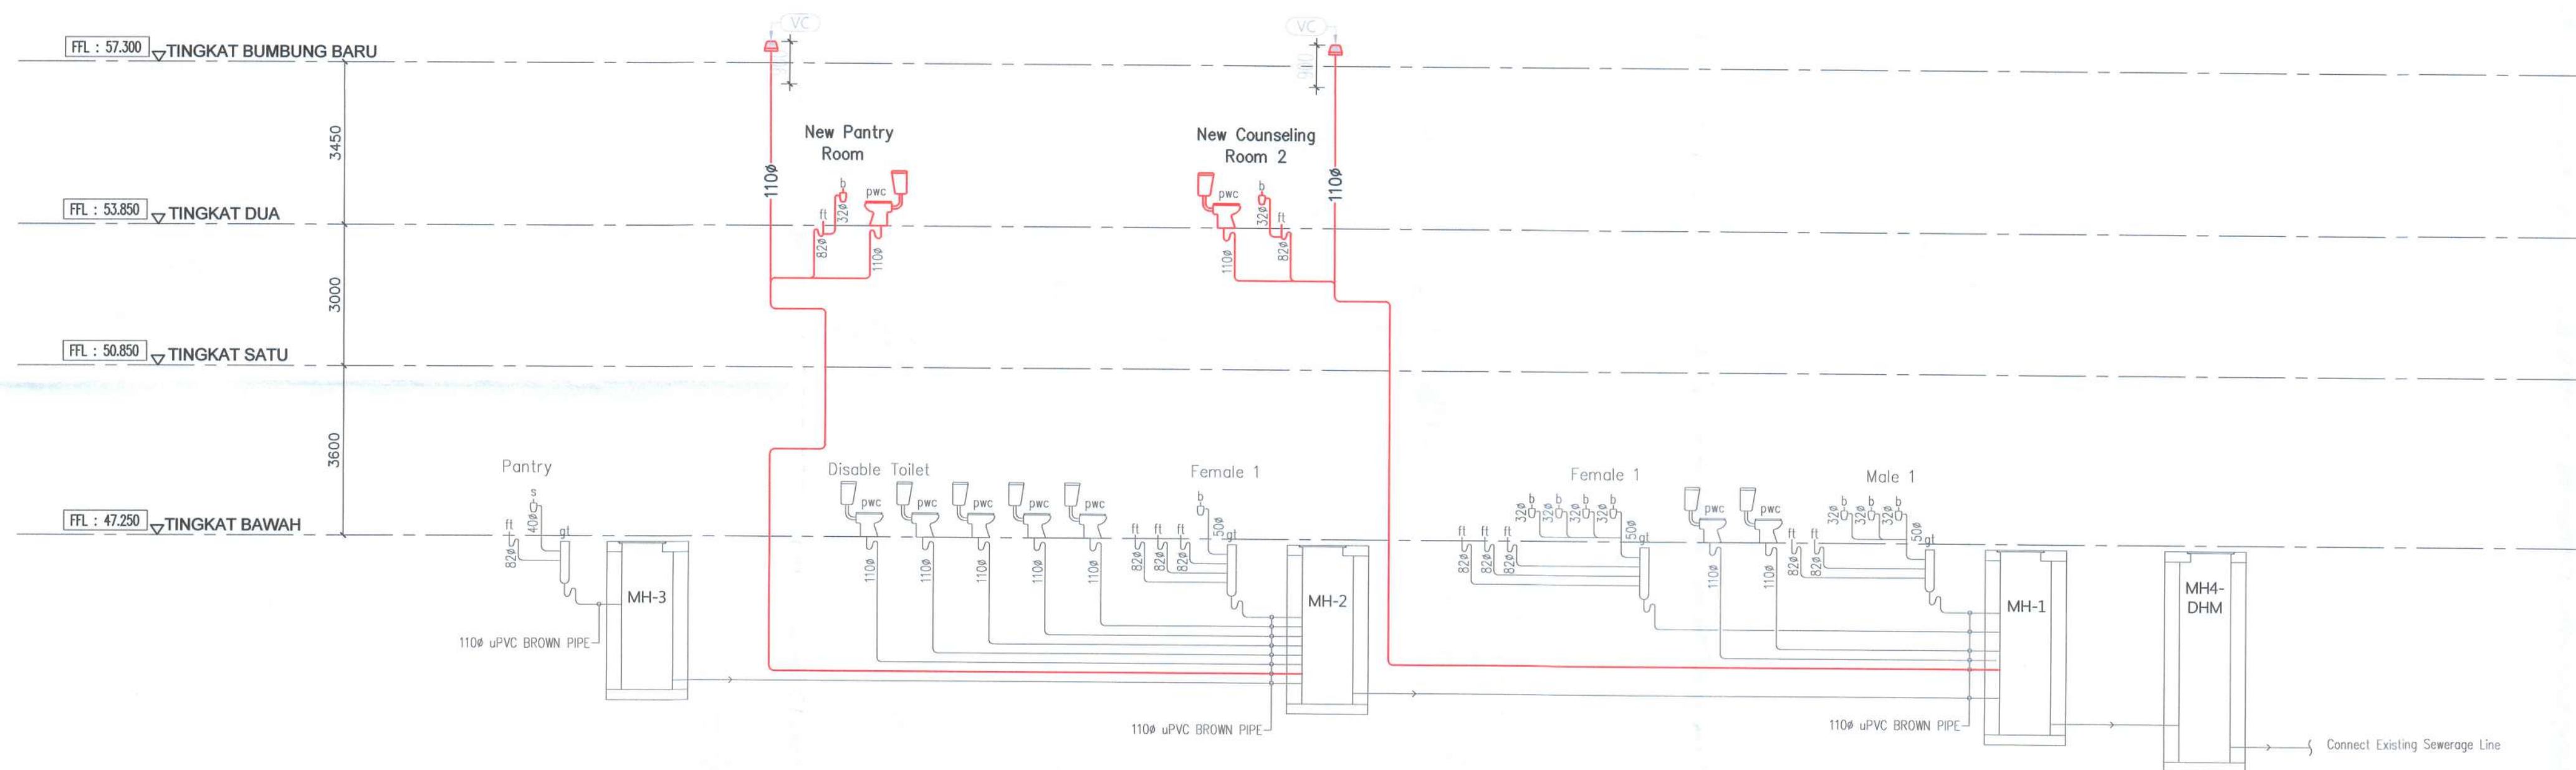


DIAGRAMMATIC SANITARY LAYOUT

Skala 1 : 100

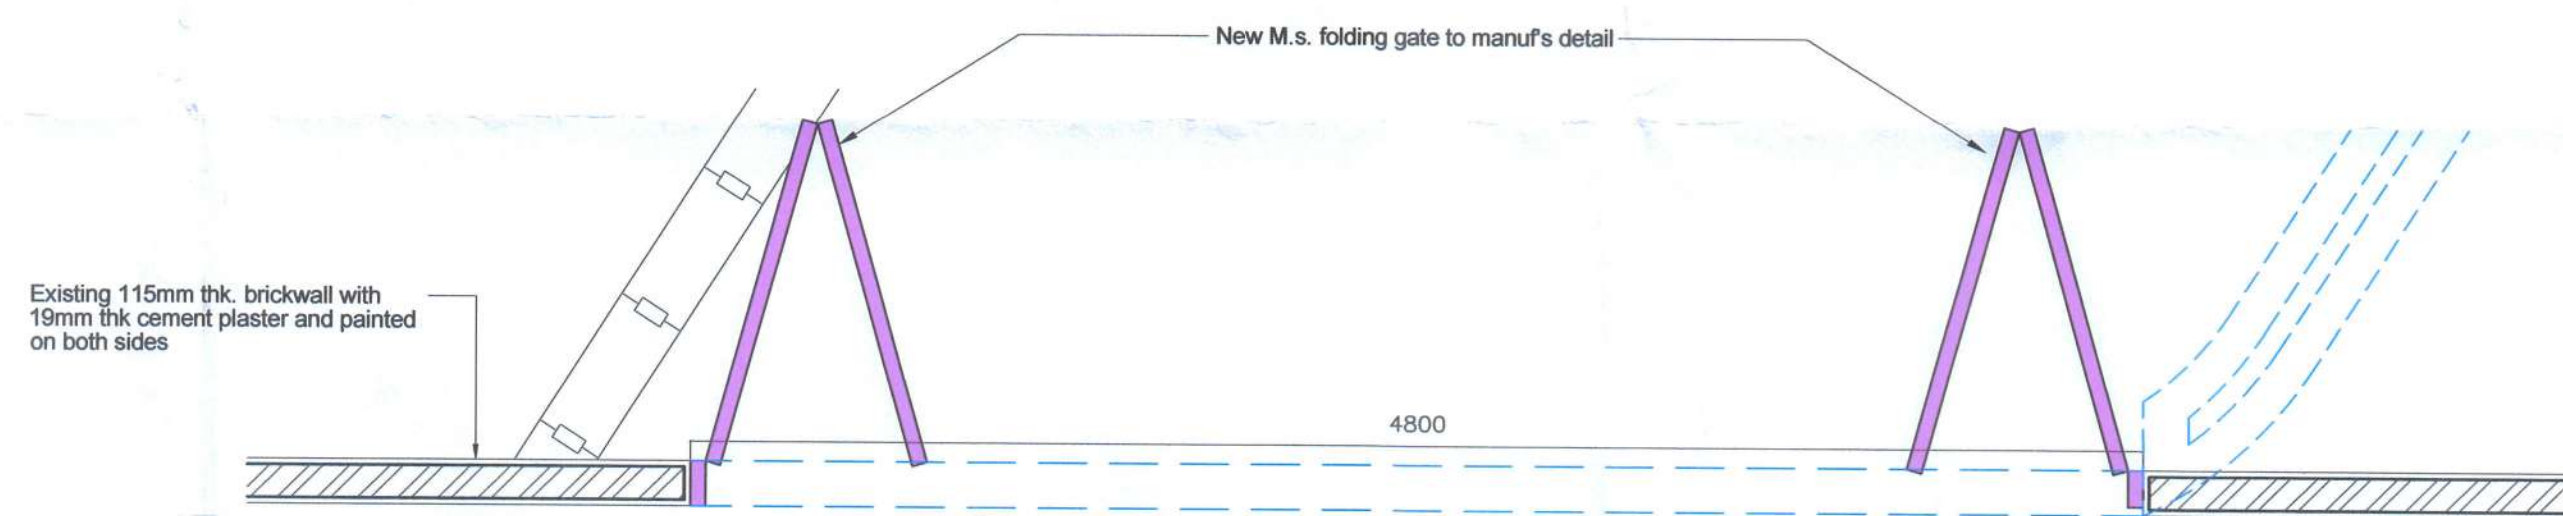

PERINCIAN PINTU PAGAR BARU PELAN

Skala 1 : 25

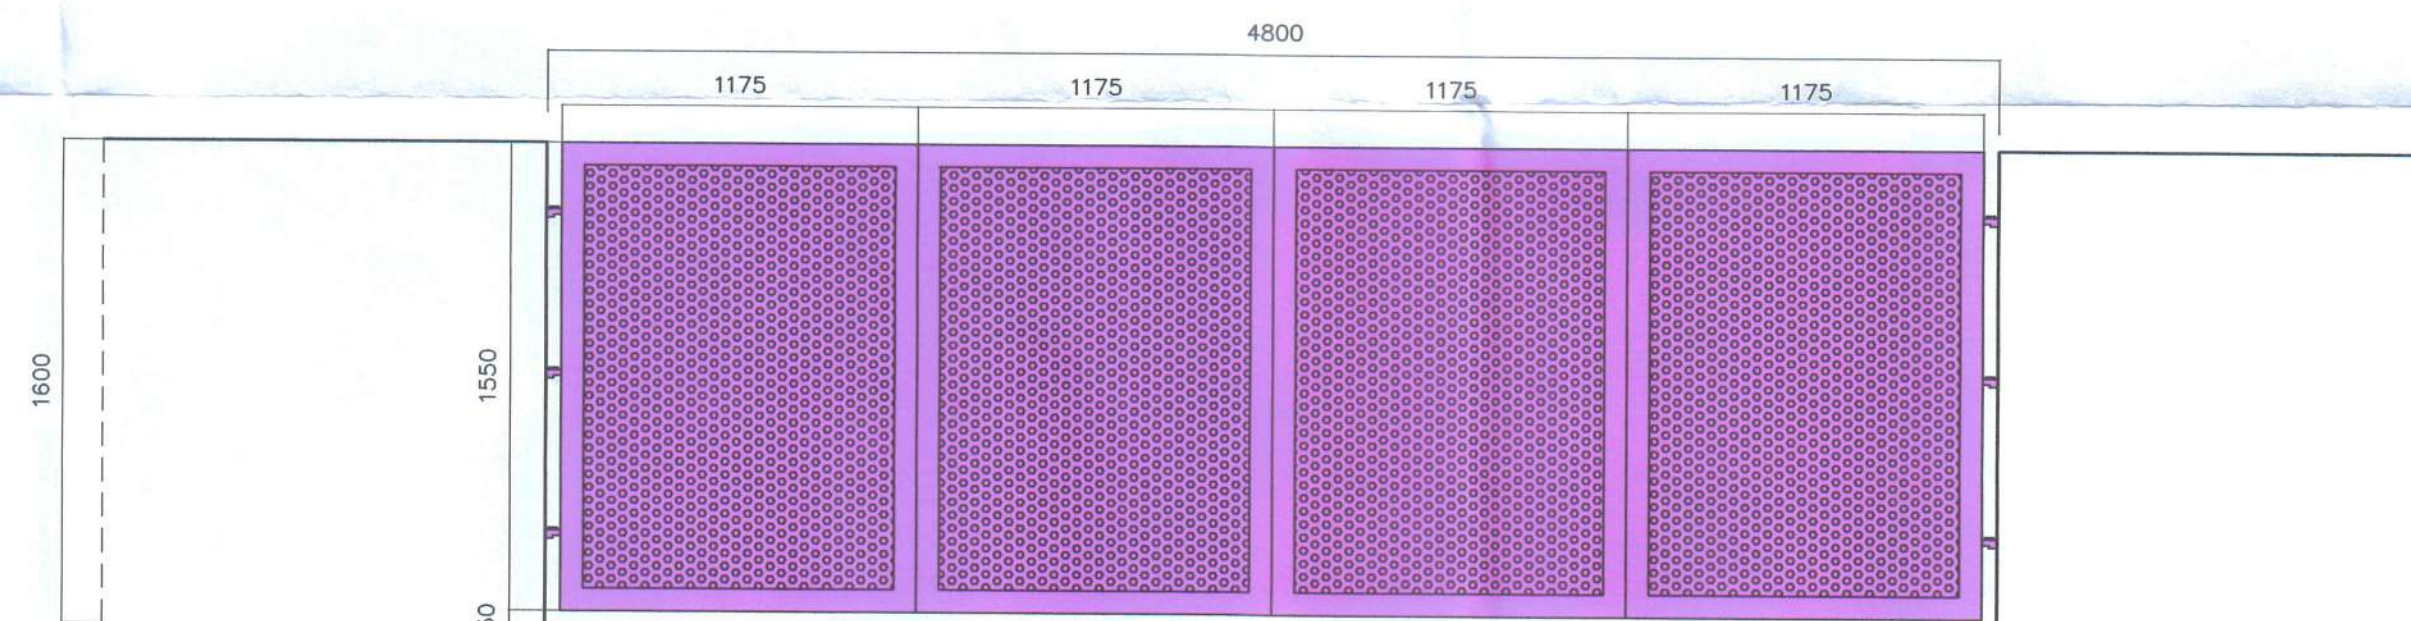

PERINCIAN PINTU PAGAR BARU PANDANGAN HADAPAN

Skala 1 : 25

APPLIANCE OUTLET PIPES
BS 4514 & 5255 UPVC UNLESS OTHERWISE STATED

appliances	symbol	IN AIR		IN GROUND
		outlet dia(mm)	A.S.P dia(mm)	outlet dia(mm)
pedestal water closet		110	50	110 BROWN UPVC BS 4660
kitchen sink c/w bottle trap		40	32	40
110ø fir gully trap & grate by plumbing nsc		80	50	80
gully trap 110ø		-	-	110 BROWN UPVC BS 4660
wash basin c/w bottle trap		32	-	32

MIN. GRADIENT OF PIPES IN GROUND

50ø	1:30
82ø	1:45
110ø	1:80
160ø	1:150

* NOTE:
SANITARY PLUMBING PIPING MATERIALS
110ø : IN AIR UPVC BS 4514 & 5255
U/G BROWN UPVC BS 4660
SMALLER THAN 110ø :
ALL UPVC BS 4514 & 5255
ks : KITCHEN C/W BOTTLE TRAP
b : BASIN C/W BOTTLE TRAP
wc : WATER CLOSET
sq : SQUART WATER CLOSET
ft : 110ø FLOOR TRAP
gt : GULLY TRAP
f : TAP

No. File :

MBSA/BGN/BB/600-2(PB) / SEK:31/0143-2020

Untuk Kegunaan MBSA :

KELULUSAN PELAN

Dengan syarat pelan ini mematuhi Peruntukan Akta Jalan, Parit Dan Bangunan (Akta 133 Undang-Undang Malaysia)

Tarikh : 1.2.2021

(NORAIIDAH BT. BASRI)
Timbalan Pengarah Bangunan
b/p Darul Bandar
MAJLIS BANDARAYA SHAH ALAM

Perhatian :
Keluaran pelan bangunan ini diikuti sah bagi tempoh satu (1) tahun sahaja dari tarikh di atas.

Tajuk Cadangan :

CADANGAN TAMBAHAN DAN PINDAAN KEPADA SEBUAH GEREJA DUA TINGKAT SEDIA ADA DAN SATU UNIT TEMPAT PEMBUANGAN SAMPAH DI NO.7, PERSIARAN ANGERERIK VANILLA, SEKSYEN 31, 40460 SHAH ALAM, SELANGOR DARUL EHSAN.

UNTUK TETUAN :
THE SECRETARY OF THE TRUSTEES OF THE METHODIST CHURCH IN MALAYSIA

Tandatangan Pemilik :

CHEAH LOI SIN
(No. K/P: 480726-10-6389)

CHAIRPERSON

THE SECRETARY OF THE TRUSTEES OF THE METHODIST CHURCH IN MALAYSIA
No. 69 Jalan 5/31 46000 Petaling Jaya
Selangor Darul Ehsan

Tandatangan Arkitek :

"Saya memperakui bahawa perinci-perinci dalam pelan-pelan ini adalah menurut kehendak-lehendak Undang-undang Kecil Bangunan Selangor 1965 dan saya setuju terima tanggungjawab penuh dengan sewajarnya."



Ar. Chan Weng Cheong
ARKITEK
No. Pendaftaran LAM : A/C 155

design collective architects d.c.a.
57, jalan ss 22/19, damansara jaya, 47400 petaling jaya, selangor, malaysia
tel: +603 7727 0199 fax: +603 7722 3199 www.dca.com.my

Tajuk Lukisan :

DIAGRAMMATIC SANITARY LAYOUT
PERINCIAN PINTU PAGAR BARU

Tarikh :	Ogos 2020	Dilukis Oleh :	EeXuan
Ukuran :	Seperti Tertera	Disemak Oleh :	-
Projek No:	DCA/MBSA/106-lot 70873/	Bil. Lukisan :	BP - 08

NOTES:

- Deleted work shown in blue
- New work shown in red

UNDANG-UNDANG KECIL BANGUNAN SERAGAM SELANGOR 1986

BORANG G 13

PERAKUAN BERPERINGKAT : SISTEM BEKALAN AIR LUARAN

[undang-undang kecil 25 atau 27]

Tajuk Projek:

**TAMBAHAN DAN PINDAAN KEPADA SEBUAH GEREJA DUA TINGKAT
SEDIA ADA DAN SATU UNIT TEMPAT PEMBUANGAN SAMPAH DI NO.7,
PERSIARAN ANGERIK VANILLA, SEKSYEN 31, 40460 SHAH ALAM,
SELANGOR DARUL EHSAN. UNTUK TETUAN: THE SECRETARY OF
THE TRUSTEES OF THE METHODIST CHURCH IN MALAYSIA.**

- *1. Kami memperakui bahawa kami telah mengawasi dan/atau menjalankan pembinaan dan penyiapan sistem bekalan air luaran dan bahawa sepanjang pengetahuan dan kepercayaan kami kerja-kerja itu adalah mengikut pelan yang diluluskan No. Ruj.:..... dan bahawa kami menerima tanggungjawab sepenuhnya ke atas pembinaan dan penyiapan sistem bekalan air luaran itu.

Nama (<i>Perseorangan</i>)	# No. Pendaftaran	Tandatangan
(a) Kontraktor _____ Tred _____	+ (_____)	(Tarikh: _____)
(b) **Orang yang _____ mengemukakan _____	(Lembaga Jurutera Malaysia)	(Tarikh: _____)

ATAU

- *2. Saya memperakui bahawa borang ini tidak berkaitan.



Ar. Chan Weng Cheong

ARKITEK

No. Pendaftaran LAM : A/C 155

(Orang utama yang mengemukakan)

- + Badan kawal selia yang berkaitan
- # No.K.P., jika tiada badan yang berkaitan berkenaan dengan pendaftaran
- ** Surat Pengesahan daripada Pihak Berkuasa Air bahawa bekalan air telah sedia untuk pemasangan hendaklah dilampirkan
- * Potong mana-mana yang tidak berkenaan.

UNDANG-UNDANG KECIL BANGUNAN SERAGAM SELANGOR 1986

BORANG G 14

PERAKUAN BERPERINGKAT : RETIKULASI PEMBETUNGAN

[undang-undang kecil 25 atau 27]

Tajuk Projek: CADANGAN TAMBAHAN DAN PINDAAN KEPADA SEBUAH GEREJA DUA TINGKAT SEDIA ADA DAN SATU UNIT TEMPAT PEMBUANGAN SAMPAH DI NO.7, PERSIARAN ANGGERIK VANILLA, SEKSYEN 31, 40460 SHAH ALAM, SELANGOR DARUL EHSAN. UNTUK TETUAN: THE SECRETARY OF THE TRUSTEES OF THE METHODIST CHURCH IN MALAYSIA

- *1. Kami memperakui bahawa kami telah mengawasi dan/atau menjalankan pembinaan dan penyiapan kerja-kerja retikulasi pembetungan dan bahawa sepanjang pengetahuan dan kepercayaan kami kerja-kerja itu adalah mengikut pelan yang diluluskan No. Ruj.: IWK/C/SEL/04/21/0279 dan bahawa kami menerima tanggungjawab sepenuhnya ke atas pembinaan dan penyiapan kerja-kerja retikulasi pembetungan itu.

	Nama (Perseorangan)	# No. Pendaftaran	Tandatangan
(a)	Kontraktor <u>Loh Yeng Sheong</u>	<u>SPAN/EKS/CPT/800-20/1/19/350</u>	
	Tred		(Tarikh: <u>04/10/2023</u>)
(b)	**Orang yang <u>J. CHEAH CHEE FONG</u>		
	mengemukakan	(Lembaga Jurutera Malaysia)	(Tarikh: <u>04/10/2023</u>)

PROFESSIONAL ENGINEER
WITH PRACTISING CERTIFICATE
CIVIL
J. CHEAH CHEE FONG
C19810
MALAYSIA

YUEN TONG CONSTRUCTION SDN. BHD.
LOH
200901020989
(864086-V)

ATAU

- *2. Saya memperakui bahawa borang ini tidak berkaitan.

(Orang utama yang mengemukakan)

+ Badan kawal selia yang berkaitan

No.K.P., jika tiada badan yang berkaitan berkenaan dengan pendaftaran

** Surat Pengesahan daripada *Jabatan Perkhidmatan Pembetungan/Indah Water Konsortium hendaklah dilampirkan

* Potong mana-mana yang tidak berkenaan.

JADUAL KETIGA

[(subkaedah 5(2)/ subrule 5(2)]

AKTA INDUSTRI PERKHIDMATAN AIR 2006

WATER SERVICES INDUSTRY ACT 2006

KAEDAH-KAEDAH INDUSTRI PERKHIDMATAN AIR (PERMIT) 2007

WATER SERVICES INDUSTRY (PERMIT) RULES 2007

PERMIT IPA JENIS A/B/C/D/E*

IPA TYPE A/B/C/D/E* PERMIT

No. Permit:

Permit Number:

SPAN/EKS/(PT)/800-2C/1/19/350

Nama pemegang permit:

Name of permit holder:

YUEN TONG CONSTRUCTION SDN. BHD.

Alamat pemegang permit:

Address of permit holder:

NO. 1, JALAN 1, KAWASAN PERINDUSTRIAN HI-TECH 5, SEMENYIH, 43500 KAJANG, SELANGOR DARUL EHSAN

Tujuan permit:

Purpose of permit:

PERMIT IPA JENIS C3 (PEMBETUNGAN)

Negeri atau negeri-negeri di mana kerja-kerja boleh diusahakan:

State or states in which the works may be carried out:

SEMENANJUNG MALAYSIA, WILAYAH-WILAYAH PERSEKUTUAN PUTRAJAYA DAN LABUAN

Permit sah dari:

Permit is valid from:

17 APRIL 2021

sehingga

to

16 APRIL 2024

Permit tertakluk kepada terma dan syarat yang dilampirkan.

Permit subject to terms and conditions as attached.

Fi Permit:

Permit fee:

RM 2250.00



Suruhanjaya Perkhidmatan Air Negara

Resit No.:

Receipt No.:

PO022624

Tarikh

pengeluaran/pembaharuan:

Date of issue/renewal

03 MAC 2021

Ruj. Tuan : TCSG/H/2001/15/Sha
Ruj. Kami : IWK/C/SEL04/21/0279
Tarikh : 27-Sep-2023



TECHNICAL CSG ENGINEERING CONSULTANTS SDN BHD

23-2 Jalan Sungai Burung
Z32/Z Bukit Rimau
40460 Shah Alam
Selangor

Tuan,

SURAT PENGESAHAN SIAP KERJA PEMBETUNGAN

TAJUK PEMBANGUNAN : CADANGAN TAMBAHAN DAN PINDAAN KEPADA SEBUAH GEREJA DUA TINGKAT SEDIA ADA DAN SATU UNIT TEMPAT PEMBANGUNAN SAMPAH DI NO 7, PERSIARAN ANGGERIK VANILLA, SEKSYEN 31, 40460 SHAH ALAM, SELANGOR DARUL EHSAN UNTUK TETUAN SECRETARY OF THE TRUSTEES OF THE METHODIST CHURCH IN MALAYSIA

INFRASTRUKTUR PEMBETUNGAN : PAIP RETIKULASI (AWAM)

Merujuk kepada perkara di atas dan permohonan kelulusan siap kerja pembetulan oleh pihak tuan yang telah diterima pada **16-Sep-2023** adalah berkaitan.

2. Sukacita dimaklumkan bahawa pihak Agensi dengan ini mengesahkan bahawa kerja-kerja infrastruktur pembetulan seperti mana butiran di atas telahpun siap dibina menurut Kaedah-Kaedah Industri Perkhidmatan Air (Perancangan, Rekabentuk dan Pembinaan Sistem Pembetulan dan Tangki Septik) 2013 dan mematuhi syarat-syarat yang telah ditetapkan.

3. Sila ambil perhatian bahawa bagi sistem pembetulan awam yang perlu diserahkan kepada Pemegang Lesen Perkhidmatan (Operator), Orang Yang Berkelayakan (QP) hendaklah mengemukakan Sijil Perakuan Pematuhan dalam tempoh 7 hari dari tarikh surat ini bagi tujuan proses penyerahan dibuat.

4. Dimaklumkan bahawa pengesahan ini juga merupakan sokongan daripada pihak Agensi ini bagi tujuan pengeluaran Perakuan Kelayakan Menduduki (CFO)/ Perakuan Siap Dan Pematuhan (CCC).

Sekian, terima kasih.

TECHNICAL CSG ENGINEERING CONSULTANTS SDN BHD 202201010573 (1456270-H)		
JOB REFER	2001	
03 OCT 2023		
RECEIVED	AM	PM
ACTION		

Ruj. Tuan : TCSG/H/2001/15/Sha

Ruj. Kami : IWK/C/SEL04/21/0279

Tarikh : 27-Sep-2023

Yang benar,



Ir. Mohamed Anwar Naik Mohd

Pengurus Kanan

Agensi Perakuan Pembetungan

Cawangan Negeri Selangor

Indah Water Konsortium Sdn Bhd

WMHC

Ruj. Tuan : TCSG/H/2001/15/Sha

Ruj. Kami : IWK/C/SEL04/21/0279

Tarikh : 27-Sep-2023

Salinan Kepada:

1. SURUHANJAYA PERKHIDMATAN AIR NEGARA.

Ground Floor, Prima Avenue 8, Block 3508
Jalan Teknokrat 6
63000 Cyberjaya
SELANGOR
(u.p.: Pengarah Wilayah Tengah)

2. MAJLIS BANDARAYA SHAH ALAM

Wisma MBSA,
Persiaran Perbandaran,
40000 Shah Alam
40000 Shah Alam
Selangor

3. THE METHODIST CHURCH IN MALAYSIA

7.Persiaran Anggerik Vanilla,
Sec. 31, Kota Kemuning
40460 Shah Alam
Selangor

4. INDAH WATER KONSORTIUM SDN. BHD.

Lot 58197
Jalan Pantai Permai 1
59200 Pantai Dalam
Wilayah Persekutuan Kuala Lumpur
(u.p.: Pengurus Kanan Unit Perancangan Wilayah Tengah)

5. INDAH WATER KONSORTIUM SDN. BHD.

Loji Rawatan Kumbahan (Lot 14102)
Persiaran Gerbang Utama, Bukit Jelutong
40000 Shah Alam
Selangor Darul Ehsan

6. INDAH WATER KONSORTIUM SDN. BHD.

Tingkat 18, No. 1
Jalan Damansara
60000 Kuala Lumpur
(u.p.: Pengurus Besar, Jabatan Pelanggan, Pengebilan & Pemungutan)

TECHNICAL CSG ENGINEERING CONSULTANTS SDN BHD 202201010573 (1456270-H)

Civil, Structural & Geotechnical Consultants

23-2, Jalan Sg. Burung Z 32/Z, Bukit Rimau 40460 Shah Alam, Selangor Darul Ehsan, Malaysia

Tel: 603 51315776 E-mail: general@tcsge.com.my

Rujukan Tuan: IWK/C/SEL04/21/0279

Rujukan Kami: TCSG/H/2001/17/Sha

Tarikh: 23 Ogos 2023

Acknowledgement Receipt

INDAH WATER KONSORTIUM SDN BHD

Loji Rawatan Kumbahan Serantau (SAM272),

Off Persiaran Perusahaan, Seksyen 23,

40000 Shah Alam, Selangor Darul Ehsan

Tuan,

PROJEK: CADANGAN TAMBAHAN DAN PINDAAN KEPADA SEBUAH GEREJA DUA TINGKAT SEDIA ADA DAN SATU UNIT TEMPAT PEMBUANGAN SAMPAH DI NO 7, PERSIARAN ANGGERIK VANILLA, SEKSYEN 31, 40460 SHAH ALAM, SELANGOR DARUL EHSAN UNTUK TETUAN SECRETARY OF THE TRUSTEES OF THE METHODIST CHURCH IN MALAYSIA

PERKARA: Pengemukakan Harcopy Dokumen-Dokumen PDC/8

Merujuk kepada perkara yang dinyatakan di atas, kami ingin mengemukakan harcopy dokumen-dokumen PDC-8 dan memohon surat sokongan untuk pembentungan awam. Dokumen-dokumen berikut adalah :-

1. Dua (2) salinan 'Cover Letter'
2. Satu (1) salinan Borang WSIA/PDC/8
3. Tiga (3) salinan set plan As-Built (CD mengandungi drawing dalam PDF dan CAD)
4. Satu (1) salinan lesen kontraktor
5. Satu (1) salinan pembayaran KWSMP
6. Satu (1) salinan pelan As-Built A3
7. Satu (1) salinan borang *Handover Sign Off (to operation)*
8. Satu (1) salinan *Certificate of Completion (CoC)*
9. Satu (1) salinan *Performance Bond*
10. Satu (1) salinan *Leakage test*
11. Dua (2) salinan laporan CCTV
12. Dua (2) salinan *purchaser list* (pdf & excel dalam CD)
13. Satu (1) salinan *Aset Management form*
14. Satu (1) salinan *Application letter*
15. Satu (1) salinan jawapan ulasan PDC 7
16. Satu (1) salinan surat dan pelan kelulusan PDC2
17. Satu (1) salinan laporan kejuruteraan
18. Satu (1) laporan pemeriksaan PDC8
19. Satu (1) salinan *Opert in Law Kim Hwa*



Sambung muka surat 2

Muka Surat 2

Rujukan Tuan: IWK/C/SEL04/21/0279

Rujukan Kami: TCSG/H/2001/17/Sha

Tarikh: 23 Ogos 2023

Semoga dokumen-dokumen di atas berada dalam keadaan yang teratur dan mendapat kelulusan awal daripada pihak tuan. Segala kerjasama dan tindakan segera dari pihak tuan amatlah kami hargai dan kami dahului dengan ucapan ribuan terima kasih.

Sekian, terima kasih.

Yang benar,

TECHNICAL CSG ENGINEERING CONSULTANTS SDN BHD



Ir. LAU KIM HWA
Pengarah

Ruj. Tuan : TCSG/H/2001/15/Sha

Ruj. Kami : IWK/C/SEL04/21/0279

Tarikh : 27-Sep-2023



TECHNICAL CSG ENGINEERING CONSULTANTS SDN BHD

23-2 Jalan Sungai Burung
Z32/Z Bukit Rimau
40460 Shah Alam
Selangor

Tuan,

SURAT PENGESAHAN SIAP KERJA PEMBETUNGAN

TAJUK PEMBANGUNAN : CADANGAN TAMBAHAN DAN PINDAAN KEPADA SEBUAH GEREJA DUA TINGKAT SEDIA ADA DAN SATU UNIT TEMPAT PEMBANGUNAN SAMPAH DI NO 7, PERSIARAN ANGGERIK VANILLA, SEKSYEN 31, 40460 SHAH ALAM, SELANGOR DARUL EHSAN UNTUK TETUAN SECRETARY OF THE TRUSTEES OF THE METHODIST CHURCH IN MALAYSIA

INFRASTRUKTUR PEMBETUNGAN : PAIP RETIKULASI (AWAM)

Merujuk kepada perkara di atas dan permohonan kelulusan siap kerja pembetulan oleh pihak tuan yang telah diterima pada **16-Sep-2023** adalah berkaitan.

2. Sukacita dimaklumkan bahawa pihak Agensi dengan ini mengesahkan bahawa kerja-kerja infrastruktur pembetulan seperti mana butiran di atas telahpun siap dibina menurut Kaedah-Kaedah Industri Perkhidmatan Air (Perancangan, Rekabentuk dan Pembinaan Sistem Pembetulan dan Tangki Septik) 2013 dan mematuhi syarat-syarat yang telah ditetapkan.

3. Sila ambil perhatian bahawa bagi sistem pembetulan awam yang perlu diserahkan kepada Pemegang Lesen Perkhidmatan (Operator), Orang Yang Berkelayakan (QP) hendaklah mengemukakan Sijil Perakuan Pematuhan dalam tempoh 7 hari dari tarikh surat ini bagi tujuan proses penyerahan dibuat.

4. Dimaklumkan bahawa pengesahan ini juga merupakan sokongan daripada pihak Agensi ini bagi tujuan pengeluaran Perakuan Kelayakan Menduduki (CFO)/ Perakuan Siap Dan Pematuhan (CCC).

Sekian, terima kasih.

TECHNICAL CSG ENGINEERING CONSULTANTS SDN BHD 202201010573 (1456270-H)		
JOB REFER	2001	
03 OCT 2023		
RECEIVED	AM	PM
ACTION		

Ruj. Tuan : TCSG/H/2001/15/Sha
Ruj. Kami : IWK/C/SEL04/21/0279
Tarikh : 27-Sep-2023

Yang benar,



Ir. Mohamed Anwar Naik Mohd
Pengurus Kanan
Agensi Perakuan Pembedungan
Cawangan Negeri Selangor
Indah Water Konsortium Sdn Bhd
WMHC

Ruj. Tuan : TCSG/H/2001/15/Sha

Ruj. Kami : IWK/C/SEL04/21/0279

Tarikh : 27-Sep-2023

Salinan Kepada:

1. SURUHANJAYA PERKHIDMATAN AIR NEGARA.

Ground Floor, Prima Avenue 8, Block 3508
Jalan Teknokrat 6
63000 Cyberjaya
SELANGOR
(u.p.: Pengarah Wilayah Tengah)

2. MAJLIS BANDARAYA SHAH ALAM

Wisma MBSA,
Persiaran Perbandaran,
40000 Shah Alam
40000 Shah Alam
Selangor

3. THE METHODIST CHURCH IN MALAYSIA

7.Persiaran Anggerik Vanilla,
Sec. 31, Kota Kemuning
40460 Shah Alam
Selangor

4. INDAH WATER KONSORTIUM SDN. BHD.

Lot 58197
Jalan Pantai Permai 1
59200 Pantai Dalam
Wilayah Persekutuan Kuala Lumpur
(u.p.: Pengurus Kanan Unit Perancangan Wilayah Tengah)

5. INDAH WATER KONSORTIUM SDN. BHD.

Loji Rawatan Kumbahan (Lot 14102)
Persiaran Gerbang Utama, Bukit Jelutong
40000 Shah Alam
Selangor Darul Ehsan

6. INDAH WATER KONSORTIUM SDN. BHD.

Tingkat 18, No. 1
Jalan Damansara
60000 Kuala Lumpur
(u.p.: Pengurus Besar, Jabatan Pelanggan, Pengebilan & Pemungutan)

Ruj. Tuan : TCSG/H/2001/15/Sha

Ruj. Kami : IWK/C/SEL04/21/0279

Tarikh : 27-Sep-2023



THE METHODIST CHURCH IN MALAYSIA

7.Persiaran Anggerik Vanilla,
Sec. 31, Kota Kemuning
40460 Shah Alam
Selangor

Tuan,

PEMBERITAHUAN PENYERAHAN SISTEM PEMBETUNGAN

CADANGAN TAMBAHAN DAN PINDAAN KEPADA SEBUAH GEREJA DUA TINGKAT SEDIA ADA DAN SATU UNIT TEMPAT PEMBANGUNAN SAMPAH DI NO 7, PERSIARAN ANGGERIK VANILLA, SEKSYEN 31, 40460 SHAH ALAM, SELANGOR DARUL EHSAN UNTUK TETUAN SECRETARY OF THE TRUSTEES OF THE METHODIST CHURCH IN MALAYSIA

Dengan hormatnya, saya merujuk kepada perkara tersebut di atas serta Sijil Perakuan Pematuhan telah diterima pada adalah berkaitan.

2. Agensi dengan ini memaklumkan bahawa mengikut Seksyen 47 Akta Industri Perkhidmatan Air 2006, Kerja-Kerja operasi dan penyelenggaraan bagi sistem pembetulan awam sepertimana di bawah telah diserahkan kepada Pemegang Lesen Perkhidmatan Pembetulan Setempat (*Service License*) :

LOKASI : SHAH ALAM CHINESE METHODIST CHURCH (CAC)
JENIS SISTEM : PAIP RETIKULASI
DISAMBUNG KE / NO ASET : SAM056
PEMAJU : THE METHODIST CHURCH IN MALAYSIA
PERUNDING : TECHNICAL CSG ENGINEERING CONSULTANTS SDN BHD
TARIKH PENYERAHAN : 03-Oct-2023

Bersama-sama ini, disertakan satu salinan Borang Persetujuan Penyerahan sistem pembetulan tersebut di atas (*Handover Sign Off Form*) yang telah lengkap ditandatangani oleh semua pihak bertanggungjawab.

Sekian, Terima Kasih

TECHNICAL CSG ENGINEERING CONSULTANTS SDN BHD 202201010573 (1456270-H)		
JOB REFER	2001	
03 OCT 2023		
RECEIVED	AM	PM
ACTION		

Ruj. Tuan : TCSG/H/2001/15/Sha
Ruj. Kami : IWK/C/SEL04/21/0279
Tarikh : 27-Sep-2023

Yang benar,



Ir. Mohamed Anwar Naik Mohd
Pengurus Kanan
Agensi Perakuan Pembetungan
Cawangan Negeri Selangor
Indah Water Konsortium Sdn Bhd
WMHC

Ruj. Tuan : TCSG/H/2001/15/Sha

Ruj. Kami : IWK/C/SEL04/21/0279

Tarikh : 27-Sep-2023

Salinan Kepada:

1. SURUHANJAYA PERKHIDMATAN AIR NEGARA.

Ground Floor, Prima Avenue 8, Block 3508
Jalan Teknokrat 6
63000 Cyberjaya
SELANGOR
(u.p.: Pengarah Wilayah Tengah)

2. TECHNICAL CSG ENGINEERING CONSULTANTS SDN BHD



23-2 Jalan Sungai Burung
Z32/Z Bukit Rimau
40460 Shah Alam
Selangor

3. INDAH WATER KONSORTIUM SDN. BHD.

Lot 58197
Jalan Pantai Permai 1
59200 Pantai Dalam
Wilayah Persekutuan Kuala Lumpur
(u.p.: Pengurus Kanan Unit Perancangan Wilayah Tengah)

4. INDAH WATER KONSORTIUM SDN. BHD.

Loji Rawatan Kumbahan (Lot 14102)
Persiaran Gerbang Utama, Bukit Jelutong
40000 Shah Alam
Selangor Darul Ehsan

5. INDAH WATER KONSORTIUM SDN. BHD.

Tingkat 18, No. 1
Jalan Damansara
60000 Kuala Lumpur
(u.p.: Pengurus Besar, Jabatan Pelanggan, Pengebilan & Pemungutan)

UNDANG-UNDANG KECIL BANGUNAN SERAGAM SELANGOR 1986

BORANG G 15

PERAKUAN BERPERINGKAT : LOJI RAWATAN PEMBETUNGAN

[undang-undang kecil 25 atau 27]

Tajuk Projek:

**TAMBAHAN DAN PINDAAN KEPADA SEBUAH GEREJA DUA TINGKAT
SEDIA ADA DAN SATU UNIT TEMPAT PEMBUANGAN SAMPAH DI NO.7,
PERSIARAN ANGERIK VANILLA, SEKSYEN 31, 40460 SHAH ALAM,
SELANGOR DARUL EHSAN. UNTUK TETUAN: THE SECRETARY OF
THE TRUSTEES OF THE METHODIST CHURCH IN MALAYSIA.**

- *1. Kami memperakui bahawa kami telah mengawasi dan/atau menjalankan pembinaan dan penyiapan kerja-kerja loji rawatan pembetungan dan bahawa sepanjang pengetahuan dan kepercayaan kami kerja-kerja itu adalah mengikut pelan yang diluluskan No. Ruj.:..... dan bahawa kami menerima tanggungjawab sepenuhnya ke atas pembinaan dan penyiapan kerja-kerja loji rawatan pembetungan itu.

	Nama (<i>Perseorangan</i>)	# No. Pendaftaran	Tandatangan
(a)	Kontraktor _____ Tred	+ (_____)	(Tarikh: _____)
(b)	**Orang yang _____ mengemukakan	(Lembaga Jurutera Malaysia)	(Tarikh: _____)

ATAU

- *2. Saya memperakui bahawa borang ini tidak berkaitan.



Ar. Chan Weng Cheong
ARKITEK
No. Pendaftaran LAM : A/C 155

(Orang utama yang mengemukakan)

- + Badan kawal selia yang berkaitan
- # No.K.P., jika tiada badan yang berkaitan berkenaan dengan pendaftaran
- ** Surat Pengesahan daripada *Jabatan Perkhidmatan Pembetungan/Indah Water Konsortium hendaklah dilampirkan
- * Potong mana-mana yang tidak berkenaan.

UNDANG-UNDANG KECIL BANGUNAN SERAGAM SELANGOR 1986

BORANG G 16

PERAKUAN BERPERINGKAT : SISTEM BEKALAN ELEKTRIK LUARAN
[undang-undang kecil 25 atau 27]

Tajuk Projek:

**TAMBAHAN DAN PINDAAN KEPADA SEBUAH GEREJA DUA TINGKAT
SEDIA ADA DAN SATU UNIT TEMPAT PEMBUANGAN SAMPAH DI NO.7,
PERSIARAN ANGERIK VANILLA, SEKSYEN 31, 40460 SHAH ALAM,
SELANGOR DARUL EHSAN. UNTUK TETUAN: THE SECRETARY OF
THE TRUSTEES OF THE METHODIST CHURCH IN MALAYSIA.**

- *1. Kami memperakui bahawa kami telah mengawasi dan/atau menjalankan pembinaan dan penyiapan sistem bekalan elektrik luaran dan bahawa sepanjang pengetahuan dan kepercayaan kami kerja-kerja itu adalah mengikut pelan yang diluluskan No. Ruj..... dan bahawa kami menerima tanggungjawab sepenuhnya ke atas pembinaan dan penyiapan sistem bekalan elektrik luaran itu.

	Nama (<i>Perseorangan</i>)	# No. Pendaftaran	Tandatangan
(a)	^Kontraktor _____ Tred _____ (<i>Orang yang kompeten</i>)	(<i>Suruhanjaya Tenaga</i>)	(<i>Tarikh:</i> _____)
(b)	**Orang yang _____ mengemukakan	(<i>Lembaga Jurutera Malaysia</i>)	(<i>Tarikh:</i> _____)

ATAU

- *2. Saya memperakui bahawa borang ini tidak berkaitan.



Ar. Chan Weng Cheong
ARKITEK

No. Pendaftaran LAM : A/C 155

(*Orang utama yang mengemukakan*)

- # No.K.P., jika tiada badan yang berkaitan berkenaan dengan pendaftaran
^ Tidak berkaitan jika kerja-kerja dijalankan oleh Tenaga Nasional Berhad
** Surat Pengesahan daripada Tenaga Nasional Berhad bahawa bekalan kuasa elektrik telah sedia untuk pemasangan hendaklah dilampirkan
* Potong mana-mana yang tidak berkenaan.

UNDANG-UNDANG KECIL BANGUNAN SERAGAM SELANGOR 1986

BORANG G 17

PERAKUAN BERPERINGKAT : JALAN DAN PARIT

[undang-undang kecil 25 atau 27]

Tajuk Projek:

**TAMBAHAN DAN PINDAAN KEPADA SEBUAH GEREJA DUA TINGKAT
SEDIA ADA DAN SATU UNIT TEMPAT PEMBUANGAN SAMPAH DI NO.7,
PERSIARAN ANGERIK VANILLA, SEKSYEN 31, 40460 SHAH ALAM,
SELANGOR DARUL EHSAN. UNTUK TETUAN: THE SECRETARY OF
THE TRUSTEES OF THE METHODIST CHURCH IN MALAYSIA.**

- *1. Kami memperakui bahawa kami telah mengawasi dan/atau menjalankan pembinaan dan penyiapan kerja-kerja jalan dan parit dan bahawa sepanjang pengetahuan dan kepercayaan kami kerja-kerja itu adalah mengikut *pelan yang diluluskan/ Pelan yang Dideposit No. Ruj.:..... dan bahawa kami menerima tanggungjawab sepenuhnya ke atas pembinaan dan penyiapan kerja-kerja jalan dan parit itu.

Nama (<i>Perseorangan</i>)	# No. Pendaftaran	Tandatangan
(a) Kontraktor _____	(<i>Lembaga Pembangunan Industri Pembinaan</i>)	(Tarikh: _____)
(b) +Orang yang _____ mengemukakan	(<i>Lembaga Jurutera Malaysia</i>)	(Tarikh: _____)

ATAU

- *2. Saya memperakui bahawa borang ini tidak berkaitan.



Ar. Chan Weng Cheong
ARKITEK

No. Pendaftaran LAM : A/C 155

(Orang utama yang mengemukakan)

No.K.P., jika tiada badan yang berkaitan berkenaan dengan pendaftaran

+ Surat Pengesahan daripada * pihak berkuasa tempatan yang berkaitan/Jabatan Kerja Raya hendaklah dilampirkan. Jika orang yang mengemukakan tidak menerima Surat Pengesahan dalam masa 14 hari dari tarikh permohonan, Surat Pengesahan hendaklah disifatkan telah diberikan.

* Potong mana-mana yang tidak berkenaan.

UNDANG-UNDANG KECIL BANGUNAN SERAGAM SELANGOR 1986

BORANG G 18

PERAKUAN BERPERINGKAT : LAMPU JALAN

[undang-undang kecil 25 atau 27]

Tajuk Projek:

**TAMBAHAN DAN PINDAAN KEPADA SEBUAH GEREJA DUA TINGKAT
SEDIA ADA DAN SATU UNIT TEMPAT PEMBUANGAN SAMPAH DI NO.7,
PERSIARAN ANGERIK VANILLA, SEKSYEN 31, 40460 SHAH ALAM,
SELANGOR DARUL EHSAN. UNTUK TETUAN: THE SECRETARY OF
THE TRUSTEES OF THE METHODIST CHURCH IN MALAYSIA.**

- *1. Kami memperakui bahawa kami telah mengawasi dan/atau menjalankan pembinaan dan penyiapan kerja-kerja lampu jalan dan bahawa sepanjang pengetahuan dan kepercayaan kami kerja-kerja itu adalah mengikut *pelan yang diluluskan/Pelan yang Dideposit No. Ruj.:..... dan bahawa kami menerima tanggungjawab sepenuhnya ke atas pembinaan dan penyiapan kerja-kerja lampu jalan itu.

Nama (<i>Perseorangan</i>)	# No. Pendaftaran	Tandatangan
(a) Kontraktor _____ Tred _____ (<i>Orang yang kompeten</i>)	_____ (<i>Suruhanjaya Tenaga</i>)	_____ (<i>Tarikh:</i> _____)
(b) *Orang yang _____ mengemukakan _____	_____ (<i>Lembaga Jurutera Malaysia</i>)	_____ (<i>Tarikh:</i> _____)

ATAU

- *2. Saya memperakui bahawa borang ini tidak berkaitan.



Ar. Chan Weng Cheong
ARKITEK

No. Pendaftaran LAM : A/C 155

(*Orang utama yang mengemukakan*)

No.K.P., jika tiada badan yang berkaitan berkenaan dengan pendaftaran

* Potong mana-mana yang tidak berkenaan.

UNDANG-UNDANG KECIL BANGUNAN SERAGAM SELANGOR 1986

BORANG G 19

PERAKUAN BERPERINGKAT : PARIT LUARAN UTAMA

[undang-undang kecil 25 atau 27]

Tajuk Projek:

**TAMBAHAN DAN PINDAAN KEPADA SEBUAH GEREJA DUA TINGKAT
SEDIA ADA DAN SATU UNIT TEMPAT PEMBUANGAN SAMPAH DI NO.7,
PERSIARAN ANGERIK VANILLA, SEKSYEN 31, 40460 SHAH ALAM,
SELANGOR DARUL EHSAN. UNTUK TETUAN: THE SECRETARY OF
THE TRUSTEES OF THE METHODIST CHURCH IN MALAYSIA.**

- *1. Kami memperakui bahawa kami telah mengawasi dan/atau menjalankan pembinaan dan penyiapan kerja-kerja parit luaran utama dan bahawa sepanjang pengetahuan dan kepercayaan kami kerja-kerja itu adalah mengikut pelan yang diluluskan No. Ruj.:..... dan bahawa kami menerima tanggungjawab sepenuhnya ke atas pembinaan dan penyiapan kerja-kerja parit luaran utama itu.

Nama (<i>Perseorangan</i>)	# No. Pendaftaran	Tandatangan
(a) Kontraktor _____	(Lembaga Pembangunan Industri Pembinaan)	(Tarikh: _____)
(b) *Orang yang mengemukakan _____	(Lembaga Jurutera Malaysia)	(Tarikh: _____)

ATAU

- *2. Saya memperakui bahawa borang ini tidak berkaitan.



Ar. Chan Weng Cheong

ARKITEK

No. Pendaftaran LAM : A/C 155

(Orang utama yang mengemukakan)

No.K.P., jika tiada badan yang berkaitan berkenaan dengan pendaftaran

* Potong mana-mana yang tidak berkenaan.

UNDANG-UNDANG KECIL BANGUNAN SERAGAM SELANGOR 1986

BORANG G 20

PERAKUAN BERPERINGKAT : TELEKOMUNIKASI

[undang-undang kecil 25 atau 27]

Tajuk Projek:

**TAMBAHAN DAN PINDAAN KEPADA SEBUAH GEREJA DUA TINGKAT
SEDIA ADA DAN SATU UNIT TEMPAT PEMBUANGAN SAMPAH DI NO.7,
PERSIARAN ANGERIK VANILLA, SEKSYEN 31, 40460 SHAH ALAM,
SELANGOR DARUL EHSAN. UNTUK TETUAN: THE SECRETARY OF
THE TRUSTEES OF THE METHODIST CHURCH IN MALAYSIA.**

- *1. Kami memperakui bahawa kami telah mengawasi dan/atau menjalankan pembinaan dan penyiapan kerja-kerja telekomunikasi dan bahawa sepanjang pengetahuan dan kepercayaan kami kerja-kerja itu adalah mengikut pelan yang diluluskan/ Pelan yang Dideposit No. Ruj.:..... dan bahawa kami menerima tanggungjawab sepenuhnya ke atas pembinaan dan penyiapan kerja-kerja telekomunikasi itu.

	Nama (<i>Perseorangan</i>)	# No. Pendaftaran	Tandatangan
(a)	Kontraktor _____ Tred _____	_____ + (_____)	_____ (Tarikh: _____)
(b)	*Orang yang _____ mengemukakan _____	_____ (Lembaga Jurutera Malaysia)	_____ (Tarikh: _____)

ATAU

- *2. Saya memperakui bahawa borang ini tidak berkaitan.



Ar. Chan Weng Cheong
ARKITEK

No. Pendaftaran LAM : A/C 155

(Orang utama yang mengemukakan)

- + Badan kawal selia yang berkaitan
No.K.P., jika tiada badan yang berkaitan berkenaan dengan pendaftaran
* Potong mana-mana yang tidak berkenaan.

UNDANG-UNDANG KECIL BANGUNAN SERAGAM SELANGOR 1986

BORANG G 21

PERAKUAN BERPERINGKAT : PANDANGAN DARAT

[undang-undang kecil 25 atau 27]

Tajuk Projek:

**TAMBAHAN DAN PINDAAN KEPADA SEBUAH GEREJA DUA TINGKAT
SEDIA ADA DAN SATU UNIT TEMPAT PEMBUANGAN SAMPAH DI NO.7,
PERSIARAN ANGGERIK VANILLA, SEKSYEN 31, 40460 SHAH ALAM,
SELANGOR DARUL EHSAN. UNTUK TETUAN: THE SECRETARY OF
THE TRUSTEES OF THE METHODIST CHURCH IN MALAYSIA.**

- *1. Kami memperakui bahawa kami telah mengawasi dan/atau menjalankan pembinaan dan penyiapan kerja-kerja pandangan darat dan bahawa sepanjang pengetahuan dan kepercayaan kami kerja-kerja itu adalah mengikut pelan yang diluluskan No. Ruj..... dan bahawa kami menerima tanggungjawab sepenuhnya ke atas pembinaan dan penyiapan kerja-kerja pandangan darat itu .

	Nama (<i>Perseorangan</i>)	#No. Pendaftaran	Tandatangan
(a)	Kontraktor Tred	+ ()	(Tarikh:)
(b)	*Arkitek/ Arkitek Pandangan Darat	+ ()	(Tarikh:)

ATAU

- *2. Saya memperakui bahawa borang ini tidak berkaitan.



Ar. Chan Weng Cheong

ARKITEK

No. Pendaftaran LAM : A/C 155

(Orang utama yang mengemukakan)

+ Badan kawal selia berkaitan

No.K.P., jika tiada badan yang berkaitan berkenaan dengan pendaftaran

* Potong mana-mana yang tidak berkenaan.