



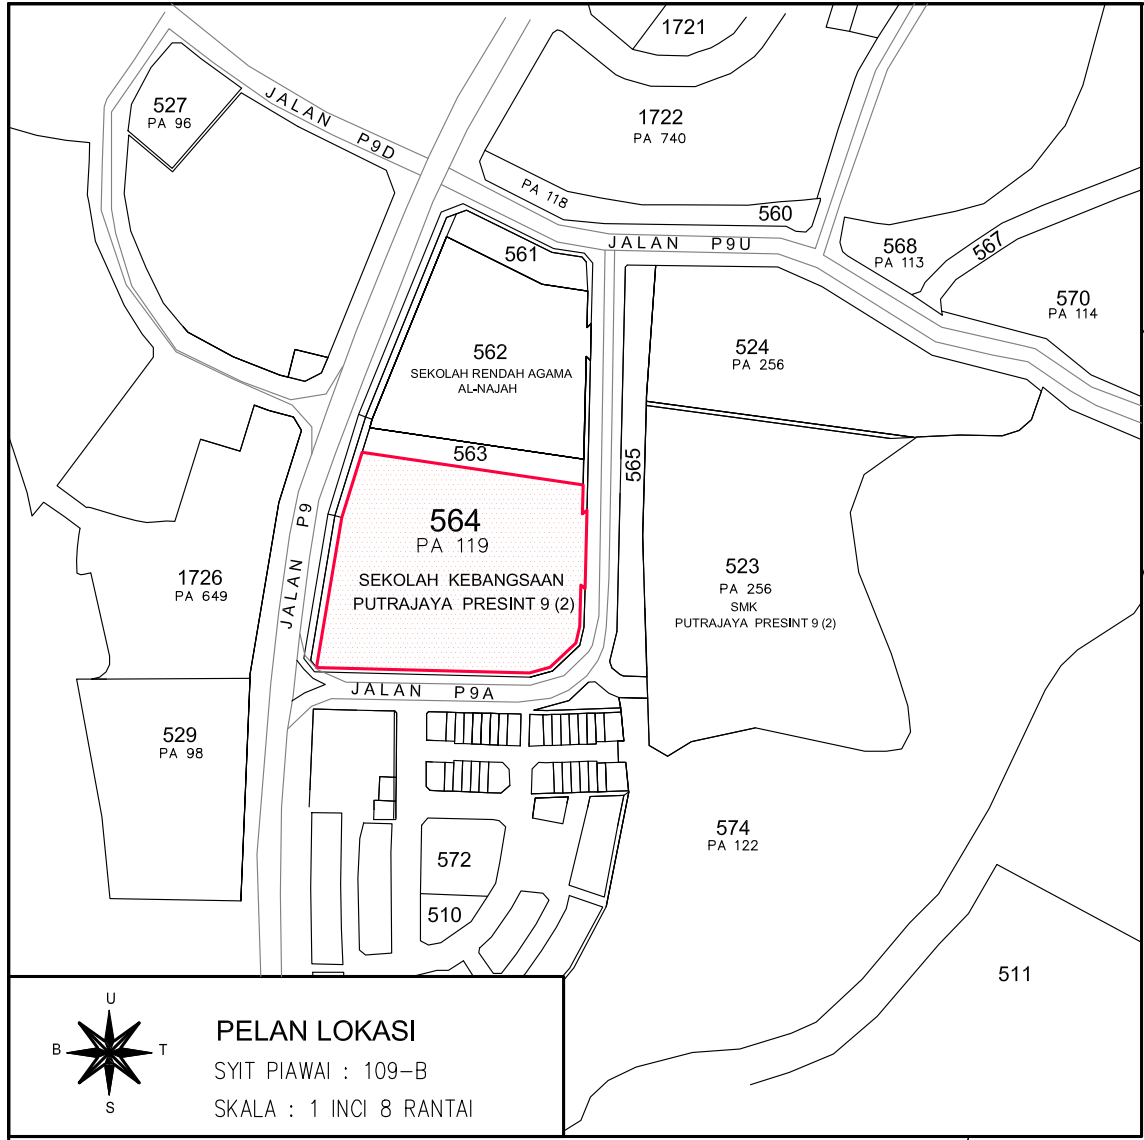

PELAN LOKASI
SYT PIAWAI : 109-B
SKALA : 1 INCI B RANTAI

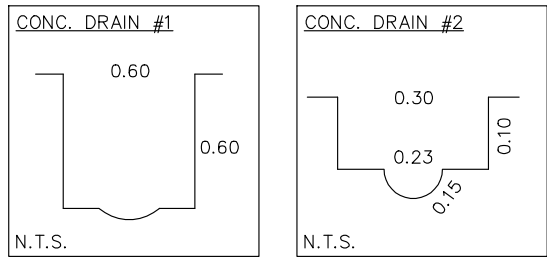

1726
PA 649
APARTMENT PRESINT 9

TBM F3402
Nail On Top Of Kerb
RL: 37.277m

529
PA 98
DEPOH PUTRAJAYA

PT 1442
STESEN MINYAK
PETRONAS

430
PA 254

431

432

433

434

435

436

437

438

439

440

441

442

443

444

445

446

447
PA 254

JALAN P9A/5

462
PA 254

461

460

459

458

457

456
PA 254

455
PA 254

454

453

452


451

450

449

448
PA 254

574
PA 122

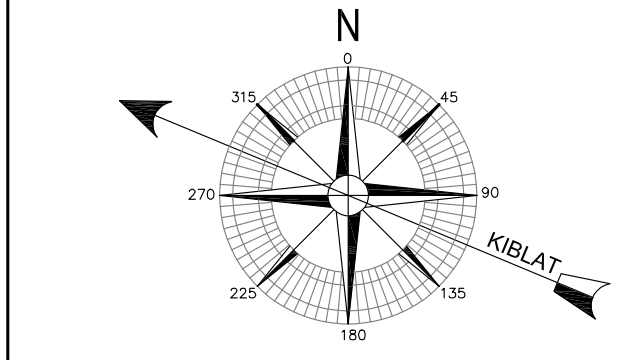

SKALA 1 : 500

TAJUK PELAN :

UKURAN BUTIRAN DAN TOPOGRAFI
DI ATAS SEBAHGIAN LOT 564
SEKOLAH KEBANGSAAN
PUTRAJAYA PRESINT 9 (2)
WILAYAH PERSEKUTUAN
PUTRAJAYA

NOTA :

- SEMUA UKURAN ADALAH DALAM METER.
- KOORDINAT YANG DITUNJUKKAN ADALAH BERDASARKAN GDM2000 CASSINI-SOLDNER WILAYAH PERSEKUTUAN PUTRAJAYA.
- BERING DAN JARAK LOT 564 ADALAH BERDASARKAN PA 119
- ARAS LARAS ADALAH BERDASARKAN BM B62032 (RL= 38.638 m) DI KIRI JALAN SALAK TINGGI, CYBERJAYA. DI LALUAN MOTOSKAL, BERDEKATAN PAPAN TANDA BESAR (KL, PUTRAJAYA, SHAH ALAM, PUCHONG, KAJANG, SEREMBAN).

PETUNJUK :

- | | |
|------------------------------|--------------------------|
| ● BKL : OLD CONCRETE MARK | CPL : CABLE PIPELINE TNB |
| ● pkL : OLD NAIL | PB : PETAK BUNGA |
| ○ LP : LAMP POST | ○ RS : ROAD SIGNAGE |
| □ MHJPP : JPP MANHOLE | □ SUMP |
| □ MHK : KUMBAHAN MANHOLE | □ TREE |
| □ MHTL : TELEKOM MANHOLE | □ SLAB |
| □ MHJBA : JBA MANHOLE | □ ROAD METAILED |
| △ GSM : GAS MARKER | △ BUILDING |
| △ JBM : JBA METER | △ TOP WALL |
| △ LVM : LARGE VOLTAGE MARKER | △ WALL FENCE |
| △ HY : HYDRANT | △ WALKWAY |
| △ BV : BOMBA VALVE | △ ROAD PAVEMENT |
| △ PM : POST MARKER | △ CHAIN LINK FENCE |
| △ TBM : TEMPORARY BENCHMARK | △ STEEL FENCE |

DIUKUR OLEH : FOO 13 OKT 2020

DILUKIS OLEH : FAIZAH 14 OKT 2020

DIKEMASKINI OLEH : FAIZAH 16 OKT 2020

DISEMAK OLEH : LOH

JURUKUR TANAH BERLESEN

Sr LOH SOW KAM
JURUKUR TANAH BERLESEN
DIBAWAH AKTA 458 (DISEMAK 1991)
B. LAND SURVEYING (HONS) UTM, MRISM, MAALS

JURUKUR BANDARDESA SDN BHD (1325406-T)
(DAHULUNYA DIKENALI SEBAGAI JURUKUR BANDARDESA)

NO.17-3, JALAN USJ 9/5Q
SUBANG BUSINESS CENTRE
47620 SUBANG JAYA
SELANGOR DARUL EHSAN
TEL : 603-8023 0963, 8023 0968
FAX : 603-8023 0962
email : bandardesa@yahoo.com

NO. PELAN : JBD / WP / 256 / SK9 / NF / TP-2