1

No. Fail SEL 561 Rawang Andara. **Rajah di muka** _____

Stesen	BEARING / SUDUT			Dari Stn.	GARISAN	Ke Stn.	Sudut Pugak (±)	Jarak	Suhu 16/8/19	Jarak Antara Tupang	Jarak Muktamat
	Penyilang Kiri	Penyilang Kanan	Purata		Bearing Muktamat						
	Datum	Daripada		2	123 38 27	1	4	79.317			79.317
				ptB	Az Ak.	ptB					
					Dgn GPS						
2	303 38 27	123 38 27	36 19 01	1	36 19 01	3	4	93.479			93.479
1											
3	36 19 01	216 19 01									
	308				308						
2-4	128 49 23			2	128 49 23	4	4	119.380		BtL	119.380
2-5	262 17 45			2	262 17 45	5	4	11.786		BtL	11.786
3-6	270 31 52			3	270 31 52	6	4	36.639		AgtL	36.639
3-7	311 38 51			3	311 38 51	7	4	31.327		AgtL	31.327
	Demarcate.										
3-8	165 39 33	4.917	AB								
3-9	233 49 15	16.263	AB								
3-10	242 58 18	22.705	AB								

No. Fail _____ **Rajah di muka** _____

Stesen	BEARING / SUDUT			Dari Stn.	GARISAN	Ke Stn.	Sudut Pugak (±)	Jarak	Suhu	Jarak Antara Tupang	Jarak Muktam
	Penyilang Kiri	Penyilang Kanan	Purata		Bearing Muktamat						

DAERAH GOMBAK
BANDAR RAWANG.
TANPA SKALA

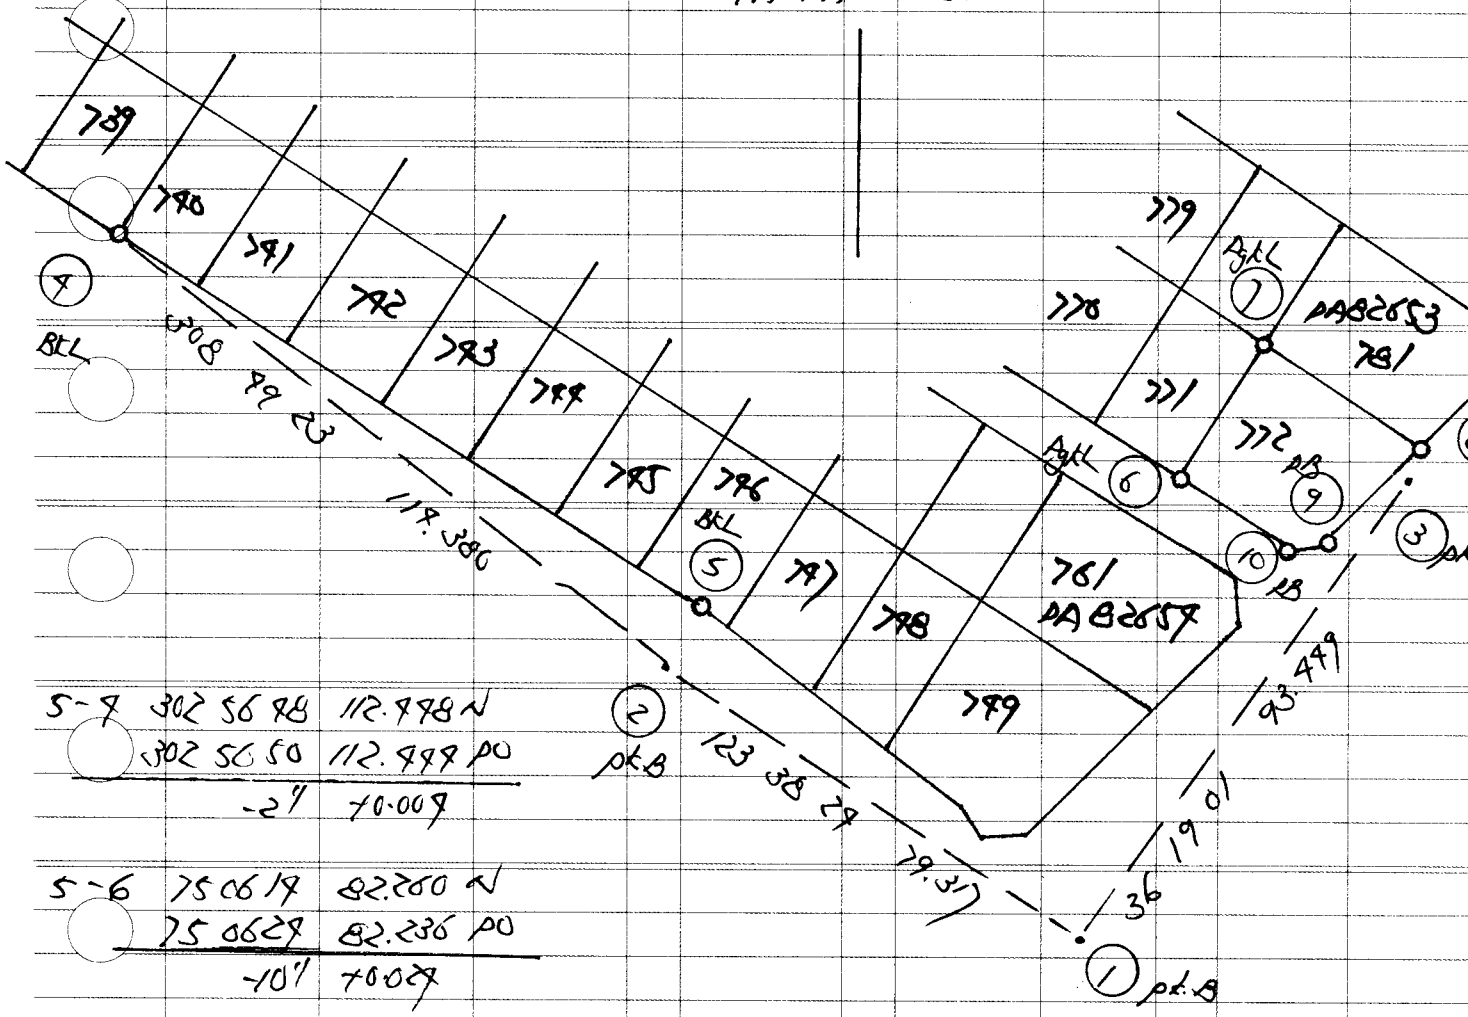

5-7 302 56 48 112.448 N
302 56 50 112.449 PO
-2" +0.001

5-6 75 06 19 82.260 N
75 06 29 82.236 PO
-10" +0.024