

Andan Indah.

No. Fail

SEL308 Ampang.

Rajah di muka

[illegible]

[illegible]

Rajah di muka


[illegible]

DAERAH HUKU LANGAT

BAHARU AMPANG
Stesen
SUDUT
Perwilang Kanan
S17 BCU

Rajah di muka

BELO Dari	GARISAN	Ke	Sudut Pugak	Jarak	Suhu	Jarak Antara	Jarak Mukamat
Stn.	Bearing Mukamat	Stn.	(±)		Tupang		

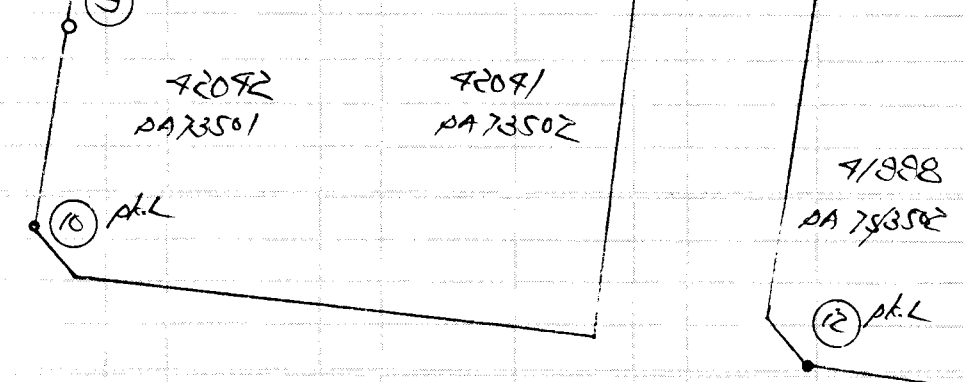

CERAPAN MATAHARI BAGI AZIMUT

Penilik Koo Chee Yong Hari Sabtu Tarikh 12/5/07 Bulan Tahun

Stesen 2 T.R. 1 B.K. Ms. Tiodolait (Jenis) I Bah. Aras Ufuk - a

Formula:

$$\text{Kosain AZIMUT} = \frac{\text{Kos P} - \text{Sain } \phi \text{ Sain } \alpha}{\text{Kos } \phi \text{ Kos } \alpha}$$

SEC 308 Ampang Vacant Land.

$$\text{Pembetulan Aras} = \frac{a}{8} (\pm R - \pm L) \text{ tenjen } \alpha$$

Waktu			Ufuk			Gelem-bong		Pugak			Bila waktu jam tangan tidak dalam lingkungan 3 minit daripada waktu piawai Hitung waktu umum.	W.U. - $12^J + W.T.K. - G. Bujur - E$								
J	m					Ki	Ka						12 ^J	00 ^m						
		P.Ki	T.R.	19	00	00														
			⊕	73	27	36		66	02	30										
			⊖	72	48	20		65	58	12										
		P.Ka	⊖	252	48	42		299	10	09										
			⊕	253	23	01		299	19	27										
Purata ①		T.R.																		
J	m																			
8	48							27	05	58										
		Purata Ke matahari		73	06	25			1	51										
		Purata Ke TR						27	09	07										
J	m	P.Ki	T.R.	7																
			⊕	73	22	28		65	09	21										
			⊖	72	47	10		65	07	42										
		P.Ka	⊖	252	46	25		299	23	15										
			⊕	253	20	56		299	37	23										
Purata ②		T.R.																		
J	m																			
								27	29	07										
		Purata Ke matahari		73	07	25			1	49										
		Purata Ke TR						27	27	20										
Kordinat Origin U/φ			55061			m			Kordinat Origin /B			21759			m					
Stesen /S			7592			m			Stesen T/φ			6917			m					
Jumlah/Sel. /S			60503			m			Jumlah/Sel. T/φ			28176			m					
Jumlah/Sel. × 0.03256 ±			0			32			50			Sel. G. Bujur - $\frac{\text{Jum. Sel.}}{\text{Sel.}} \times 0.03246 \pm$			15'15"					
G. Lintang Origin U			3			40			49			Sel. G. Bujur × Sain G. Lintang -								
G. Lintang Stesen U			3			07			59			T (-) / B (+) Tirusan -			50'					
P.Ki -			Penyilang Kiri						T.R. -			Tanda Rujuk			W.U. -			Waktu Umum		
P.Ka -			Penyilang Kanan						Sel -			Selisih			W.T.K. -			Waktu Tempatan Ketara		

Tilikan ①

Tilikan ②

Penilikan ①

Penilikan ②

Sudutistiwa pada () jam U.T. U/φ

Selisih ± 7.38

Biasan & Bedalihat

Tinjau Dilaras

G. Lintang - φ

Tinjau dilaras - o

Azimut Matahari yang dikira

Azimut (Purata ke matahari)

Selisih - Az - Tilikan

T.R. yang ditilik (Purata ke TR)

T.R. Sebenar (Sel+T.R. yang ditilik)

Aras ±

Biasan & Bedalihat

Tinjau Dilaras

Bearing Gerid T.R.

Purata Bg Gerid T.R.

Ditilik oleh

Dihitung oleh

Tarikh

17 33 27

12/5/07

12/5/07

12/5/07

12/5/07

12/5/07

37


Pandangan Belakang	Pandangan Antara	Pandangan Hadapan	Naik	Turun	Aras Yang Dilaras	Jarak	catatan

F101
 F1171
 F1170
 F1172
 F1173
