

No. Fail

Rajah di muka

[illegible]

Rajah di muka

[illegible]

No. Fail

Rajah di muka

No. Fail

Rajah di muka

Stesen

Penyilang Kiri

BEARING / SUDUT

Penyilang Kanan

Purata

Dari Stn.

GARISAN

Bearing Muklumat

Ke Stn.


Sudut Pukak ($\pm$)

Jarak

Suhu

Jarak Antara Tupang

Jarak Muklumat

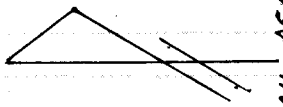


WILAYAH PERSEKUTUAN
BANDAR KUAKA CUNIPYU
SEKSYEN 89A
TANDA SKALA

0557

159
AA 23012

6-18 13 21 11 226.573 ~
13 20 39 226.598 PO
732' -0.025

6-9 356 20 37 80.997 ~
356 20 20 80.998 PO
717' -0.007

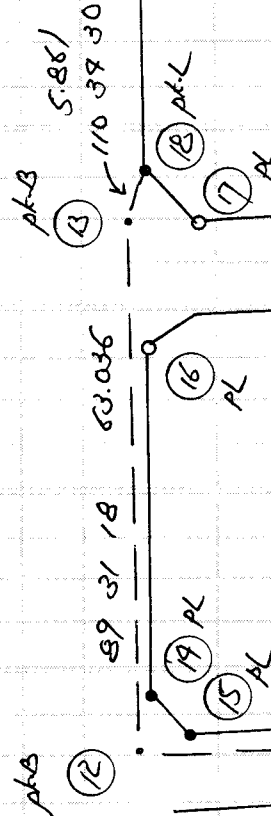

152

286

357 22

No. Fail

Rajah di muka

Stesen	BEARING / SUDUT			Dari Stn.	GARISAN	Ke Stn.	Sudut Pugak (±)	Jarak	Suhu	Jarak Antara Tupang	Jarak Mukamat
	Penyilang Kiri	Penyilang Kanan	Purata								

170

171

250

249

247

248

AA 11795

241

AA 106916



CERAPAN MATAHARI BAGI AZIMUT

 Penilik Foo Chee Yong Harl Theranis Tarikh 6/9/07 Bulan 6/9/07 Tahun 2007

 Stesen 7 T.R. 11 B.K. Ms. Tiodolait (jenis) I Bah. Aras Ufuk - a

Formula:

$$\text{Kosain AZIMUT} = \frac{\text{Kos P} - \text{Sain } \phi \text{ Sain } \alpha}{\text{Kos } \phi \text{ Kos } \alpha}$$

WA091 Jln Ampang lot 288

$$\text{Pembetulan Aras} = \frac{a}{8} (\pm R - \pm L) \text{ tenjen } \alpha$$

Waktu		Ufuk			Gelem-bong		Pugak			Tilkan ①	Bila waktu jam tangan tidak dalam lingkungan 3 menit daripada waktu piawai Hitung waktu umum.			W.U. - 12 ^J + W.T.K. - G. Bujur - E		
J	m	P.Ki	T.R			Ki	Ka							12 ^J	00 ^m	
				358	30	16										
			⊕	87	15	58			73	07	02					
			⊕	83	73	01			72	55	77					
		P.Ka	⊕	283	73	11			287	13	20					
			⊕	287	16	37			287	19	21					
Purata ①		T.R		178	30	26										
J	m															
82									17	08	18	Purata Tinjau	Selisih ± -56		27	22
		Purata Ke matahari		89	59	71			2	72		Biasan & Bedalihat	Sudutistiwa pada waktu penilikan U/S	6	39	28
		Purata Ke TR							17	05	36	Tinjau Dilaras	Jarak kutub - P			
J	m	P.Ki	T.R													
			⊕	87	16	77			72	30	17		G. Lintang - ϕ			
			⊕	83	73	37			72	28	00		Tinjau dilaras - 0			
		P.Ka	⊕	283	73	77			287	72	18		Azimut Matahari yang dikira	87	00	76
			⊕	287	17	15			287	77	31		Azimut (Purata ke matahari)			
Purata ②		T.R											Selisih - Az - Tilkan		27	25
J	m												T.R yang ditilik (Purata ke TR)			
									17	08	27		T.R. Sebenar (Sel + T.R yang ditilik)	358	30	76
		Purata Ke matahari		87	00	21			2	36		Purata Tinjau	Aras ±			
		Purata Ke TR							17	05	78	Biasan & Bedalihat	Tirisan ±			
												Tinjau Dilaras	Bearing Gerid T.R.	358	29	02
Kordinat Origin U/S	55961	m	Kordinat Origin T/B	27759	m	Purata Bg. Gerid T.R.	358	03	01							
Stesen U/S	1669	m	Stesen T/B	2813	m											
Jumlah/Sel.	57630	m	Jumlah/Sel.	28072	m											
Jumlah/Sel. × 0.03256 ±	-	31	16	Sel. G. Bujur - Jum. Sel.	131											
G. Lintang Origin U	3	70	79	Sel. G. Bujur × Sain G. Lintang -												
G. Lintang Stesen U	3	09	33	T (-) / B (+) Tirisan	-	73										

 P.Ki. - Penyilang Kiri
 P.Ka. - Penyilang Kanan

 T.R. - Tanda Rujuk
 Sel. - Selisih

 W.U. - Waktu Umum
 W.T.K. - Waktu Tempatan Ketara

6/9/07

Tarikh *7th Aug 2009* Aras

Dibuat untuk

Daripada

Ke

0.30
7.5

Pandangan Belakang	Pandangan Antara	Pandangan Hadapan	Naik	Turun	Aras Yang Dilaras	Jarak	Catitan
1.196 (13.83)	0.905 (11.33)	1.795 (19.90)				78m F1283 not on top of wall 78m F1283	
1.207 (13.96)	0.743 (11.35)				39.098	F7	
1.575 (15.17)	1.783 (18.80)				39.892	78m F1283	
1.877 (16.06)	1.159 (13.80)				38.822	F8	
1.569 (15.15)	1.157 (13.80)				39.238	94	
0.554 (11.82)					39.928	F13	
1.005 (13.30)	1.865 (16.42)				70.993	78m F1287 not on top of 7th floor.	
1.798 (19.92)	1.361 (14.97)				39.632	F12	
1.680 (15.57)					39.276	94	
0.701	0.705				39.099	F7	
1.095 (13.83)					39.099	F7	
0.988 (11.28)	1.276 (14.09)				38.883	F11	
1.596 (15.24)	0.895 (12.98)					94	
0.758	0.758 (12.98)				70.082	94	
2.691	1.653					94	

