RUJUKAN	BEARING	JARAK
1	145°28'00"	15.522
2	243°48'50"	10.036
3	212°39'40"	5.857
4	311°36'20"	17.000
5	221°36'40"	18.452
6	123°12'00"	17.577
7	132°23'10"	13.336
8	135°30'10"	7.732
9	141°20'50"	4.925
10	231°20'30"	19.957

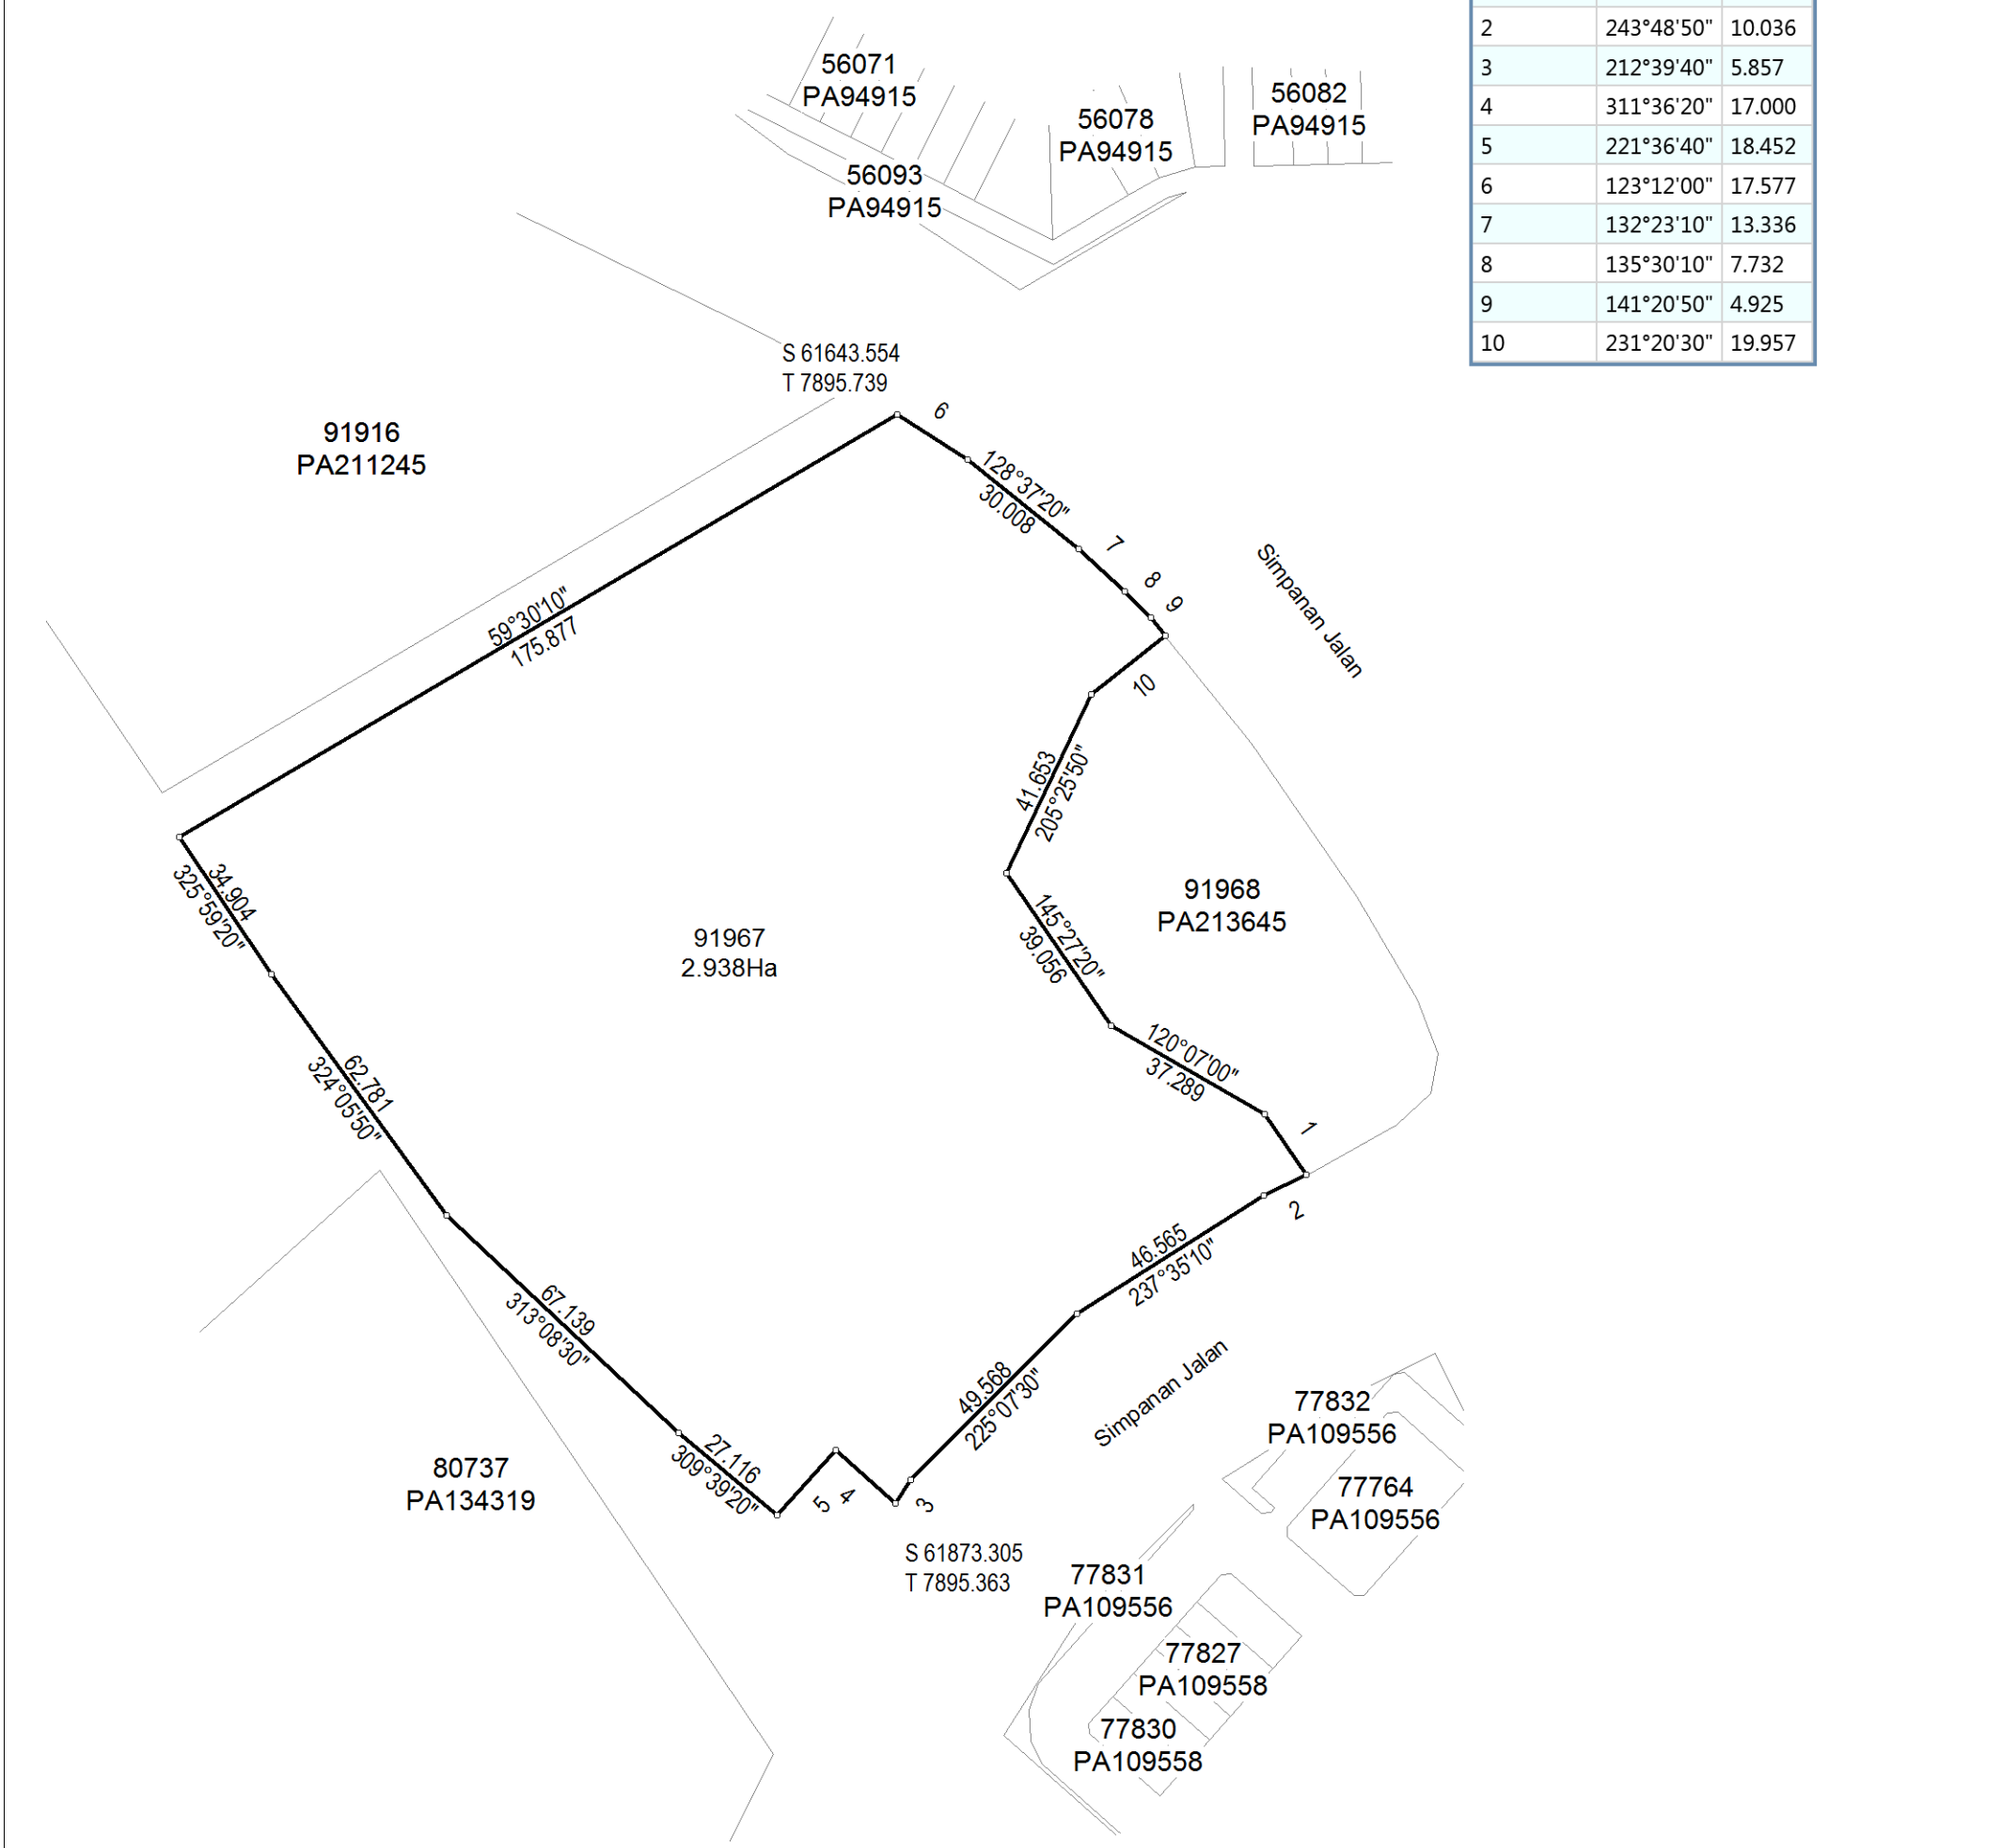

NOTA :

UKURAN SEMULA LOT 91967 (PA 213645)
UNTUK STRATA

Asas Koordinat GDM2000 Cassini-Soldner

NEGERI SELANGOR

DAERAH PETALING

MUKIM DAMANSARA

LOT 91967

DISEDIAKAN OLEH MOHD ZAMANI BIN MAT SALLEH

SKALA 1 : 1500

PETA KADASTER 84D

PA231715

"Saya NG SEE ENG seorang Juruukur Tanah Berlesen di bawah Akta Juruukur Tanah Berlesen 1958 (Akta 458) memperakui bahawa pengukuran dari mana pelan ini telah disediakan, telah dijalankan dan ditanda diatas tanah oleh saya atau dibawah arahan saya sendiri secara langsung di lapangan semata-mata mengikut Peraturan-peraturan Juruukur Tanah Berlesen, dan bahawa pelan ini secara tepat mewakili pengukuran yang telah disempurnakan pada 9 haribulan OKTOBER 2015.

Bahawa saya bertanggungjawab sepenuhnya ke atas salah betulnya ukuran ini.

Bertarikh 8 haribulan NOVEMBER 2016

Jurukur Tanah Yang Dilesen Di Bawah Akta 458"

FAIL UKUR PUBLSEL1277_2015

FAIL PEJ. TANAH

DILULUSKAN OLEH

SR MOHAMAD KAMALI BIN ADIMIN
PENGARAH UKUR DAN PEMETAAN SELANGOR

Tarikh: 17/11/2016