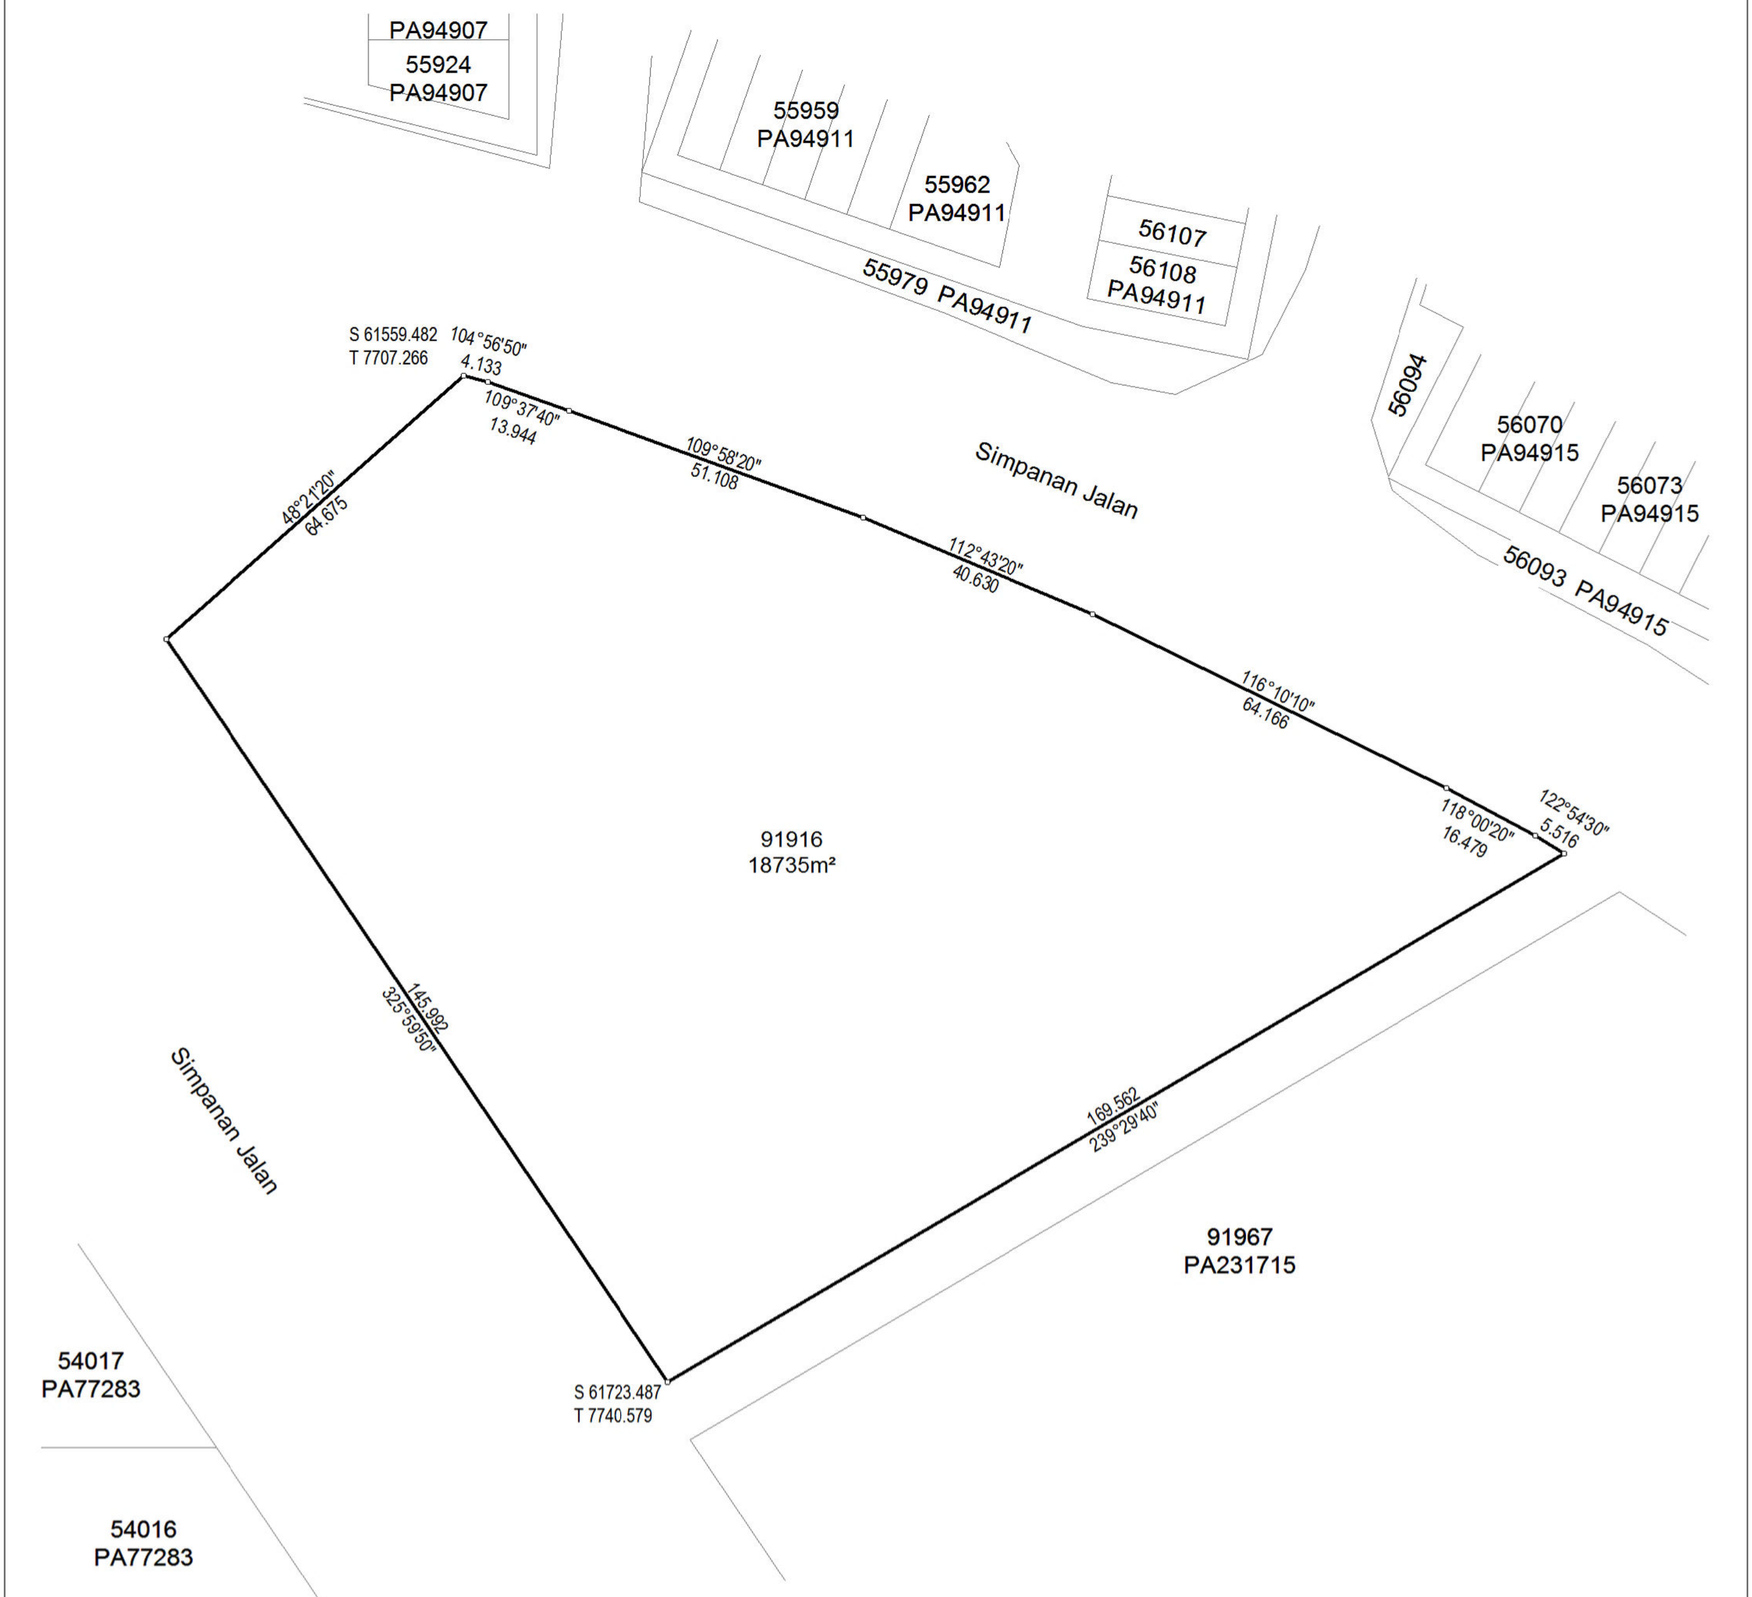

NOTA:
UKURAN SEMULA LOT 91916 (PA 211245)
UNTUK STRATA

Asas Koordinat GDM2000 Cassini-Soldner

NEGERI SELANGOR
DAERAH PETALING
MUKIM DAMANSARA
LOT 91916

DISEDIAKAN OLEH HAFFIZAL HAFFIZ BIN SAMSUDDIN

SKALA 1 : 1000

PETA KADASTER 84D

PA232332

Saya, ____H'NG KIM POR, MIS(M), M.A.A.L.S.____ seorang Juruukur Tanah yang dilesen di bawah Akta Juruukur Tanah Berlesen 1958 (Akta 458), memperakui bahawa pengukuran darimana pelan ini telah disediakan, telah dijalankan dan ditanda di atas tanah oleh saya atau dibawah arahan saya sendiri secara langsung di lapangan semata-mata mengikut Peraturan-peraturan Juruukur Tanah Berlesen, dan bahawa sebahagian pelan ini secara tepat mewakili pengukuran yang telah disempurnakan pada __02__ haribulan _____MEI_____ 20___16___

Bahawa saya bertanggungjawab sepenuhnya ke atas salah betulnya ukuran ini.

Bertarikh __17__ haribulan ____NOVEMBER____ 20__16__

Jurukur Tanah Yang Dilesen Di Bawah Akta 458

FAIL UKUR PUBLSEL508_2016

FAIL PEJ. TANAH

DILULUSKAN OLEH

SR MOHAMAD KAMALI BIN ADIMIN
PENGARAH UKUR DAN PEMETAAN SELANGOR

Tarikh: 18/11/2016