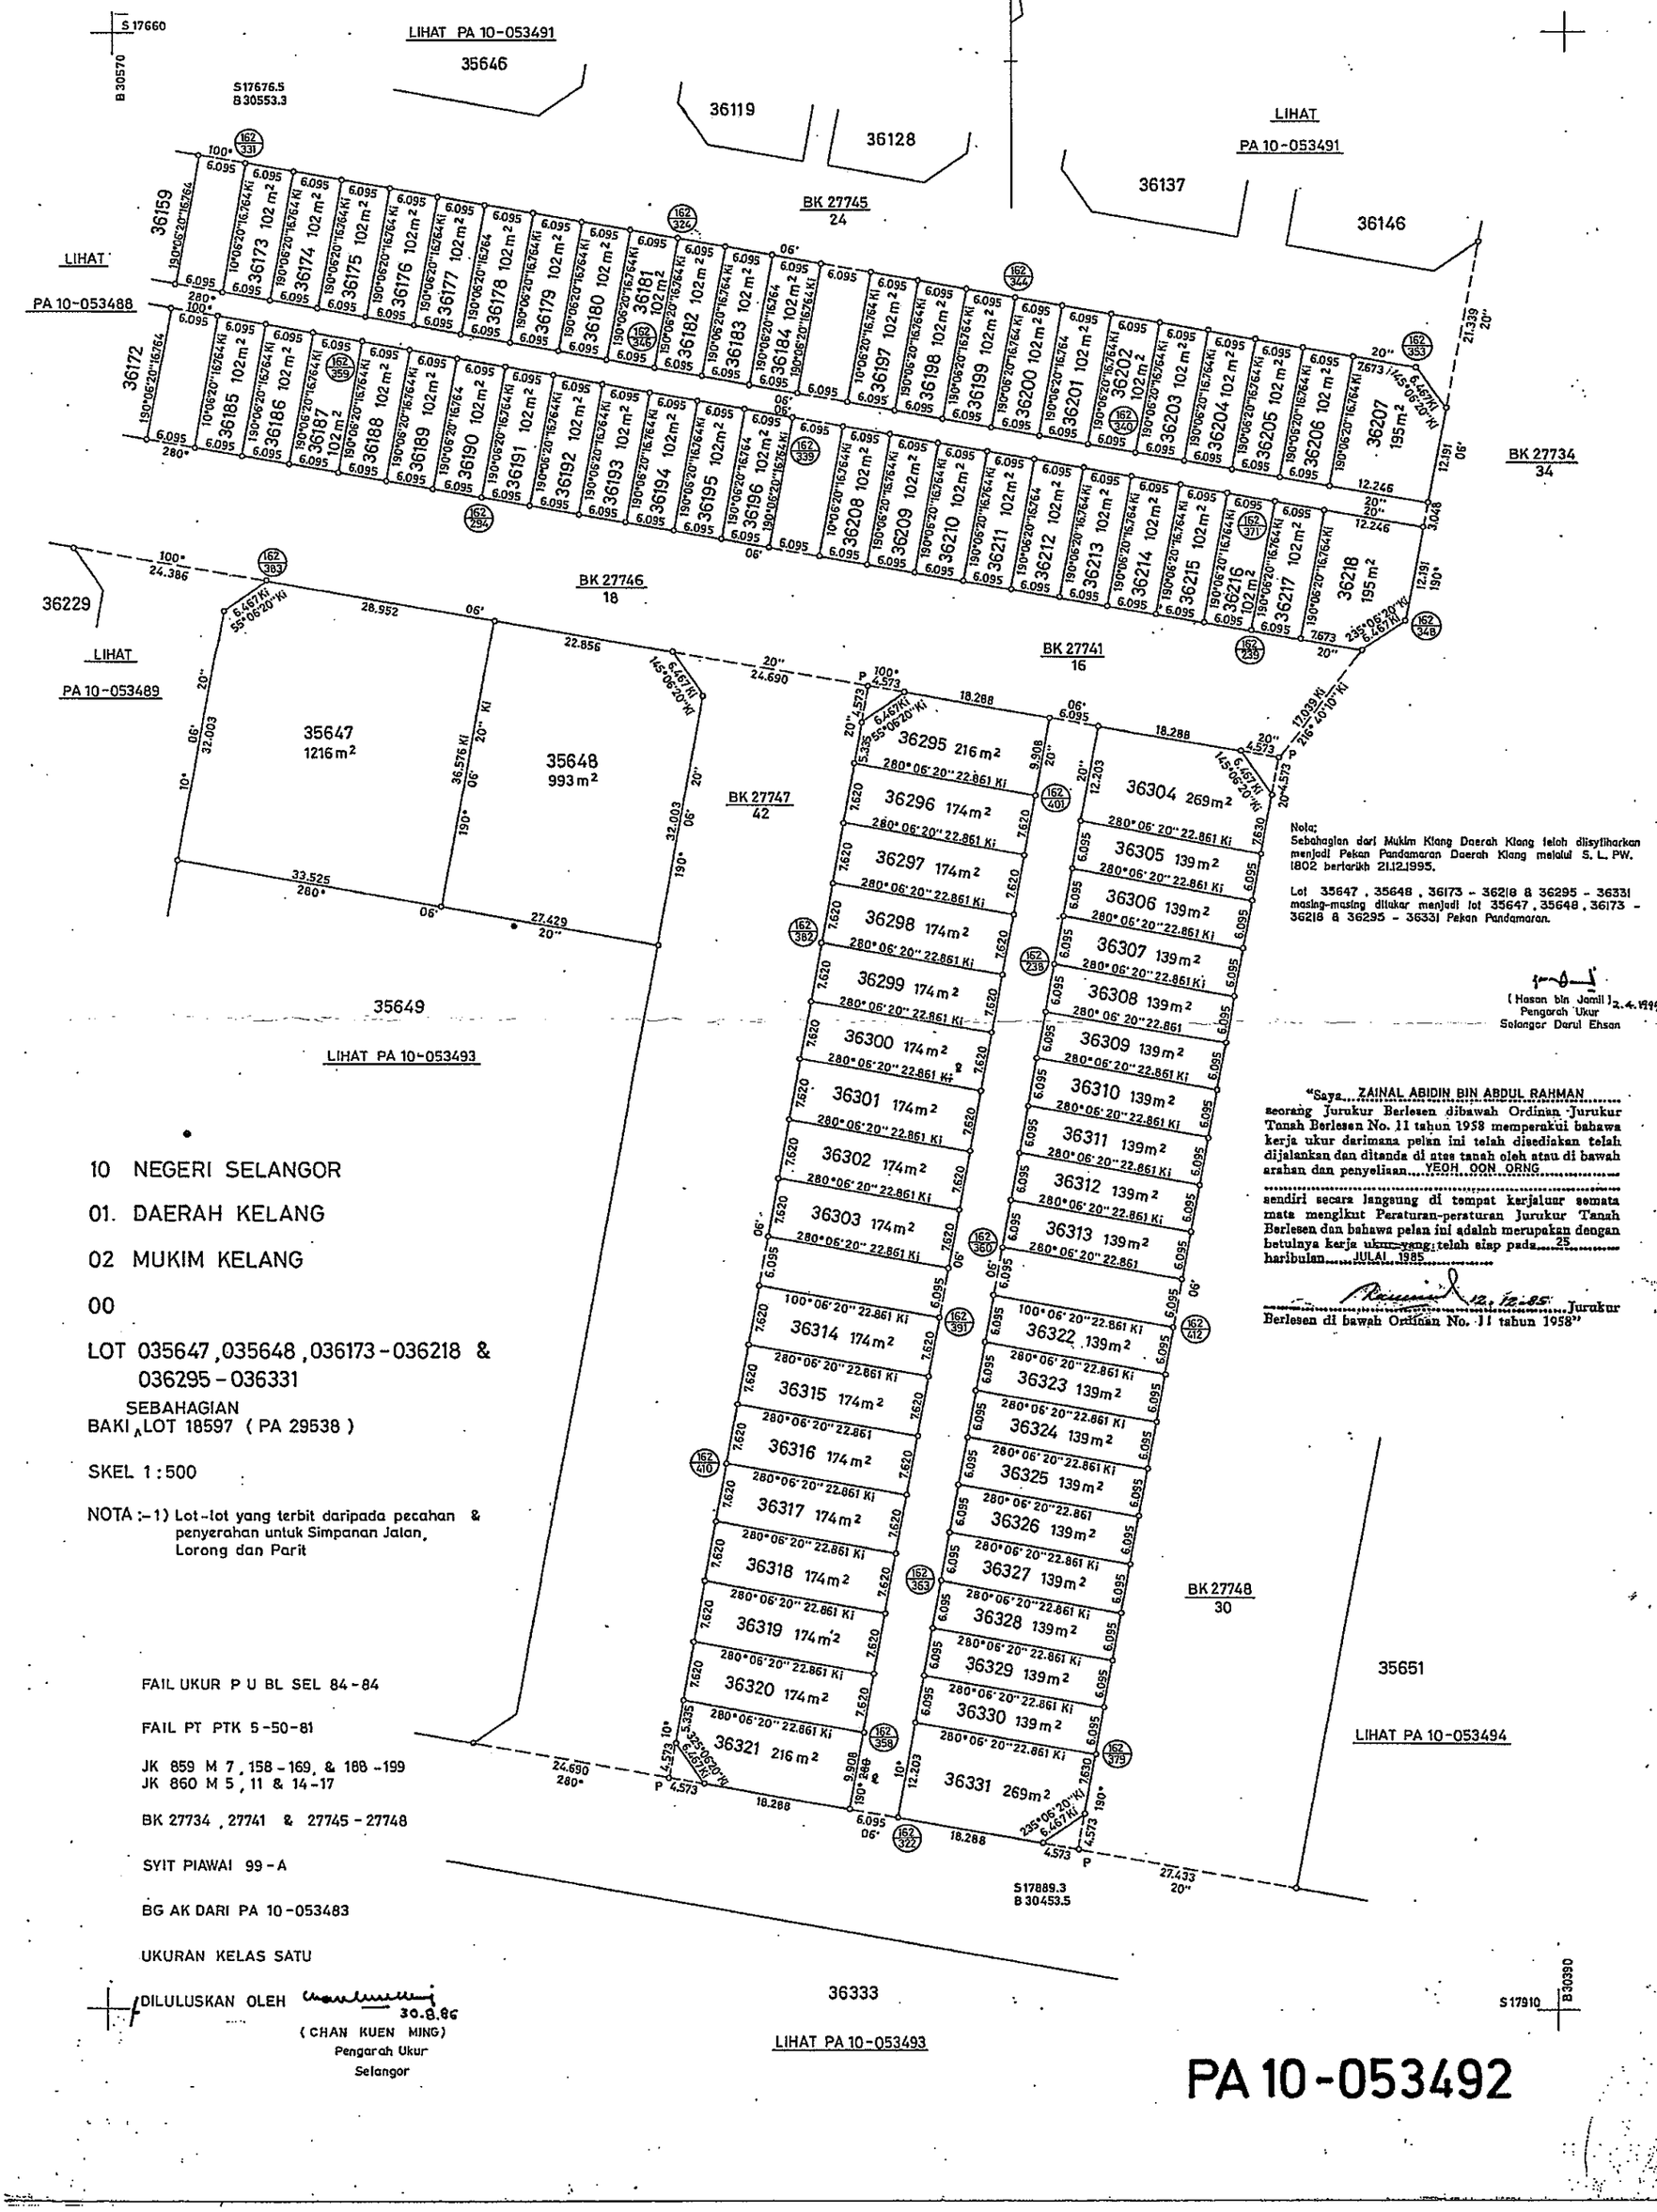


Nota:
Sebahagian dari Mukim Kiang Daerah Kiang telah diisytiharkan menjadi Pekan Pandamaran Daerah Kiang melalui S. L. PW. 1802 bertarikh 21.12.1995.

Lot 35647 , 35648 , 36173 – 36218 & 36295 – 36331 masing-masing ditukar menjadi lot 35647 , 35648 , 36173 – 36218 & 36295 – 36331 Pekan Pandamaran.

(Hasan bin Jamil) 2.4.1996
Pengarah Ukur
Selangor Darul Ehsan

"Saya, ZAINAL ABIDIN BIN ABDUL RAHMAN
seorang Jurukur Berlesen dibawah Ordinan Jurukur Tanah Berlesen No. 11 tahun 1958 memperakui bahawa kerja ukur darimana pelan ini telah disediakan telah dijalankan dan ditanda di atas tanah oleh atau di bawah arahan dan penyeliaan YEOH OON ORNG
sendiri secara langsung di tempat kerjaluar semata mata mengikut Peraturan-peraturan Jurukur Tanah Berlesen dan bahawa pelan ini adalah merupakan dengan betulnya kerja ukur yang telah siap pada 25 haribulan JULAI 1985
12.12.85 Jurukur Berlesen di bawah Ordinan No. 11 tahun 1958"

10 NEGERI SELANGOR

01. DAERAH KELANG

02 MUKIM KELANG

00

LOT 035647 , 035648 , 036173 – 036218 & 036295 – 036331
SEBAHAGIAN
BAKI , LOT 18597 (PA 29538)

SKEL 1 : 500

NOTA :– 1) Lot-lot yang terbit daripada pecahan & penyerahan untuk Simpanan Jalan, Lorong dan Parit

FAIL UKUR P U BL SEL 84 – 84

FAIL PT PTK 5 – 50 – 81

JK 859 M 7 , 158 – 169, & 188 – 199
JK 860 M 5 , 11 & 14 – 17

BK 27734 , 27741 & 27745 – 27748

SYIT PIAWAI 99 – A

BG AK DARI PA 10 – 053483

UKURAN KELAS SATU

DILULUSKAN OLEH 30.8.86
(CHAN KUEN MING)
Pengarah Ukur
Selangor

PA 10-053492