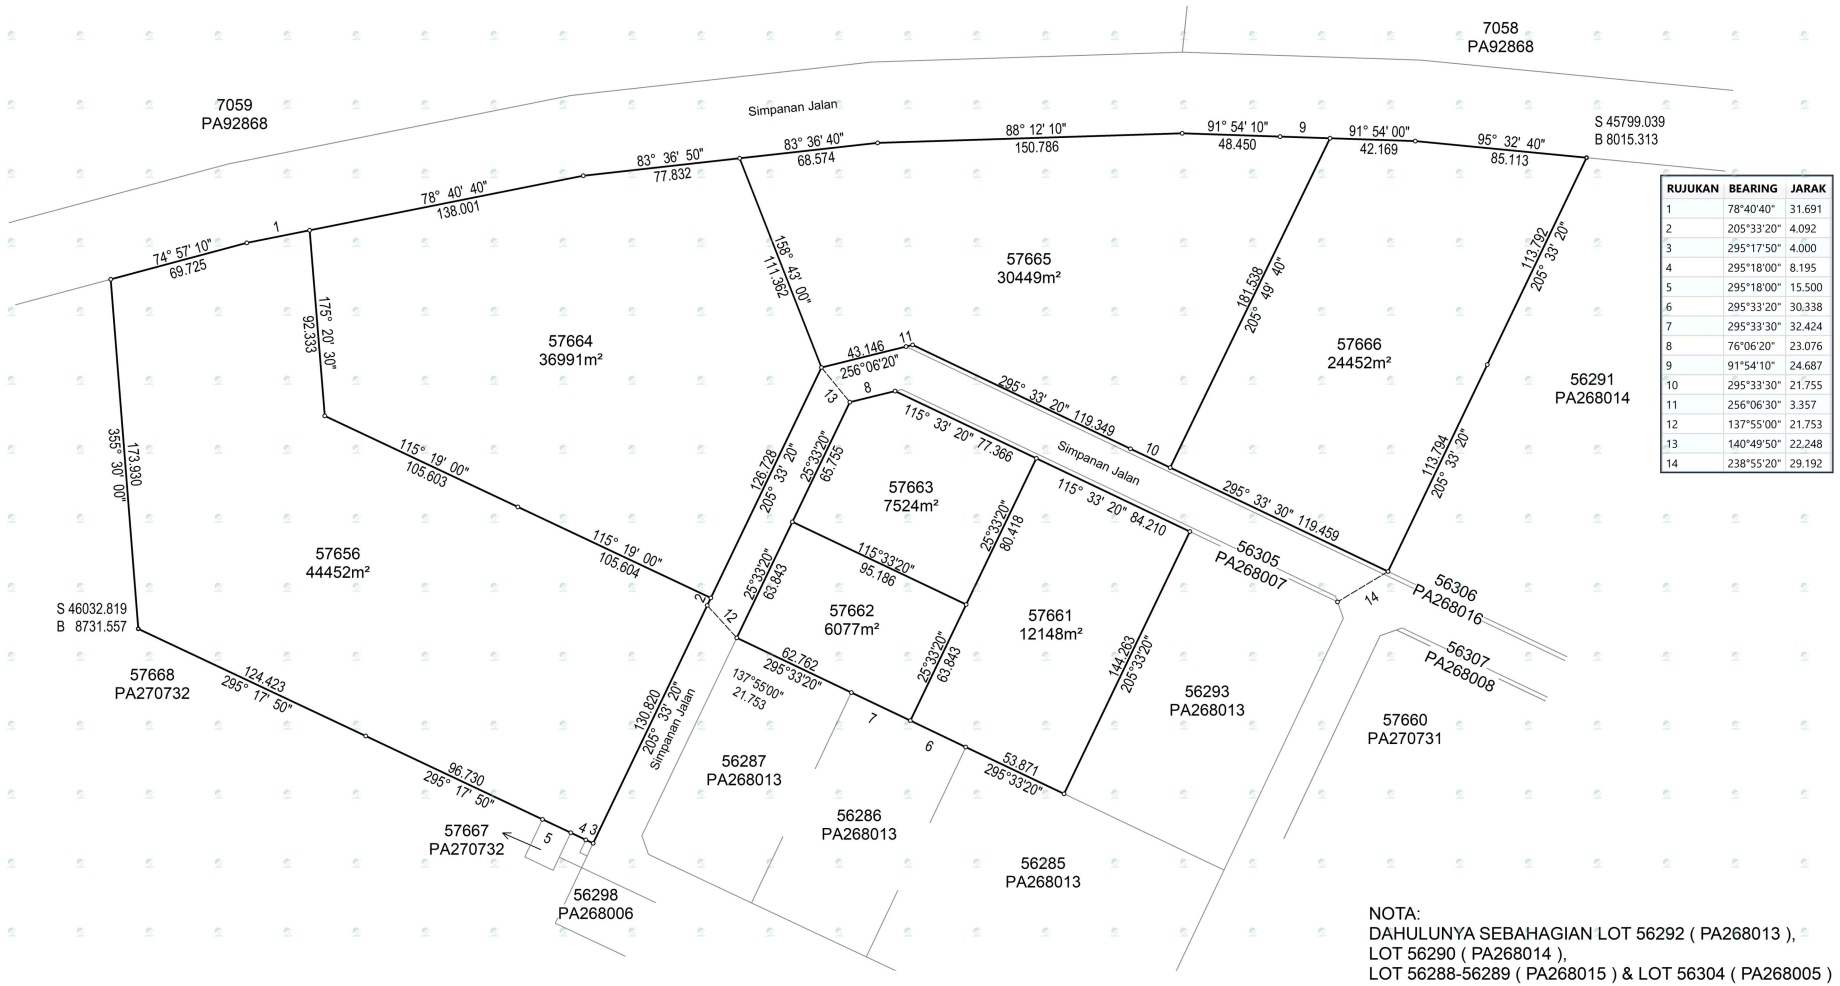


RUJUKAN	BEARING	JARAK
1	78°40'40"	31.691
2	205°33'20"	4.092
3	295°17'50"	4.000
4	295°18'00"	8.195
5	295°18'00"	15.500
6	295°33'20"	30.338
7	295°33'30"	32.424
8	76°06'20"	23.076
9	91°54'10"	24.687
10	295°33'30"	21.755
11	256°06'30"	3.357
12	137°55'00"	21.753
13	140°49'50"	22.248
14	238°55'20"	29.192

NOTA:
DAHULUNYA SEBAHAGIAN LOT 56292 (PA268013),
LOT 56290 (PA268014),
LOT 56288-56289 (PA268015) & LOT 56304 (PA268005)
Asas Koordinat GDM2000 Cassini-Soldner

NEGERI SELANGOR
DAERAH KUALA SELANGOR
MUKIM IJOK
LOT 57656, 57661 - 57666

DISEDIAKAN OLEH NOOR AZURA BINTI MOHD ALIMAN

SKALA 1 : 1750

PETA KADASTER 67C

PA270730

Saya LSr YEO KIAT SENG seorang Juruukur Tanah yang dilesenkan di bawah Akta Juruukur Tanah Berlesen 1958 (Akta 458), memperakui bahawa pengukuran telah dijalankan dan ditanda di atas tanah oleh saya atau dibawah arahan saya sendiri secara langsung di lapangan pada 13 haribulan MEI 2024 semata-mata mengikut Peraturan-peraturan Juruukur Tanah Berlesen.

Bahawa saya bertanggungjawab sepenuhnya ke atas salah betulnya ukuran ini.

Bertarikh 8 haribulan APRIL 2026

Jurukur Tanah Yang Dilesen Di Bawah Akta 458

FAIL UKUR PUBLSEL854_2025
FAIL PEJ. TANAH PTKS.04/03/TS03/021/092023(6)
DILULUSKAN OLEH

LSr LOOI KAM SENG
PENGARAH UKUR DAN PEMETAAN
NEGERI SELANGOR
TARIKH : 09.04.2026