

Tesco Semenzyih

pu7 2209

See: Fail

1992, 1993, 1994,26

[illegible]

Y. J. Li, J. H. Li

Rajah di muka

	Berkas	Dari Stn	SARISAN Bearing Mukhtamar	ke Stn	Sudut Pukak (°)	Jarak	Guhu	Jarak Antara Tengah	Jarak Mukhtamar
Z-1	3252650	132.099 N							
	3252650	132.096 PD							
	Ni/	+0.003							
Z-	2770212	290.873 N							
	2770212	290.879 PD							
	Ni/	-0.001							

No. Falt

BEARING SUDUT

Dari

KE

Rajah di muka

Stesen

Pemegang Kiri

Pemegang Kanan

Purata

Dari

Pemegang Mekanikal

Ke

Sasaran Pagar

Atas

Tanah

Atas


Pagar

Tanah

Atas

Pagar

MURIM SEMENYIH
DAERAH ULU LANGAT.
TANPA SKALA

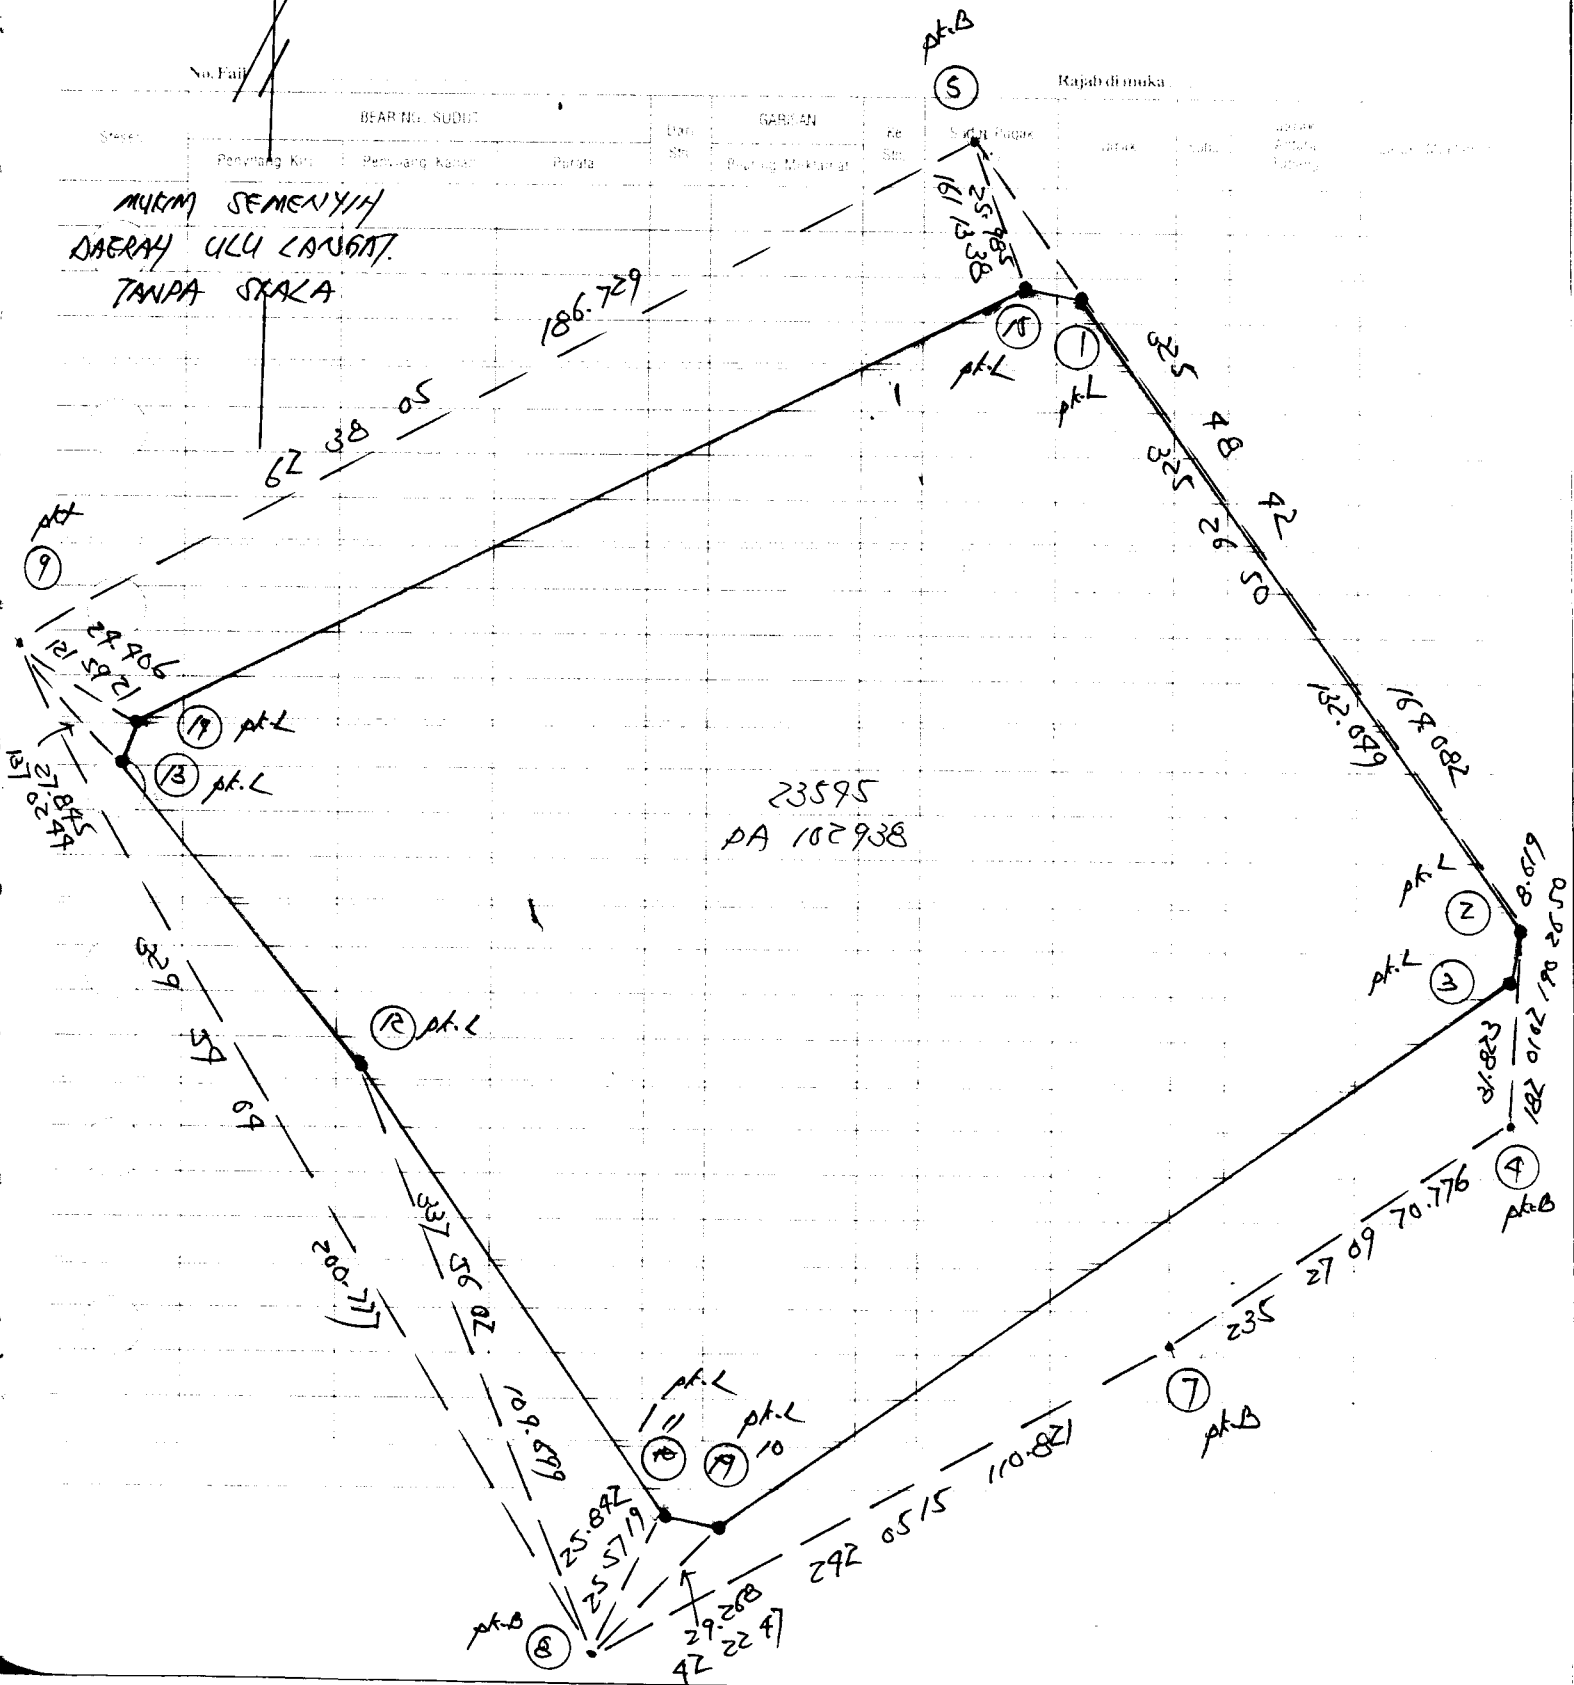

Aras

Dibuat untuk

54

Daripada

Key

[illegible]