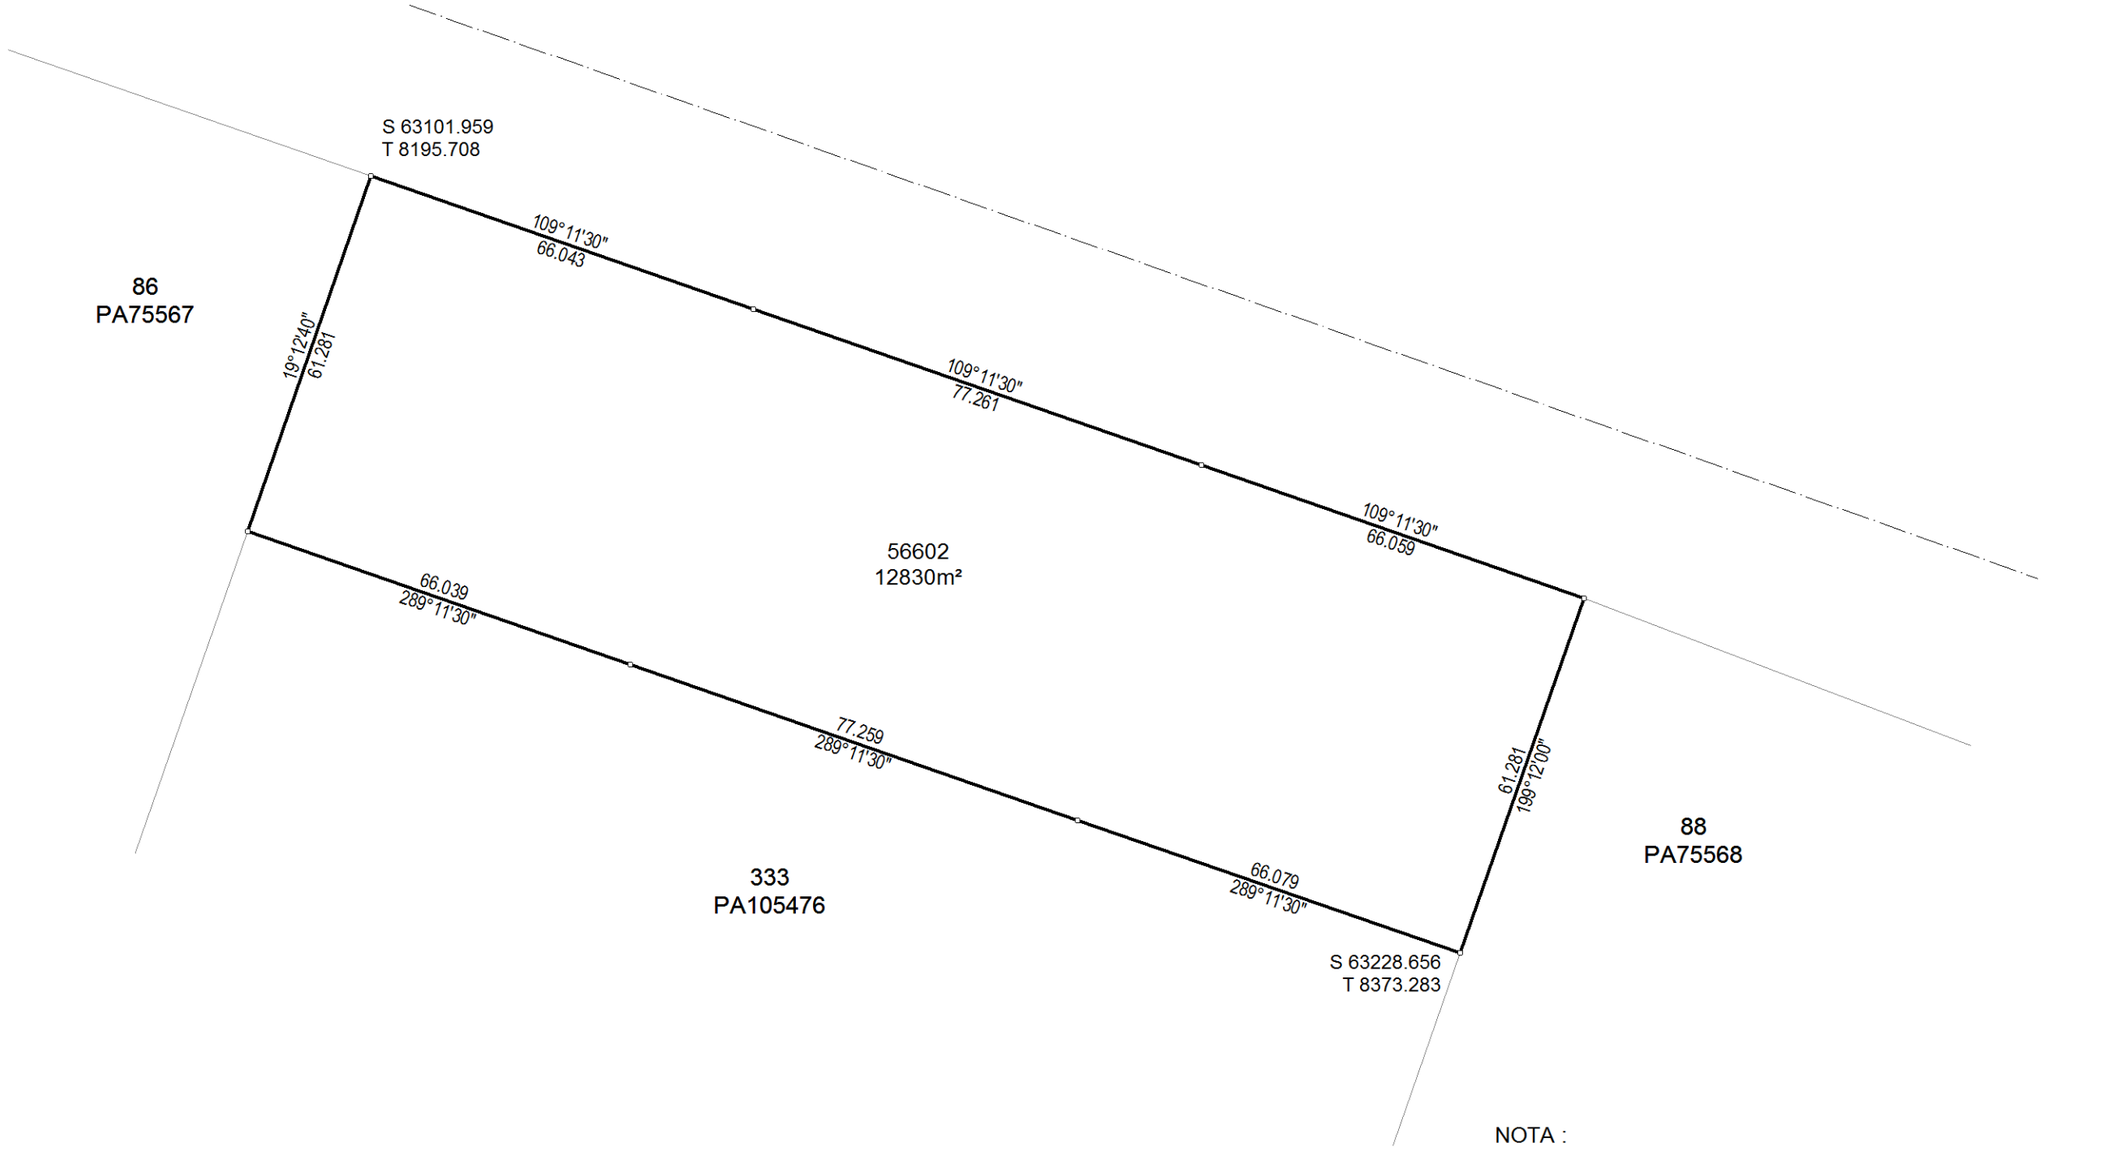


NOTA :
UKURAN SEMULA LOT 56602 (PA207508) UNTUK STRATA
Asas Koordinat GDM2000 Cassini-Soldner

NEGERI SELANGOR

DAERAH PETALING

BANDAR SAUJANA

LOT 56602

DISEDIAKAN OLEH HAZLAMI BIN RAMLI

SKALA 1 : 1000

PETA KADASTER 84D

PA226070

Saya, ____H'NG KIM POR, MIS(M), M.A.A.L.S.____ seorang Juruukur Tanah yang dilesen di bawah Akta Juruukur Tanah Berlesen 1958 (Akta 458), memperakui bahawa pengukuran darimana pelan ini telah disediakan, telah dijalankan dan ditanda di atas tanah oleh saya atau dibawah arahan saya sendiri secara langsung di lapangan semata-mata mengikut Peraturan-peraturan Juruukur Tanah Berlesen, dan bahawa sebahagian pelan ini secara tepat mewakili pengukuran yang telah disempurnakan pada __07__ haribulan _____JULAI_____ 20___15___

Bahawa saya bertanggungjawab sepenuhnya ke atas salah betulnya ukuran ini.

Bertarikh __04__ haribulan ____DISEMBER____ 20__15__

Jurukur Tanah Yang Dilesen Di Bawah Akta 458

FAIL UKUR PUBLSEL770_2015

FAIL PEJ. TANAH

DILULUSKAN OLEH

SR AHAMAD BIN ZAKARIA, KMN
PENGARAH UKUR DAN PEMETAAN SELANGOR

Tarikh: 22/12/2015