

NEGERI SEMBILAN
DAERAH SEREMBAN
MUKIM SETUL

LOT 10640–10661

BAKI SEBAHAGIAN LOT 3715 (PA 1064 & 12835)

SKALA 1 : 1000

NOTA :-

Lot-lot yang terbit daripada pecahan dan penyerahan untuk Simpanan Jalan, Lorong dan Parit

Serentak Dengan PA 41137–41155 & 41157–41158

Fail Ukur P.U.B.L.N.S 23–99

Fail Pej Tanah P.T.S. 528/141/94/08

Lembar Piawai 34–B

JK 1039 M 1–158

BK 32930–32946

Ukuran Kelas Satu

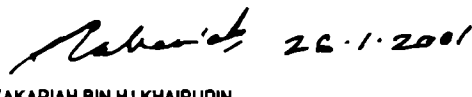
"Saya DATO' DR. JOSEPH CHOW

seorang Juruukur Tanah Yang Dilesen Di bawah Akta 458 (Disemak 1991), memperakui bahawa kerja ukur dari mana pelan ini telah disediakan, telah dijalankan dan ditanda di atas tanah oleh saya atau di bawah arahan dan penyeliaan saya sendiri secara langsung di tempat kerjakuar semata-mata mengikut Peraturan-peraturan Juruukur Tanah Berlesen, dan bahawa pelan ini adalah merupakan dengan betulnya kerja ukur yang telah siap pada 28 haribulan Oktober 1997.

Bertarikh22..... haribulanJUN.....19 99.....

Juruukur Tanah Yang Dilesen Di bawah Akta 458 (Disemak 1991)*

Diperiksa Oleh  30.12.2000
Fauziah bte Abd. Rashid

Diluluskan Oleh  26.1.2001
ZAKARIAH BIN HJ KHAIRUDIN
PENGARAH UKUR
NEGERI SEMBILAN

PA 41156

