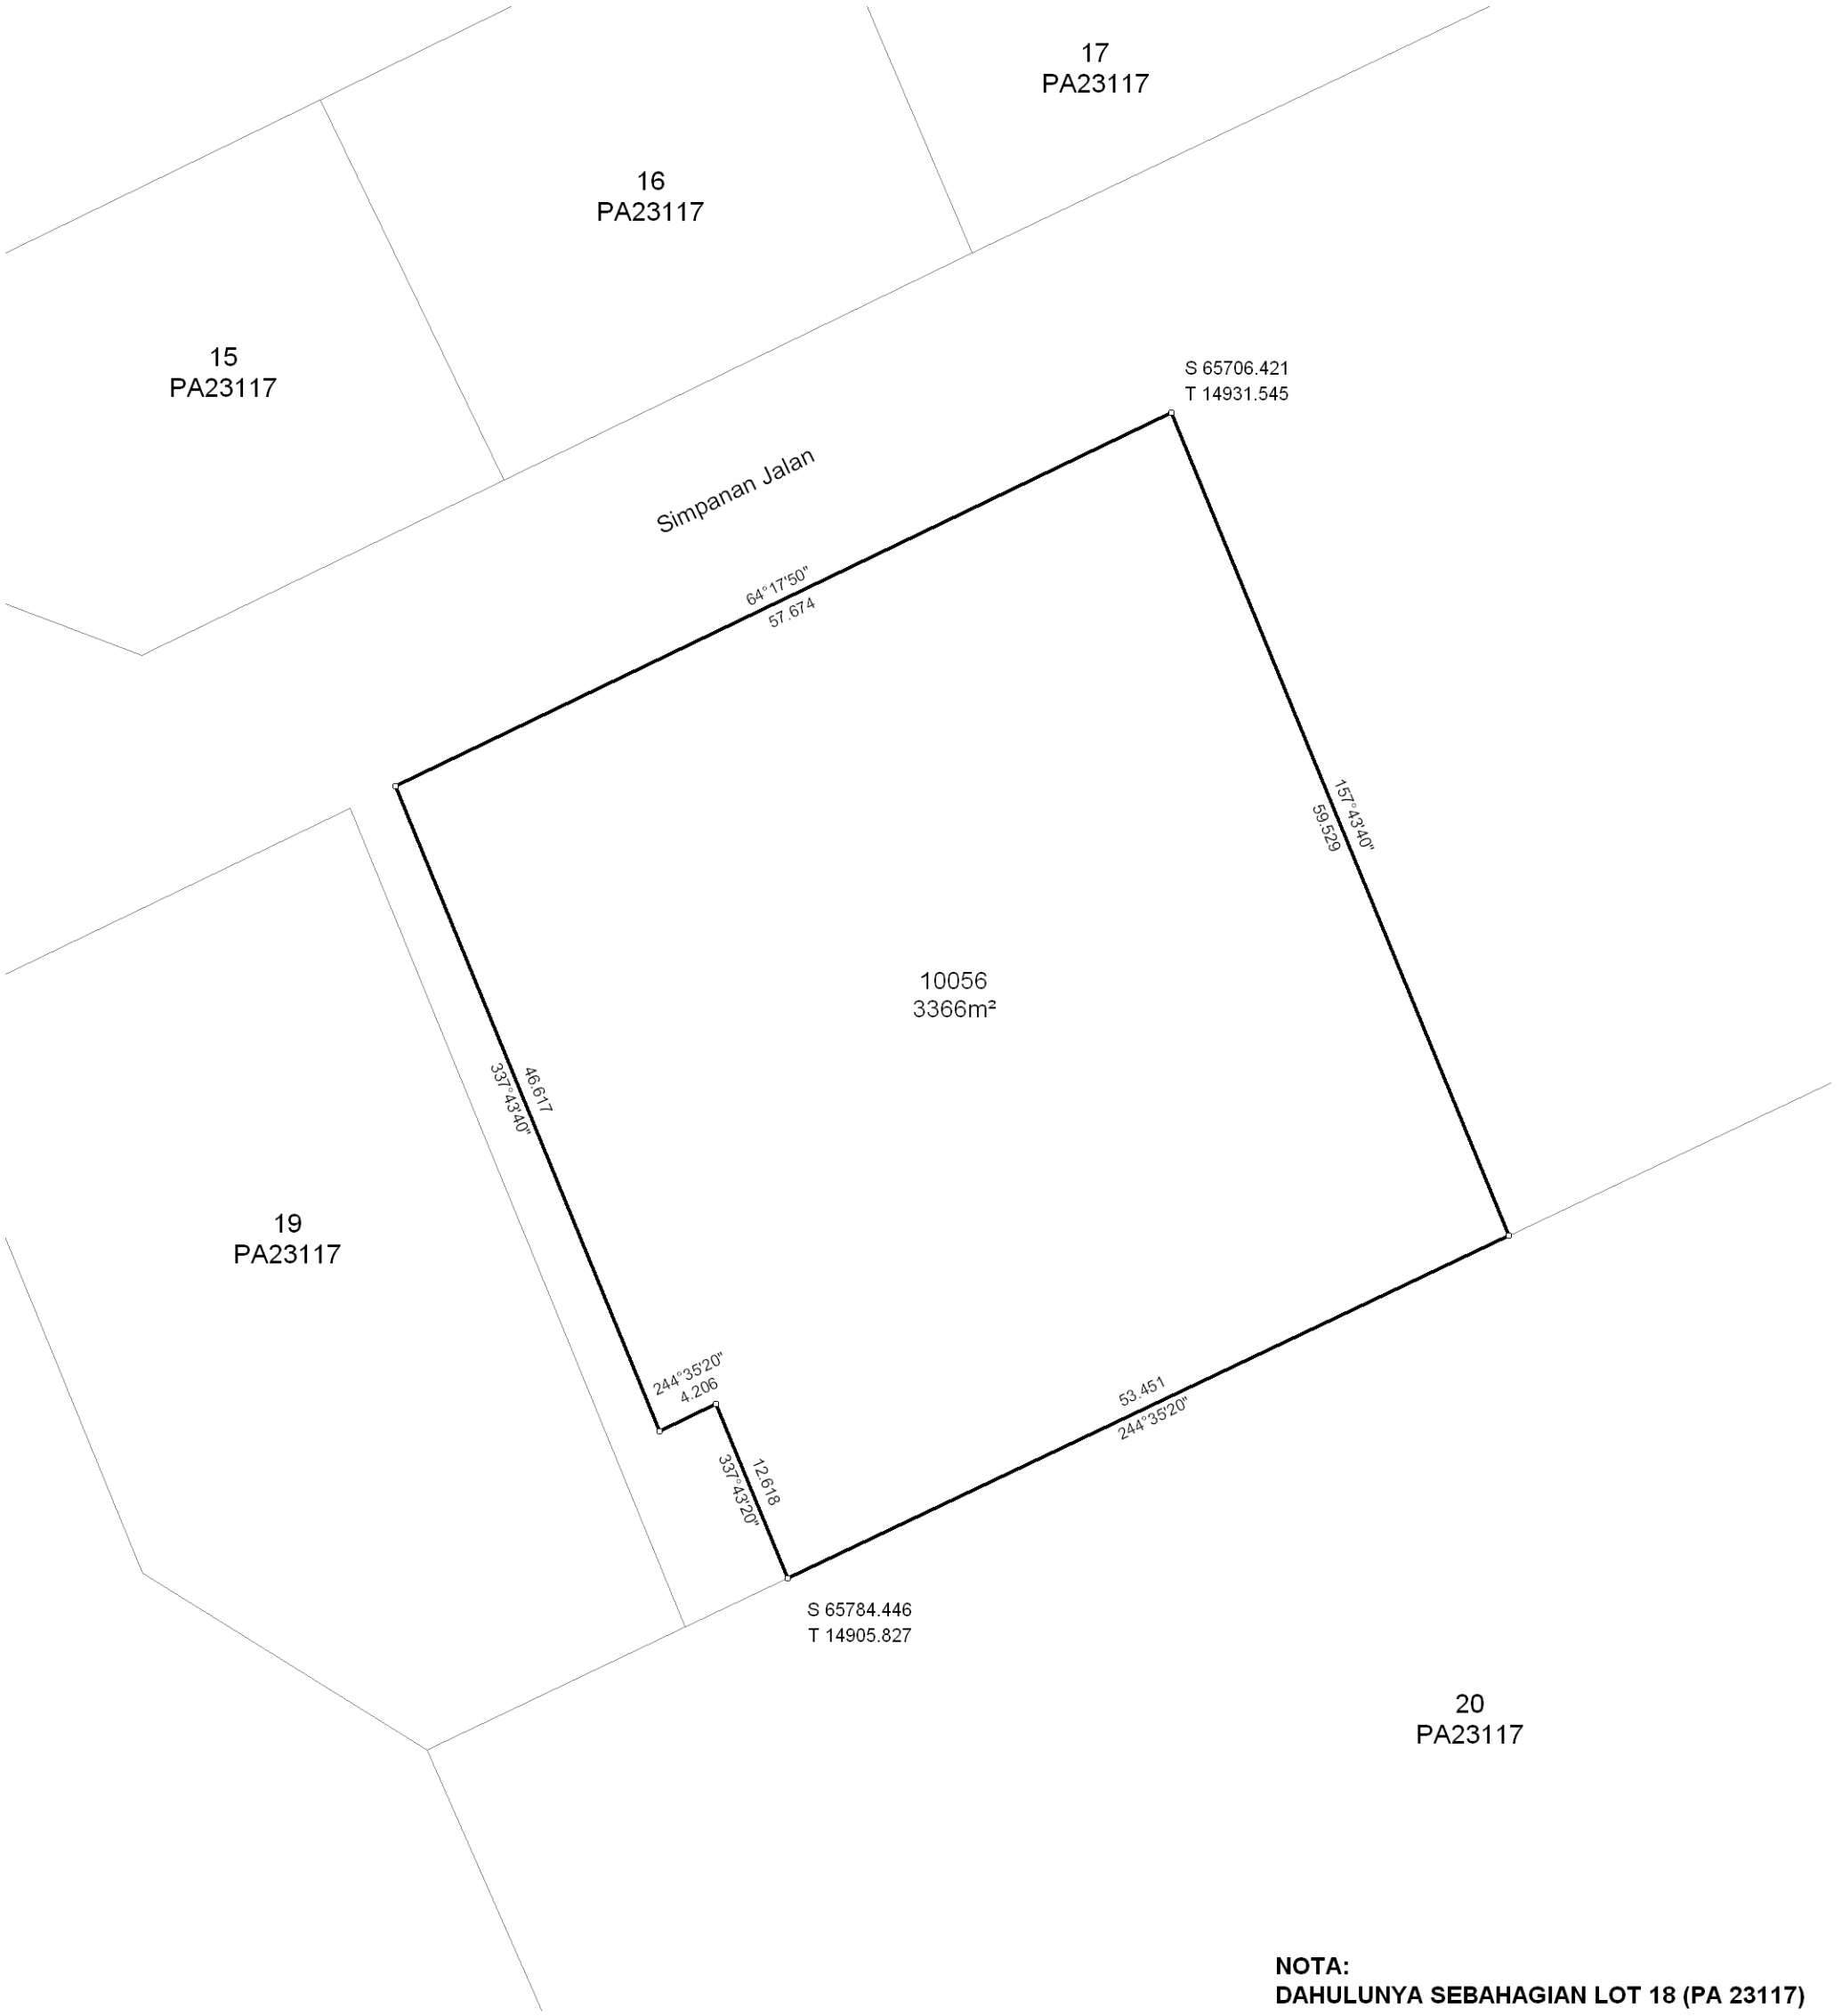

NOTA:
DAHULUNYA SEBAHAGIAN LOT 18 (PA 23117)

Asas Koordinat GDM2000 Cassini-Soldner

NEGERI SELANGOR

DAERAH PETALING

BANDAR PETALING JAYA SEKSYEN 028

LOT 10056

SKALA 1 : 450

PETA KADASTER 93A

PA204270

Saya, KALLAYIL SATHYANATHAN NAIR seorang Juruukur Tanah yang dilesen di bawah Akta Juruukur Tanah Berlesen 1958 (Akta 458), memperakui bahawa pengukuran darimana pelan ini telah disediakan, telah dijalankan dan ditanda di atas tanah oleh saya atau dibawah arahan saya sendiri secara langsung di lapangan semata-mata mengikut Peraturan-peraturan Juruukur Tanah Berlesen, dan bahawa sebahagian pelan ini secara tepat mewakili
pengukuran yang telah disempurnakan pada 22 haribulan November 2008

Bahawa saya bertanggungjawab sepenuhnya ke atas salah betulnya ukuran ini.

Bertarikh 22 haribulan Disember 2011

Jurukur Tanah Yang Dilesen Di Bawah Akta 458

FAIL UKUR PUBLSEL2295_2010

FAIL PEJ. TANAH PTD.P 2A/BPJ 38/2006

DILULUSKAN OLEH

AHAMAD BIN ZAKARIA
PENGARAH UKUR DAN PEMETAAN SELANGOR

TARIKH : 06/01/2012