# WILAYAH PERSEKUTUAN PUTRAJAYA

## DAERAH PUTRAJAYA

## BANDAR PUTRAJAYA

## PRESINT 11

## LOT 2343 & 2398

SKALA 1 : 1000

| RUJUKAN | | |
|---|---|---|
| No. | Bering | Jarak |
| 1 | 194° 51' 40" | 3.579 |
| 2 | 321° 03' 50" | 3.162 |
| 3 | 146° 15' 40" | 3.004 |
| 4 | 118° 04' 50" | 3.000 |
| 5 | 195° 05' 40" | 6.131 |
| 6 | 162° 58' 30" | 6.071 |
| 7 | 194° 51' 40" | 4.297 |

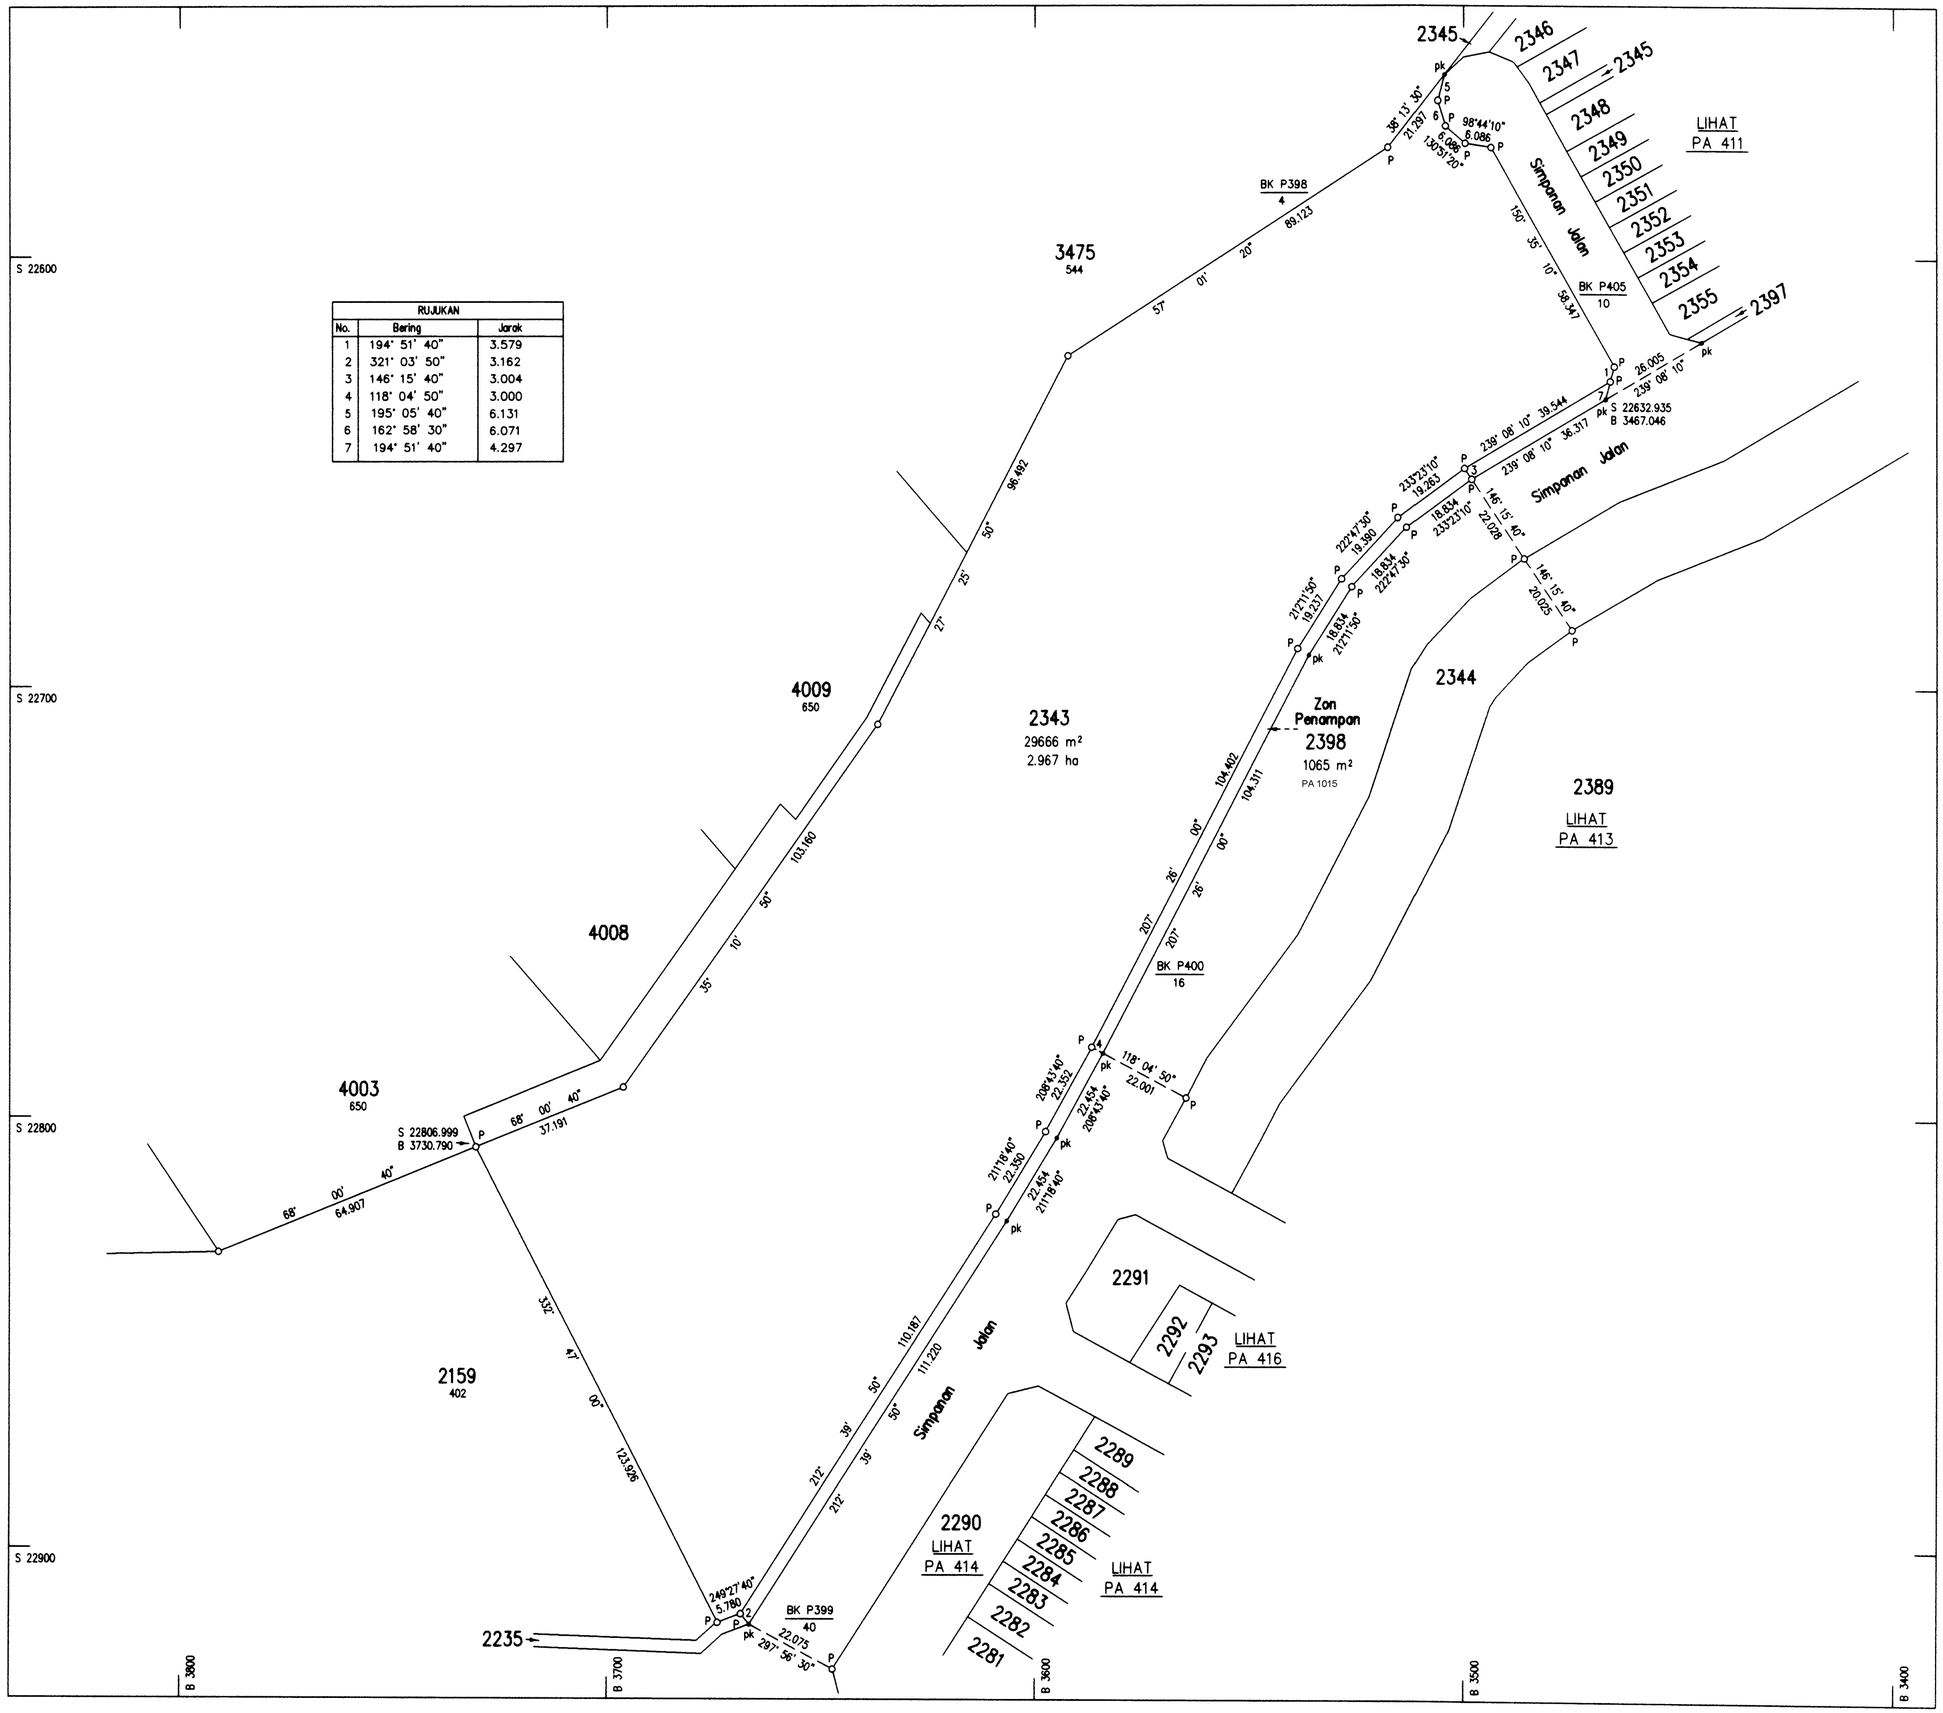


Serentak Dengan PA 411 & 413 – 417

Fail Ukur PUBL WPP 40/2002

Fail Pej. Tanah PPj/TAN/16-P11

Lembar Piawai 101-D

JK P4 M 52-116

BK P398–P406

"Saya ADNAN BIN ABDUL HAMID (L.SEKSYEN (LAND) PUBL. SURVEYS) seorang Juruukur Tanah yang dilesen di bawah Akta Juruukur Tanah Berlesen 1958 (Akta 458), memperakui bahawa pengukuran darimana pelan ini telah disediakan, telah dijalankan dan ditanda di atas tanah oleh saya atau di bawah arahan saya sendiri secara langsung di lapangan semata-mata mengikut Peraturan-peraturan Juruukur Tanah Berlesen, dan bahawa pelan ini secara tepat mewakili pengukuran yang telah disempurnakan pada 11 haribulan Ogos 2004.

Bahawa saya bertanggungjawab sepenuhnya ke atas salah betulnya ukuran ini.

Bertarikh 01 haribulan September 2005.

Juruukur Tanah Yang Dilesen Di Bawah Akta 458

Diluluskan Oleh

HASAN BIN JAMIL 20.2.2006
Pengarah Ukur dan Pemetaan
Wilayah Persekutuan
Putrajaya

# PA 412