

NEGERI SELANGOR

DAERAH SEPANG

MUKIM DENGKIL

LOT 26607 & 26608

BAKI SEBAHAGIAN LOT 14000 (PA 73130)
PERINGKAT 1: (LIHAT PELAN FAHRASAT PA 94301)
SKALA 1 : 2000

NOTA :-
Lot-lot yang terbit daripada pecahan &
penyerahan untuk Simpanan Jalan, Lorong & Parit

Serentak Dengan PA 94301-94334

Foil Ukur PU BL SEL 663/2002

Foil Pej Tanah PTS/01/PB01/108/0701

Lembar Piawai 108-B & 109-A

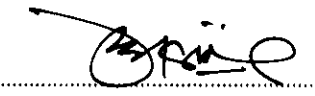
JK 2541 M 116-117 & 168-188

BK 58157 & 58182

Ukuran Kelas Satu

" Saya, H'NG KIM HENG,
seorang Juruukur Tanah yang di lesen
di bawah Akta Juruukur Tanah Berlesen 1958
(Akta 458), memperakui bahawa pengukuran darimana
pelan ini telah disediakan, telah dijalankan
dan ditanda di atas tanah oleh saya atau
di bawah arahan saya sendiri secara langsung
di lapangan semata-mata mengikut Peraturan -
peraturan Juruukur Tanah Berlesen, dan bahawa
pelan ini secara tepat mewakili pengukuran yang
telah disempurnakan pada 22 haribulan Mei 2003

Bahawa saya bertanggungjawab sepenuhnya ke atas salah
betulnya ukuran ini.
Bertarikh 8 haribulan Januari 2004.


Juruukur
Tanah Yang Dilesen di bawah Akta 458

Diluluskan Oleh
(John Elms Koh, PPT)
Pengarah Ukur dan Pemetaan
Selangor

RUJUKAN		
No	Bering	Jarak
1	233° 09' 50"	20.952
2	0° 01' 40"	10.061
3	0° 02' 10"	6.813
4	177° 02' 30"	12.197
5	334° 00' 20"	13.087
6	85° 19' 50"	5.039
7	192° 48' 40"	13.175
8	320° 23' 50"	13.710
9	28° 53' 20"	16.085
10	205° 08' 00"	14.838
11	160° 09' 40"	8.419
12	113° 21' 20"	8.361
13	160° 09' 40"	8.362
14	42° 06' 50"	19.976
15	345° 08' 10"	18.711
16	129° 21' 50"	6.270
17	129° 21' 50"	9.647

