NEGERI MELAKA

DAERAH MELAKA TENGAH

MUKIM BACHANG

LOT 6319-6332

SKALA 1 : 2500

NOTA :-
Dahulunya sebahagian lot 307-309, 311-314 (PA 3856) dan TK

Fail Ukur PUBLM 293-1998

Fail Pej. Tanah PTMT A4/01/3708

Lembar Piawai 34-C-I

JK 1093 M 169-174

BK 26036

Saya TOH SWEE ENG seorang Juruukur Tanah yang dilesen, di bawah Akta Juruukur Tanah Berlesen 1958 (Akta 458), memperakui bahawa pengukuran dariwana pelan ini telah disediakan, telah dijalankan dan ditanda di atas tanah oleh saya atau di bawah arahan saya sendiri secara langsung di lapangan semata-mata mengikut Peraturan-peraturan Juruukur Tanah Berlesen dan bahawa pelan ini secara tepat mewakili pengukuran yang telah disempurnakan pada 27 haribulan April 2002.

Bahawa saya bertanggungjawab sepenuhnya ke atas salah betulnya ukuran ini.


Bertarikh 08 haribulan Mei 2007

Juruukur Tanah Yang Dilesen di bawah Akta 458

Diluluskan oleh 05-Sep-2007

(PADZILLAH BIN CHE ROS)
PENGARAH UKUR DAN PEMETAAN
MELAKA

PA 38693

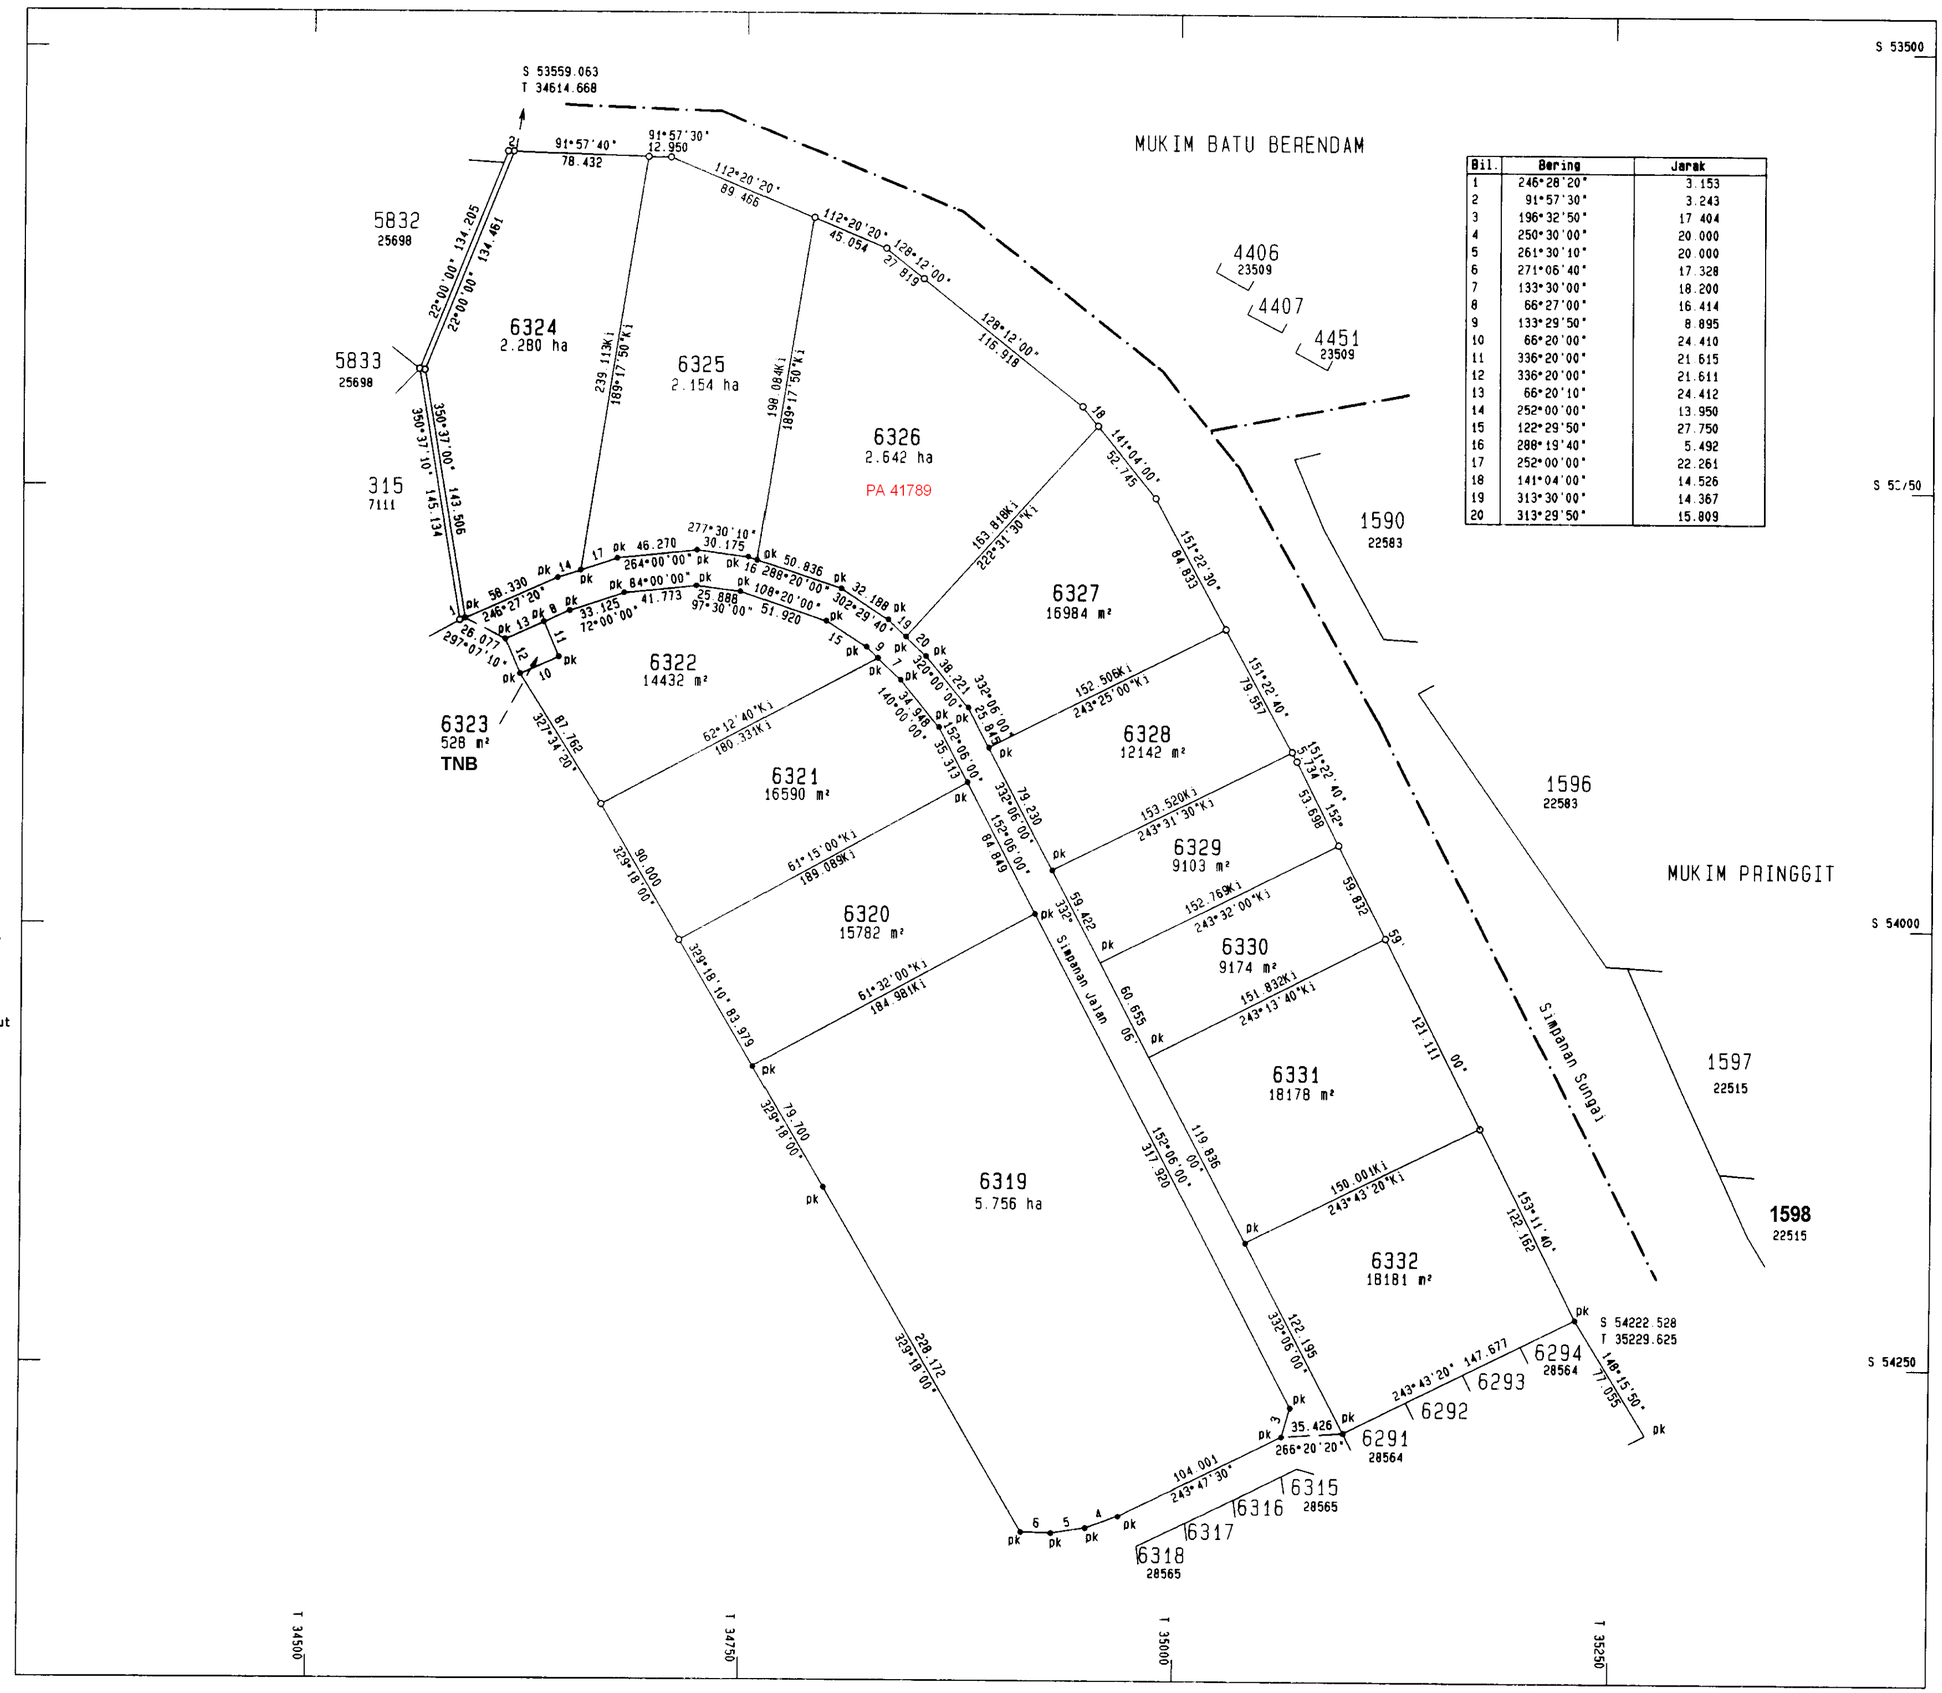

Bil.	Bering	Jarak
1	246°28'20"	3.153
2	91°57'30"	3.243
3	196°32'50"	17.404
4	250°30'00"	20.000
5	261°30'10"	20.000
6	271°06'40"	17.328
7	133°30'00"	18.200
8	66°27'00"	16.414
9	133°29'50"	8.895
10	66°20'00"	24.410
11	336°20'00"	21.615
12	336°20'00"	21.611
13	66°20'10"	24.412
14	252°00'00"	13.950
15	122°29'50"	27.750
16	288°19'40"	5.492
17	252°00'00"	22.261
18	141°04'00"	14.526
19	313°30'00"	14.367
20	313°29'50"	15.809